





**PERFIL LONGITUDINAL**  
ESC.VERTICAL: 1:600  
ESC.HORIZONTAL: 1:6.000

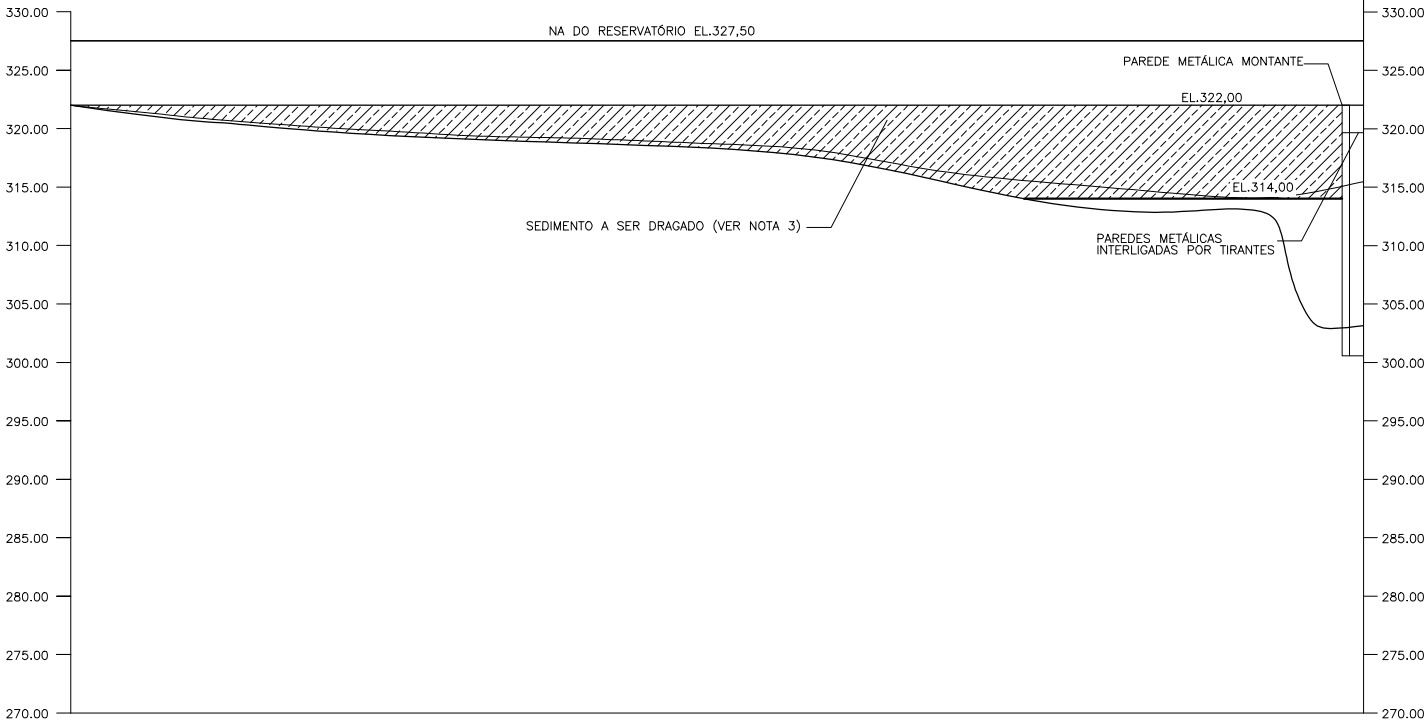

**PERFIL LONGITUDINAL (CONTINUAÇÃO)**  
ESC.VERTICAL: 1:600  
ESC.HORIZONTAL: 1:6.000

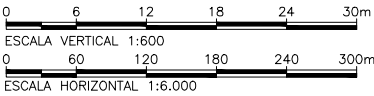

NOTAS		DOCUMENTOS DE REFERÊNCIA															
1-TODAS AS DIMENSÕES E ELEVAÇÕES ESTÃO EM METRO, EXCETO ONDE INDICADO.		G006900-C-100212 – BARRAMENTO A – ARRANJO GERAL								PROJETO		FUNDAÇÃO RENOVA		SE	09083		
2-SEDIMENTO A SER DRAGADO PARA INÍCIO DE OPERAÇÃO DA UHE RISOLETA NEVES.		G006900-C-100280 – BARRAMENTO B – ARRANJO GERAL								SOCIOECONÔMICO 01 – PROGRAMA 09 – RECUPERAÇÃO RESERVATÓRIO UHE RISOLETA NEVES							
3-SEDIMENTO A SER DRAGADO CONFORME PROGRAMAÇÃO A SER ESTABELECID A SEÇÕES BATIMÉTRICAS EXECUTADAS.		G006900-C-100007 – BARRAMENTO C – ARRANJO GERAL								CANDONGA							
				02	G	CONFORME CONSTRUÍDO		SPEC	ABS	JEF	MAS	06/12/18	PROJETO DETALHADO – BARRAMENTO C – REVISÃO DO PROJETO EXECUTIVO CONSIDERANDO O AS BUILT E PROJETO DE PROTEÇÃO DAS OBRERIAS – SE09083				
				01	E	PARA CONSTRUÇÃO		SPEC	MAM	JEF	MAS	05/10/18	ARRANJO GERAL – CIVIL				
				00	B	EMIÇÃO INICIAL		SPEC	MAM	JEF	MAS	12/09/18	BARRAMENTOS A, B e C-PERFIL LONGITUDINAL				
				REV.	T.E.	DESCRIÇÃO		PROJ.	DES.	VER.	APR.	DATA	ESCALA		Nº CONTRATADA	Nº FUNDAÇÃO RENOVA	REVISÃO
				REVISÕES									INDICADA		S0867B01-1-G11-DEX-0051	N035500-C-100060	02
				T.E.		(A) PRELIMINAR	(C) PARA CONHECIMENTO	(E) PARA CONSTRUÇÃO	(G) CONFORME CONSTRUÍDO								
				TIPO DE EMISSÃO		(B) PARA APROVAÇÃO	(F) CONFORME COMPRADO	(H) CANCELADO									