



PLANTA
ESC.: 1:250

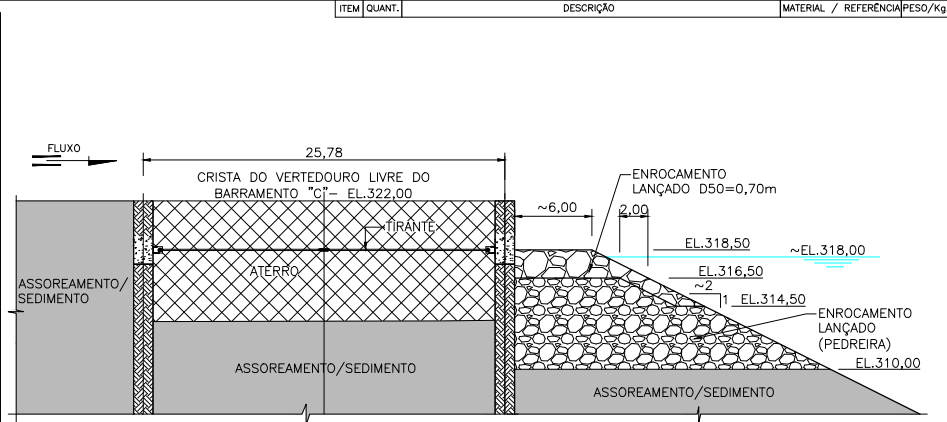

SEÇÃO B-B
ESC.: 1:250

VOLUMES FINAL LANÇADO	
DESCRIÇÃO	QUANTIDADE (m3)
ENROCAMENTO LANÇADO (PEDREIRA) + ENROCAMENTO D50=0,70m	6.645

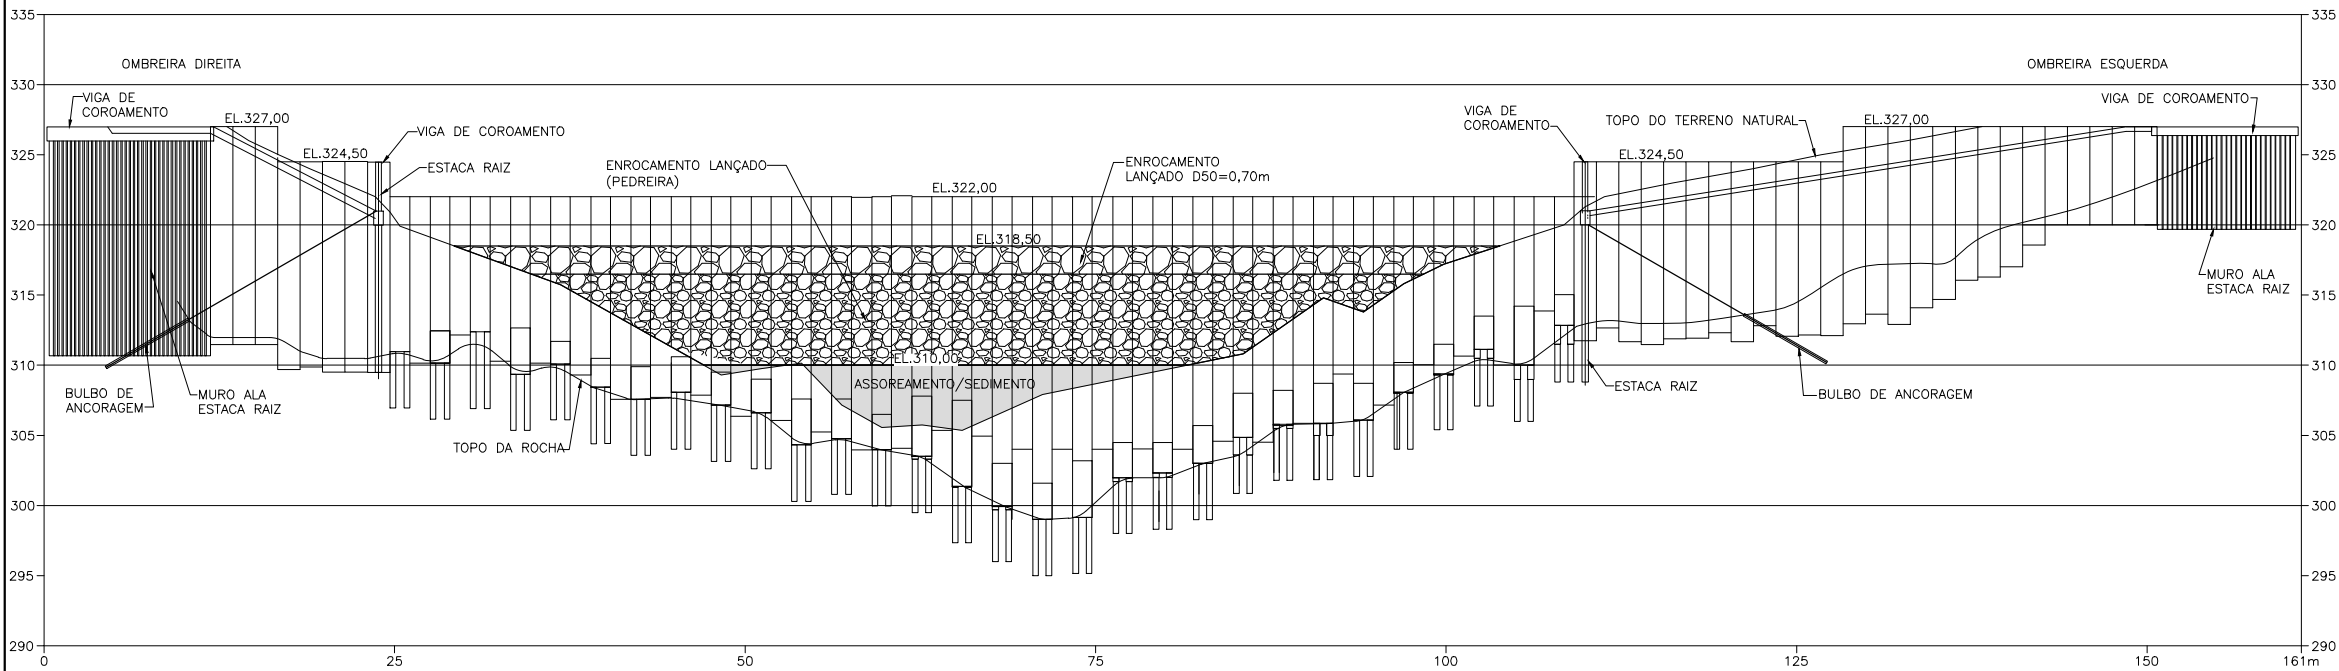

SEÇÃO A-A
ESC.: 1:250



- NOTAS
- 1 - TODAS AS DIMENSÕES E ELEVAÇÕES ESTÃO EM METRO, EXCETO ONDE INDICADO.
 - 2 - O VOLUME FINAL DE ENROCAMENTO LANÇADO A JUSANTE DO BARRAMENTO C, TOTAL DE 6.645m3, EQUIVALE A 64% DO VOLUME PREVISTO NO PROJETO EXECUTIVO.

DOCUMENTOS DE REFERÊNCIA

G006911-C-100007 - BARRAMENTO C - ARRANJO GERAL - PLANTA e SEÇÃO.

REV.	T.E.	DESCRIÇÃO	PROJ.	DES.	VER.	APR.	DATA
03	G	CONFORME CONSTRUÍDO	SPEC	ABS	JEF	MAS	06/12/18
02	E	PARA CONSTRUÇÃO	SPEC	ABS	JEF	MAS	12/09/18
01	B	REVISÃO GERAL	SPEC	ABS	JEF	MAS	30/08/18
00	B	EMIÇÃO INICIAL	SPEC	ABS	JEF	MAS	21/08/18
REV.	T.E.	DESCRIÇÃO	PROJ.	DES.	VER.	APR.	DATA
T.E.	(A) PRELIMINAR (B) PARA APROVAÇÃO	(C) PARA CONHECIMENTO (D) PARA COTAÇÃO	(E) PARA CONSTRUÇÃO (F) CONFORME COMPRADO	(G) CONFORME CONSTRUÍDO (H) CANCELADO			

PROJETO		FUNDÇÃO RENOVA	
S0867B01-1-G11-DEX-0045		Nº FUNDÇÃO RENOVA	
INDICADA		N035500-D-100060	
03		03	