



FUNDAÇÃO  
**renova**

**COMITE INTERFEDERATIVO (CIF)**

**Encaminhamento Mensal – item 2 da Deliberação nº 24 – Peças técnicas**

Referência Maio/2018

# SUMÁRIO



<b>1. INTRODUÇÃO</b>	<b>8</b>
<b>2. OBJETIVO</b>	<b>8</b>
<b>3. BARRA LONGA</b>	<b>9</b>
<b>3.1. IMOVEIS RESIDENCIAIS E COMERCIAIS - 1º DE JANEIRO E VOLTA DA CAPELA</b>	<b>9</b>
3.1.1. SITIO CAFURNA 2	9
3.1.2. VC 162	10
3.1.3. VC 163	11
3.1.4. VC 165 A	12
3.1.5. VC 165	13
3.1.6. VC 220	14
3.1.7. VC 220 B	15
3.1.8. VC 250	16
3.1.9. VC 260	17
3.1.10. VC 267	18
3.1.11. VC 325A	19
3.1.12. VC 325	20
3.1.13. VC 353	21
3.1.14. VC 442	22
3.1.15. VC 482	23
3.1.16. CAPELA	24
3.1.17. BAR DO ROMULO	25
3.1.18. CURVINAS SÉRGIO	27
<b>3.2. IMOVEIS RESIDENCIAIS E COMERCIAIS - CENTRO</b>	<b>28</b>
3.2.1. CE BAR DO CAMPO	28
3.2.2. RFCOM-0015, CE 203	29
3.2.3. CE 199	31
3.2.4. CE 162	32
3.2.5. CE 45	33
3.2.6. CE 29	34
3.2.7. CE 43	35
3.2.8. CE 53	36
3.2.9. CE 85	37
3.2.10. CE 118	38

<b>3.2.11.</b>	<b>CE 215</b> .....	<b>39</b>
<b>3.2.12.</b>	<b>CE 44</b> .....	<b>40</b>
<b>3.2.13.</b>	<b>CE 201</b> .....	<b>41</b>
<b>3.2.14.</b>	<b>CE 198</b> .....	<b>42</b>
<b>3.2.15.</b>	<b>CE 177</b> .....	<b>43</b>
<b>3.2.16.</b>	<b>CE 115</b> .....	<b>44</b>
<b>3.2.17.</b>	<b>CE 02</b> .....	<b>45</b>
<b>3.2.18.</b>	<b>CE 209</b> .....	<b>46</b>
<b>3.2.19.</b>	<b>CE 110</b> .....	<b>47</b>
<b>3.2.20.</b>	<b>CE 23</b> .....	<b>48</b>
<b>3.2.21.</b>	<b>CE 130</b> .....	<b>49</b>
<b>3.2.22.</b>	<b>CE 340</b> .....	<b>50</b>
<b>3.2.23.</b>	<b>CE 156</b> .....	<b>51</b>
<b>3.2.24.</b>	<b>CE 56</b> .....	<b>52</b>
<b>3.2.25.</b>	<b>CE 105</b> .....	<b>53</b>
<b>3.2.26.</b>	<b>CE 46</b> .....	<b>54</b>
<b>3.2.27.</b>	<b>CE 12</b> .....	<b>55</b>
<b>3.2.28.</b>	<b>CE 120</b> .....	<b>58</b>
<b>3.2.29.</b>	<b>CE 140</b> .....	<b>59</b>
<b>3.2.30.</b>	<b>CE 96</b> .....	<b>60</b>
<b>3.2.31.</b>	<b>CE 49</b> .....	<b>61</b>
<b>3.2.32.</b>	<b>CE 19</b> .....	<b>62</b>
<b>3.2.33.</b>	<b>CE 70</b> .....	<b>63</b>
<b>3.2.34.</b>	<b>CE 38</b> .....	<b>64</b>
<b>3.2.35.</b>	<b>CE 151</b> .....	<b>65</b>
<b>3.3.</b>	<b>IMOVEIS RESIDENCIAIS E COMERCIAIS - MORRO VERMELHO</b> .....	<b>66</b>
<b>3.3.1.</b>	<b>MV 465</b> .....	<b>66</b>
<b>3.3.2.</b>	<b>MV 365B</b> .....	<b>67</b>
<b>3.3.3.</b>	<b>MV 397</b> .....	<b>68</b>
<b>3.3.4.</b>	<b>MV 451</b> .....	<b>69</b>
<b>3.3.5.</b>	<b>MV 539</b> .....	<b>70</b>
<b>3.3.6.</b>	<b>JAFÉ</b> .....	<b>71</b>
<b>3.3.7.</b>	<b>MV 369</b> .....	<b>72</b>
<b>3.3.8.</b>	<b>MV 387A</b> .....	<b>73</b>

<b>3.3.9. MV 413</b>	<b>74</b>
<b>3.3.10. MV 506</b>	<b>75</b>
<b>3.3.11. MV 527</b>	<b>76</b>
<b>3.3.12. MV 545</b>	<b>77</b>
<b>3.3.13. MV 551</b>	<b>78</b>
<b>3.3.14. MV 617</b>	<b>79</b>
<b>3.3.15. MV 603</b>	<b>80</b>
<b>3.3.16. MV 623</b>	<b>81</b>
<b>3.3.17. MV 613</b>	<b>82</b>
<b>3.3.18. MV 673</b>	<b>83</b>
<b>3.3.19. MV 593</b>	<b>84</b>
<b>3.3.20. MV 583</b>	<b>85</b>
<b>3.3.21. MV 365</b>	<b>86</b>
<b>3.3.22. MV 513 ESCOLA</b>	<b>87</b>
<b>3.3.23. MV 580</b>	<b>93</b>
<b>3.4. IMOVEIS RESIDENCIAIS E COMERCIAIS - GESTEIRA</b>	<b>94</b>
<b>3.4.1. GE ALEMÃO</b>	<b>94</b>
<b>3.4.2. GE BEATRIZ HELENA</b>	<b>95</b>
<b>3.4.3. GE CRECHE</b>	<b>96</b>
<b>3.4.4. GE BAR PAULO HOLINO</b>	<b>97</b>
<b>3.4.5. GE LADIR</b>	<b>98</b>
<b>3.4.6. GE DIRCEU</b>	<b>99</b>
<b>3.4.7. GE ADÃO</b>	<b>100</b>
<b>3.4.8. GE CRISTIANO</b>	<b>101</b>
<b>3.4.9. GE ANTONIO DO VALE</b>	<b>102</b>
<b>3.4.10. GE MARCELO/ JOSE FERNANDO</b>	<b>103</b>
<b>3.4.11. GE JOÃO PAULO</b>	<b>104</b>
<b>3.5. OBRAS PUBLICAS</b>	<b>105</b>
<b>3.5.1. PRAÇA MANOEL LINO MOL E ALAMEDA</b>	<b>105</b>
<b>3.5.2. CAMPO DE FUTEBOL BARRA LONGA</b>	<b>106</b>
<b>3.5.3. ALTEAMENTO DO CAMPO DE FUTEBOL</b>	<b>107</b>
<b>3.5.4. PONTE 3</b>	<b>108</b>
<b>3.5.5. AREA DE ATERRO DE REJEITO</b>	<b>111</b>
<b>3.5.6. AREA DE EMPRESTIMO DE ARGILA</b>	<b>116</b>

<b>3.5.7. ESPU-0001 (PARQUE DE EXPOSIÇÕES)</b> .....	<b>120</b>
<b>3.6. CONTENÇÃO</b> .....	<b>121</b>
<b>3.6.1. GABIÃO</b> .....	<b>121</b>
<b>3.7. REFORMA DE QUINTAIS - CENTRO</b> .....	<b>122</b>
<b>3.7.1. CE 07</b> .....	<b>122</b>
<b>3.7.2. CE 50</b> .....	<b>123</b>
<b>3.7.3. CE 56</b> .....	<b>124</b>
<b>3.7.4. CE 154</b> .....	<b>125</b>
<b>3.7.5. CE 96</b> .....	<b>126</b>
<b>3.7.6. CE 154</b> .....	<b>127</b>
<b>3.7.7. CE 166</b> .....	<b>128</b>
<b>3.7.8. CE 176</b> .....	<b>129</b>
<b>3.7.9. CE 202</b> .....	<b>130</b>
<b>3.7.10. CE 254</b> .....	<b>131</b>
<b>3.7.11. CE 262</b> .....	<b>132</b>
<b>3.7.12. CE 151</b> .....	<b>133</b>
<b>3.7.13. CE 203</b> .....	<b>134</b>
<b>3.8. REFORMA DE QUINTAIS - VOLTA DA CAPELA E 1º DE JANEIRO</b> .....	<b>135</b>
<b>3.8.1. VC 56 E 244</b> .....	<b>135</b>
<b>3.8.2. VC 162</b> .....	<b>136</b>
<b>3.8.3. VC 163</b> .....	<b>137</b>
<b>3.8.4. VC 244</b> .....	<b>138</b>
<b>3.8.5. VC 265</b> .....	<b>139</b>
<b>3.8.6. VC 266</b> .....	<b>140</b>
<b>3.8.7. VC 333 E 353</b> .....	<b>141</b>
<b>3.8.8. VC 599</b> .....	<b>141</b>
<b>3.9. REFORMA DE QUINTAIS - MORRO VERMELHO</b> .....	<b>144</b>
<b>3.9.1. ESCOLA ESTADUAL PADRE JOSÉ EPIFÂNIO</b> .....	<b>144</b>
<b>3.9.2. MV 365</b> .....	<b>145</b>
<b>3.9.3. MV 369</b> .....	<b>146</b>
<b>3.9.4. MV 387</b> .....	<b>147</b>
<b>3.9.5. MV 465</b> .....	<b>148</b>
<b>3.9.6. MV 545</b> .....	<b>149</b>
<b>3.9.7. MV 551</b> .....	<b>150</b>

3.9.8.	<b>MV 561</b>	151
3.9.9.	<b>MV 573</b>	152
3.9.10.	<b>MV 583</b>	153
3.9.11.	<b>MV 593</b>	154
3.9.12.	<b>MV 603</b>	155
3.9.13.	<b>MV 613</b>	156
3.9.14.	<b>MV 617</b>	157
3.9.15.	<b>MV 623</b>	158
3.10.	<b>RECONSTRUÇÃO DE RESIDENCIAS</b>	159
3.10.1.	<b>103</b>	159
3.10.2.	<b>347</b>	165
3.10.3.	<b>359</b>	171
3.10.4.	<b>365A</b>	174
3.10.5.	<b>475</b>	177
3.10.6.	<b>493</b>	181
3.10.7.	<b>543</b>	184
3.10.8.	<b>GE ADÃO</b>	186
3.10.9.	<b>GE ALEMÃO</b>	189
3.10.10.	<b>GE DIRCEU</b>	193
3.11.	<b>GODOFREDO</b>	195
3.12.	<b>REFORMA DE CURRAIS E MATA BURRO</b>	197
3.12.1.	<b>CURRAL CABRITO</b>	197
3.12.2.	<b>CURRAL DO NEM</b>	198
3.12.3.	<b>CURRAL DO MARCIO MOL</b>	200
3.12.4.	<b>CURRAL DO JOSE LANA</b>	202
3.12.5.	<b>CURRAL DO GONGO</b>	204
3.12.6.	<b>CURRAL DO EMANOEL</b>	205
3.12.7.	<b>CURRAL DO DARCY</b>	206
3.12.8.	<b>CURRAL DO GODOFREDO</b>	207
3.12.9.	<b>CURRAL DO HAMILTON</b>	208
3.13.	<b>CURRAL DO LICIO</b>	210
3.14.	<b>CURRAL DO TIARA</b>	214
3.15.	<b>CURRAL QUINDUNBA</b>	215
3.16.	<b>CURRAL ACAIACA</b>	216

3.17.	<b>CURRAL GILMAR</b> .....	217
3.18.	<b>CURRAL AFONSO CARNEIRO</b> .....	218
3.19.	<b>CURRAL PROVISORIO SANDRA NOZINHO</b> .....	219
3.20.	<b>MATA BURRO PADRÃO</b> .....	220
4.	<b>MARIANA</b> .....	221
4.1.	<b>RECONSTRUÇÕES</b> .....	221
4.1.1.	<b>RCRES-0002 - PARACATU DE CIMA</b> .....	221
4.1.2.	<b>RCRES-0005 - PONTE DO GAMA</b> .....	222
4.1.3.	<b>RCRES-0007 - PEDRAS</b> .....	223
4.1.4.	<b>RCRES-0013 – CAMPINAS</b> .....	224
4.1.5.	<b>RCRES-0014 – PONTE DO GAMA</b> .....	225
4.1.6.	<b>RCRES-0015 – PARACATU DE CIMA</b> .....	226
4.1.7.	<b>RCRES-0017 - SITIO VILA BORBA</b> .....	227
4.1.8.	<b>RCRES-0022 – PARACATU DE CIMA</b> .....	228
4.1.9.	<b>RCRES-0023 – PARACATU DE CIMA</b> .....	229
4.1.10.	<b>RCRES-0026 – PARACATU DE BAIXO</b> .....	230

## 1. INTRODUÇÃO

Faz-se referência à Deliberação nº 24, apresentação mensal das peças técnicas – projetos e plantas – à Câmara Técnica de Reconstrução e Recuperação de Infraestruturas e à Secretaria Executiva do Comitê Interfederativo, referentes às intervenções realizadas no âmbito dos programas Reconstrução, Recuperação e Realocação de Bento Rodrigues, Paracatu de Baixo e Gesteira; Recuperação do Reservatório da UHE Risoleta Neves; Recuperação das demais Comunidades e Infraestruturas impactadas entre Fundão e Candonga, inclusive Barra Longa, inseridos no âmbito do Termo de Transação e de Ajustamento de Conduta, os quais a referida Câmara é competente para orientar, fiscalizar, monitorar e acompanhar, com fundamento na Deliberação nº 07 deste I. Comitê, de 11 de julho de 2016.

1.1 Projetos e Plantas atualizados no mês de Maio/2018.

- **Mariana**

**RCRES-0005 - RCEDI-0005, RCRES-0014 - RCEDI-0014.**


## 2. OBJETIVO

As peças técnicas – Projetos e Plantas, fundamentaram as reformas e reconstruções executadas.



### 3.1.2. VC 162

PLANTA BAIXA - CASA VC 162  

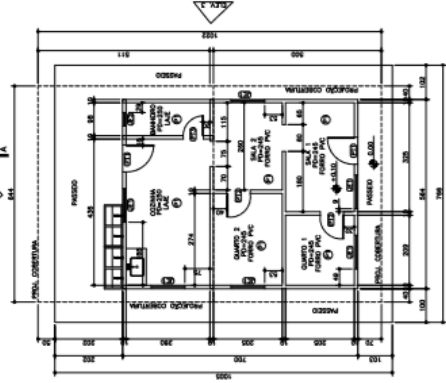


ESPECIFICAÇÃO ACABAMENTOS





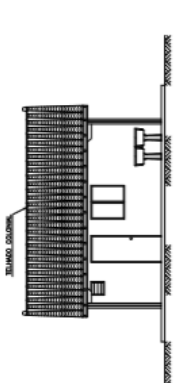



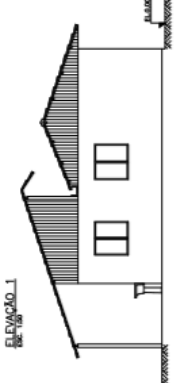



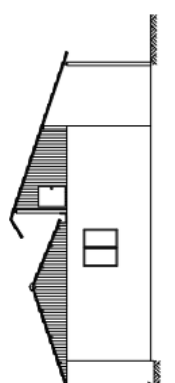



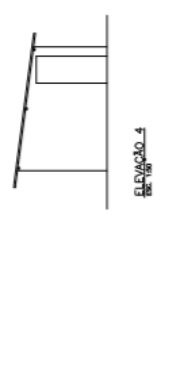



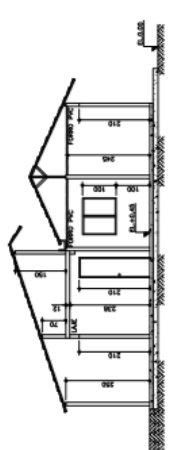


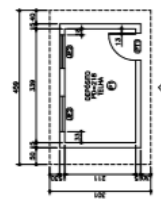











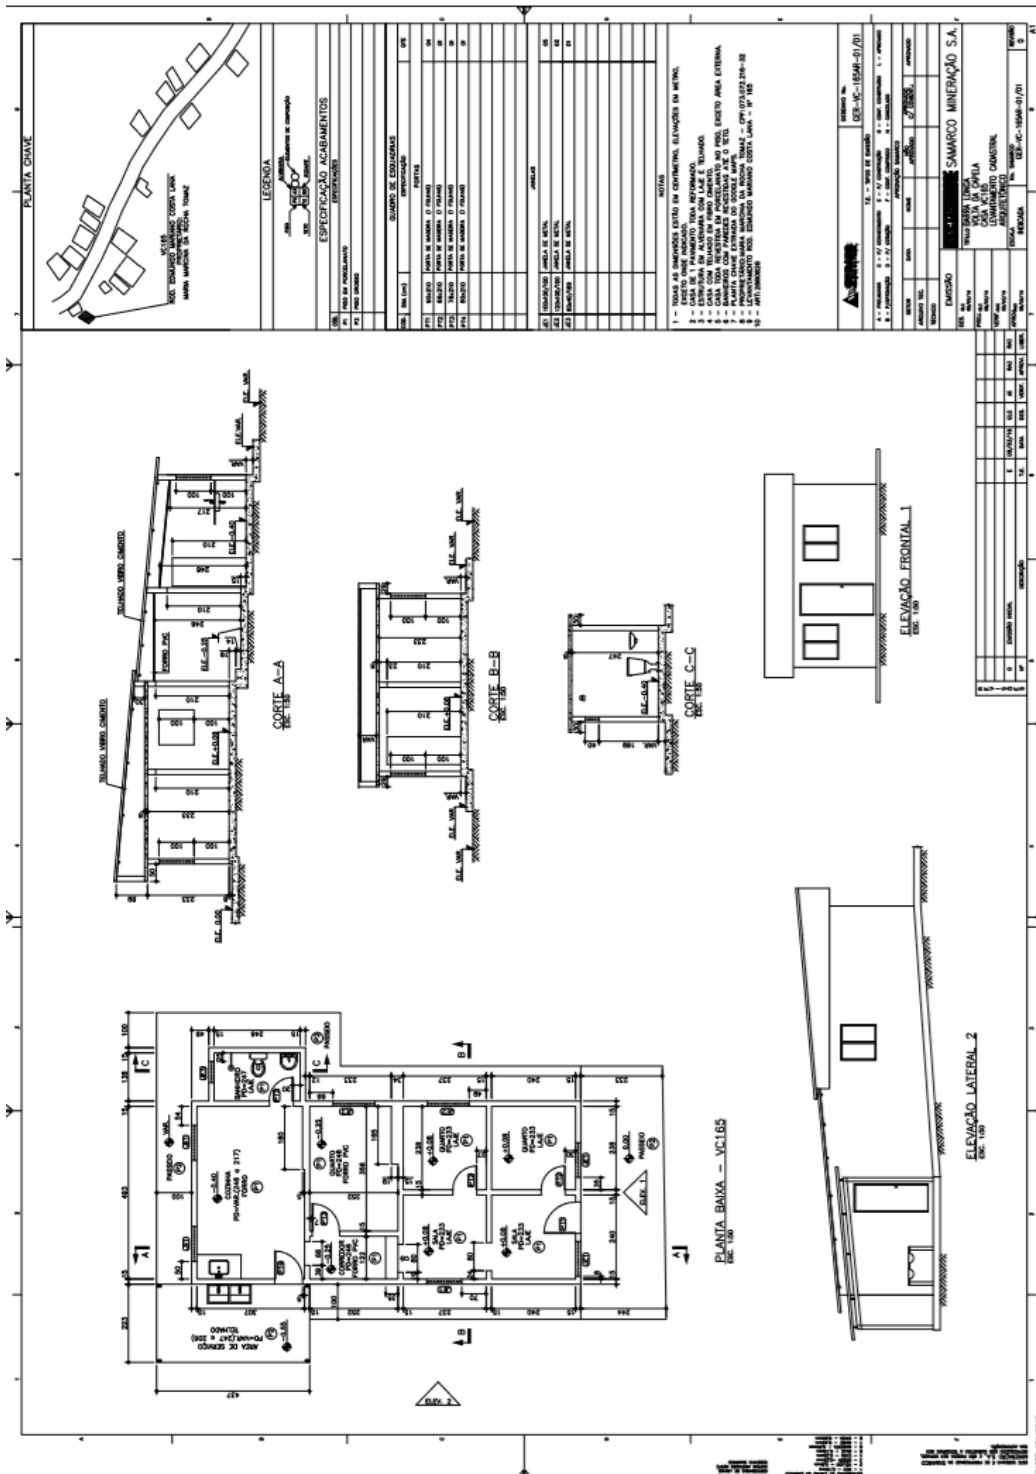


3.1.6. VC 220

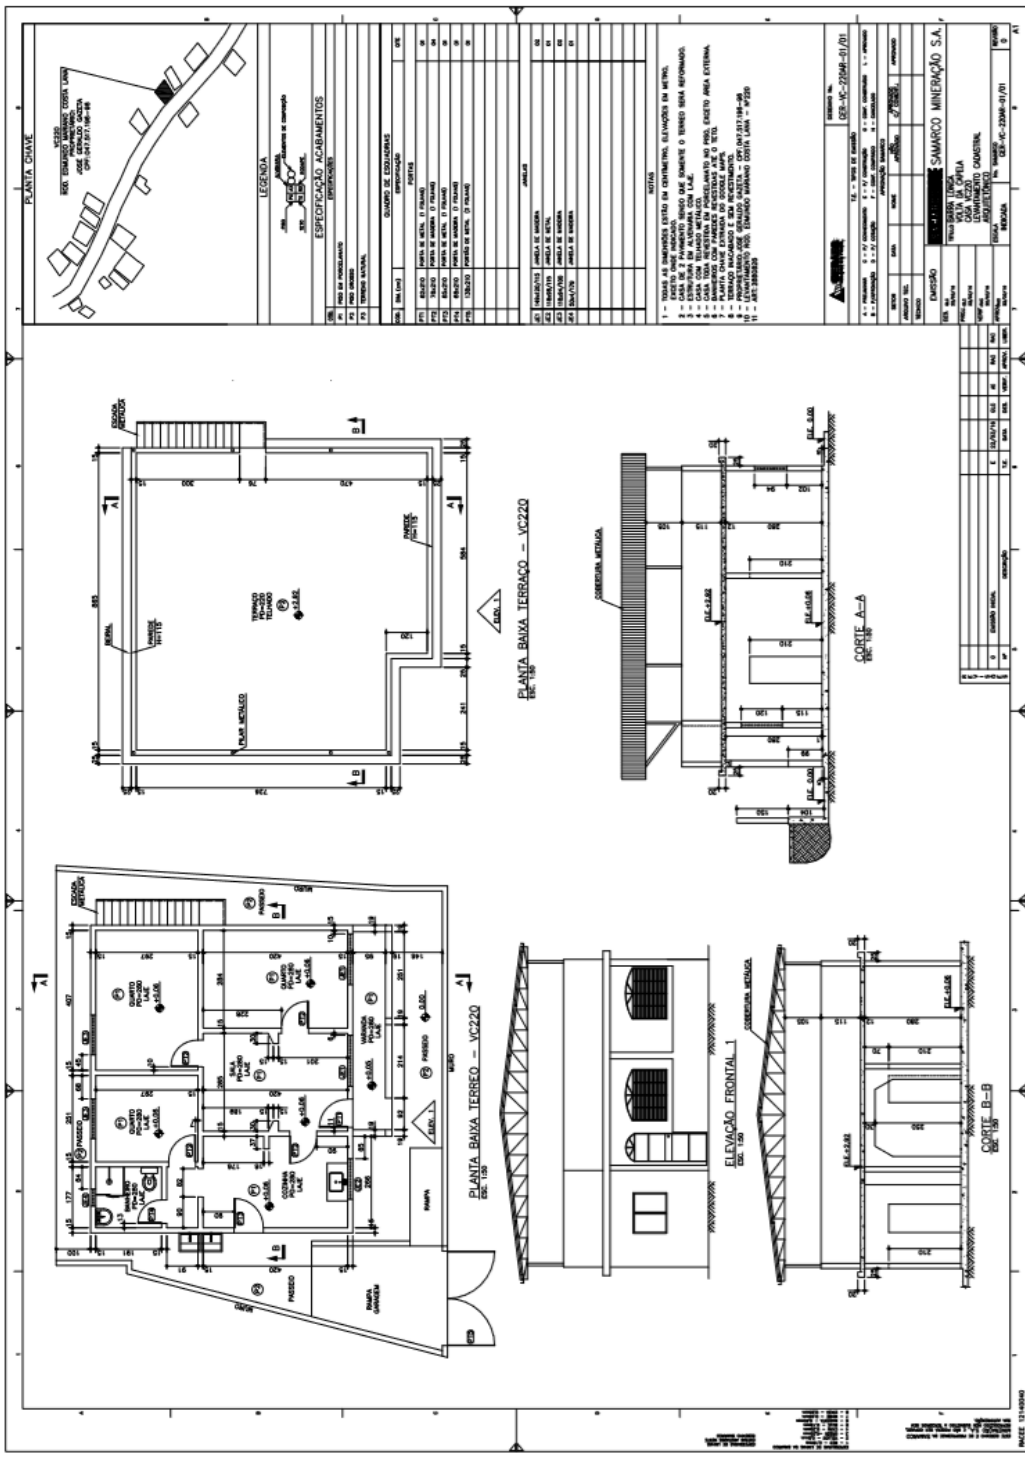


### 3.1.7. VC 220 B

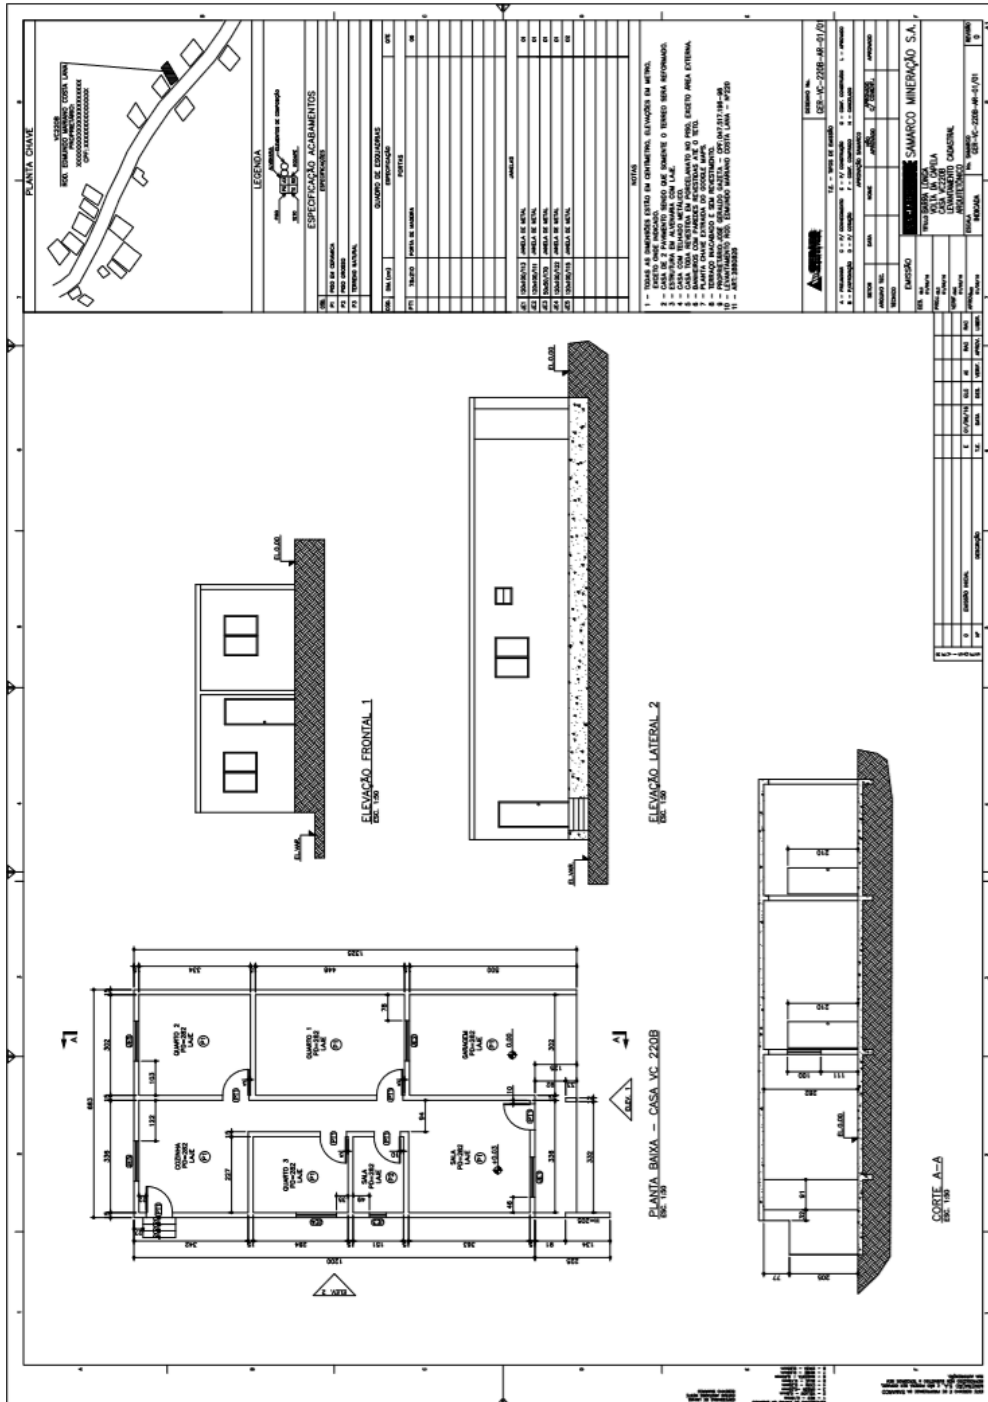

3.1.8. VC 250

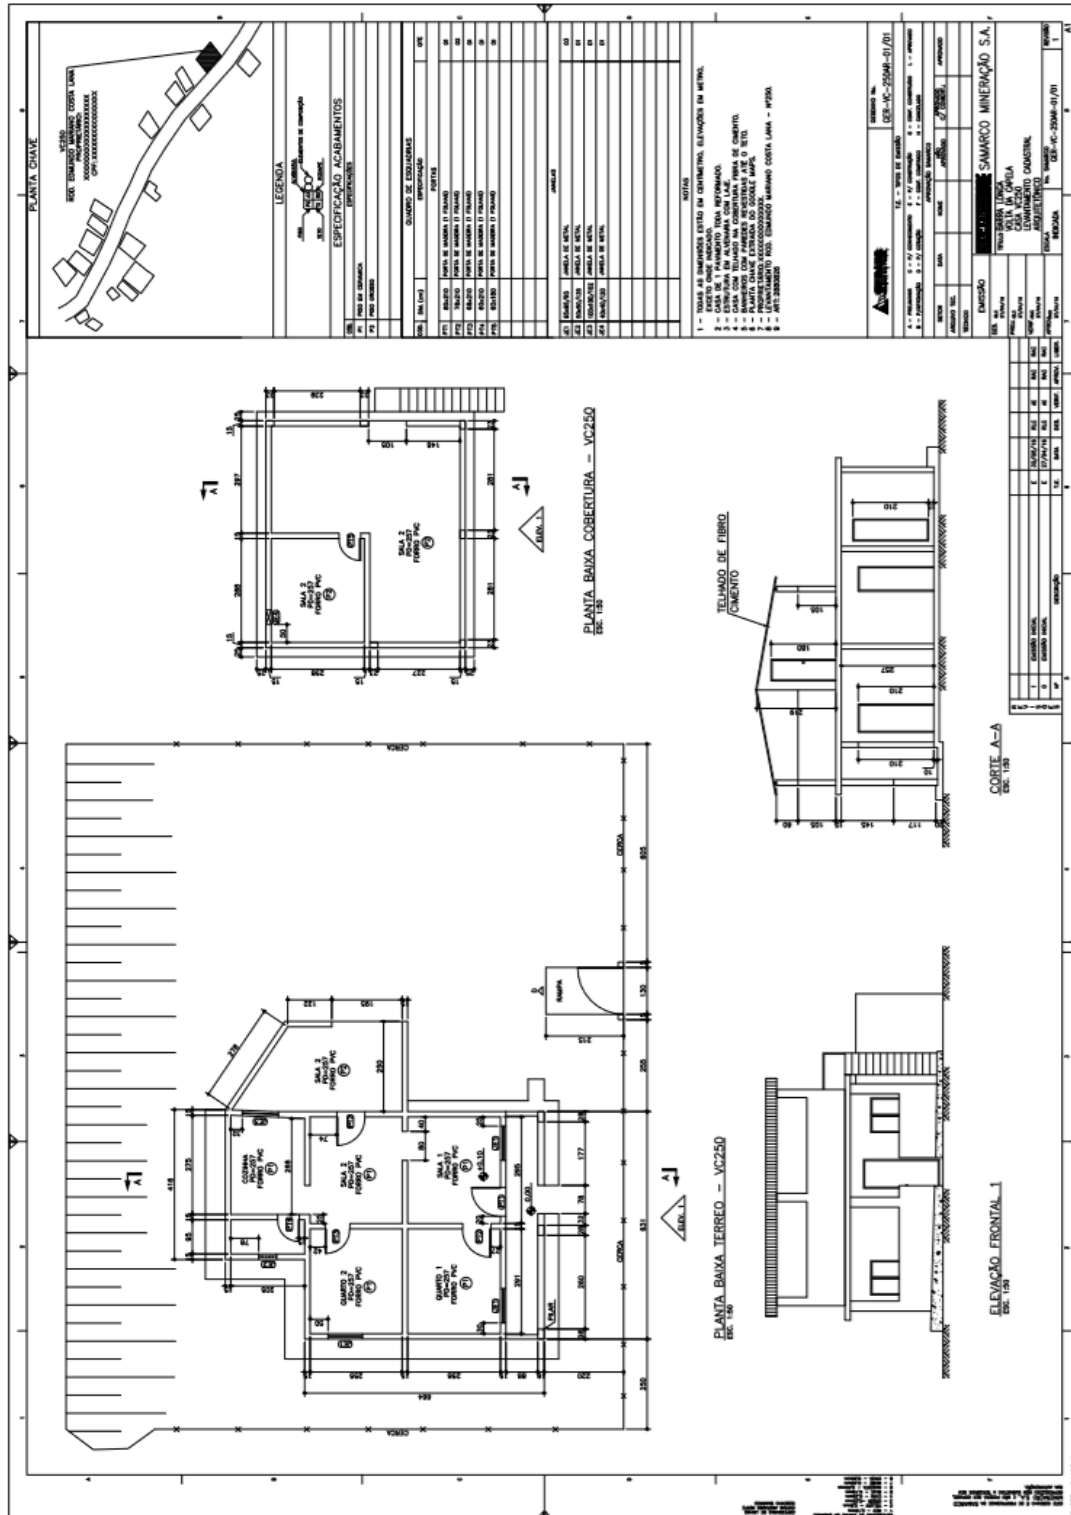


### 3.1.9. VC 260

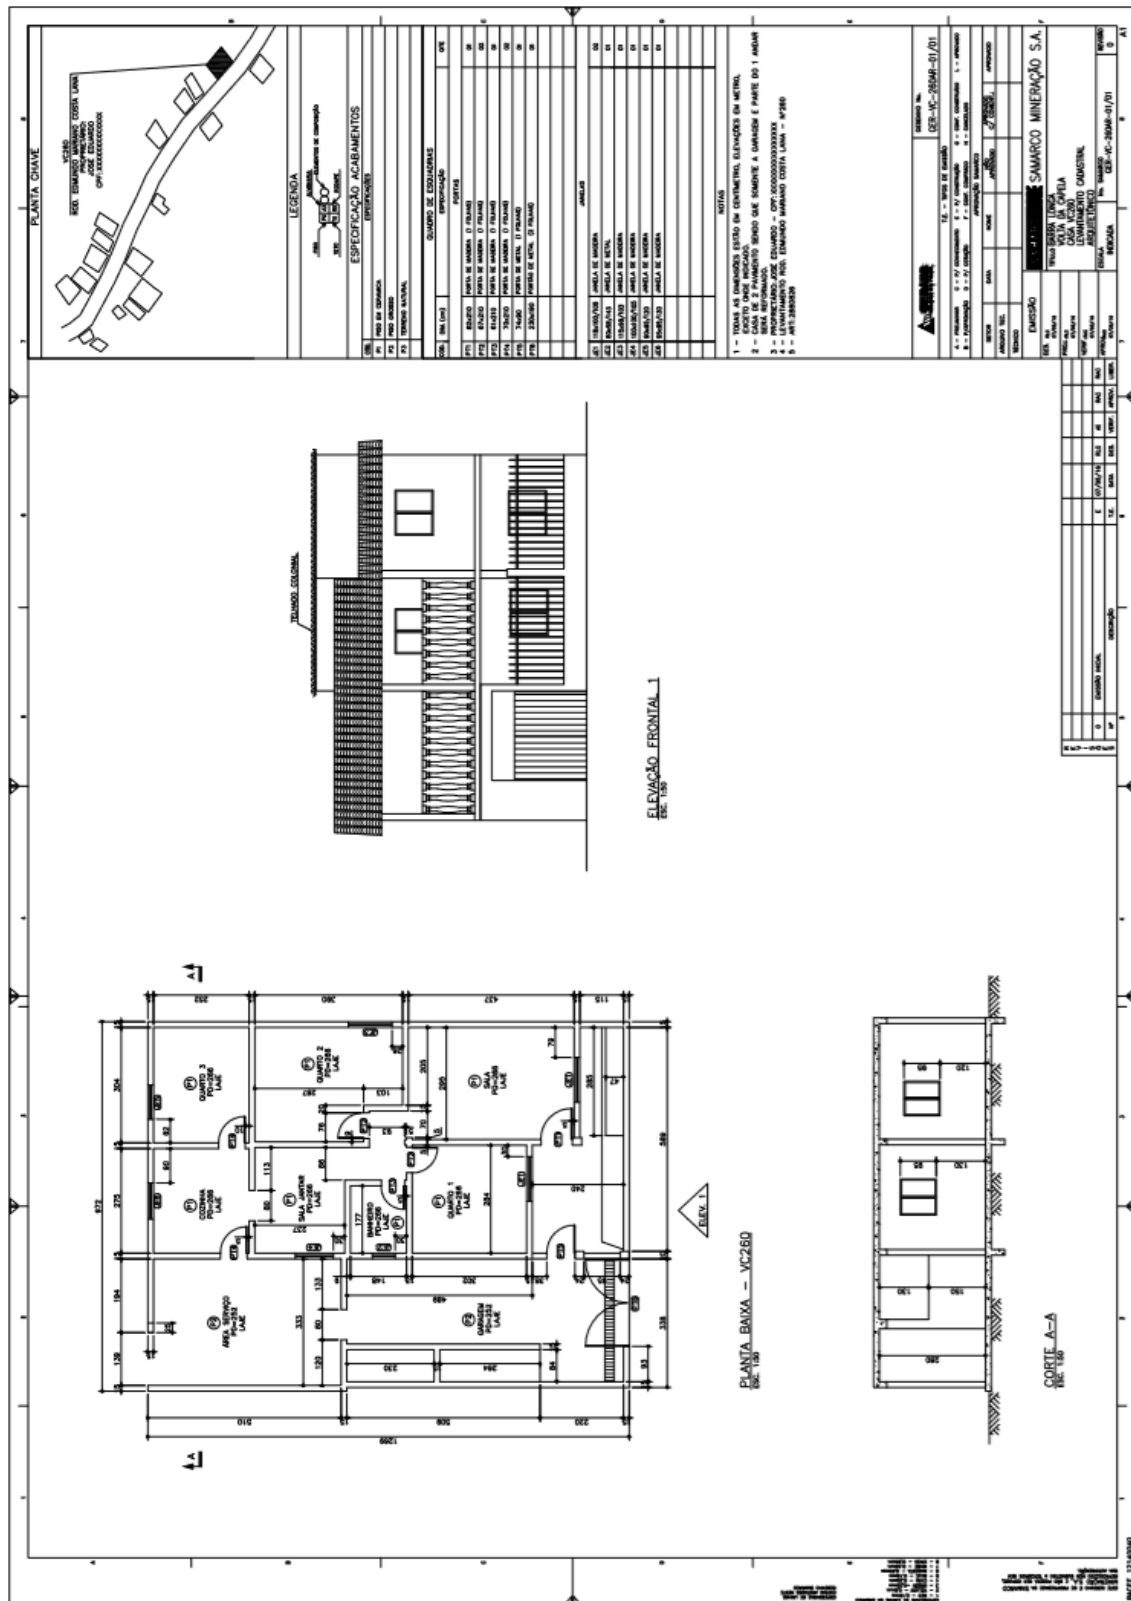




3.1.11. VC 325A

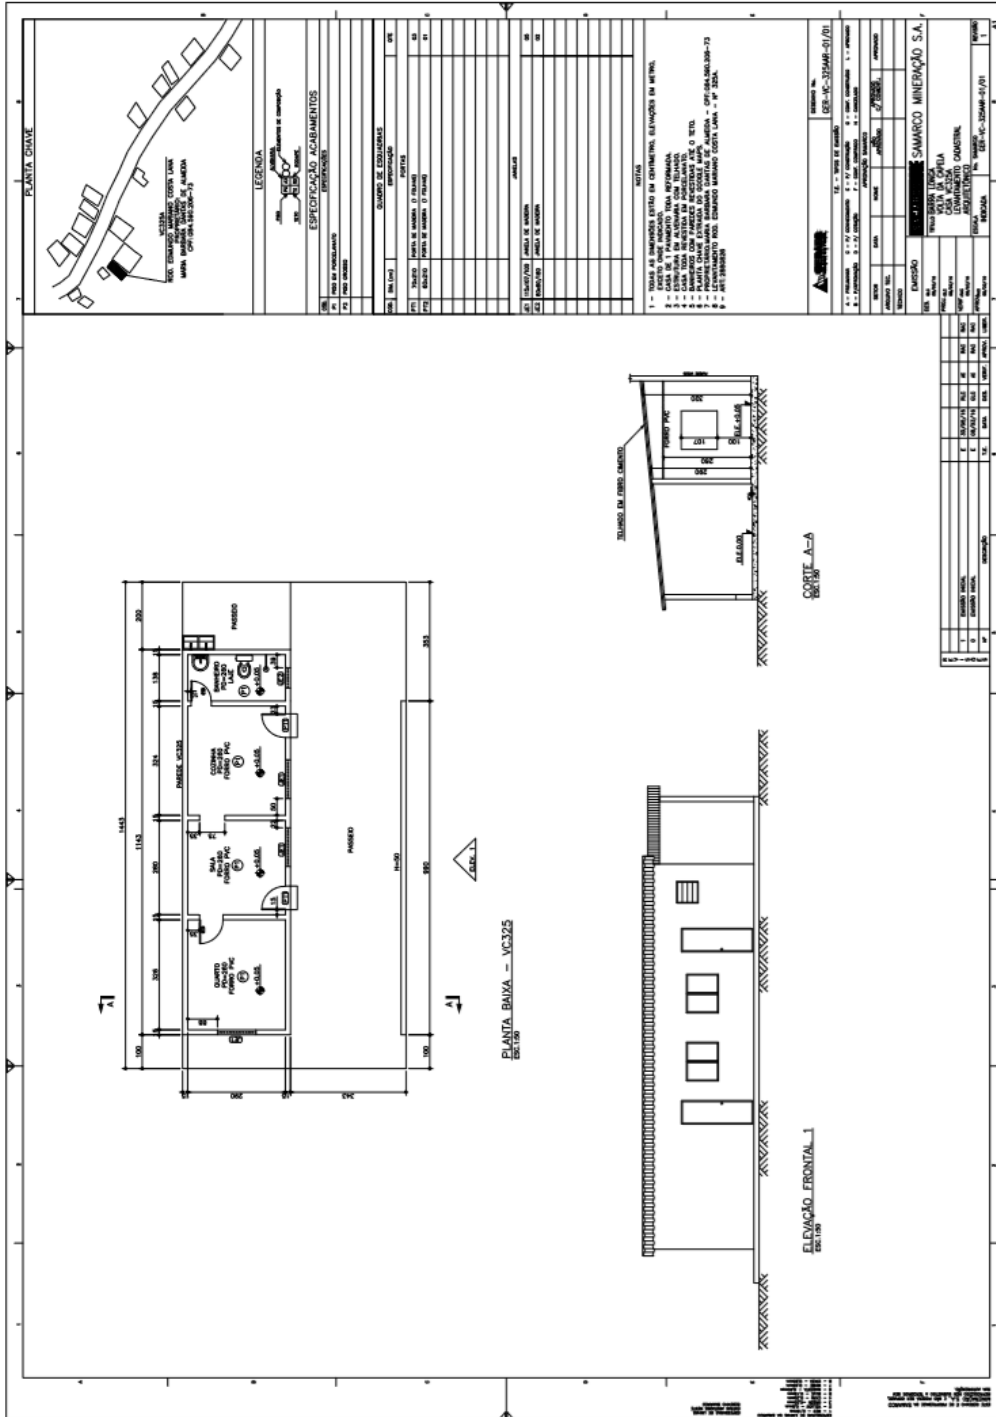


3.1.12. VC 325

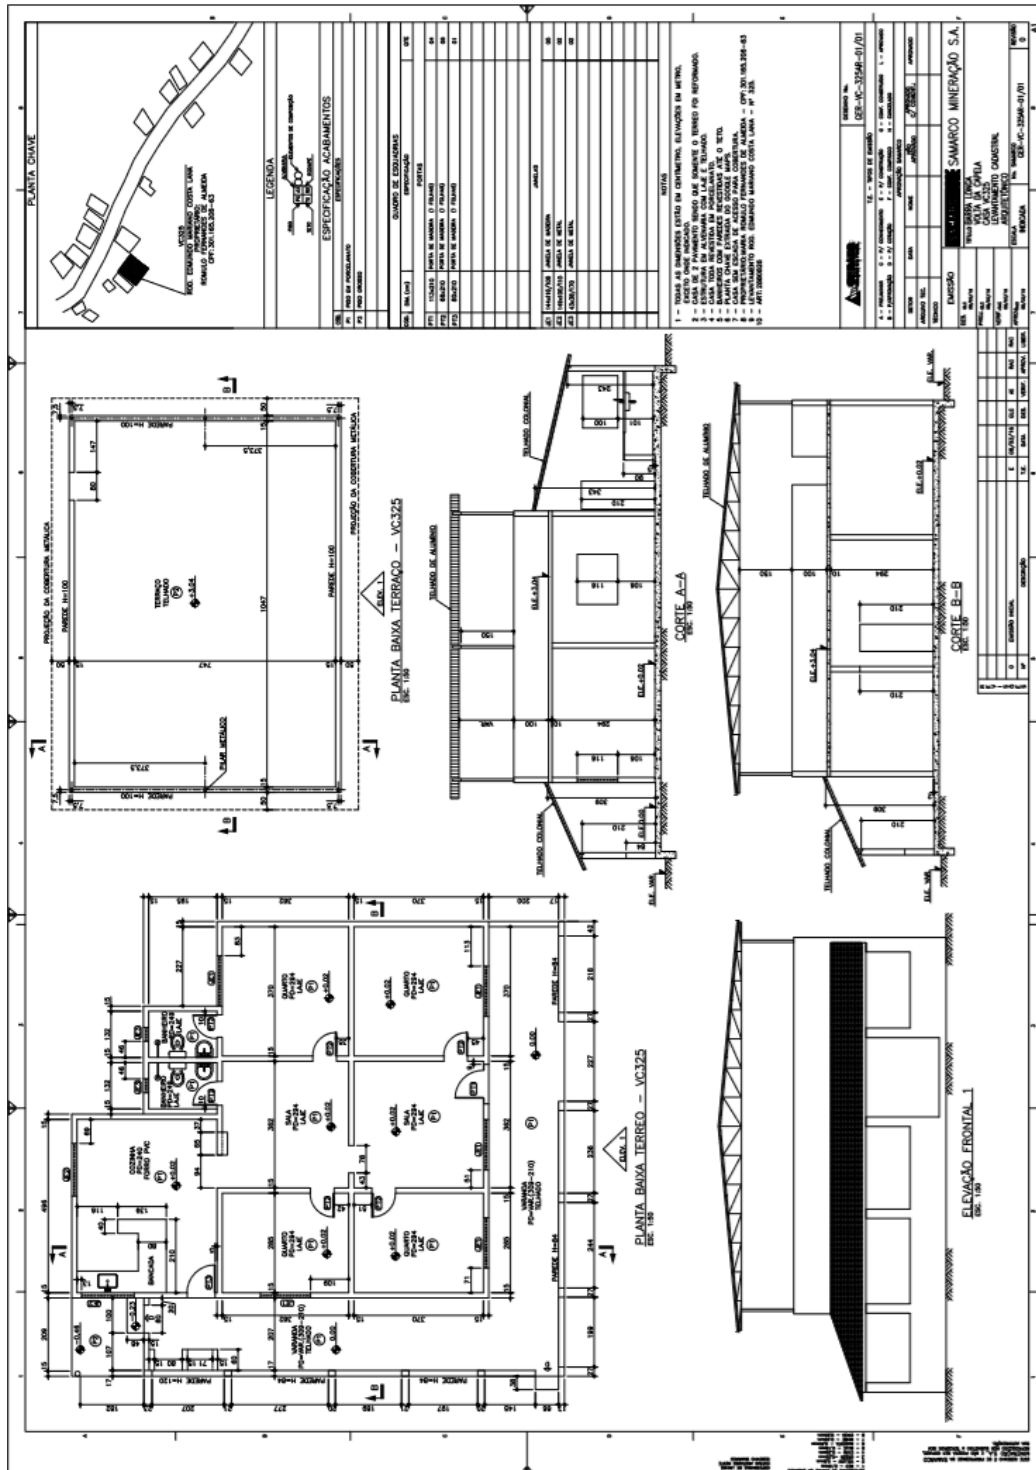





3.1.14. VC 442

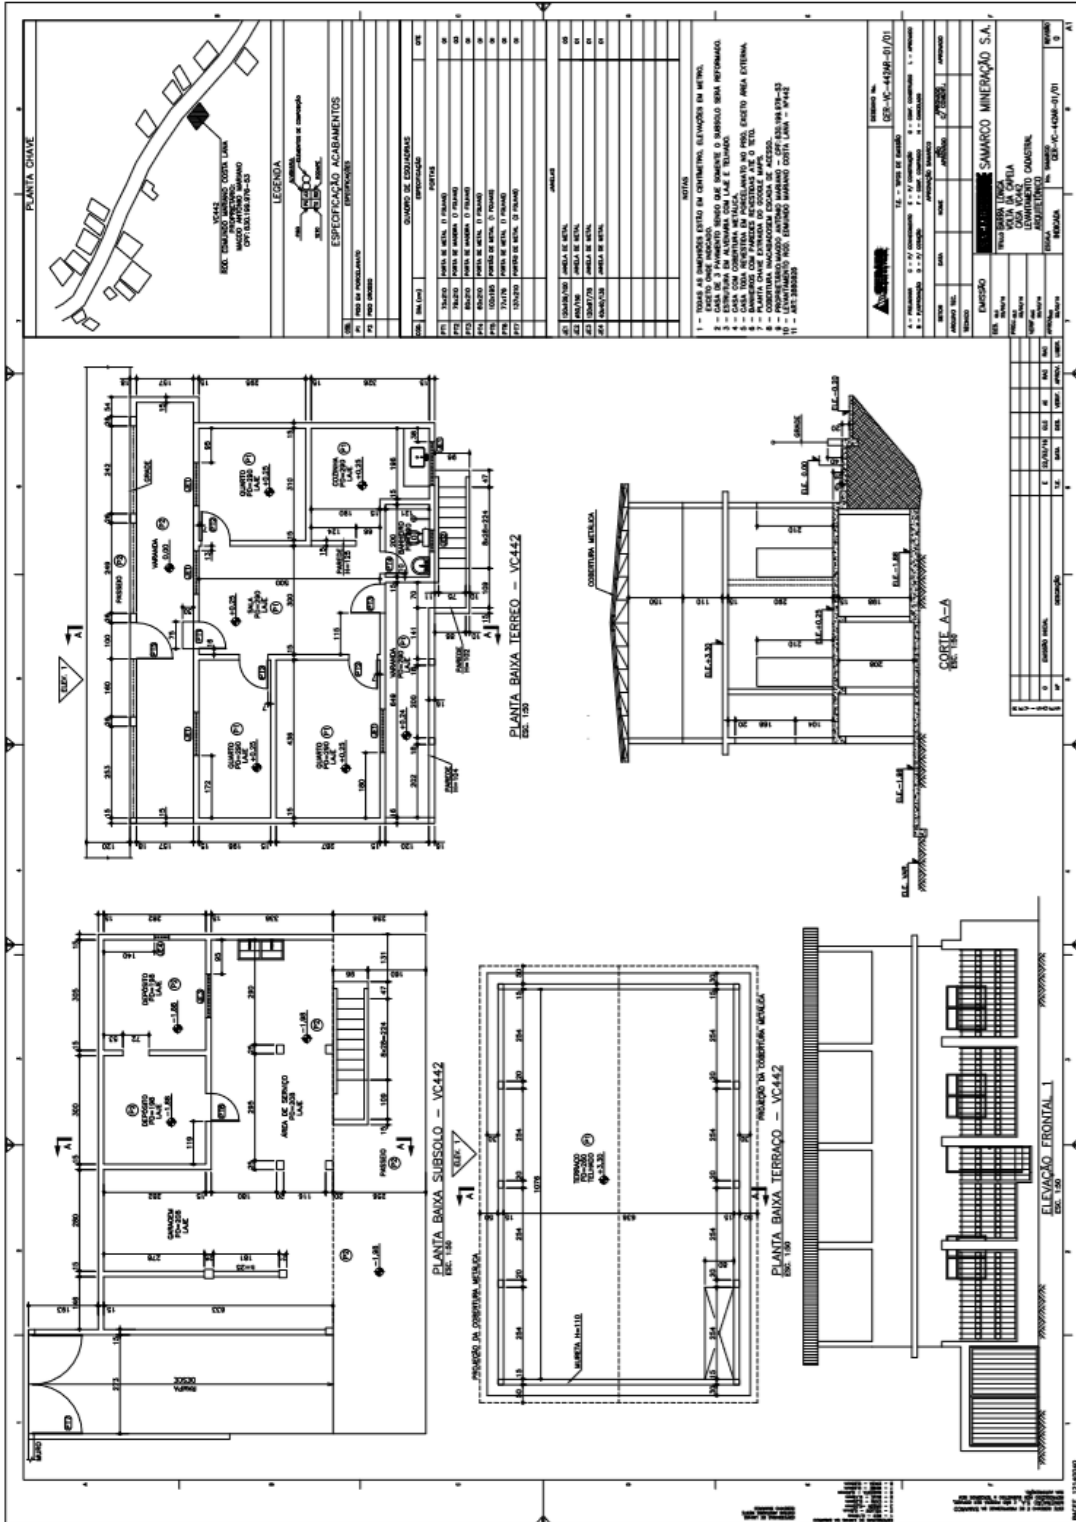


3.1.15. VC 482

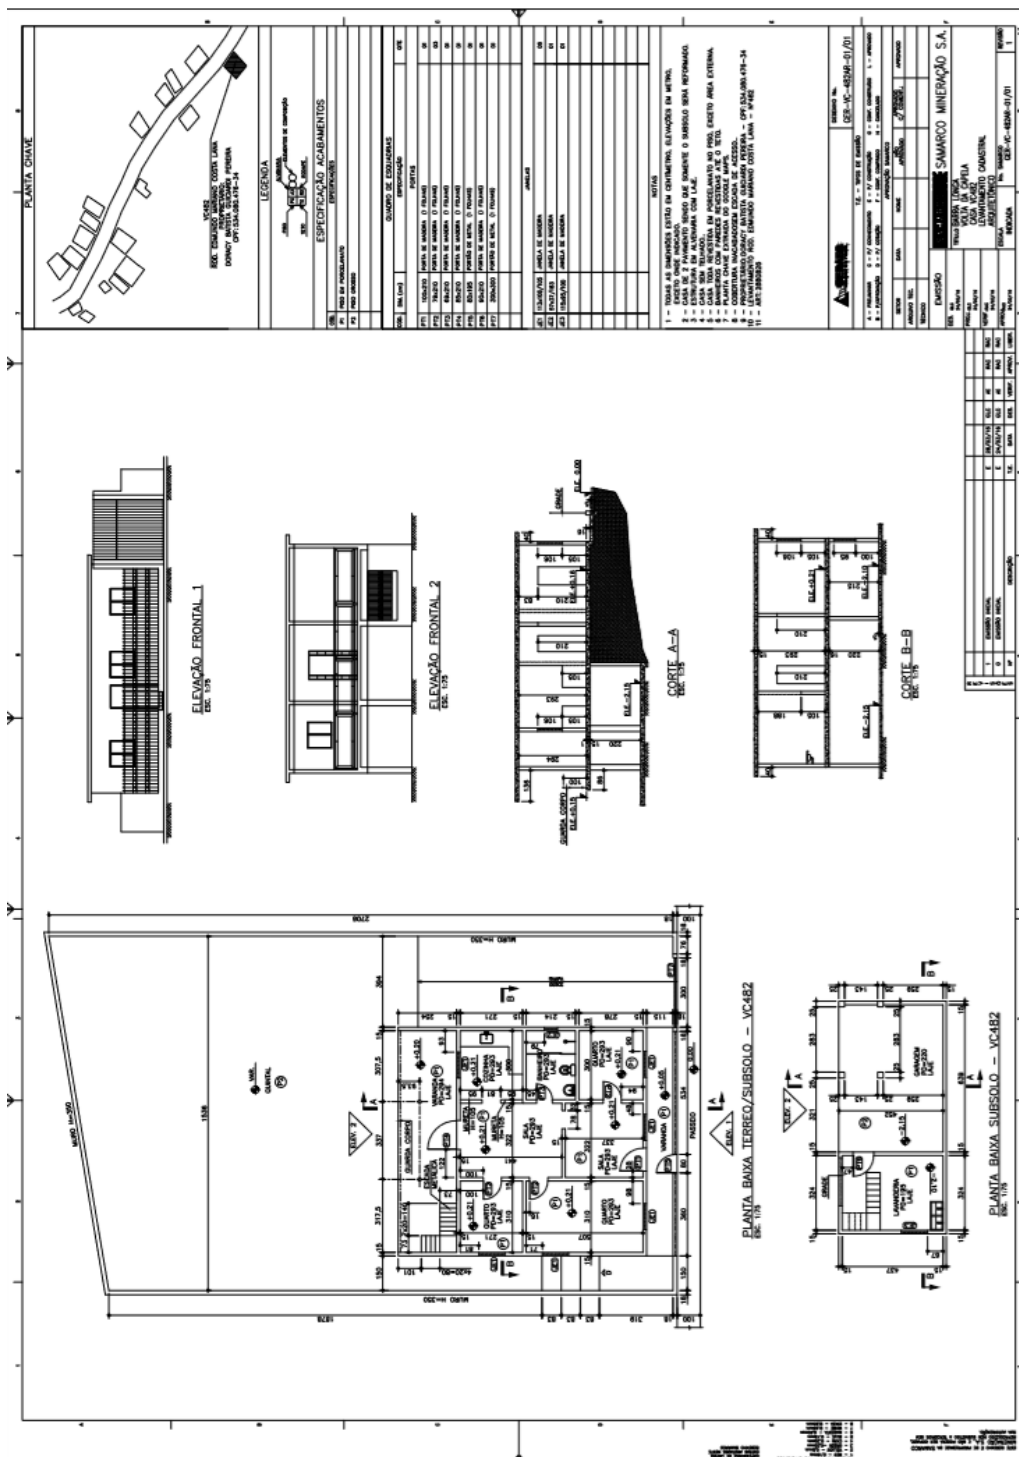



3.1.16. CAPELA

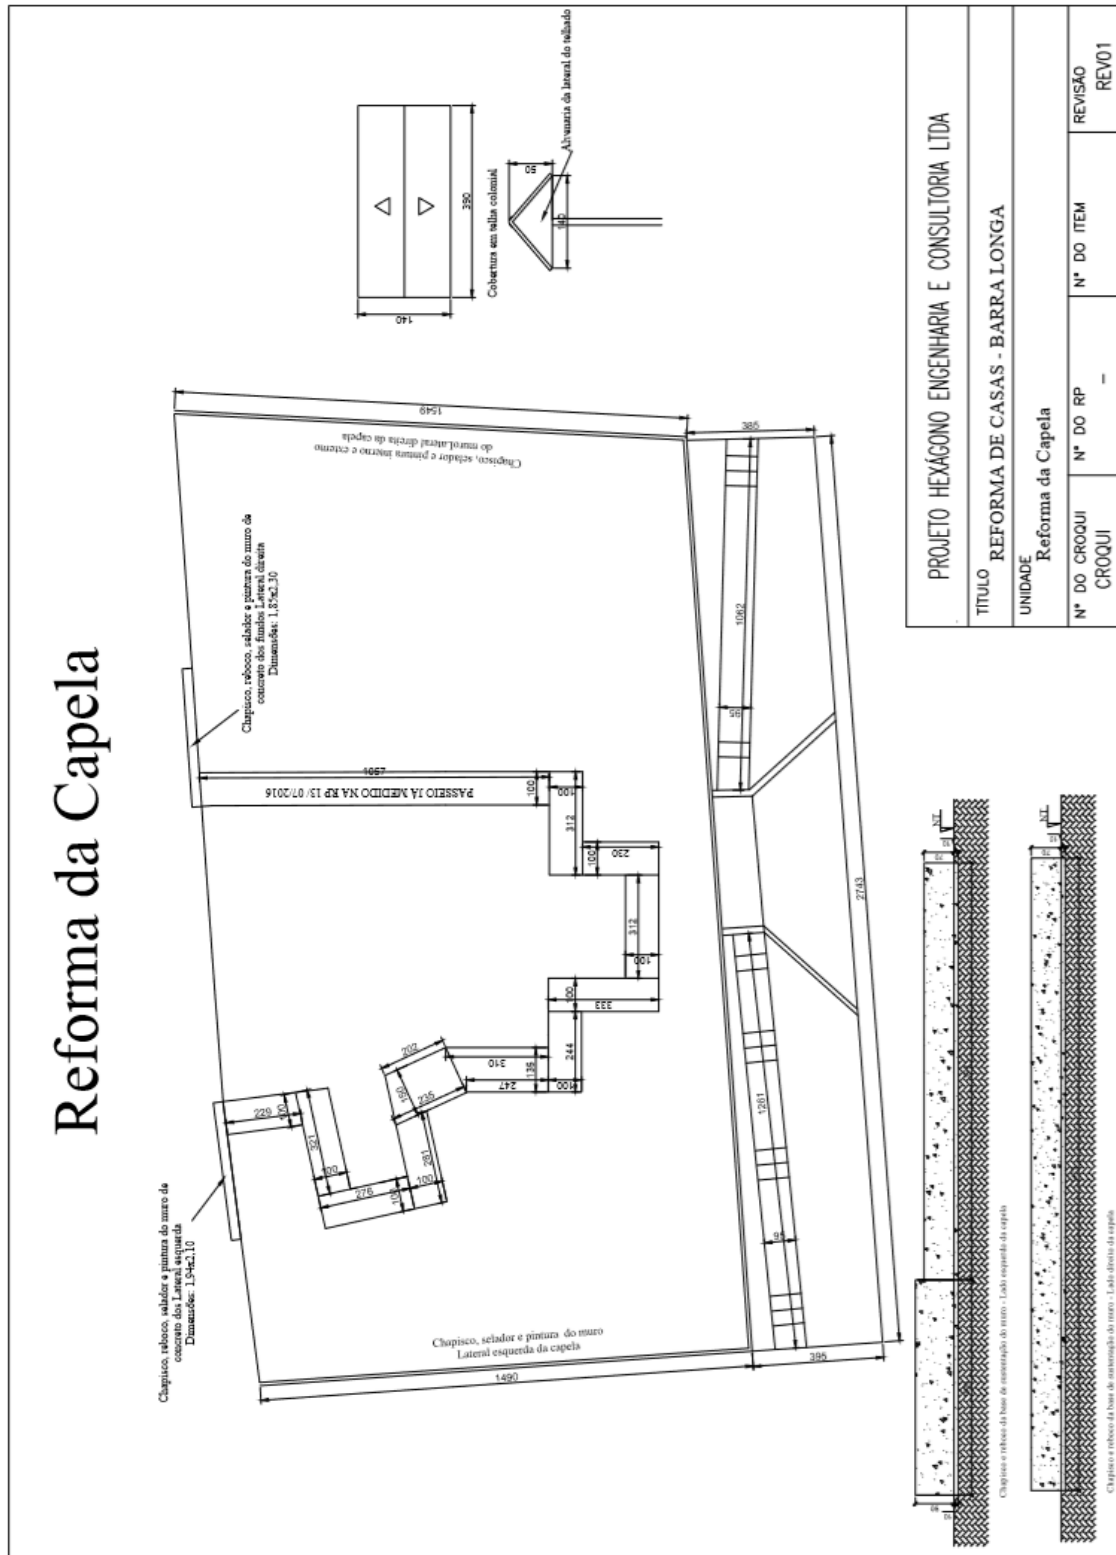

3.1.17. BAR DO ROMULO

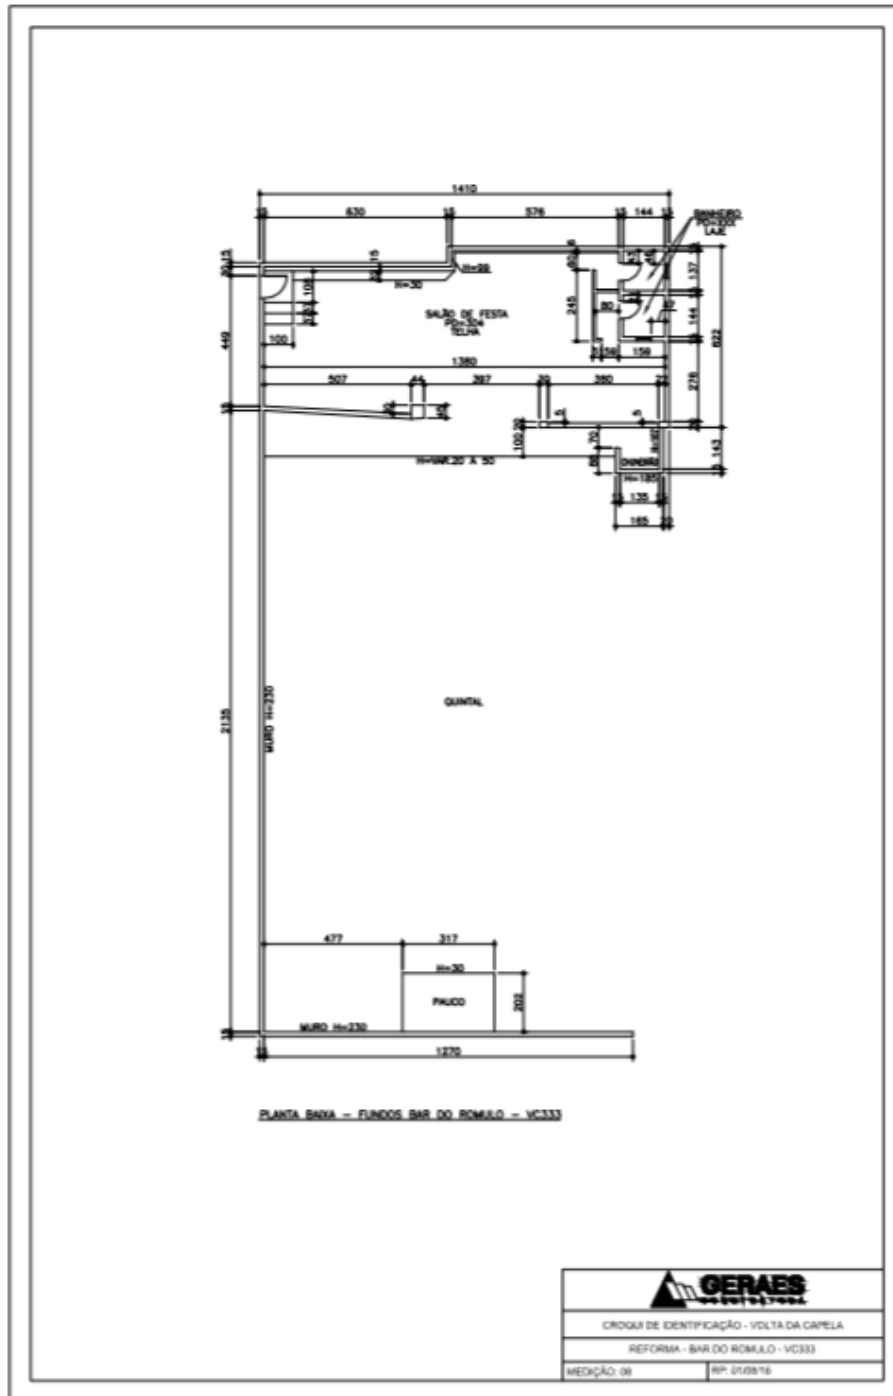

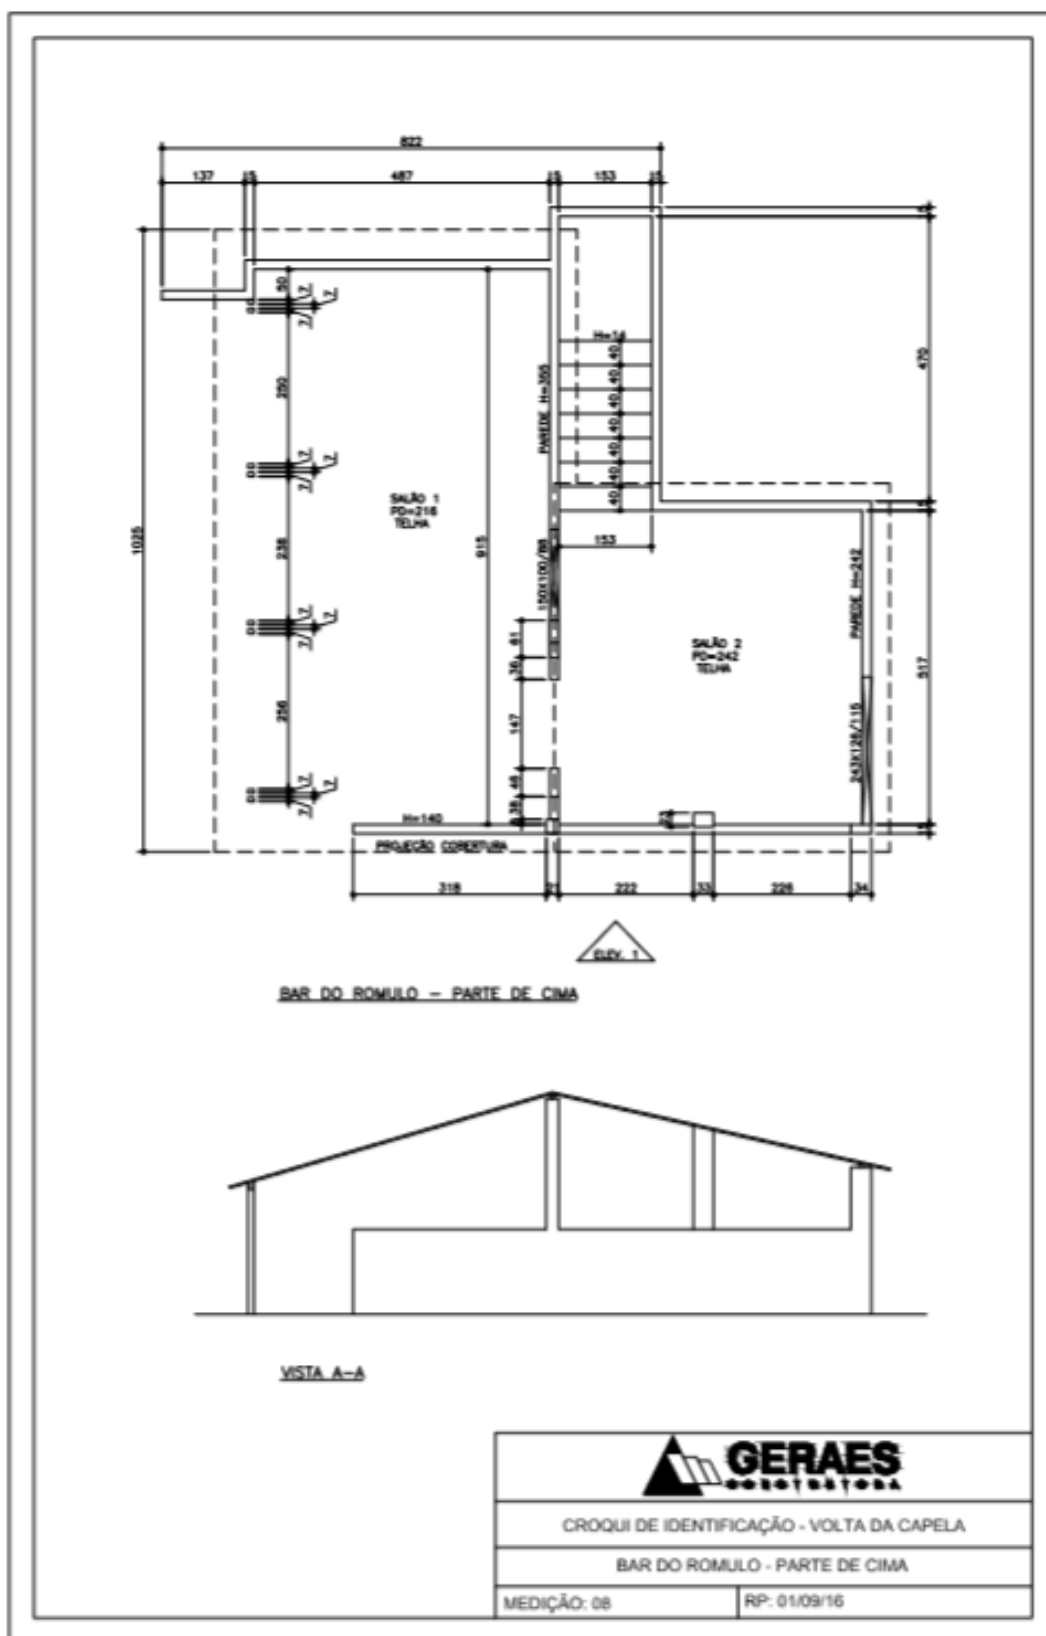

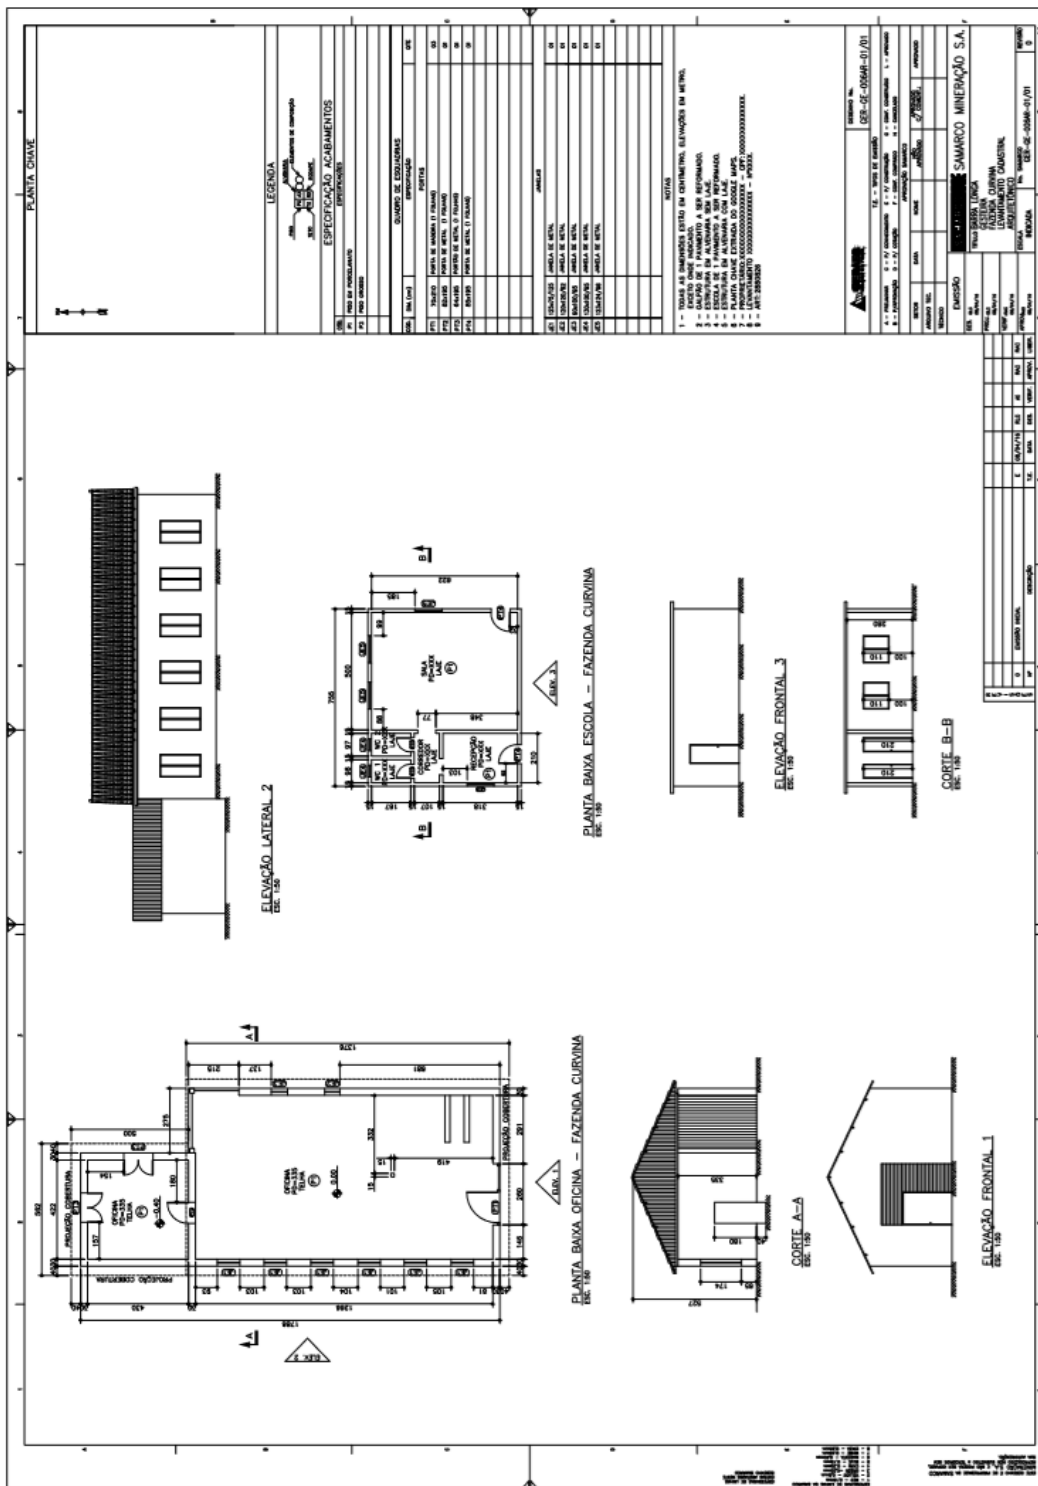


### 3.2. IMOVEIS RESIDENCIAIS E COMERCIAIS - CENTRO



FUNDAÇÃO  
**renova**


#### 3.2.1. CE BAR DO CAMPO

# BAR CAMPO BARRA LONGA

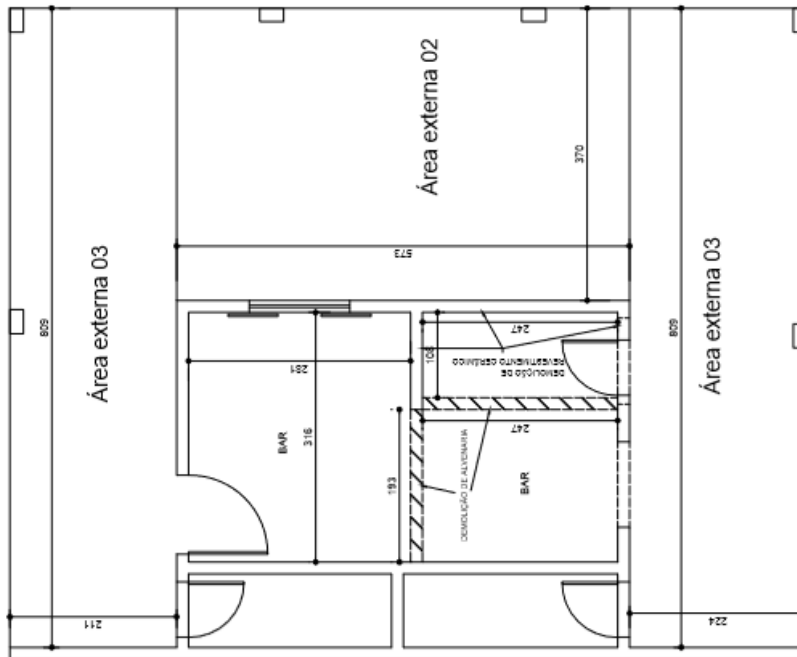


PROJETO HEXÁGONO ENGENHARIA E CONSULTORIA LTDA			
TÍTULO REFORMA DE CASAS - BARRA LONGA			
UNIDADE BAR CAMPO BARRA LONGA			
Nº DO CROQUI	Nº DO RP	Nº DO ITEM	REVISÃO
CROQUI 01	12/02/2016		REV

3.2.2. RFCOM-0015, CE 203

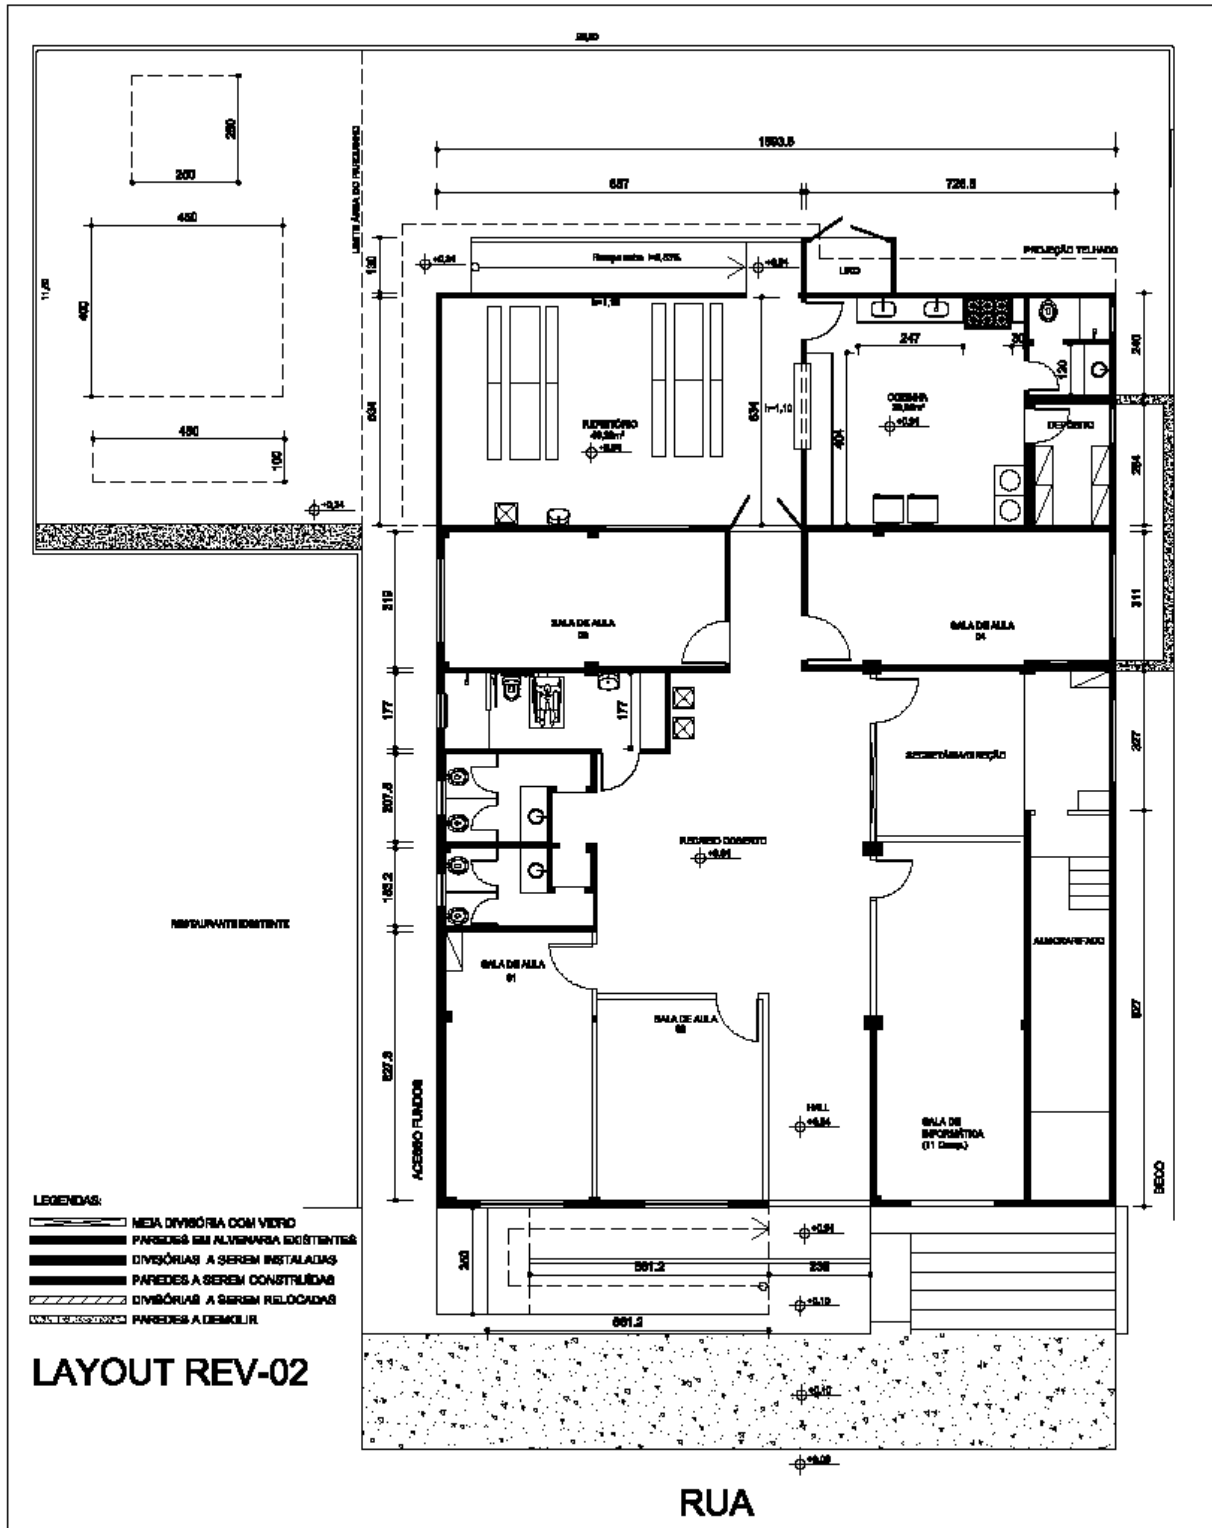

# CASA Nº203

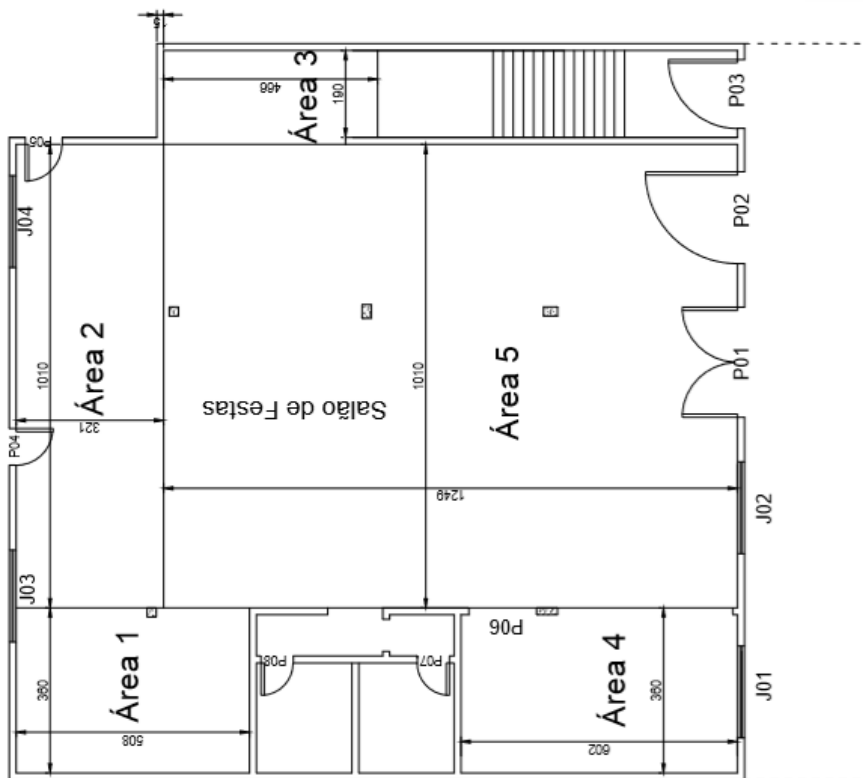


LEGENDA	
J01.... =	200x125
P01 =	240x220
P02 =	200x220
P03 =	150x210
P04 =	80x210
P05 =	80x210
P06 =	148x200
P07 =	70x210
P08 =	70x210


PÉ DIREITO = 3,20M

PROJETO HEXÁGONO ENGENHARIA E CONSULTORIA LTDA			
TÍTULO REFORMA DE CASAS - BARRA LONGA			
UNIDADE CASA Nº203			
Nº DO CROQUI CROQUI 01	Nº DO RP 04/01/2016	Nº DO ITEM	REVISÃO REV


### 3.2.3. CE 199

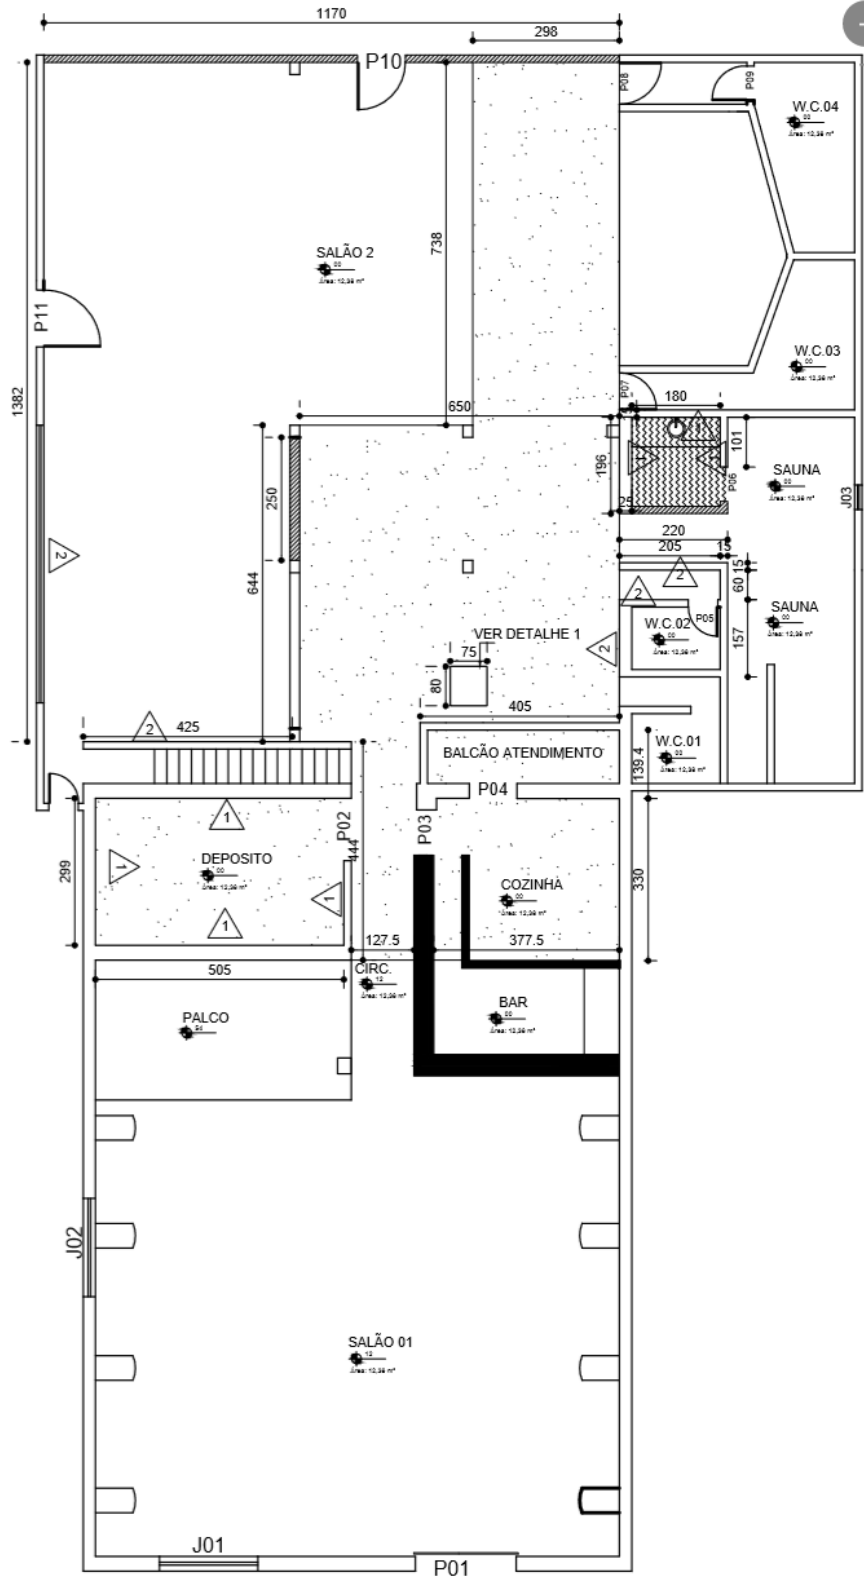

### 3.2.4. CE 162

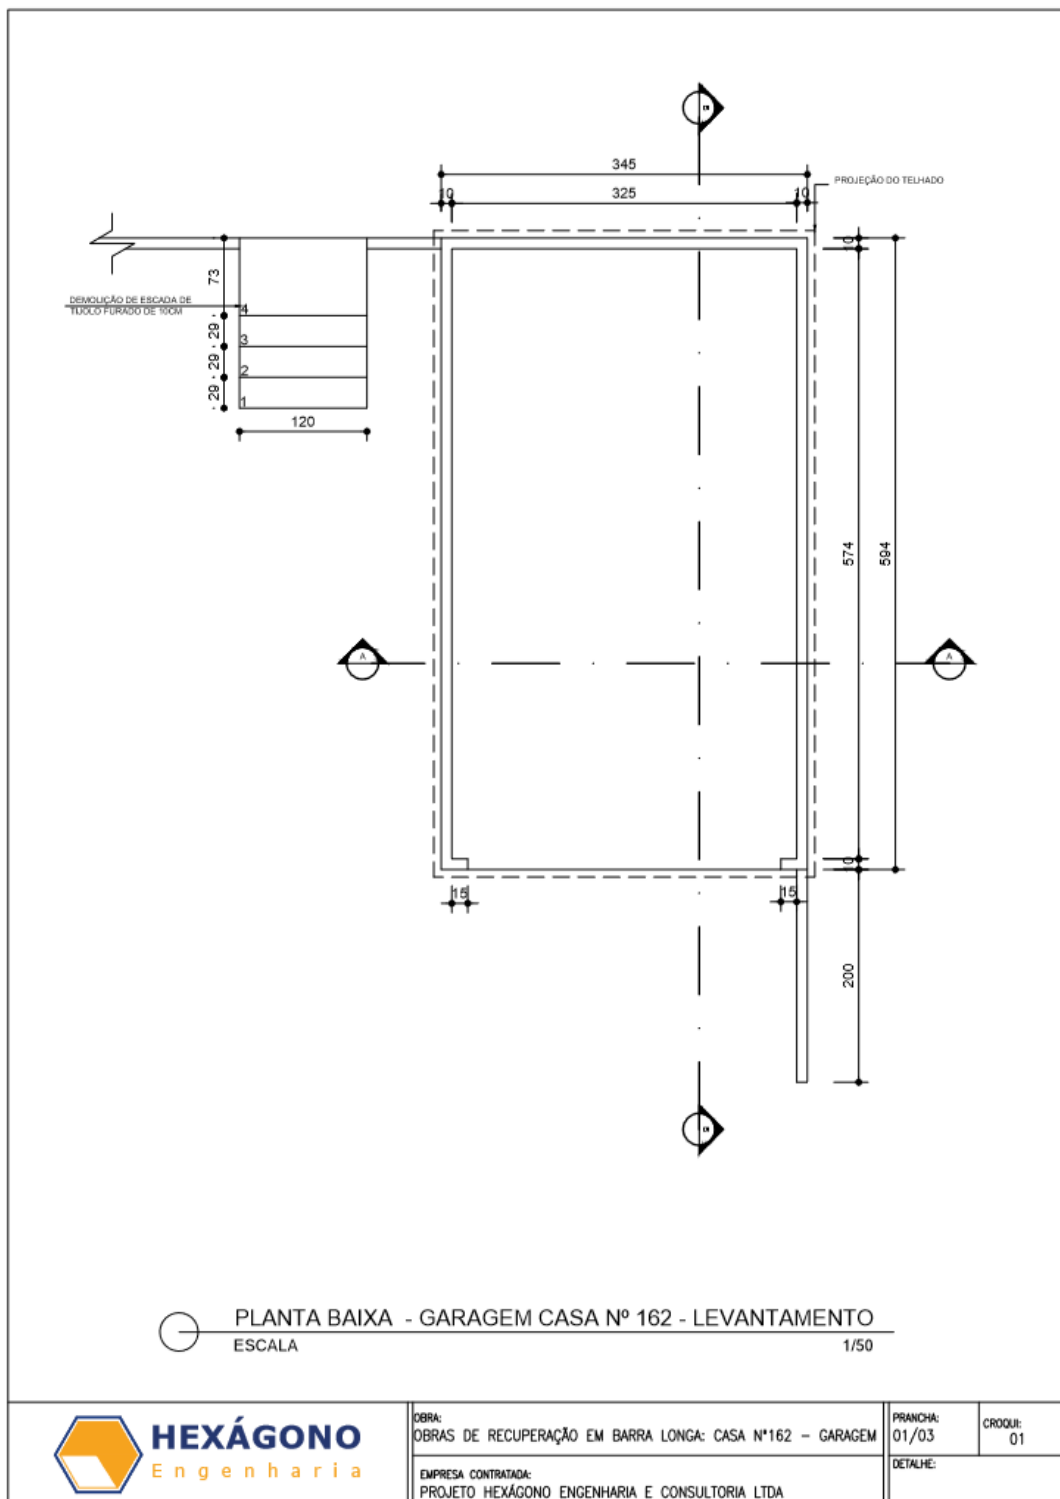


3.2.5. CE 45

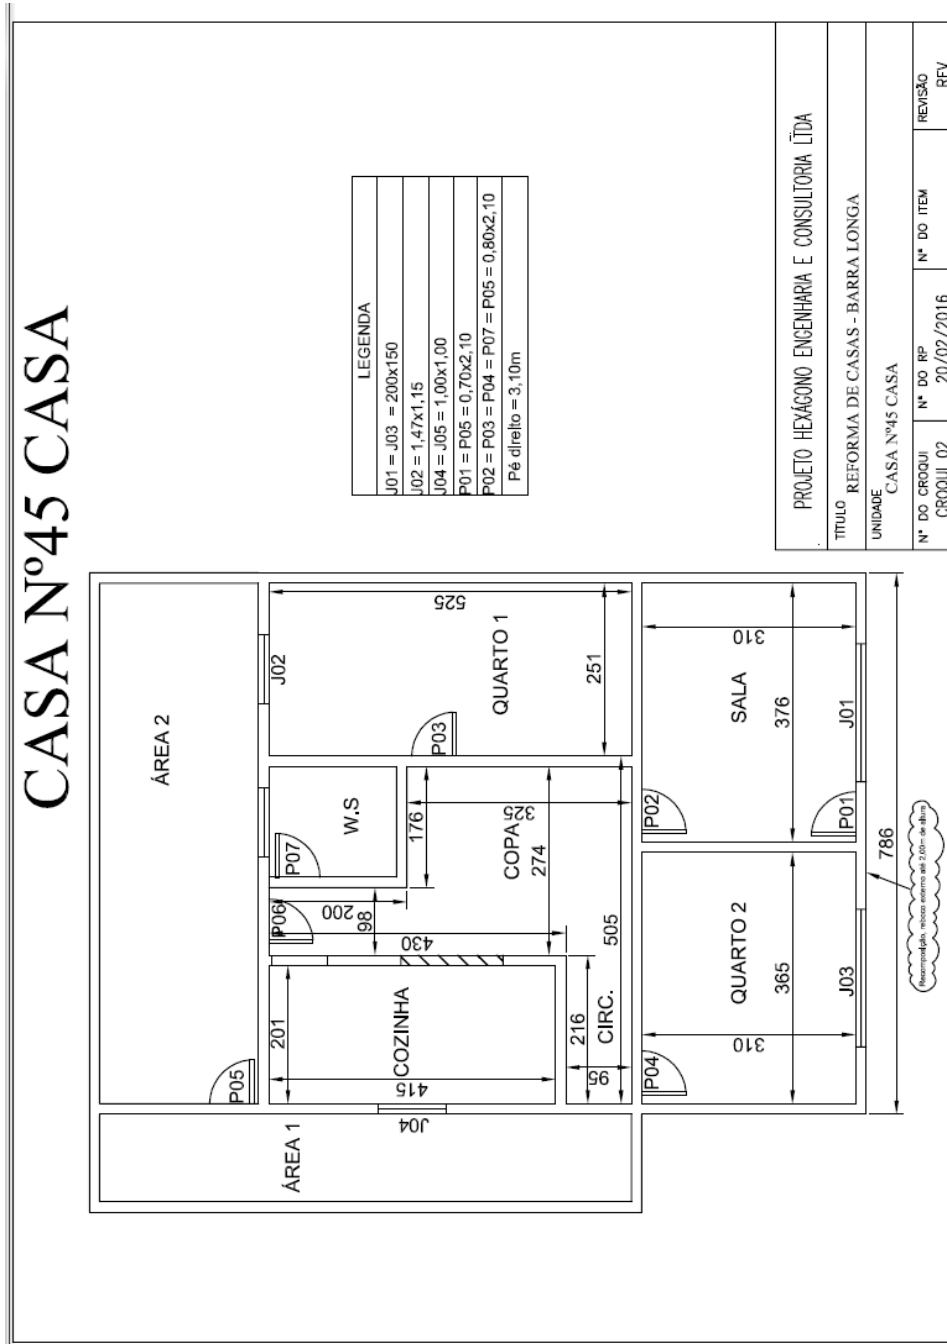

3.2.6. CE 29


# CASA Nº29

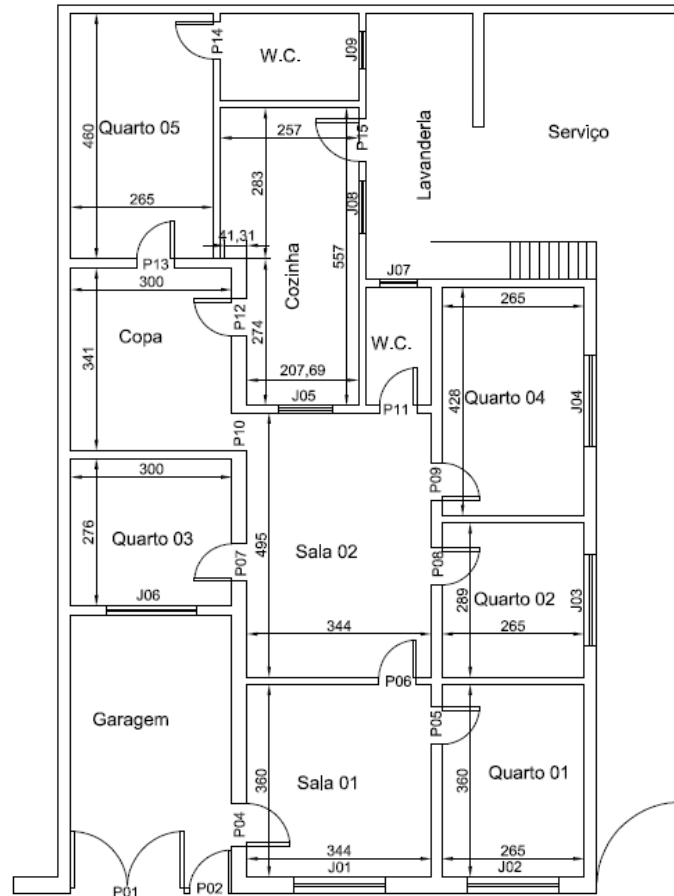


LEGENDA			
P01=	210x230	J01/2/3/4/6=	170x130
P02	80x210	J05=	100x100
P03=	156x210	J08=	80x100
P04/15=	80x210	J07/9=	Ø70
Demais= 70x210			
Pé Direito Geral= 310			

PROJETO HEXÁGONO ENGENHARIA E CONSULTORIA LTDA			
TÍTULO			
REFORMA DE CASAS - BARRA LONGA			
UNIDADE			
CASA Nº29			
Nº DO CROQUI	Nº DO RP	Nº DO ITEM	REVISÃO
CROQUI 01	07/01/2016		REV

3.2.7. CE 43

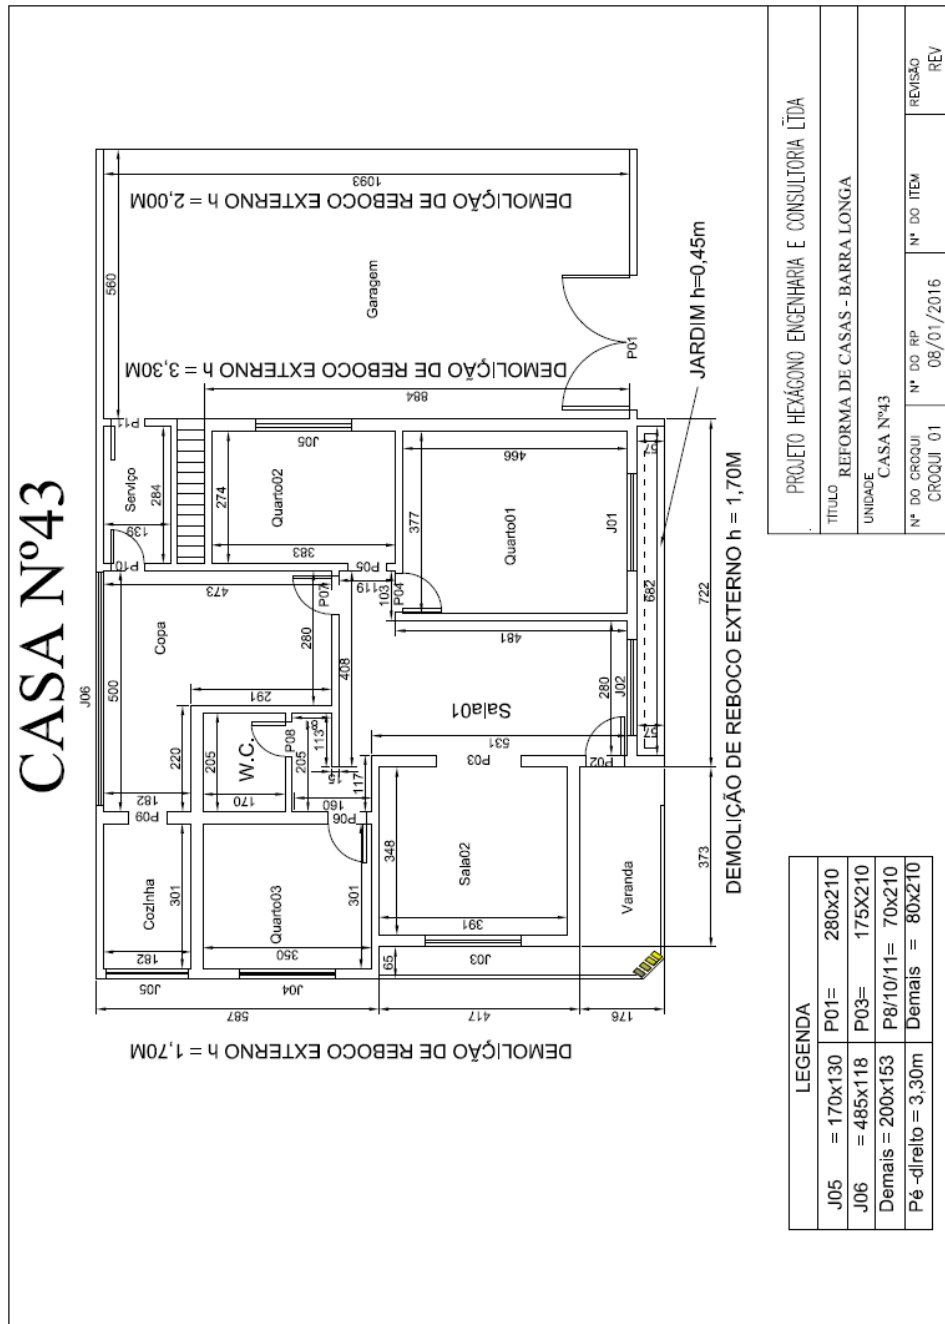


3.2.8. CE 53

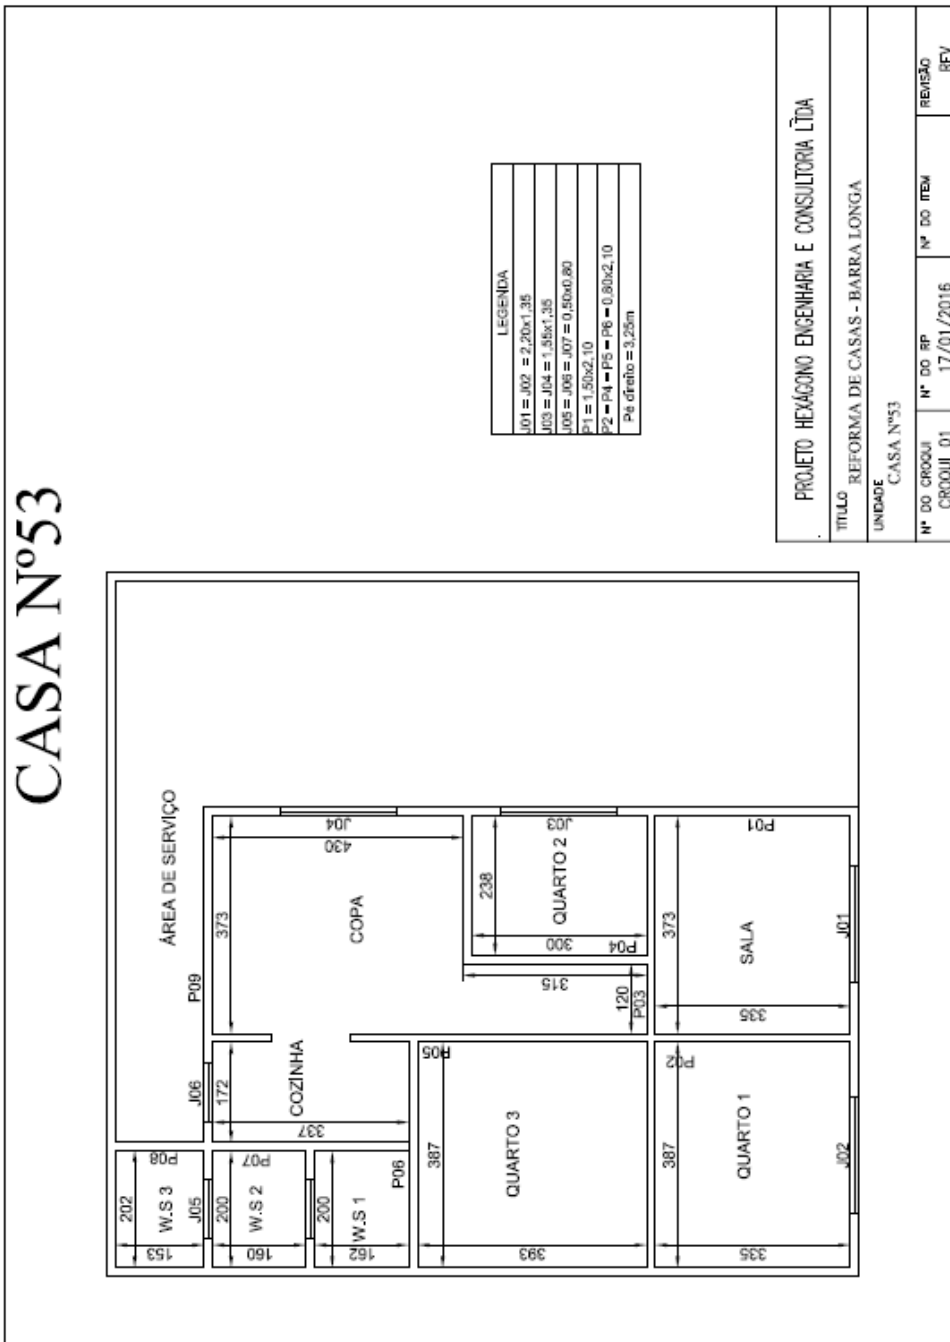


3.2.9.

CE 85

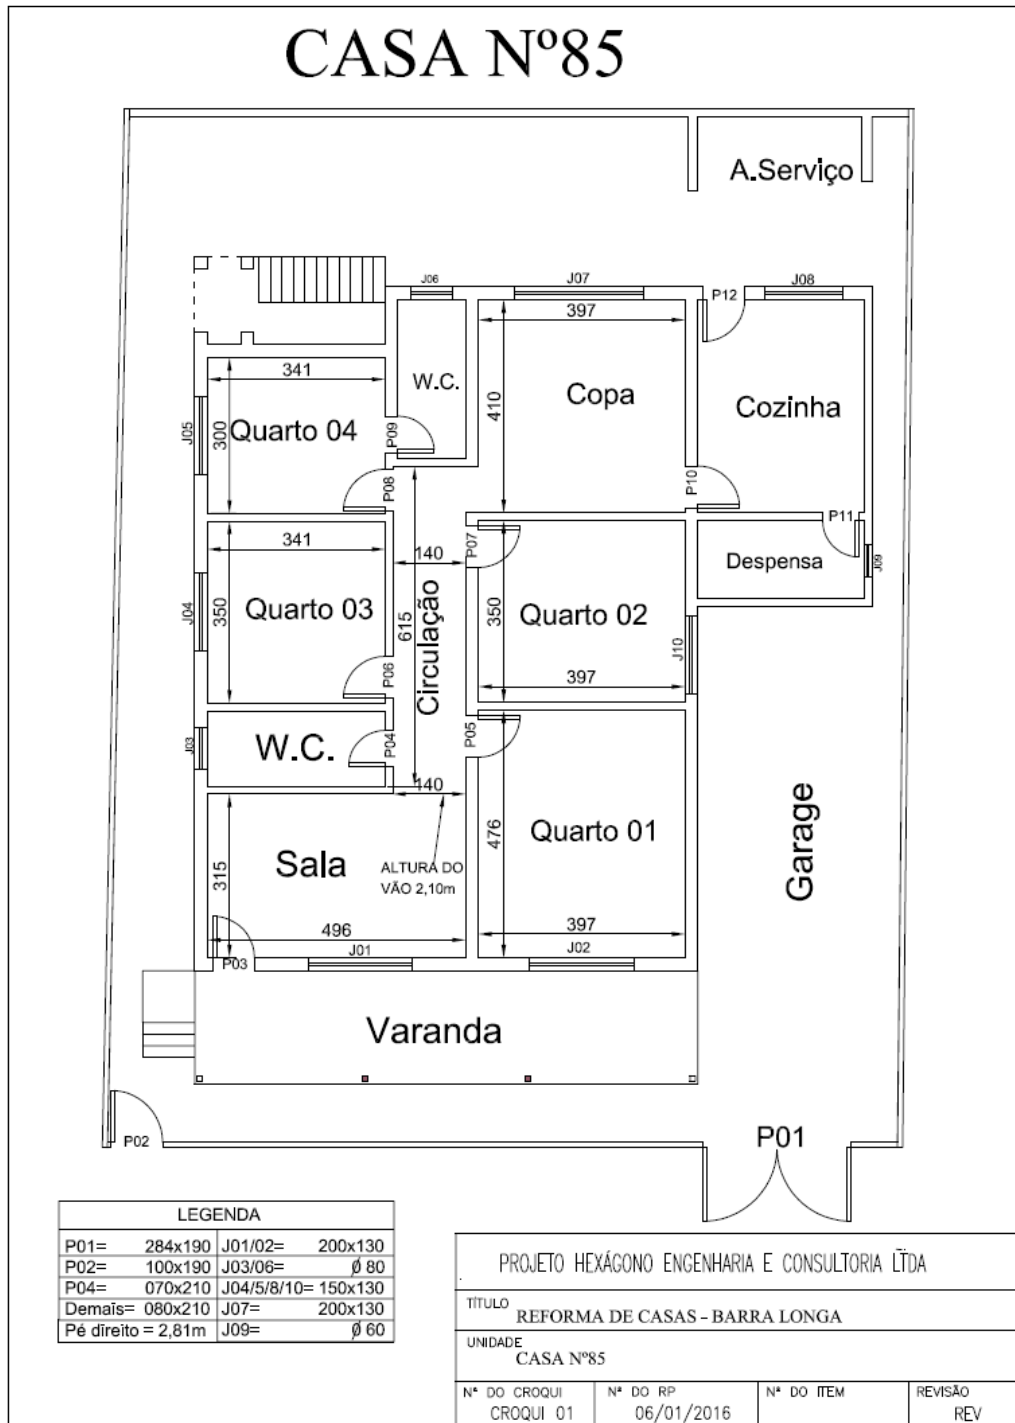


**3.2.10. CE 118**

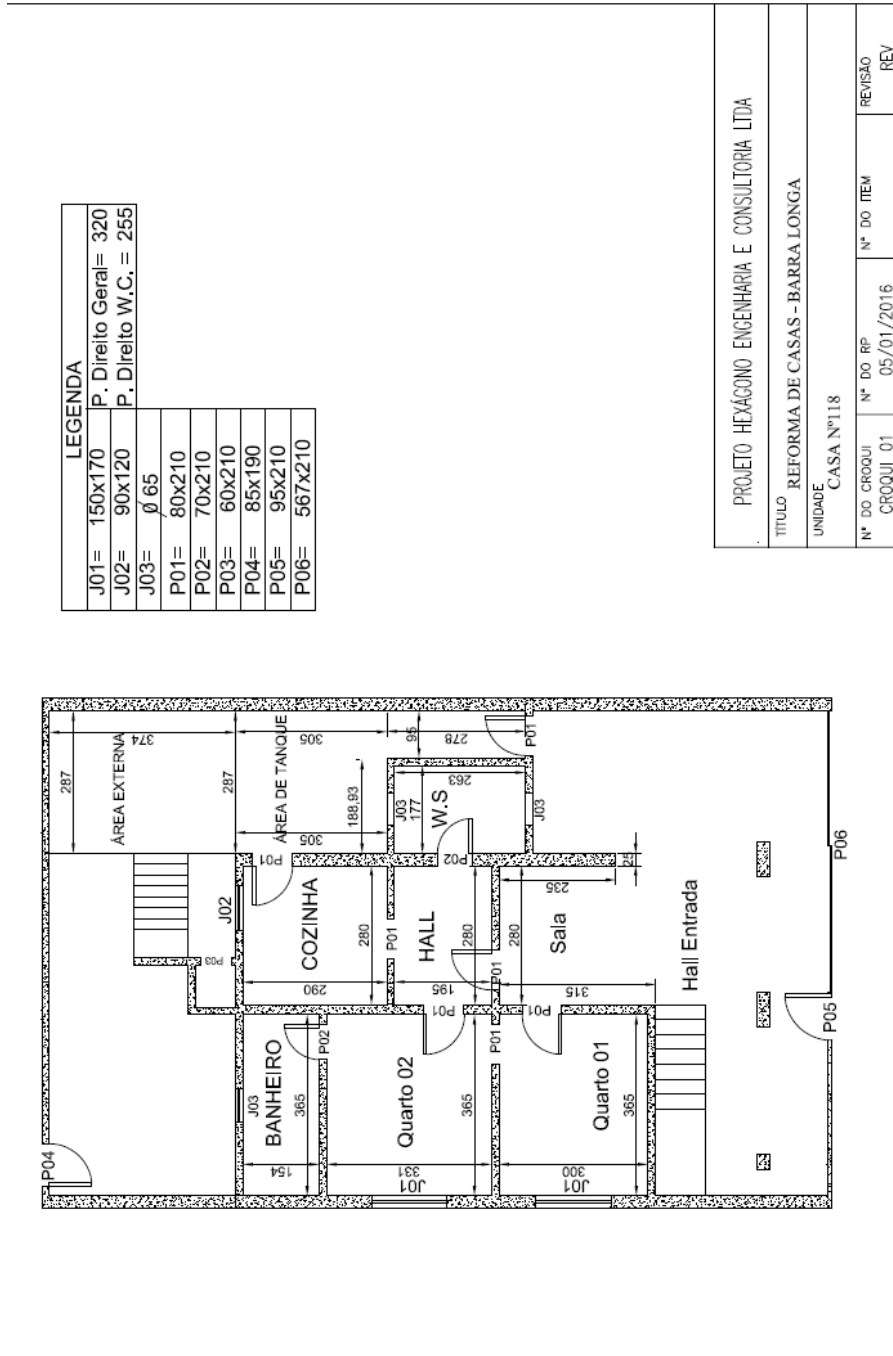

3.2.11. CE 215


# CASA Nº215 - 2º PAVIMENTO

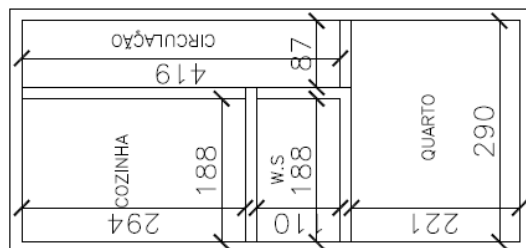


PLANTA BAIXA: 2ª PAVIMENTO


PROJETO HEXÁGONO ENGENHARIA E CONSULTORIA LTDA			
TÍTULO REFORMA DE CASAS - BARRA LONGA			
UNIDADE CASA Nº215 - GARAGEM			
Nº DO CROQUI	Nº DO RP	Nº DO ITEM	REVISÃO
CROQUI 02	10/01/2016		REV

3.2.12. CE 44

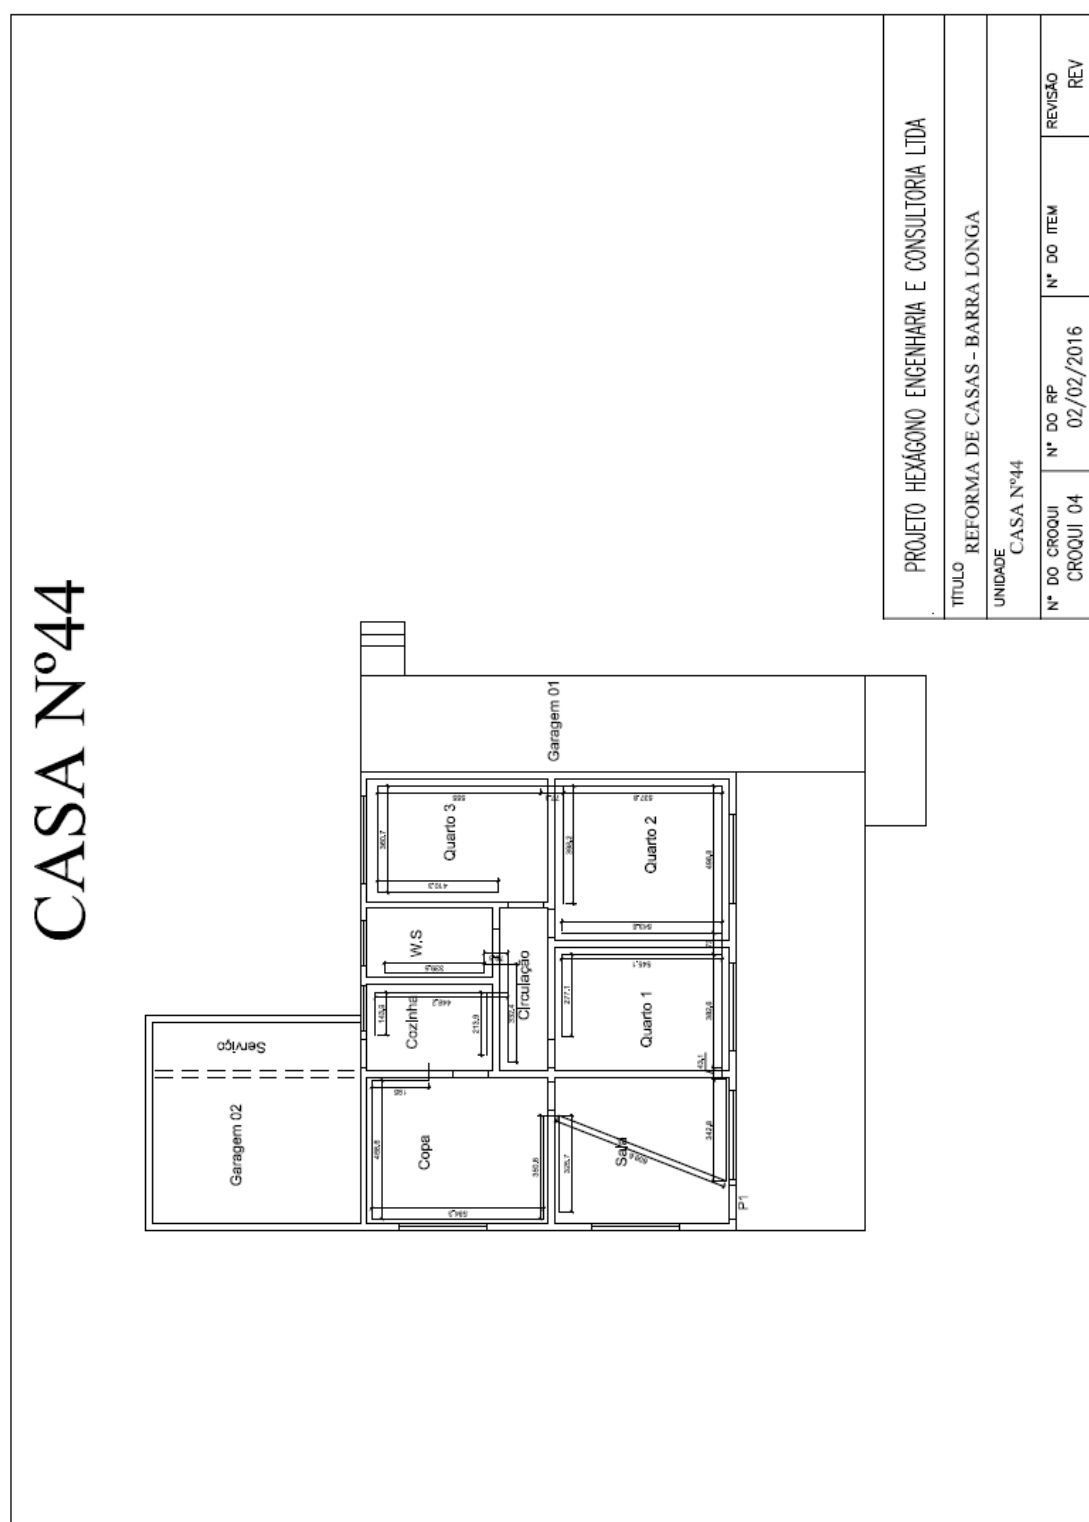


3.2.13. CE 201

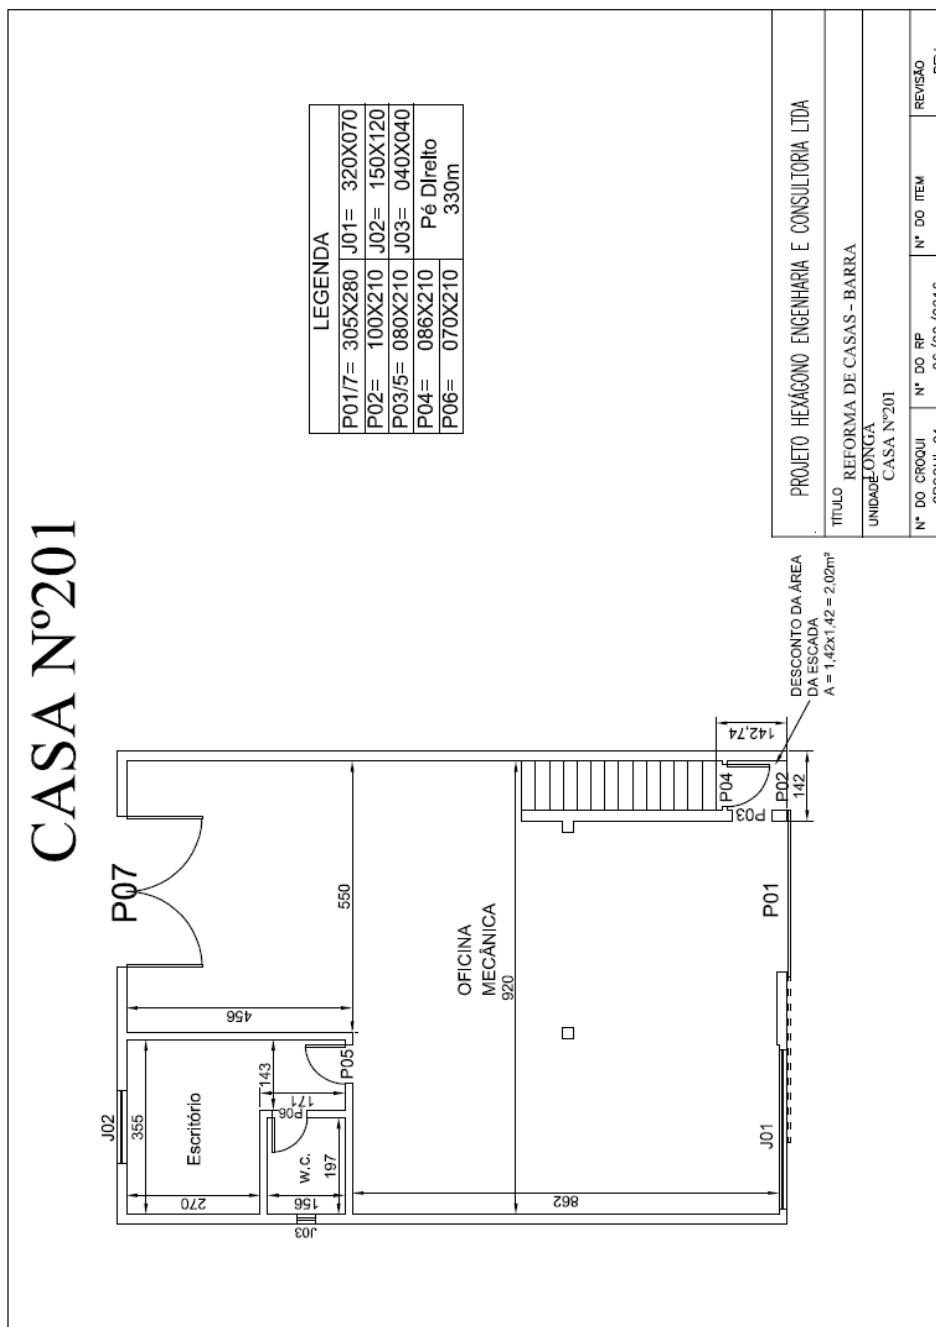


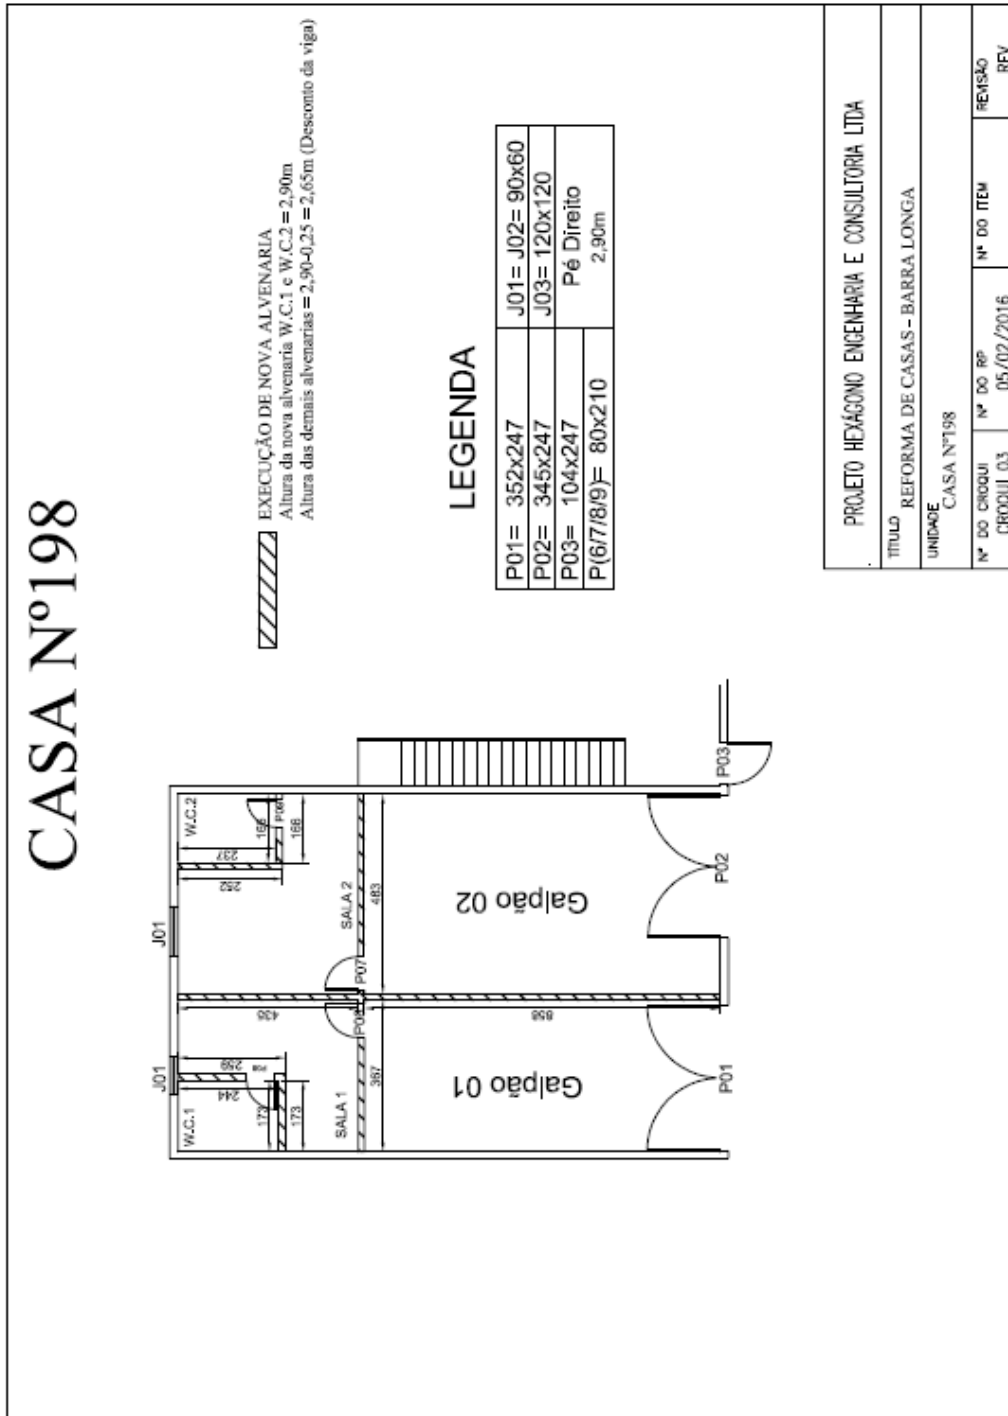


3.2.15.

CE 177

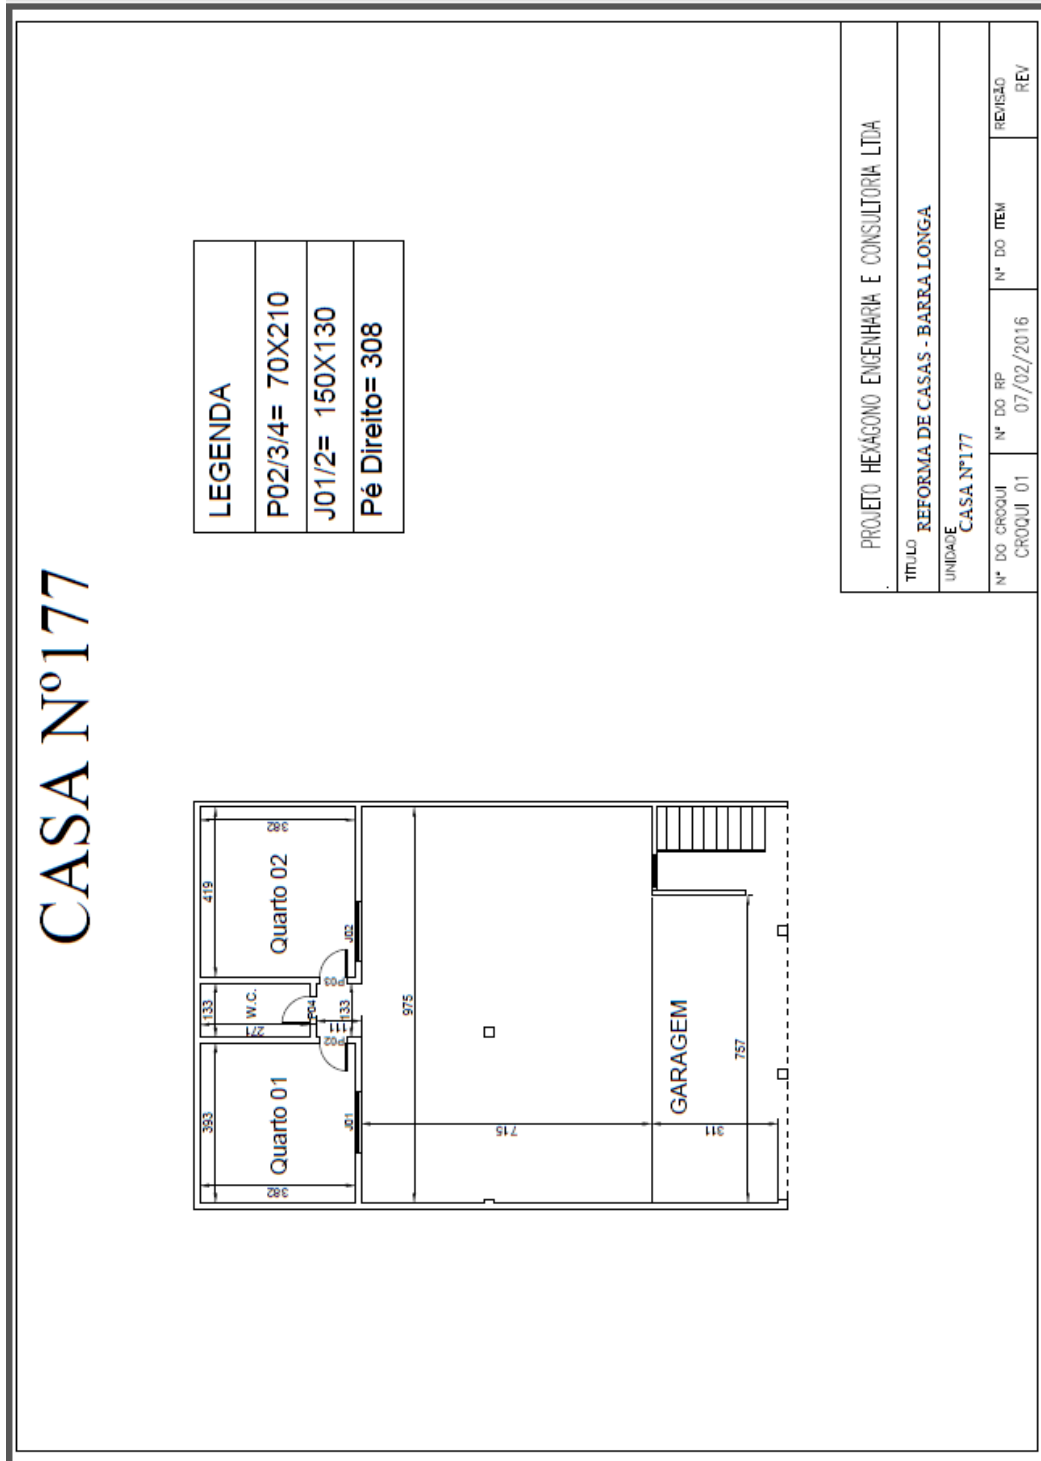

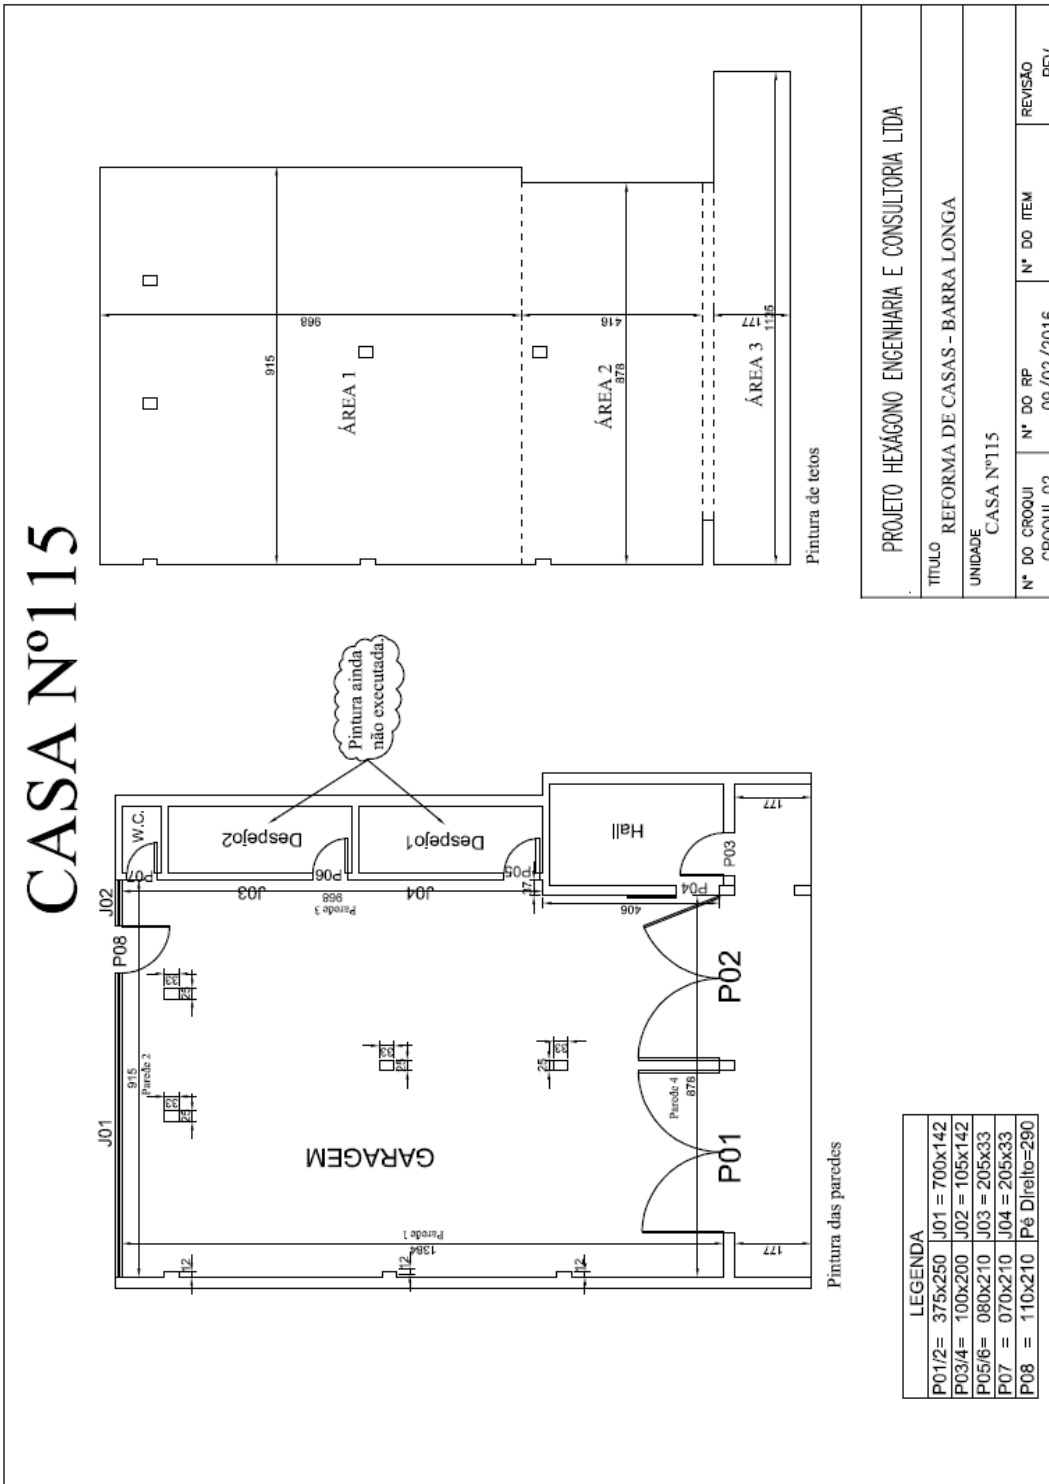

# CASA Nº2 - MURO

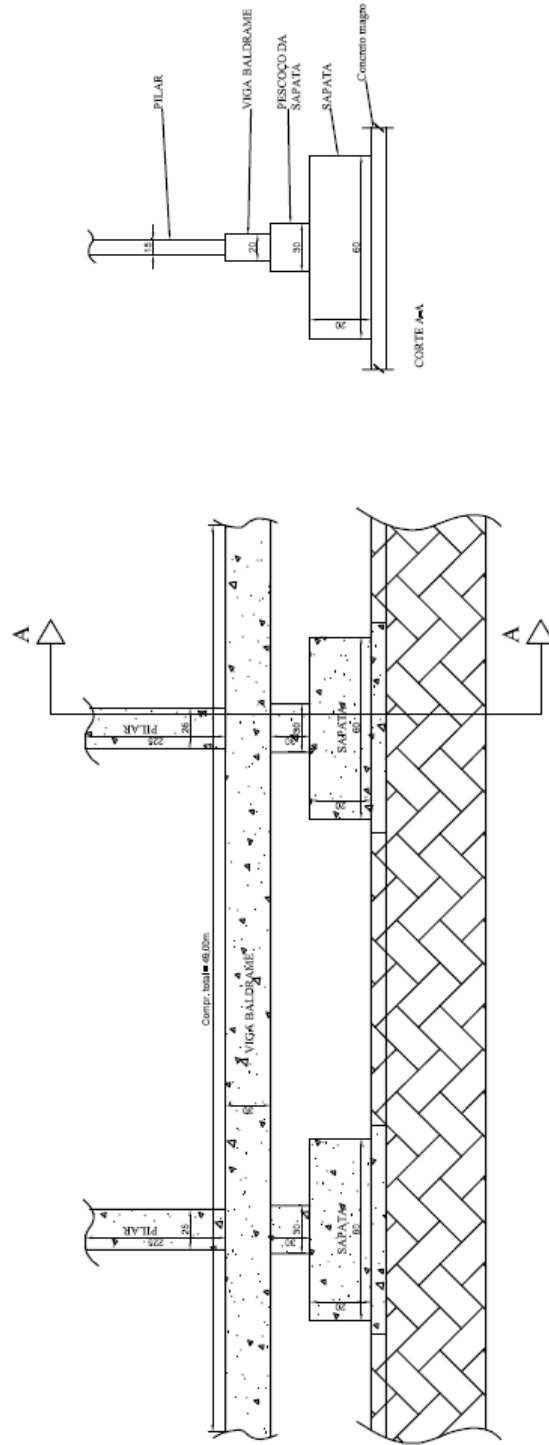

PROJETO HEXÁGONO ENGENHARIA E CONSULTORIA LTDA


TÍTULO REFORMA DE CASAS - BARRA LONGA


UNIDADE CASA Nº2 - MURO

Nº DO CROQUI	Nº DO RP	Nº DO ITEM	REVISÃO
CROQUI 02	16/02/2016		REV





3.2.19. CE 110

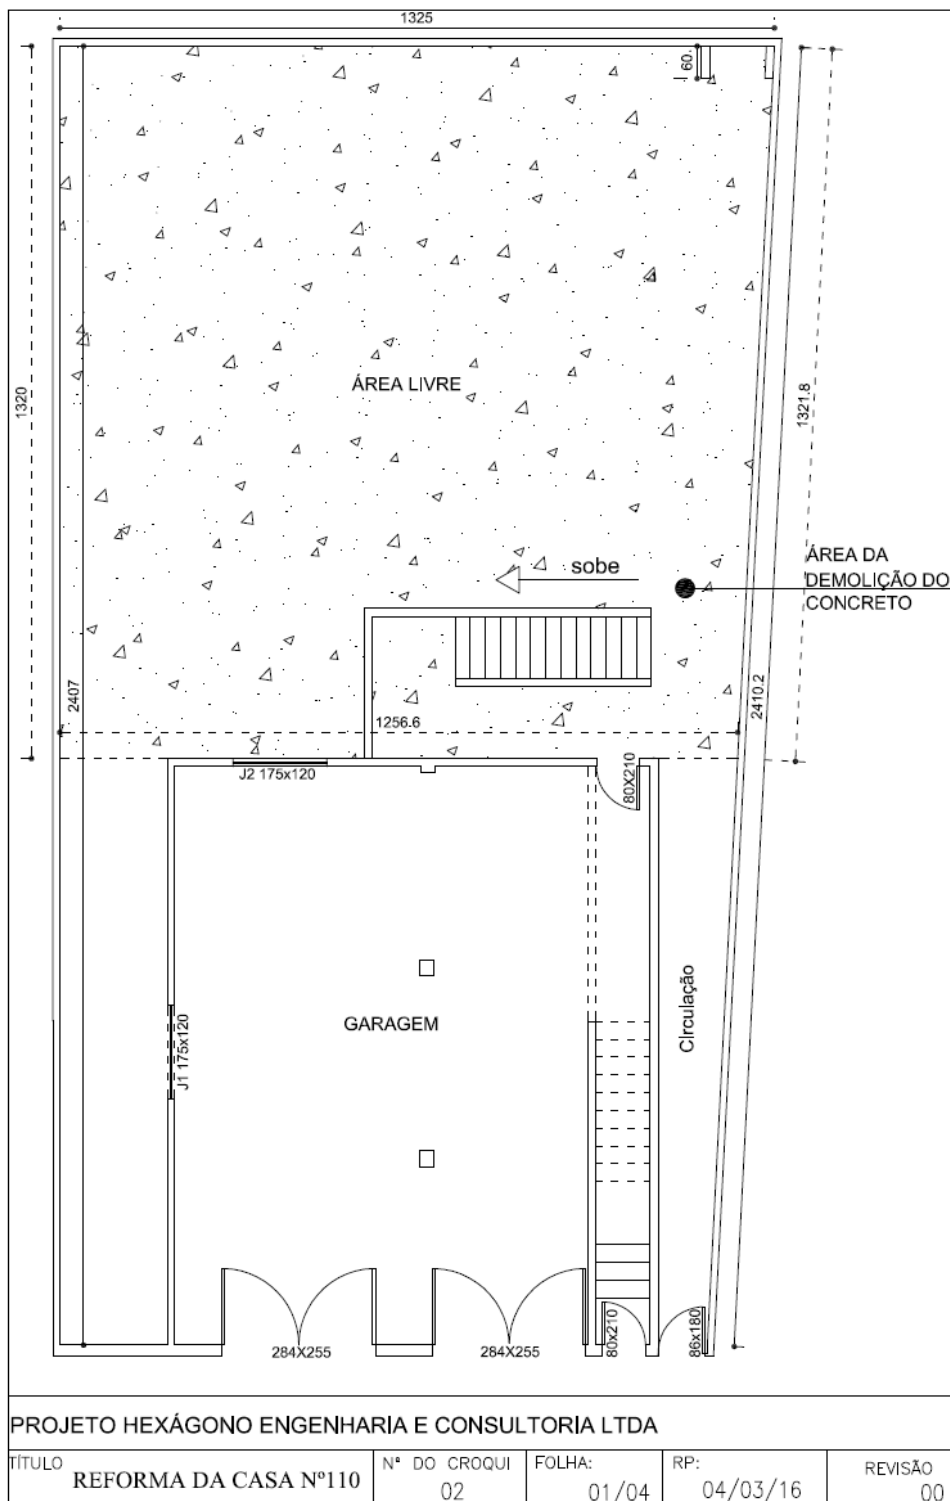


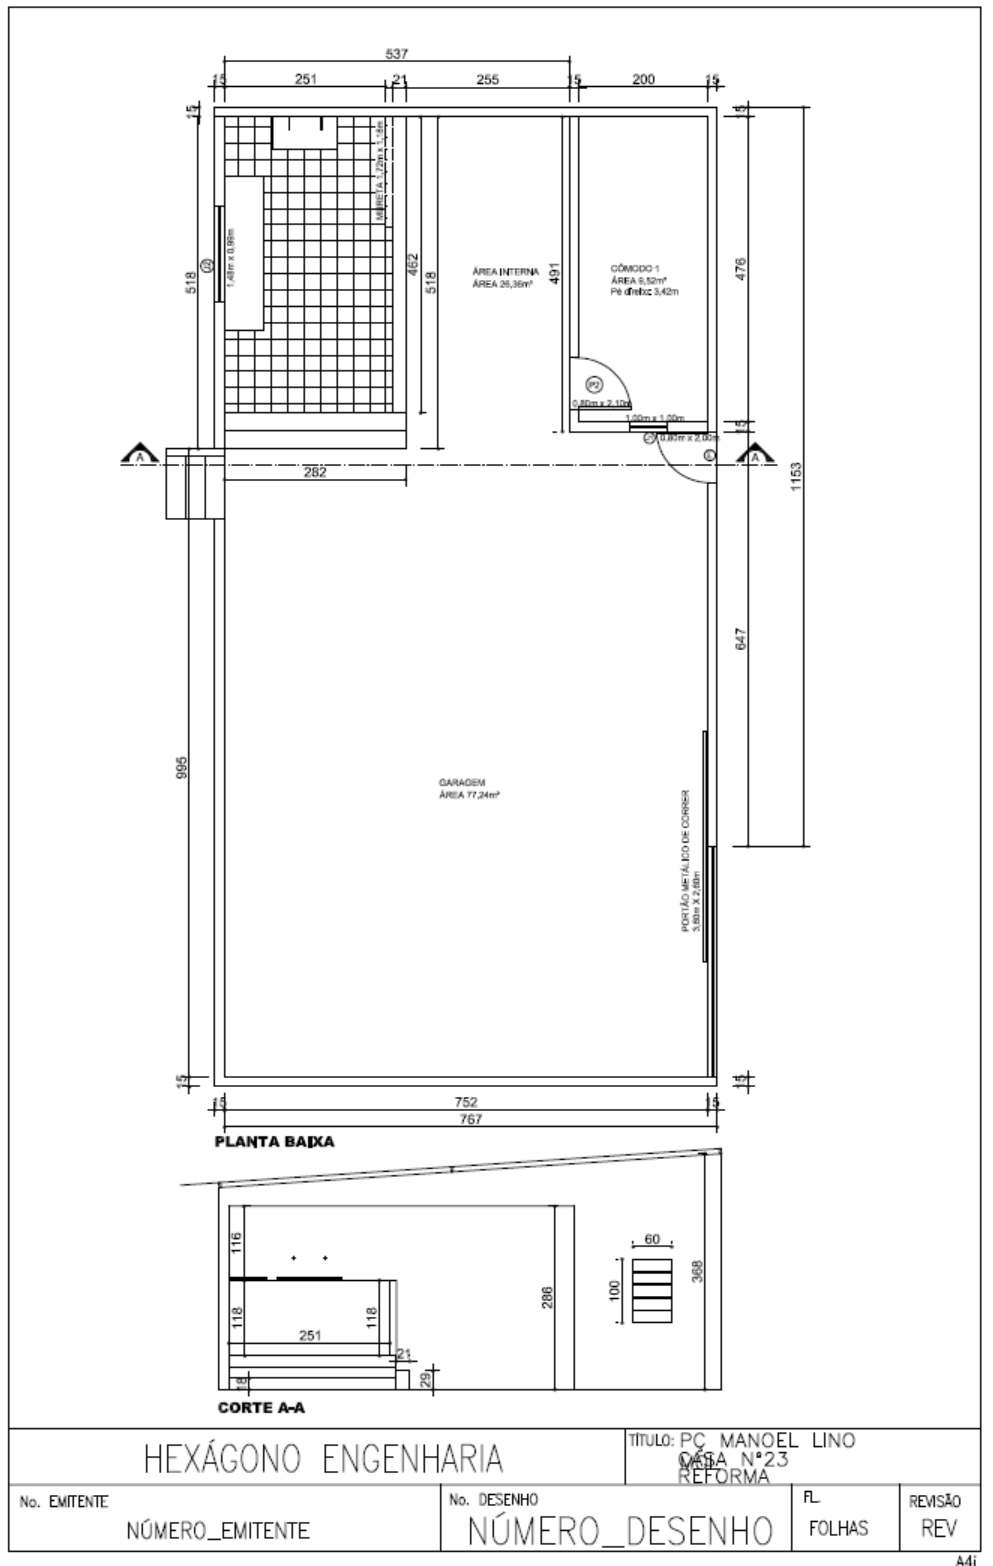



3.2.21. CE 130

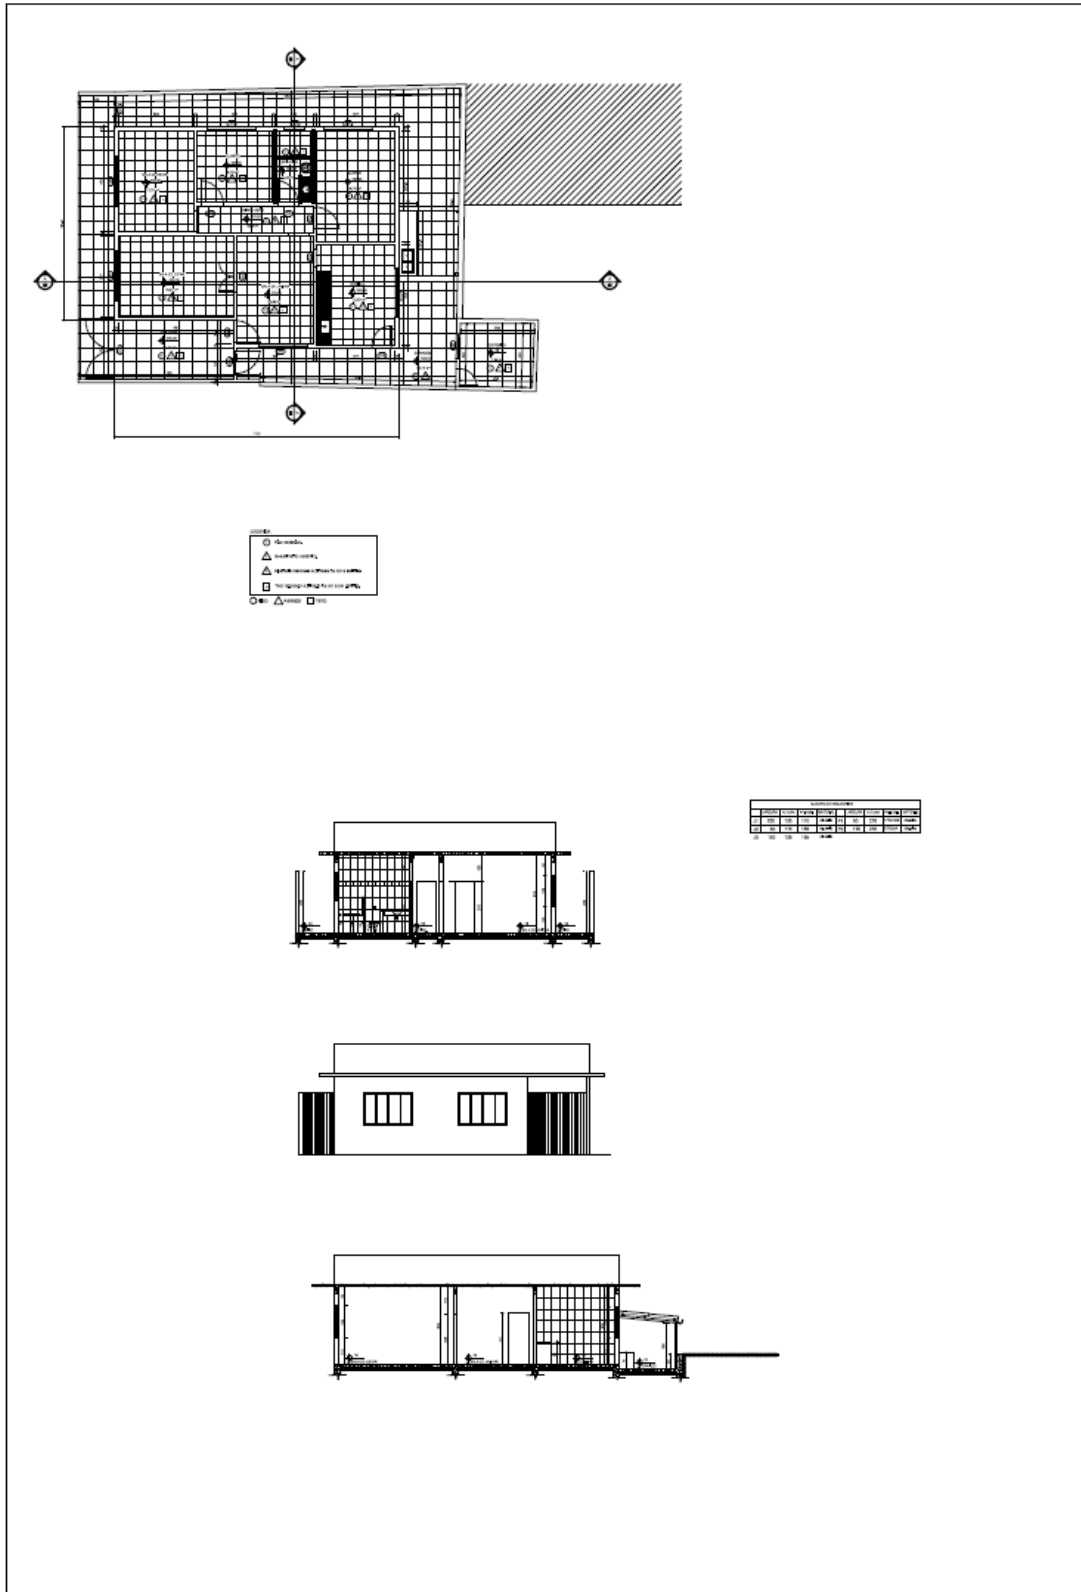

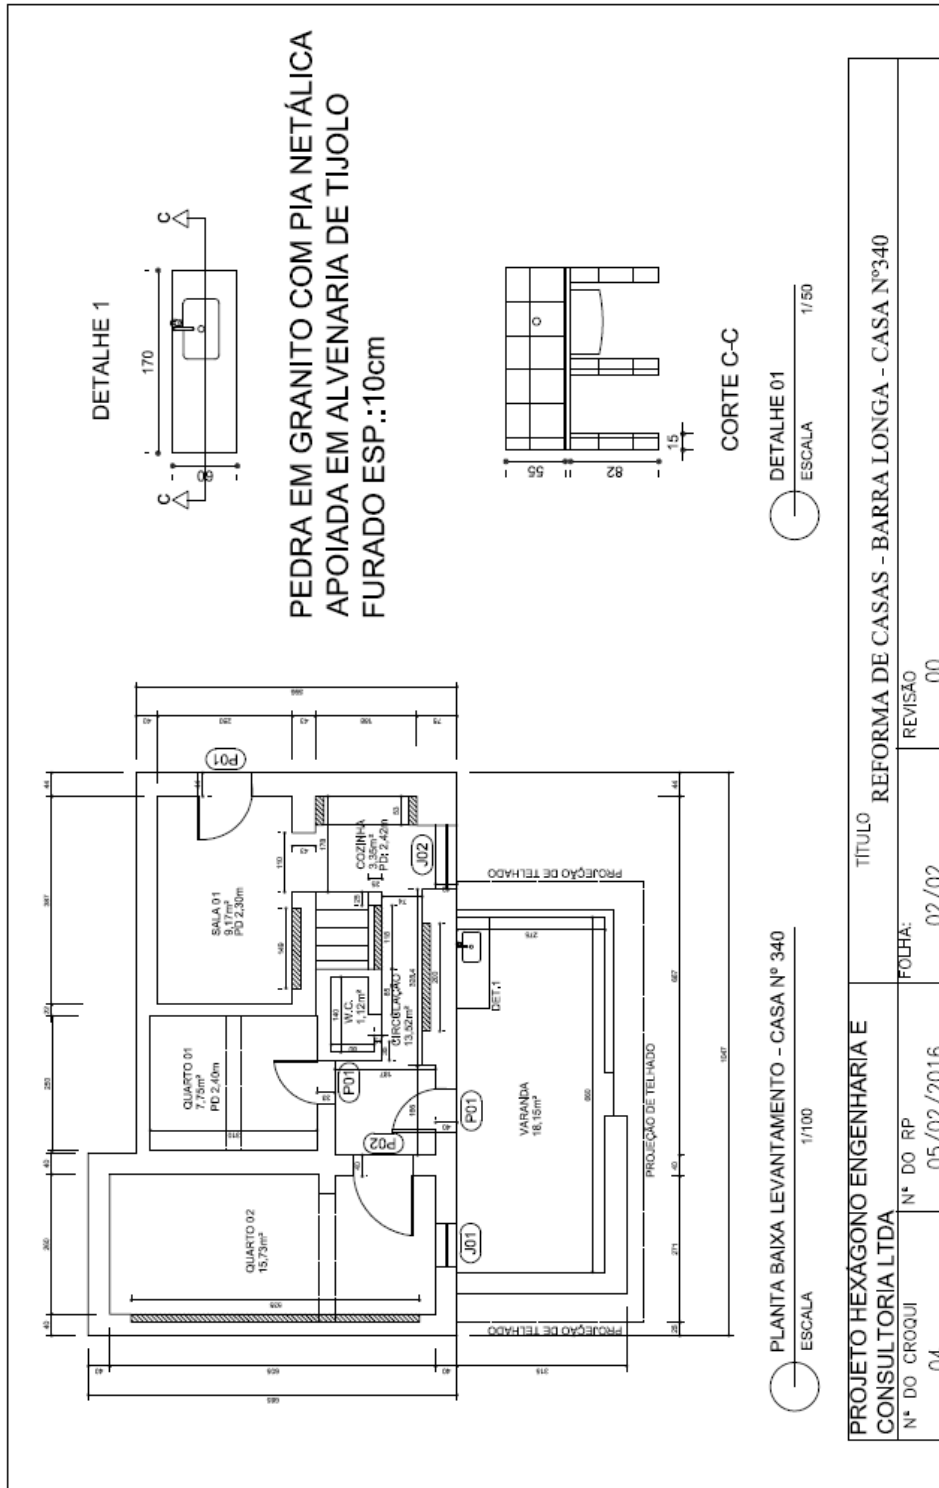


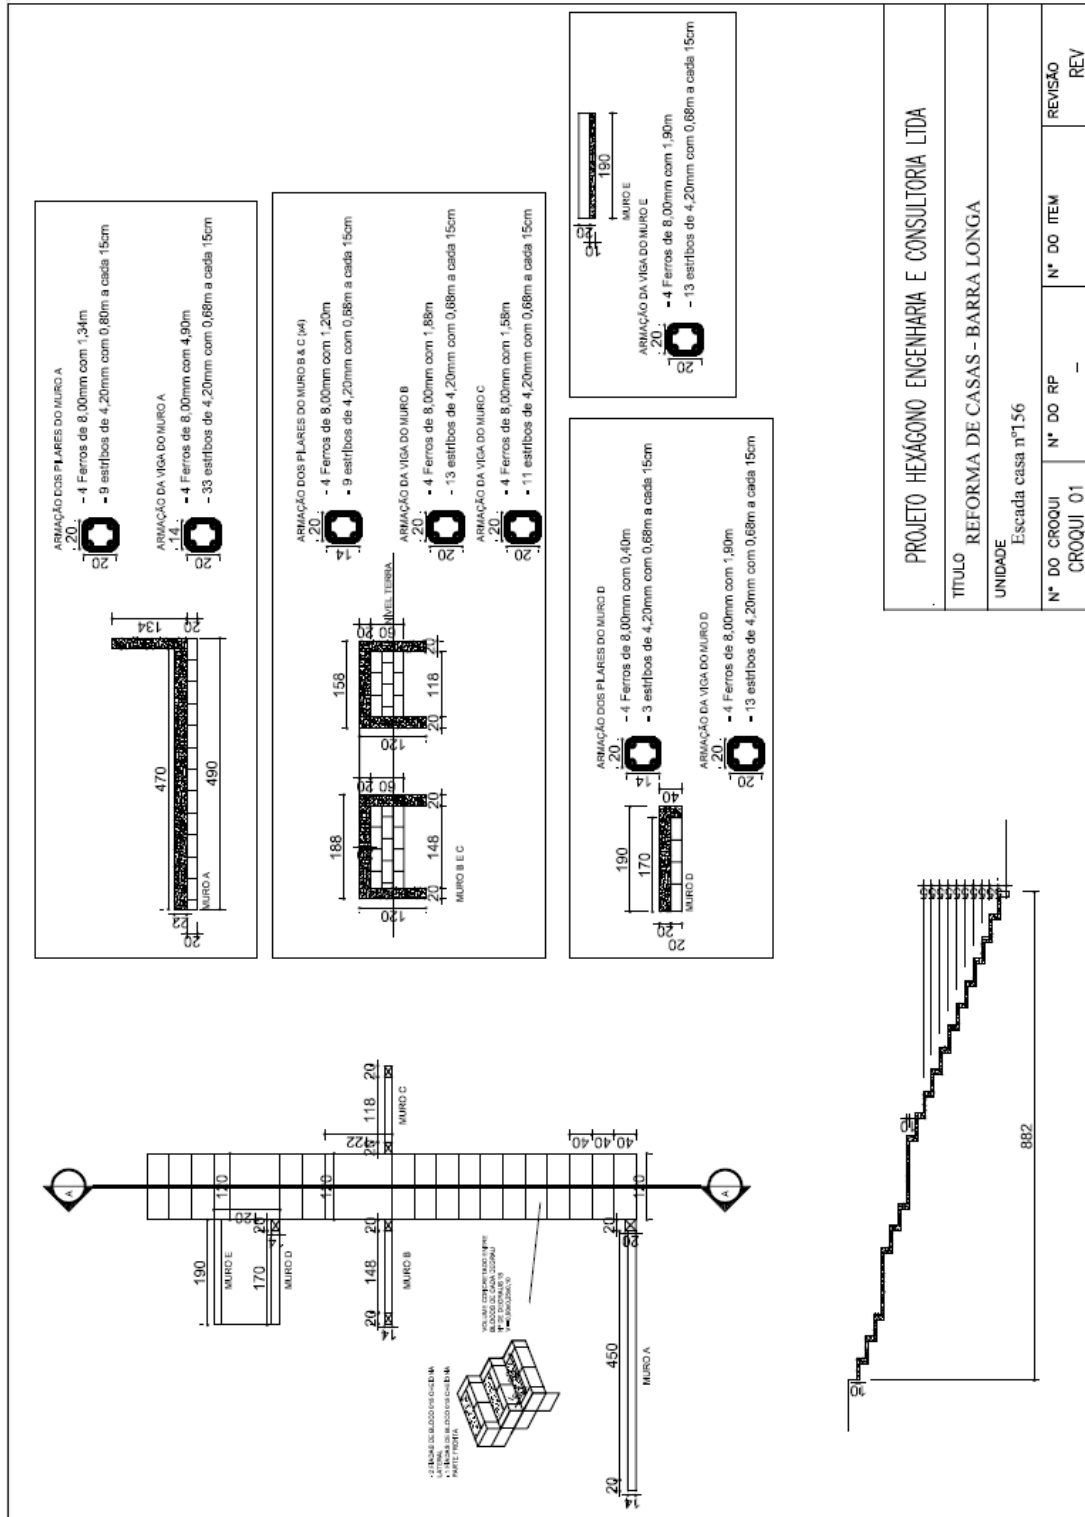

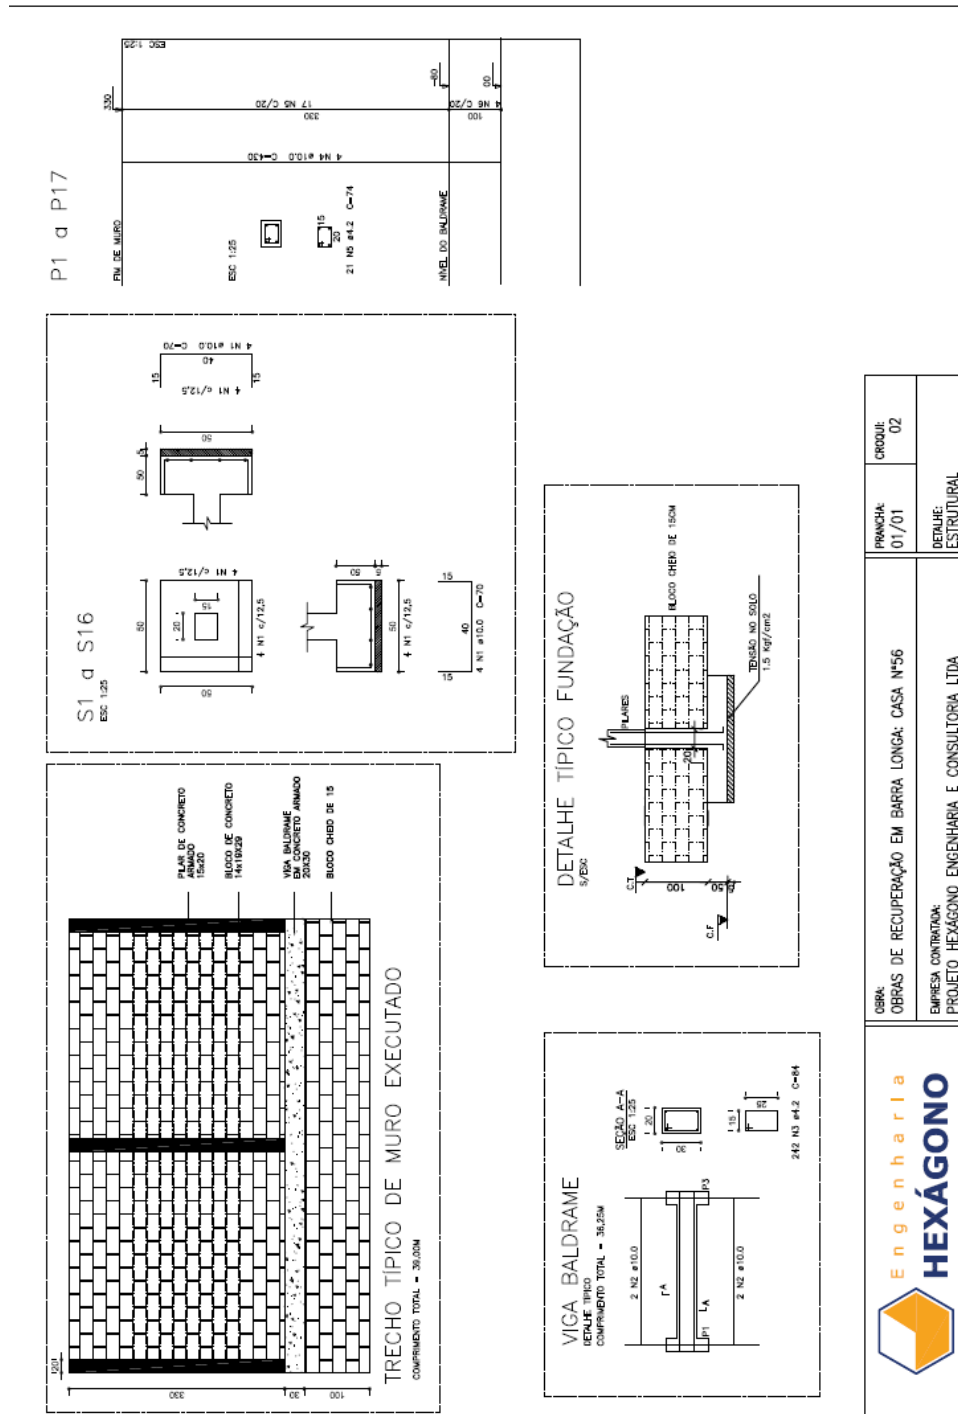


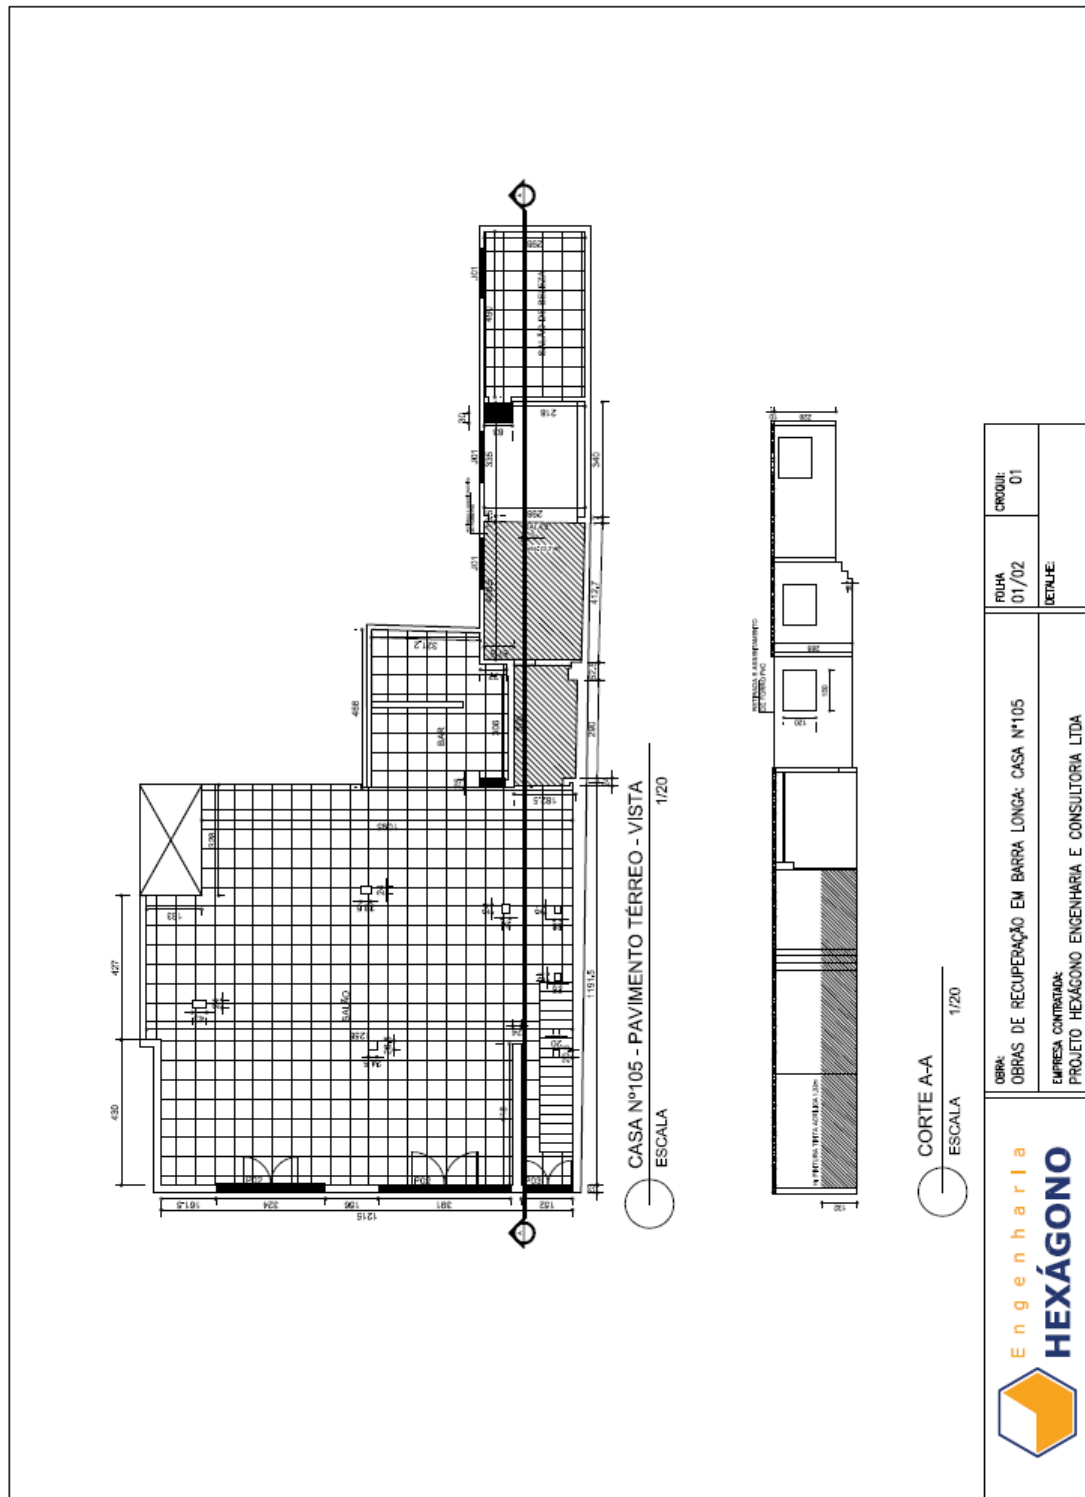

3.2.26. CE 46

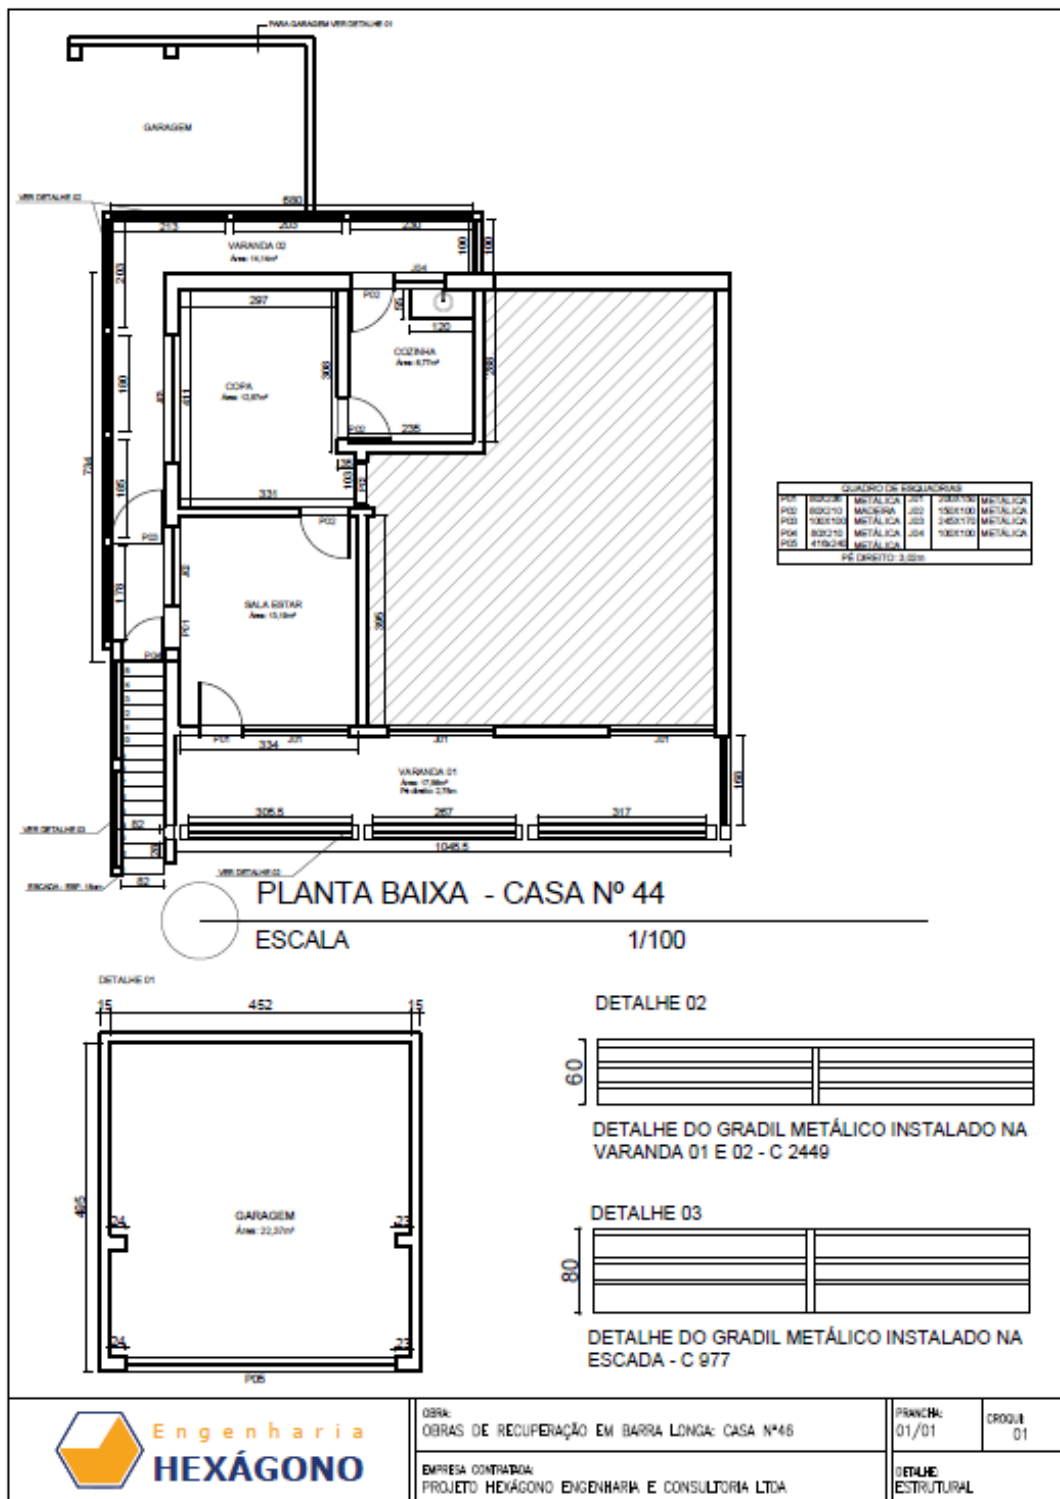


3.2.27. CE 12  
G006940-C-100216- CASA 12 - ARQ-Folha 01-R00

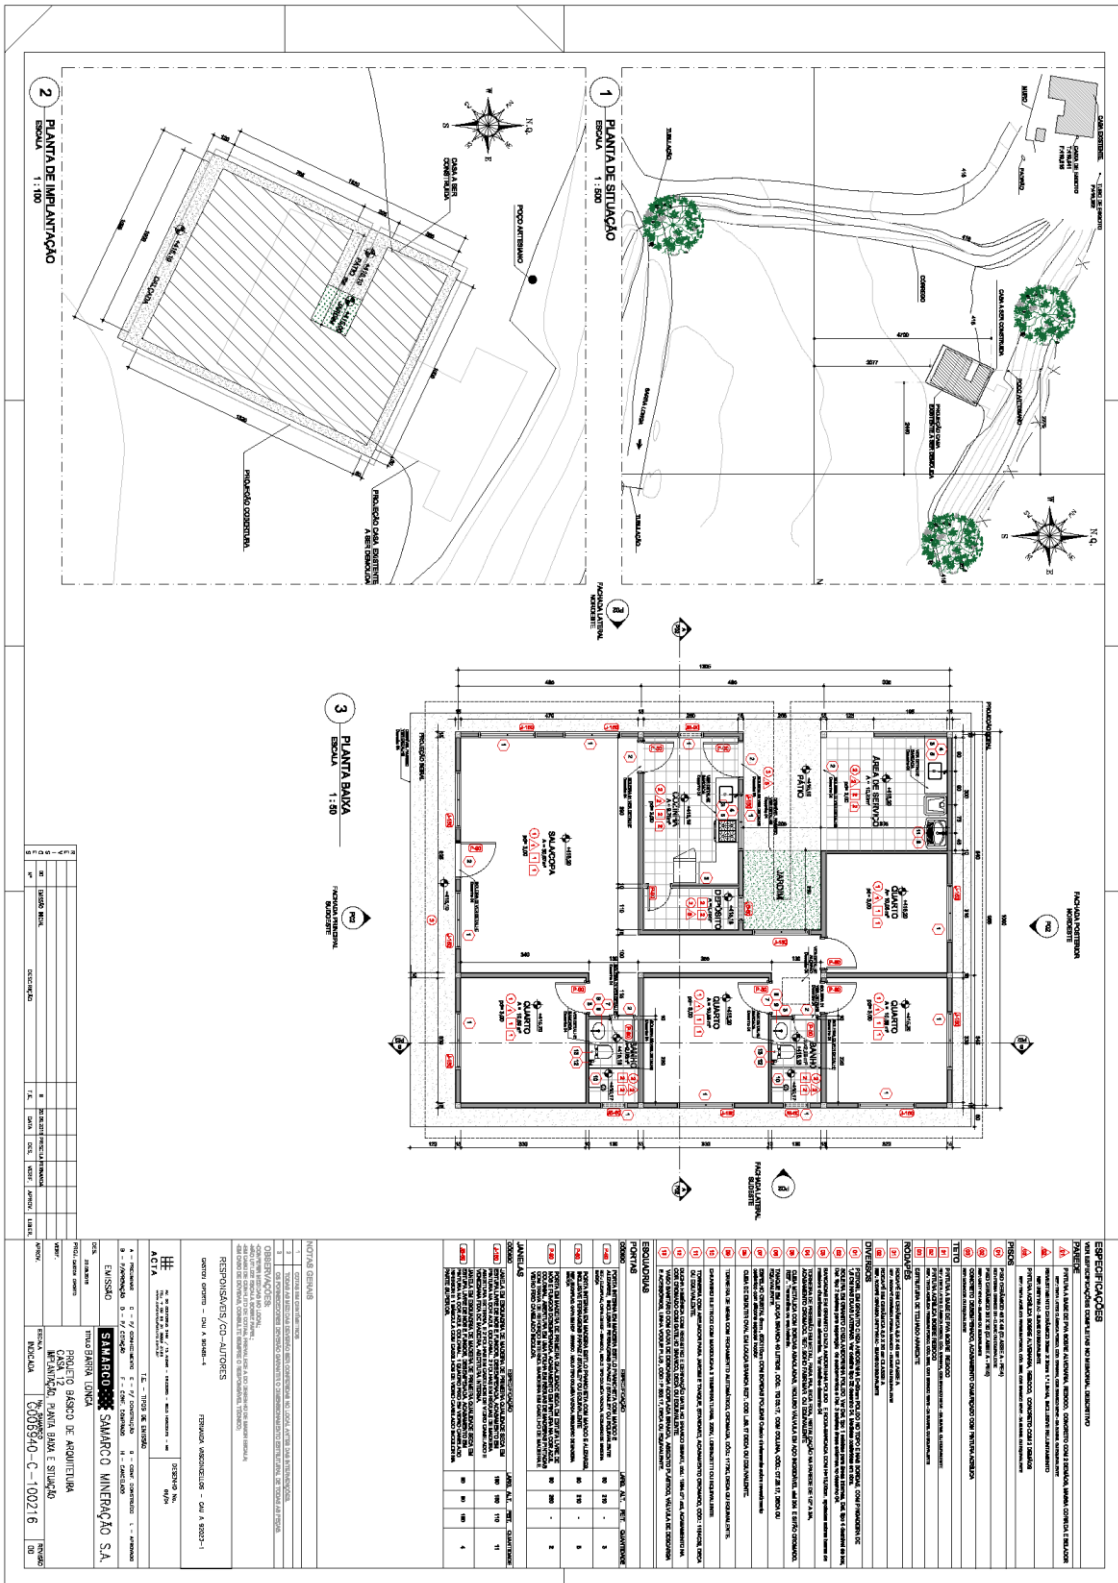








3.2.28. CE 120

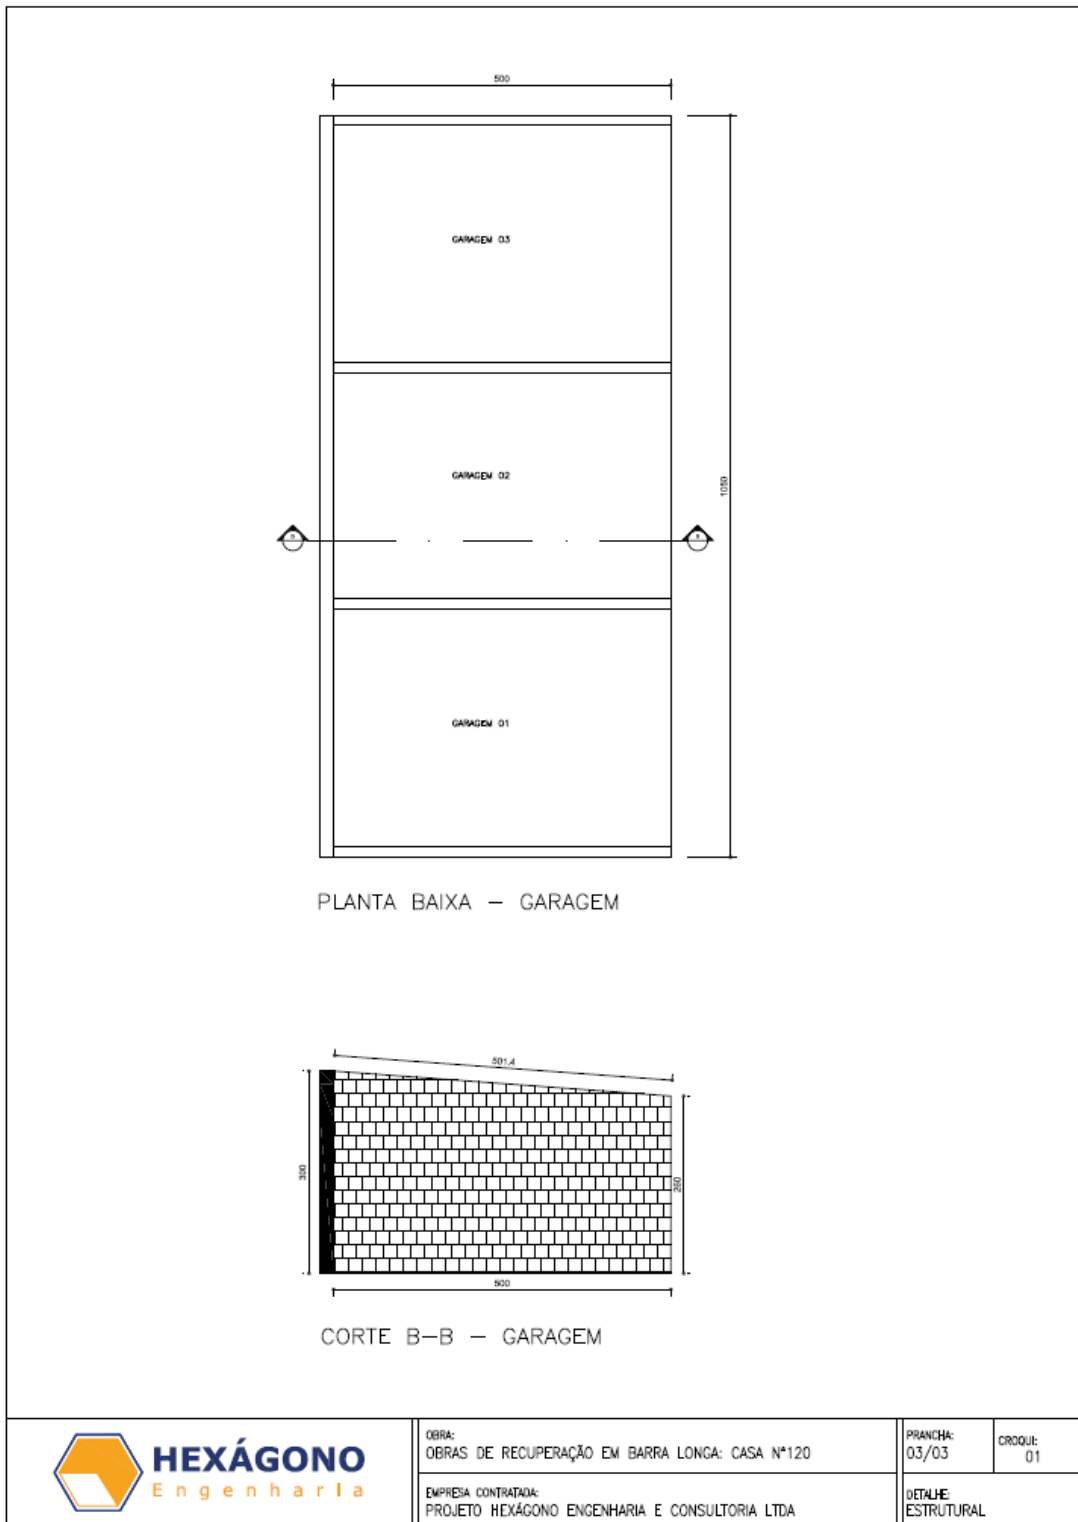

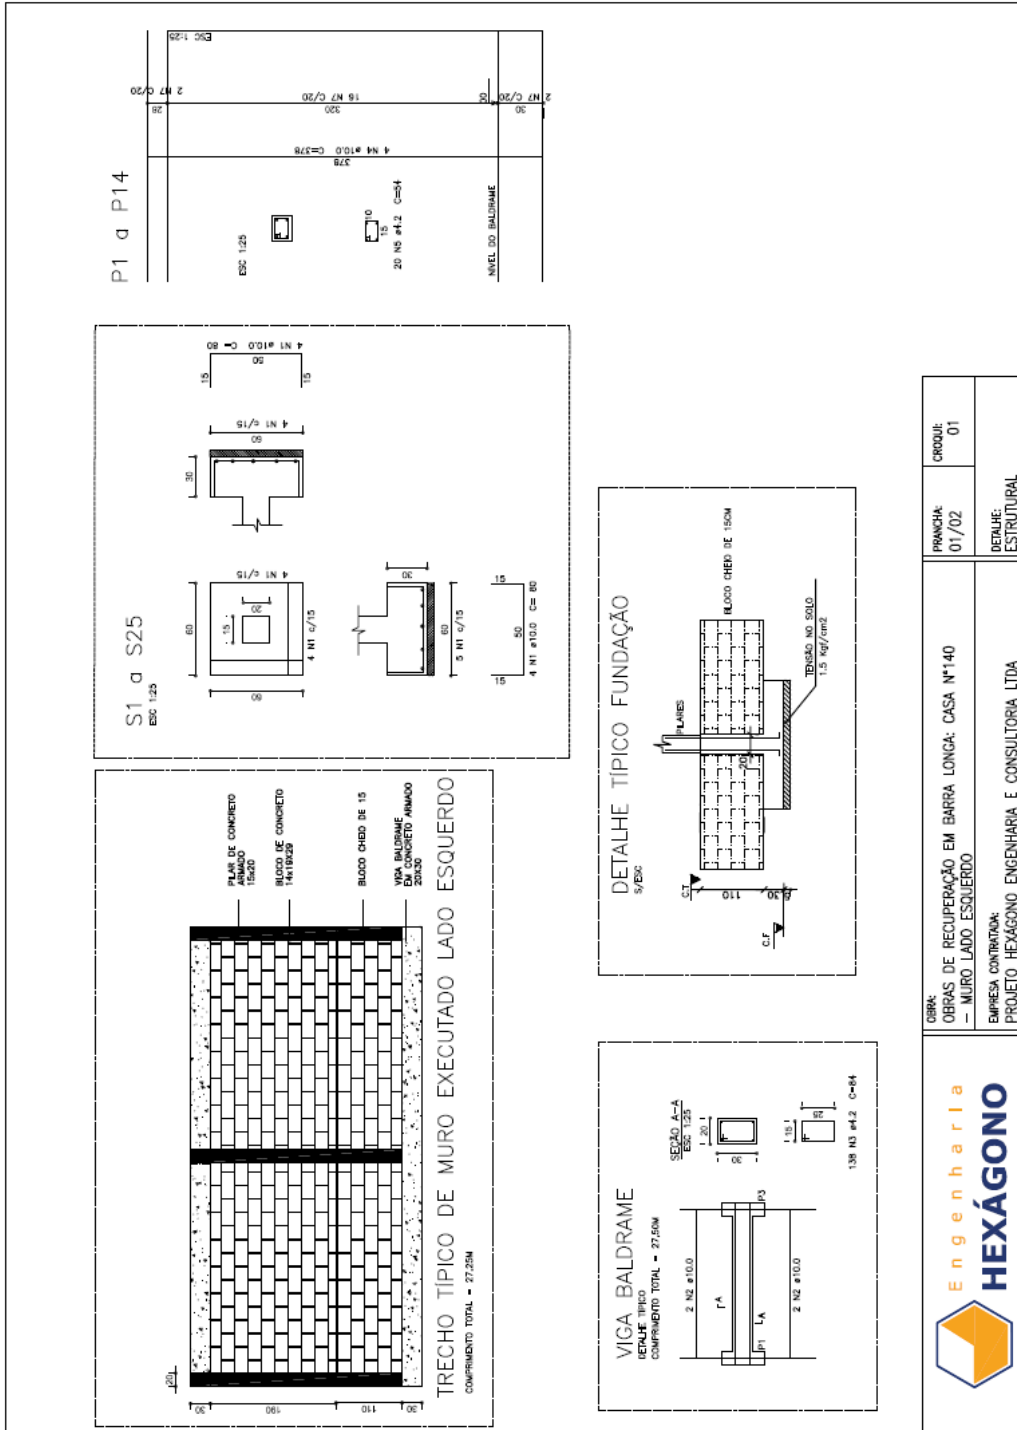

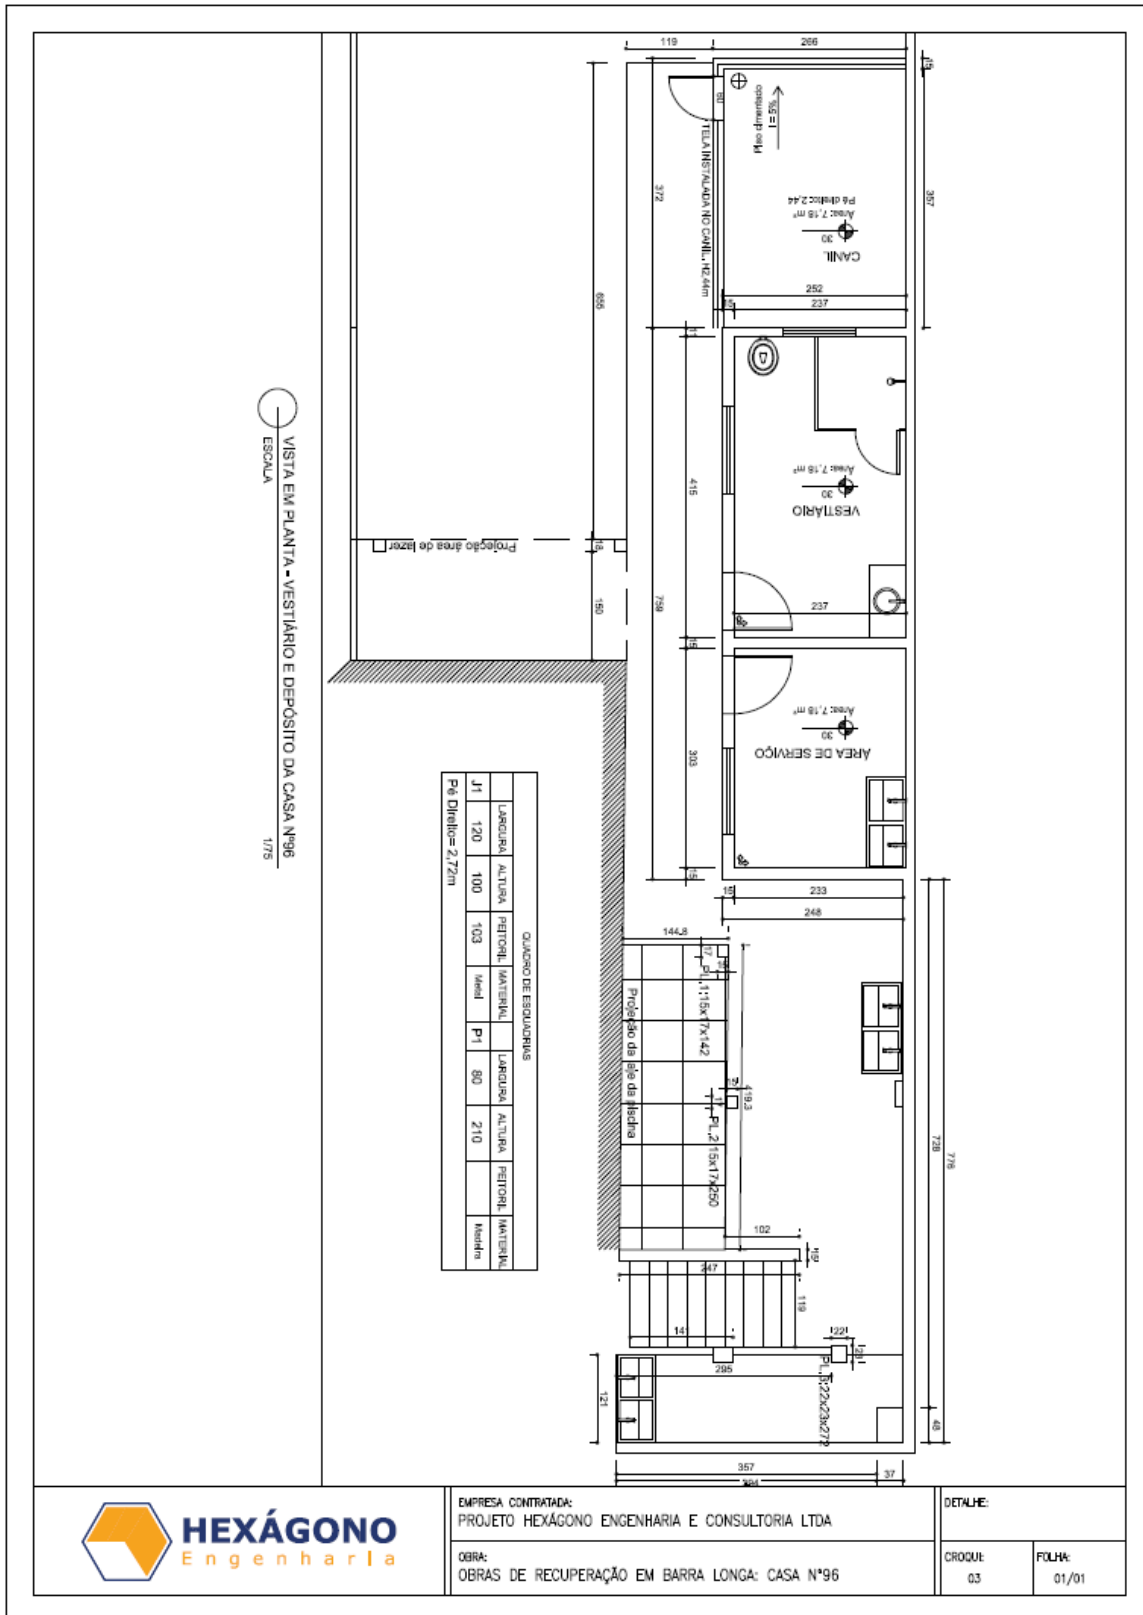
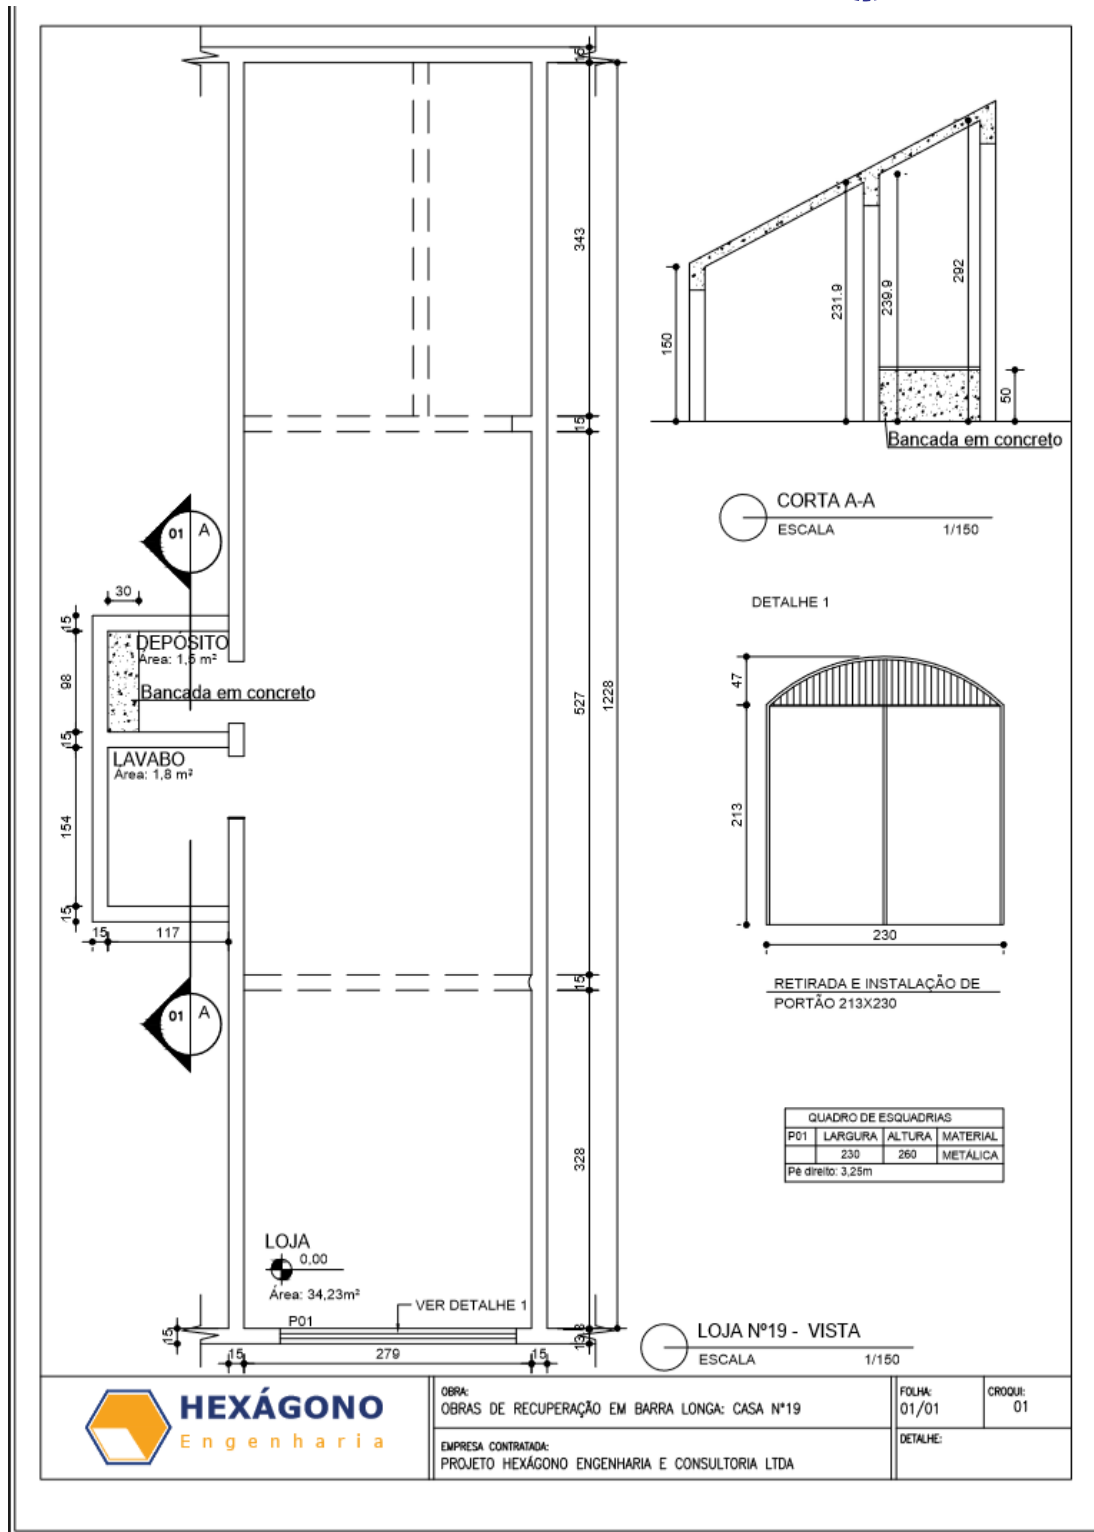


3.2.31. CE 49

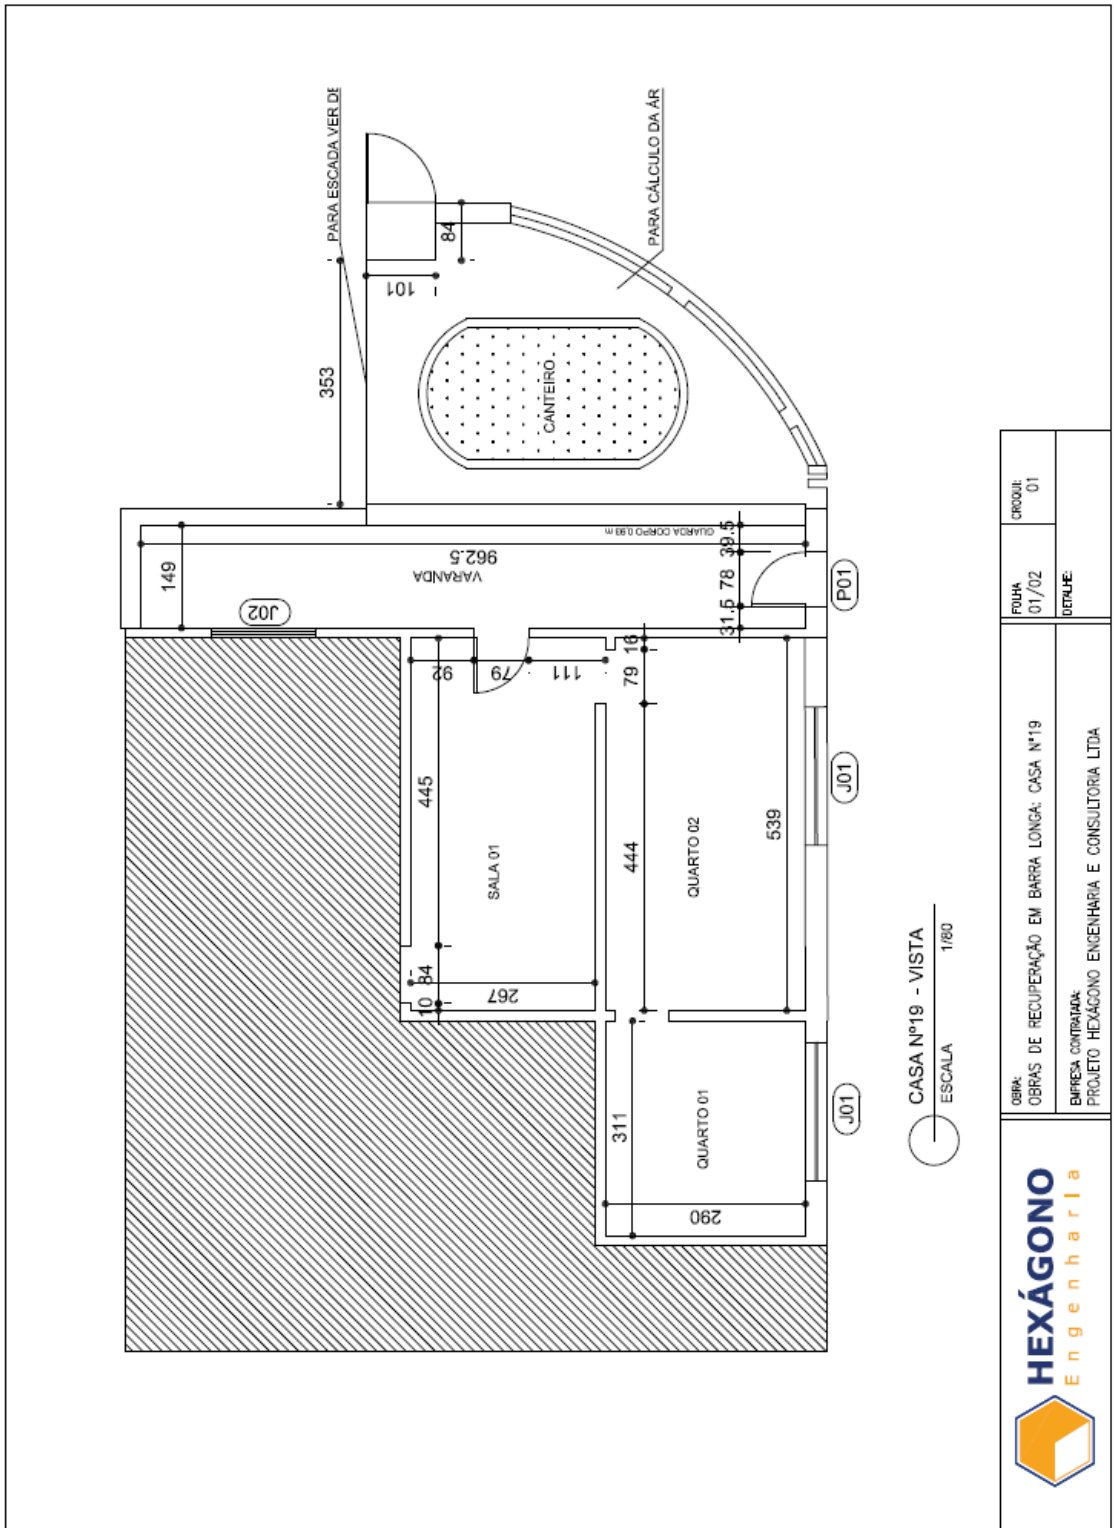

 <b>HEXÁGONO</b> Engenharia	OBRA: OBRAS DE RECUPERAÇÃO EM BARRA LONGA: CASA Nº19		
	EMPRESA CONTRATADA: PROJETO HEXÁGONO ENGENHARIA E CONSULTORIA LTDA		
FOLHA:	01/02	PROJUL:	01
DETALHE:			

3.2.32. CE 19



OBRA:  
OBRAS DE RECUPERAÇÃO EM BARRA LONGA: CASA Nº19


EMPRESA CONTRATADA:  
PROJETO HEXÁGONO ENGENHARIA E CONSULTORIA LTDA

FOLHA:  
01/01

CROQUI:  
01

DETALHE:


3.2.33. CE 70

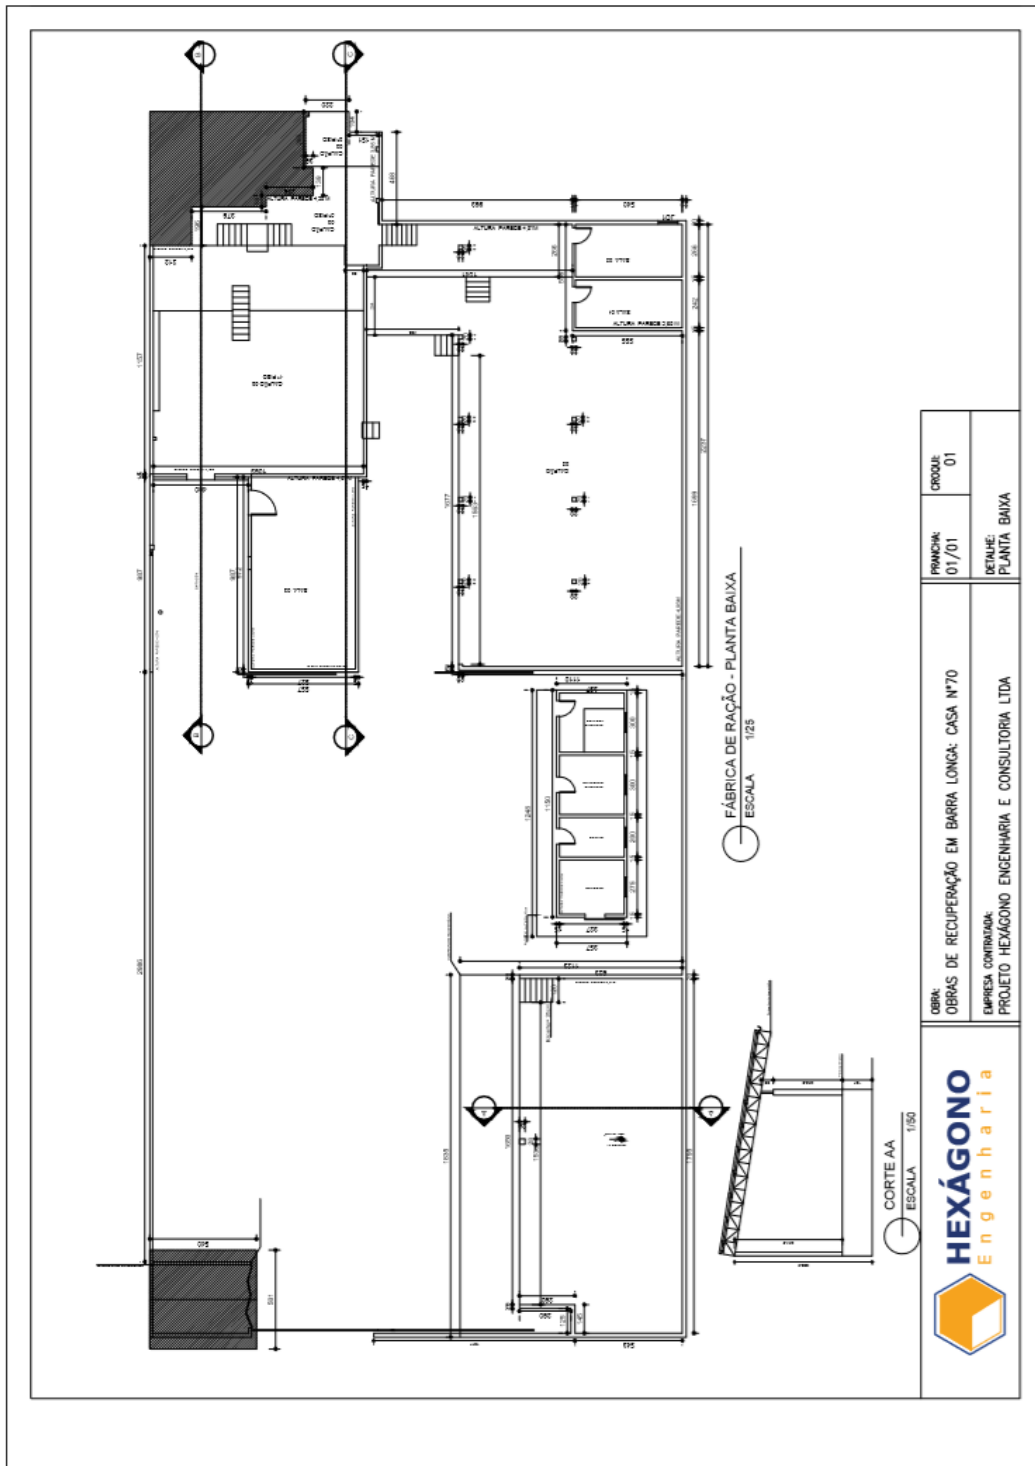

3.2.34.

CE 38

# CASA Nº38

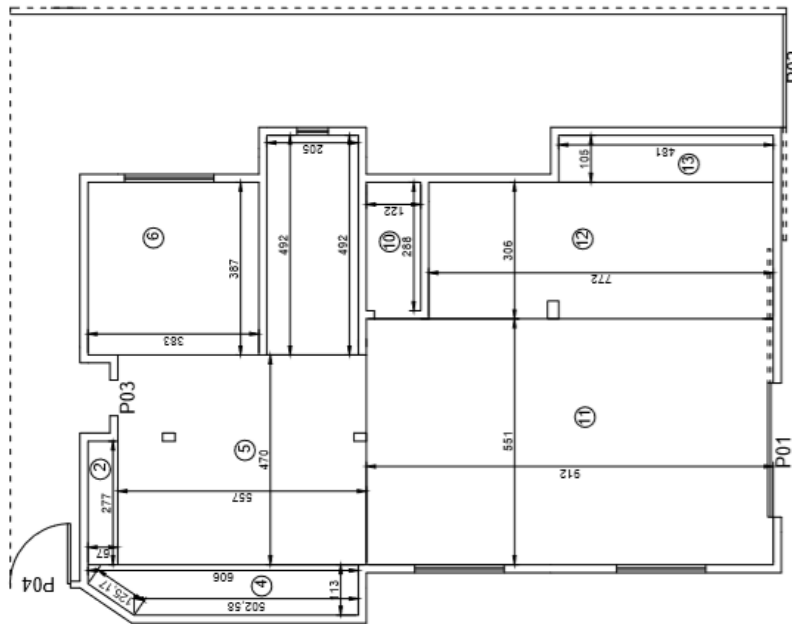


PROJETO HEXÁGONO ENGENHARIA E CONSULTORIA LTDA

TÍTULO REFORMA DE CASAS - BARRA LONGA

UNIDADE CASA Nº38


Nº DO CROQUI	Nº DO RP	Nº DO ITEM	REVISÃO
CROQUI 01	08/03/2016		REV

3.2.35. CE 151

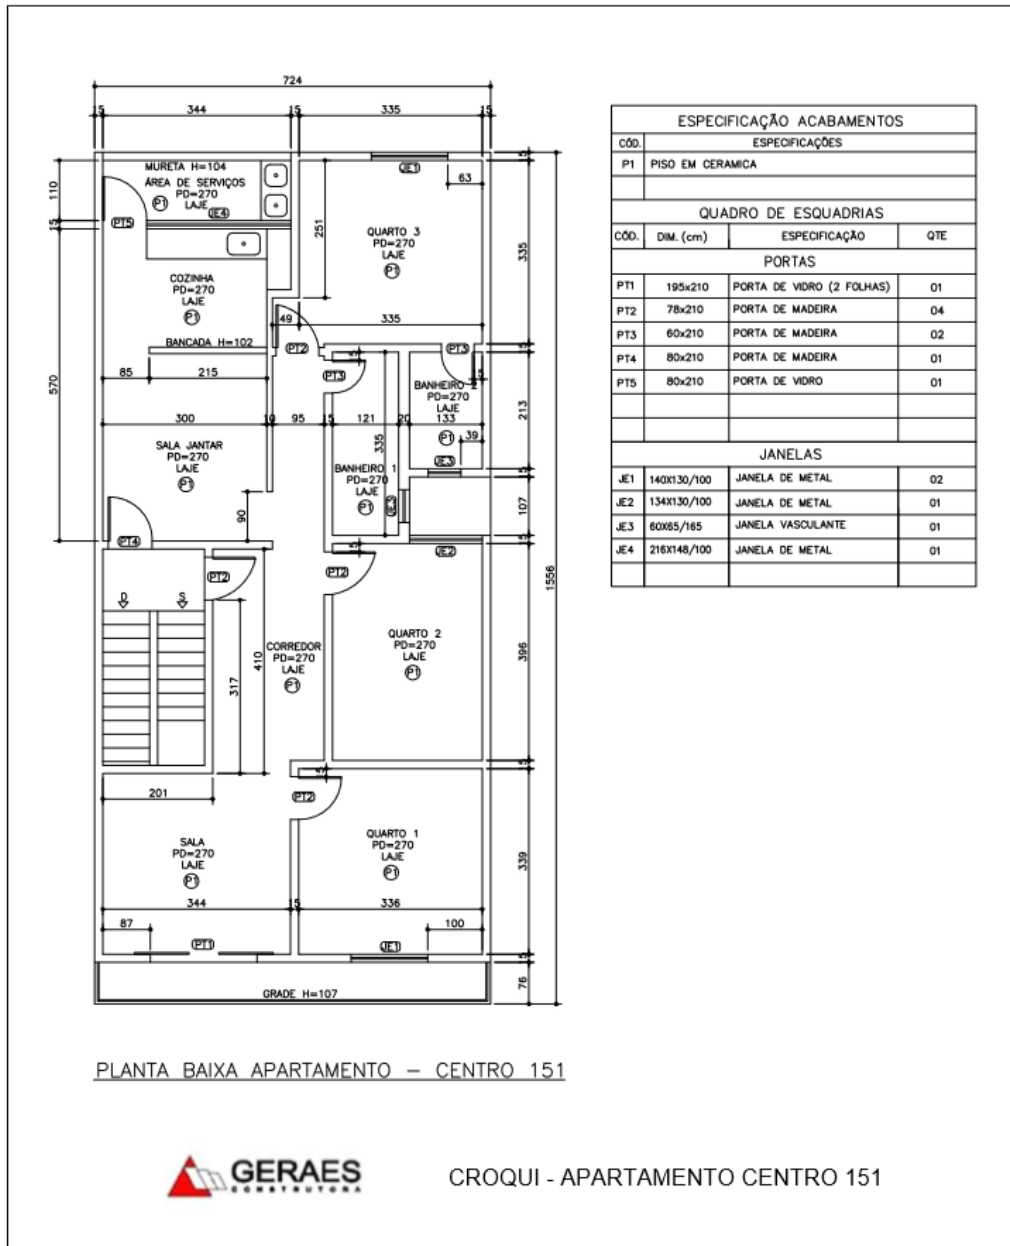


### 3.3. IMOVEIS RESIDENCIAIS E COMERCIAIS - MORRO VERMELHO


#### 3.3.1. MV 465

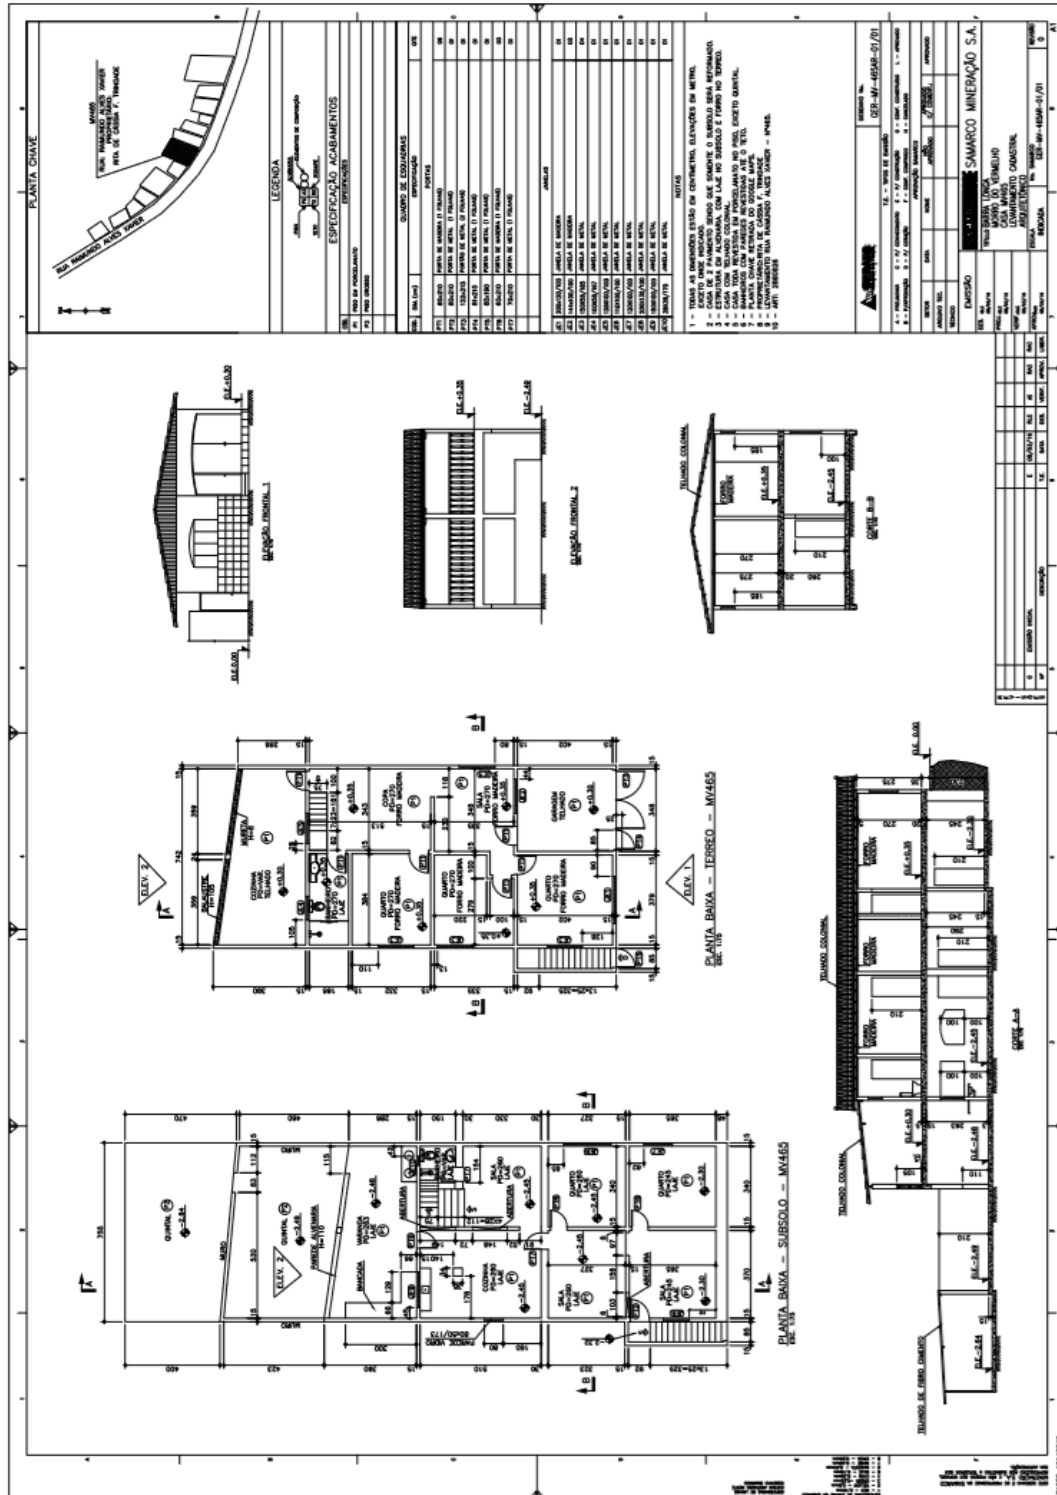


### 3.3.2. MV 365B

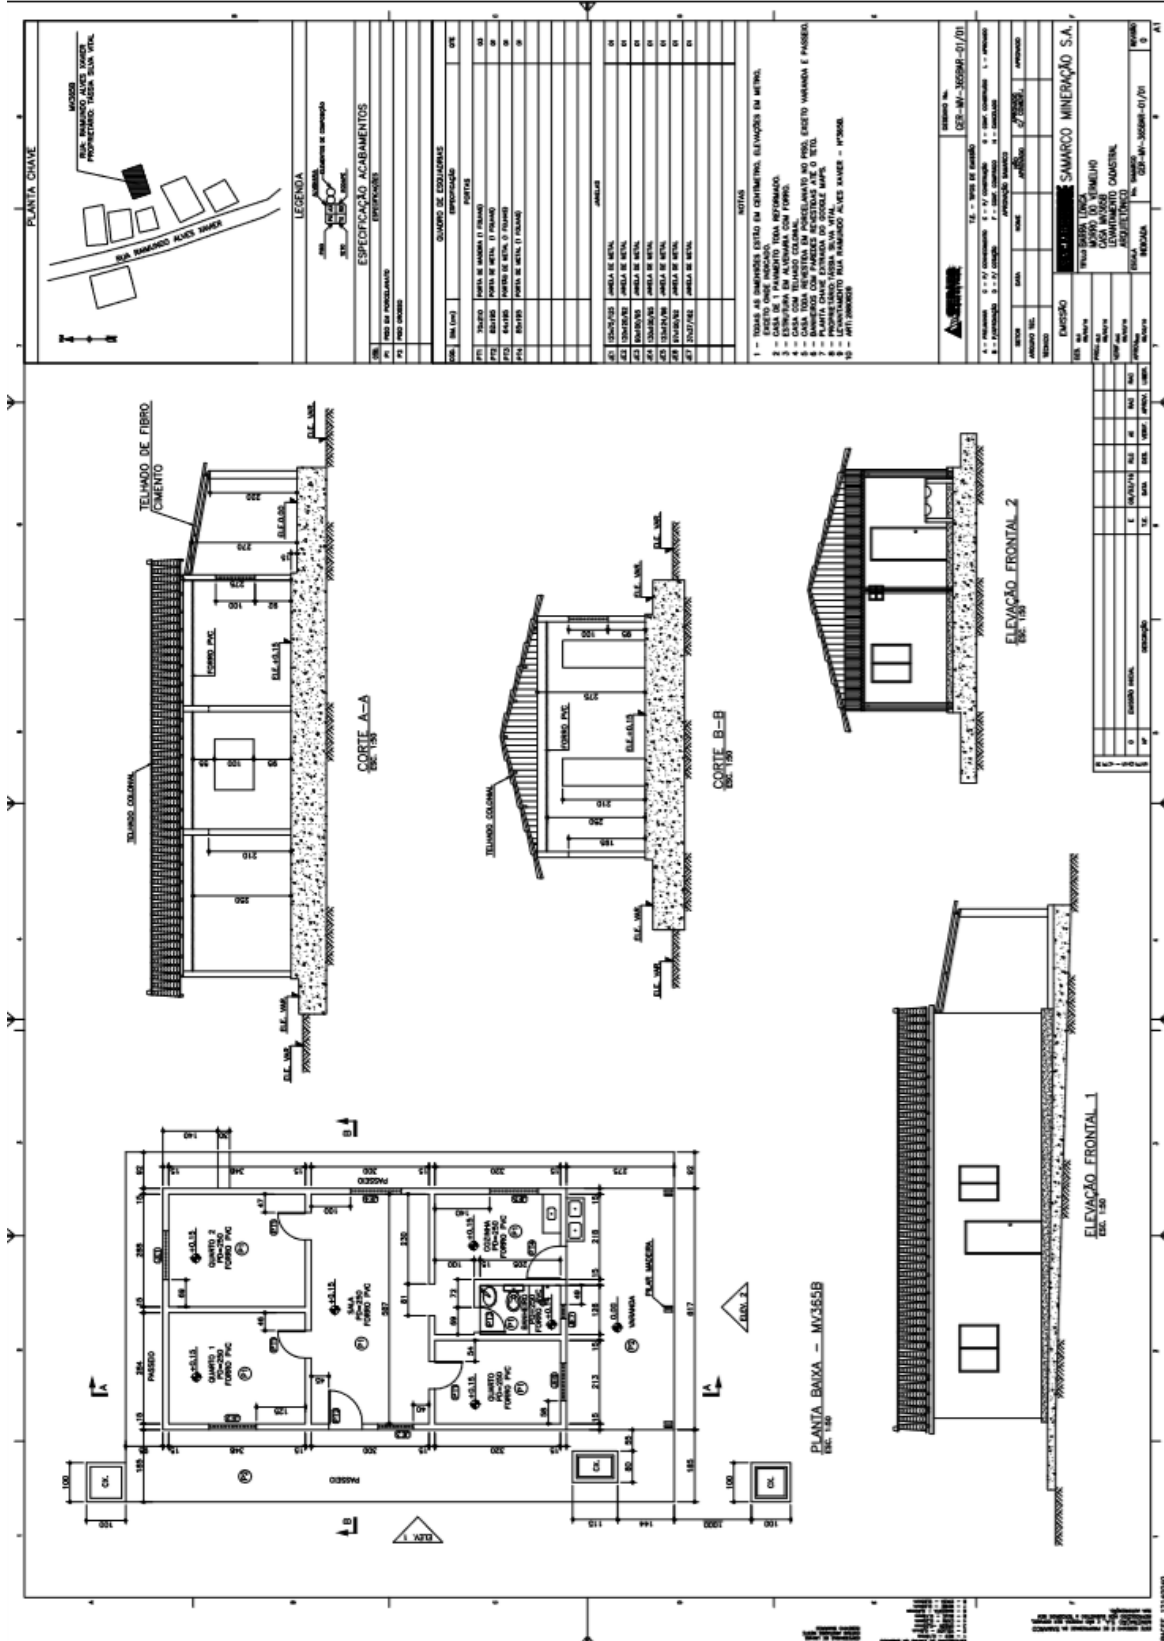


3.3.3. MV 397

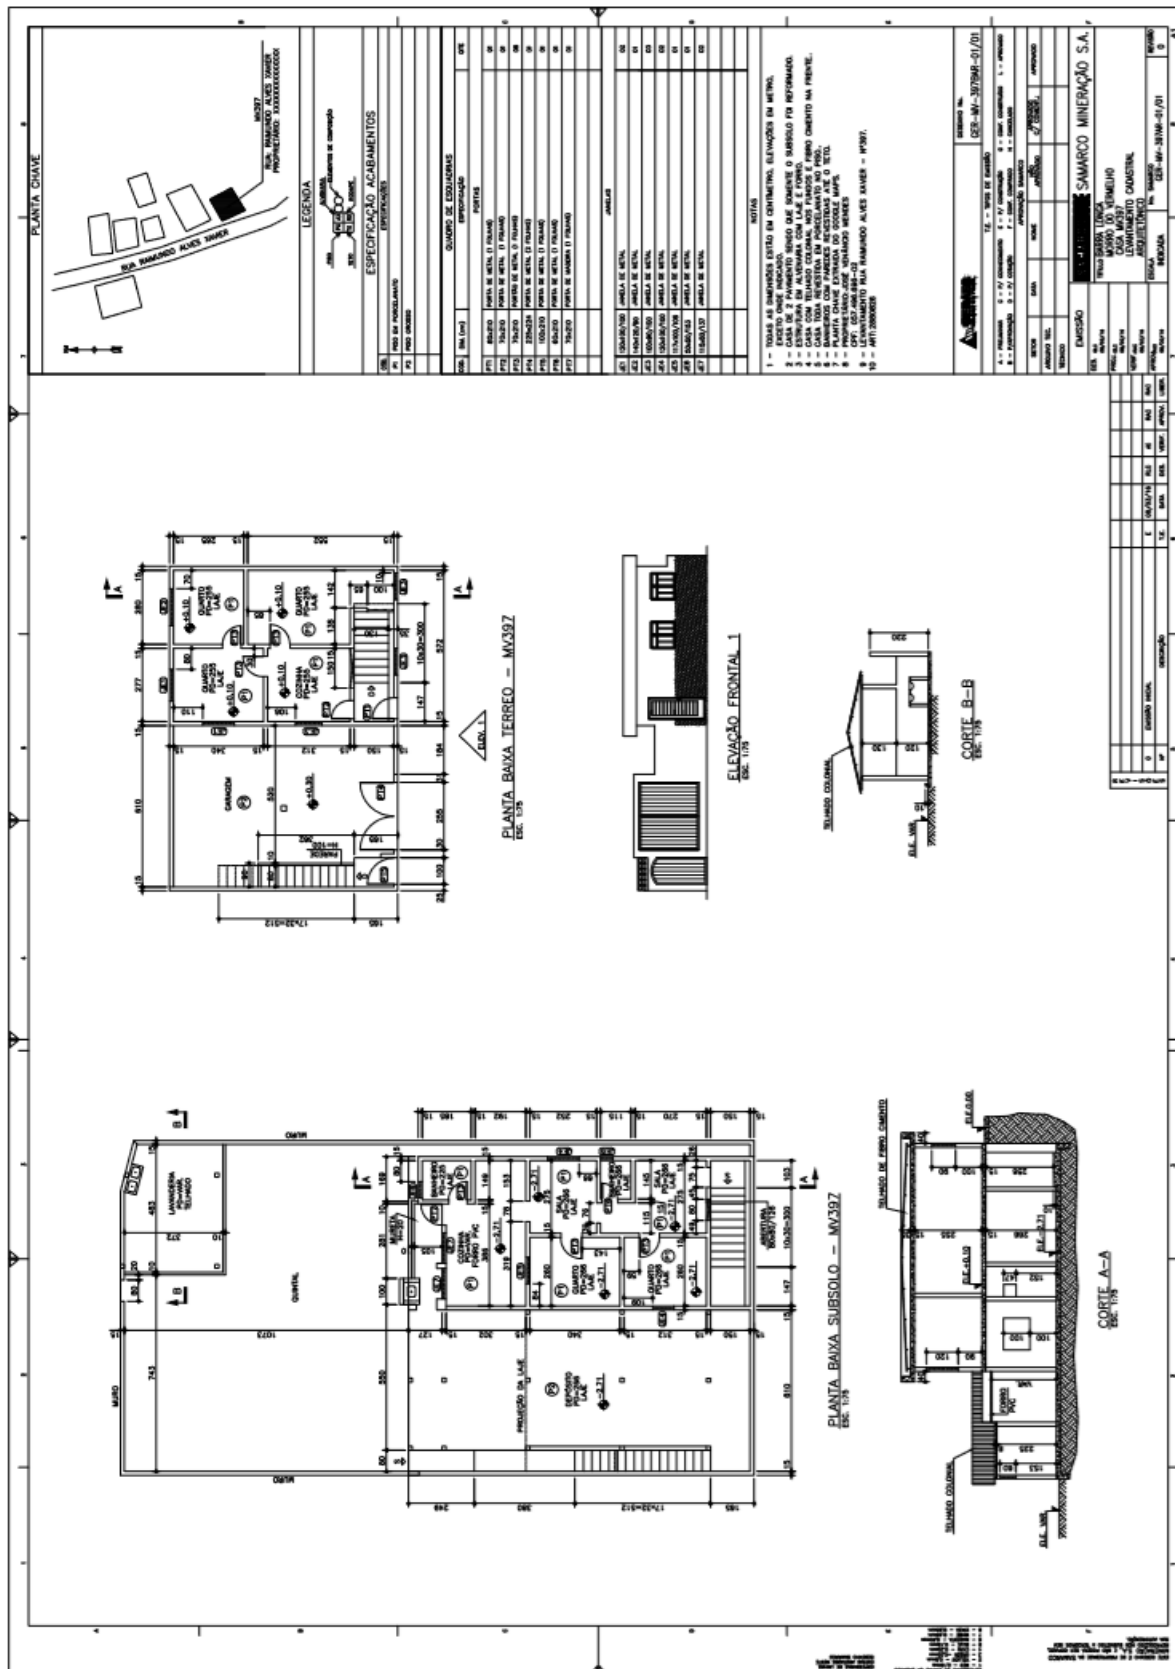


### 3.3.4. MV 451

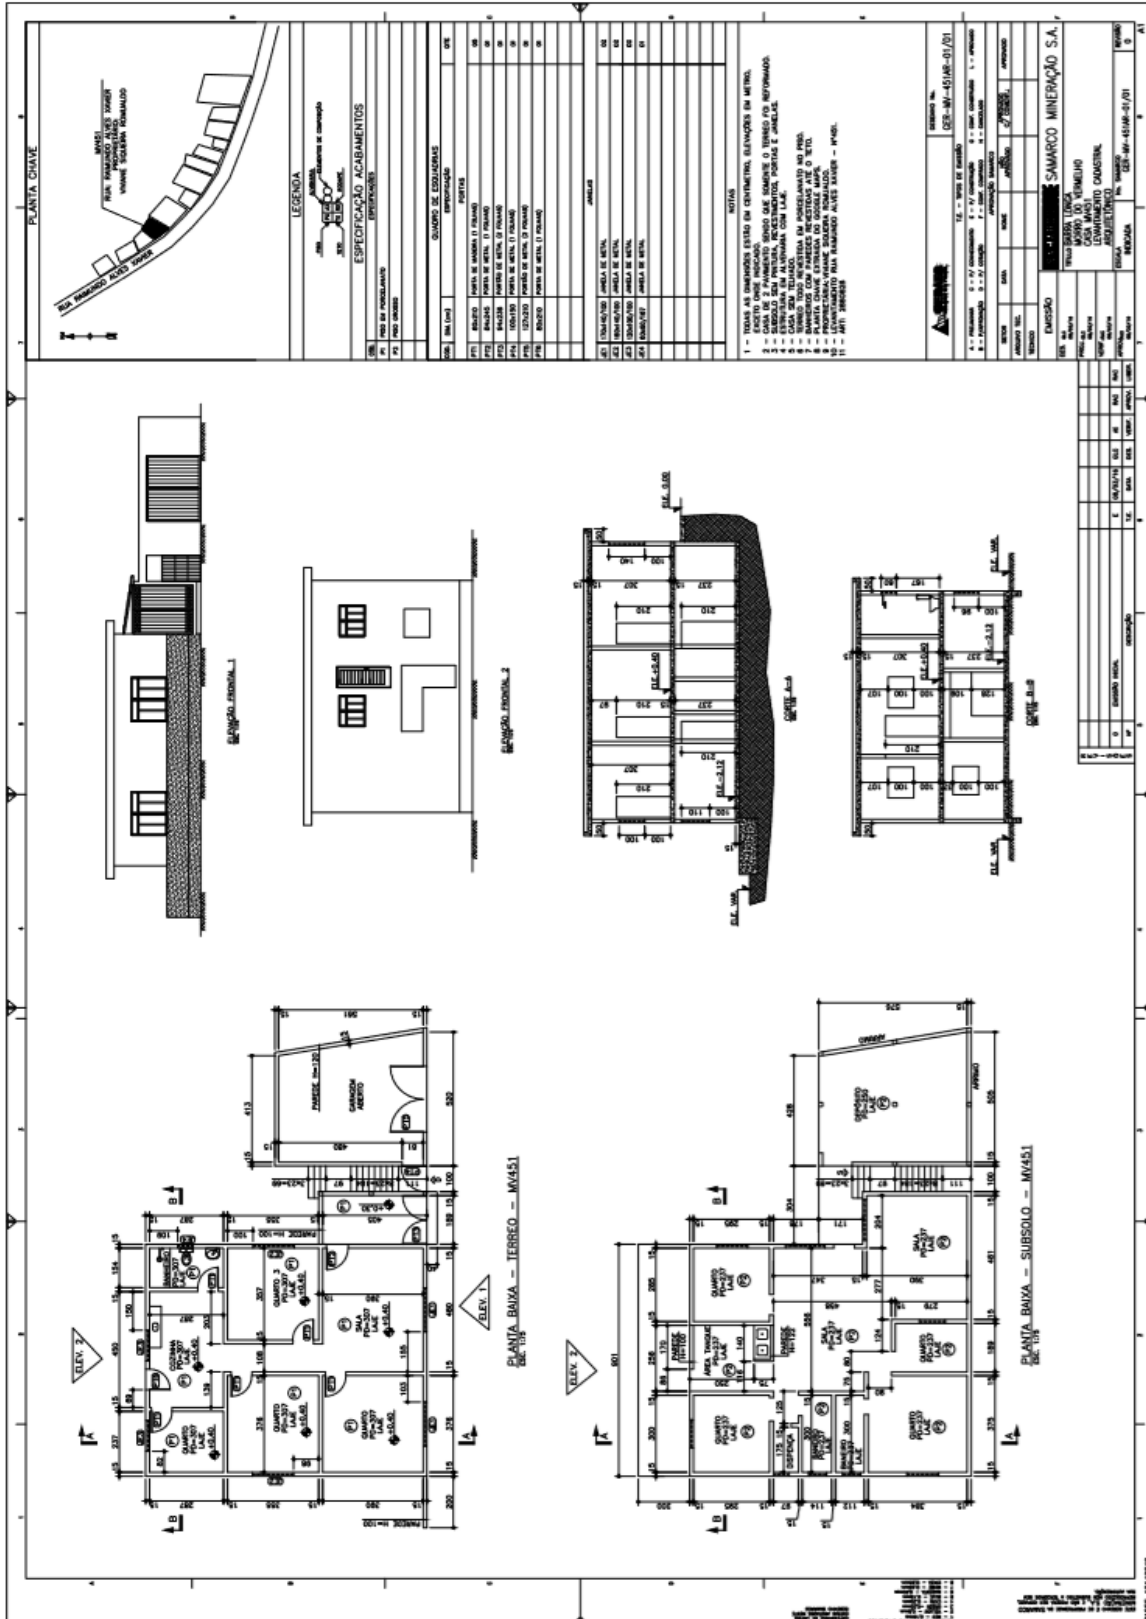


### 3.3.5. MV 539

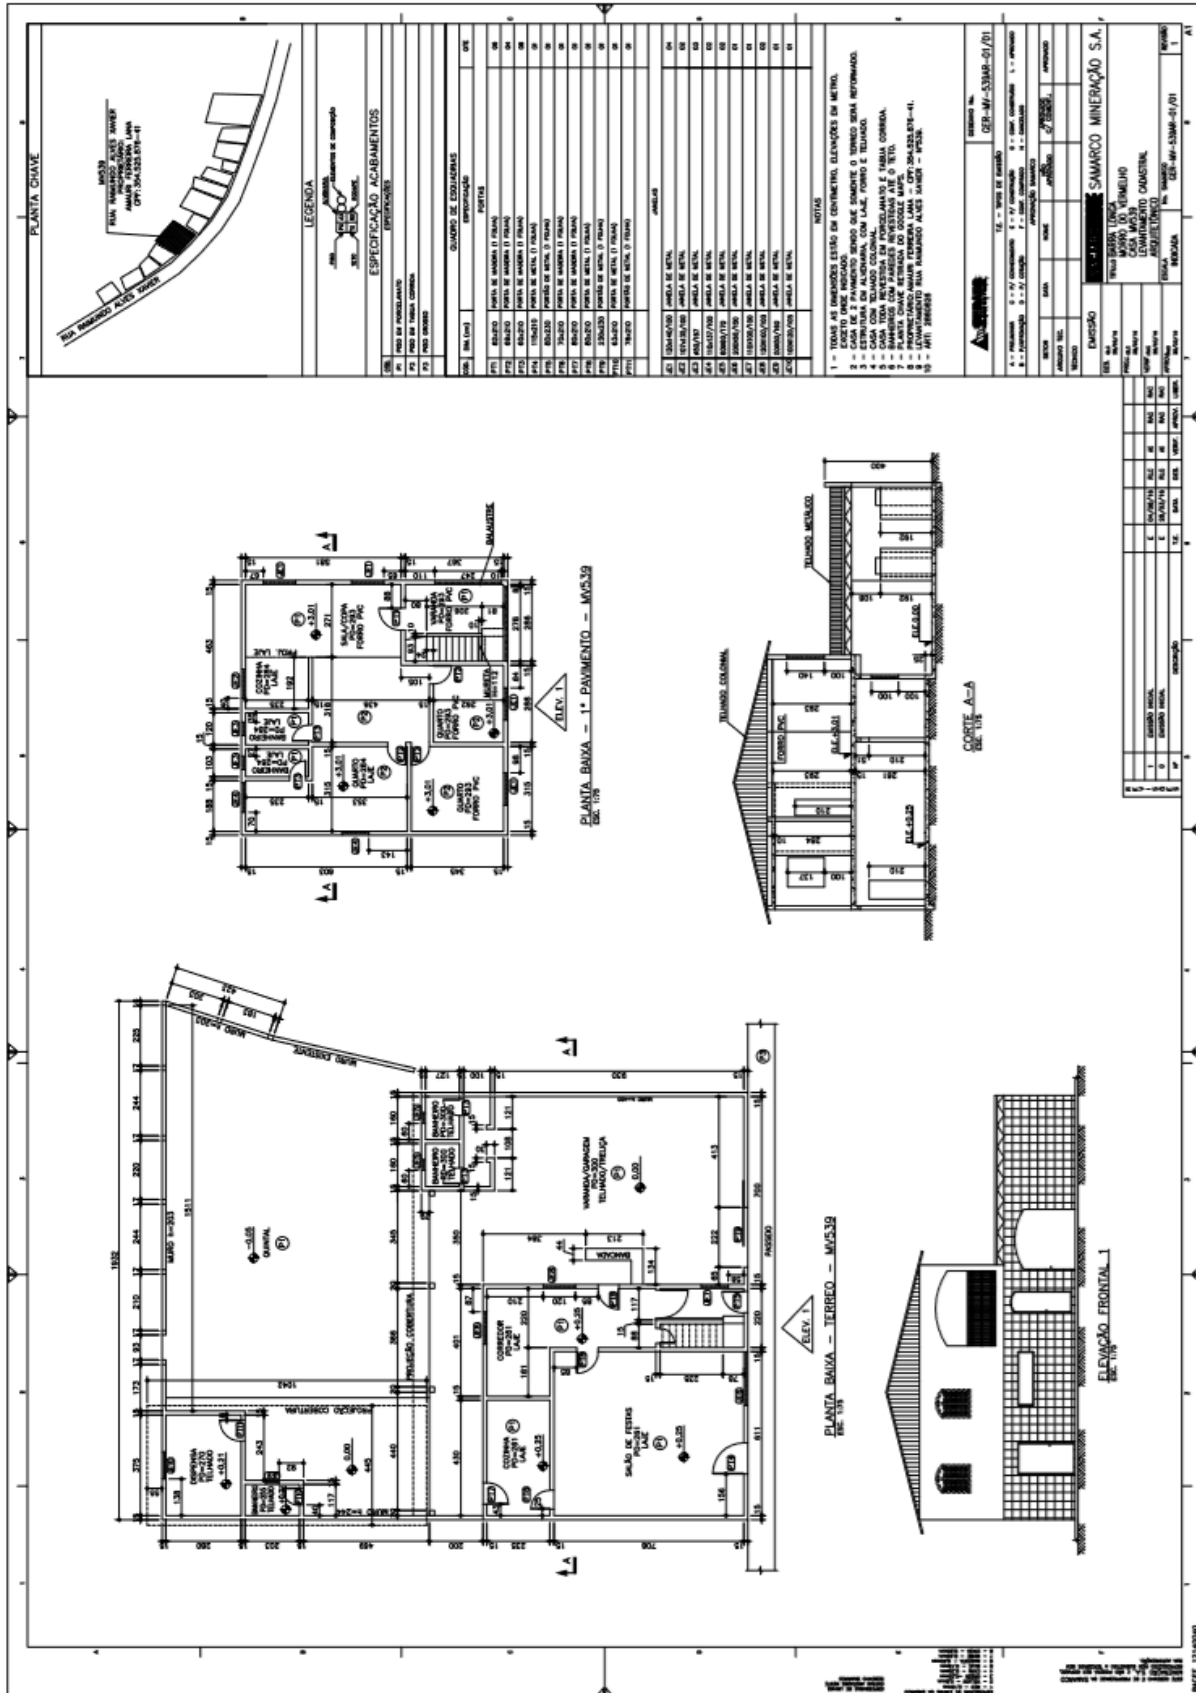


### 3.3.6. JAFÉ

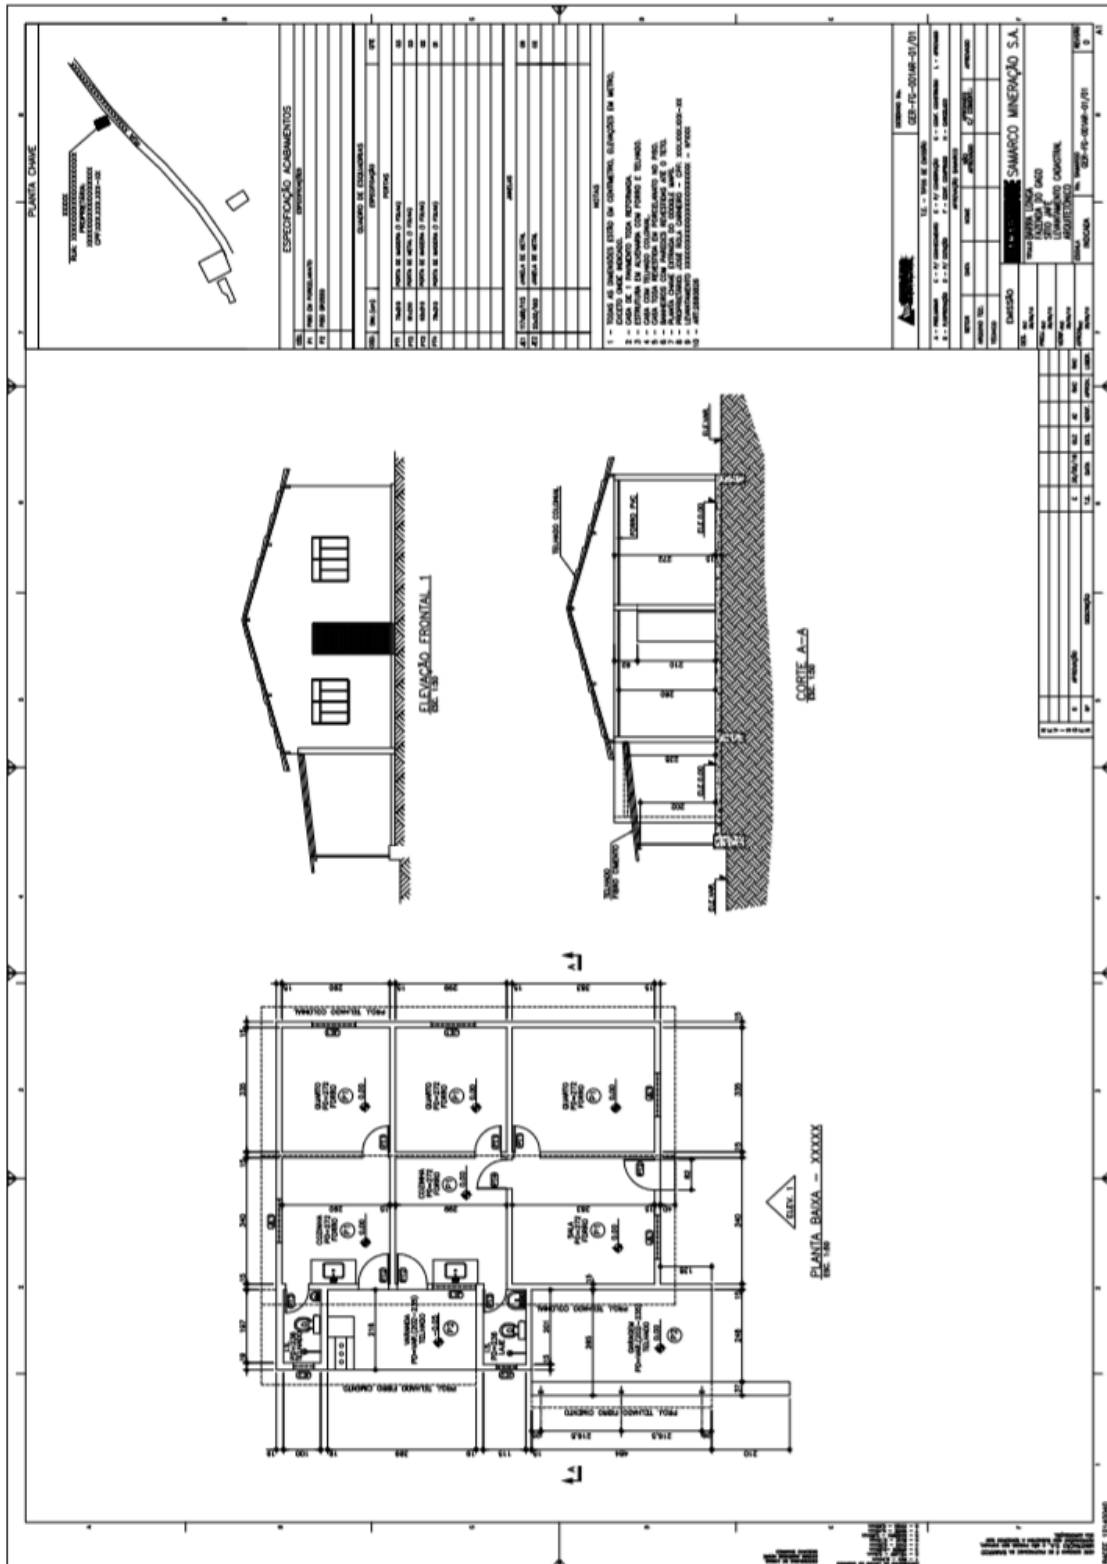

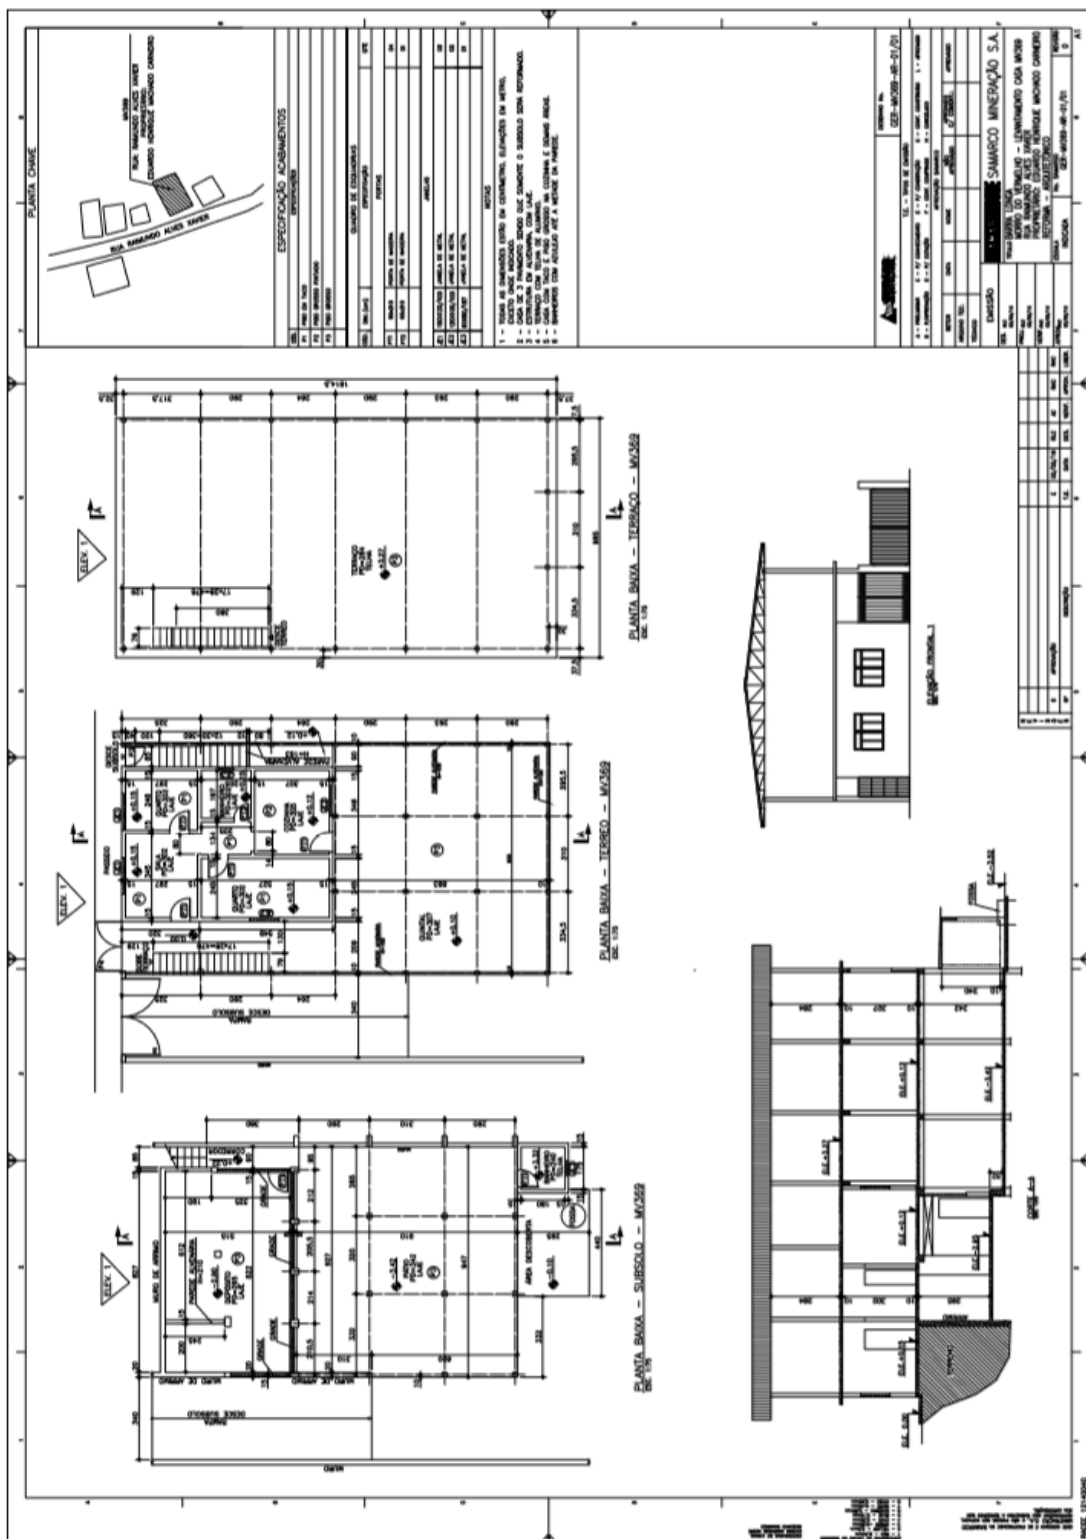






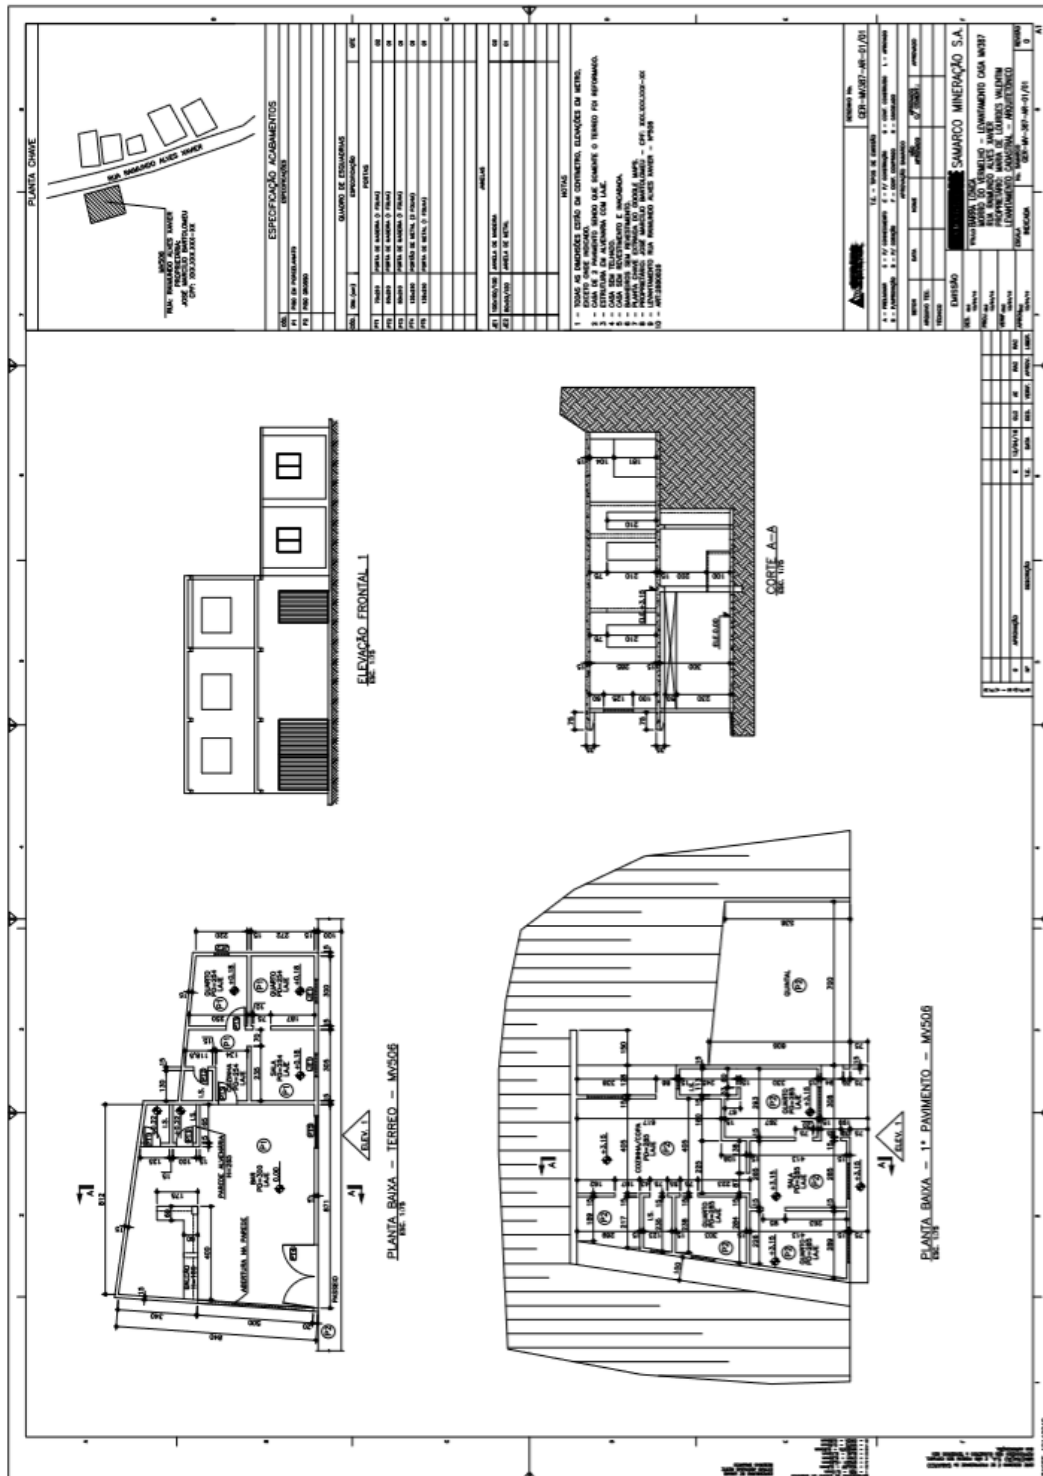


### 3.3.11. MV 527

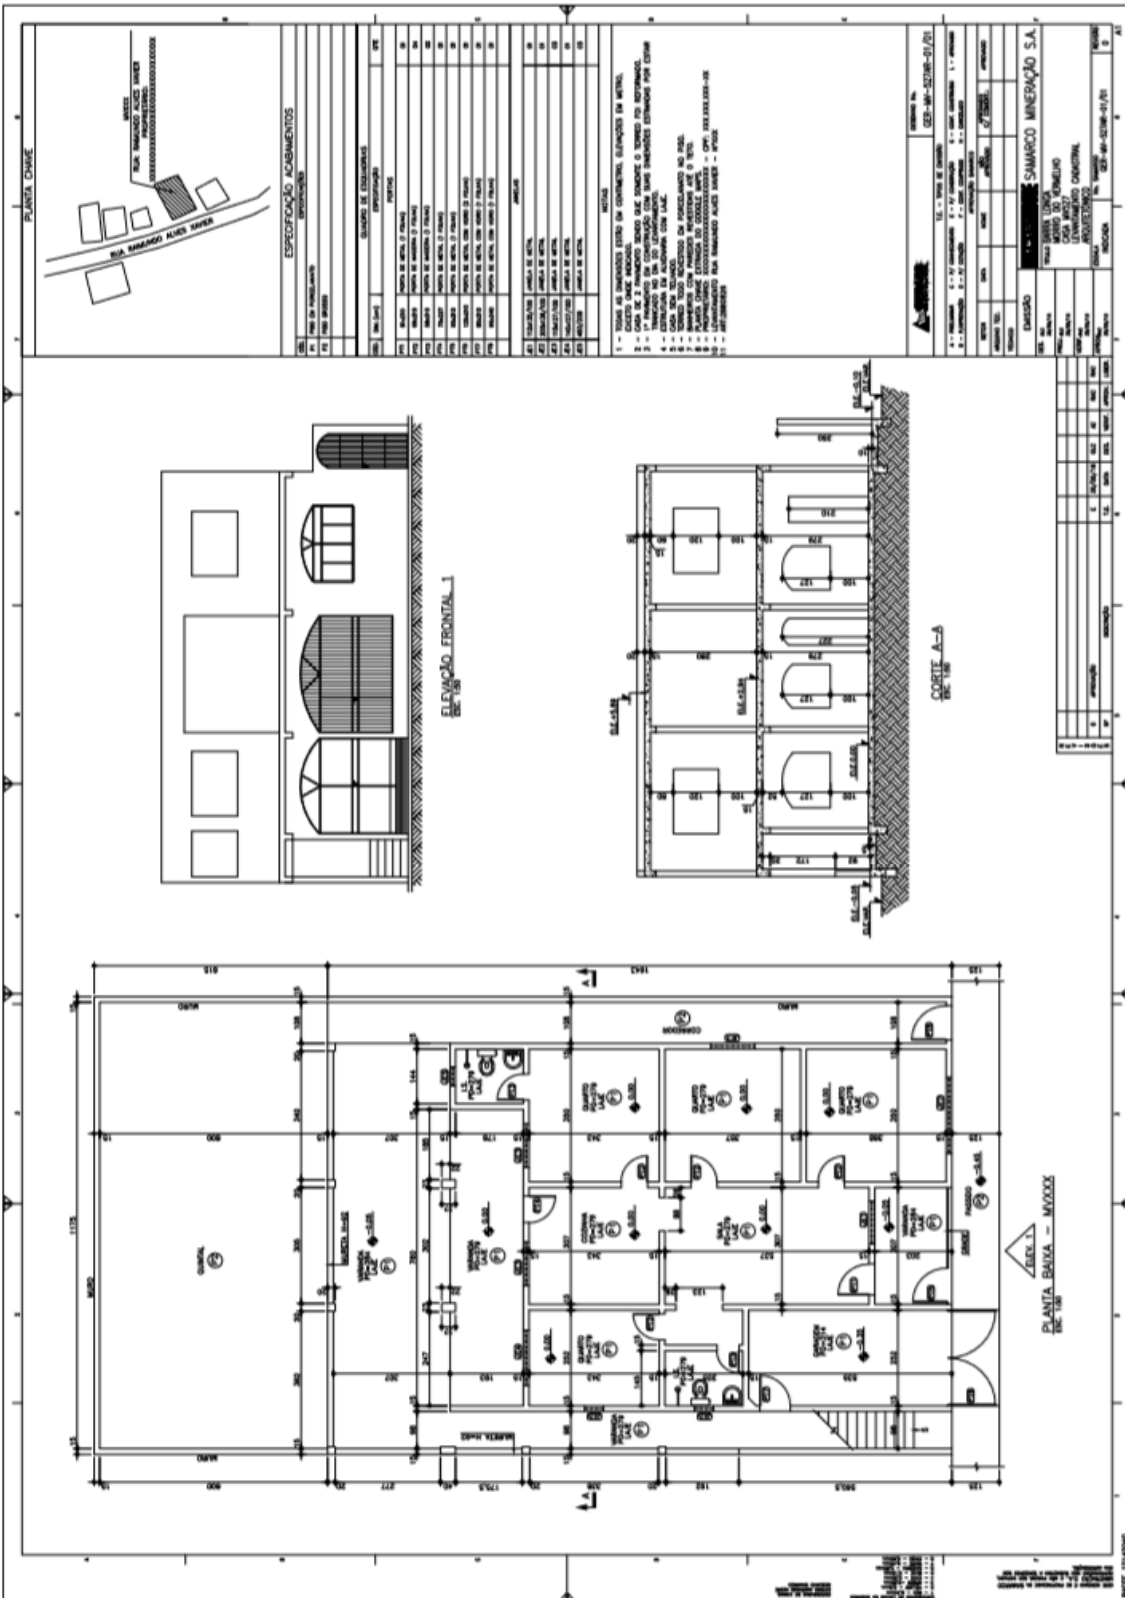





3.3.13. MV 551

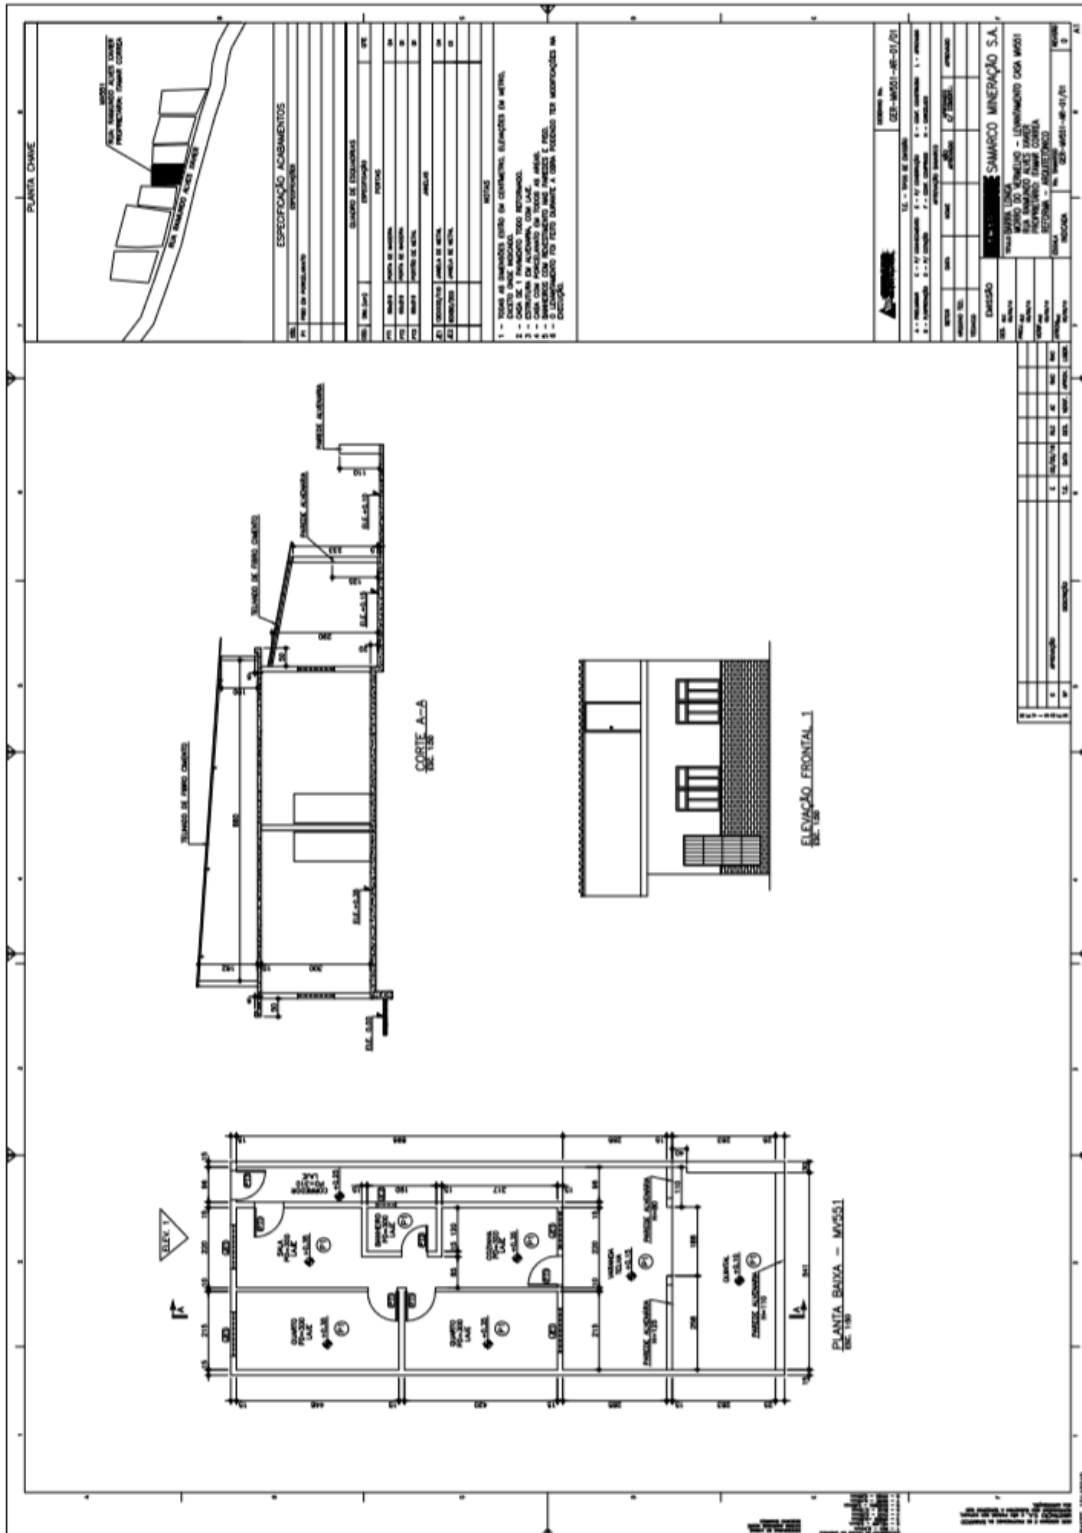


3.3.14. MV 617

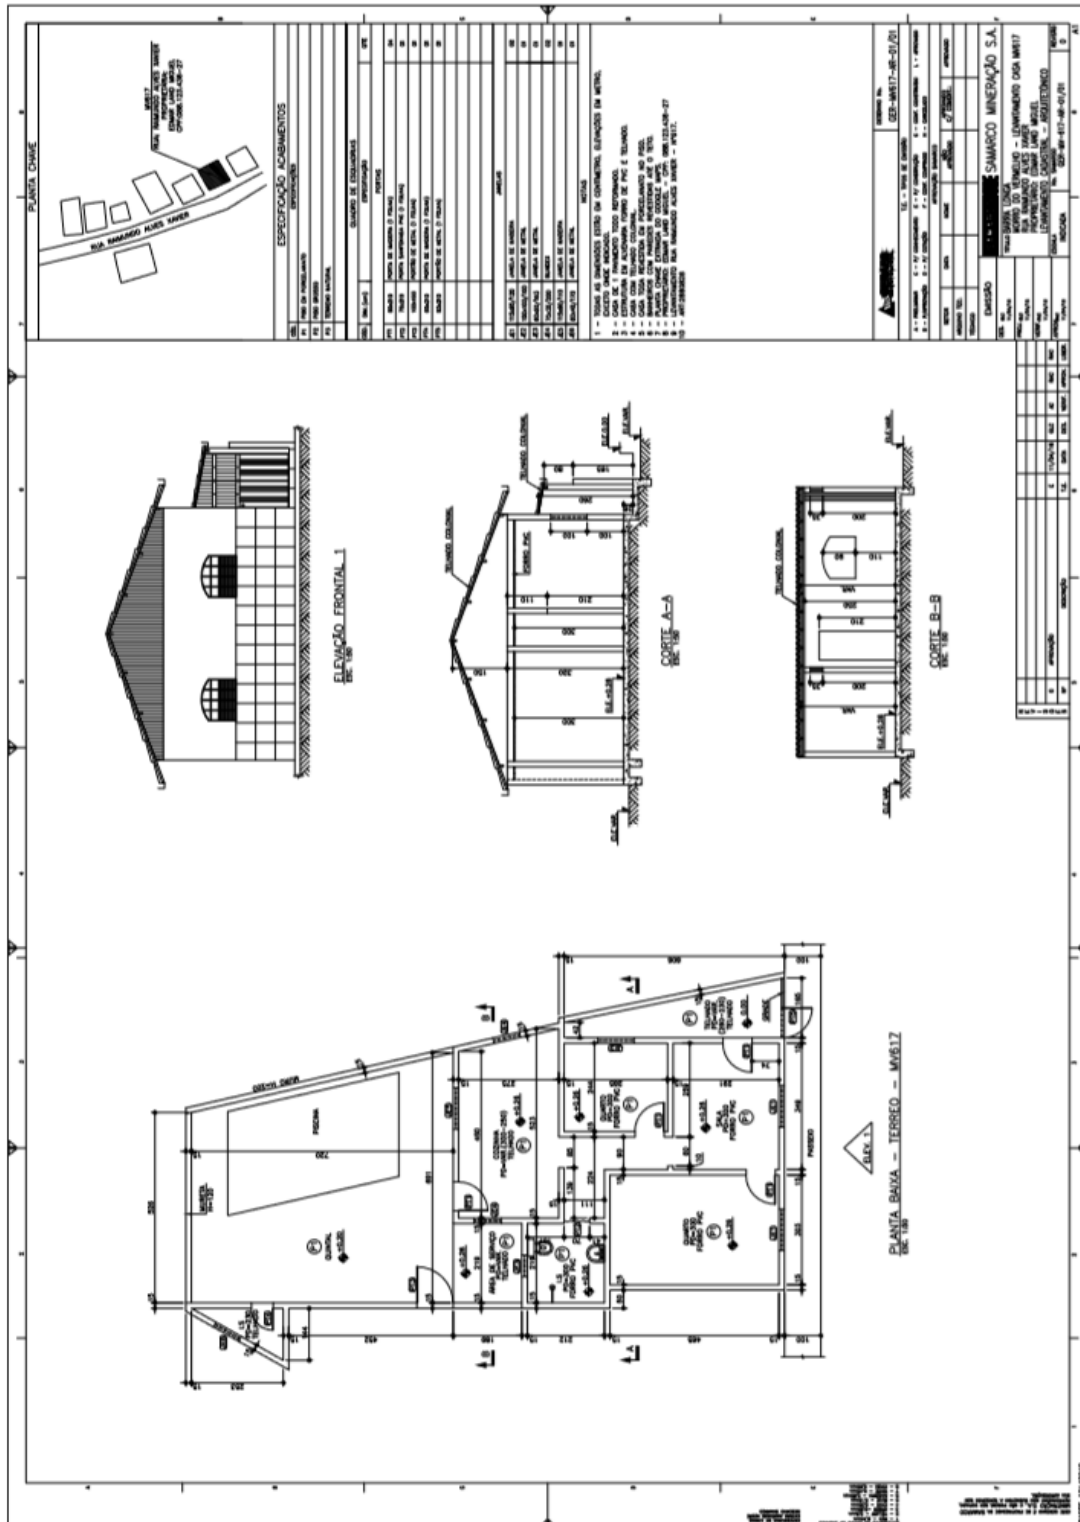


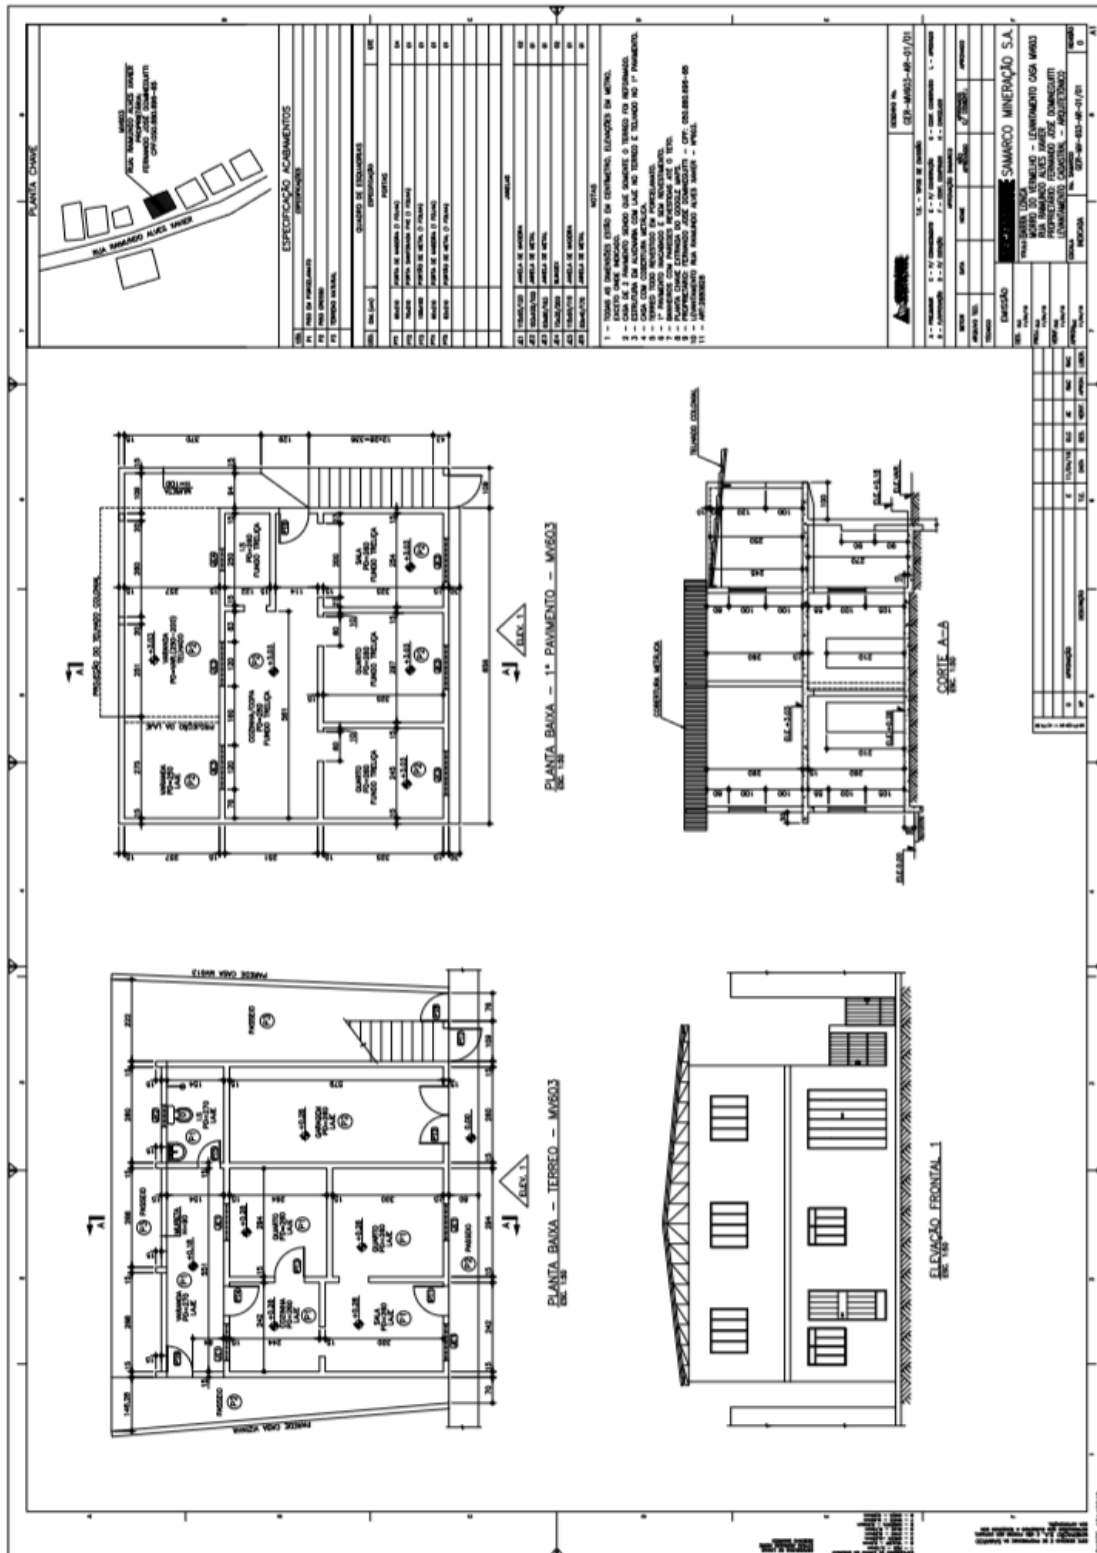


3.3.16. MV 623

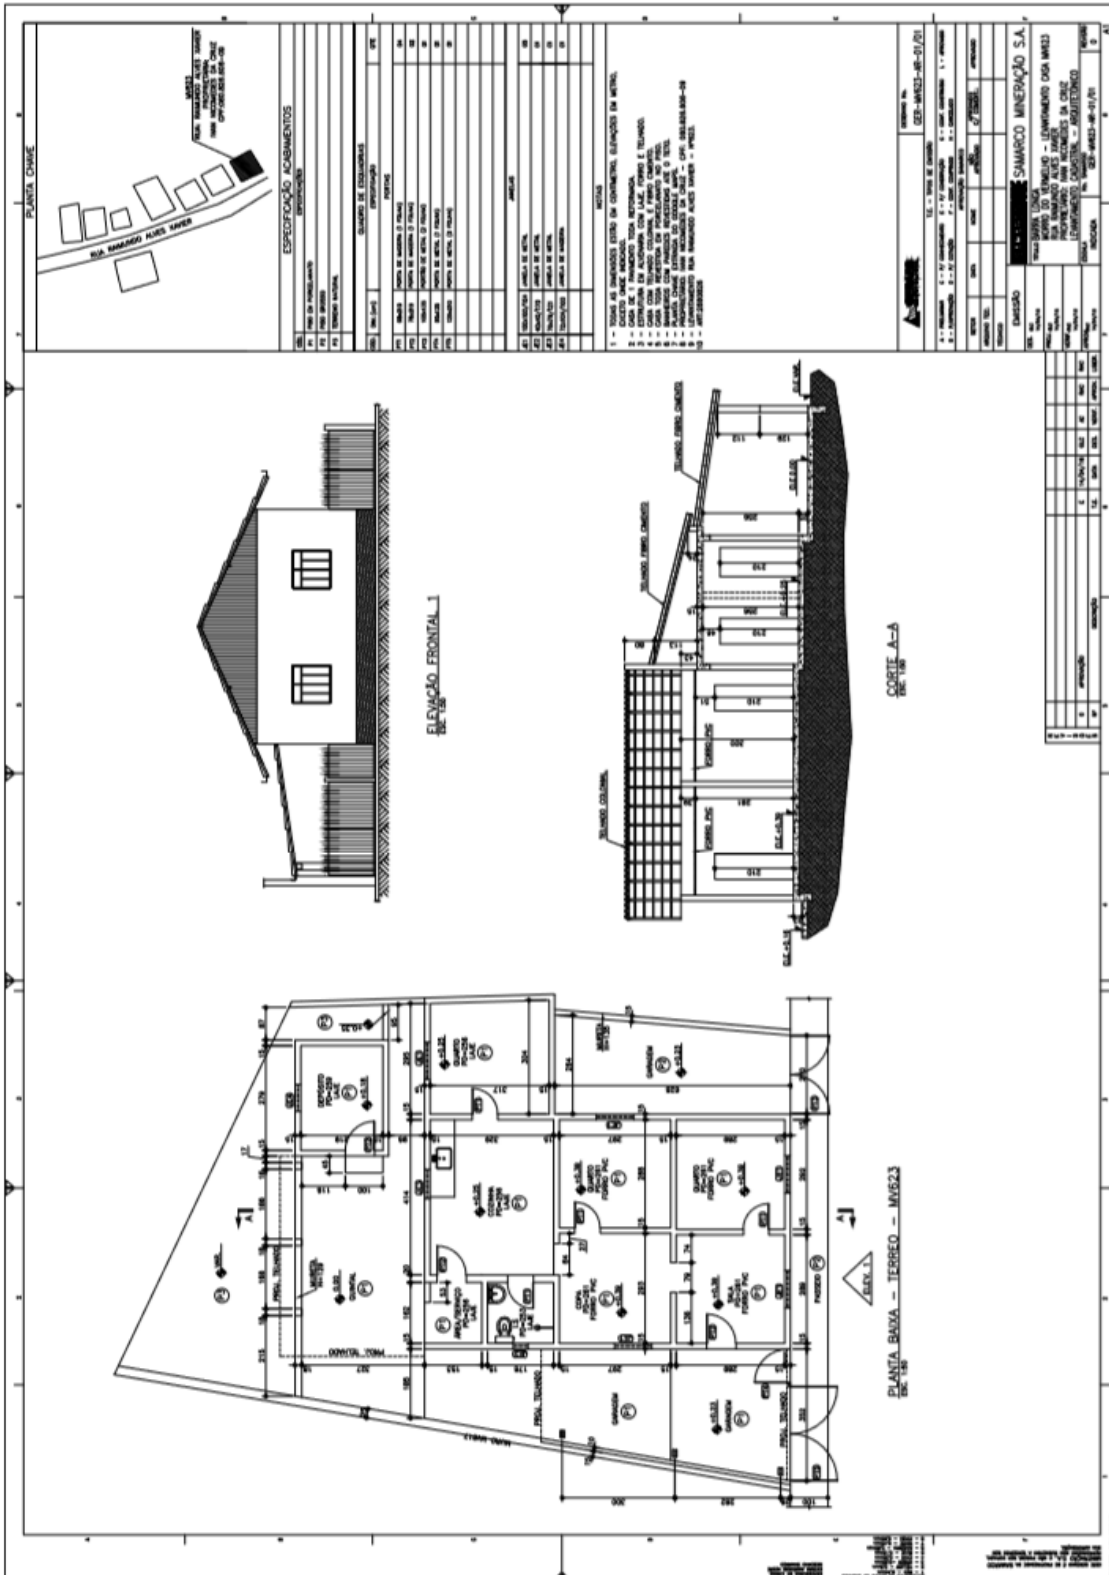


3.3.17. MV 613

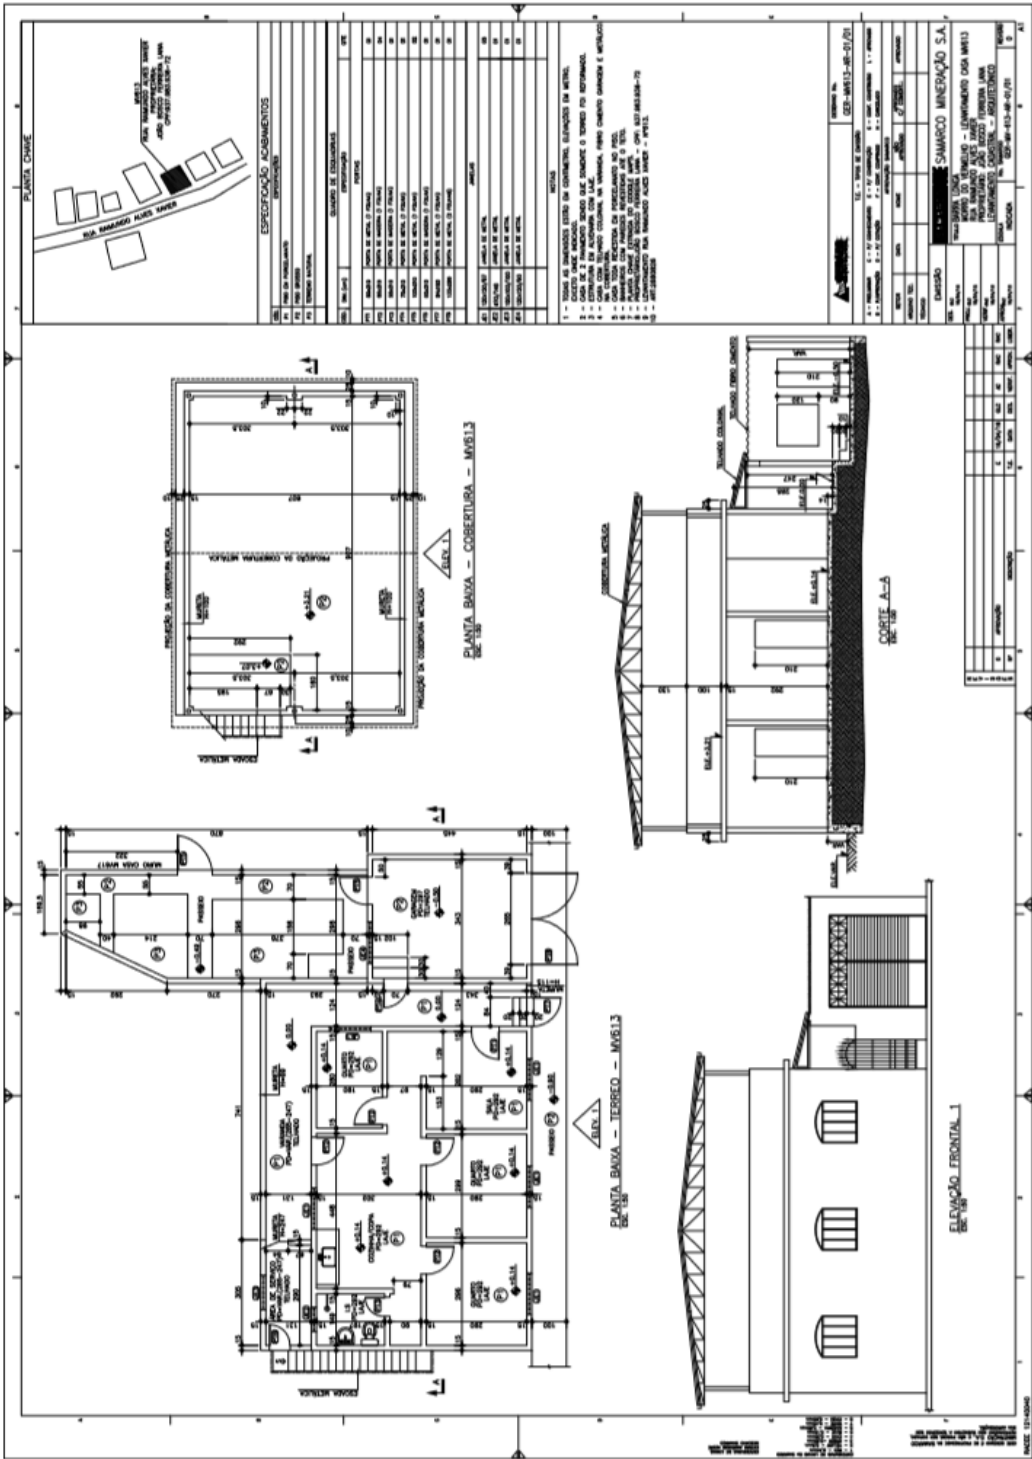


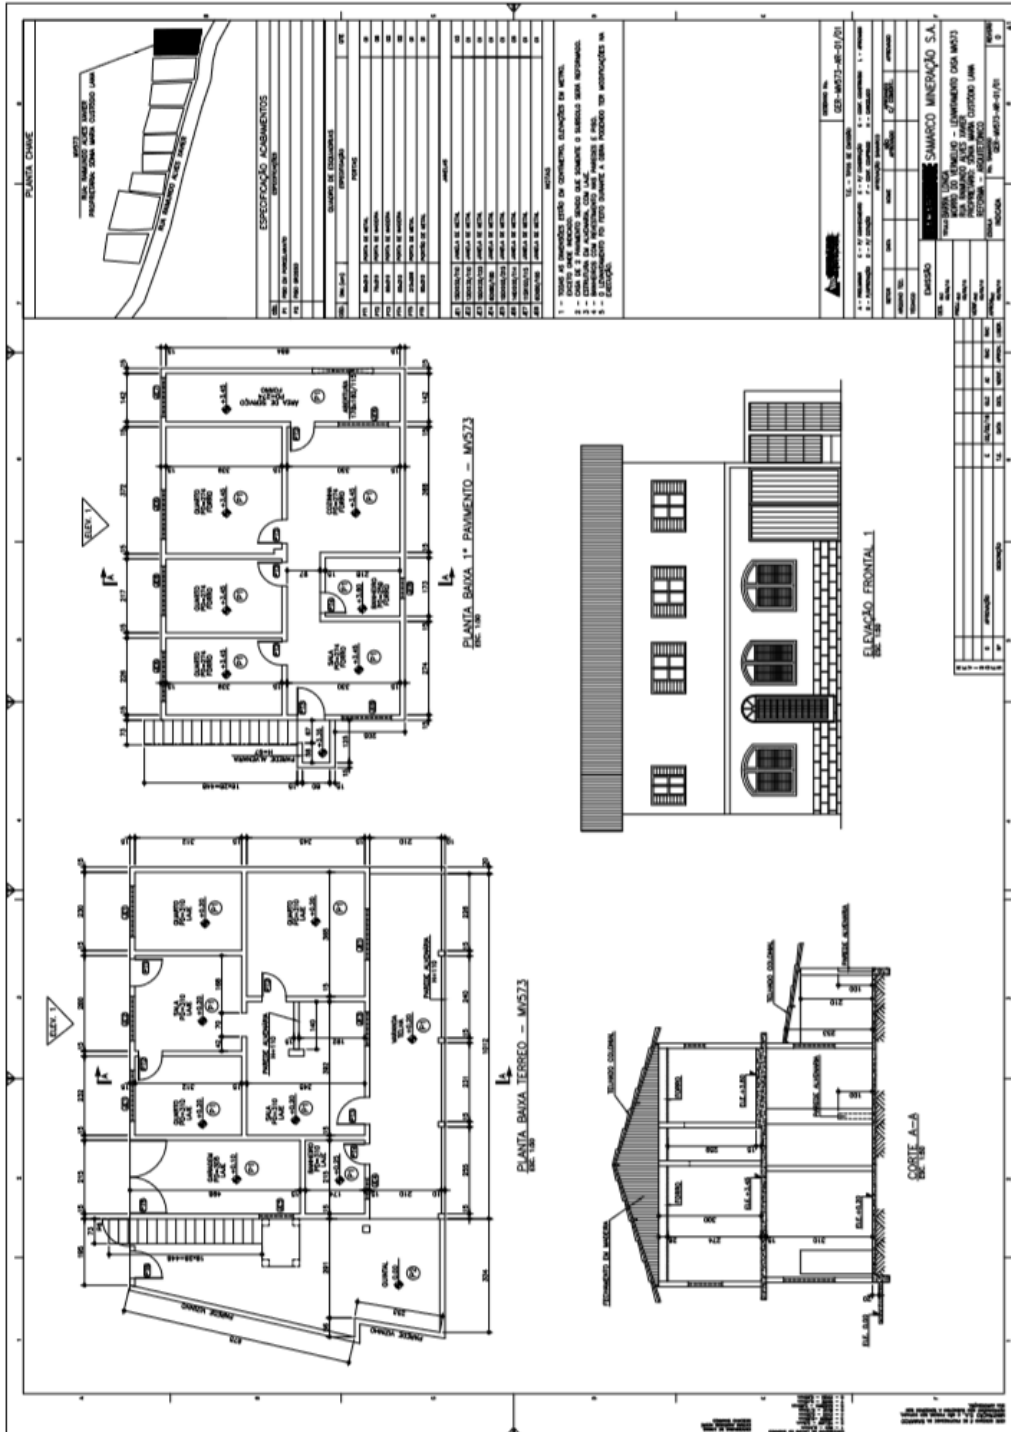




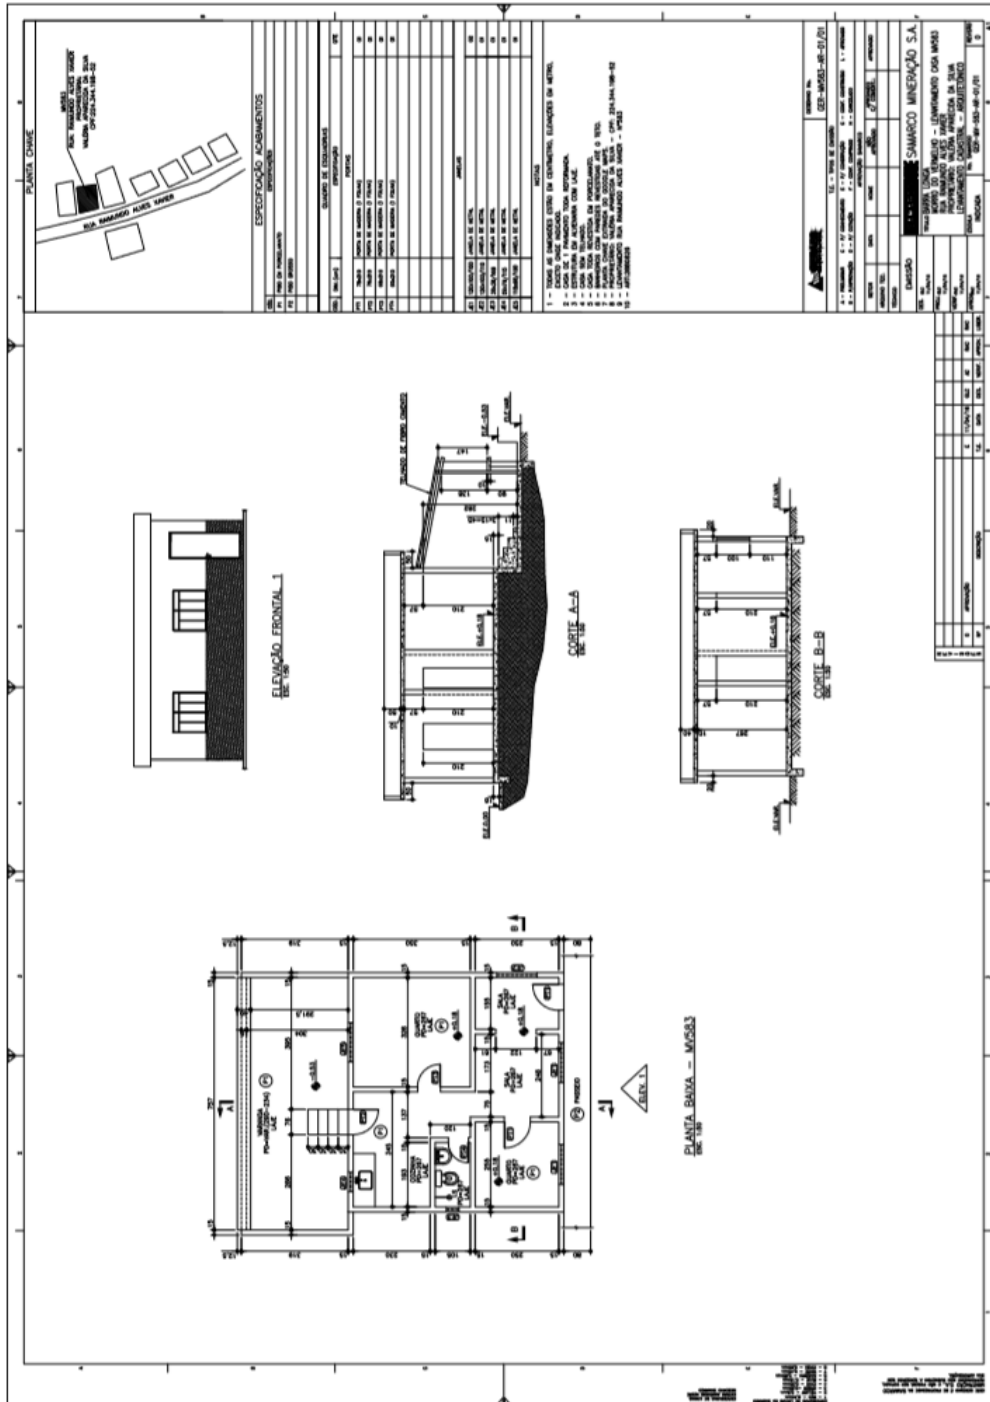


3.3.21. MV 365

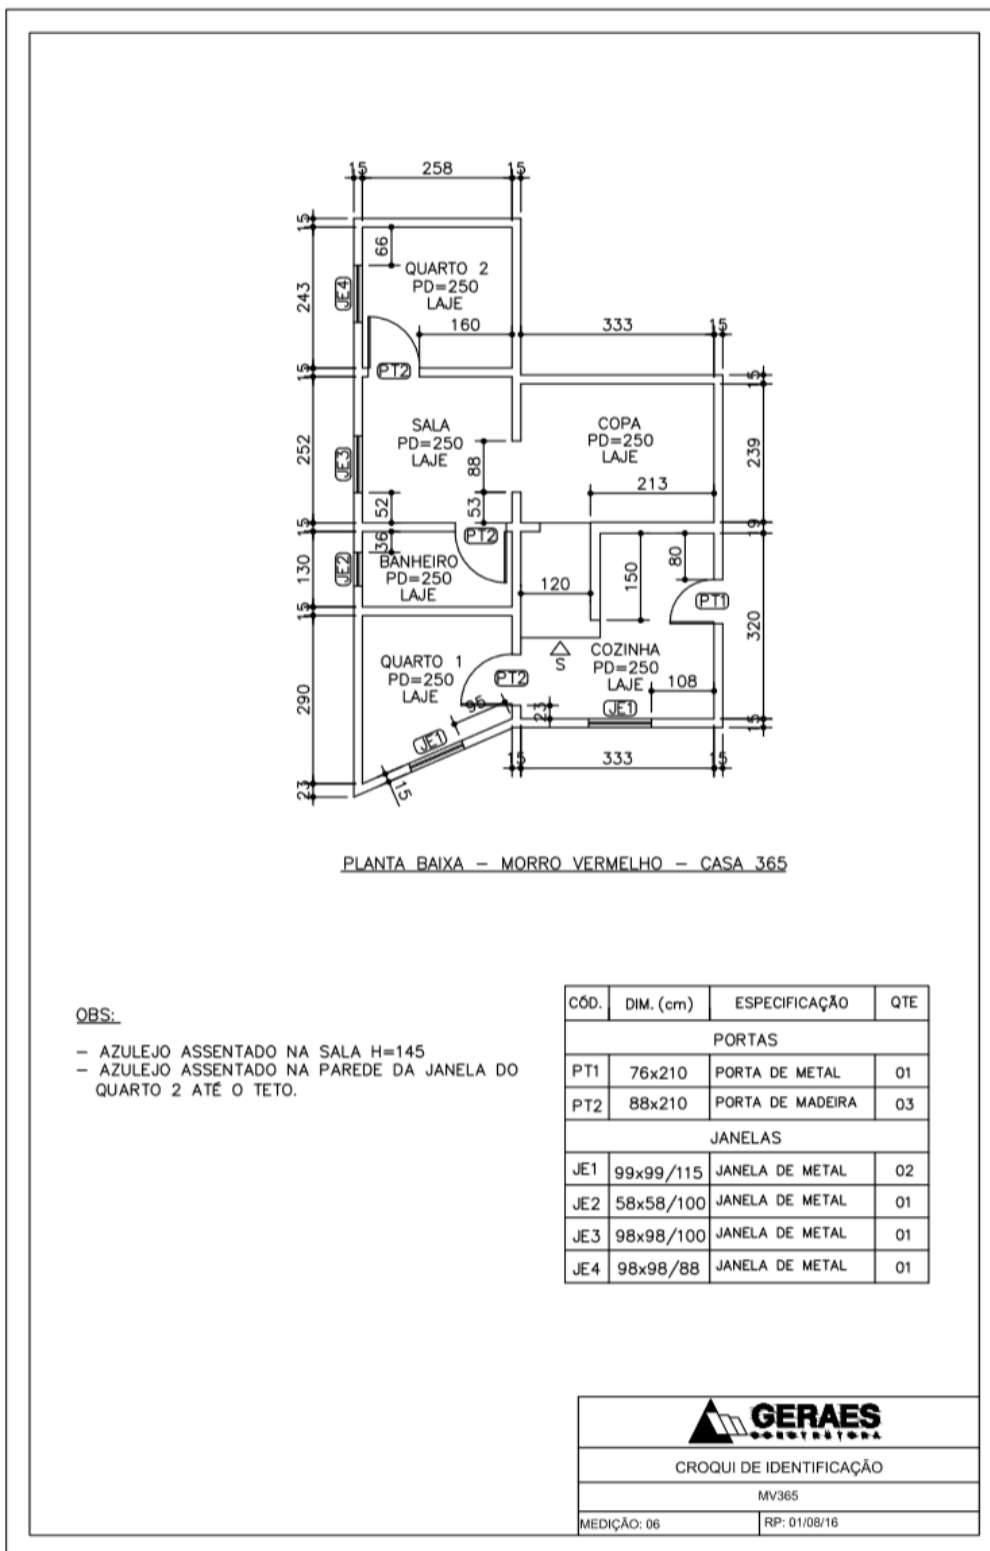


3.3.22. MV 513 ESCOLA

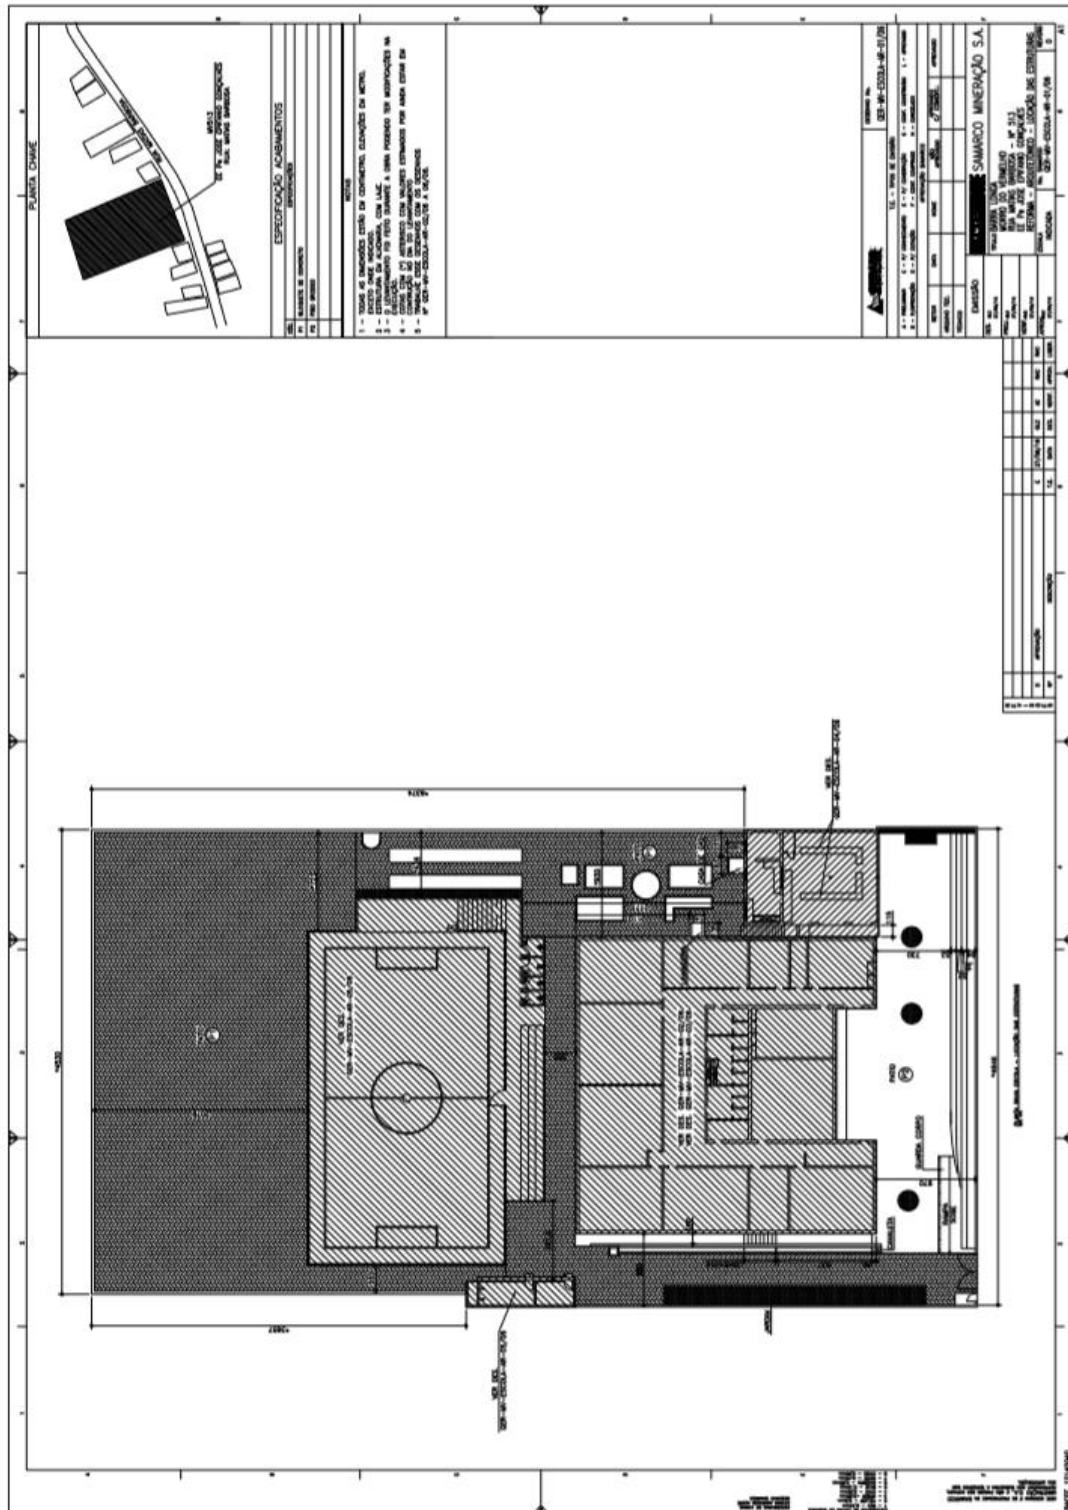

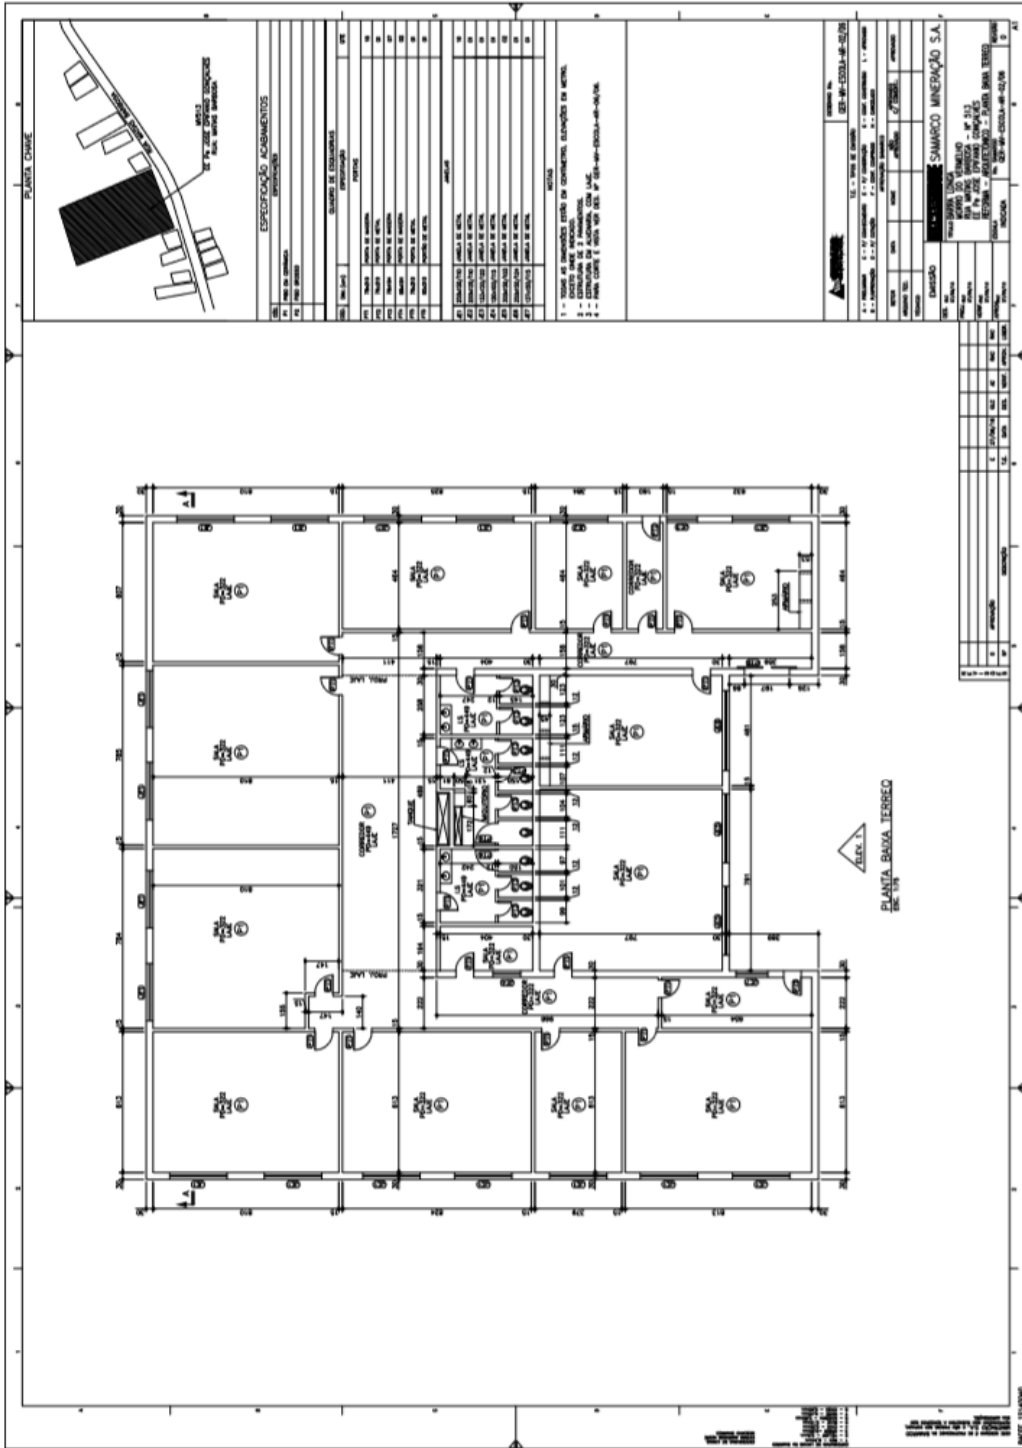




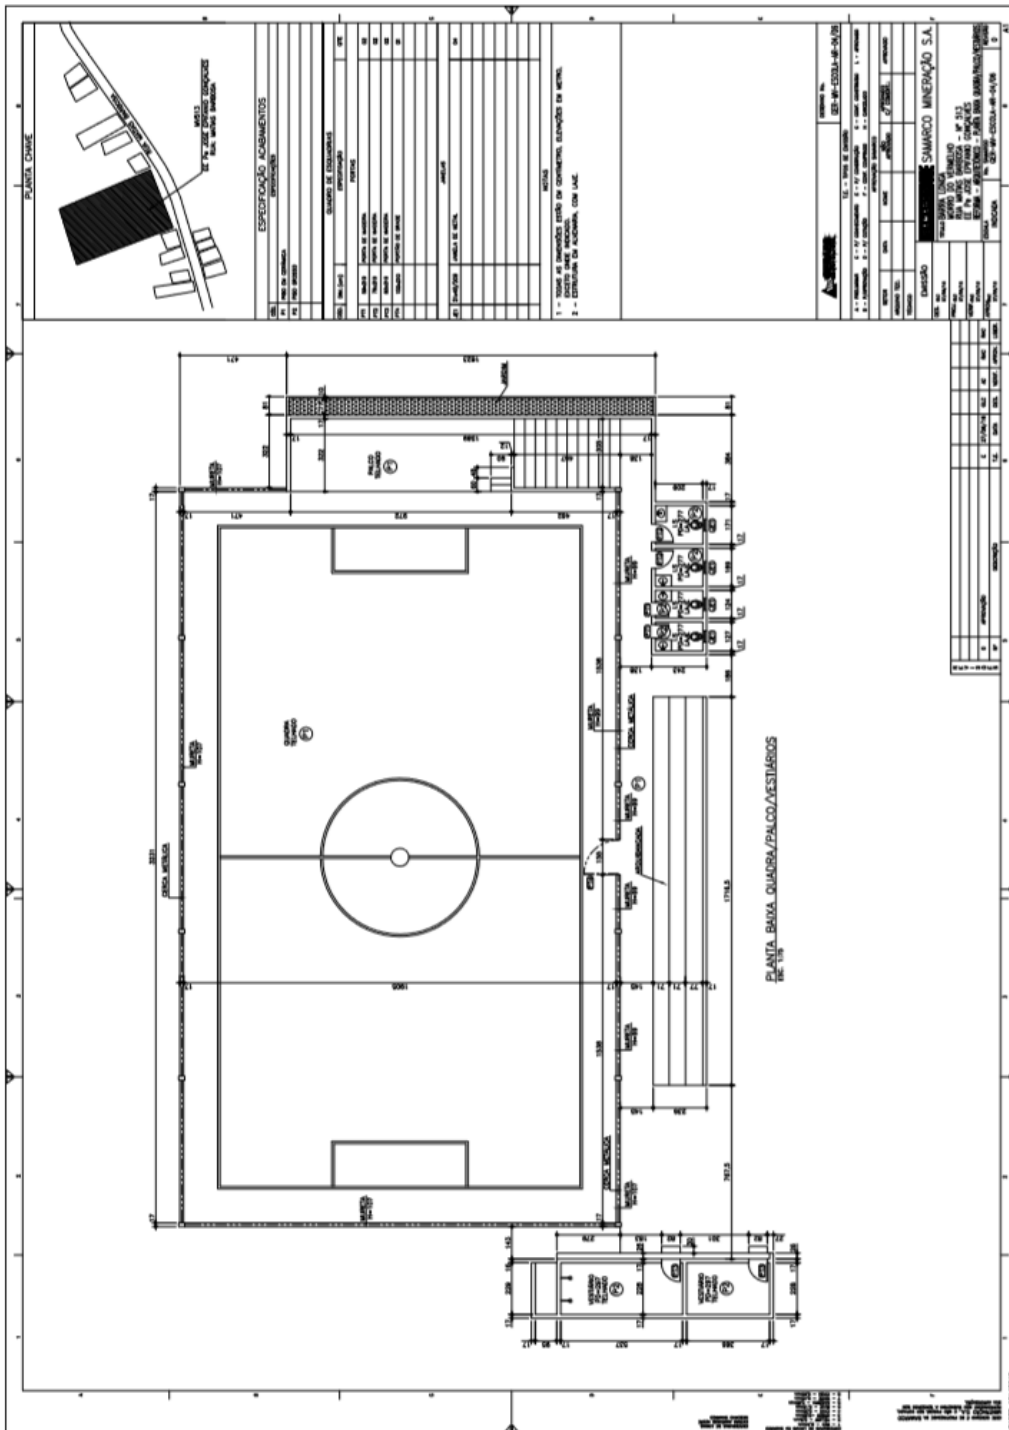






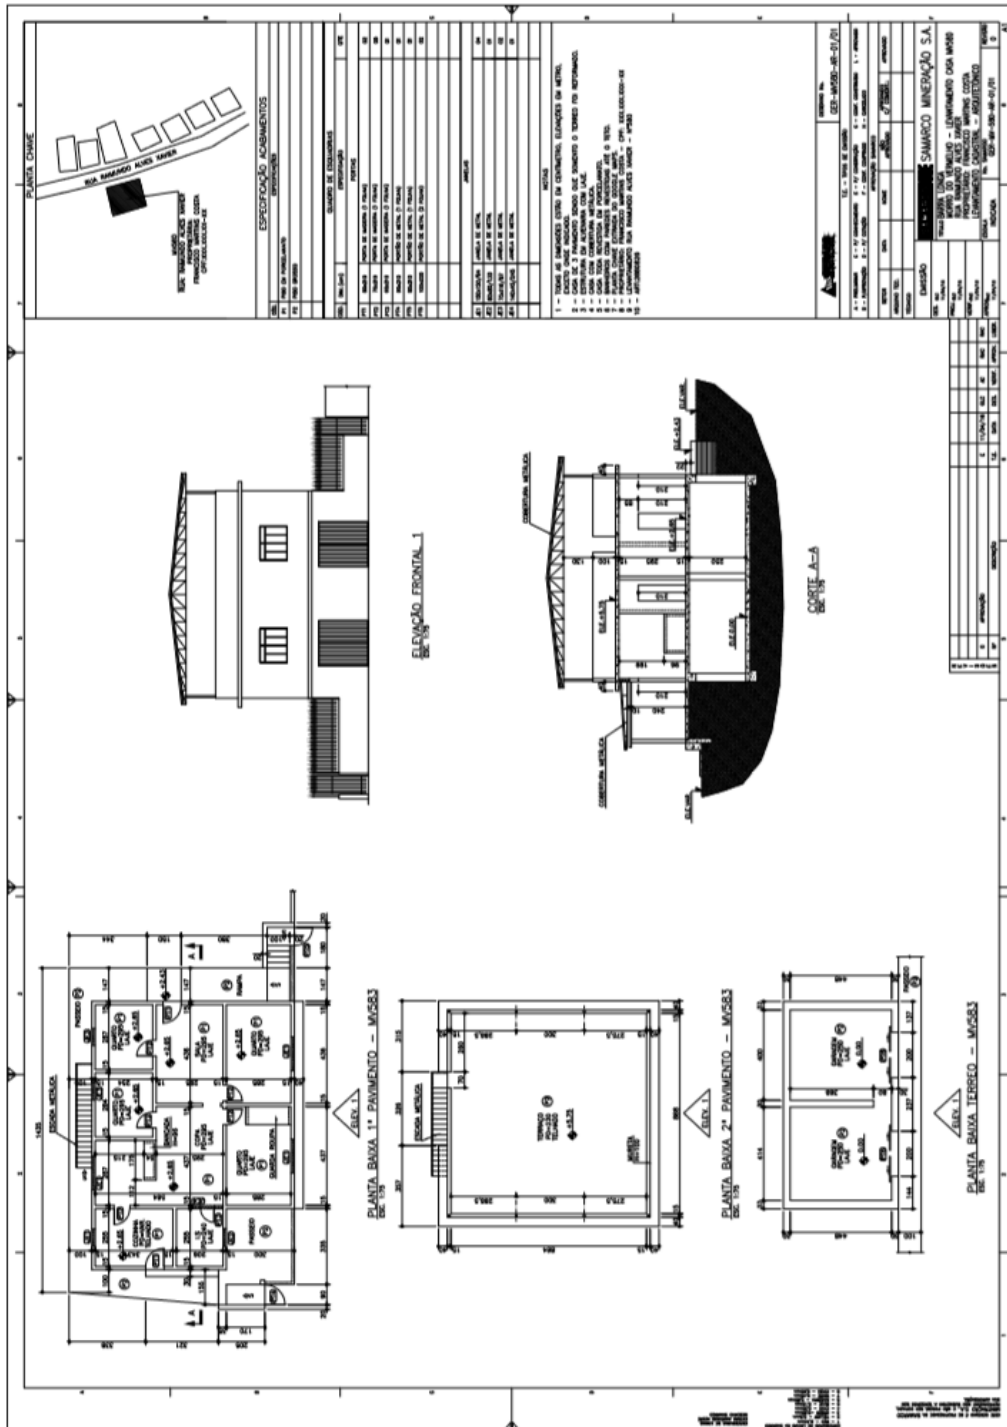


### 3.4. IMOVEIS RESIDENCIAIS E COMERCIAIS - GESTEIRA


#### 3.4.1. GE ALEMÃO

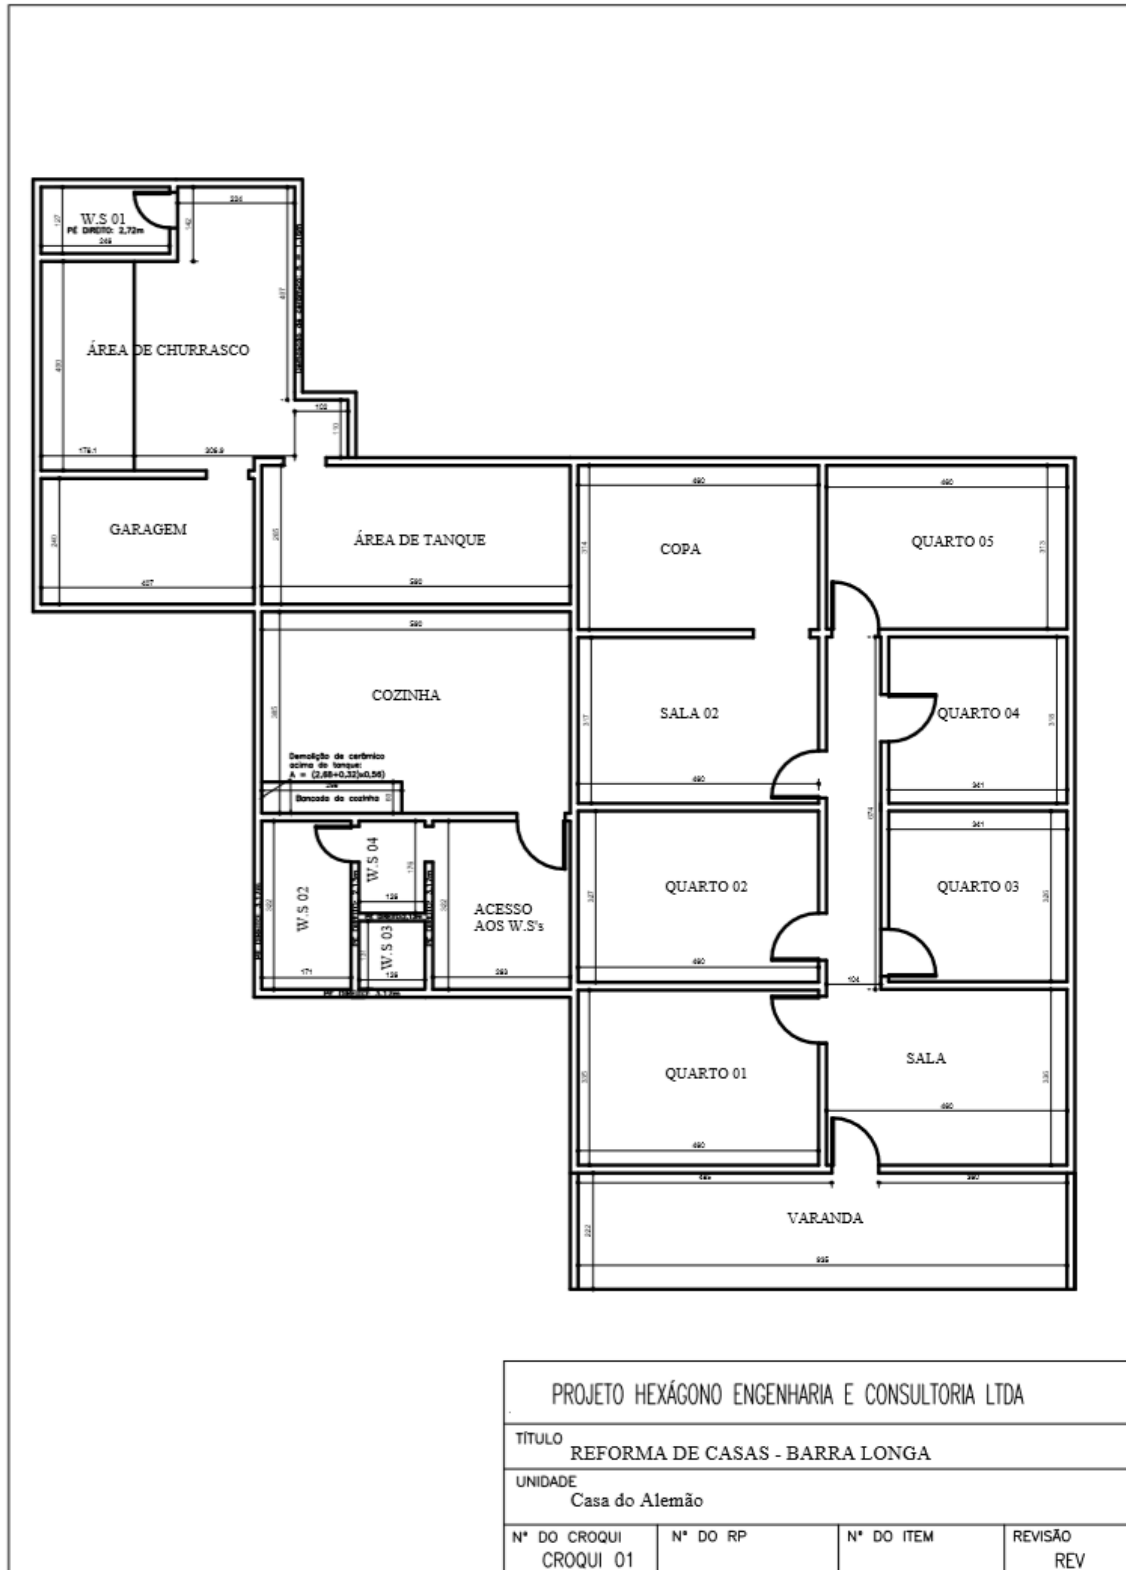


### 3.4.2. GE BEATRIZ HELENA

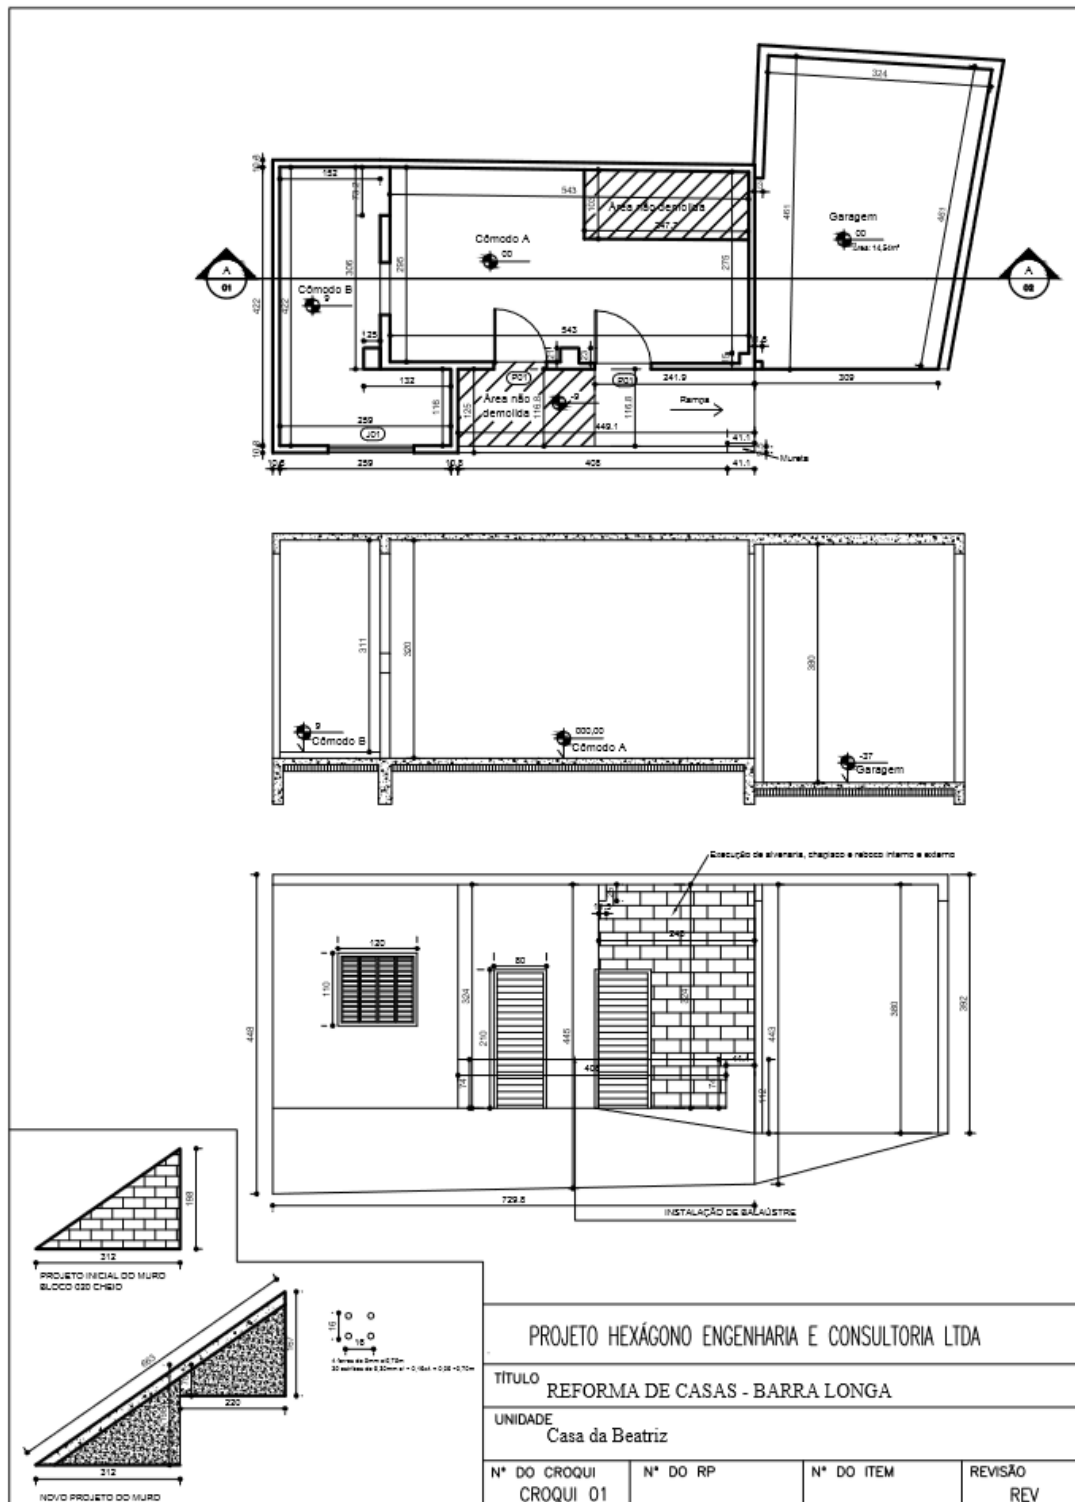


### 3.4.3. GE CRECHE

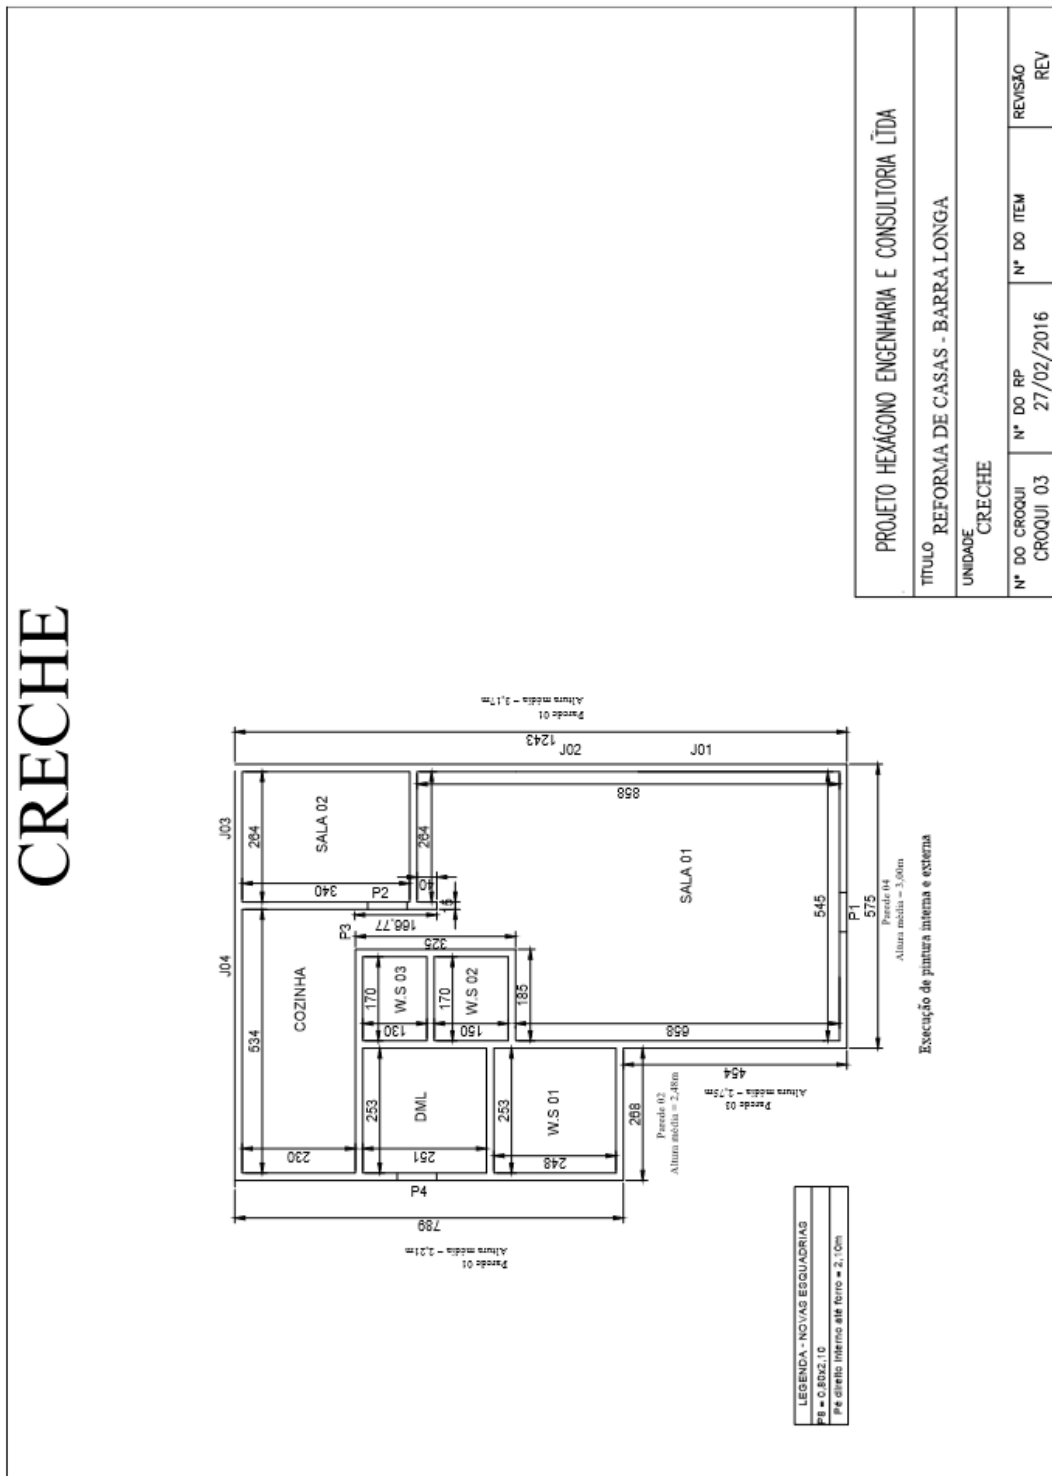


### 3.4.4. GE BAR PAULO HOLINO

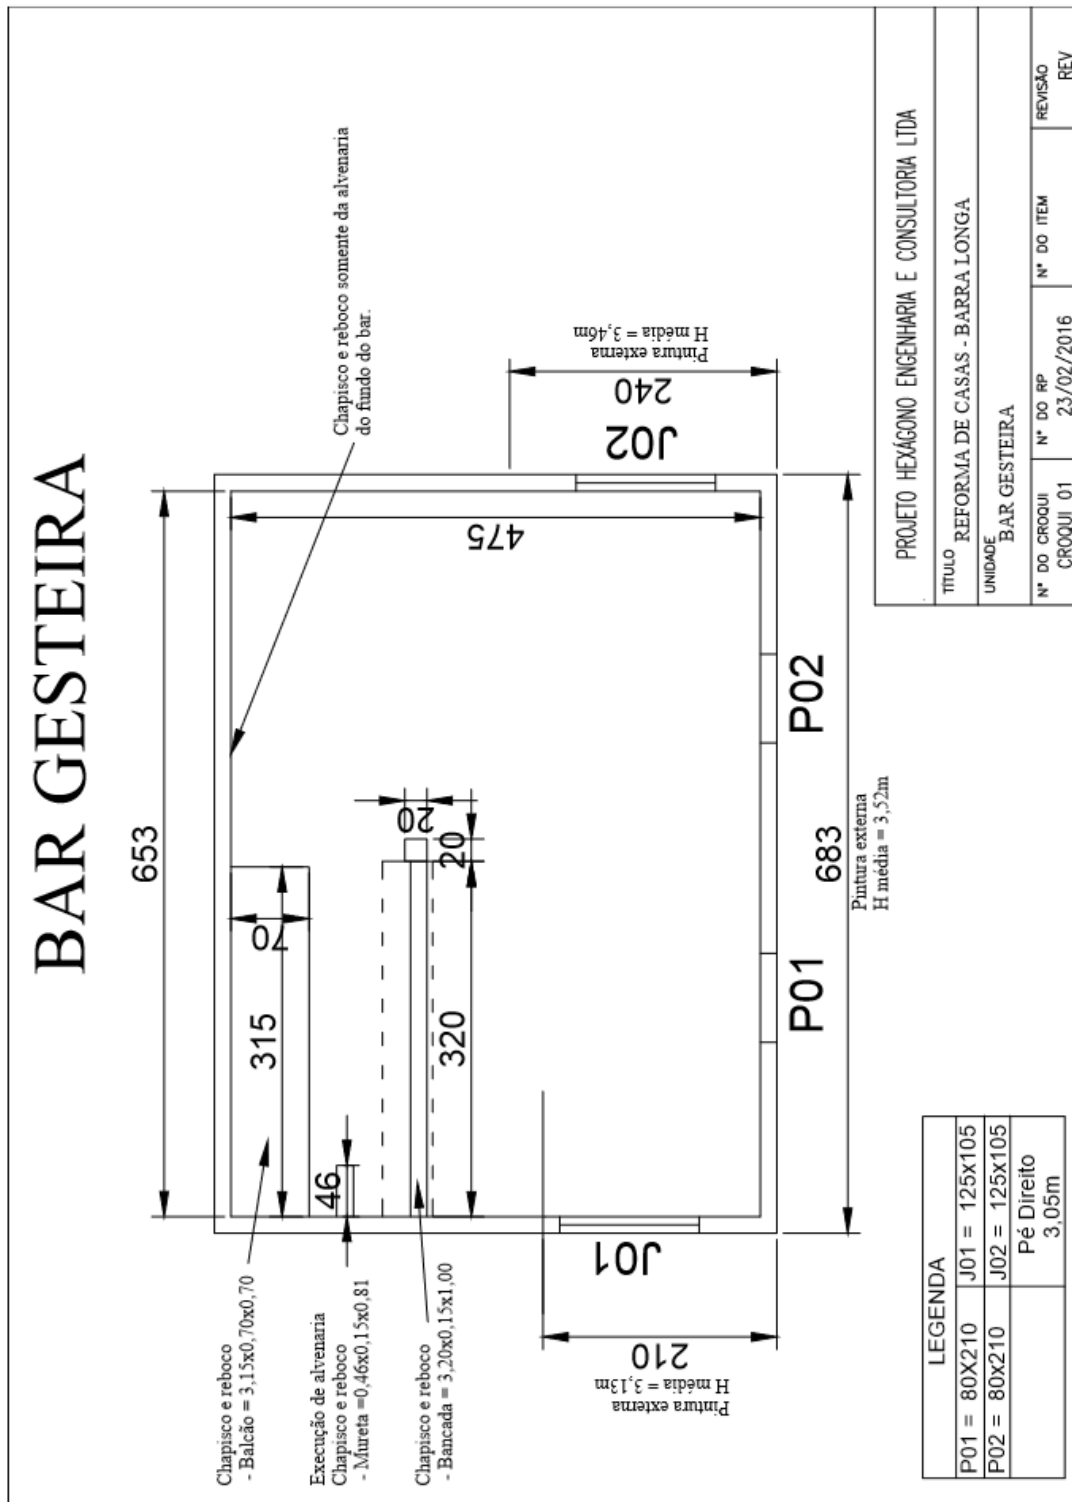


3.4.5. GE LADIR

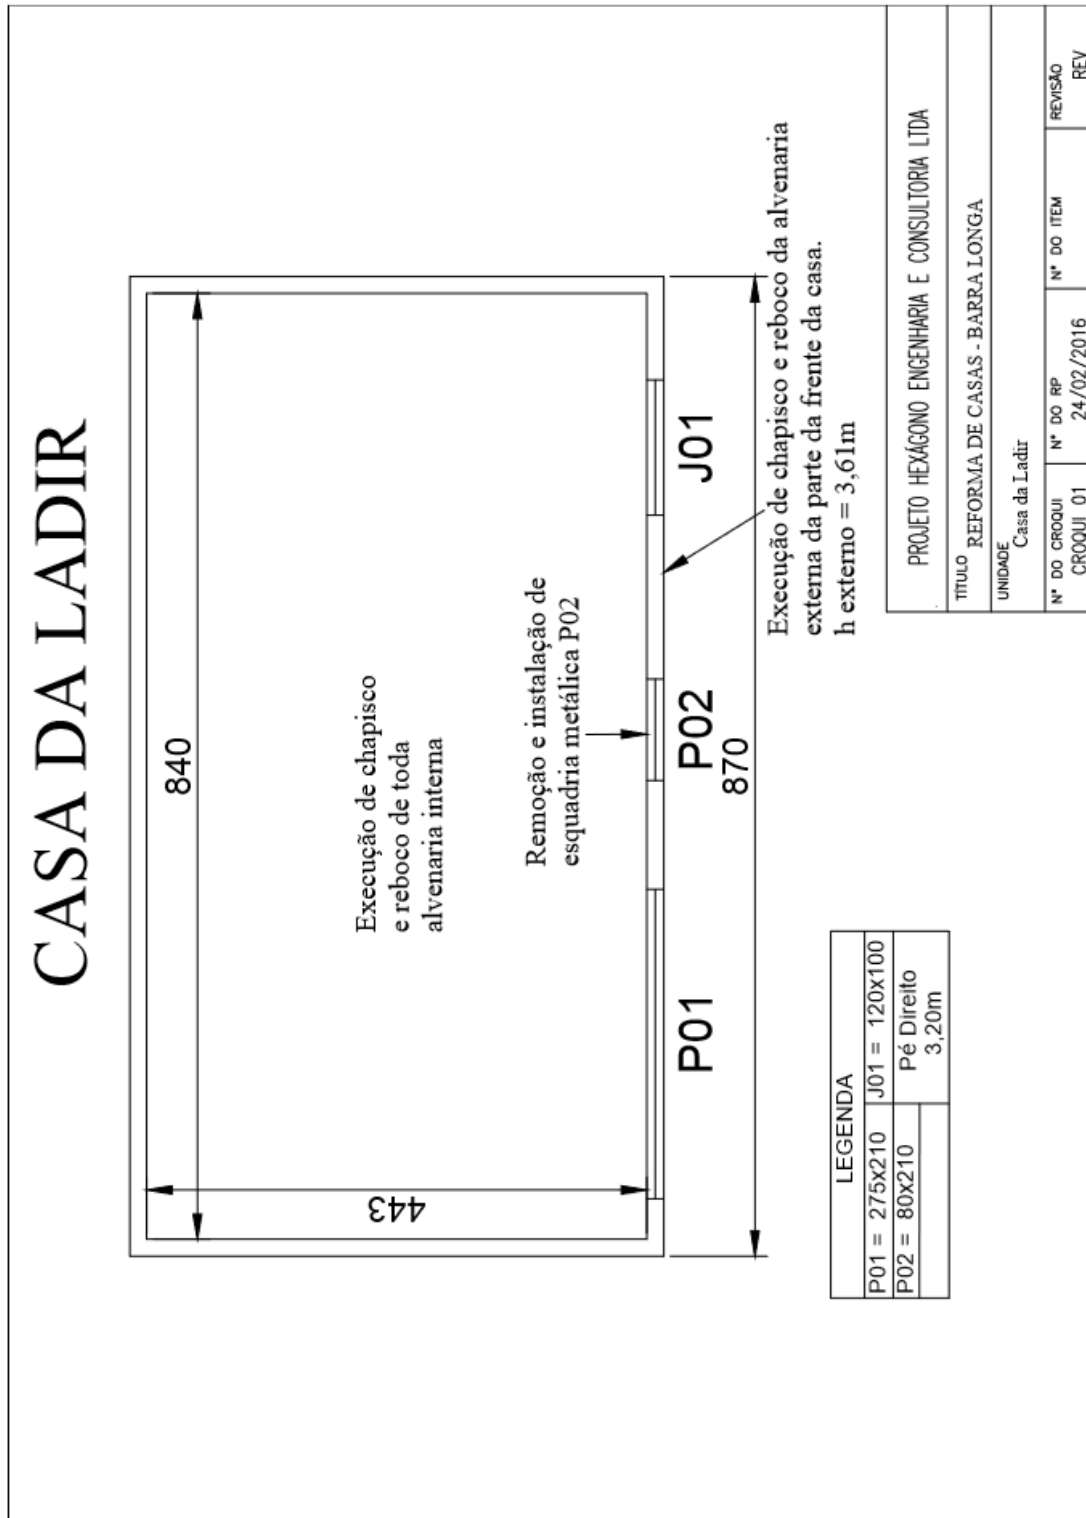



### 3.4.6. GE DIRCEU

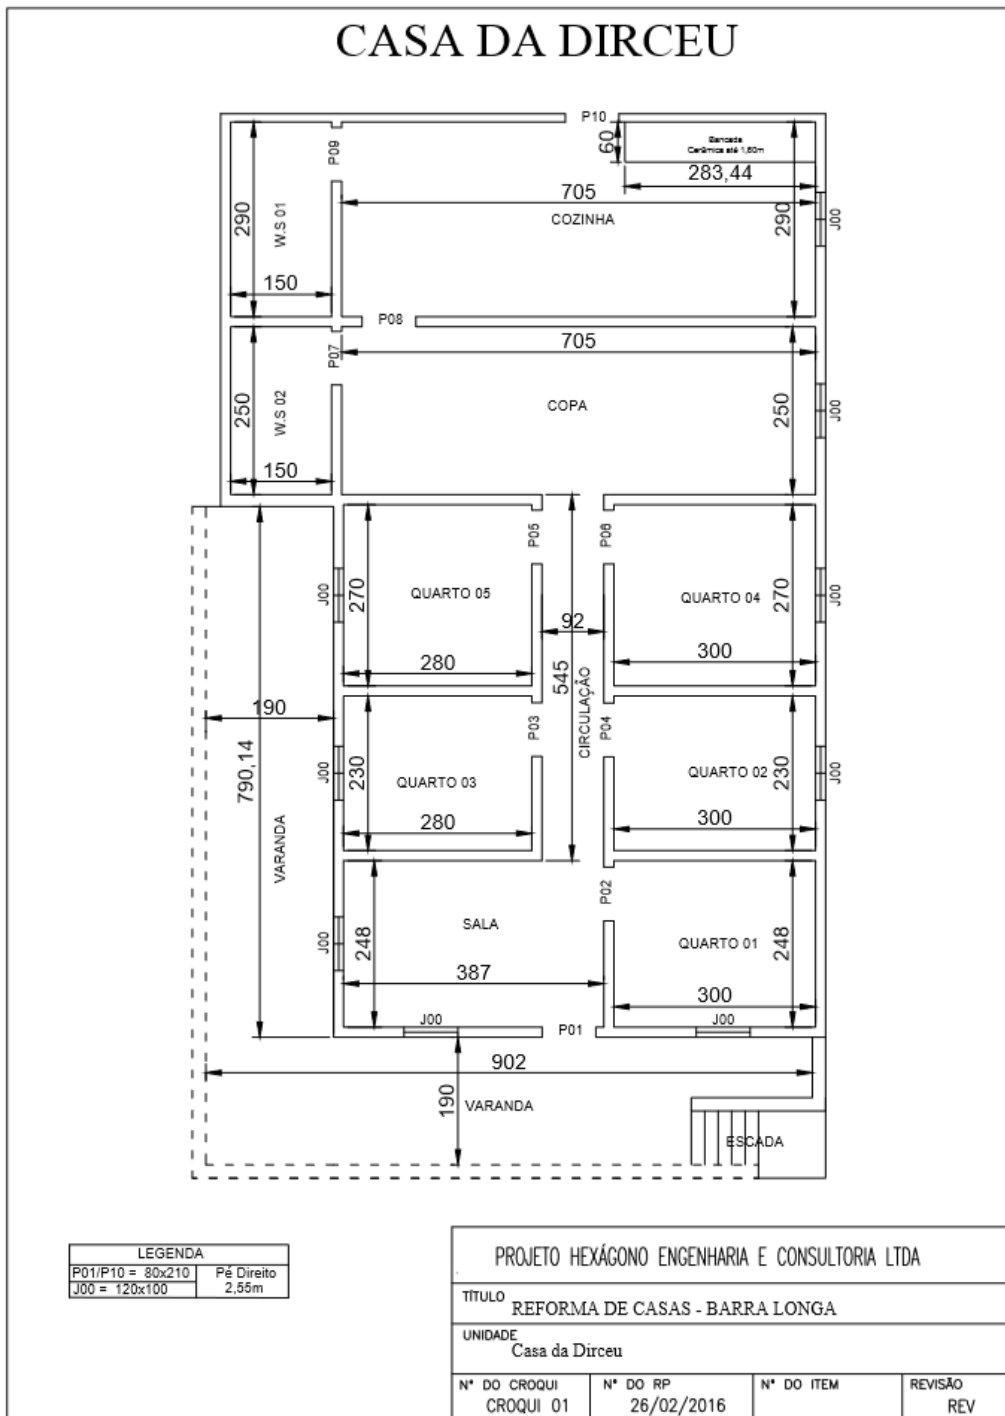

### 3.4.7. GE ADÃO

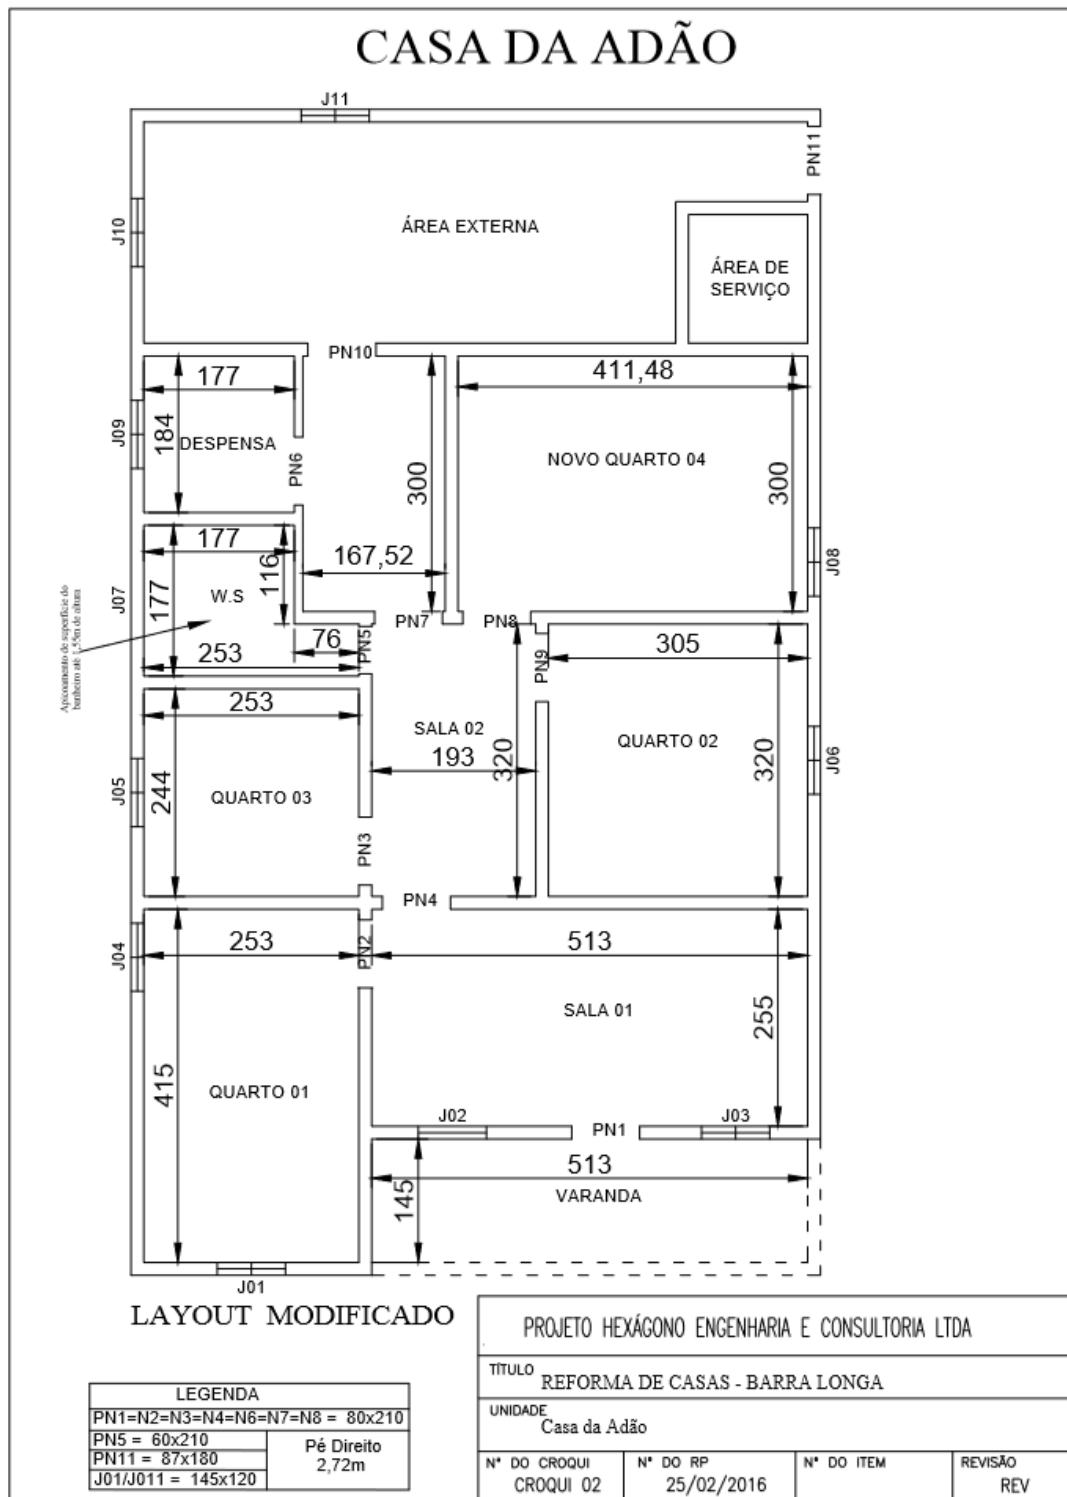


# Casa do Cristiano

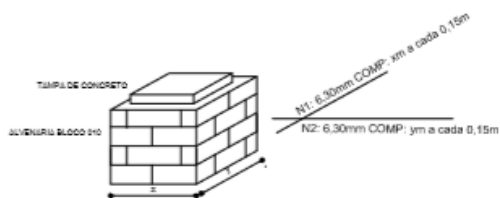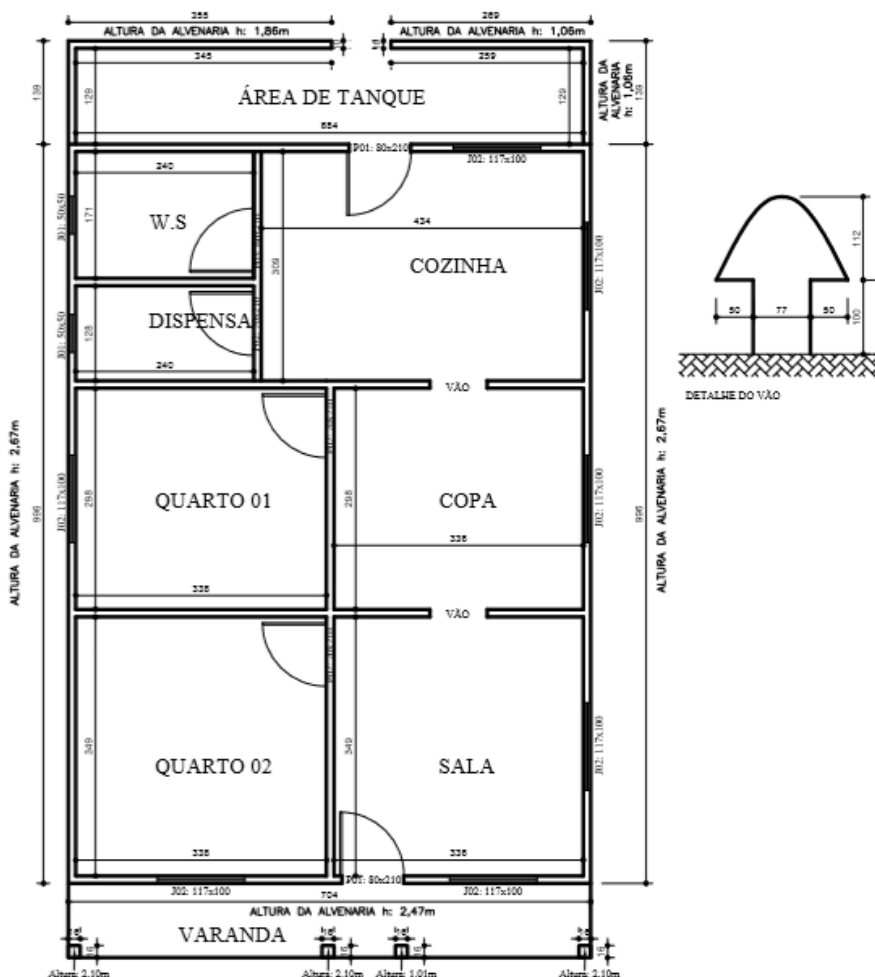

PROJETO HEXÁGONO ENGENHARIA E CONSULTORIA LTDA			
TÍTULO REFORMA DE CASAS - BARRA LONGA			
UNIDADE Casa do Cristiano			
N° DO CROQUI CROQUI 01	N° DO RP	N° DO ITEM	REVISÃO REV

# 3.4.9. GE ANTONIO DO VALE

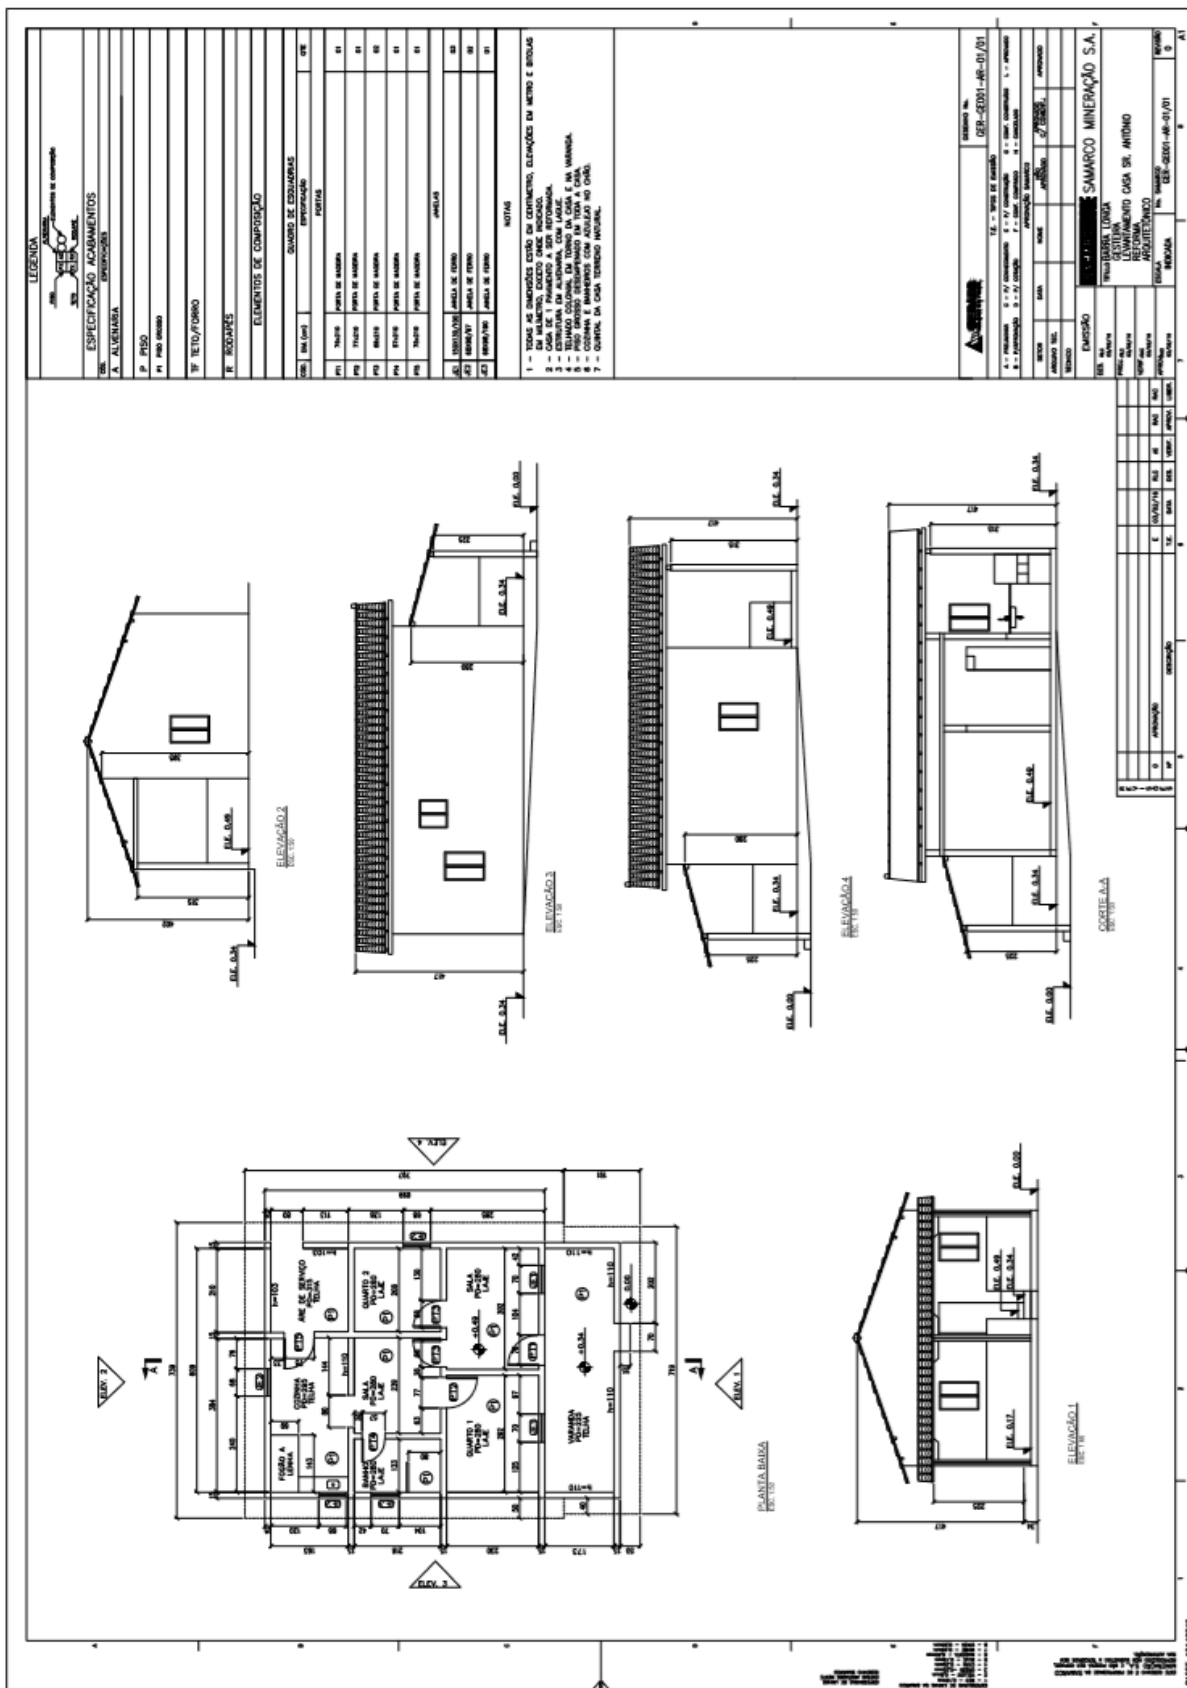

**LEGENDA**  

**ESPECIFICAÇÃO ACABAMENTOS**  
ESPECIFICAÇÃO

**A. ALVENARIA**

**P. PISO**  



**ELEMENTOS DE COMPOSIÇÃO**



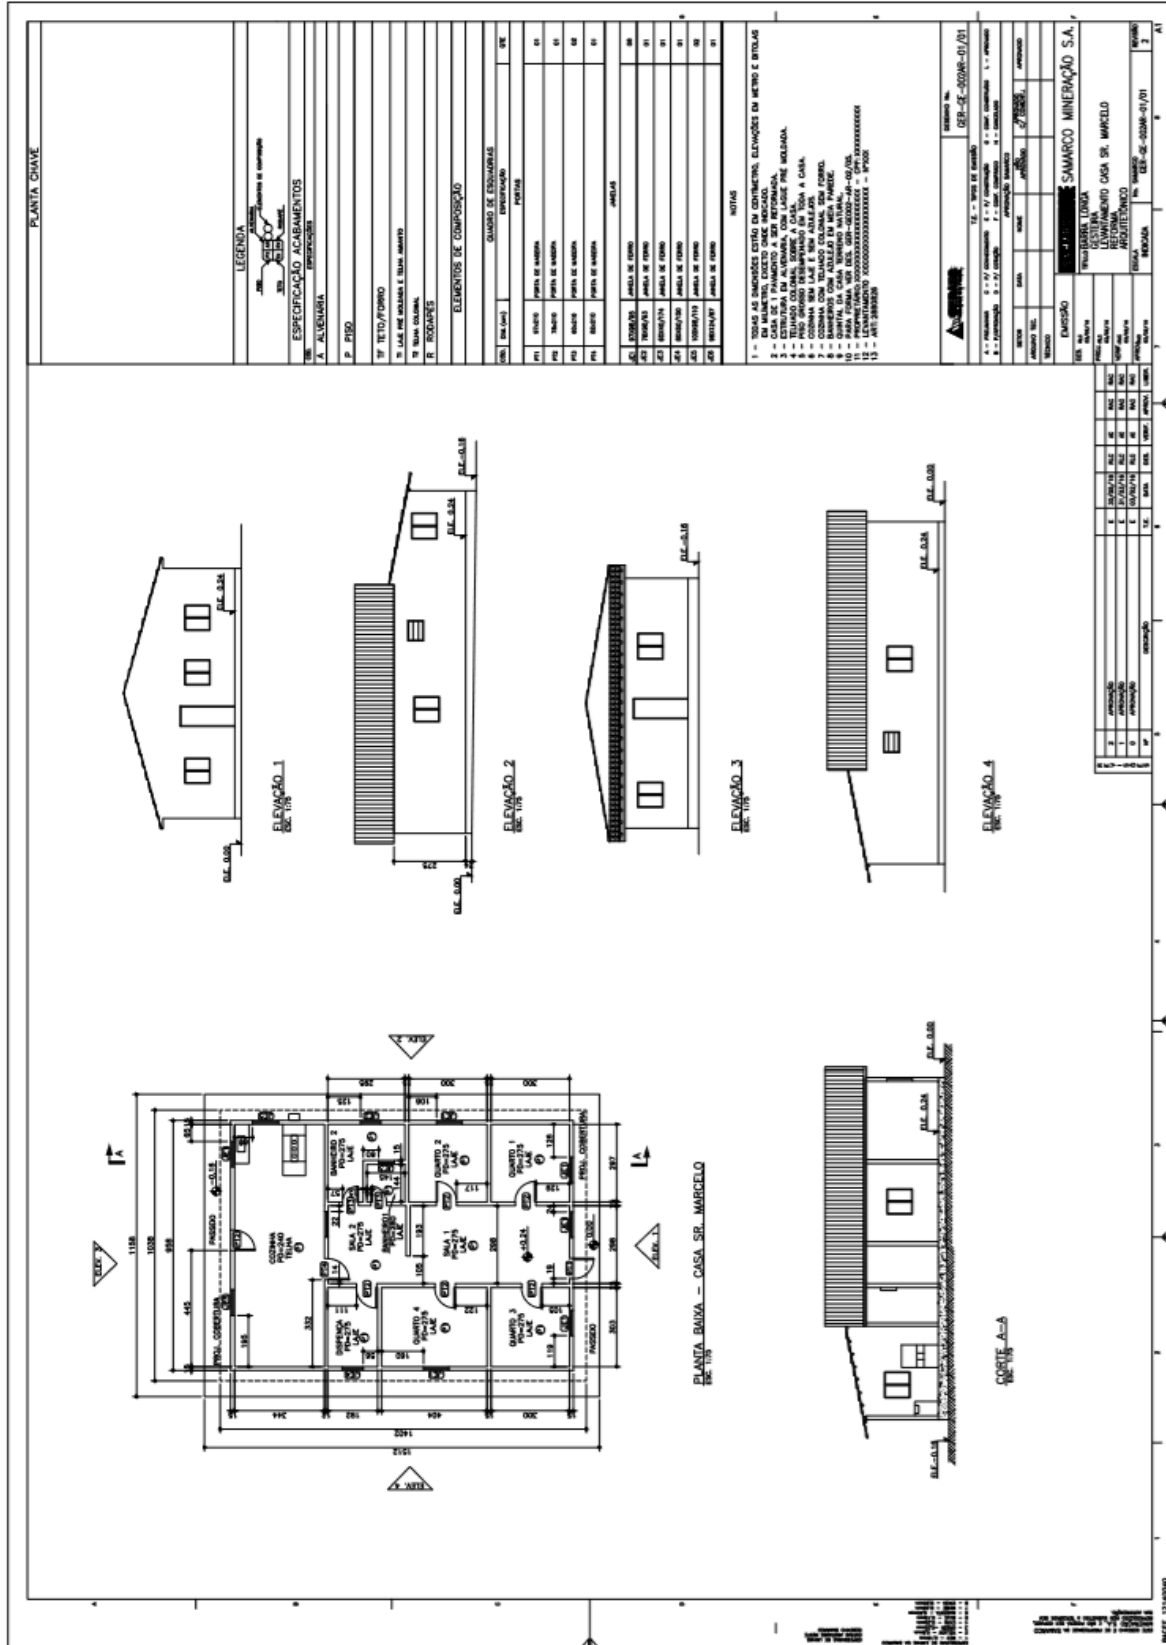






### 3.5.4. CAMPO DE FUTEBOL BARRA LONGA

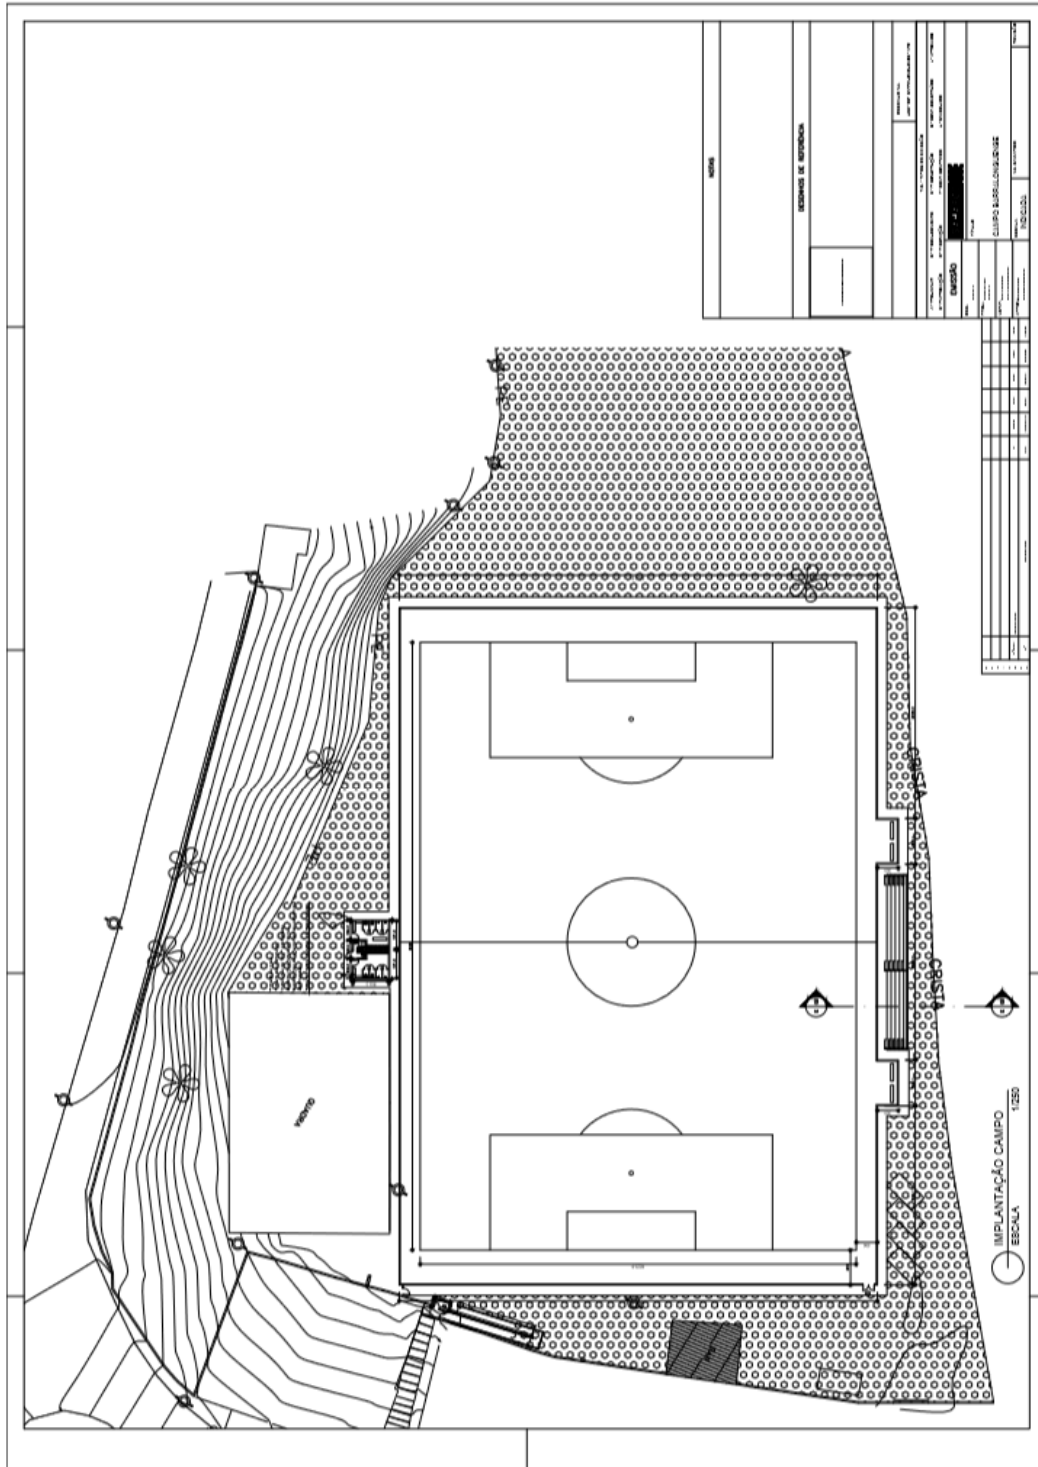


### 3.5.5. ALTEAMENTO DO CAMPO DE FUTEBOL




FUNDAÇÃO  
**renova**

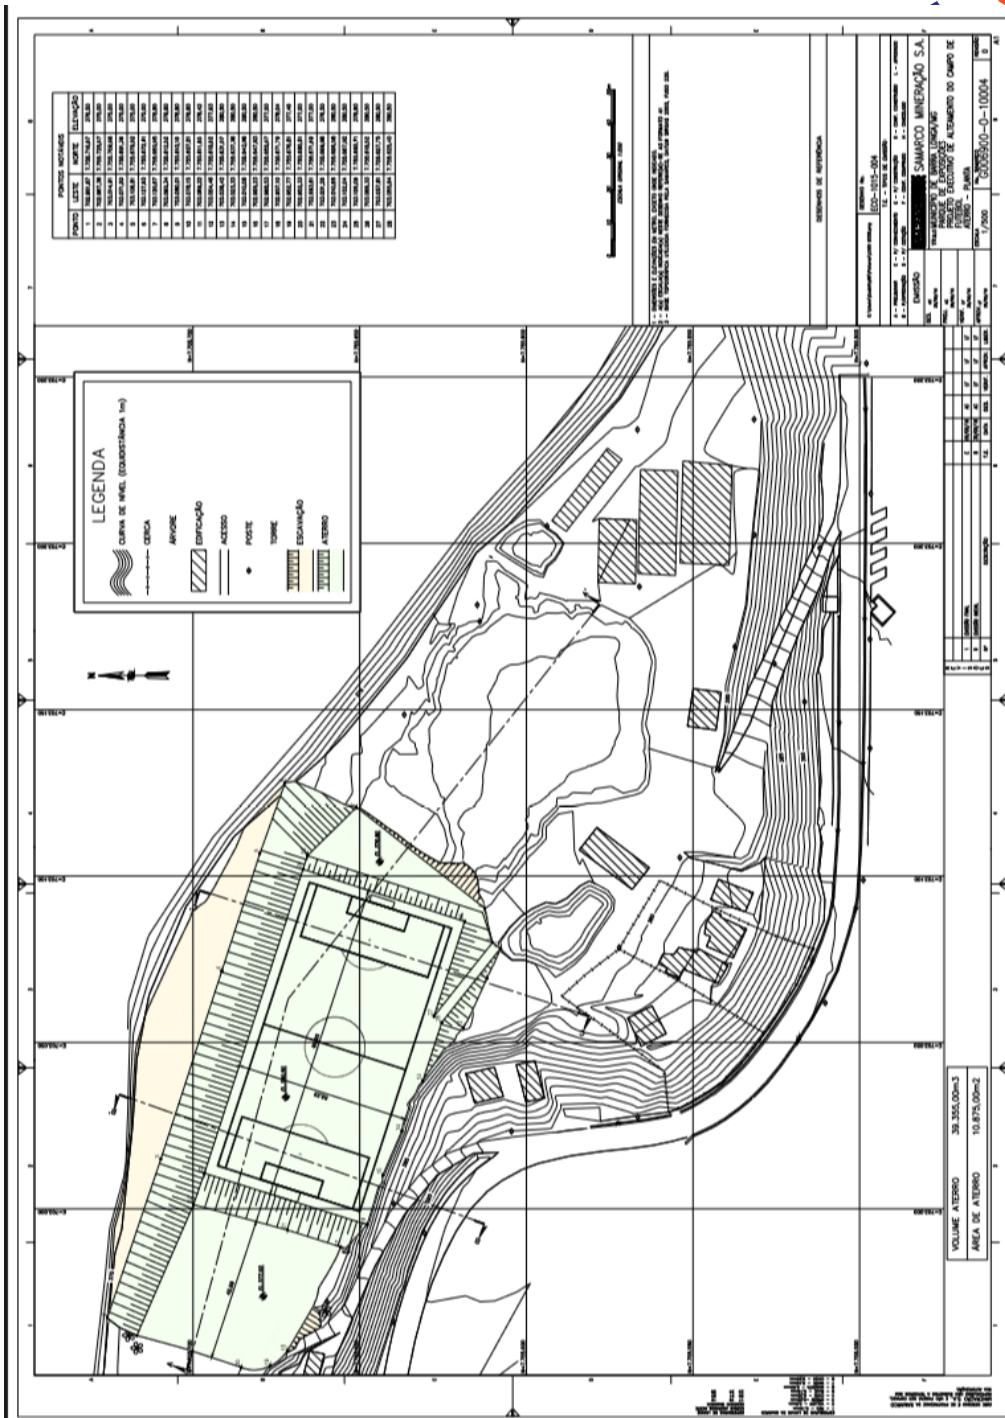


### 3.5.6. PONTE 3

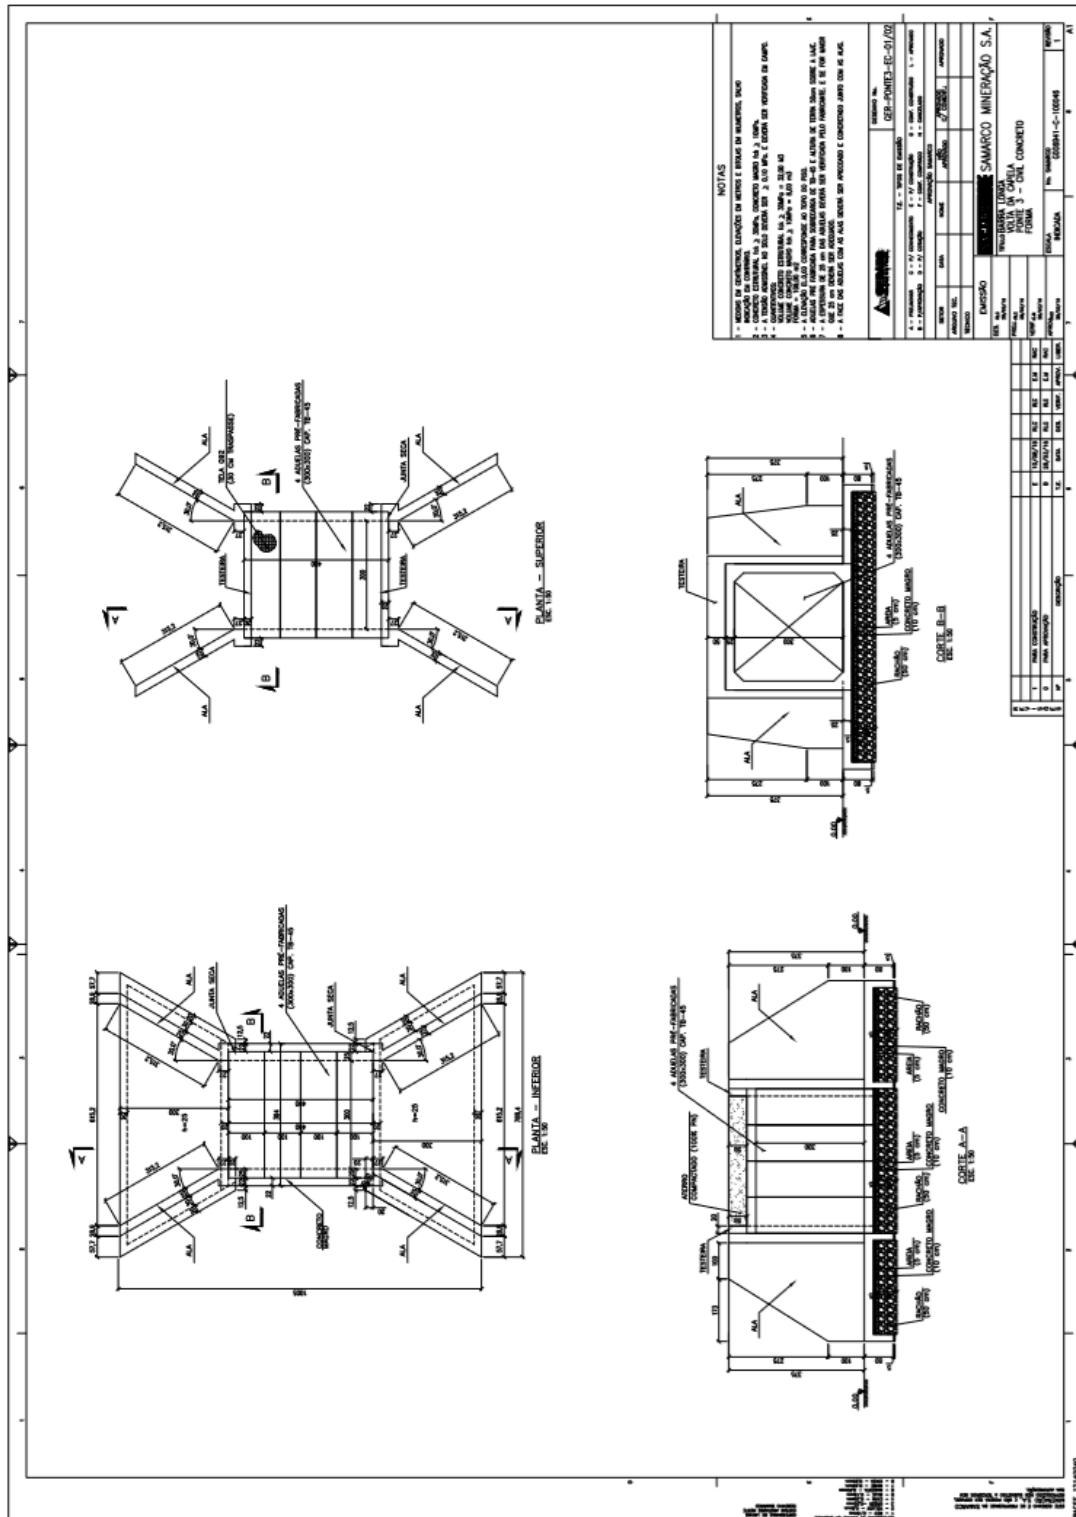



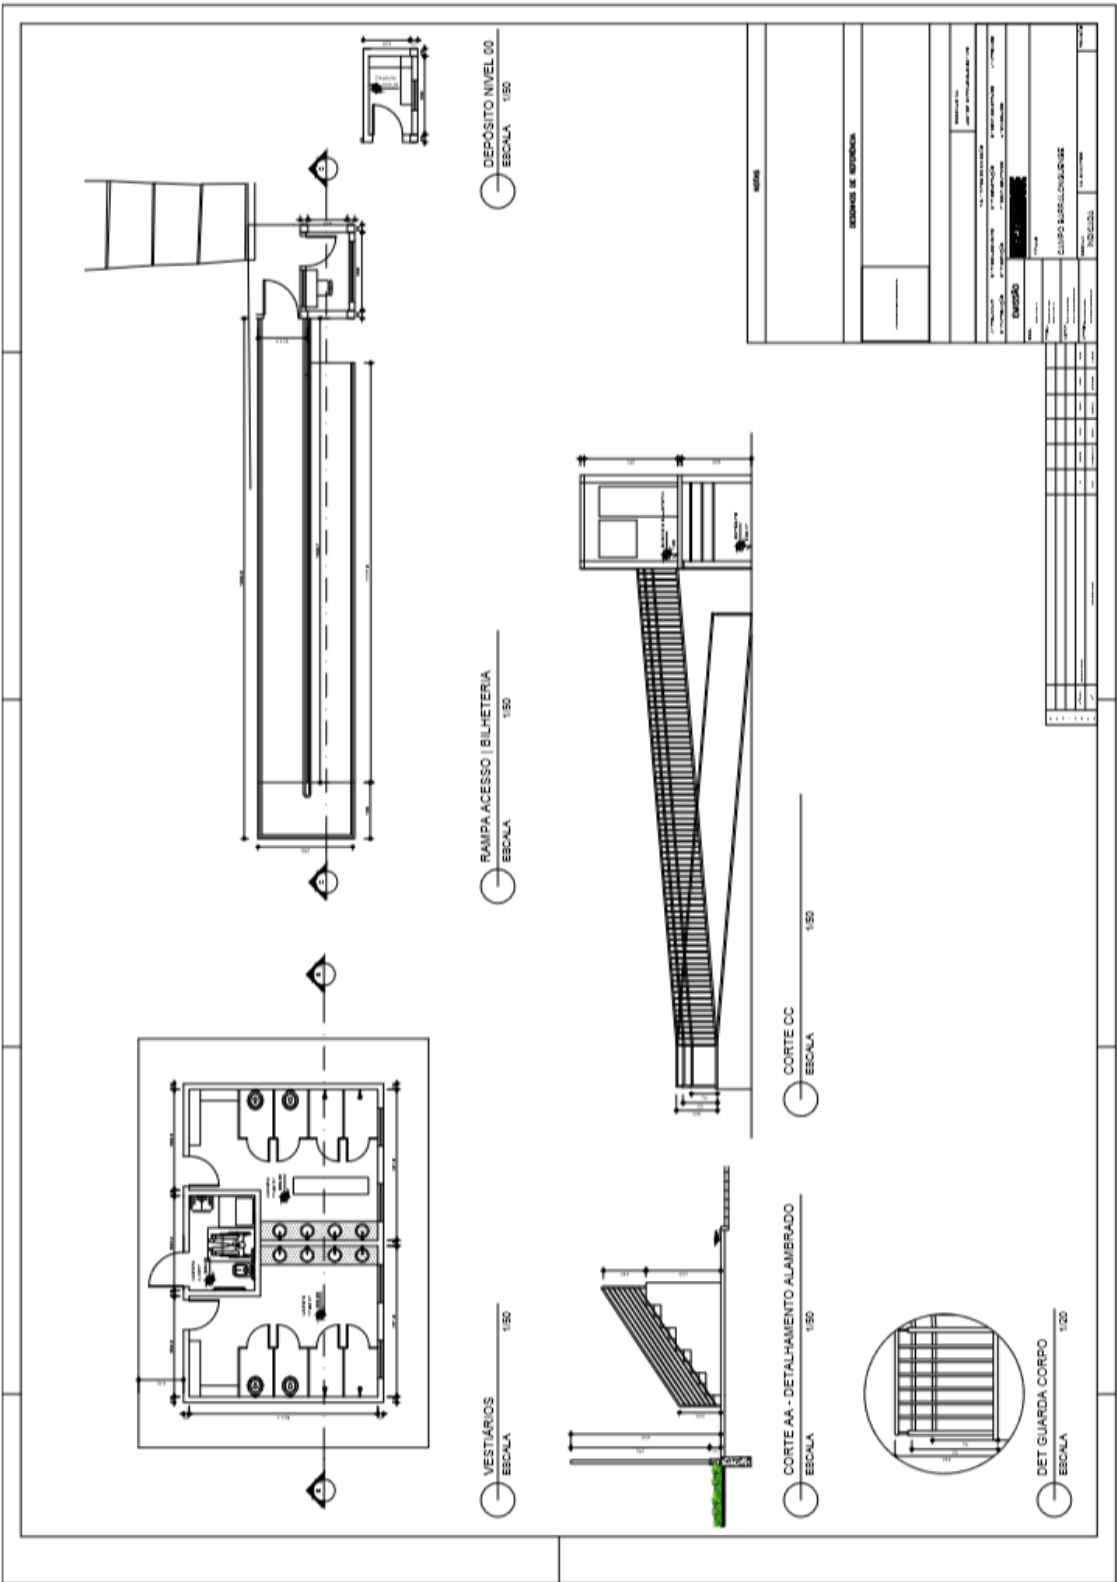


### 3.5.7. AREA DE ATERRO DE REJEITO

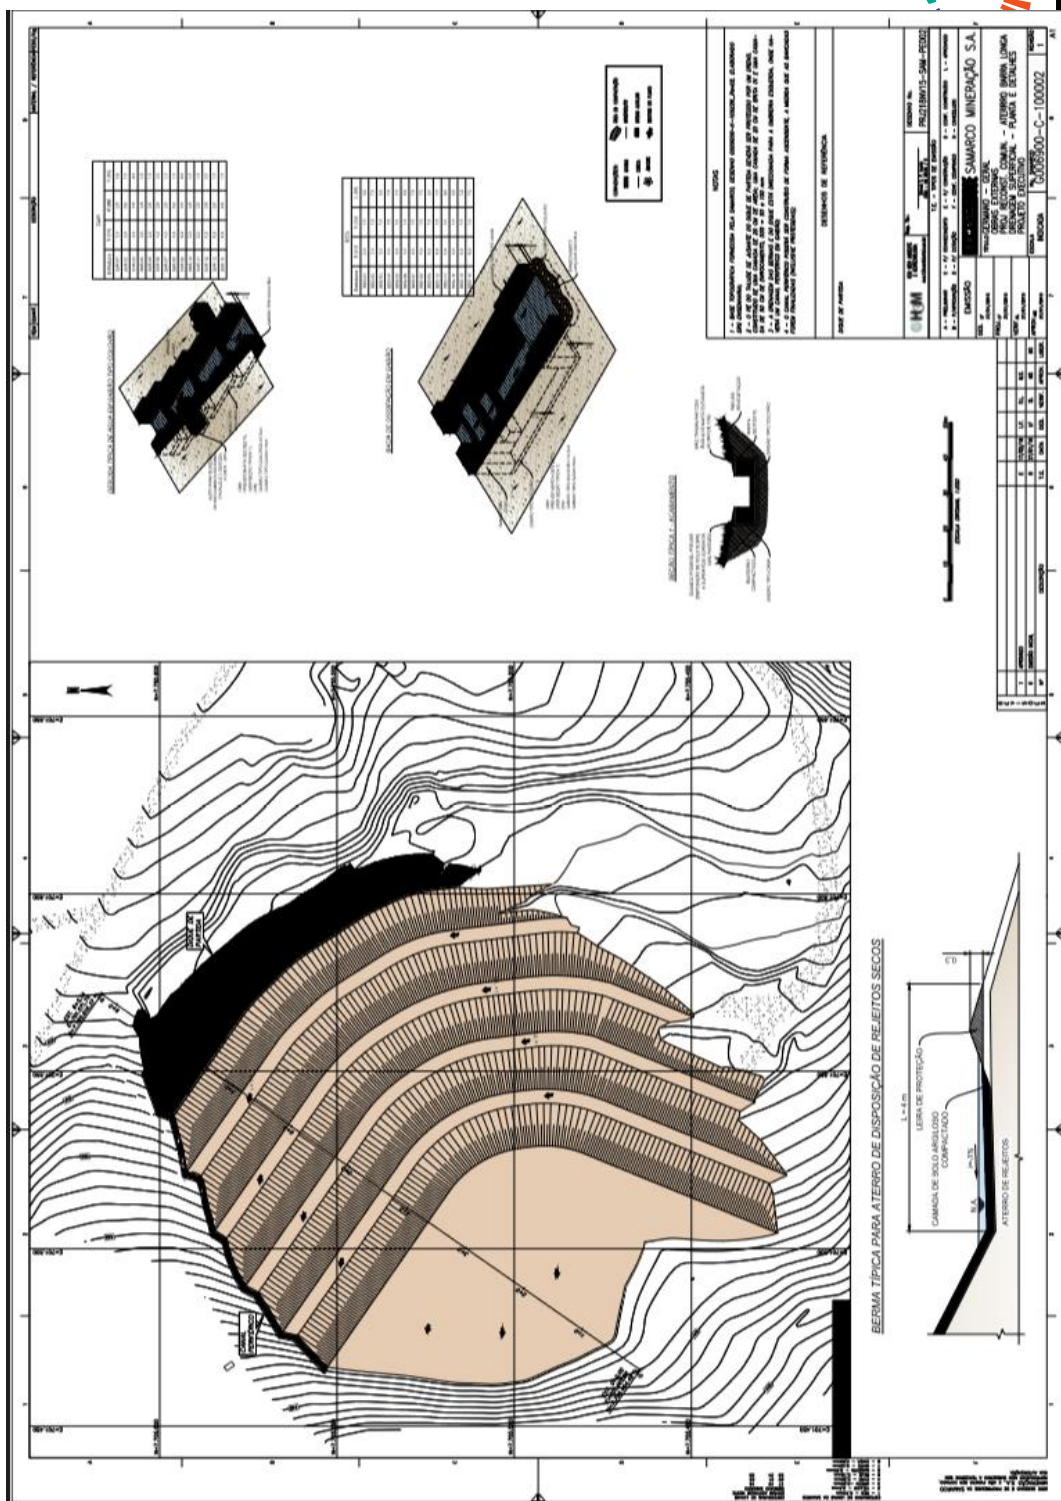






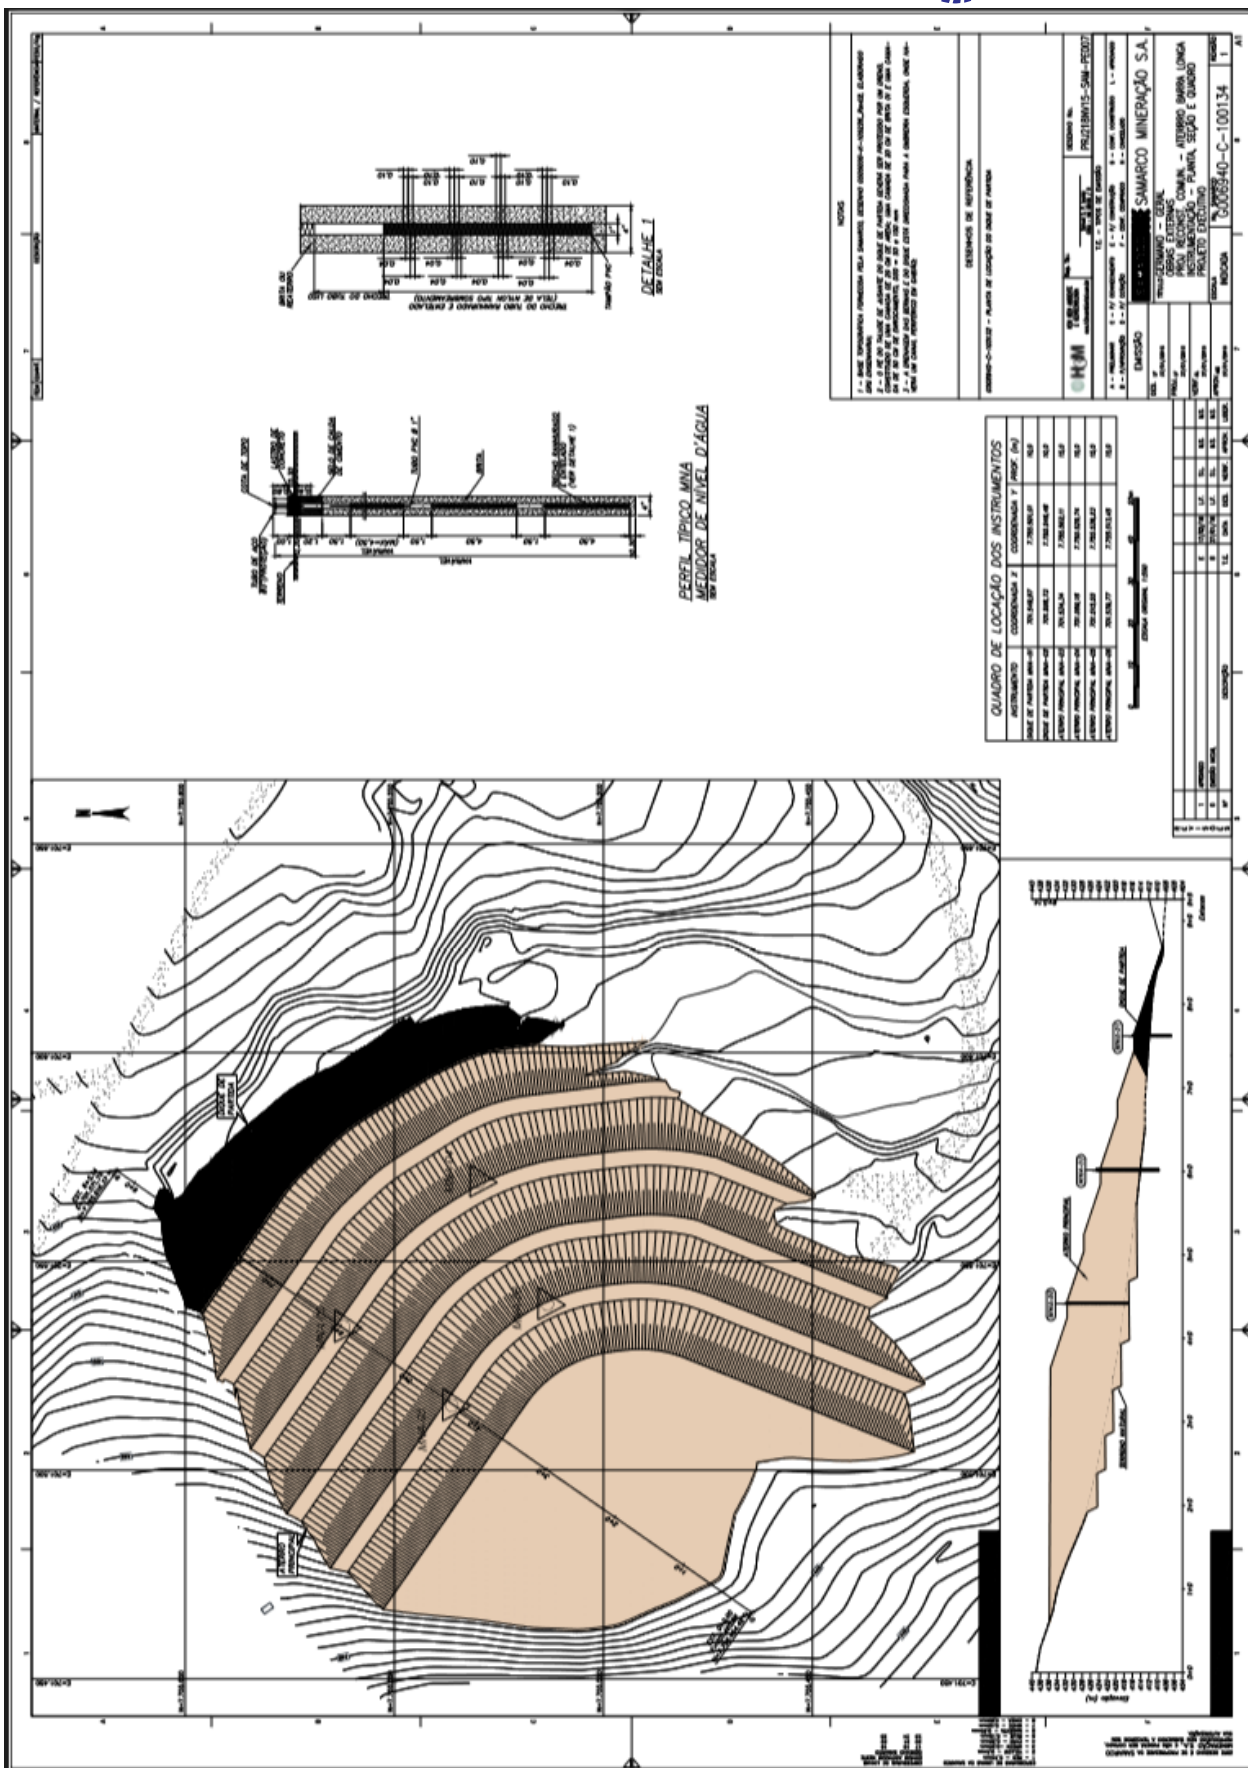




### 3.5.8. AREA DE EMPRESTIMO DE ARGILA

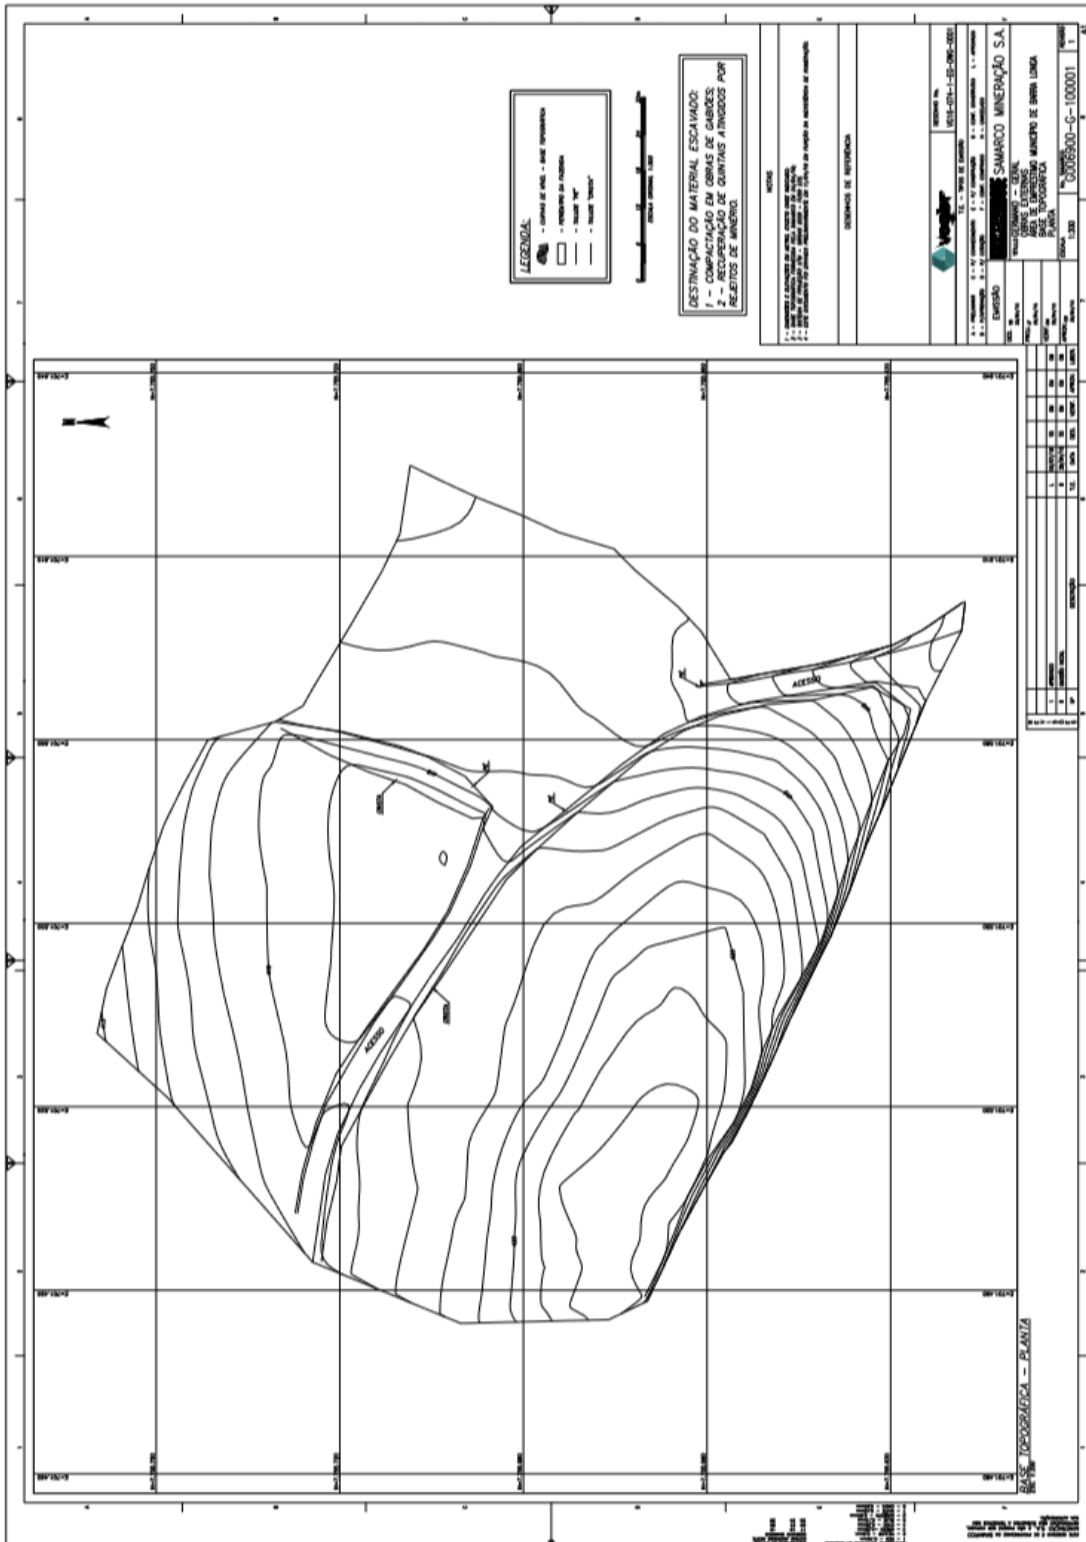




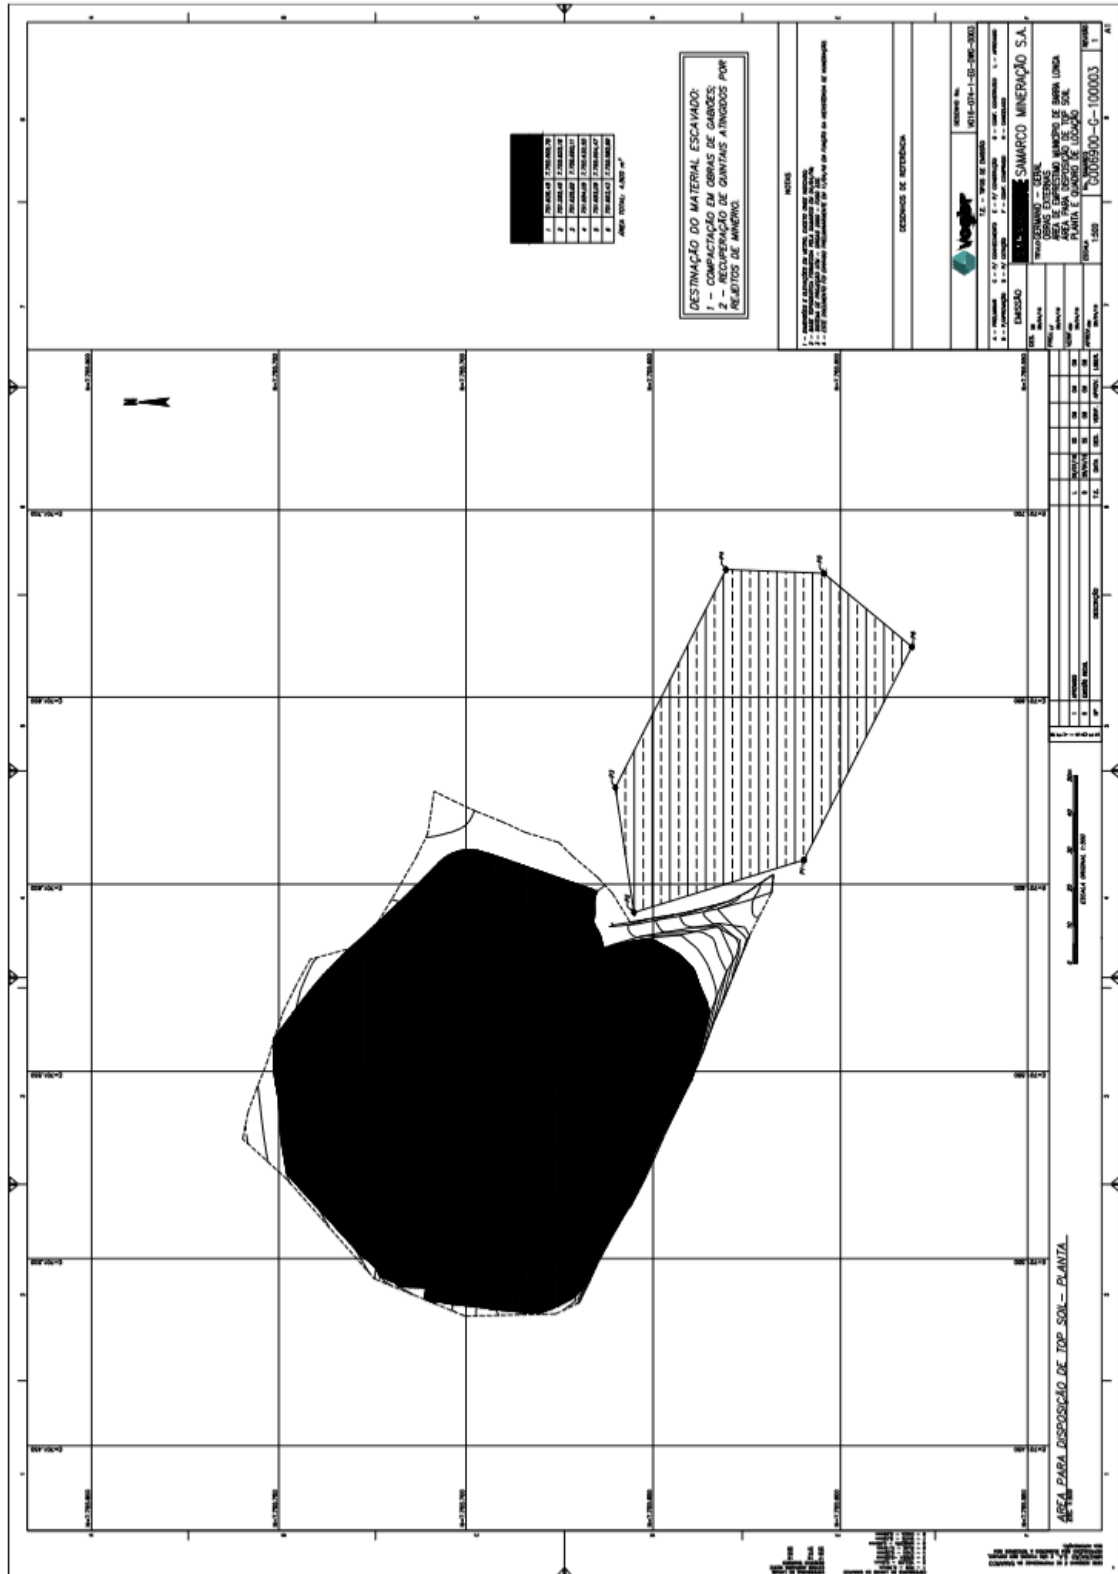




### 3.5.9. ESPU-0001 (PARQUE DE EXPOSIÇÕES)

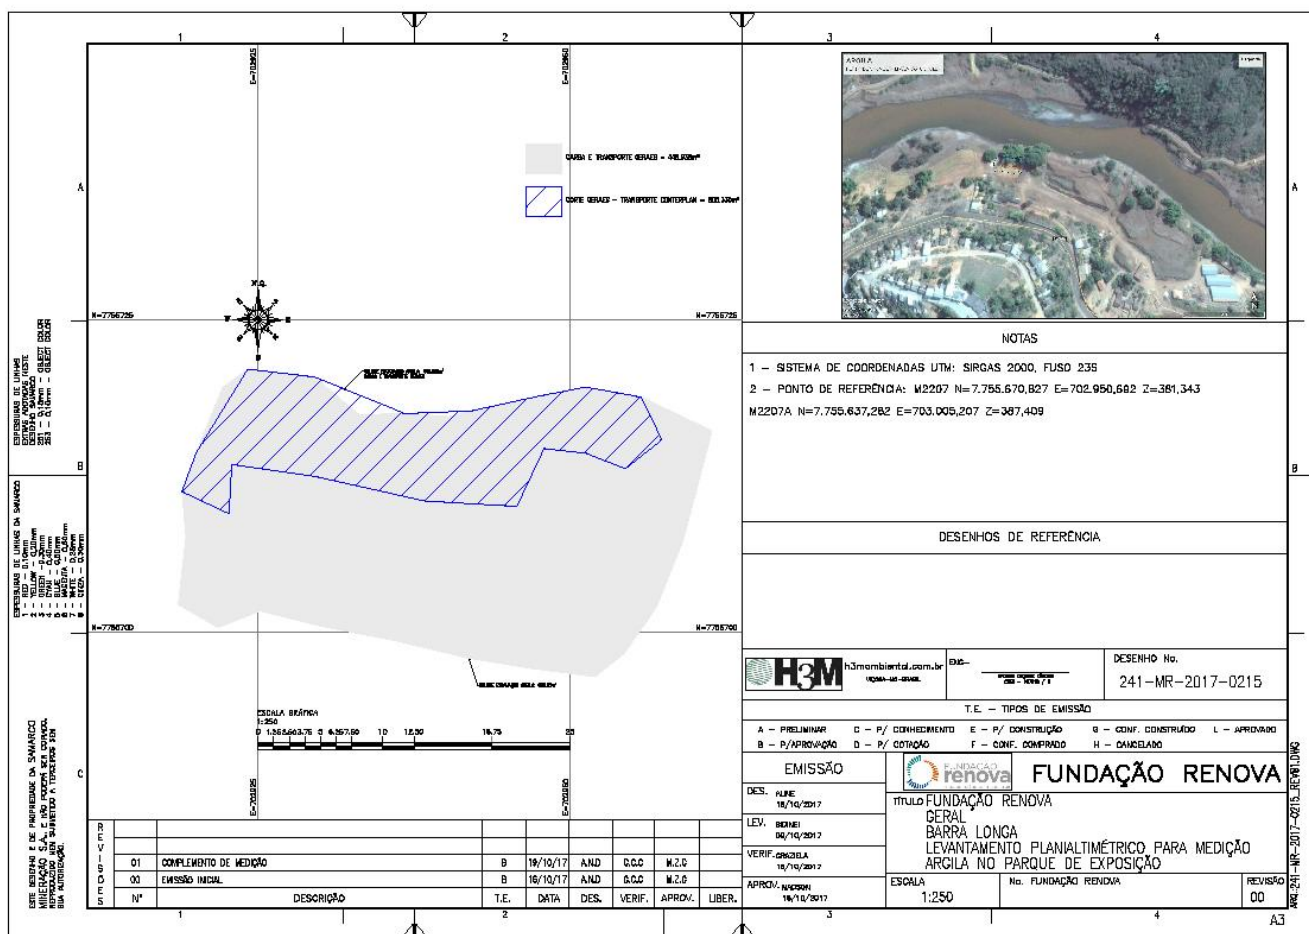


# 3.6. CONTENÇÃO

## 3.6.1. GABIÃO

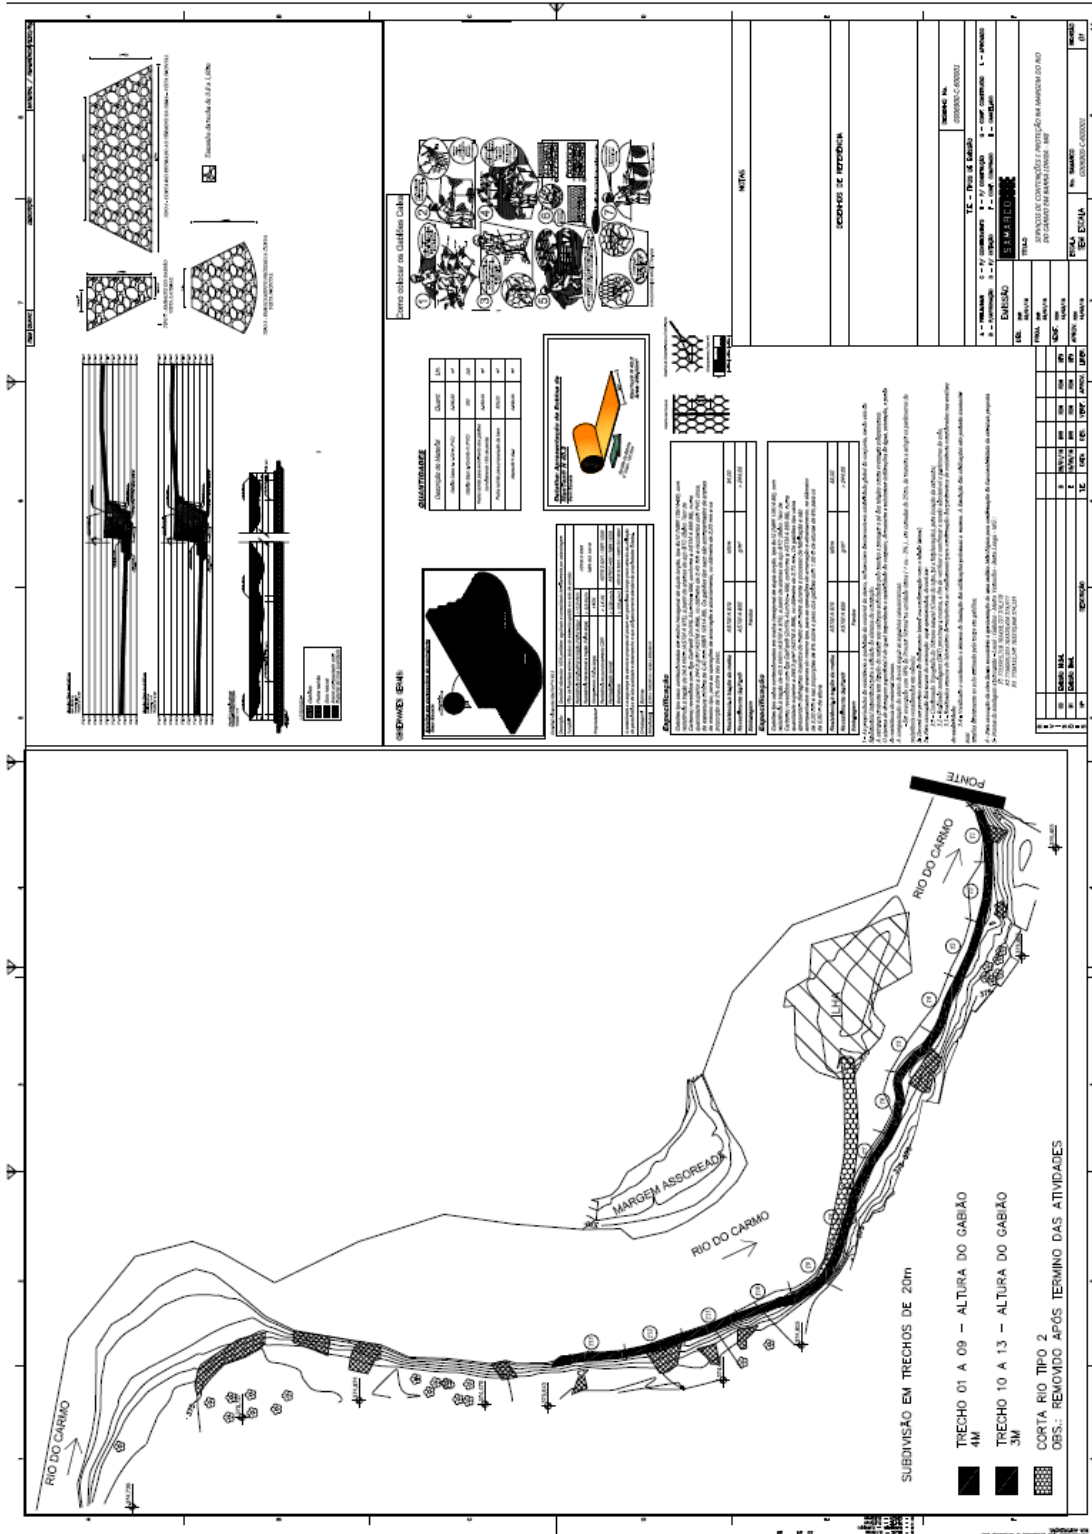


### 3.7. REFORMA DE QUINTAIS - CENTRO


#### 3.7.1. CE 07

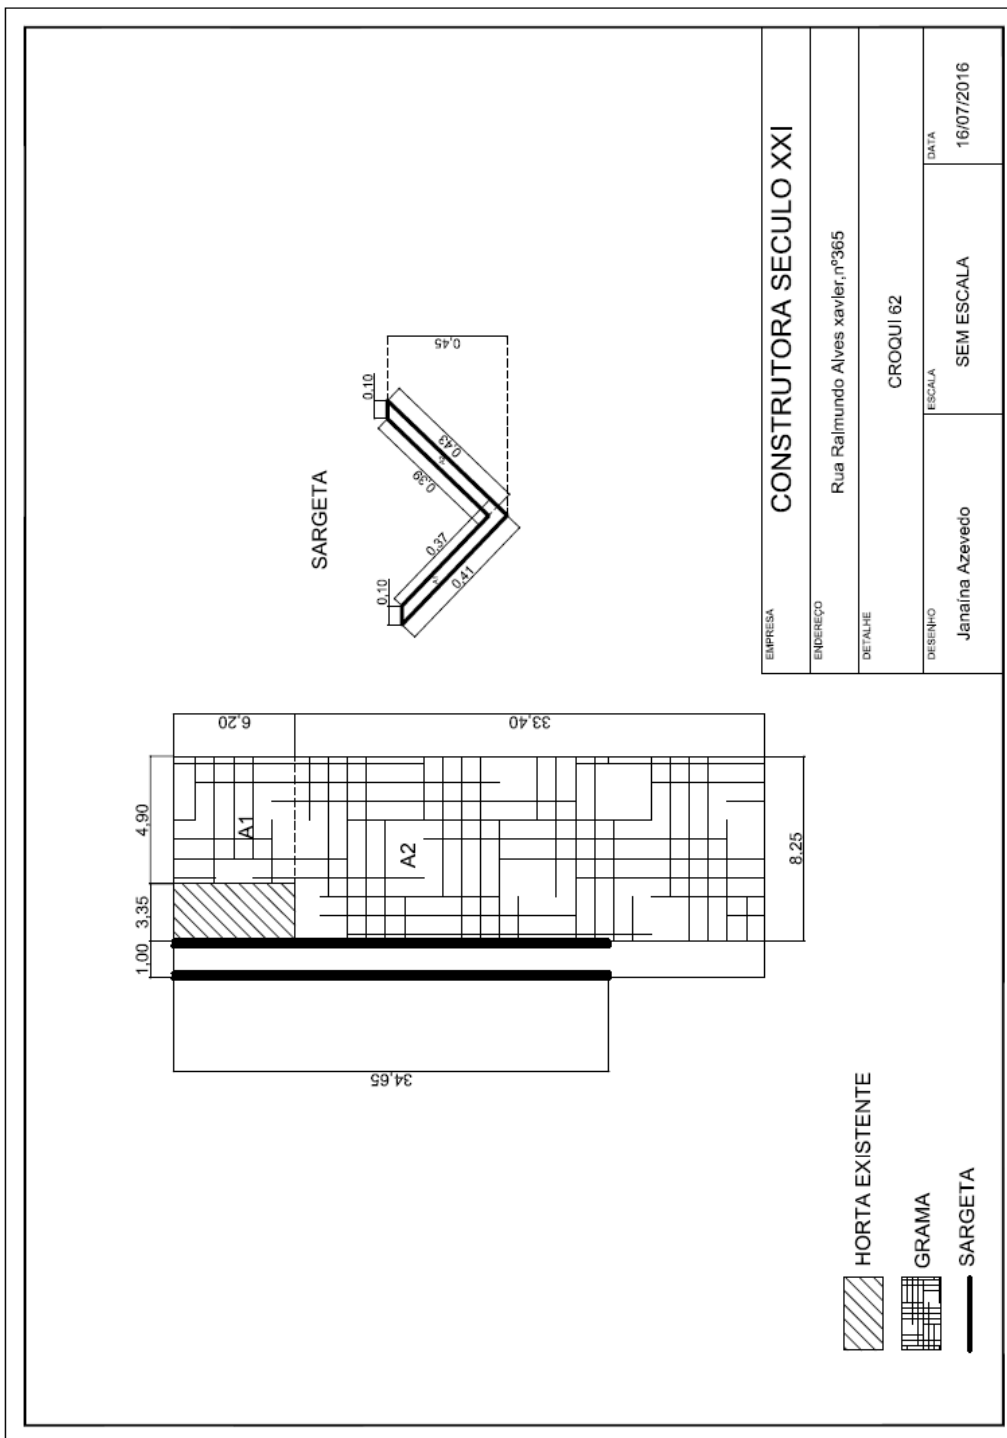


### 3.7.2. CE 50

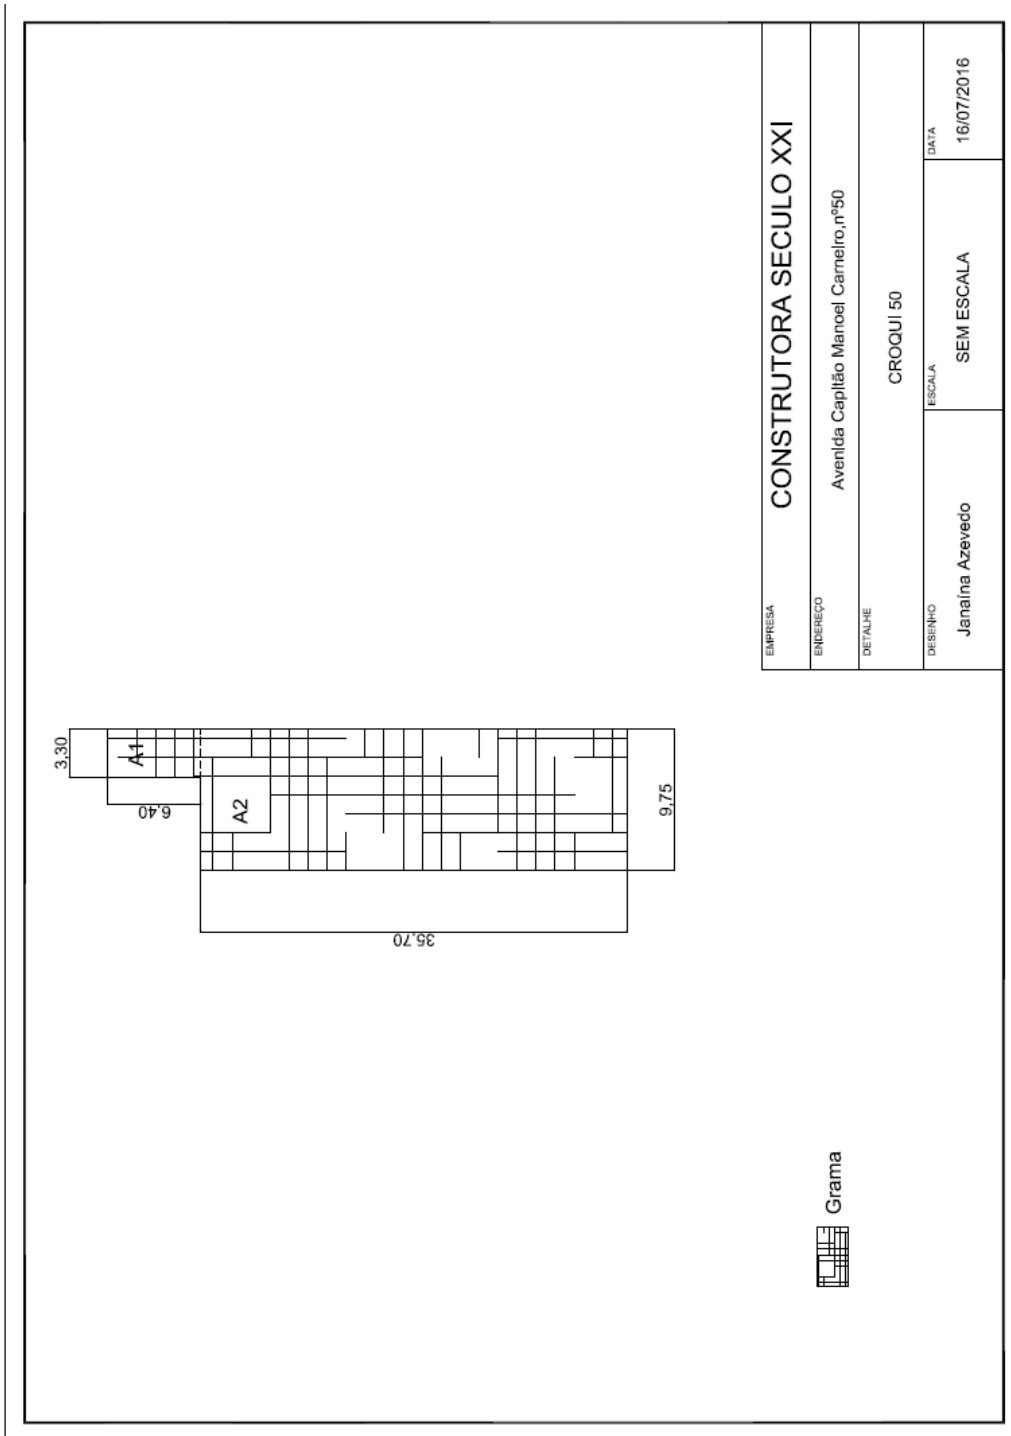


### 3.7.3. CE 56

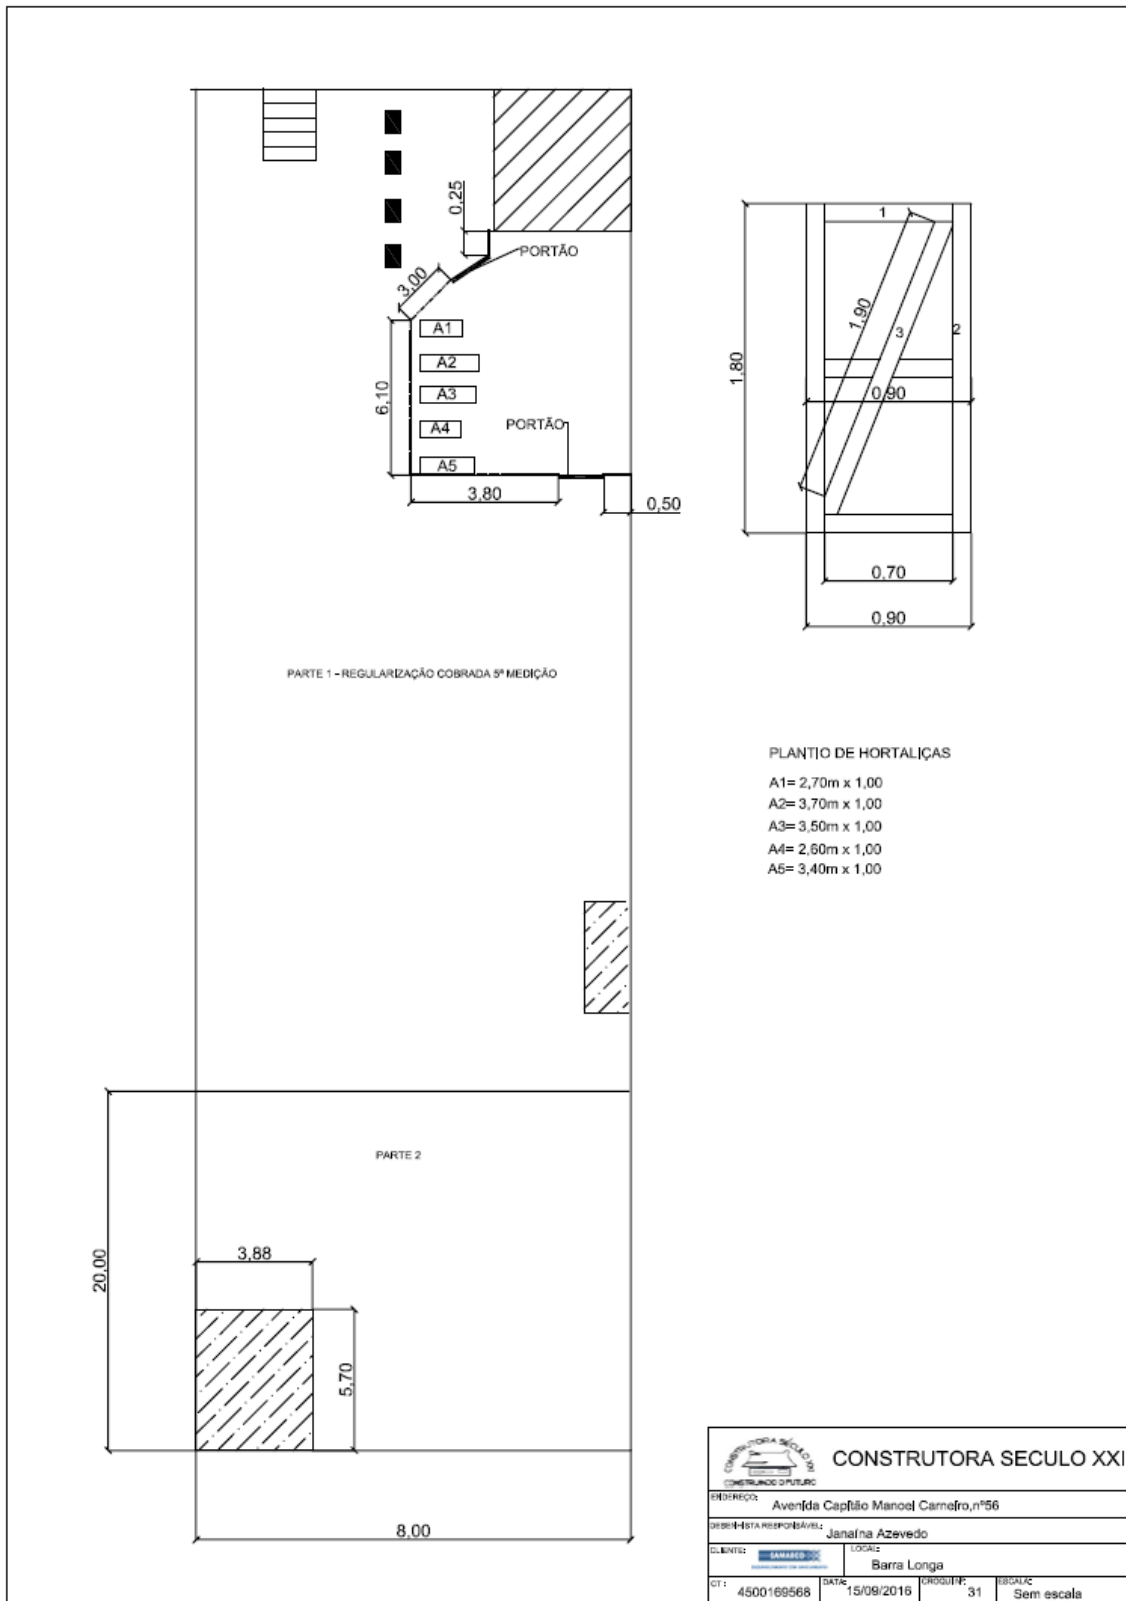


### 3.7.4. CE 154

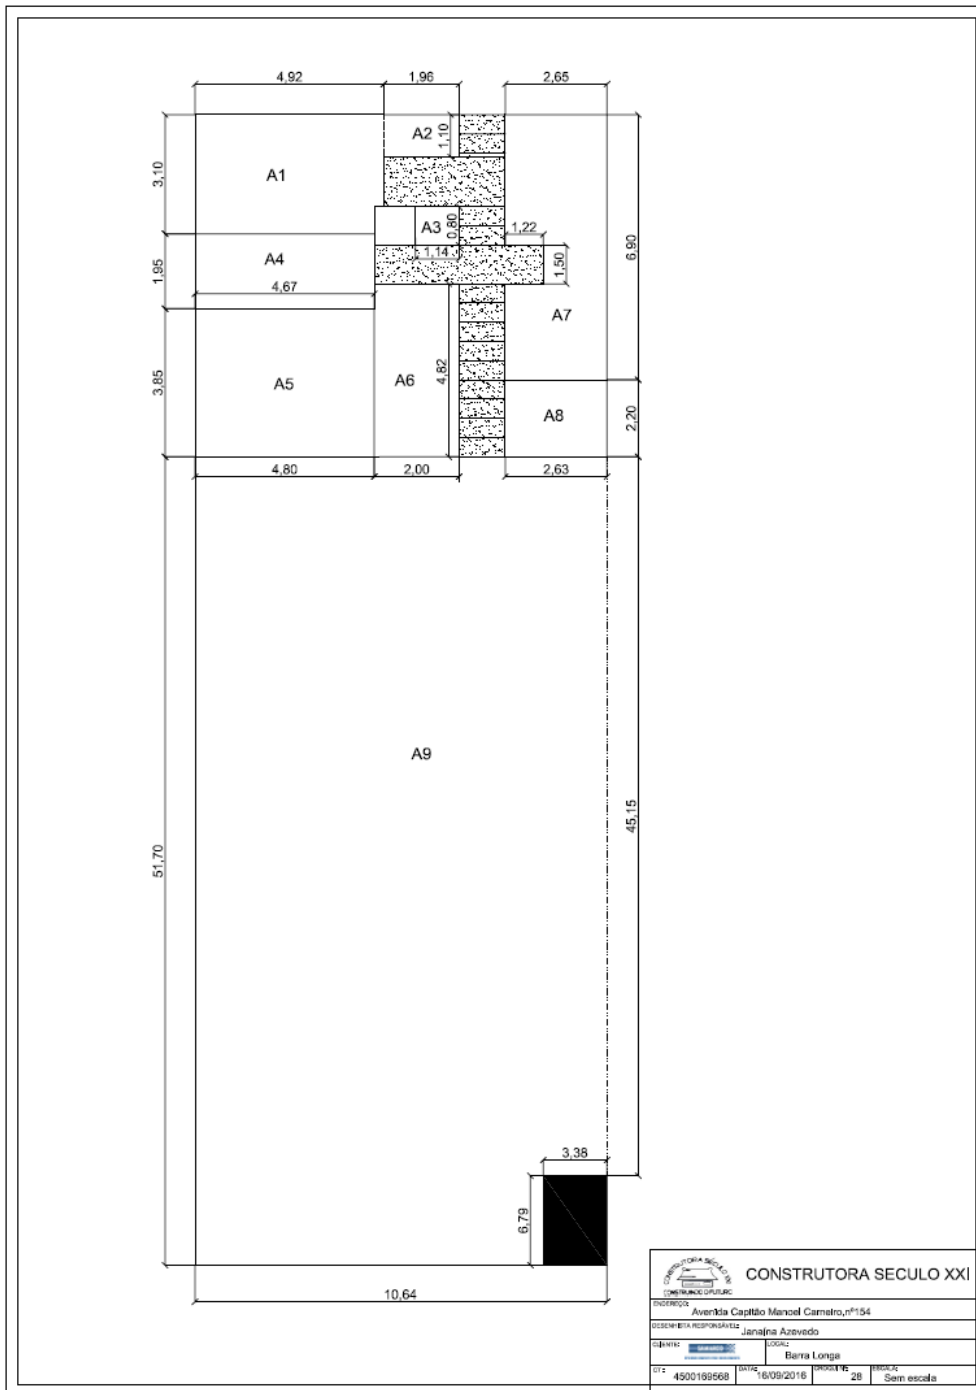


3.7.5. CE 96

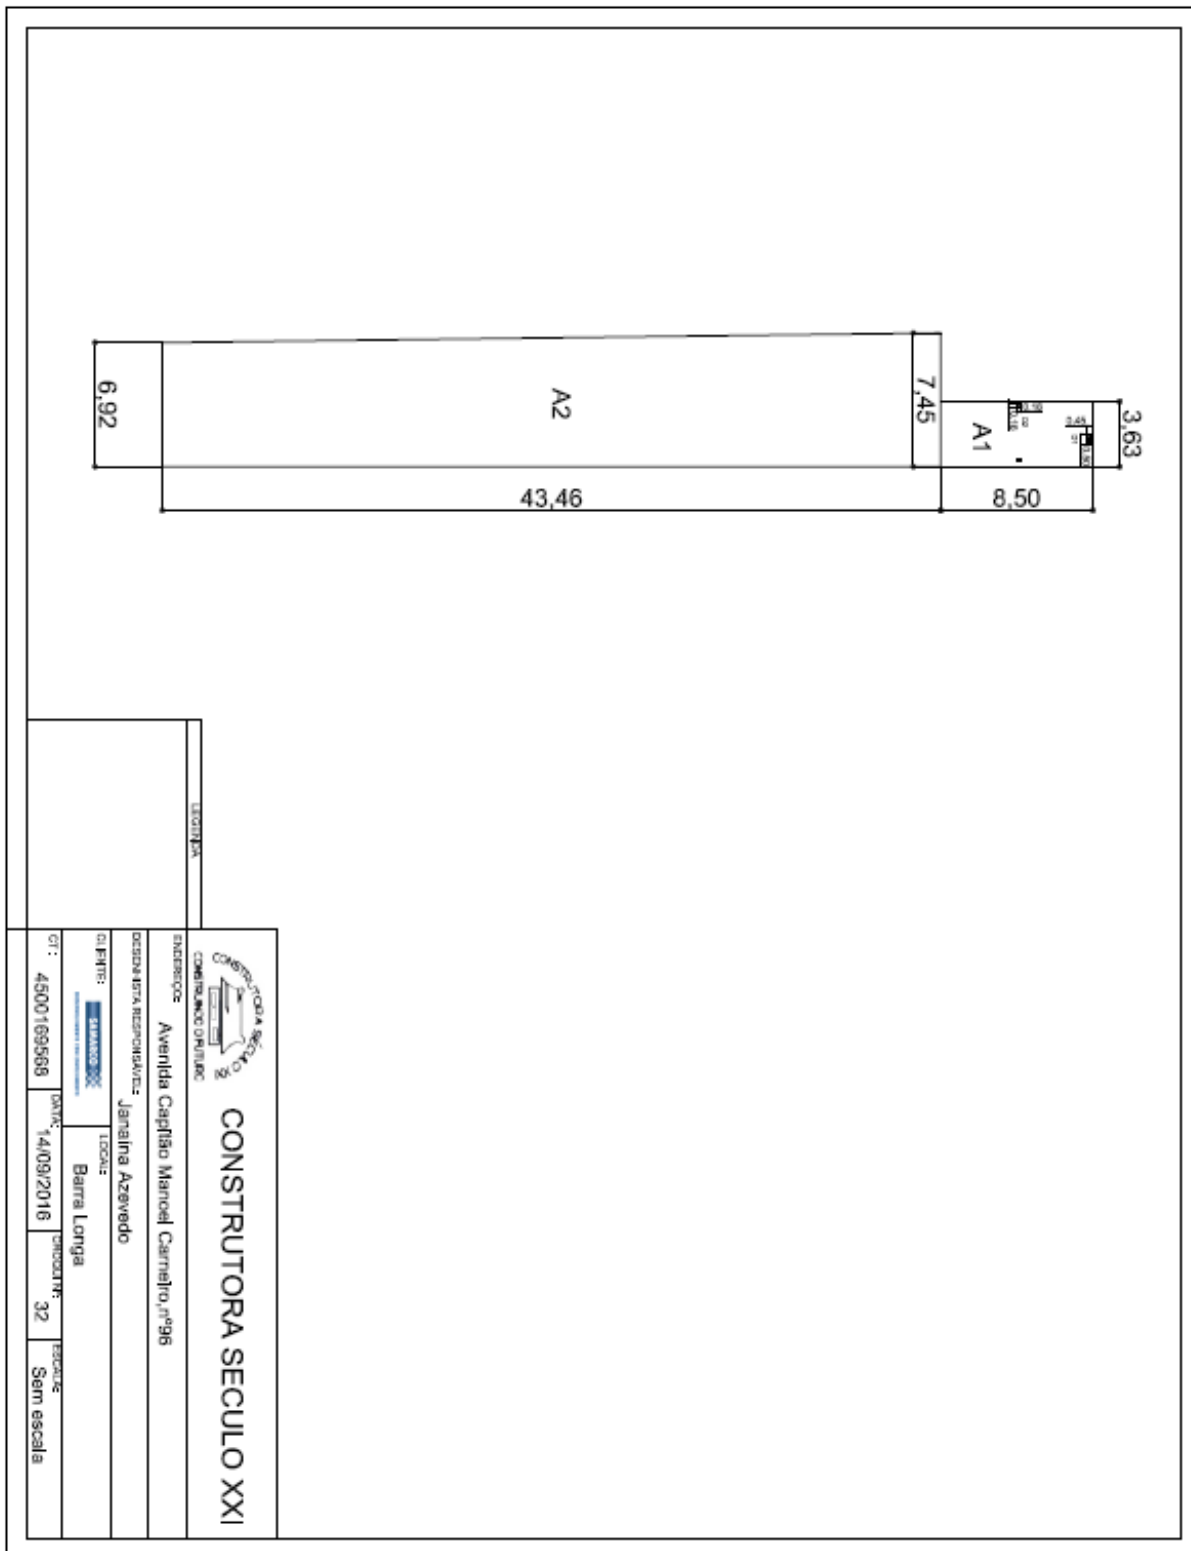


### 3.7.6. CE 154

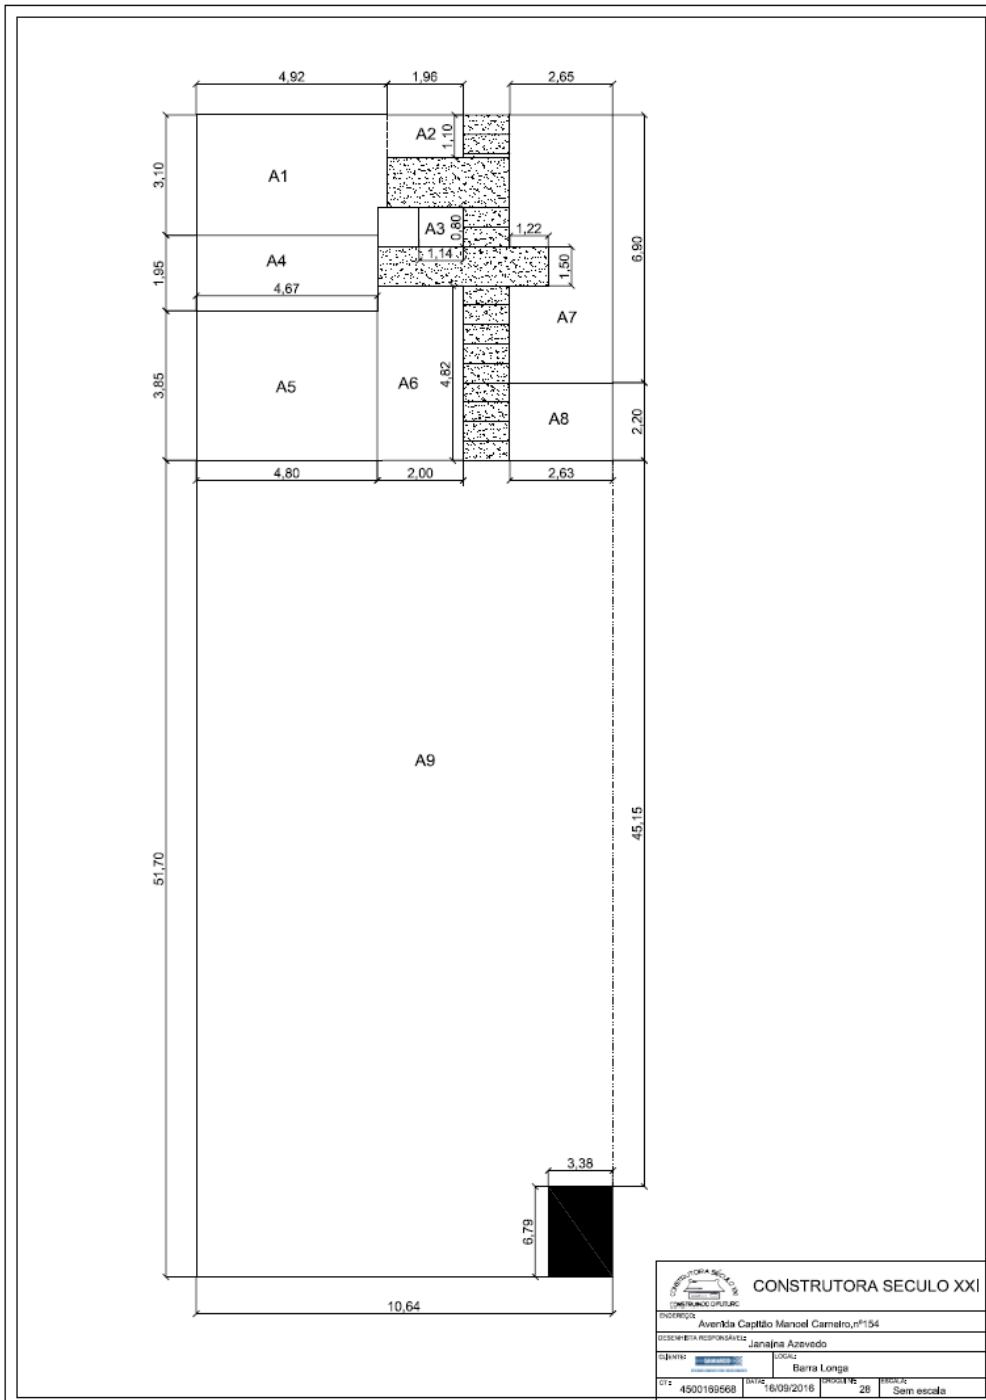


 <b>CONSTRUTORA SÉCULO XXI</b>			
ENDEREÇO: Avenida Capitão Manoel Carneiro, nº154			
DESENHISTA RESPONSÁVEL: Janajira Azevedo			
EMPREITEIRA:		LOCAL: Berra Longa	
C.T.: 4500199568	DATA: 6/09/2016	PROPOSTA: 28	ESCALA: Sem escala


3.7.7. CE 166

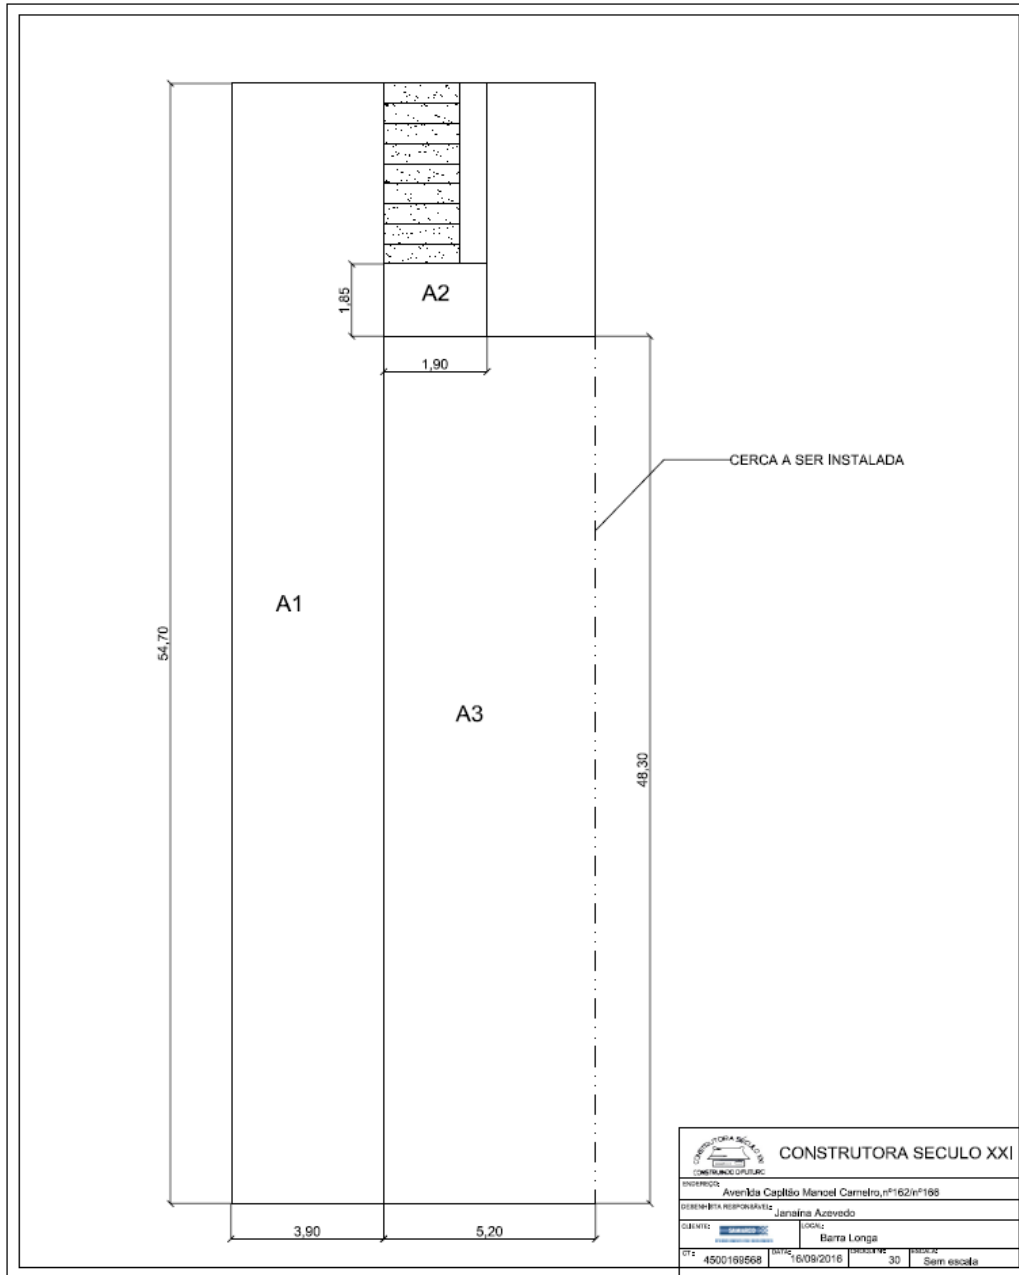


3.7.8. CE 176

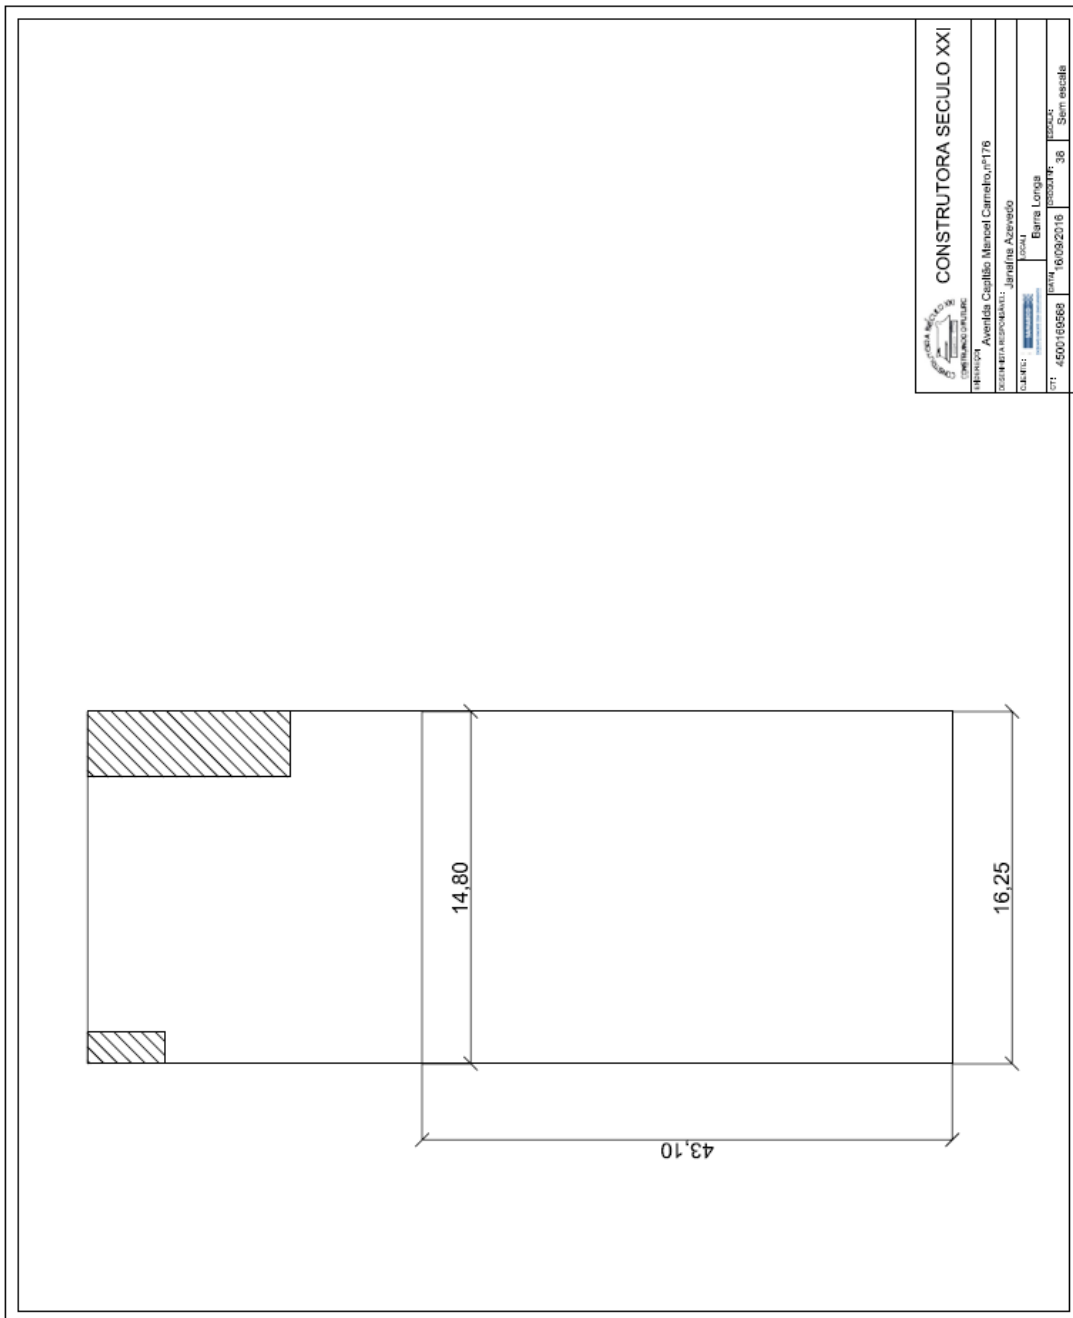


3.7.9. CE 202

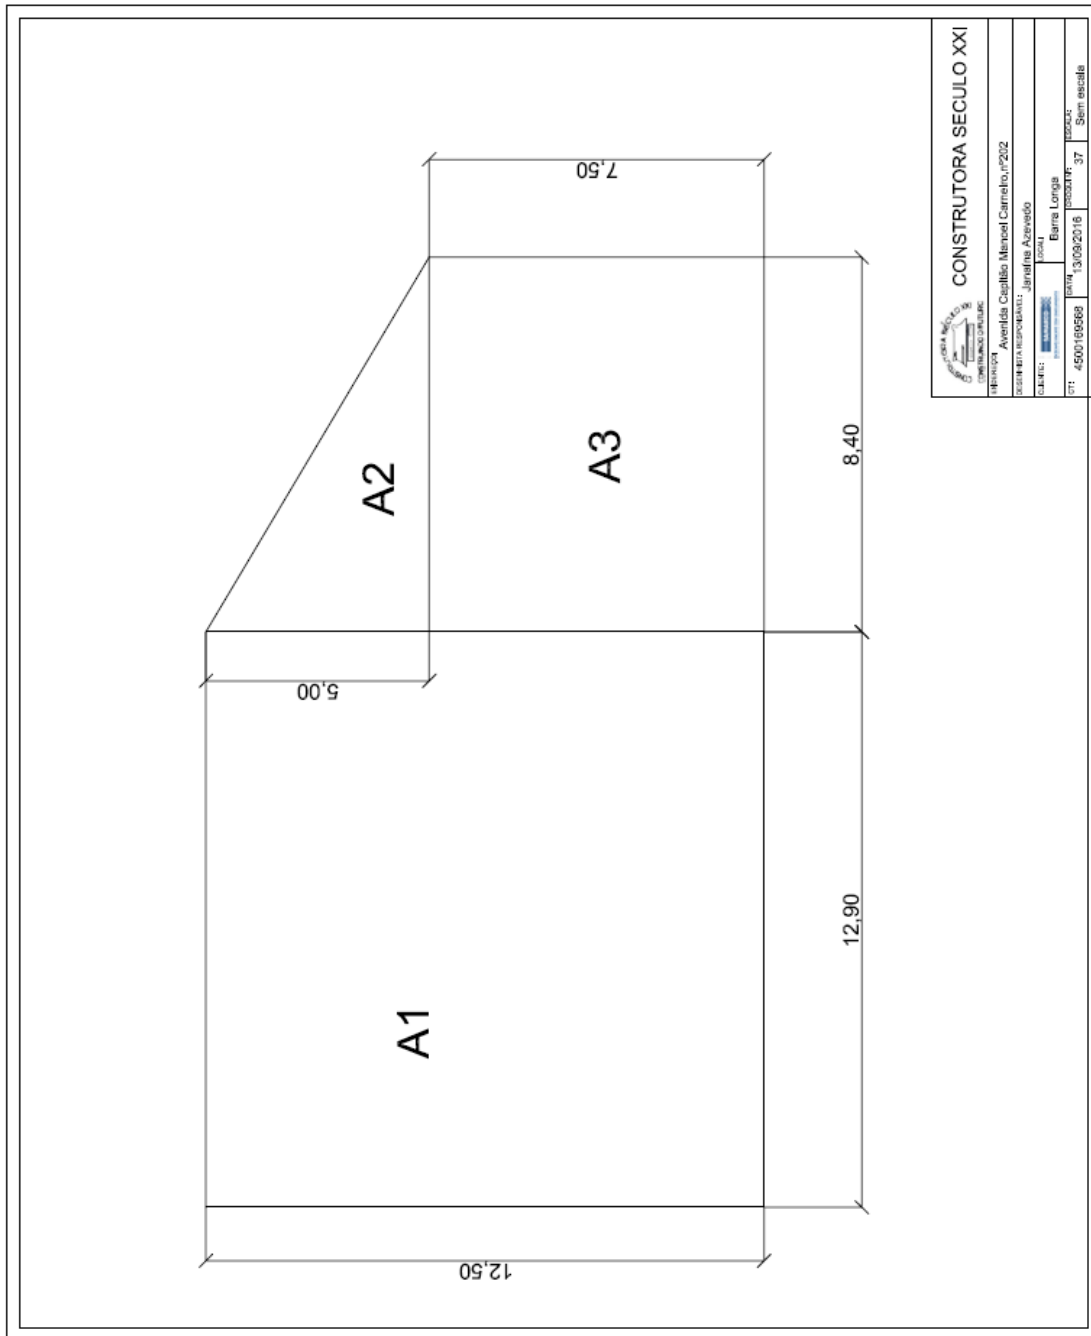

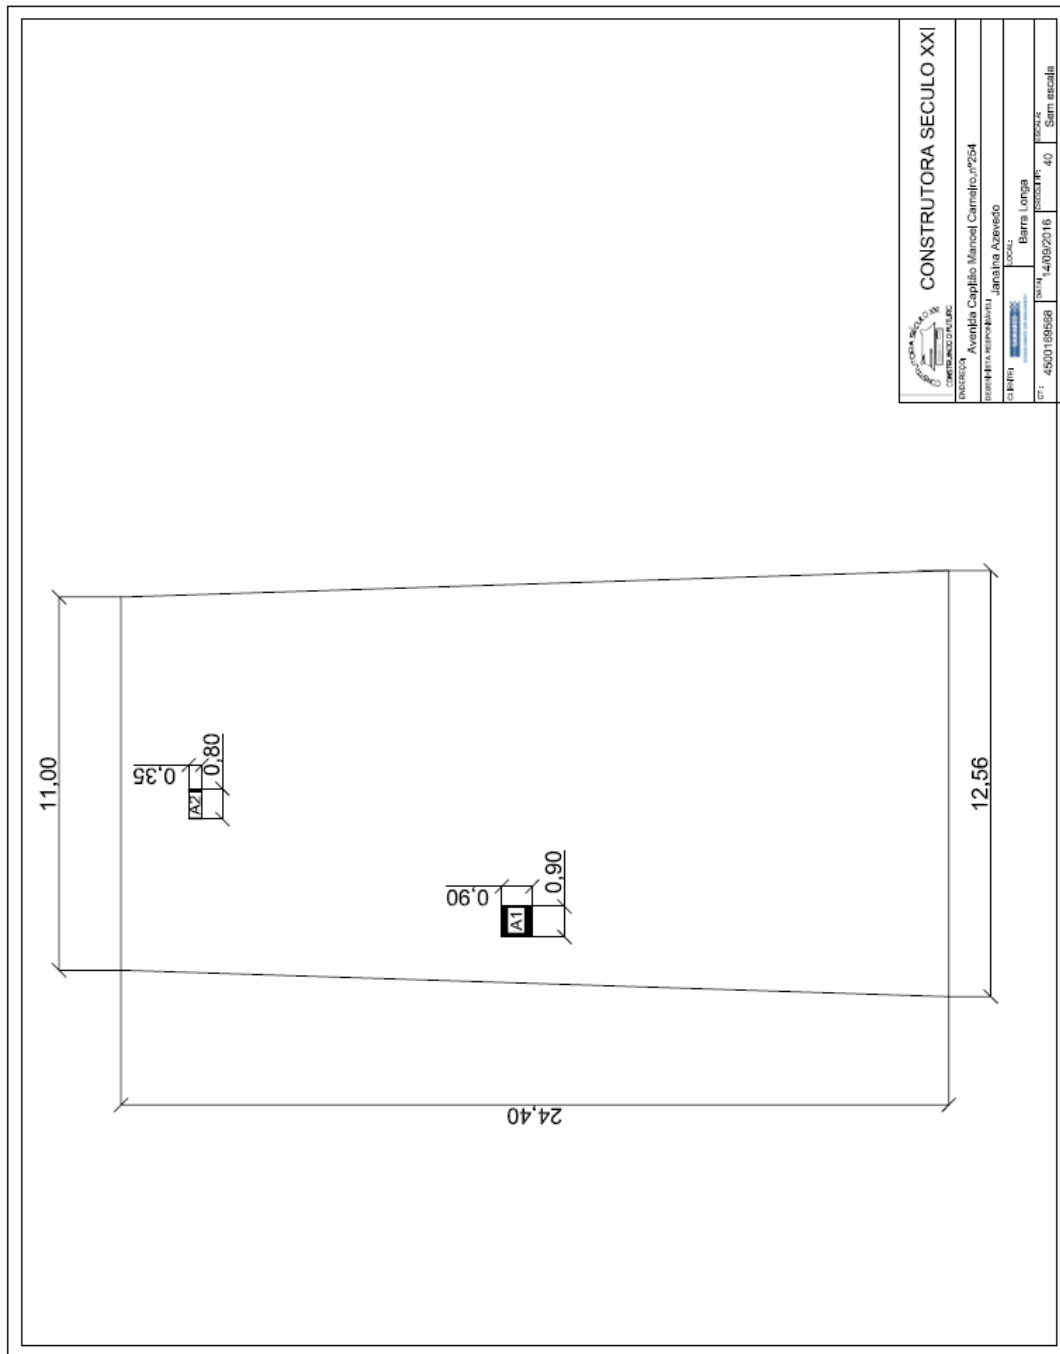

3.7.10. CE 254

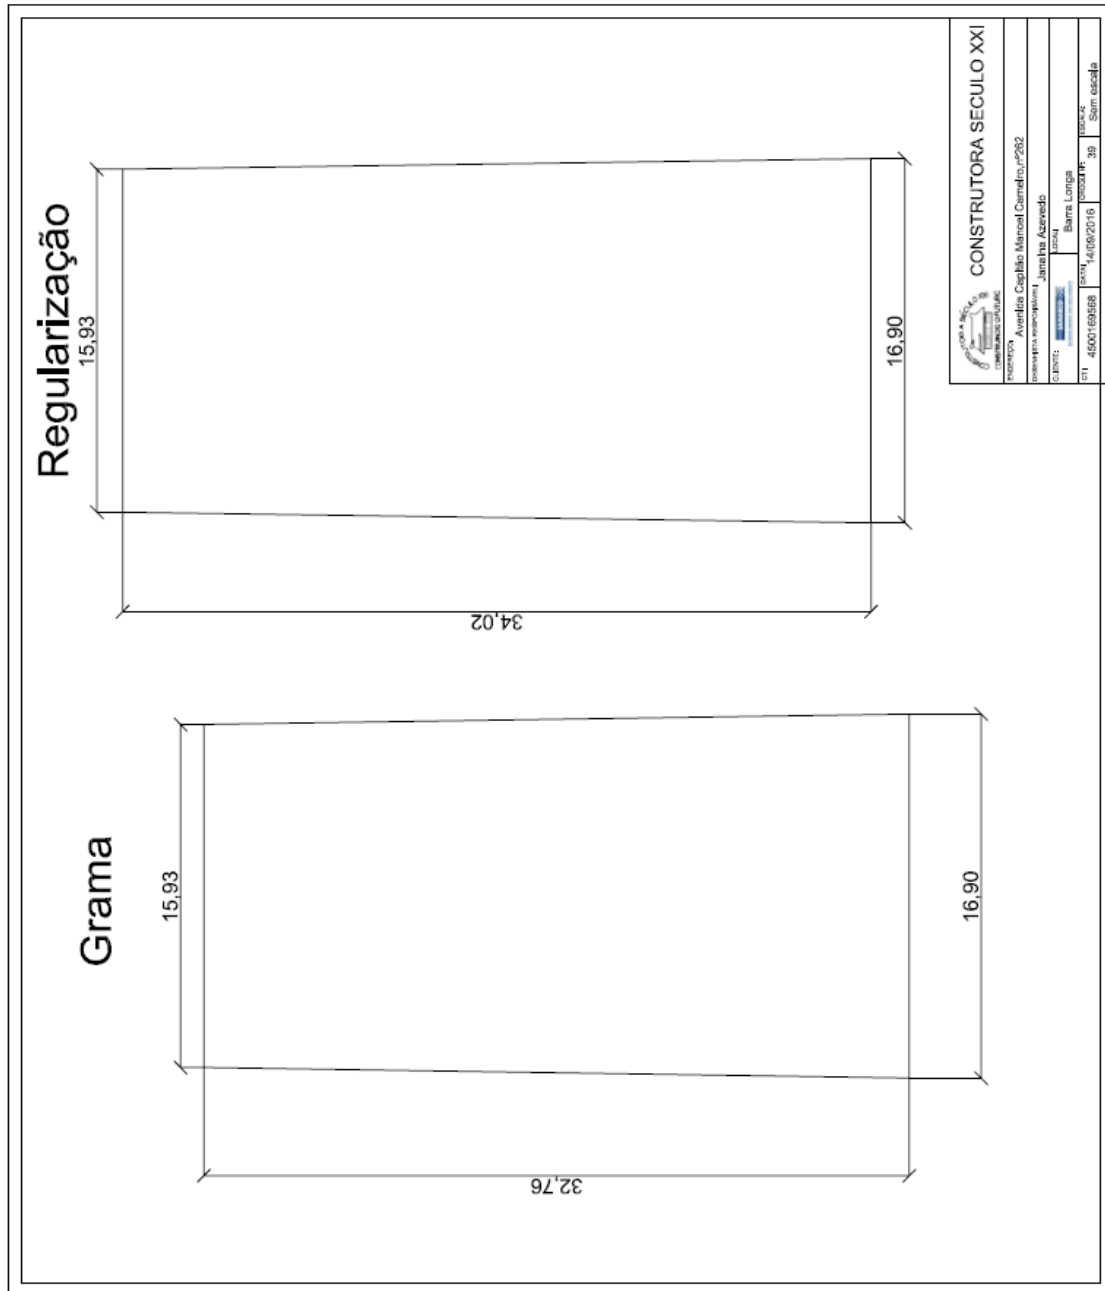


3.7.11. CE 262




3.7.12. CE 151

 <p><b>CONSTRUTORA SÉCULO XXI</b></p>		<p>ENDEREÇO: Praça Manoel Lino Mol, nº 151</p>	
<p>DESENHISTA RESPONSÁVEL: Janaina Azevedo</p>		<p>LOCAL: Barra Longa</p>	
<p>CLIENTE:  Barra Longa</p>		<p>DESENHADO: Cantelero/Mudas</p>	
<p>DATA: 15/08/2016</p>		<p>ESCALA: Sem escala</p>	
<p>CT: 4500169568</p>		<p>PROPOSTA: XX</p>	
<p>RESERVA</p>			

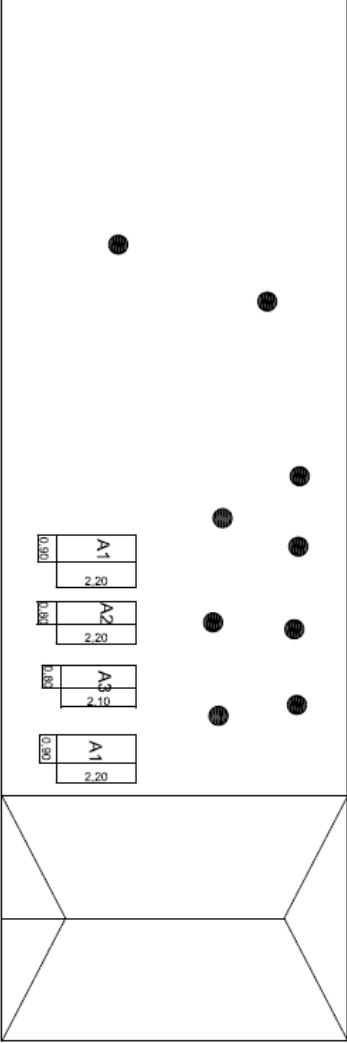
  


3.7.13. CE 203

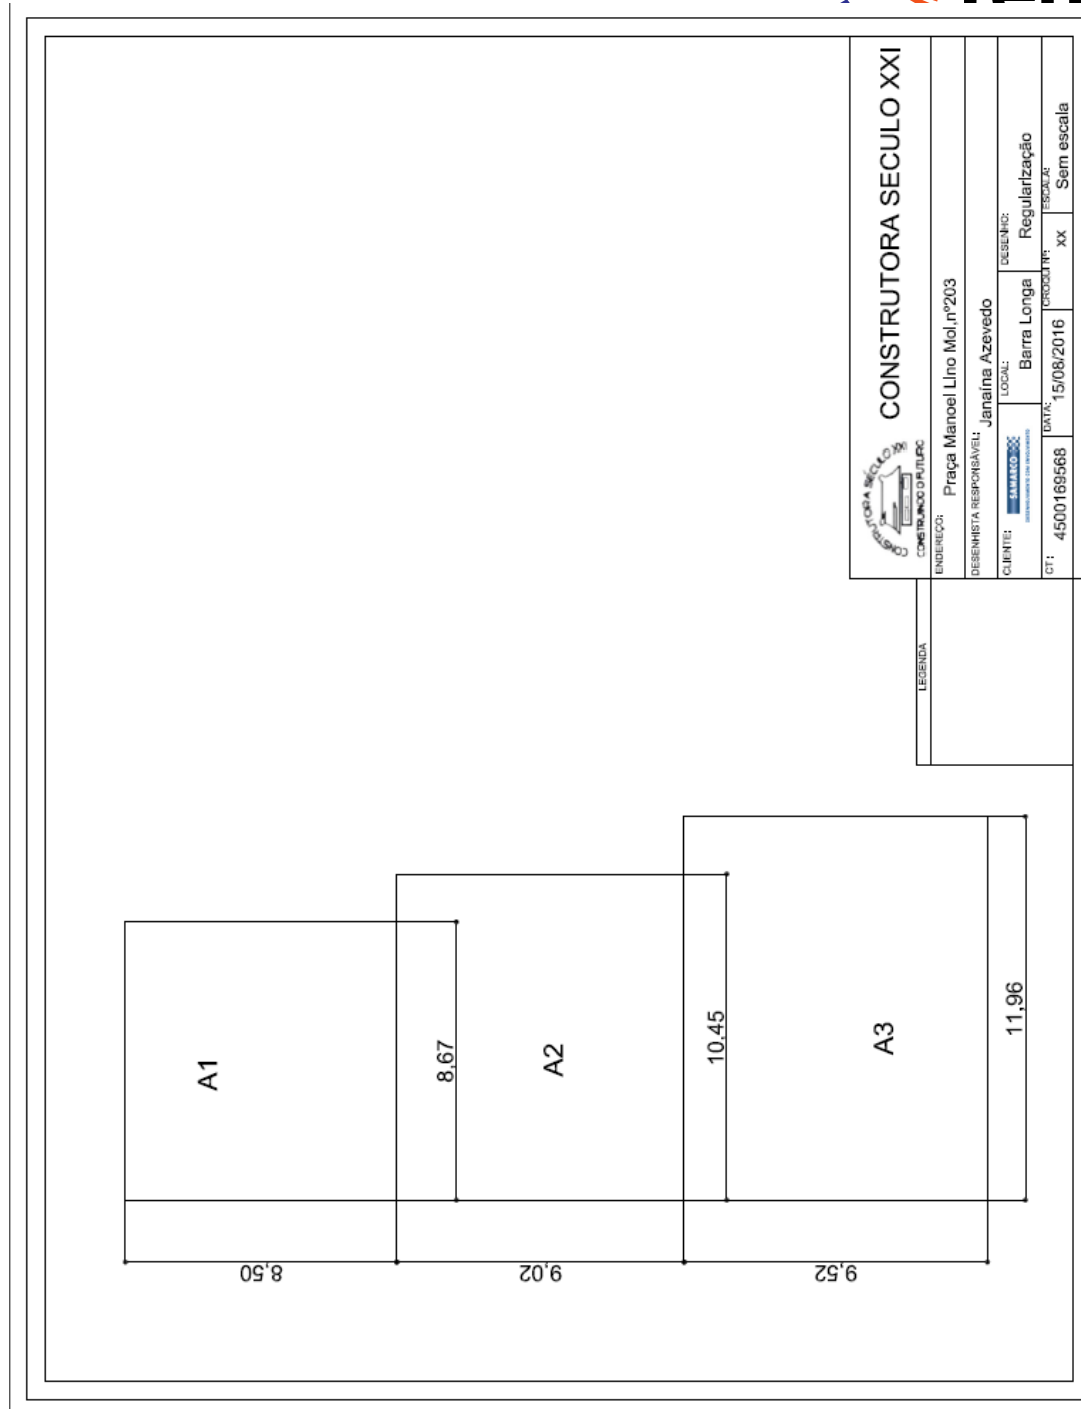


### 3.8. REFORMA DE QUINTAIS - VOLTA DA CAPELA JANEIRO


#### 3.8.1. VC 56 E 244

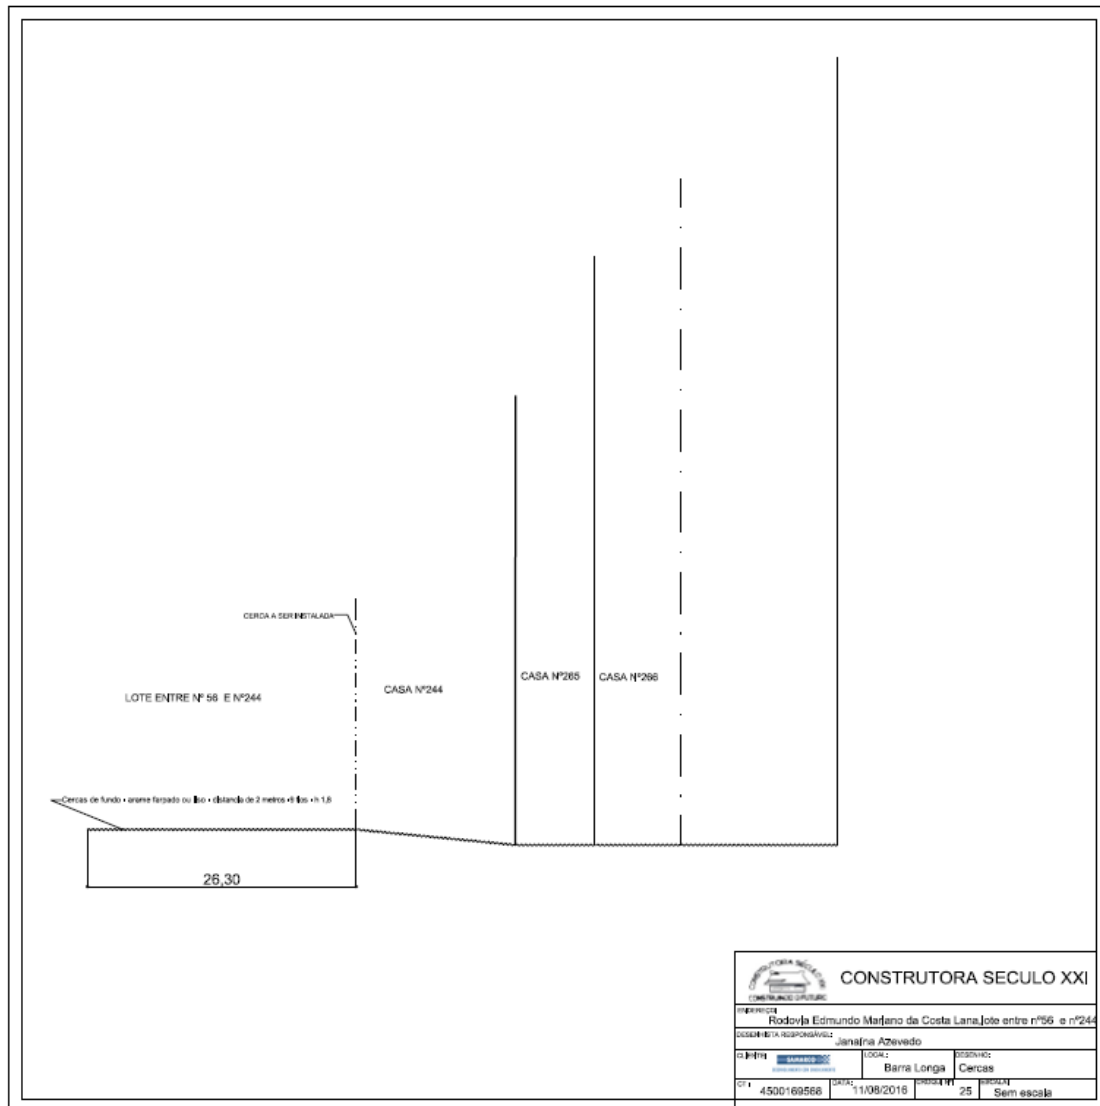


3.8.2. VC 162

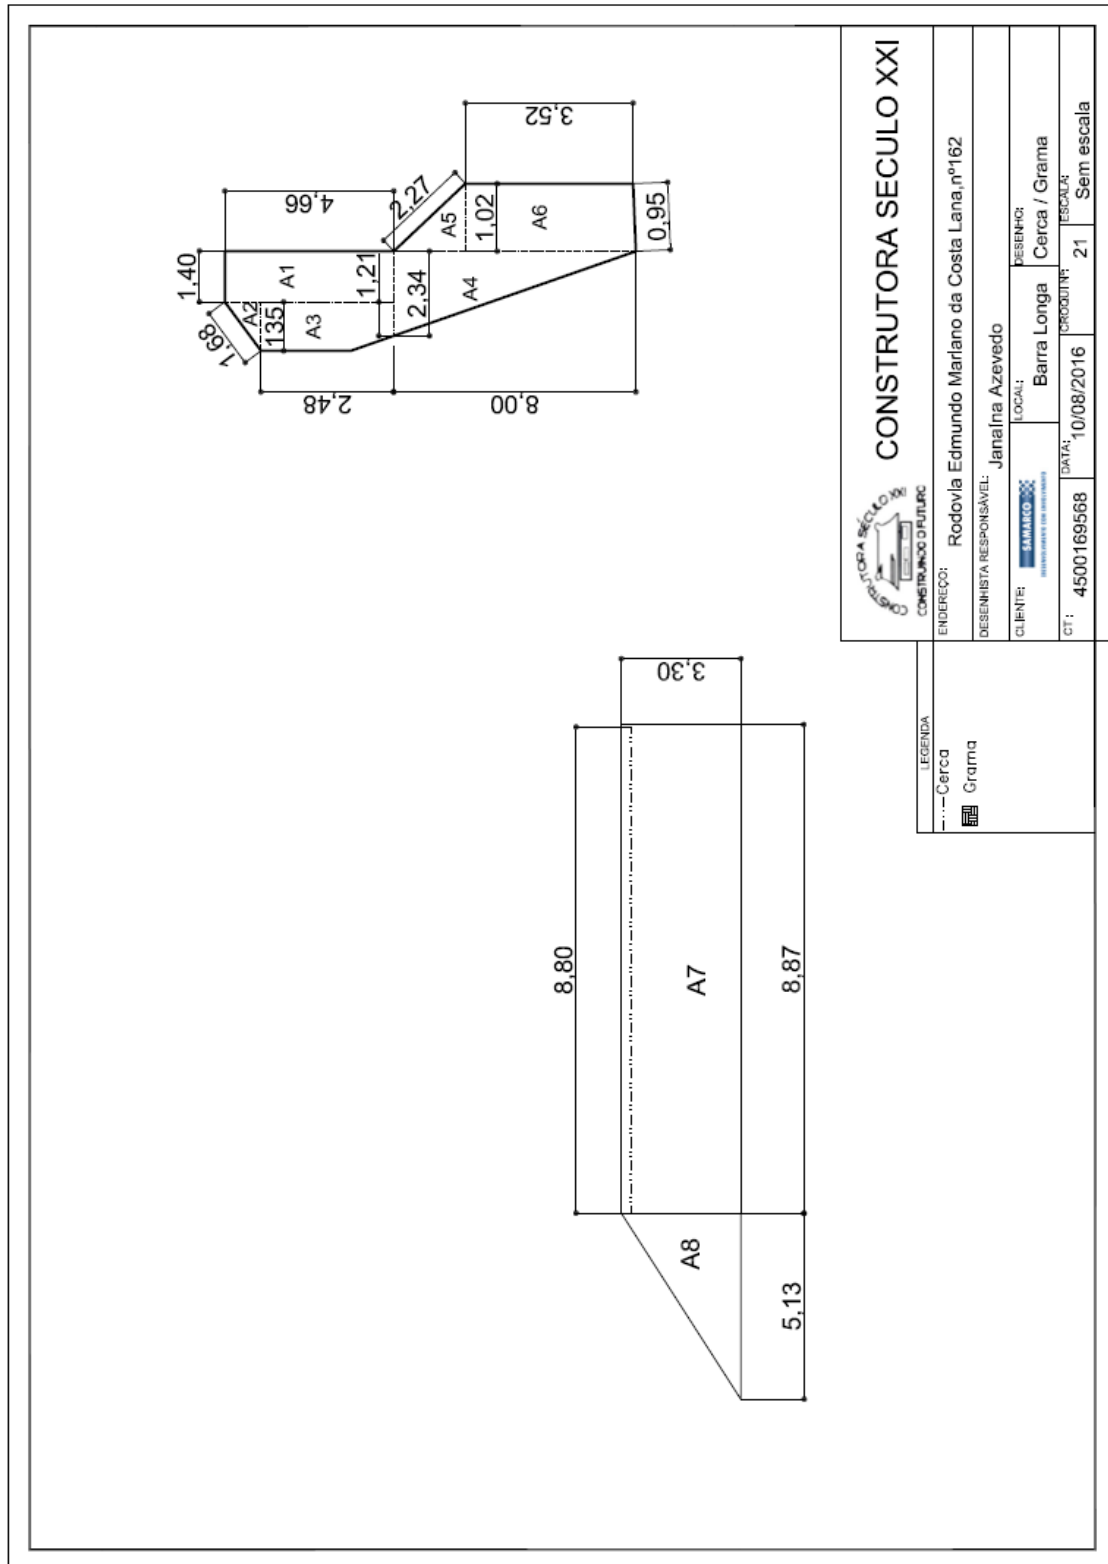


3.8.3. VC 163

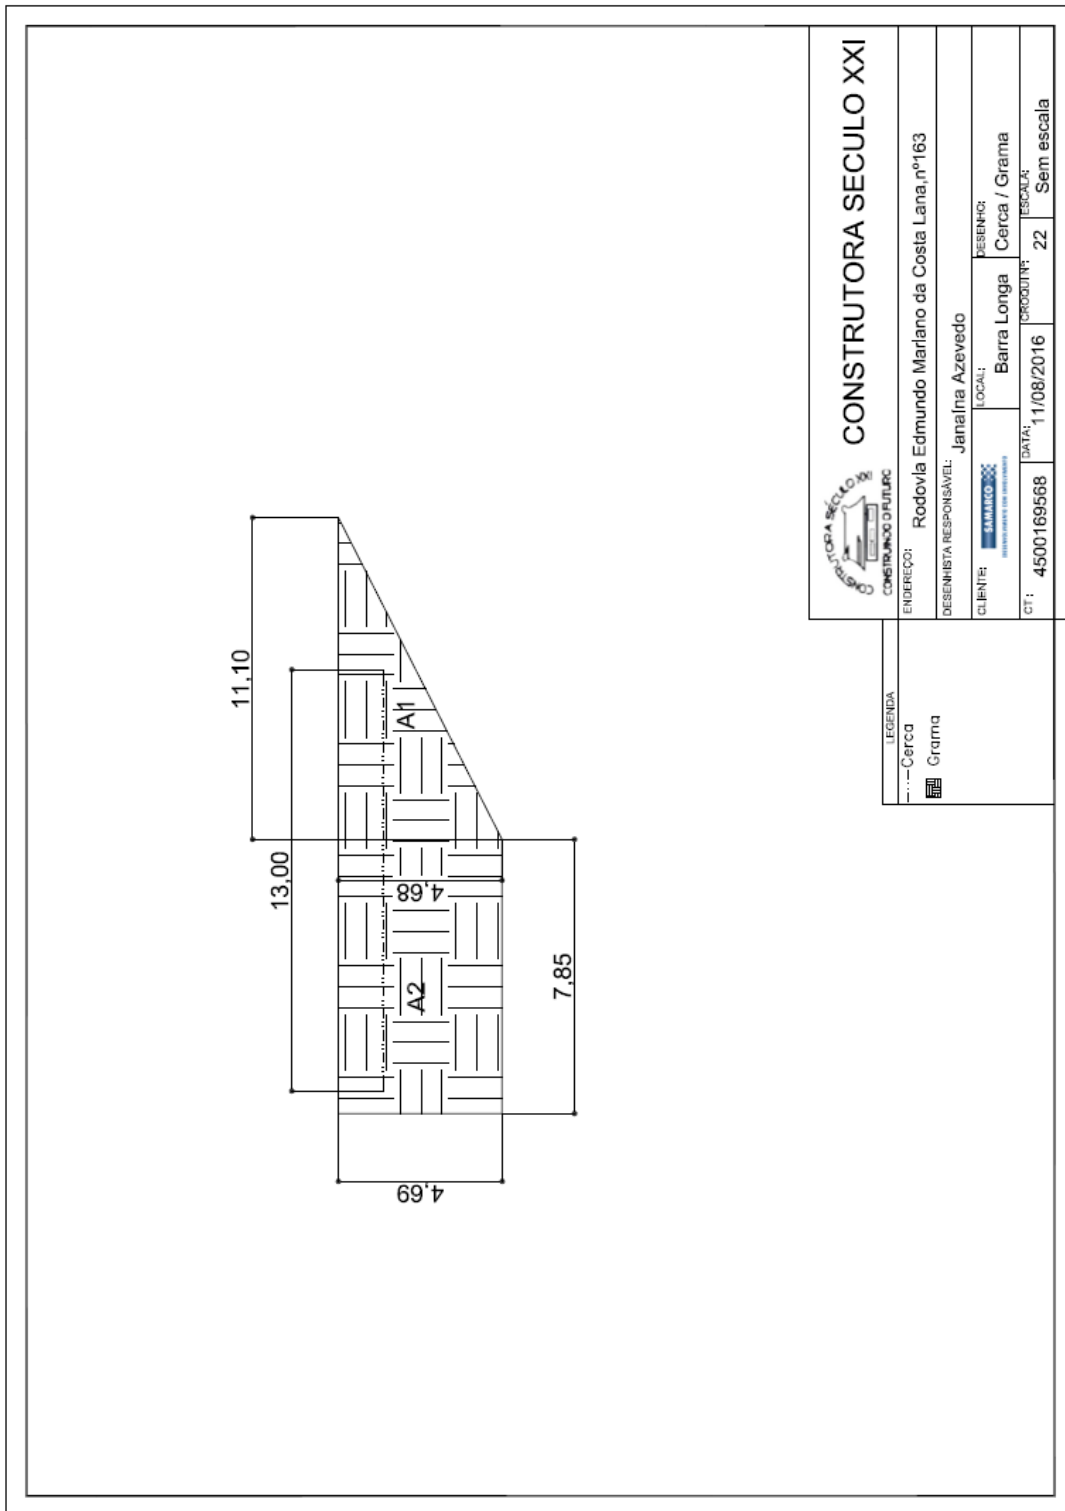


### 3.8.4. VC 244

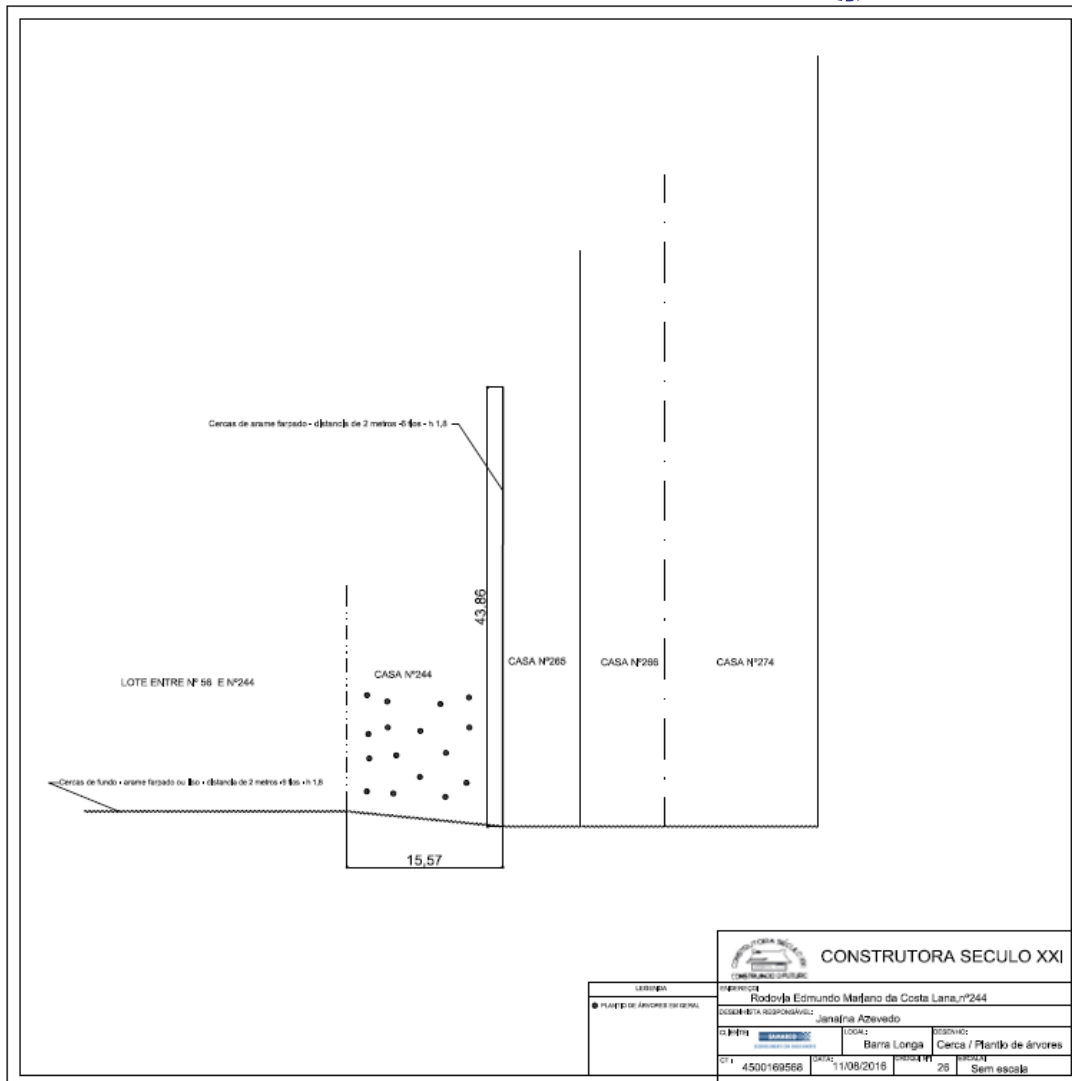


### 3.8.5. VC 265

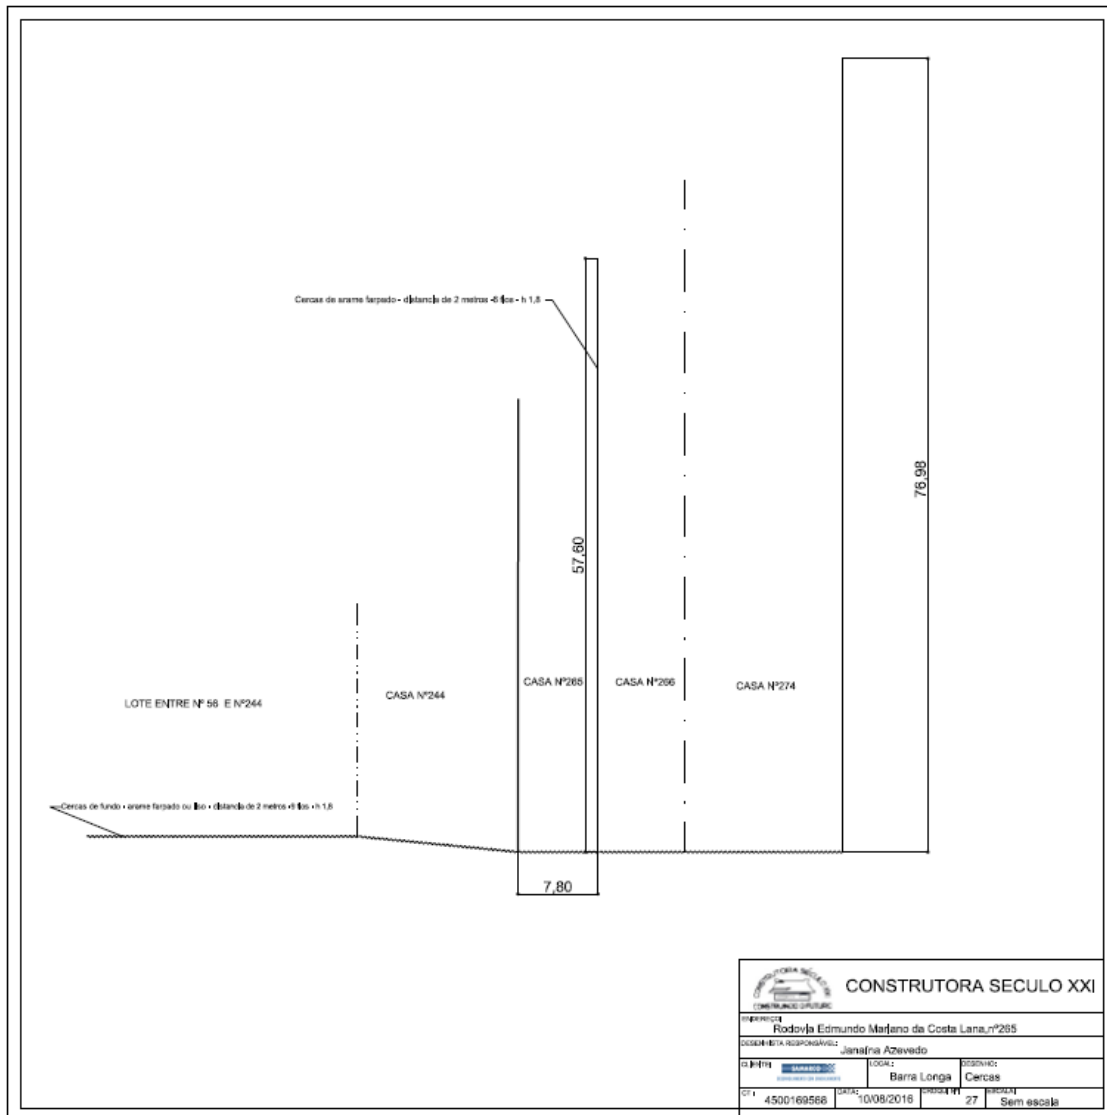


### 3.8.6. VC 266

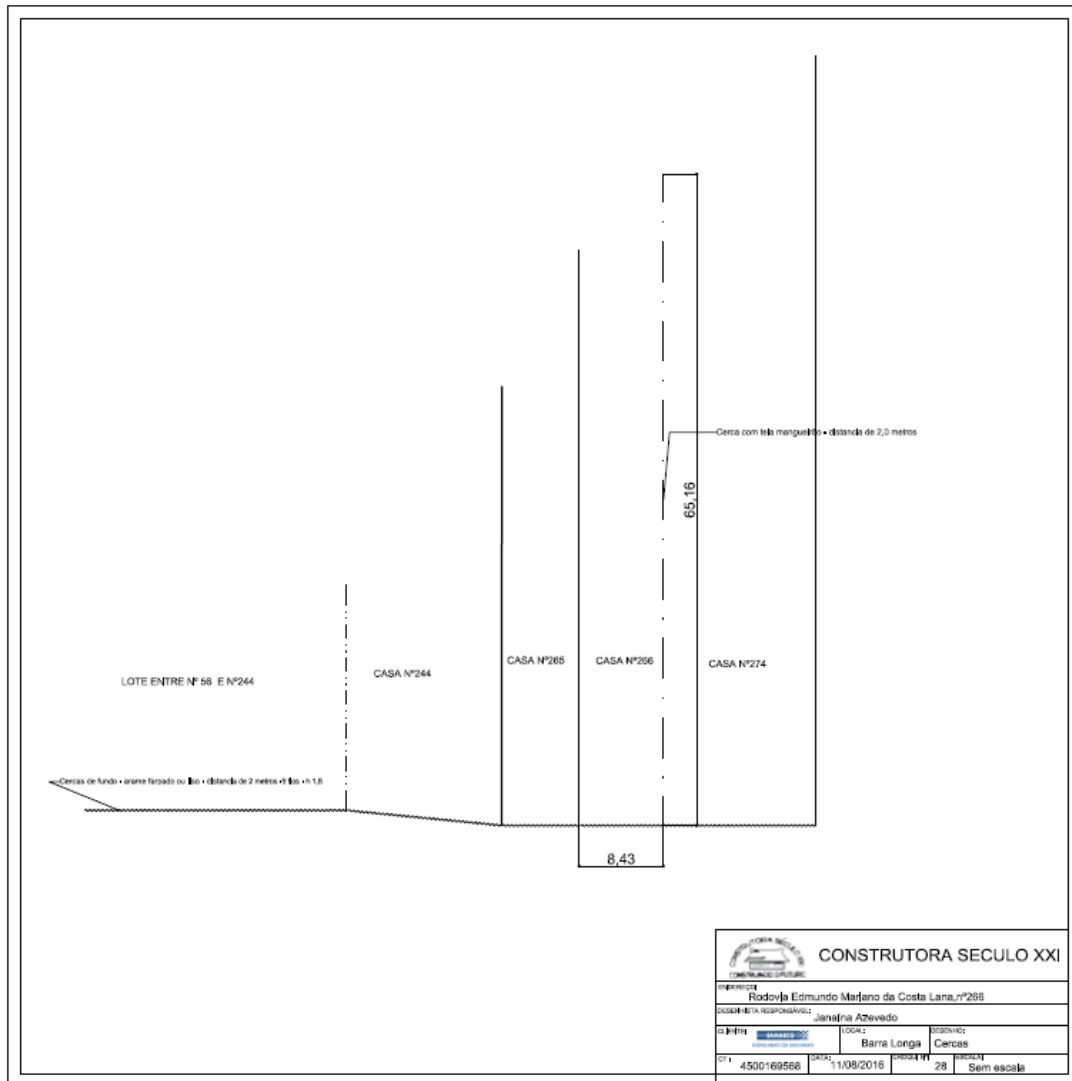


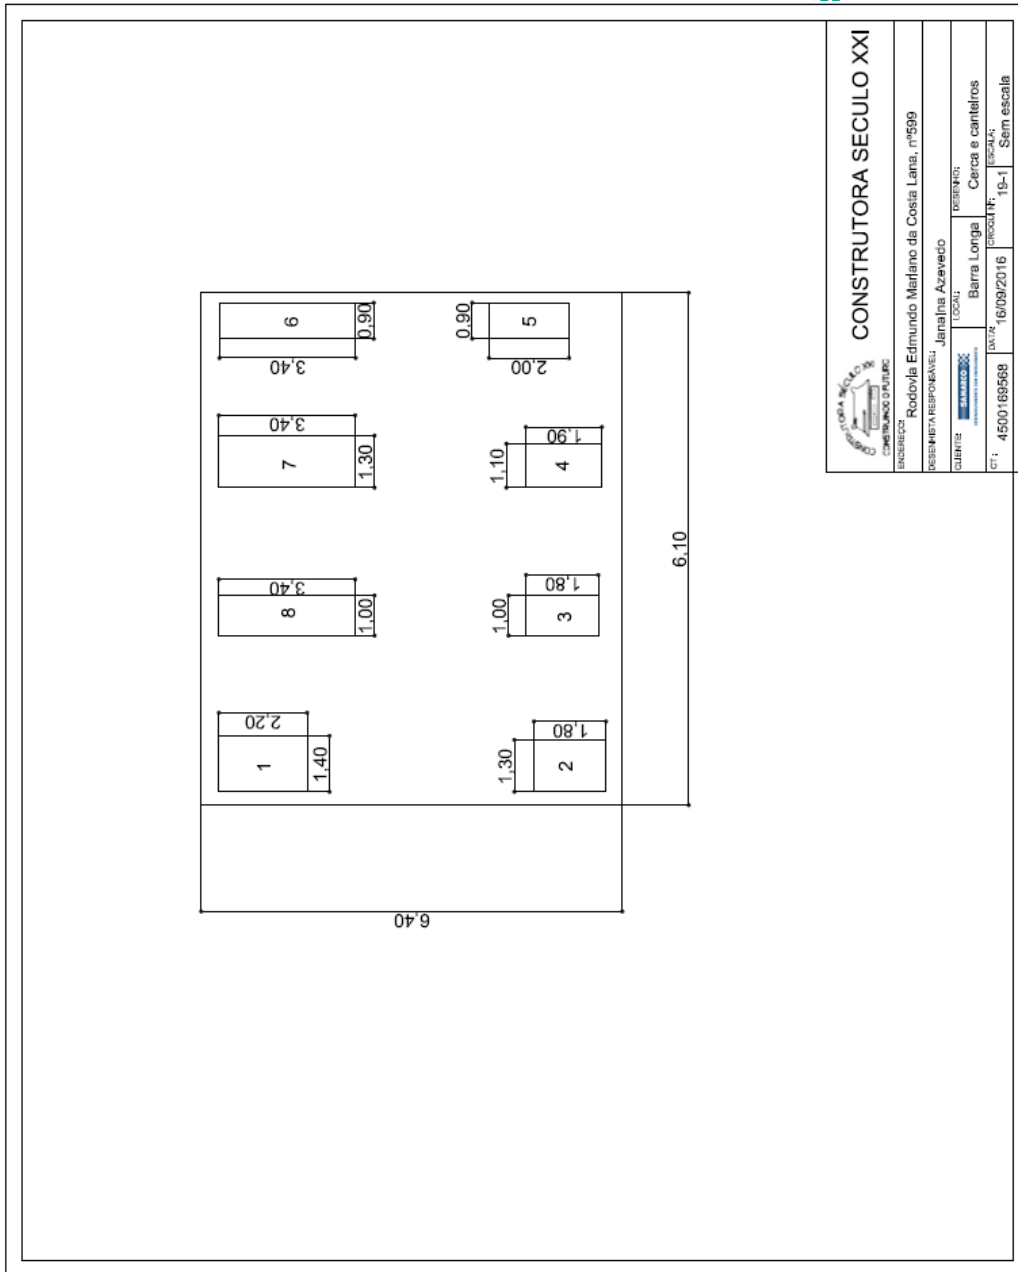
### 3.8.7. VC 333 E 353

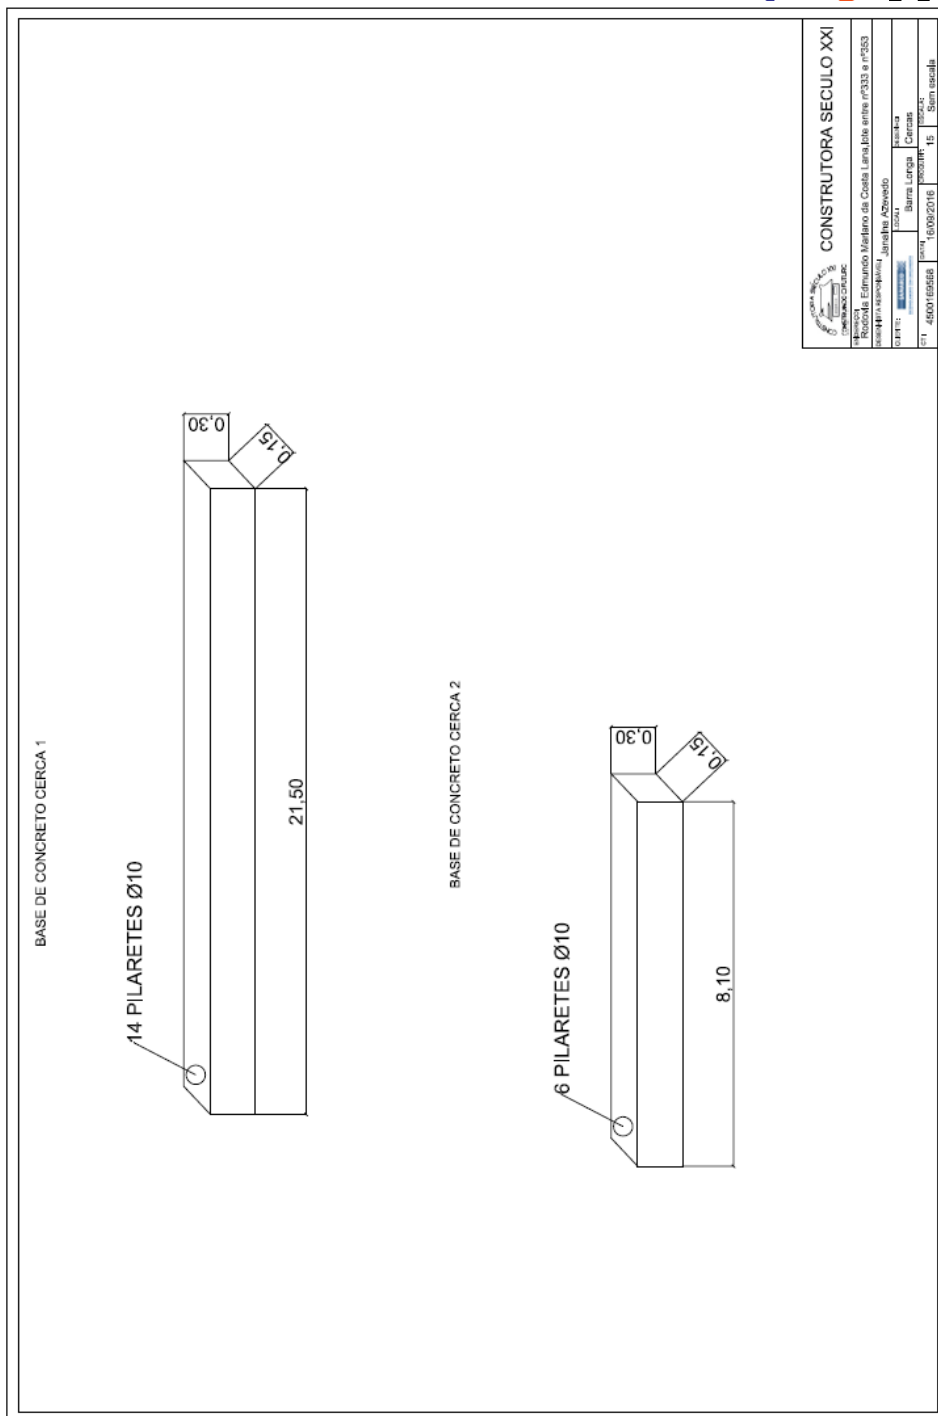

### 3.8.8. VC 599

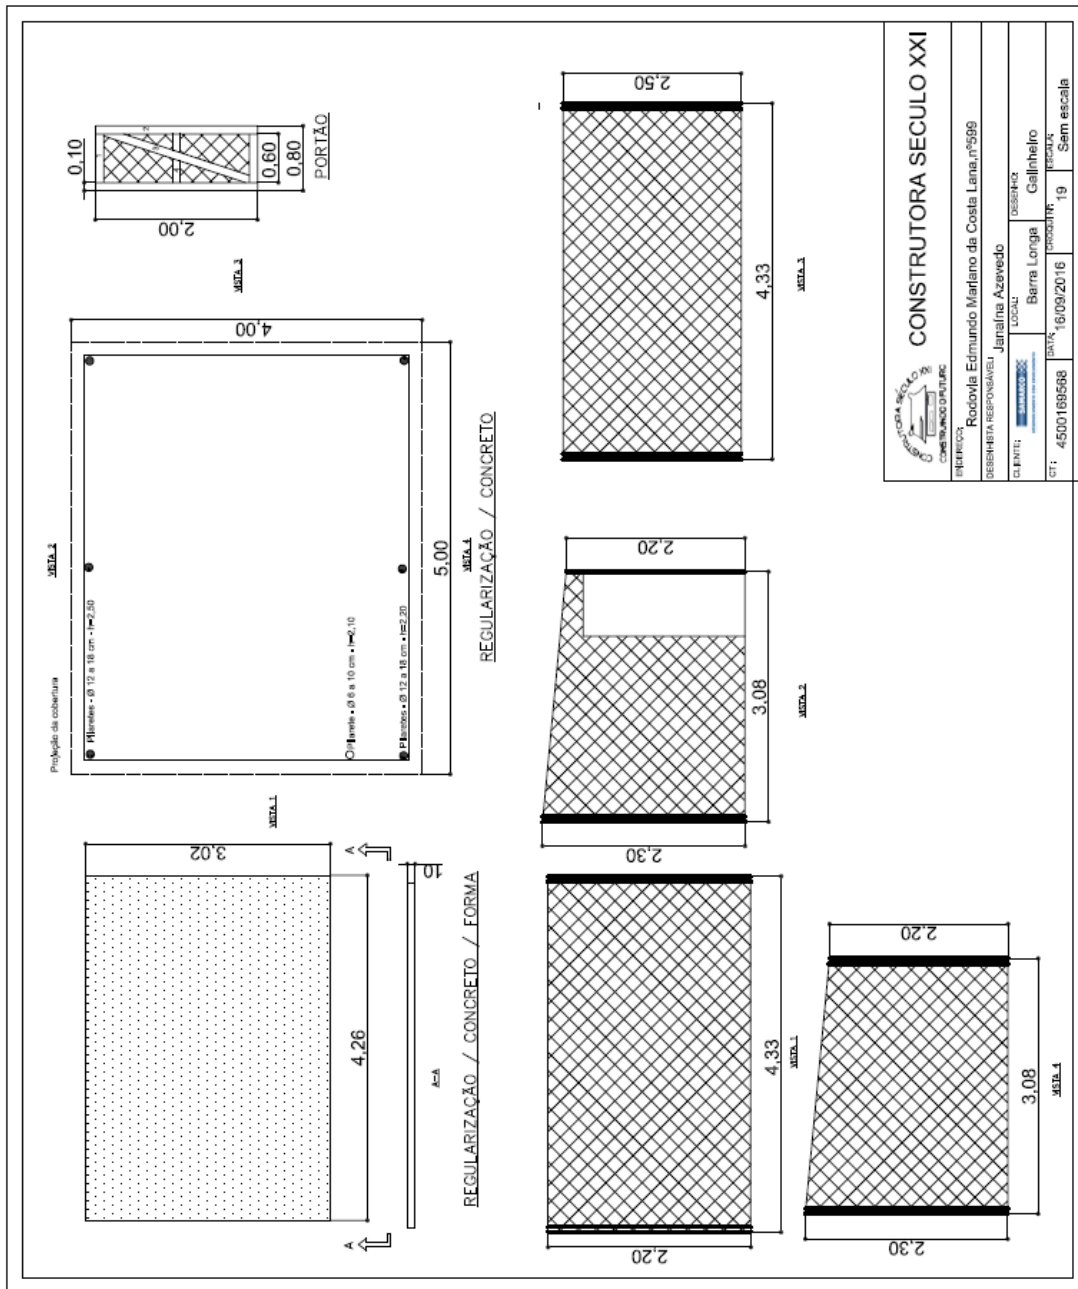

ESCALA:	Sem escala













### 3.9.

## REFORMA DE QUINTAIS - MORRO VERMELHO

### 3.9.1. ESCOLA ESTADUAL PADRE JOSÉ EPIFÂNIO

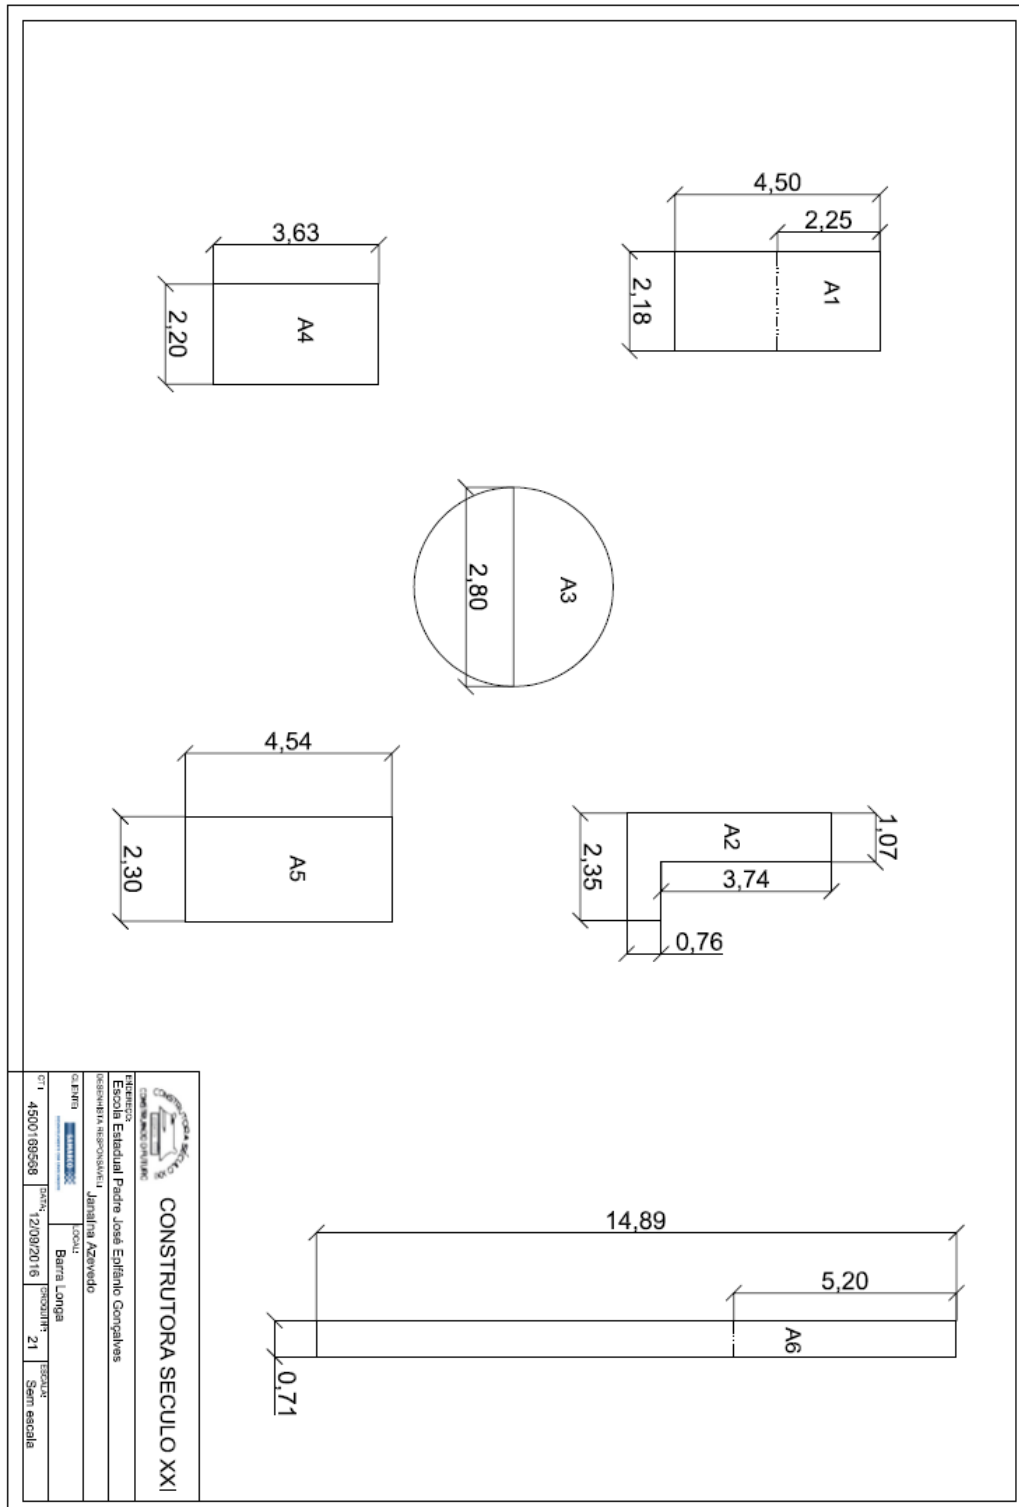


3.9.2. MV 365

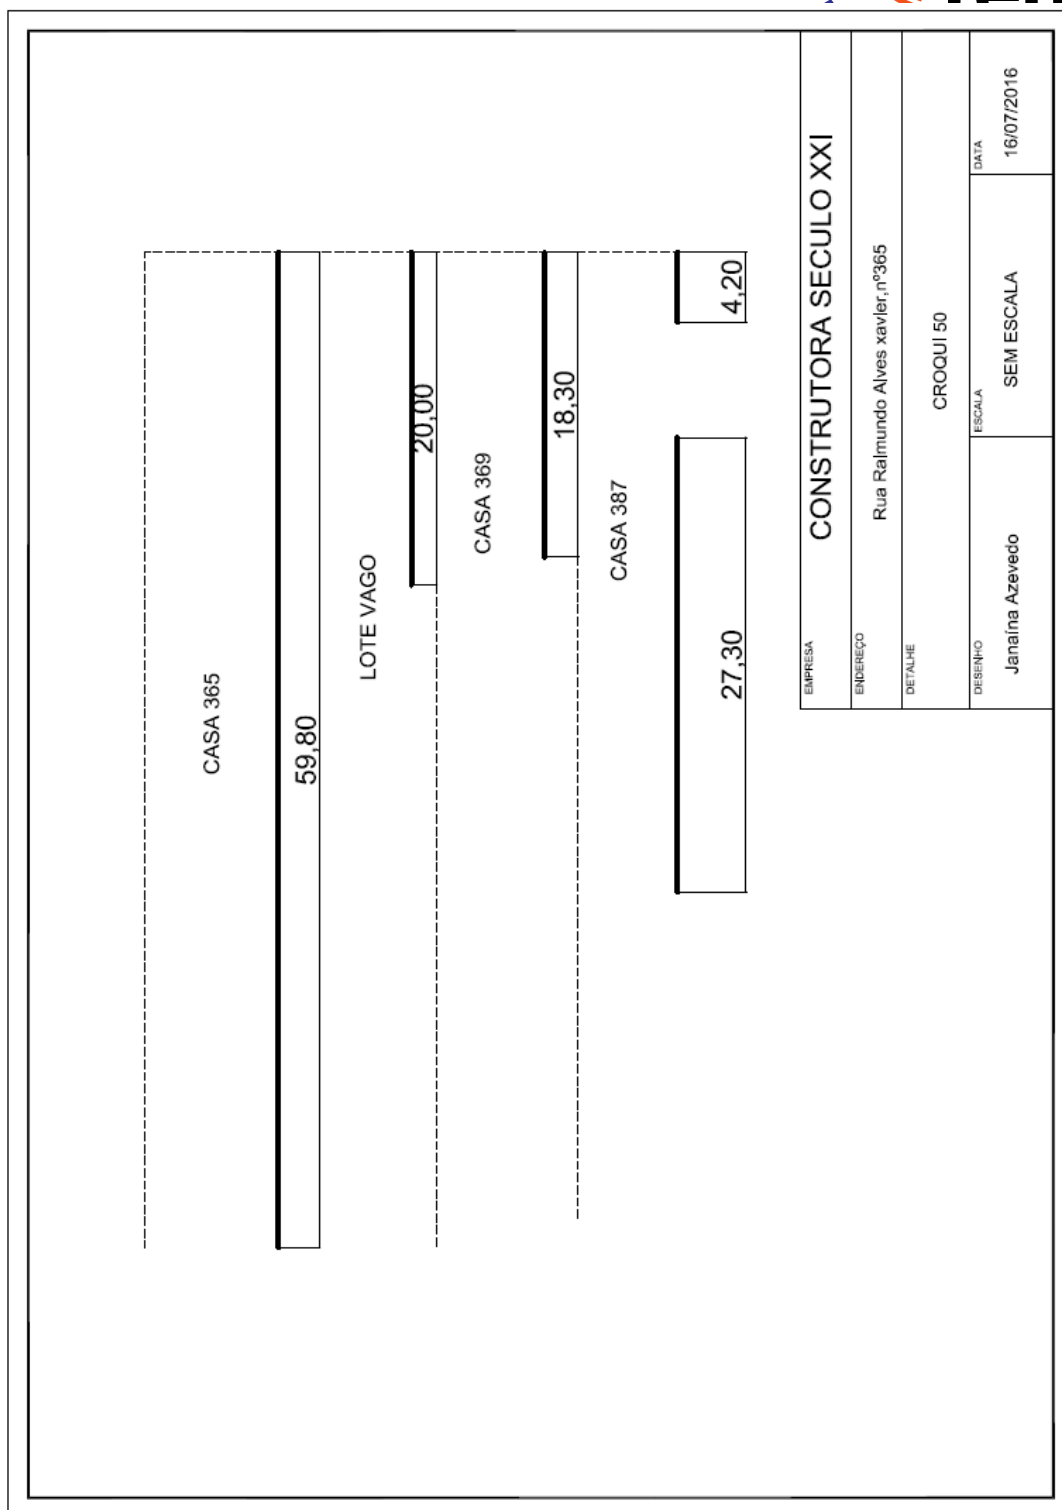


EMPRESA	CONSTRUTORA SECULO XXI		
ENDEREÇO	Rua Raimundo Alves xavier, nº365		
DETALHE	CROQUI 50		
DESENHO	Janaina Azevedo	ESCALA	SEM ESCALA
		DATA	16/07/2016


3.9.3. MV 369

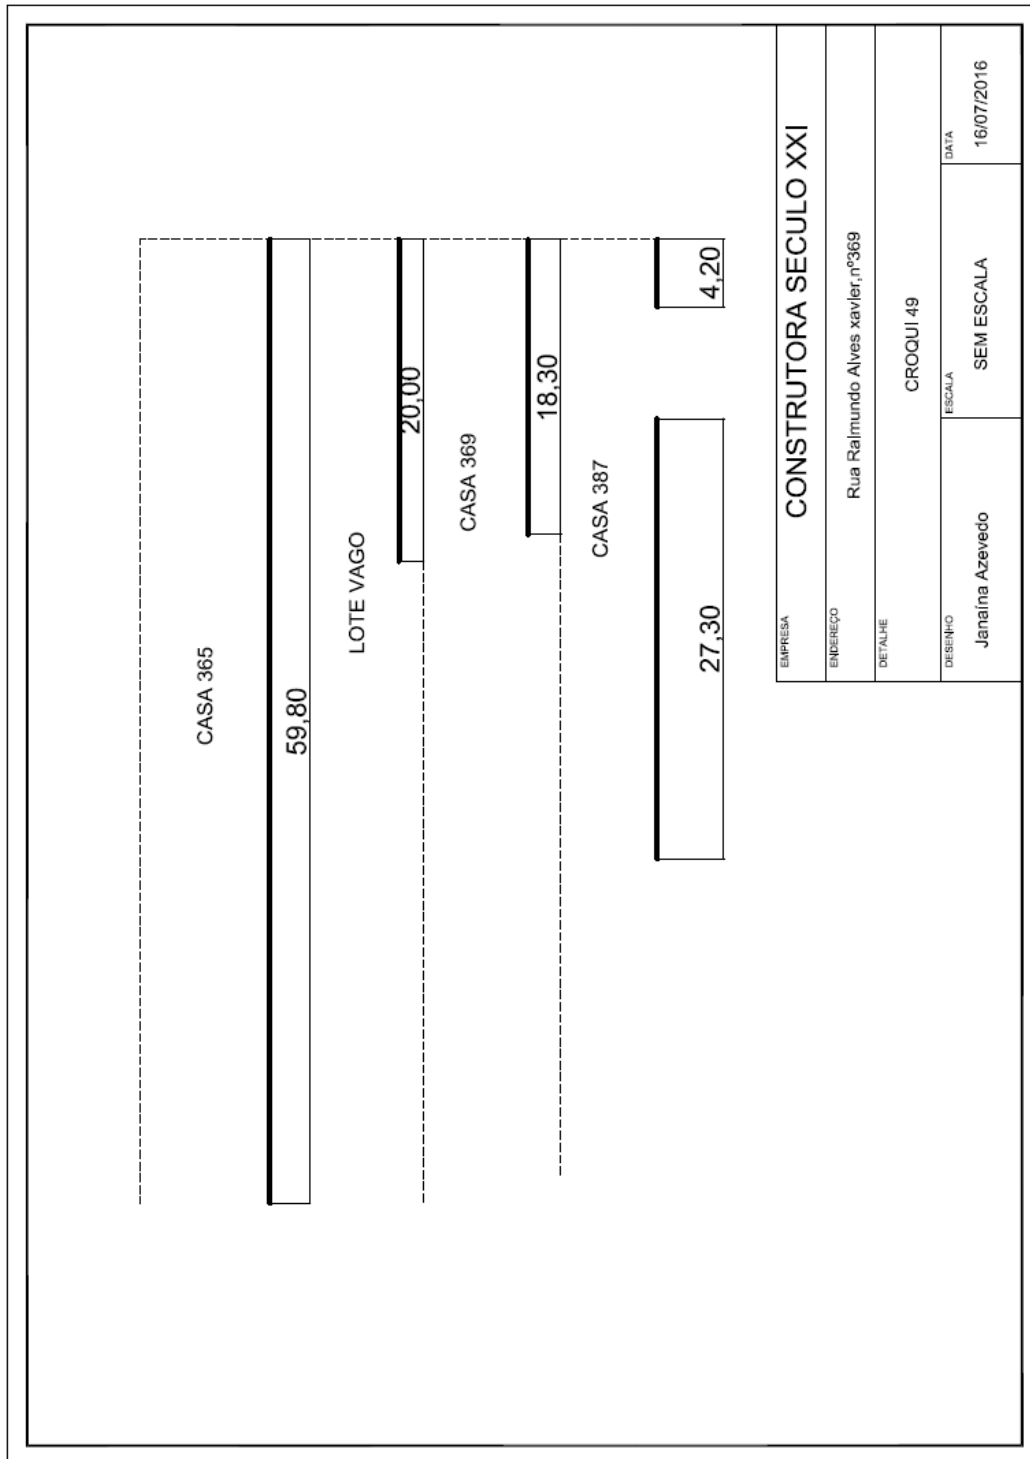


3.9.4. MV 387

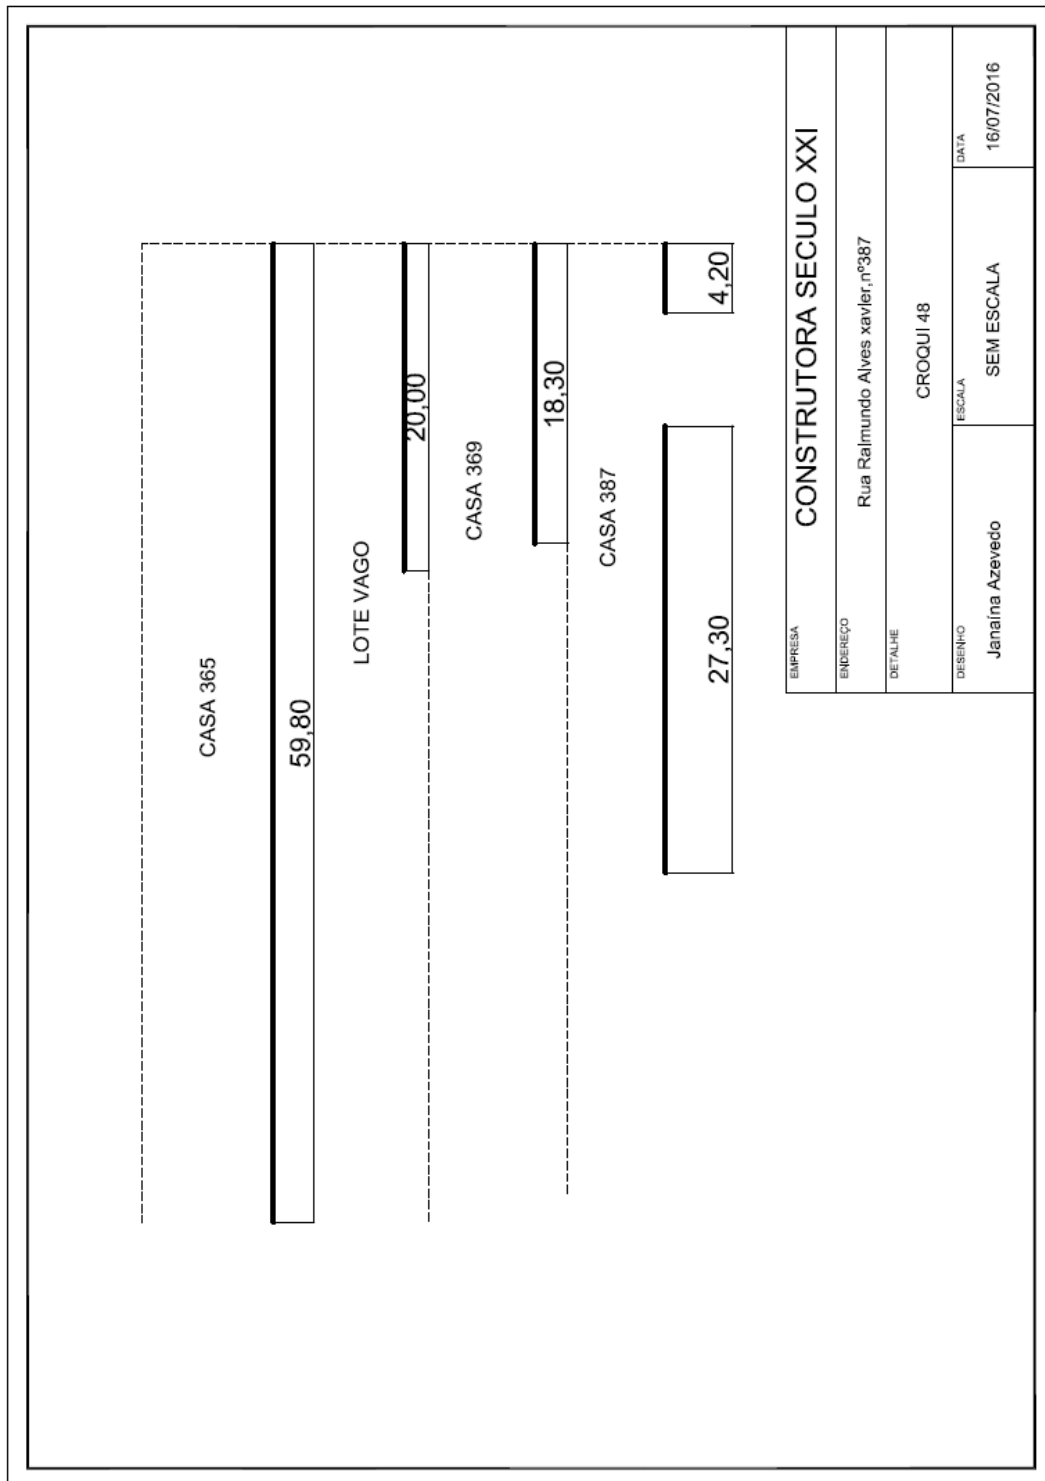


### 3.9.5. MV 465

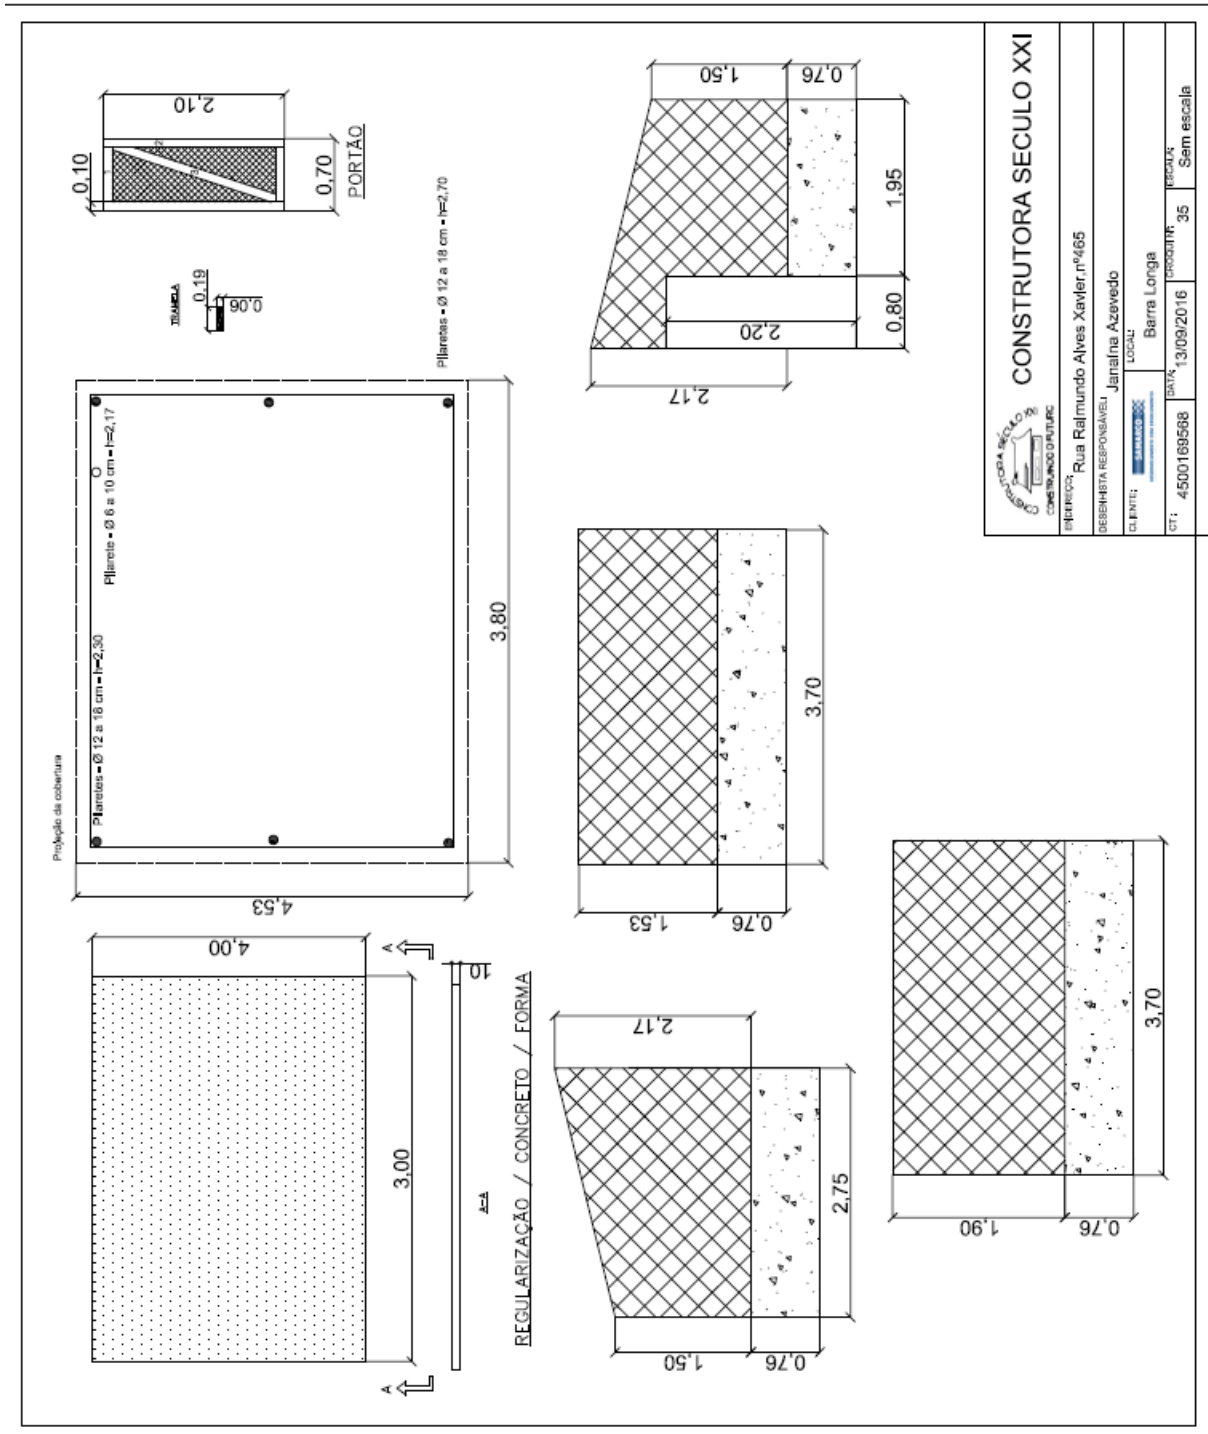


3.9.6. MV 545

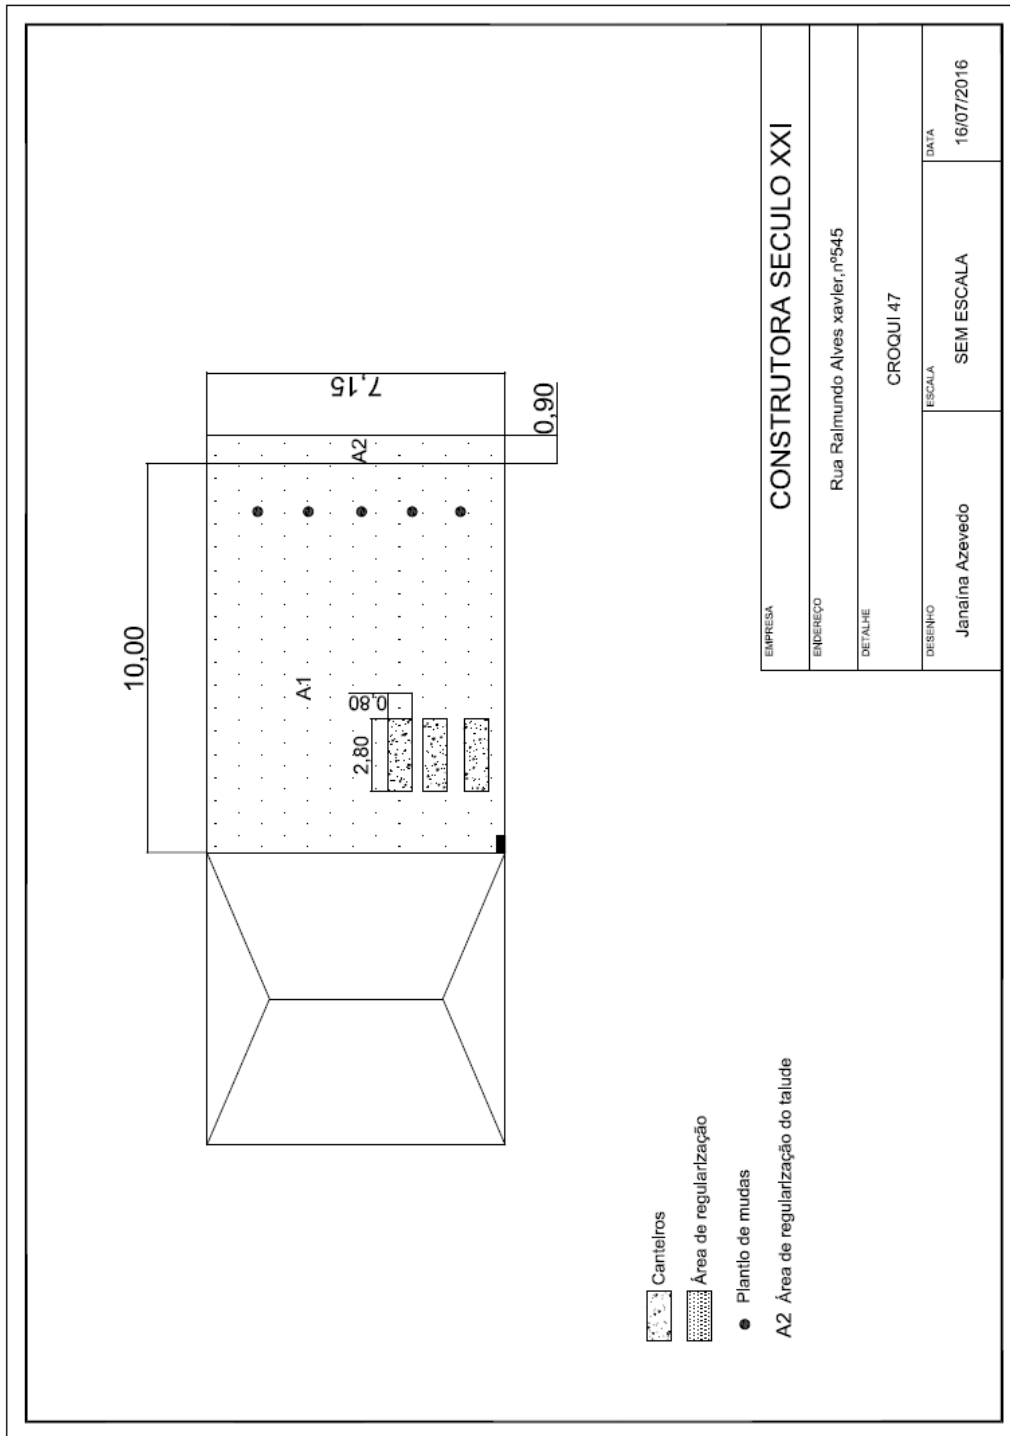

3.9.7. MV 551

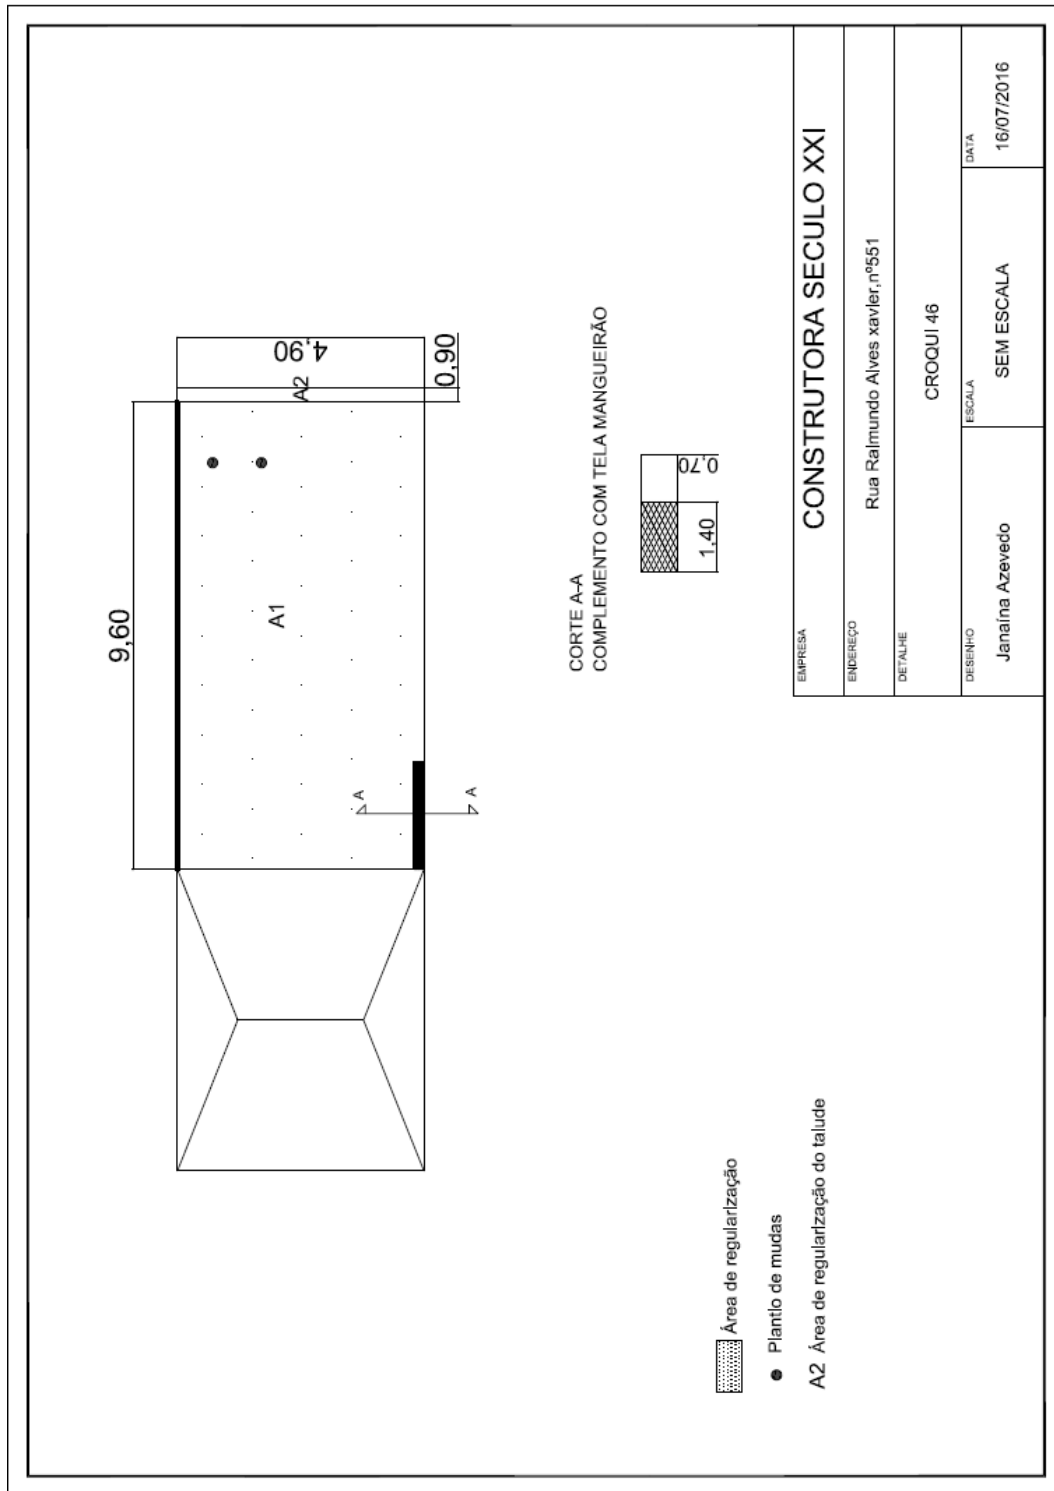


3.9.8. MV 561

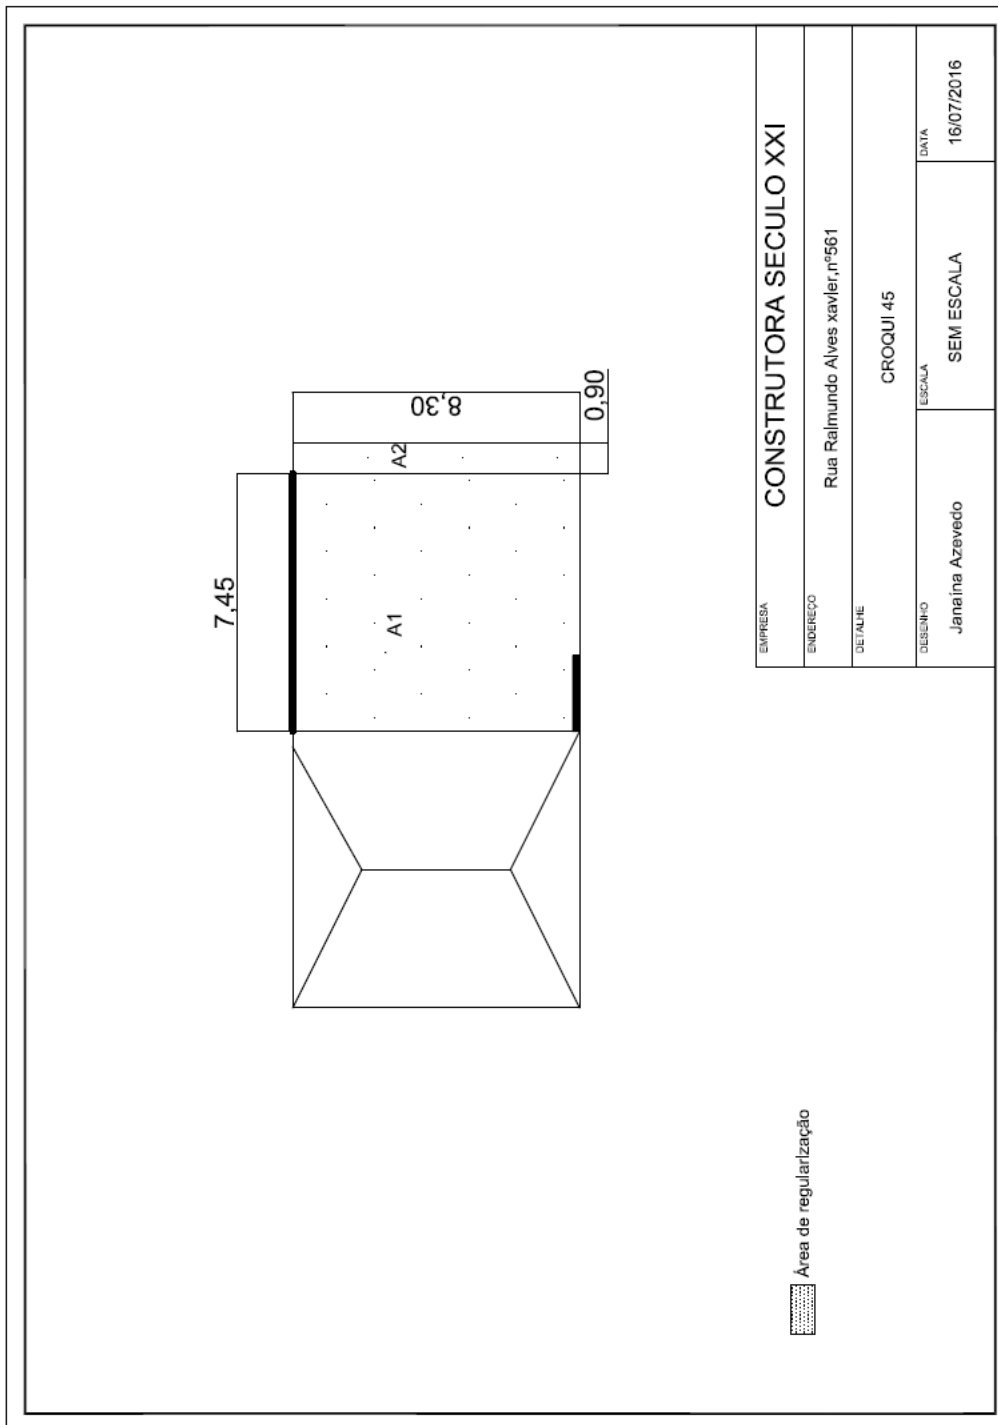


3.9.9. MV 573




FUNDAÇÃO  
**ova**

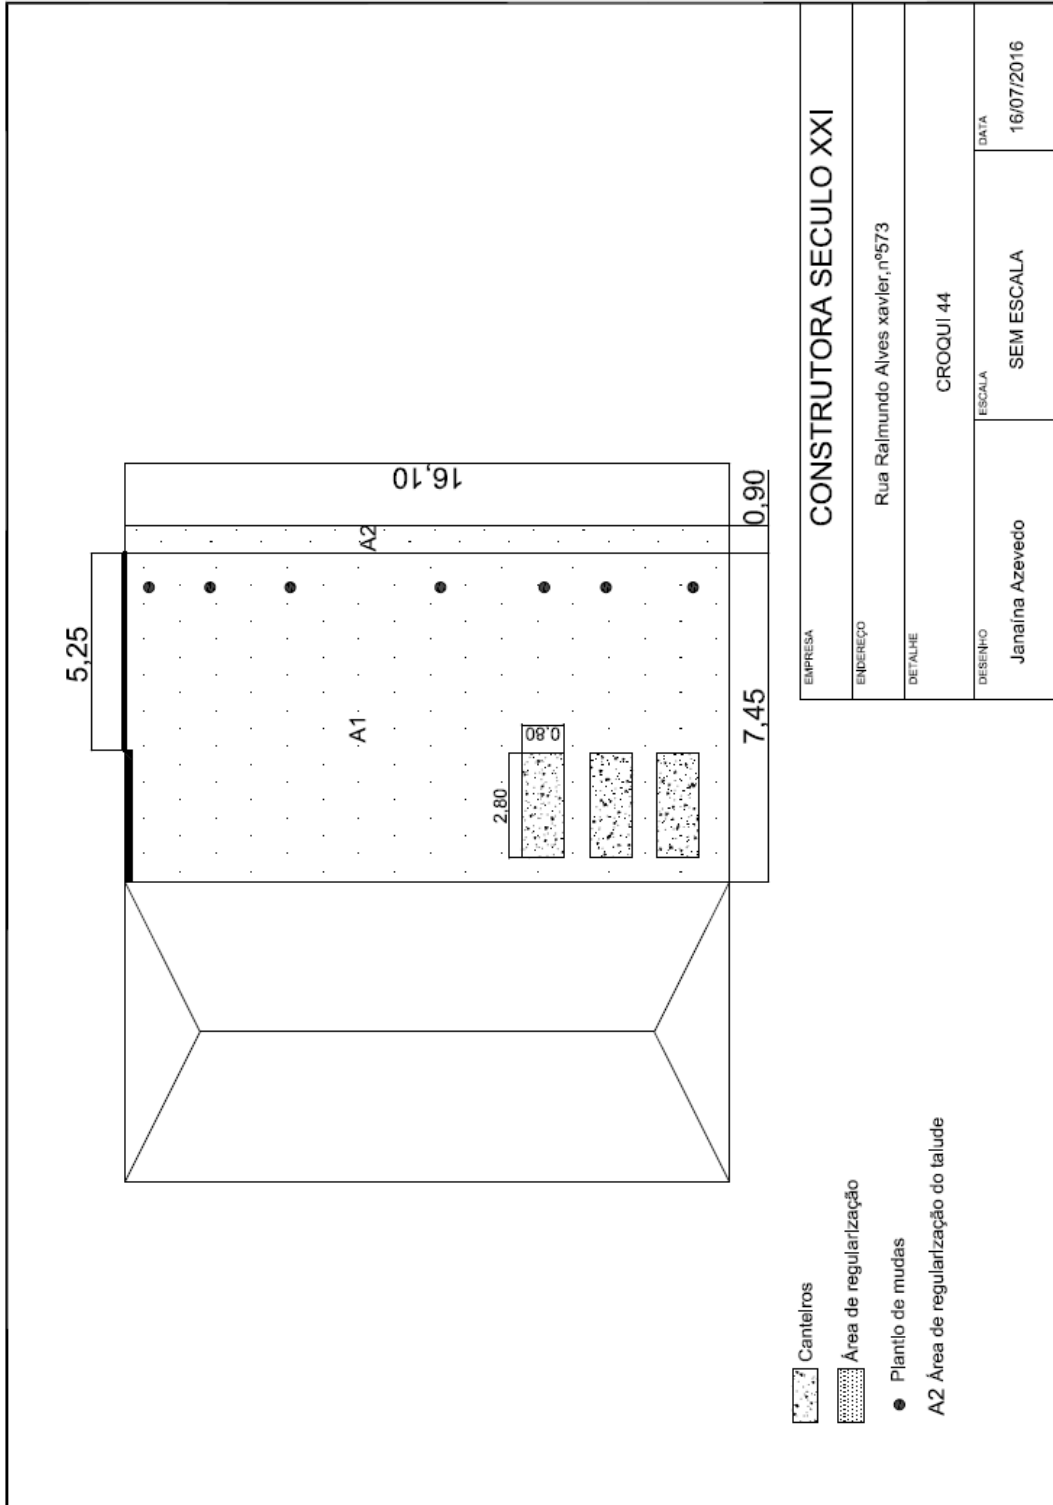


3.9.10. MV 583

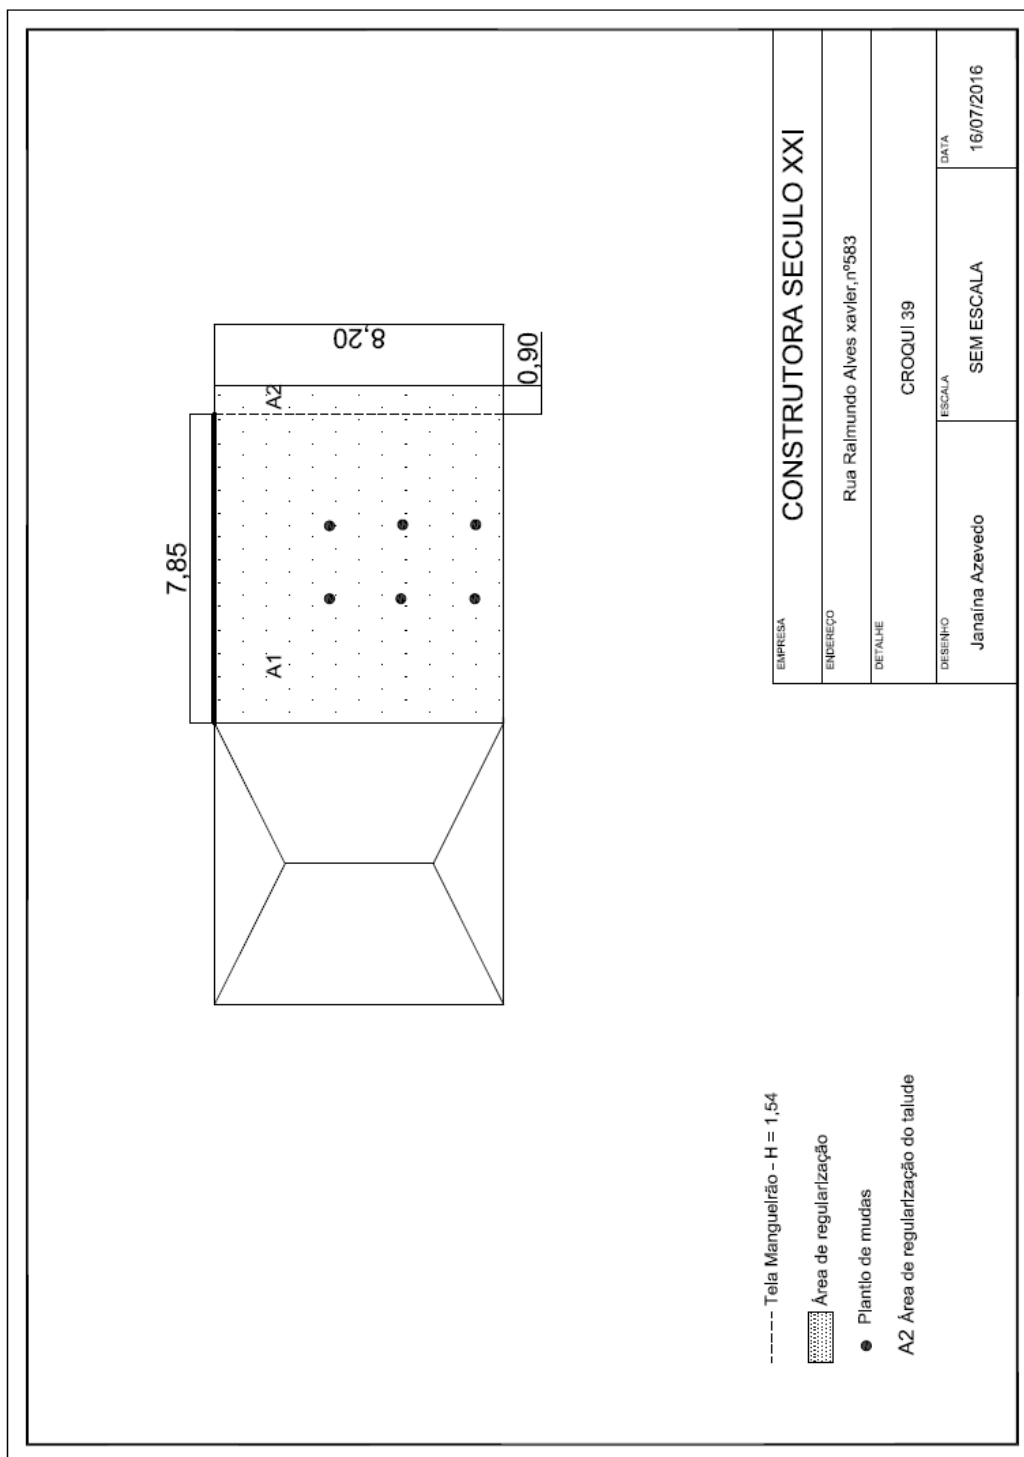


3.9.11. MV 593

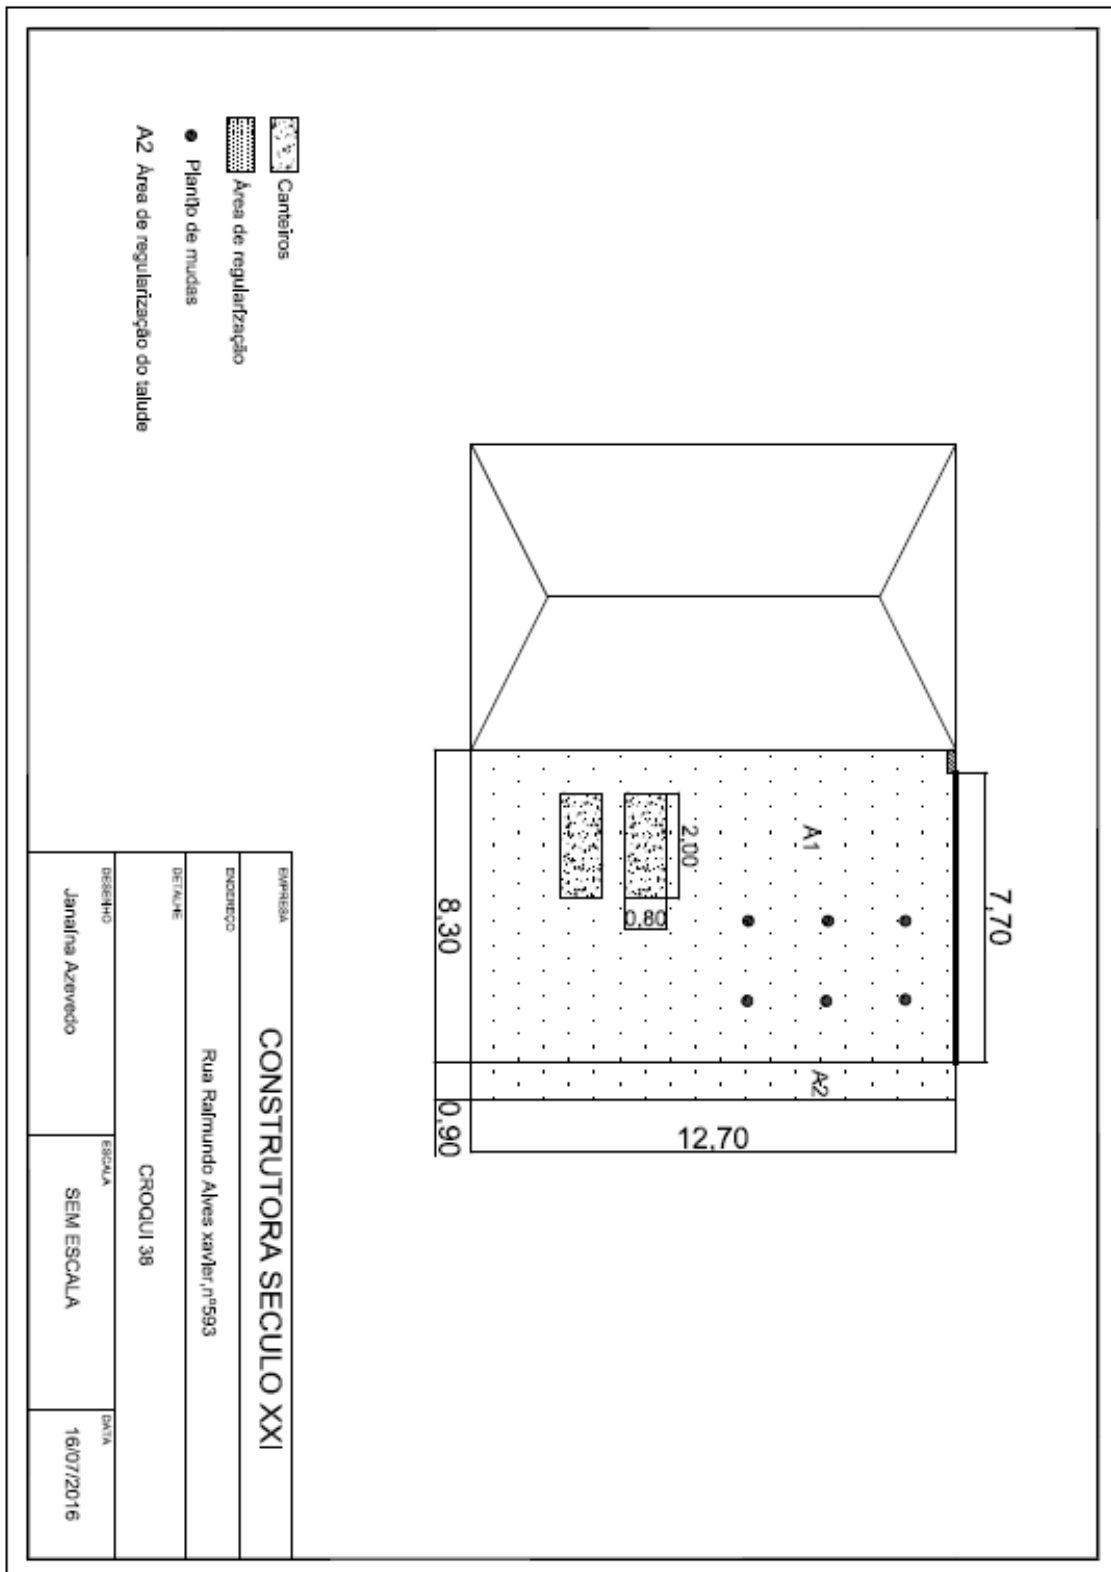

3.9.12. MV 603

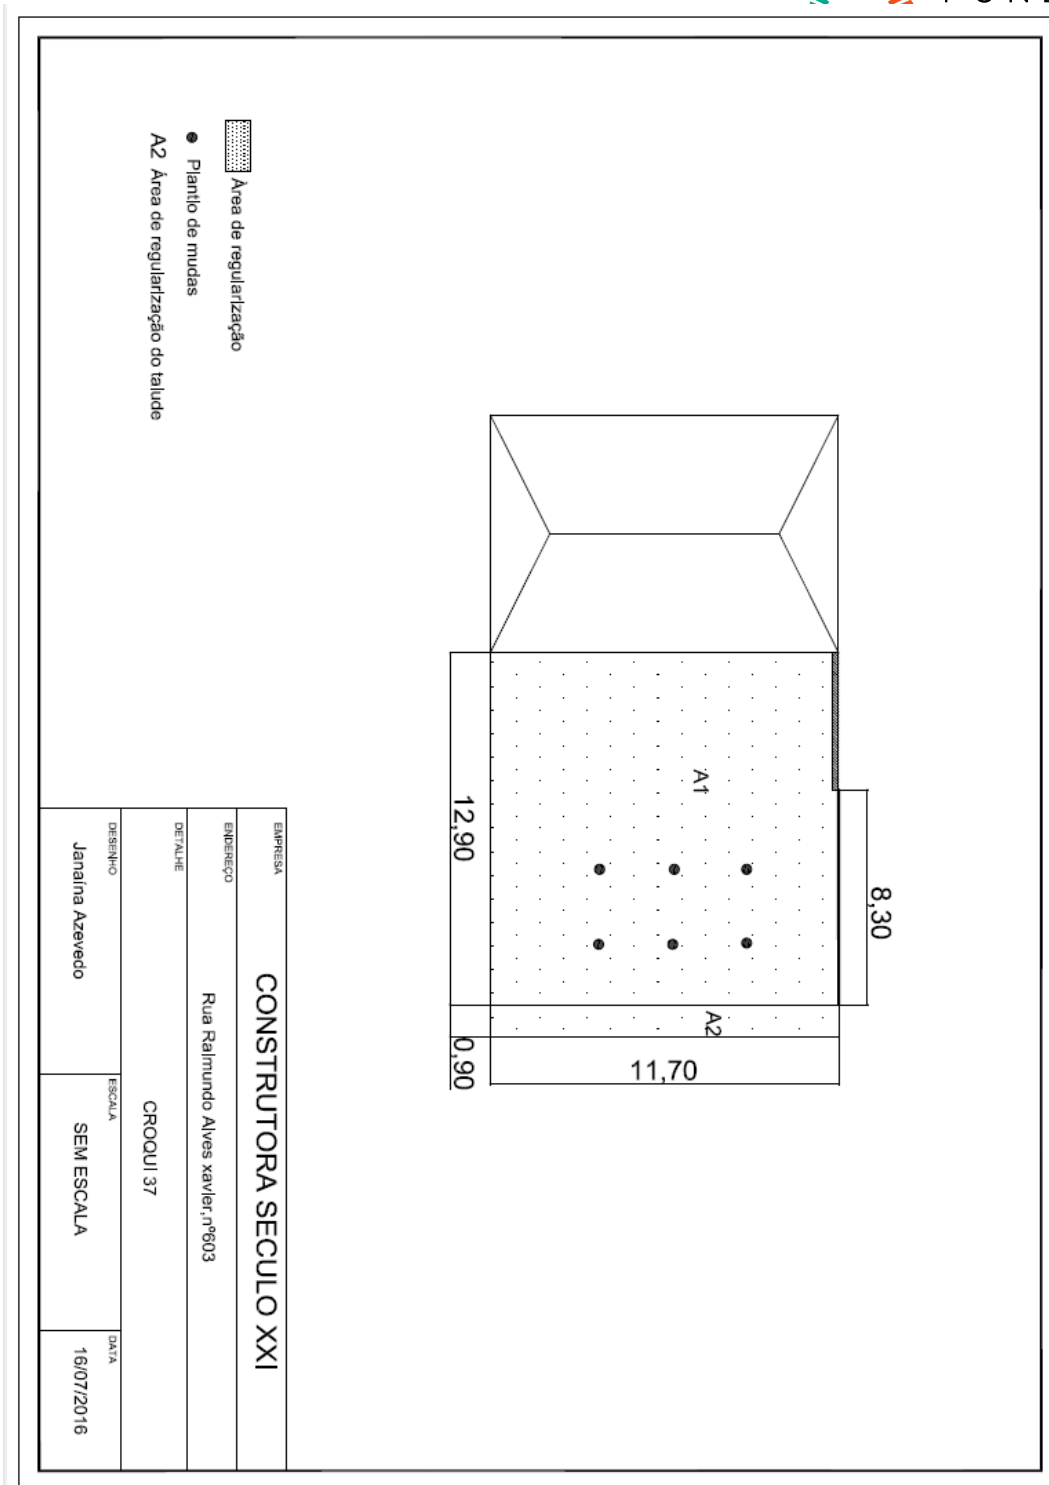


3.9.13. MV 613

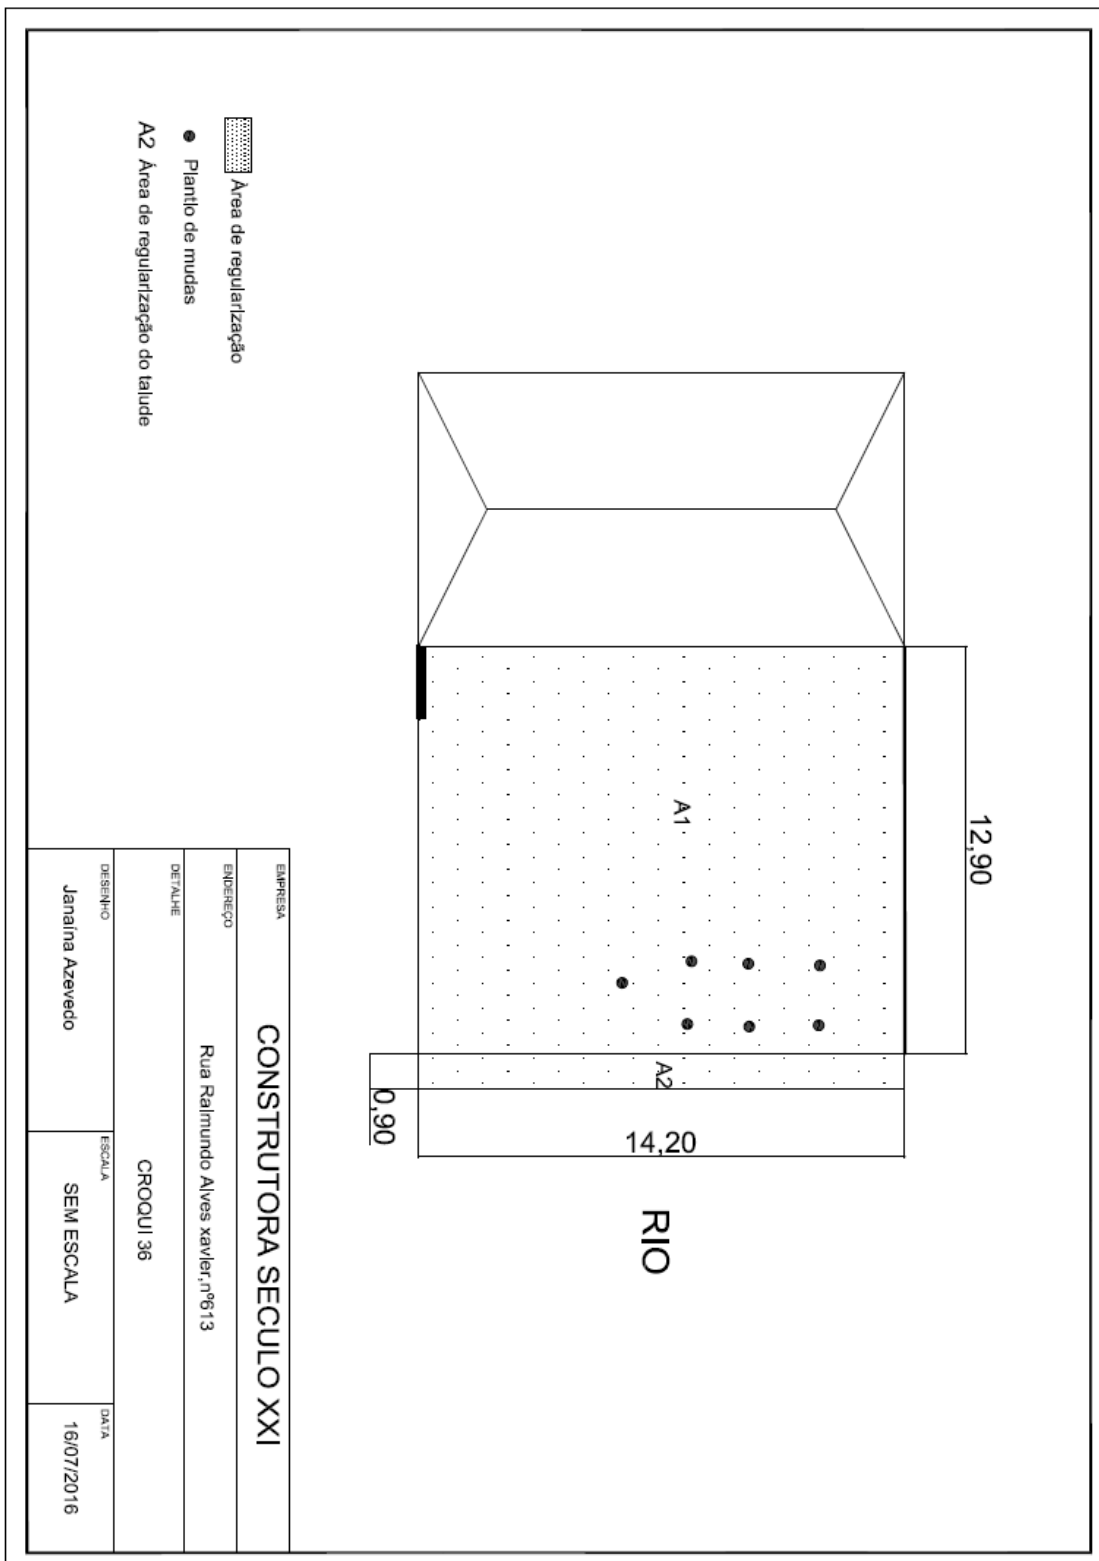


3.9.14.

MV 617

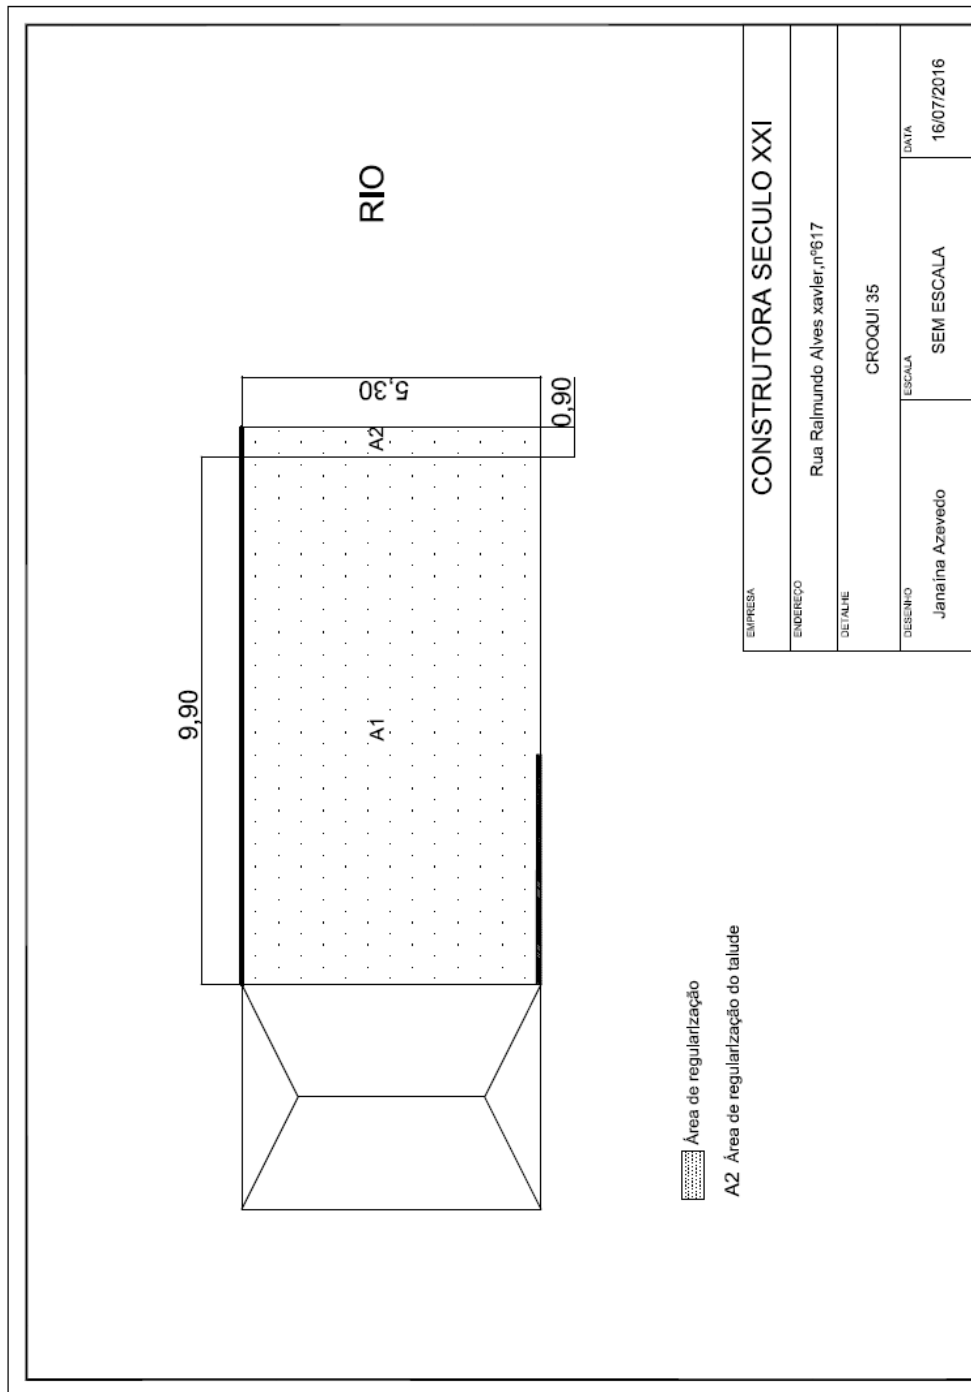


3.9.15. MV 623

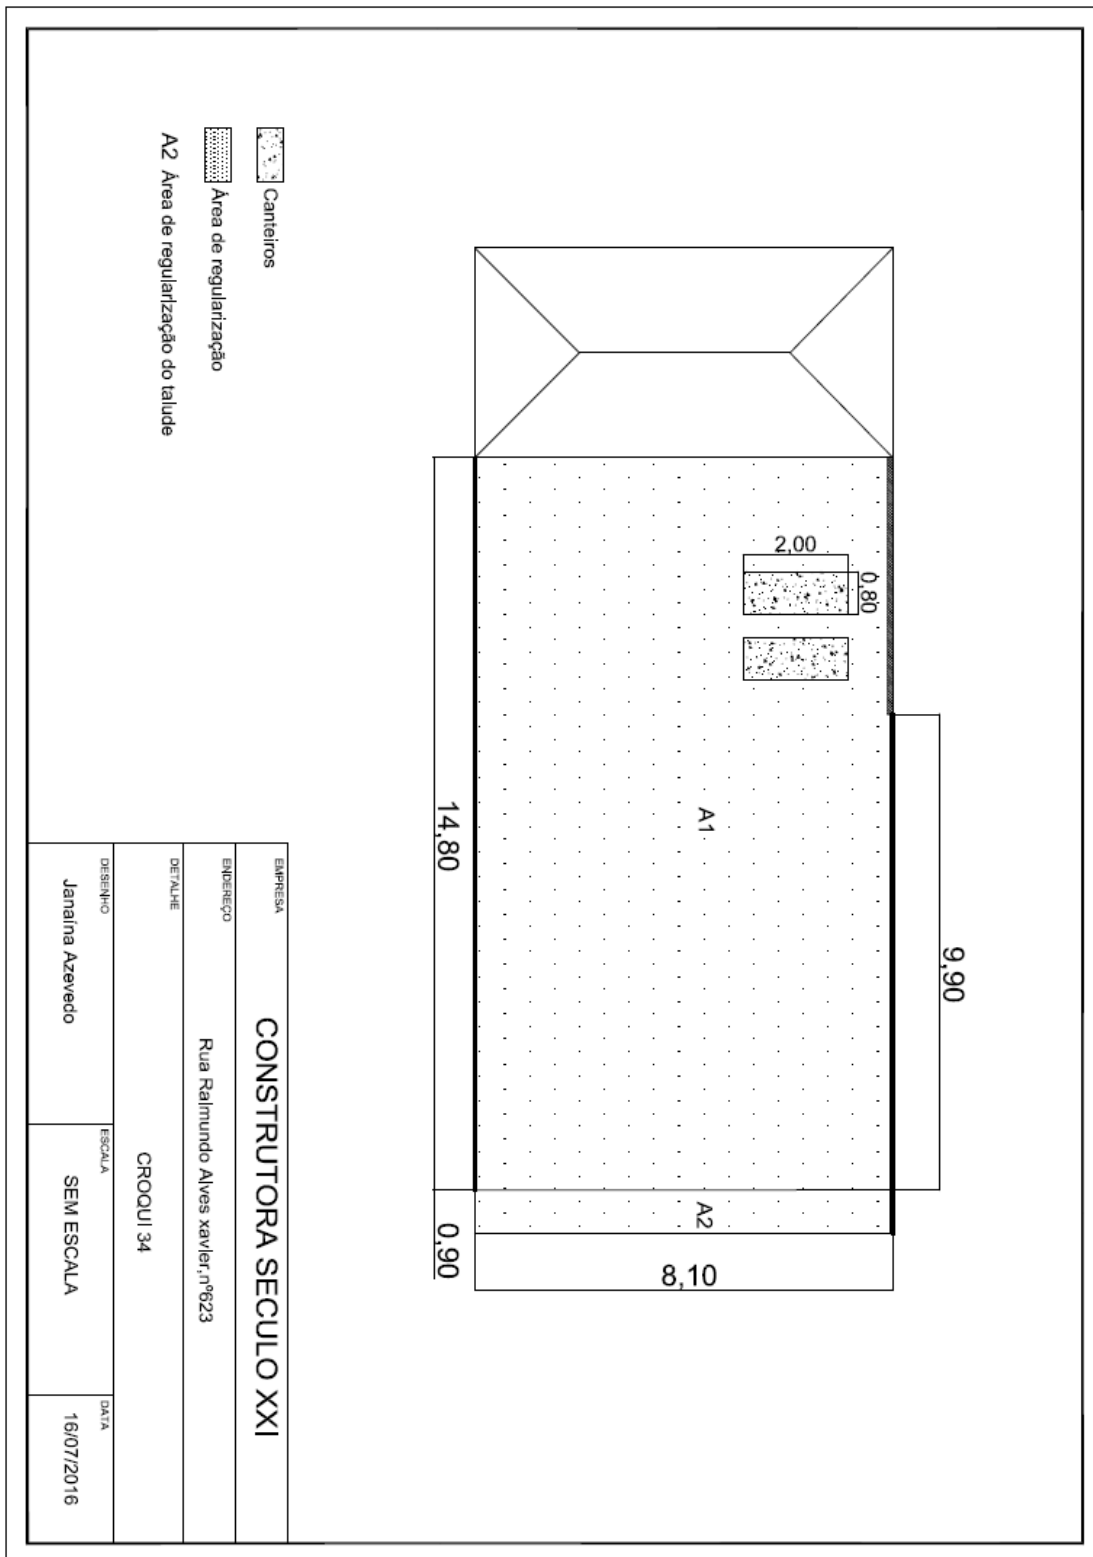




# Casa 103 G006940-C-100030- CASA06-ARQ-Folha02-R03

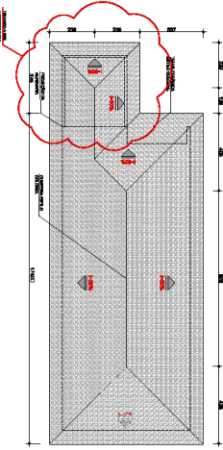




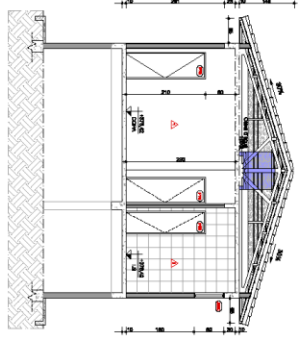




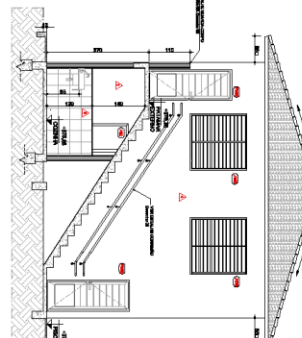




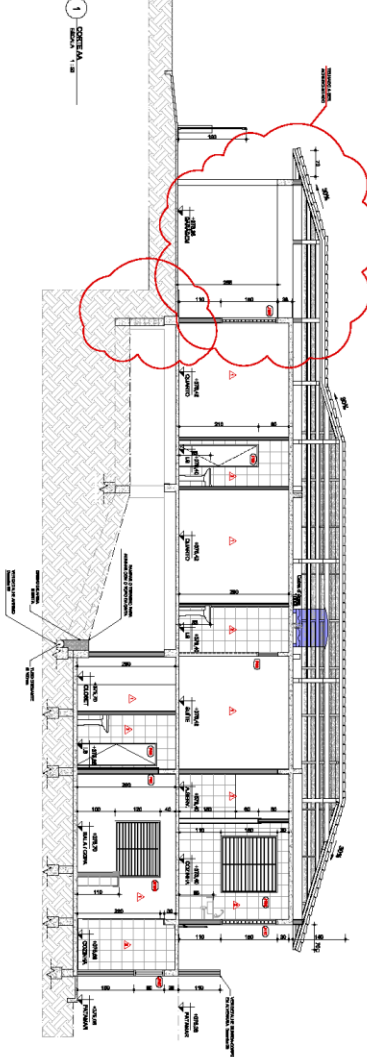




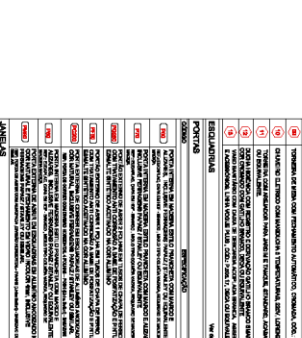




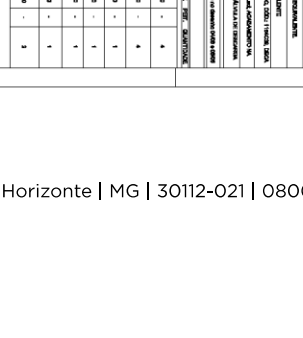




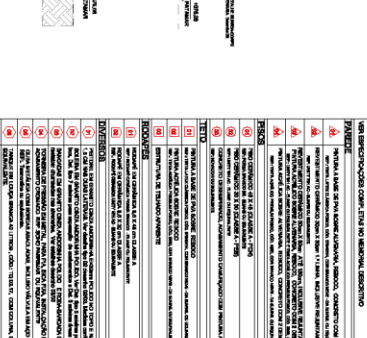




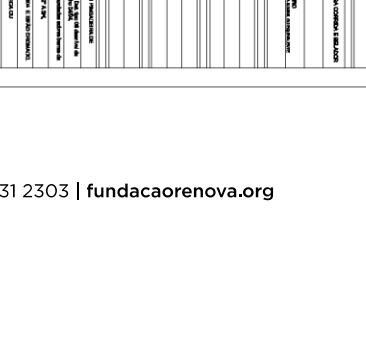




















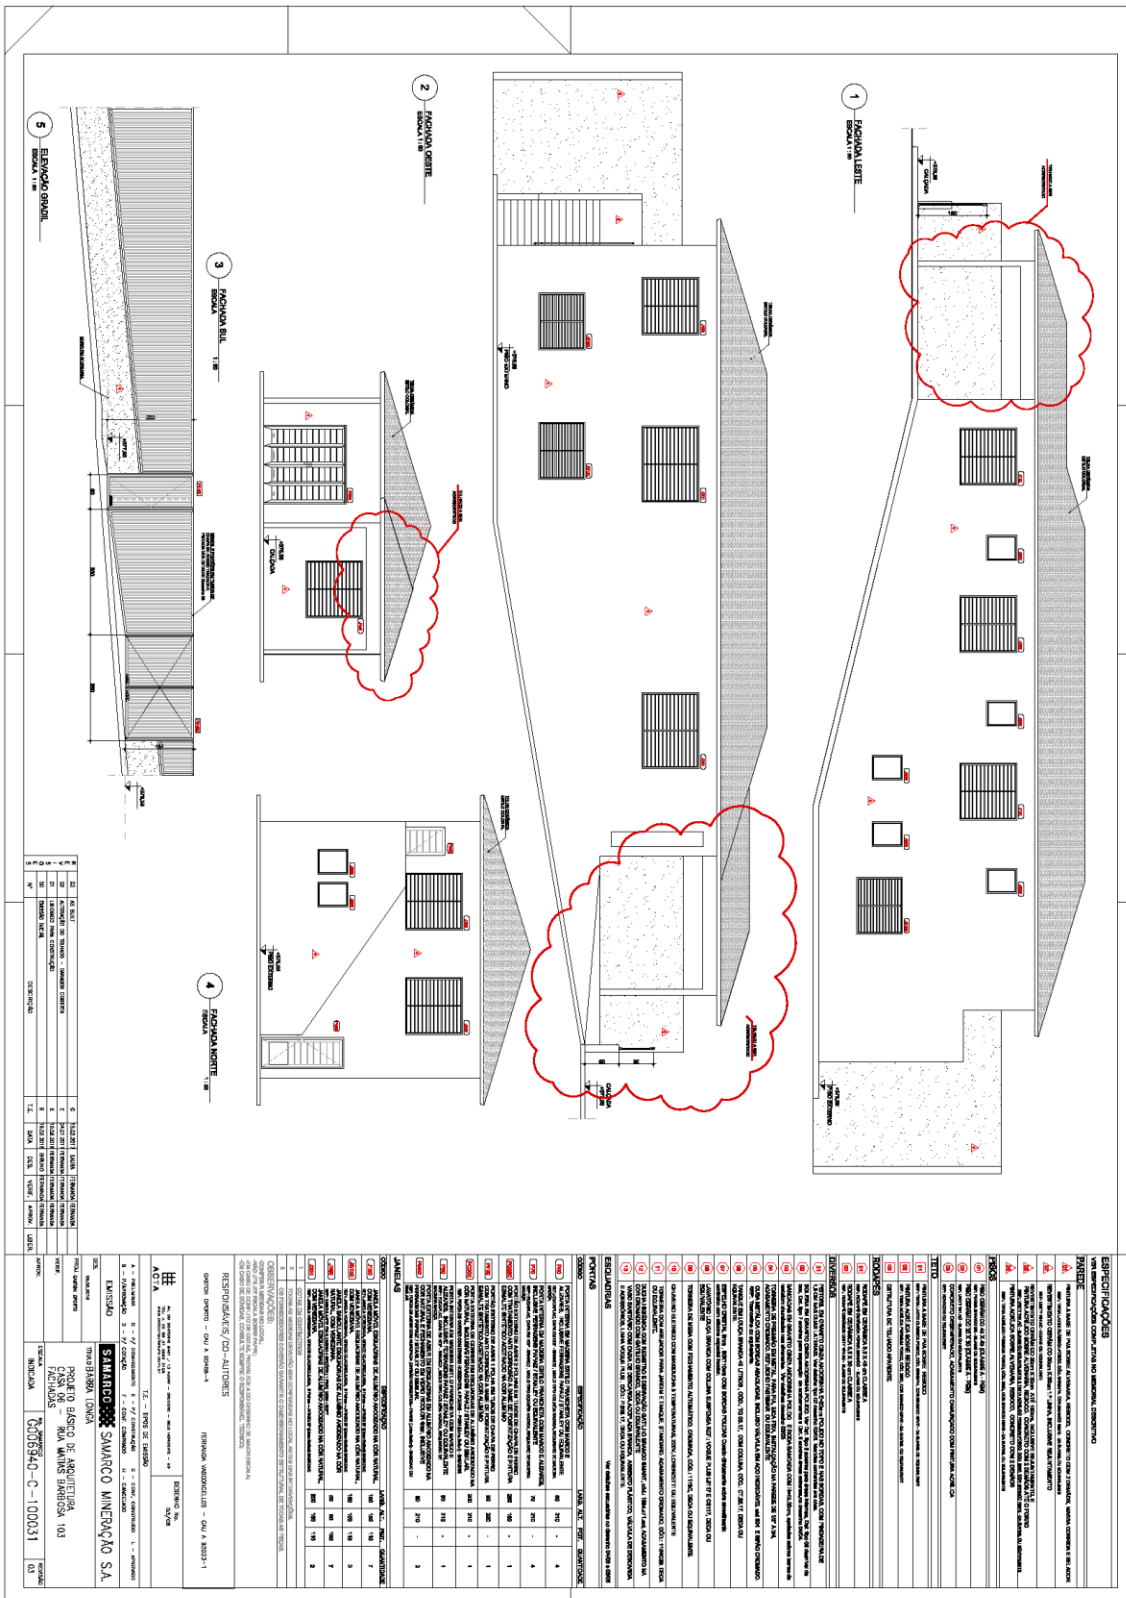

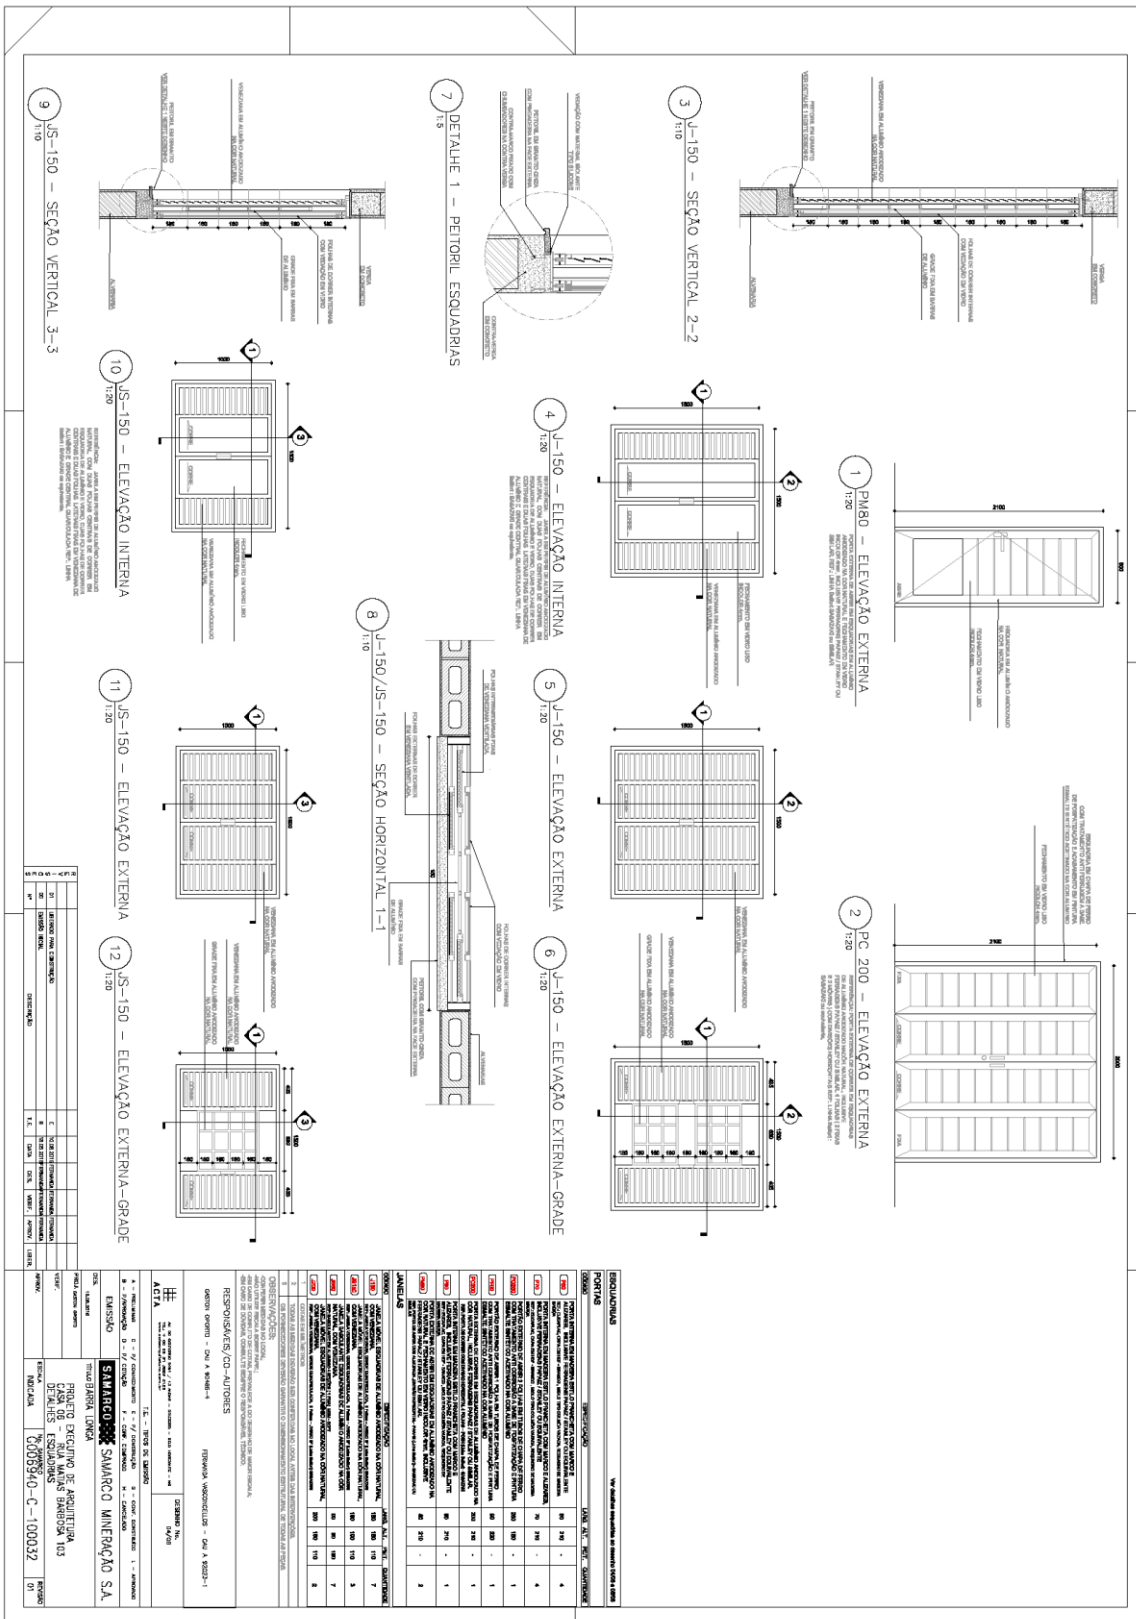



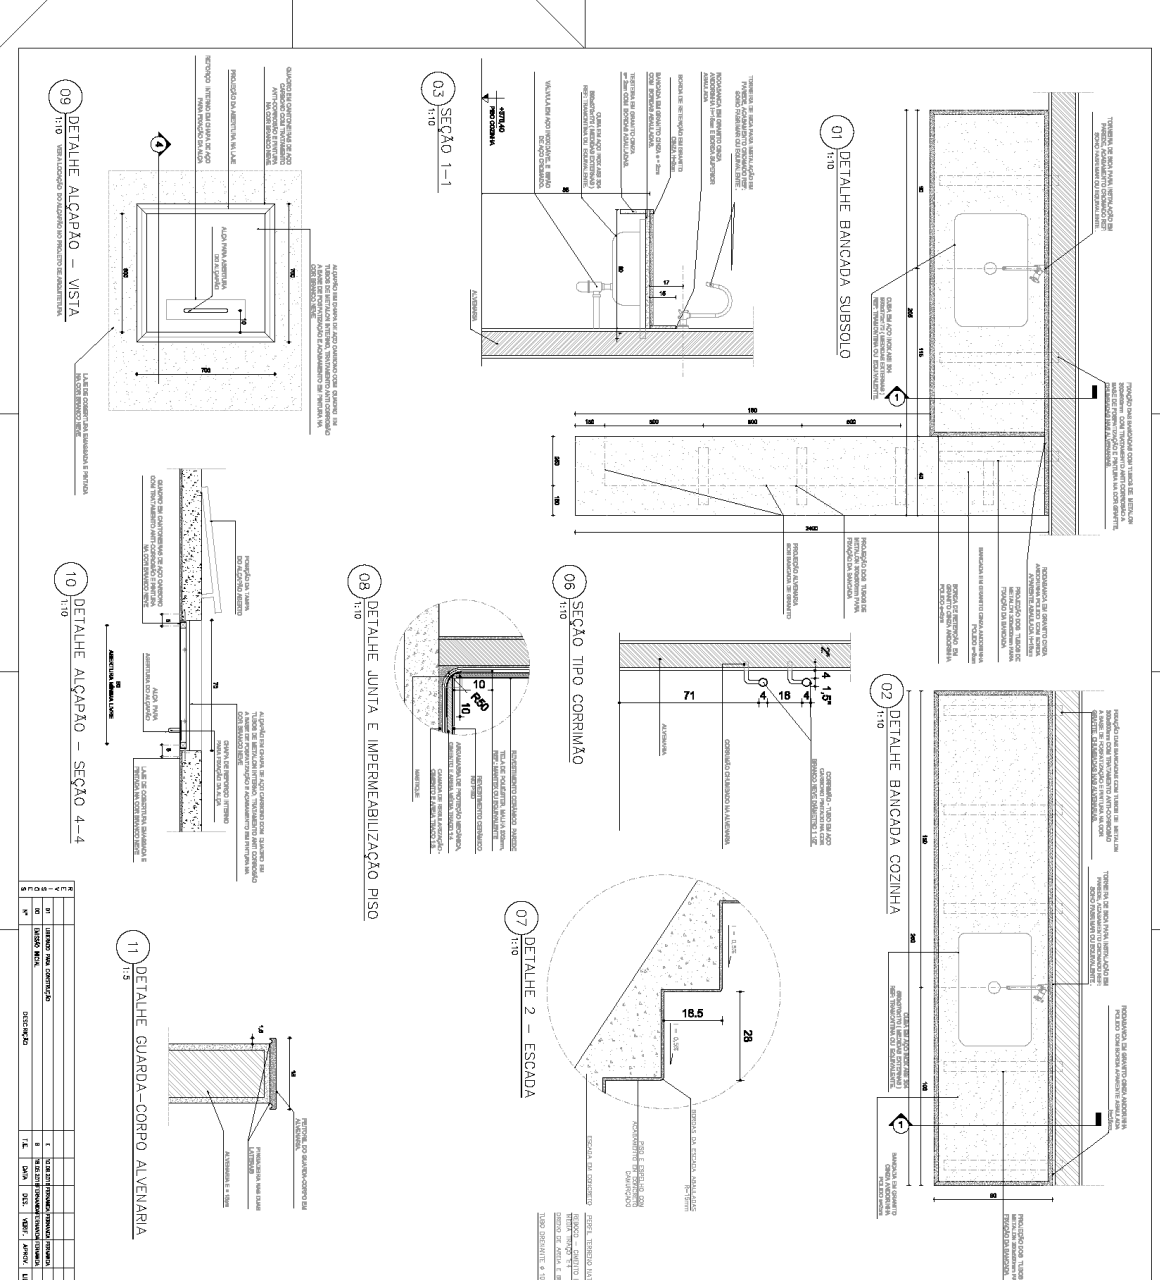

**01) DETALHE BANCADA SUBSOLDO**  
1:10

**02) DETALHE BANCADA COZINHA**  
1:10

**03) SEÇÃO 1-1**  
1:10



**06) SEÇÃO TIPO CORRIMÃO**  
1:10

**07) DETALHE 2 - ESCADA**  
1:10

**08) DETALHE JUNTA E IMPERMEABILIZAÇÃO PISO**  
1:10

**09) DETALHE ALÇAPÃO - VISTA**  
1:10

**10) DETALHE ALÇAPÃO - SEÇÃO 4-4**  
1:10

**11) DETALHE GUARDA-CORPO ALVEIARIA**  
1:15

**LEGENDA**























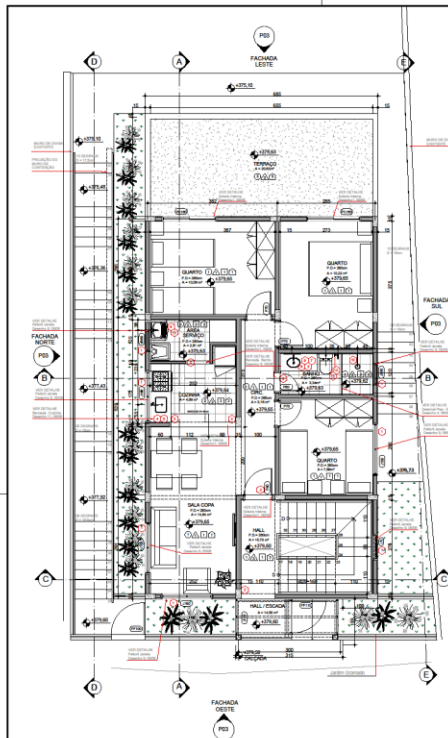

1 PLANTA 1º PAVIMENTO-TÉRREO  
ESCALA: 1/50  
Área = 64,27 m<sup>2</sup> + terraço 20,62 m<sup>2</sup>.

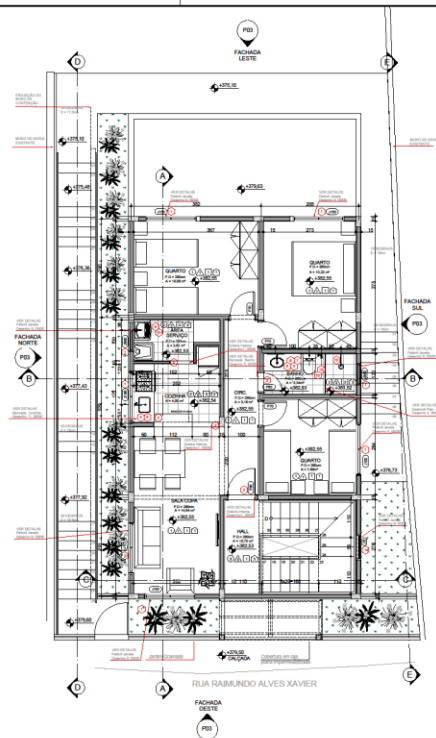

2 PLANTA BAIXA 2º PAVIMENTO  
ESCALA: 1/50  
Área = 64,27 m<sup>2</sup>

**ESPECIFICAÇÕES**  
VER ESPECIFICAÇÕES COMPLETAS NO MEMORIAL DESCRITIVO









**ESQUADRIAS**

Ver detalhes esquadradas no desenho 05/24

**PORTAS**


**RESPONSÁVEIS/CO-AUTORES**

DESENHISTA: GUSTAVO GONÇALVES - CAU A 80486-4

PROJETO EXECUTIVO DE ARQUITETURA  
CASA 05 - RUA RAMUNDO ALVES XAVIER, 347  
JUNTAUS

ESCALA: 1/50

PROJETO: G006940-C-100213

DATA: 03/08/2023

REVISÃO: 03

**ESPECIFICAÇÕES**  
NÃO ESPECIFICAÇÕES COMPLETAS NO MEMORIAL DESCRITIVO

**PAREDE**







**SAMARCO MINERAÇÃO S.A.**

PROJETO EXECUTIVO DE ARQUITETURA  
FACHADAS







INDICADA: G006940-C-100215

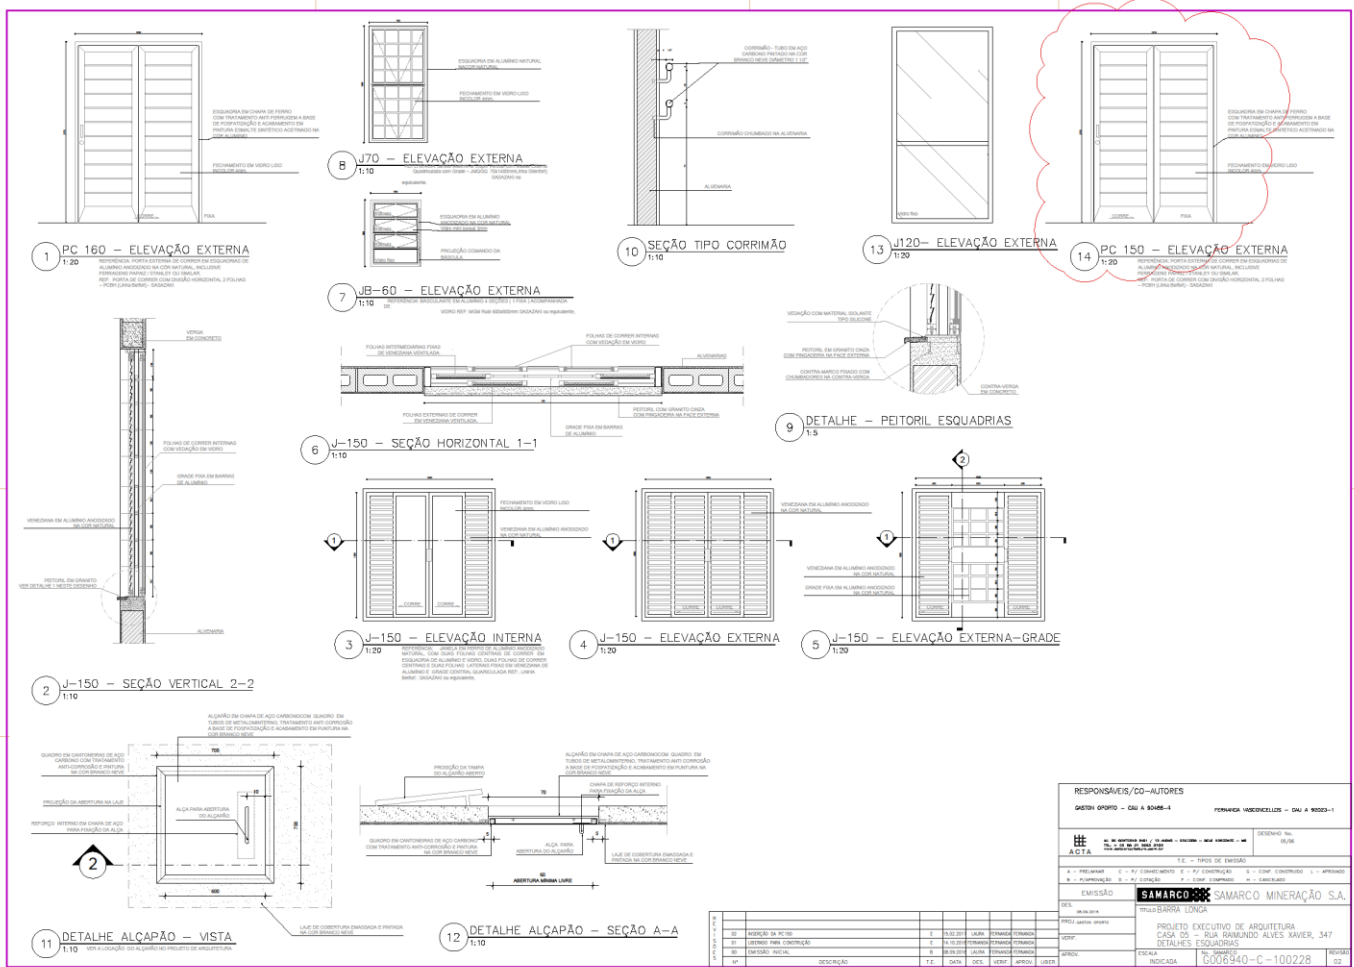


RESPONSÁVEIS/CO-AUTORES	
GEÓM. OPORTE – CUI A 8085-4	FERRAZ HEDERICLES – CUI A 8085-1
HE ALÇA	DESENHO Nº. 0001
T.E. = TIPO DE EMISSÃO	
EMISSÃO <b>SAMARCO</b> SAMARCO MINERAÇÃO S.A.	
DESEMPENHO: <b>SAMARCO</b> SAMARCO MINERAÇÃO S.A.	
PROJETO EXECUTIVO DE ARQUITETURA	
CASA 05 - RUA BARBANDO ALVES XAVIER, 347	
DETALHE DAS ESQUADRIAS	
ESCALA	REVISÃO
INDICADA	G006940-C-100228

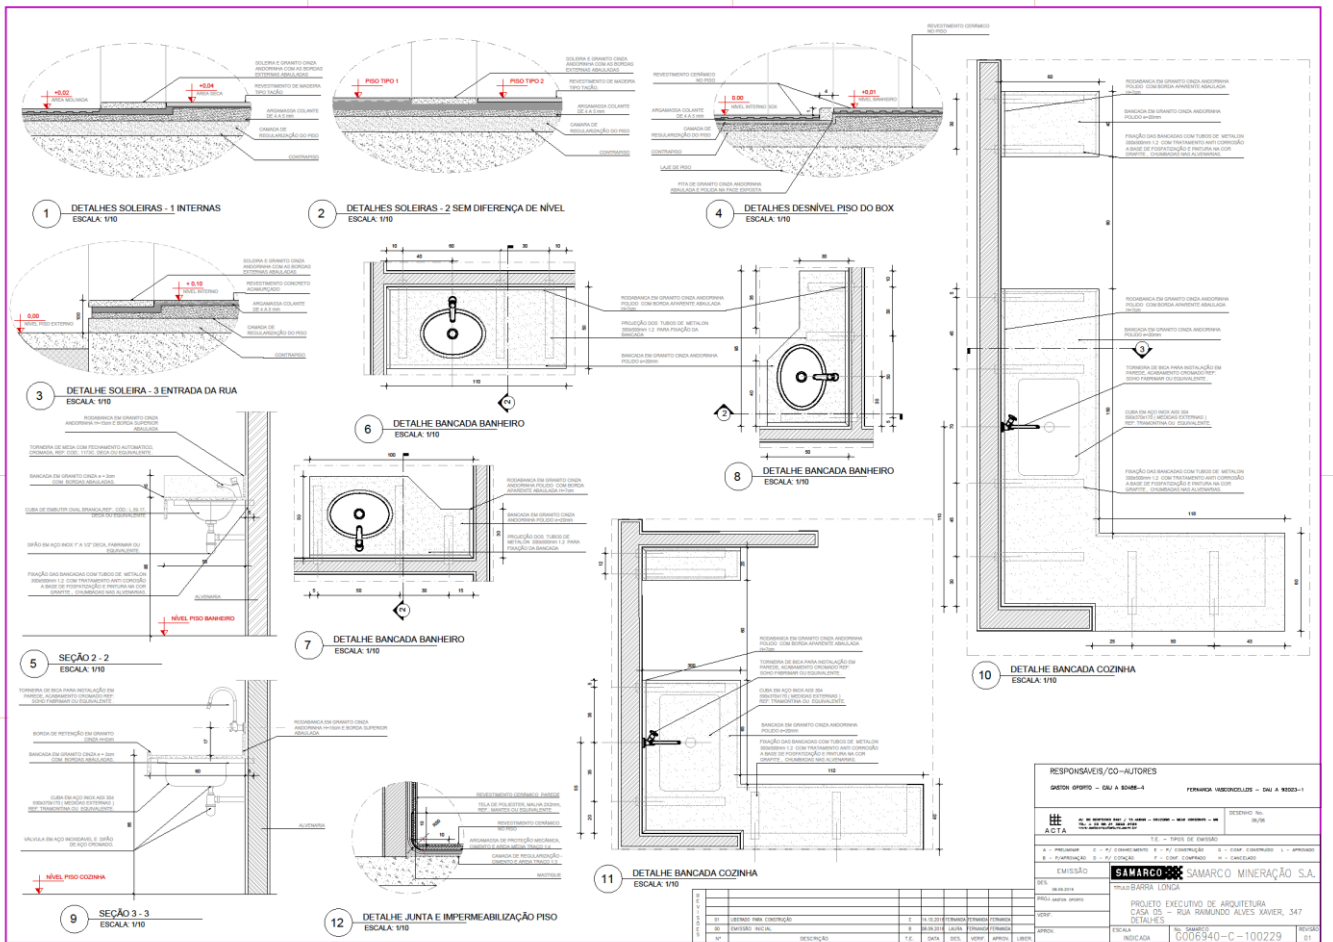


RESPONSÁVEIS/CO-AUTORES		GUSTAVO GOMES - GAU A 0088-A		FERNANDA HEDERLIZZI - GAU A 0023-1	
PROJETO	REVISÃO	PROJETO	REVISÃO	PROJETO	REVISÃO
ACTA		ACTA		ACTA	
emissão					
Samarco		SAMARCO MINERAÇÃO S.A.			
PROJETO EXECUTIVO DE ARQUITETURA					
CASA 05 - RUA RAMUNDO ALVES XAVIER, 347					
DETALHES					
ESCALA		006940-C-100229			
INDICADA					






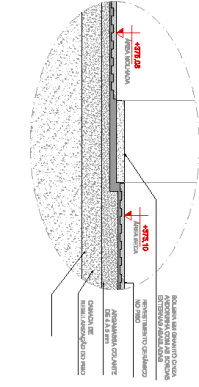


1 DETALHE SOLEIRAS-1 INTERNAS  
1:10

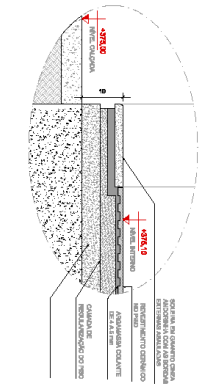


2 DETALHE SOLEIRA-2 ENTRADA DA RUA  
1:10

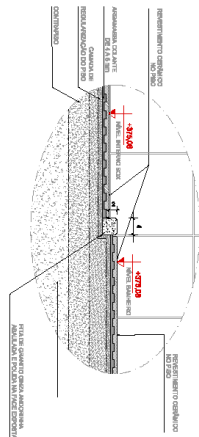


3 DETALHE DESNIVEL PISO DO BOX  
1:10

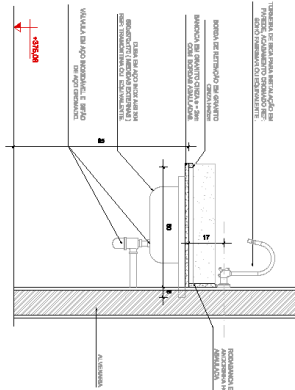

4 SEÇÃO 2-2  
1:10

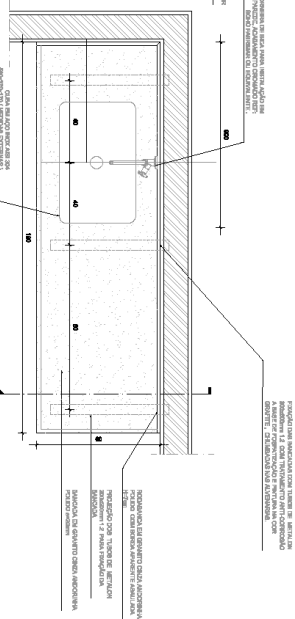


5 DETALHE BANCADA COZINHA  
1:10

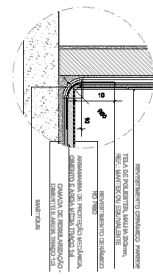


6 DETALHE JUNTA E IMPERMEABILIZAÇÃO PISO  
1:10


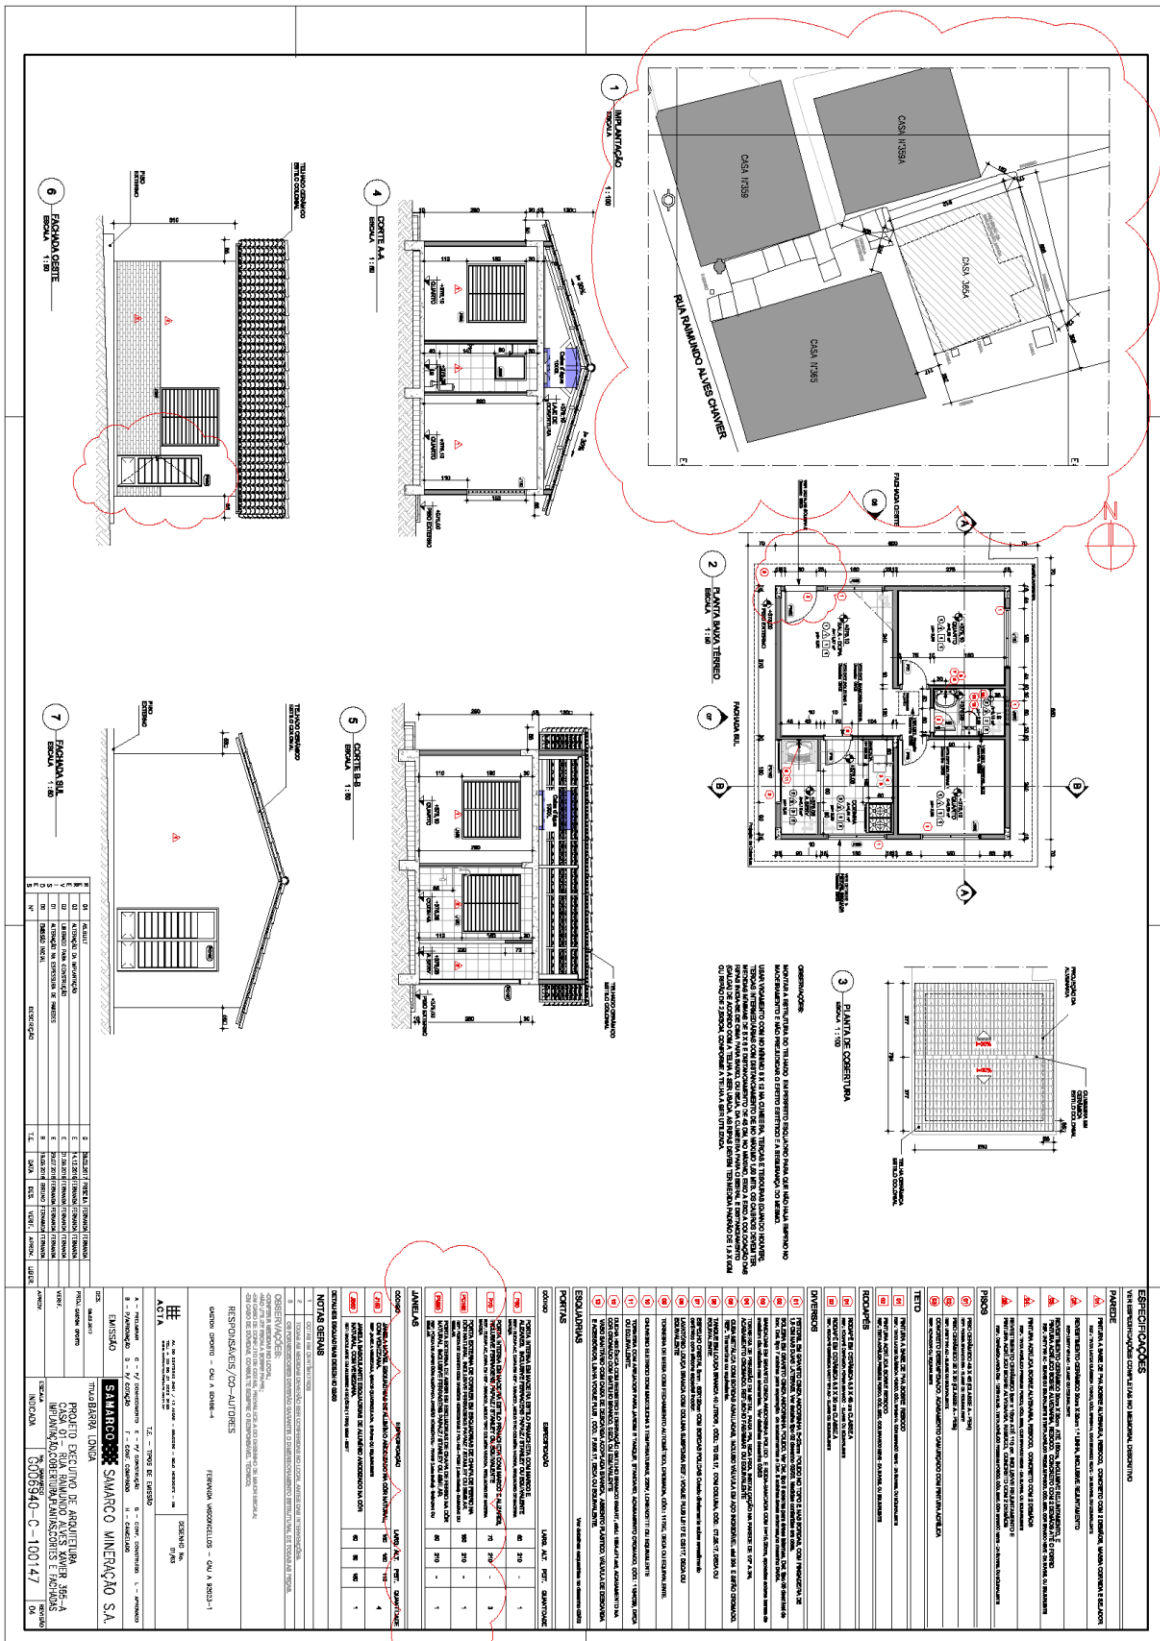

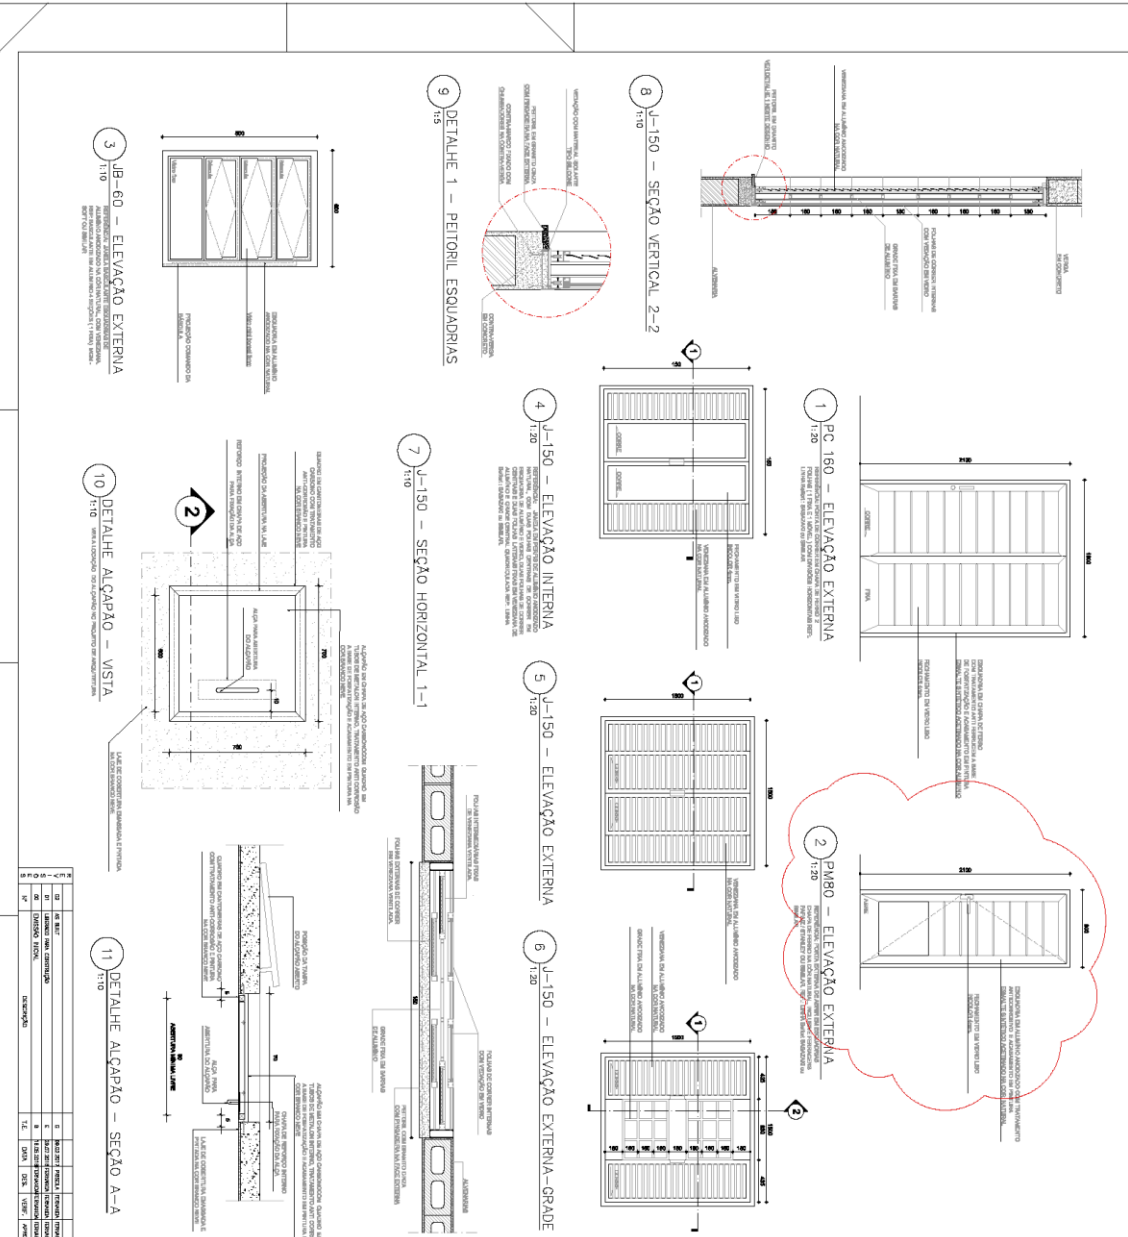

**11** DETALHE ALÇAPÃO - SEÇÃO A-A

**PROJETO EXECUTIVO DE ARQUITETURA**  
**DETAHES ESQUADRIAS**  
**INDICADOR: G006940-C-100013 02**


**SAMARCO** SAMARCO MINERAÇÃO S.A.  







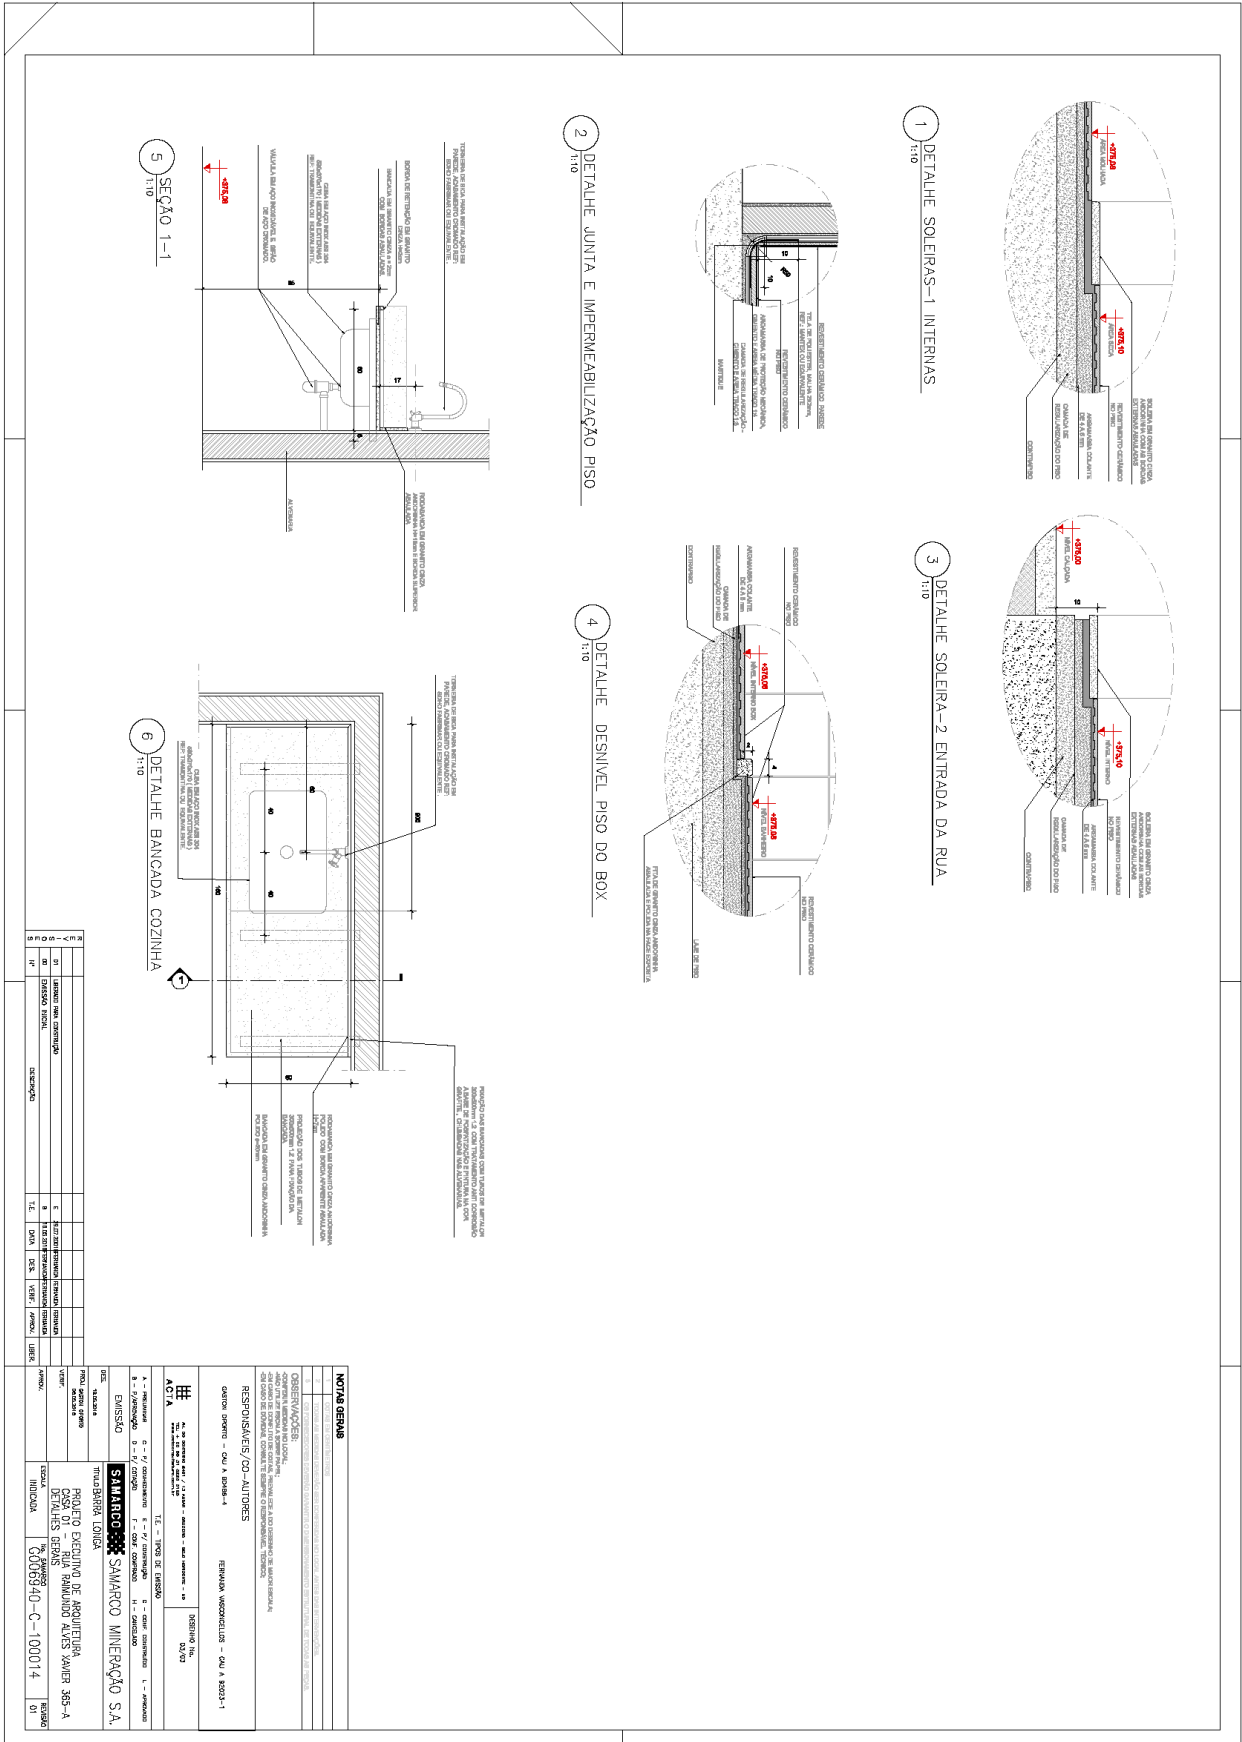

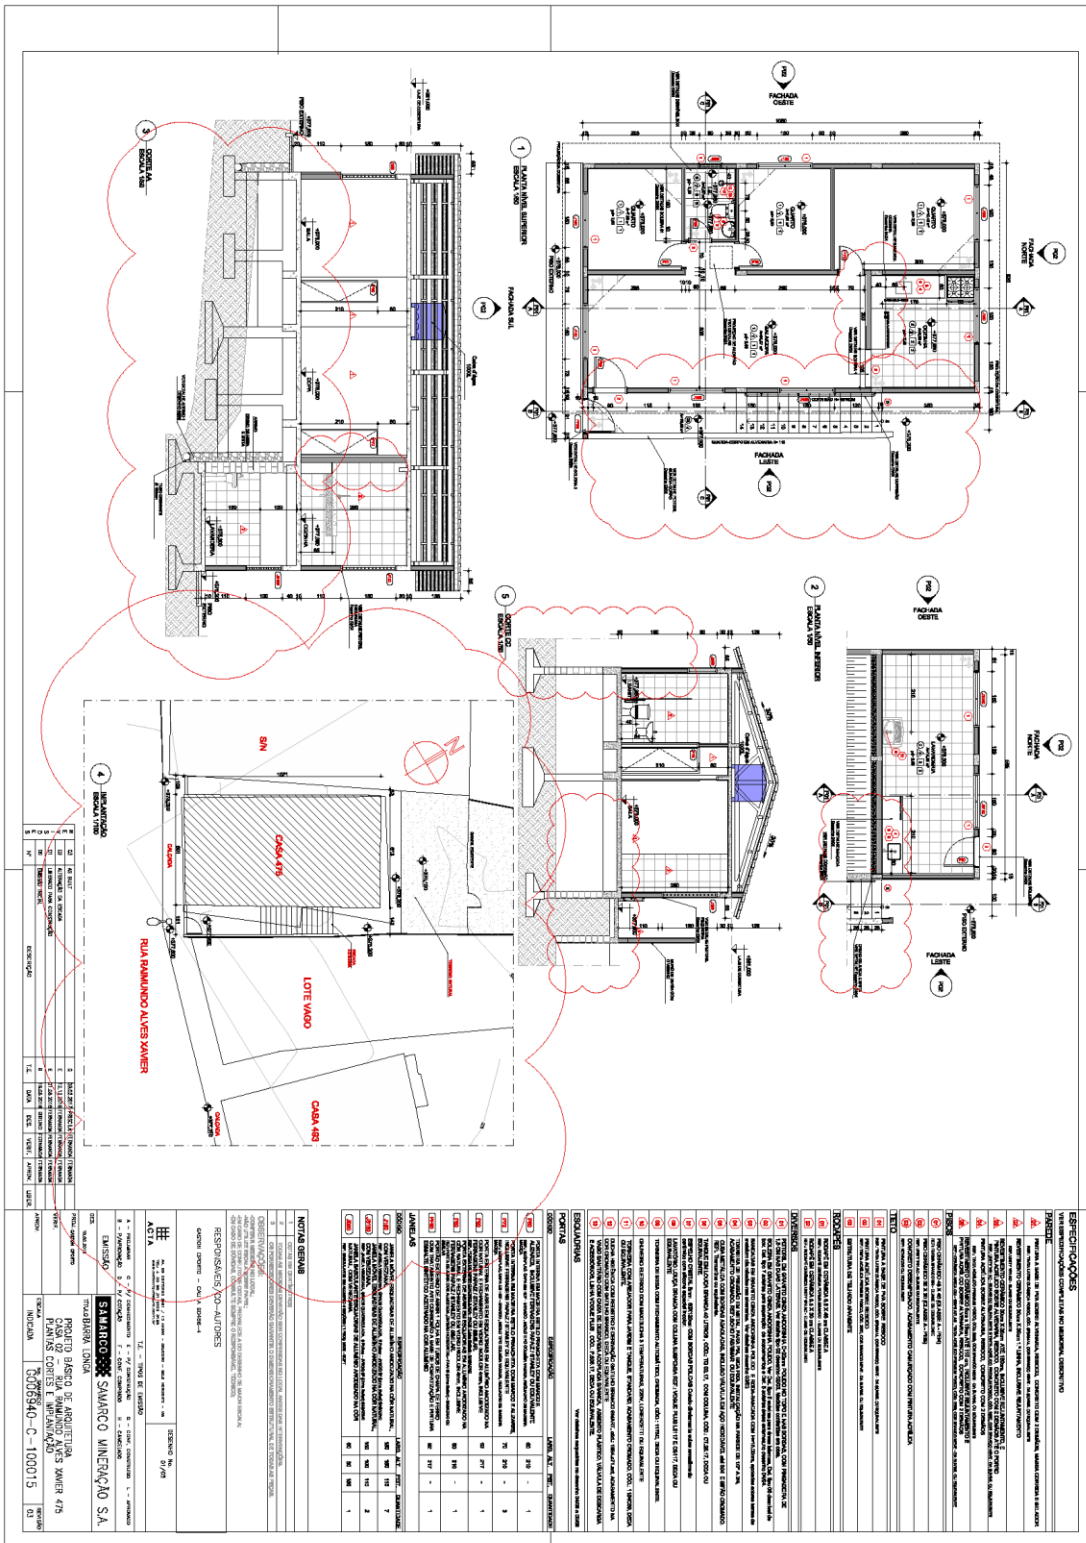


Casa 475 G006940-C-100016- CASA02 - ARQ- Folha 02 R03

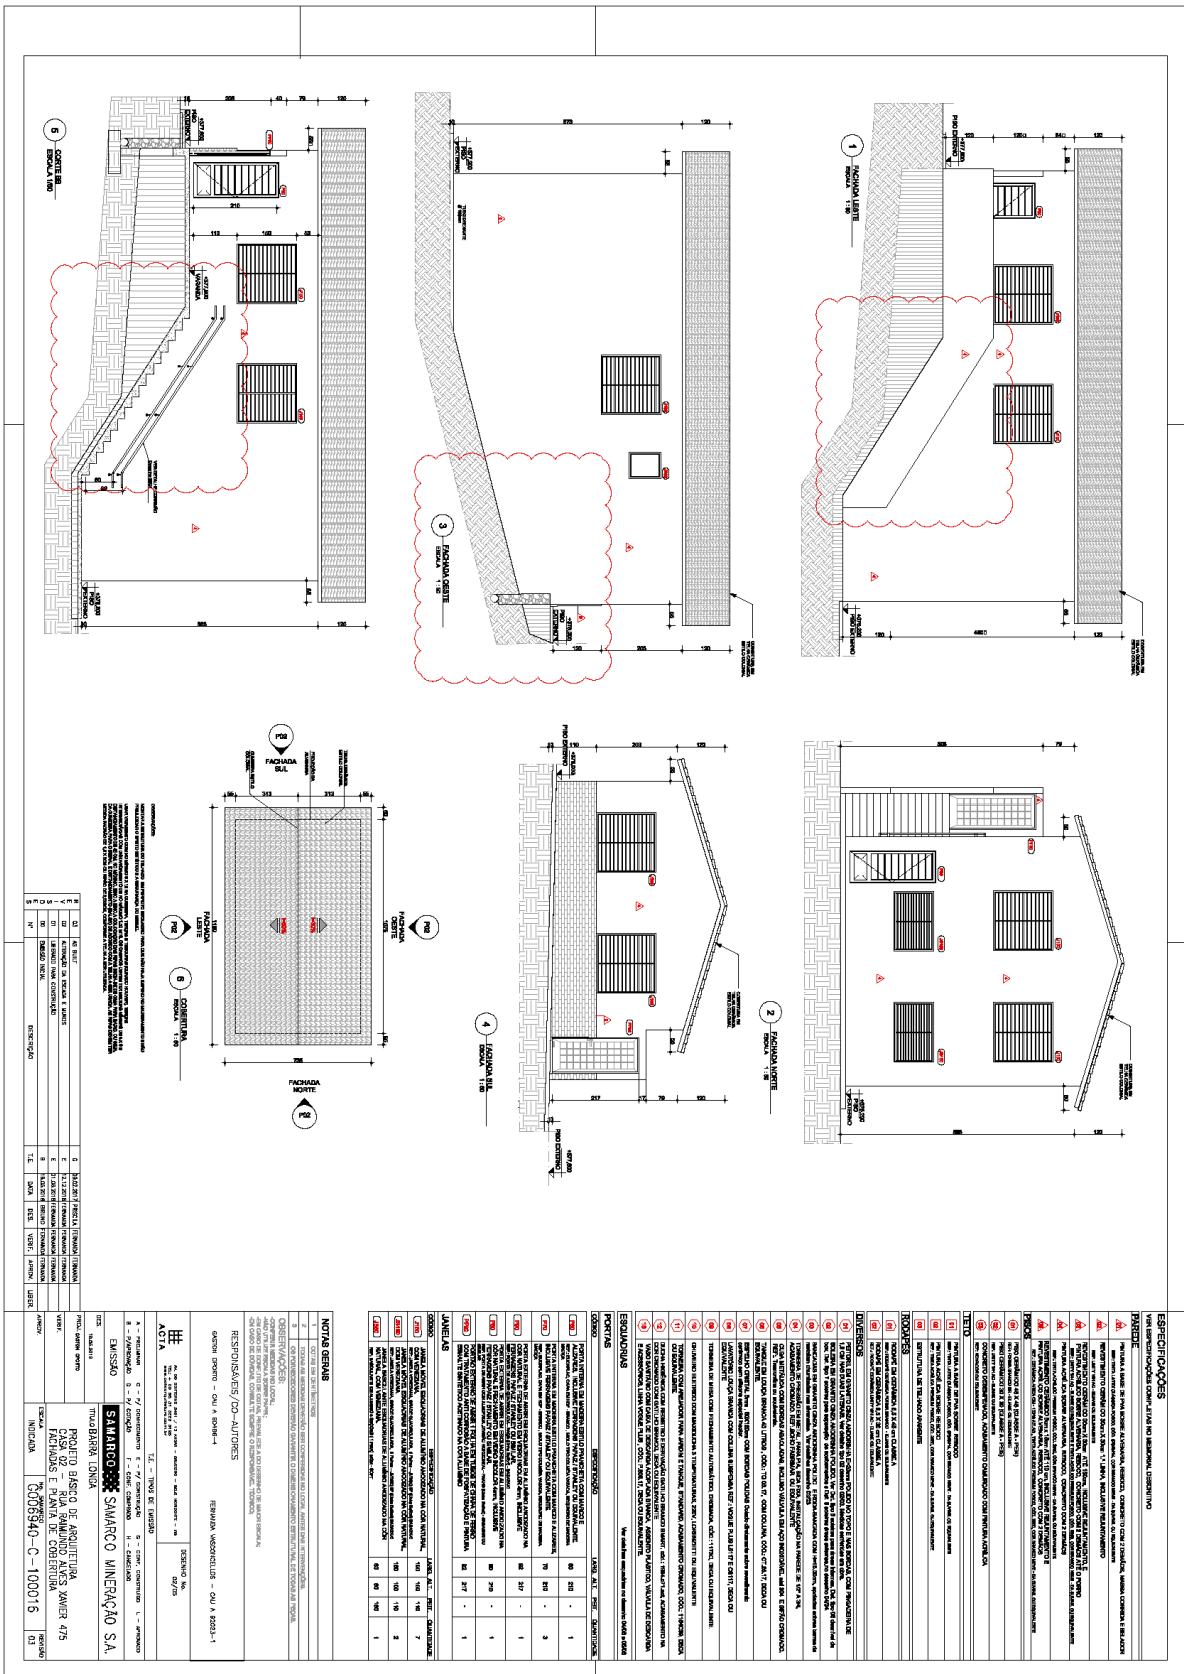

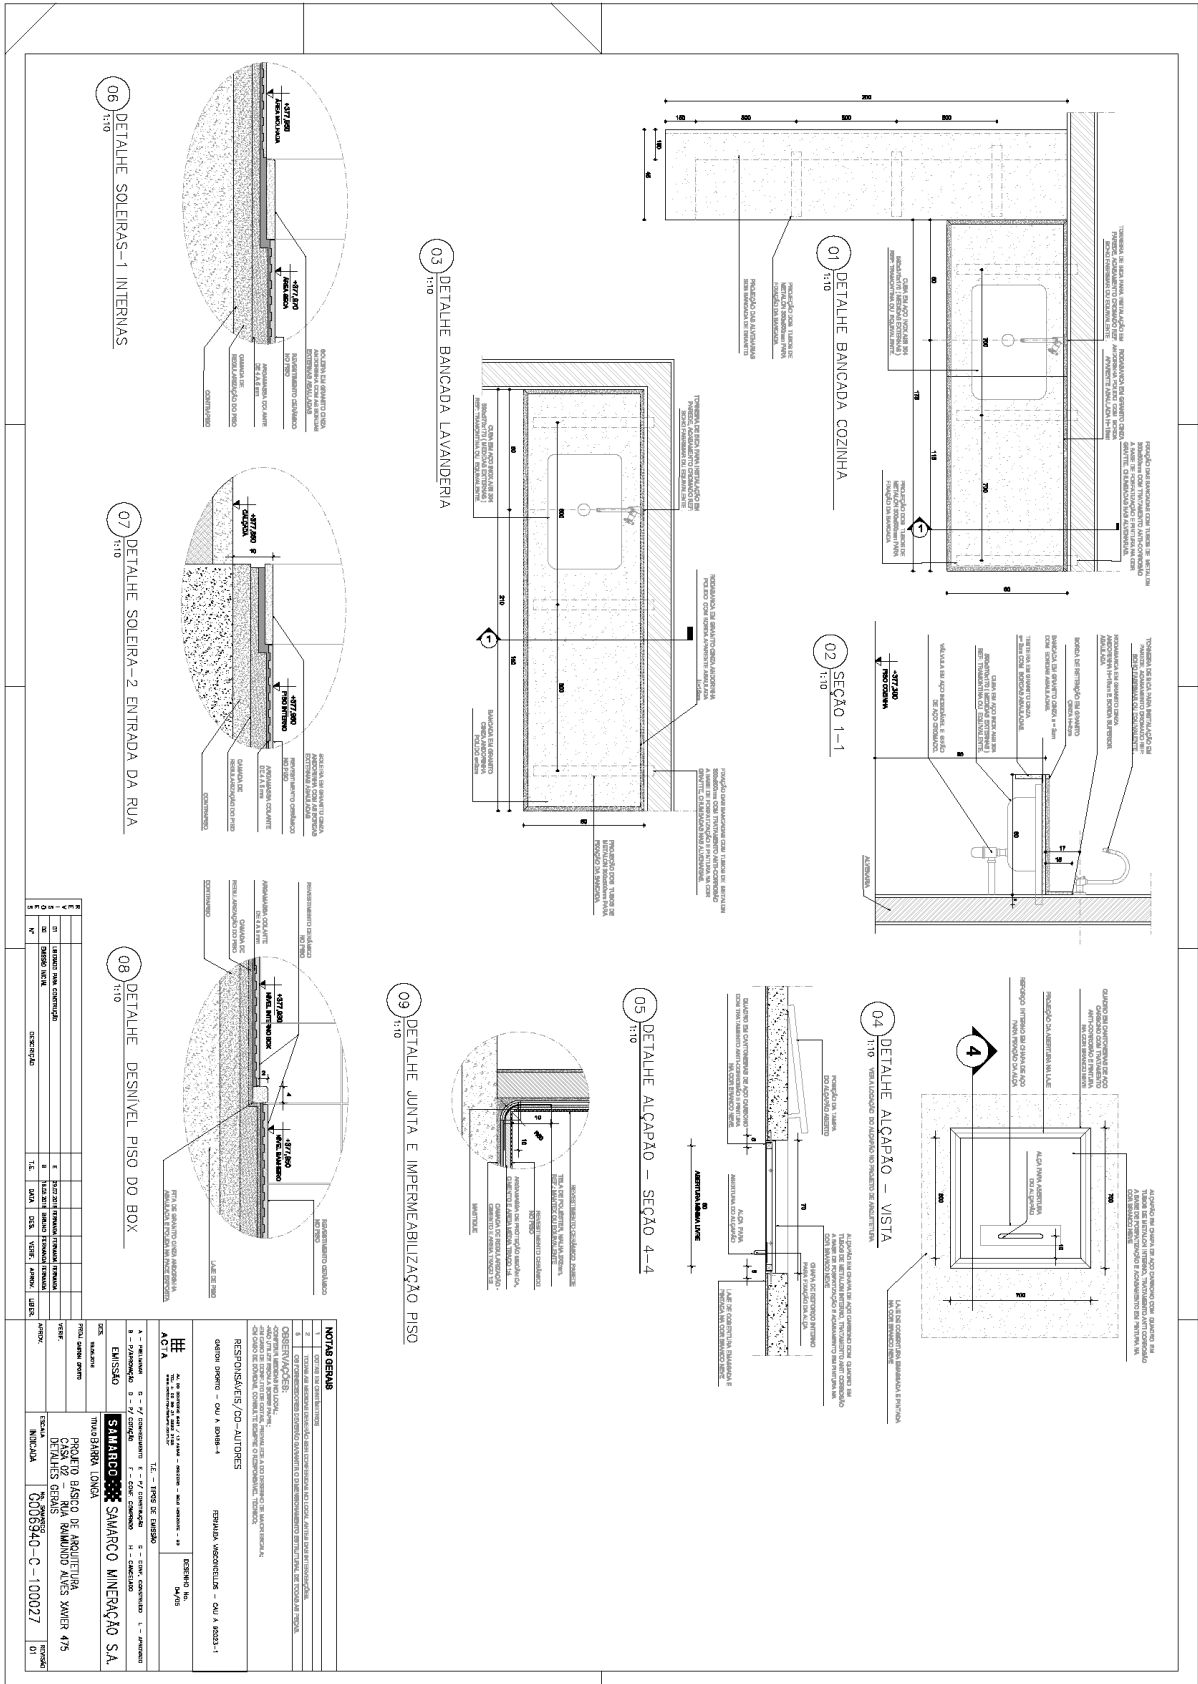

G006940-C-100148 CASA 03-ARQ-Folha-01-R03




















































**PROJETO DE ARQUITETURA**





G006940-C-100148

01



**1** PC 160 – ELEVACÃO EXTERNA 1:20

**2** PC 200 – ELEVACÃO EXTERNA 1:20

**3** P90 – ELEVACÃO EXTERNA 1:20

**4** JB-60 – ELEVACÃO EXTERNA 1:10

**5** J-150 – ELEVACÃO INTERNA 1:20

**6** J-150 – ELEVACÃO EXTERNA 1:20

**7** J-150 – ELEVACÃO EXTERNA-GRÁDE 1:20

**8** J-150 – SEÇÃO HORIZONTAL 1-1 1:10

**9** J-150 – SEÇÃO VERTICAL 2-2 1:10

**10** DETALHE 1 – PEITORIL ESQUADRIAS 1:5

**11** JS-150 – SEÇÃO VERTICAL 3-3 1:10

**12** JS-150 – ELEVACÃO INTERNA 1:20


**13** JS-150 – ELEVACÃO EXTERNA 1:20

**14** JS-150 – ELEVACÃO EXTERNA-GRÁDE 1:20

**15** P120 – ELEVACÃO EXTERNA 1:20

G006940-C-100010 CASA 04-ARQ-Folha 02-R05



**ESPECIFICAÇÕES**








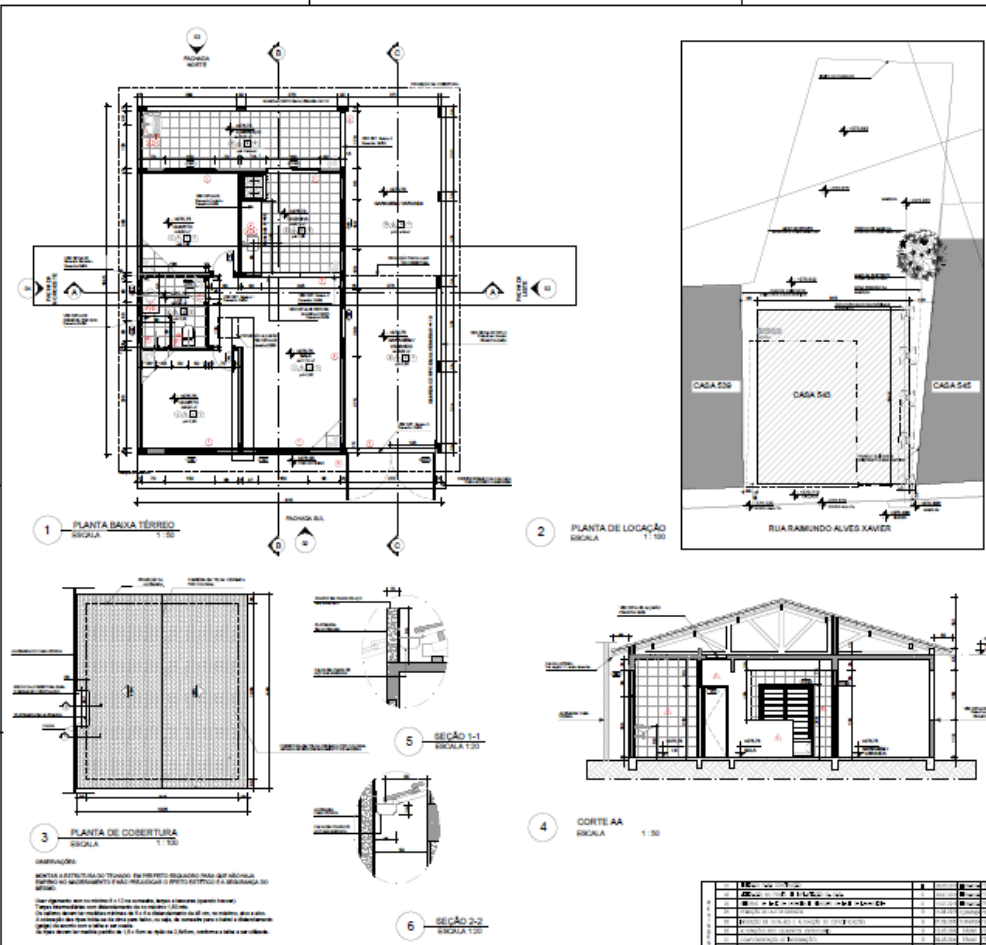

**1 PLANTA BAIXA TERREJO**  

**2 PLANTA DE LOCAÇÃO**  
ESCALA 1:100

**3 PLANTA DE COBERTURA**  
ESCALA 1:100

**4 CORTE AA**  

**5 SEÇÃO 1-1**  
ESCALA 1:20


**6 SEÇÃO 2-2**  
ESCALA 1:20





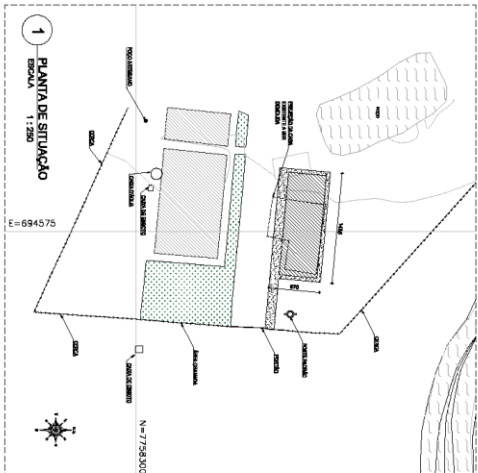


**1 PLANTA DE SITUAÇÃO**  
ESCALA 1:250

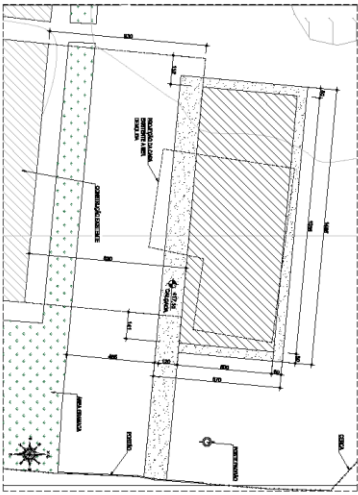

**2 PLANTA DE IMPLANTAÇÃO**  
ESCALA 1:100

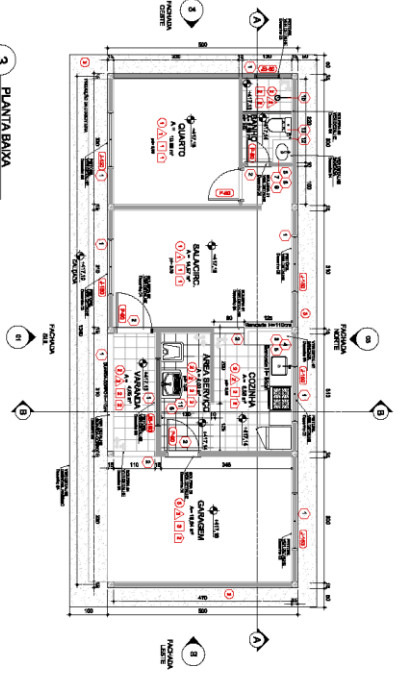

**3 PLANTA BAIXA**  
ESCALA 1:50

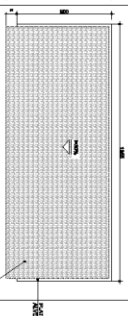

**4 PLANTA DE COBERTURA**  
ESCALA 1:50
















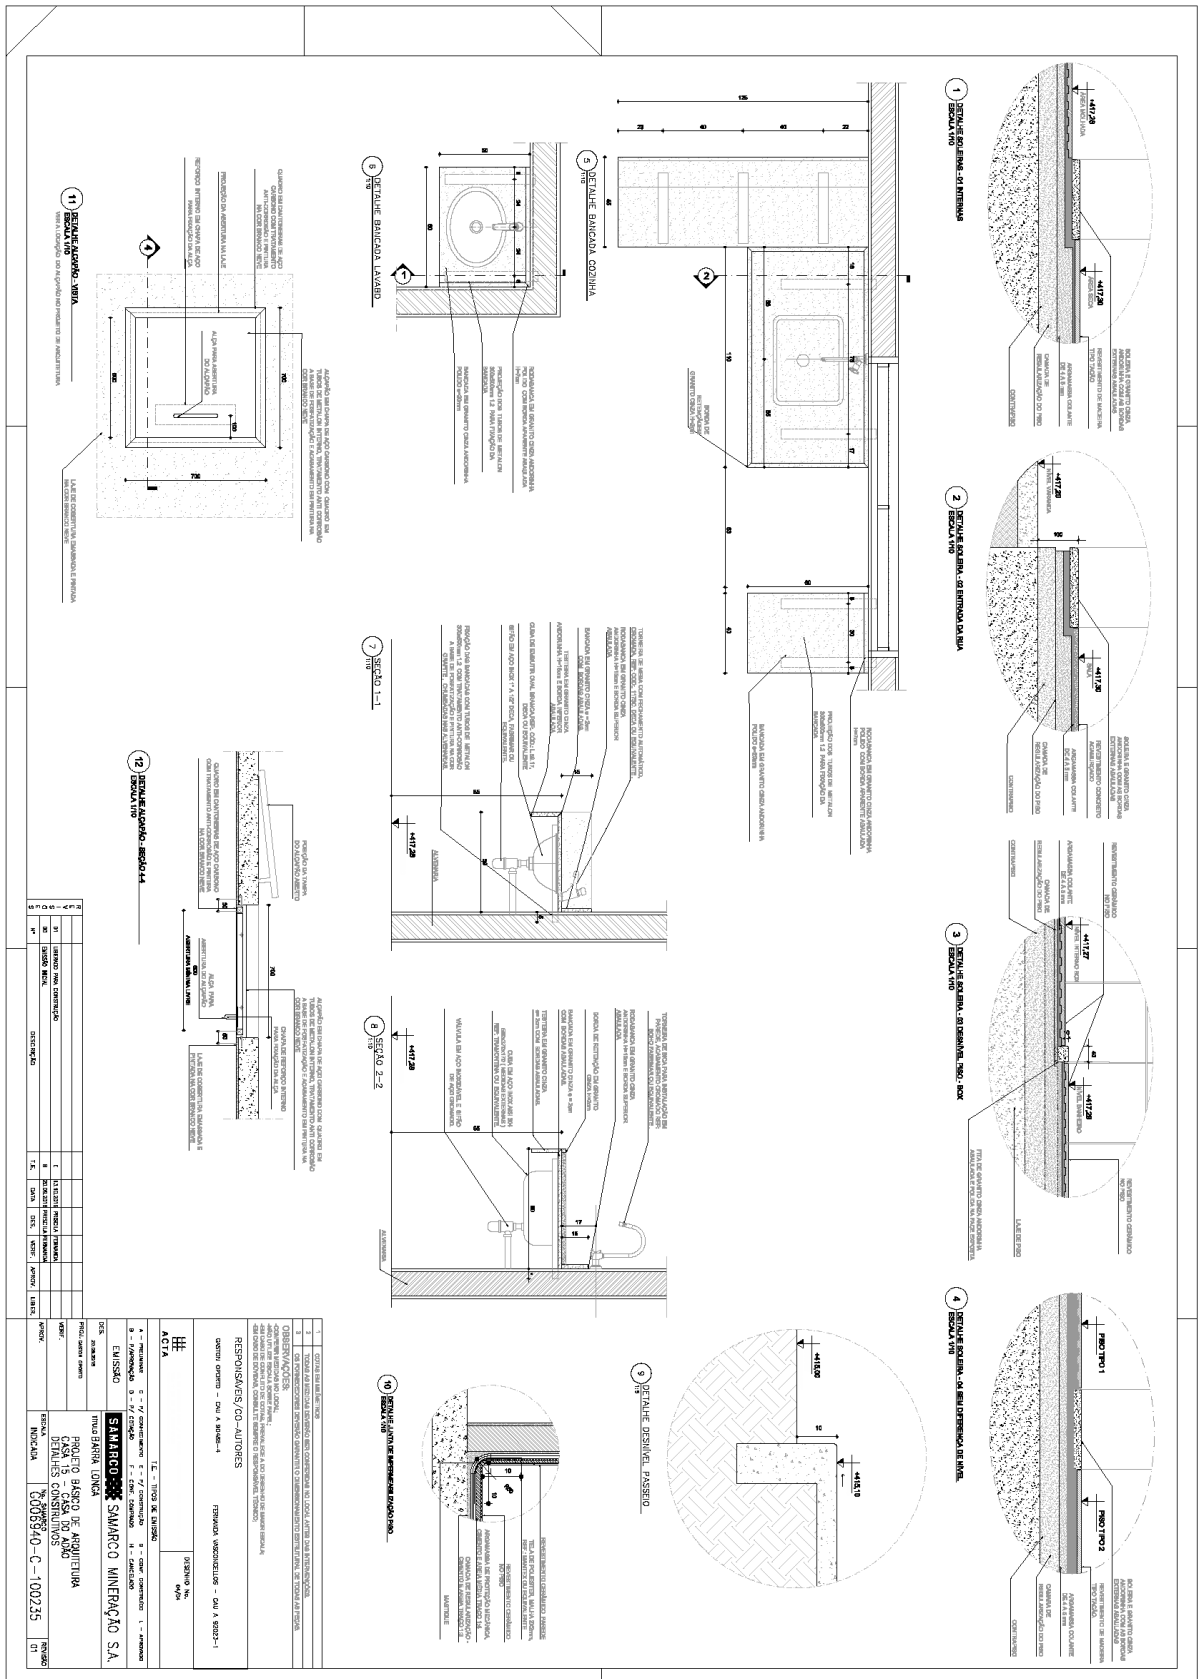


3.11. **GODOFREDO**







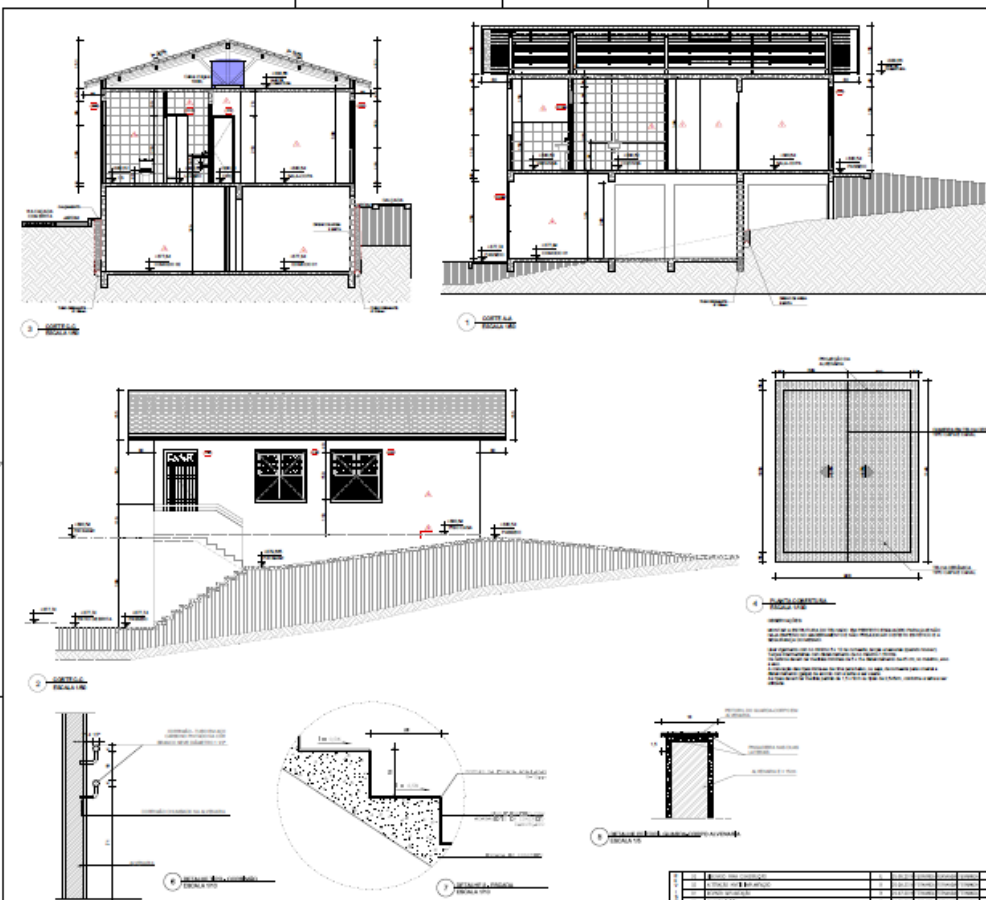





3.12.

REFORMA DE CURRAIS E MATA BURRO





FUNDAÇÃO  
**renova**

3.12.1. CURRAL CABRITO

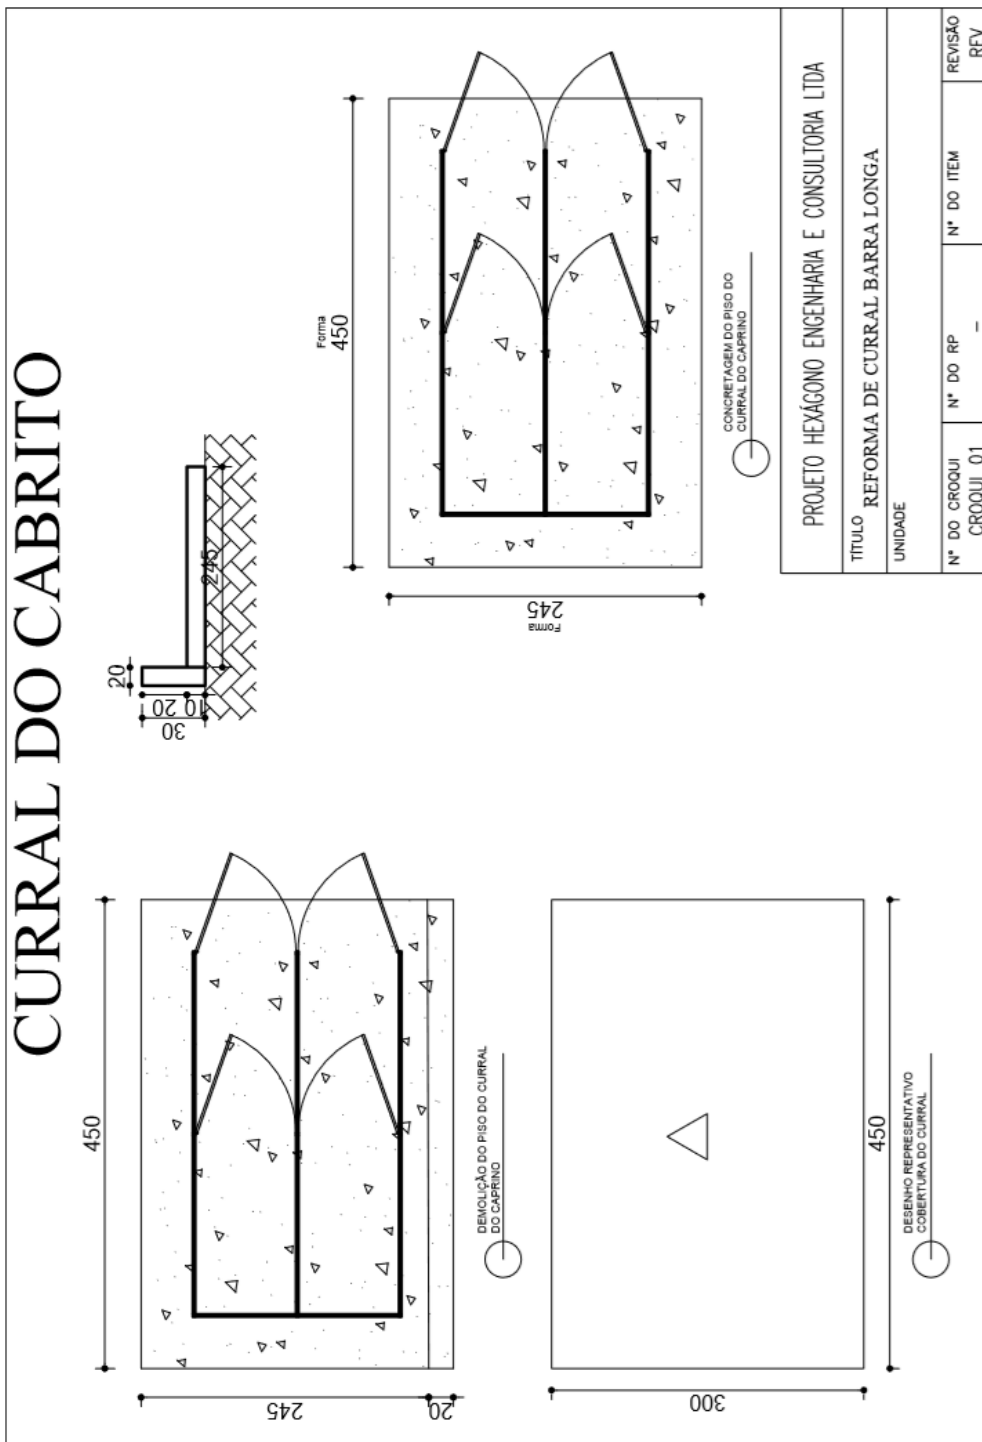



### 3.12.2. CURRAL DO NEM

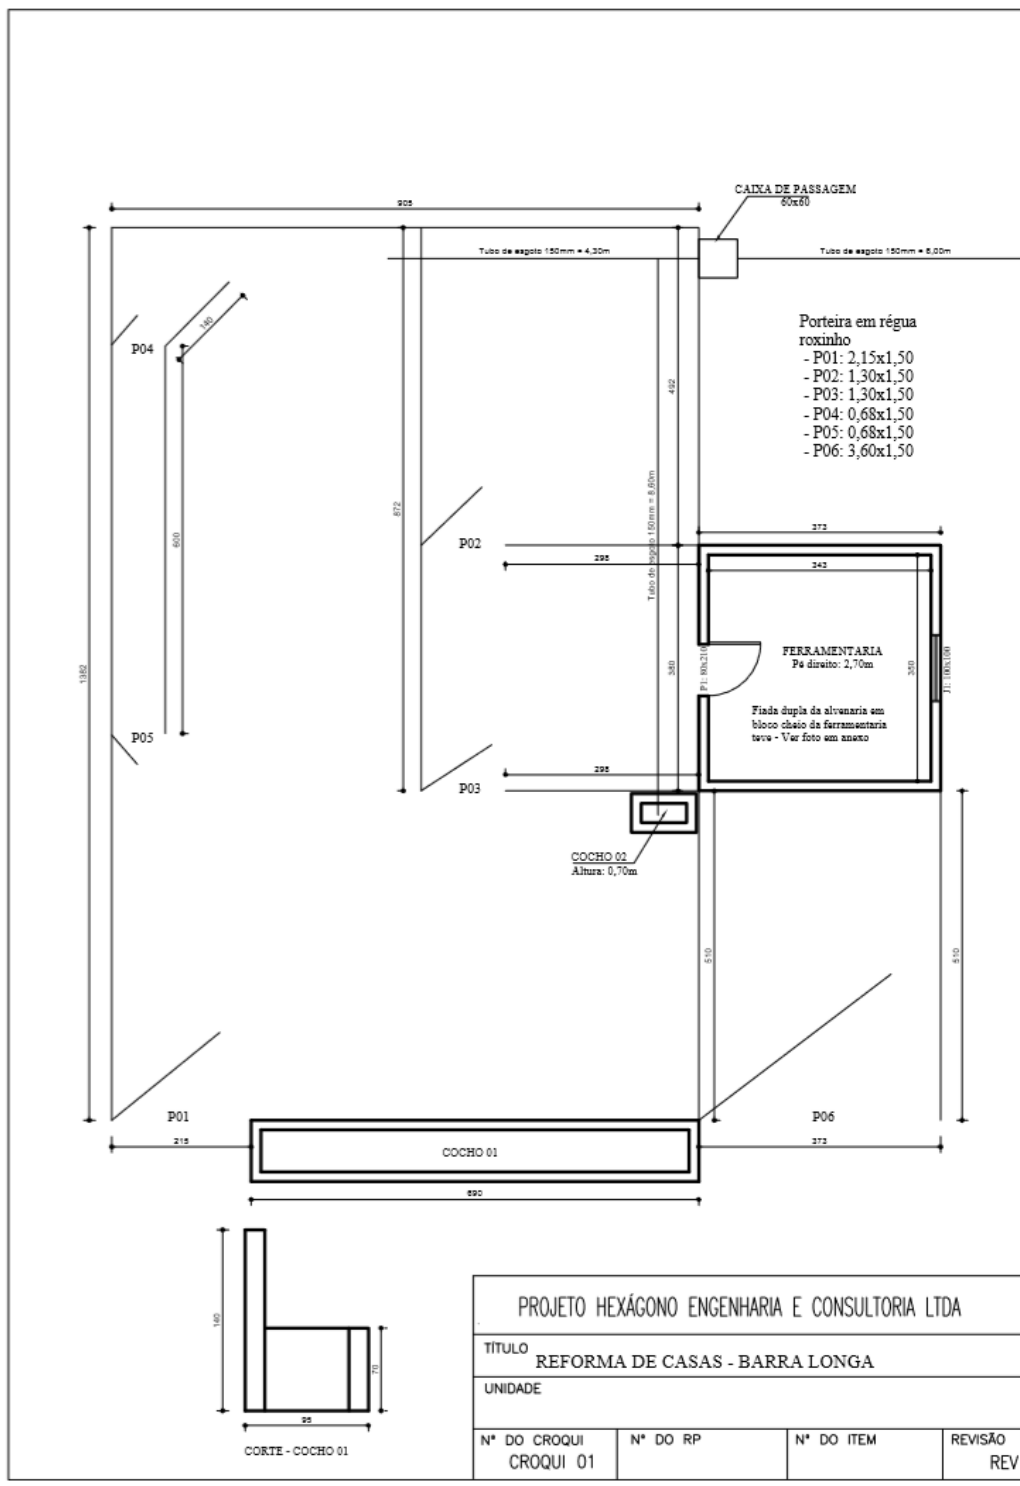

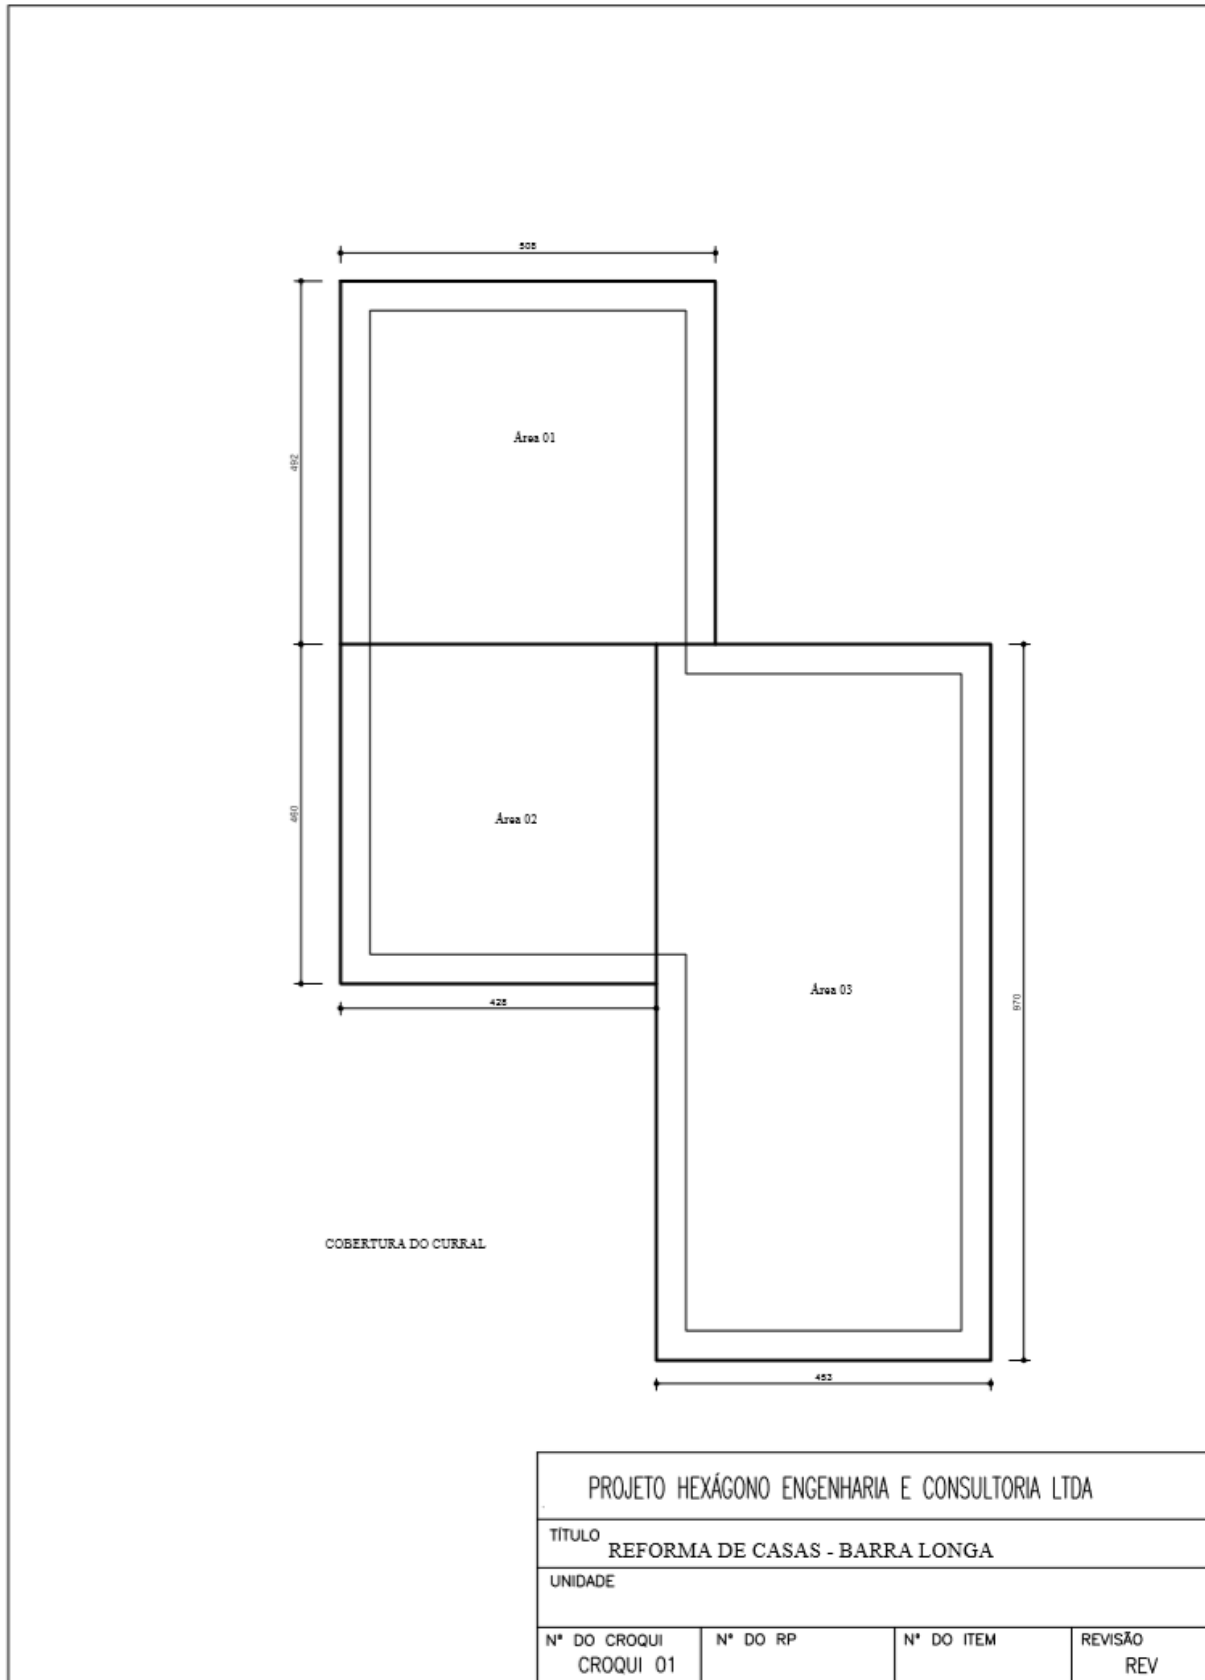

### 3.12.3. CURRAL DO MARCIO MOL

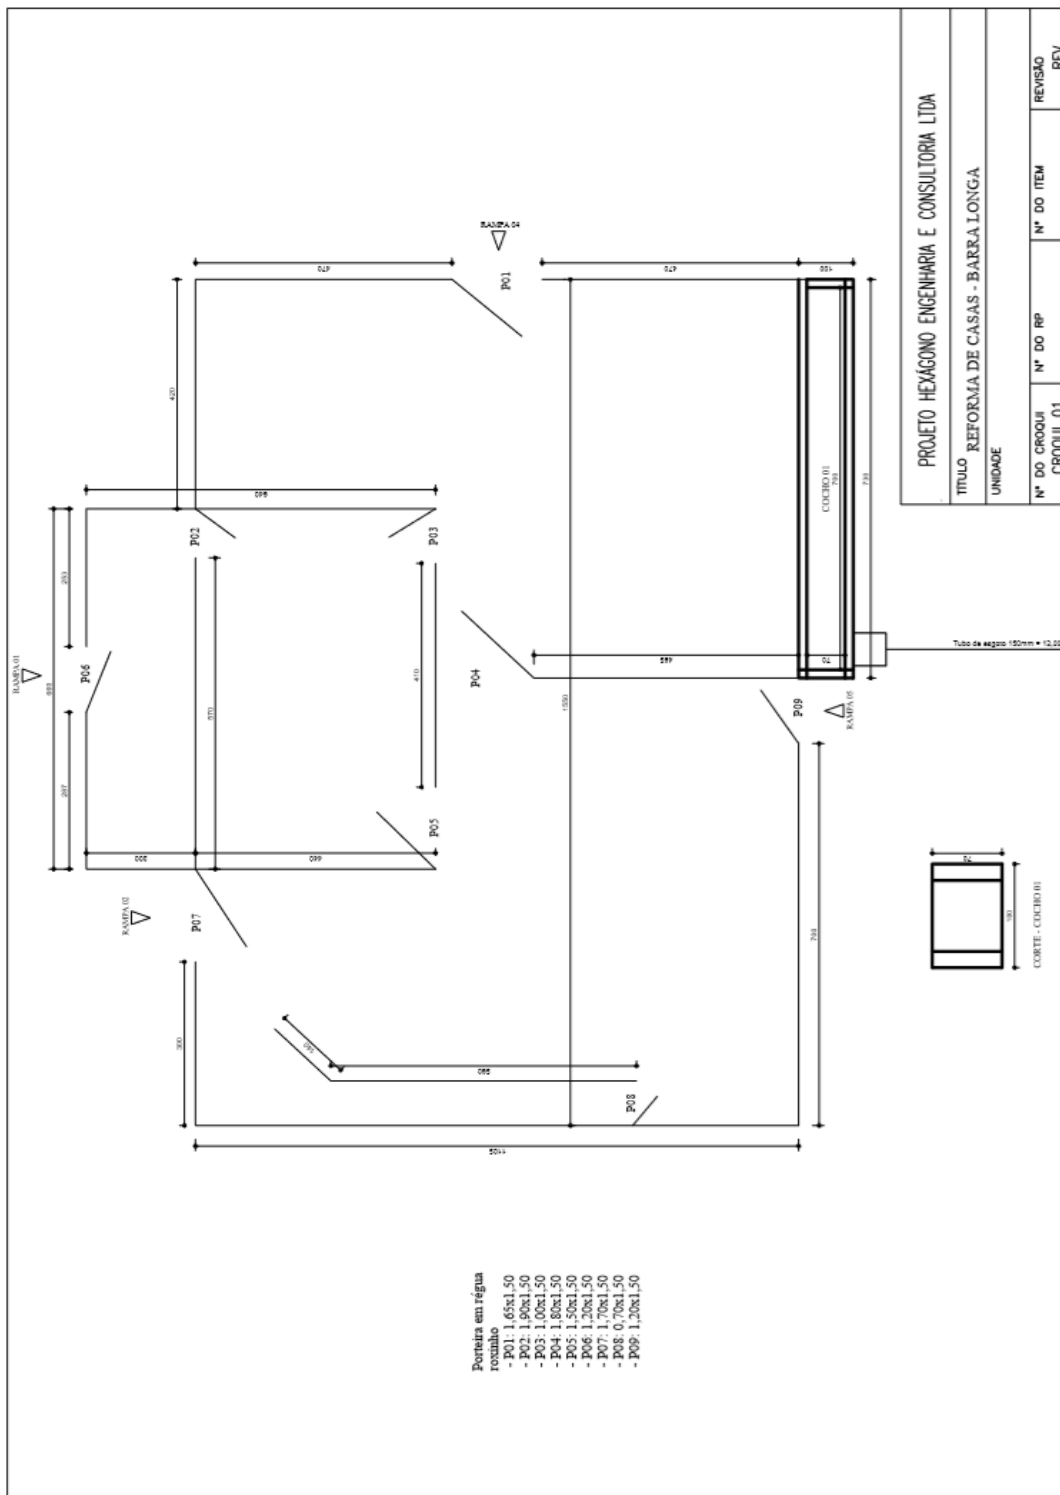

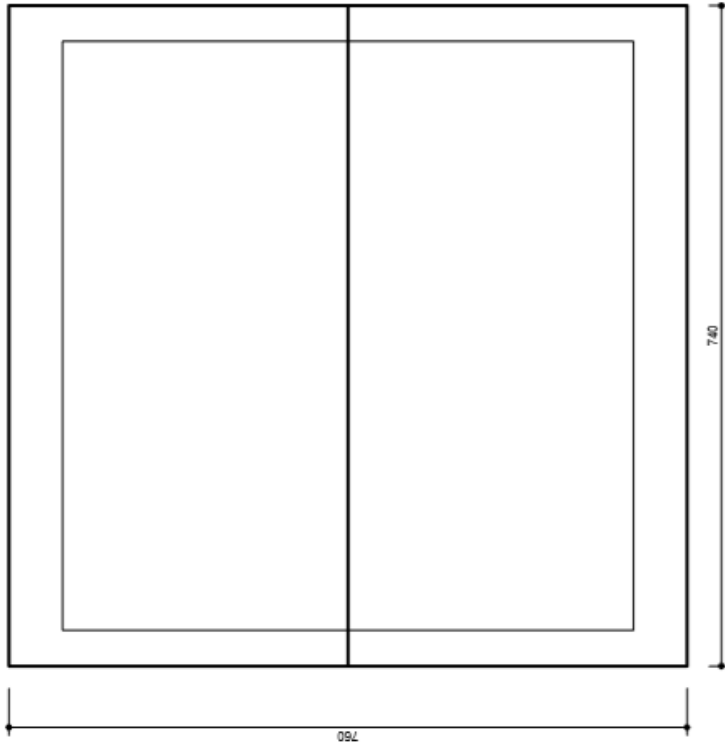

COBERTURA DO CURRAL

PROJETO HEXAGONO ENGENHARIA E CONSULTORIA LTDA


TITULO REFORMA DE CASAS - BARRA LONGA


UNIDADE

N° DO CROQUI	N° DO RP	N° DO ITEM	REVISÃO
CROQUI 01			REV



3.12.4. CURRAL DO JOSE LANA

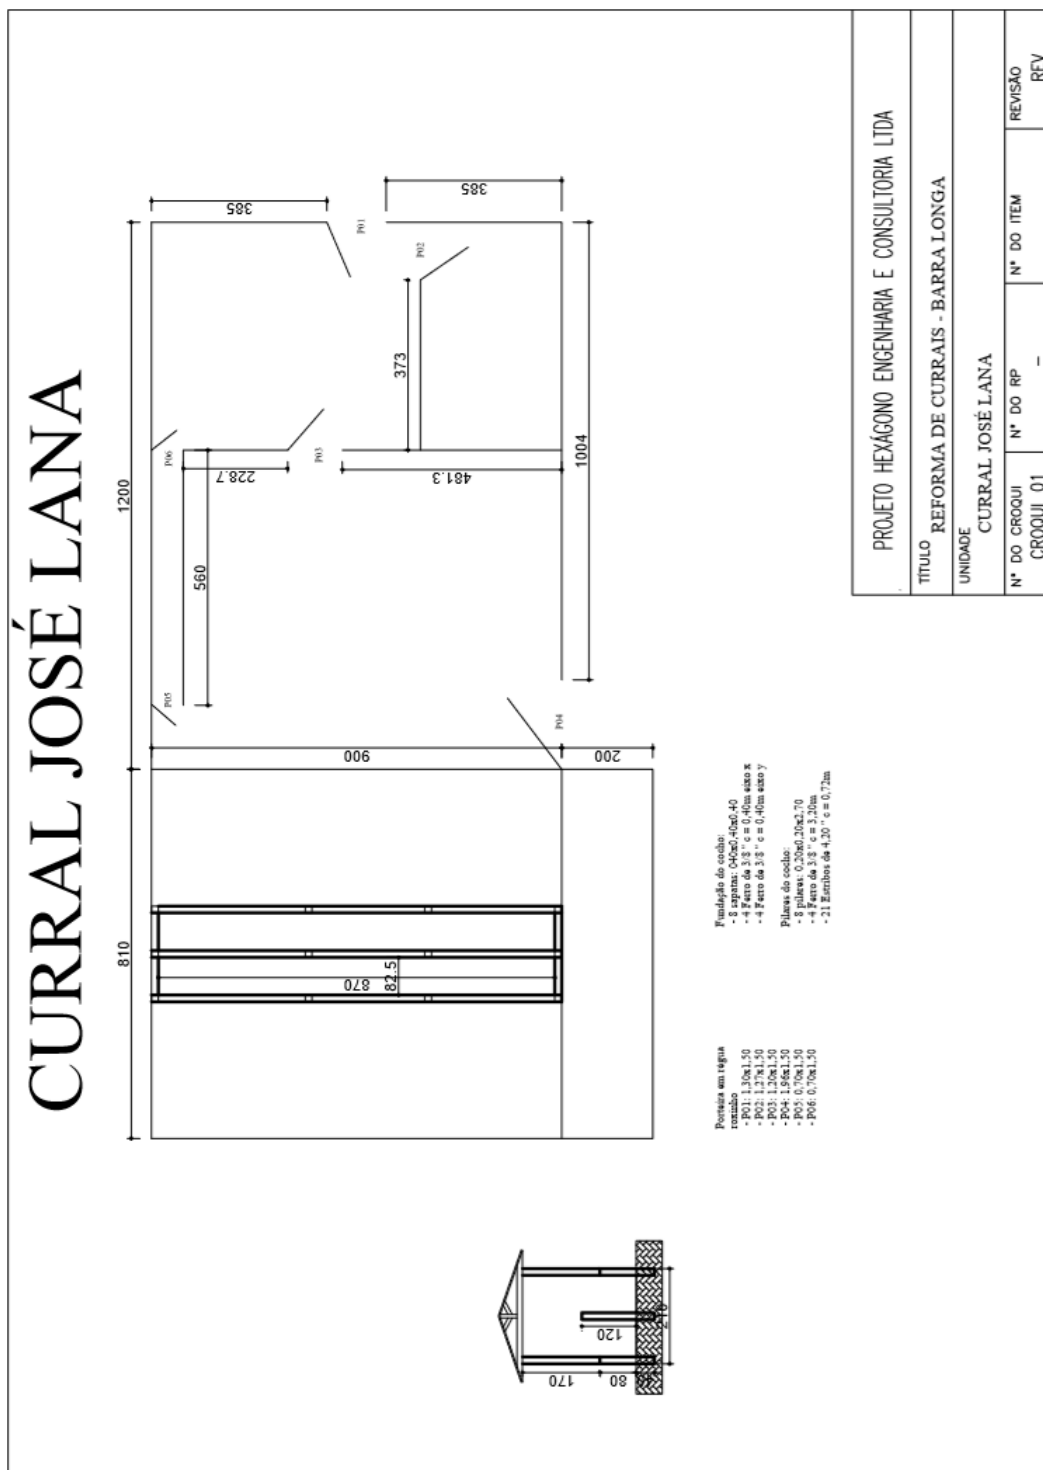


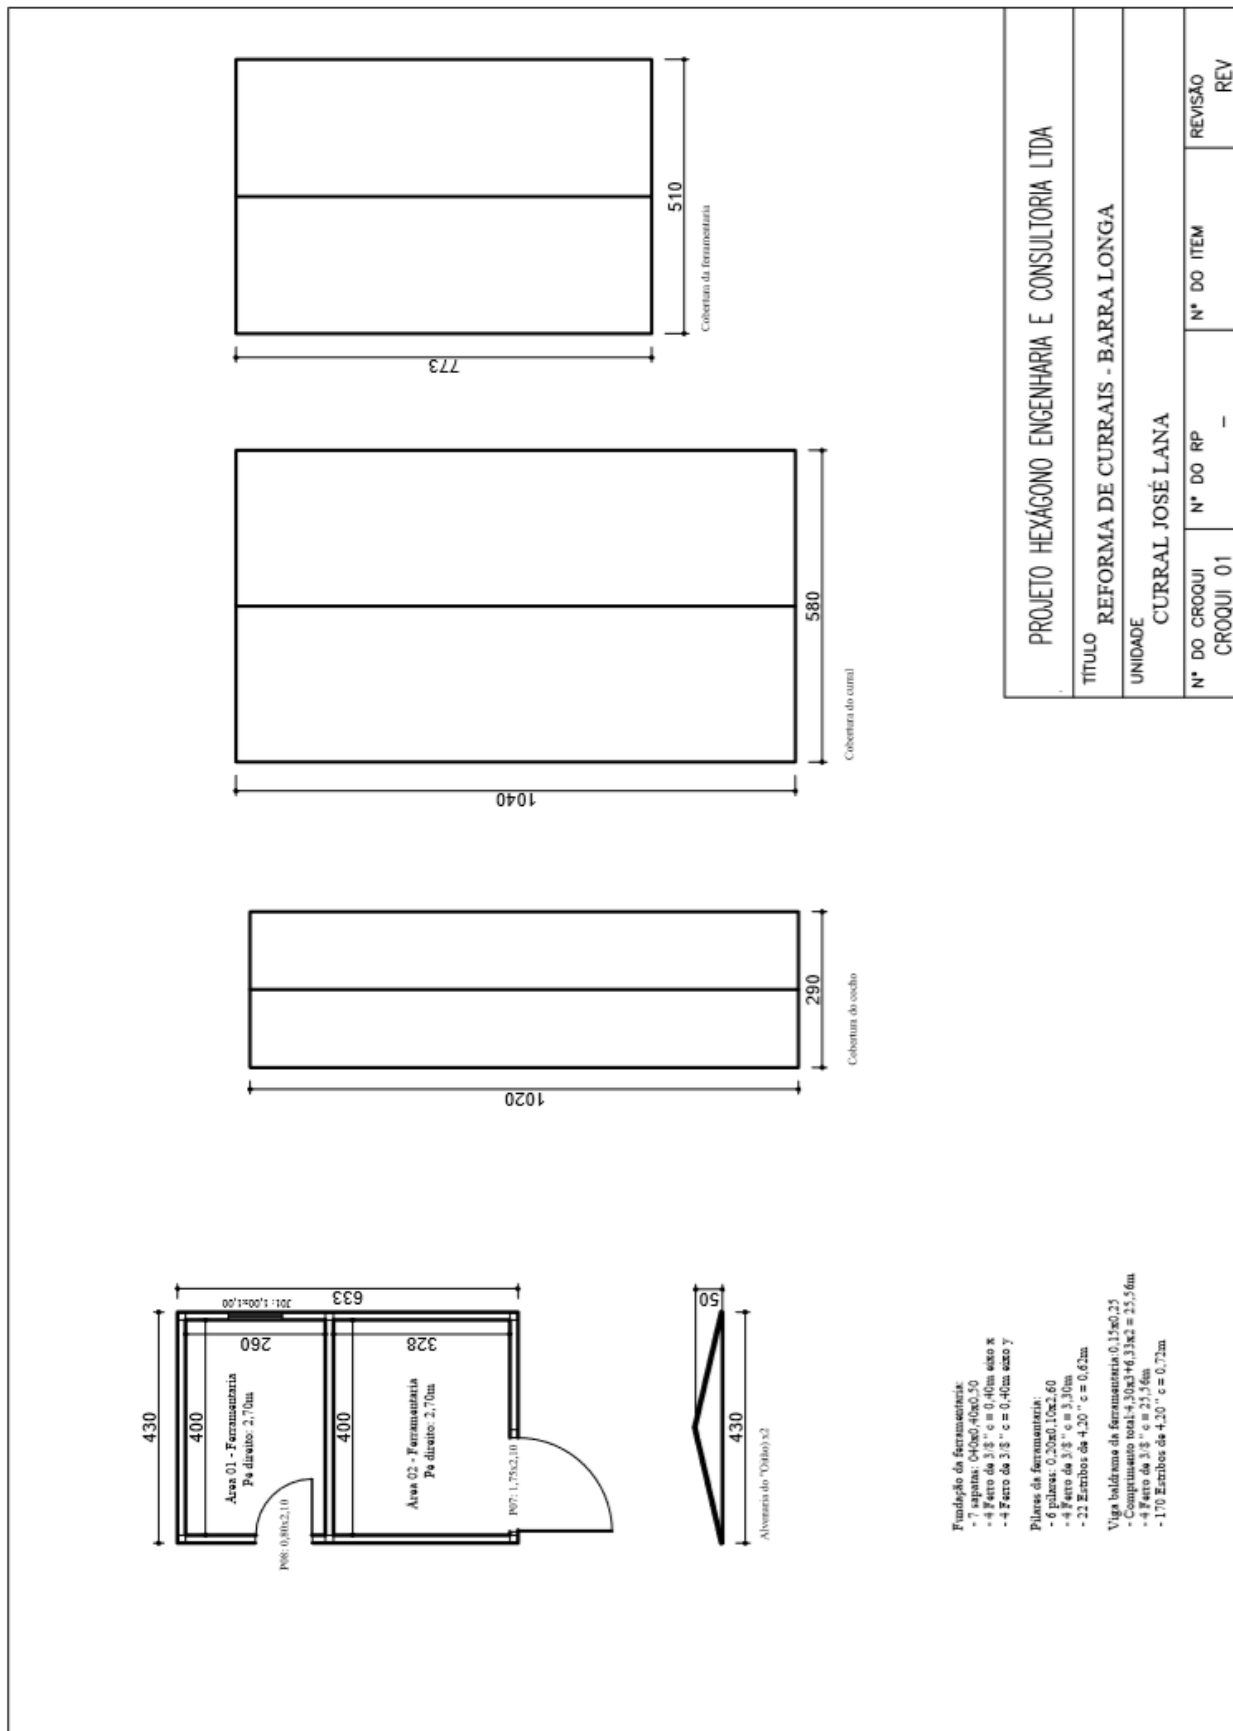


PROJETO HEXÁGONO ENGENHARIA E CONSULTORIA LTDA			
TÍTULO REFORMA DE CURRAIS - BARRA LONGA			
UNIDADE CURRAL JOSÉ LANA			
N° DO CROQUI	N° DO RP	N° DO ITEM	REVISÃO
CROQUI 01	-	-	REV




### 3.12.5. CURRAL DO GONGO

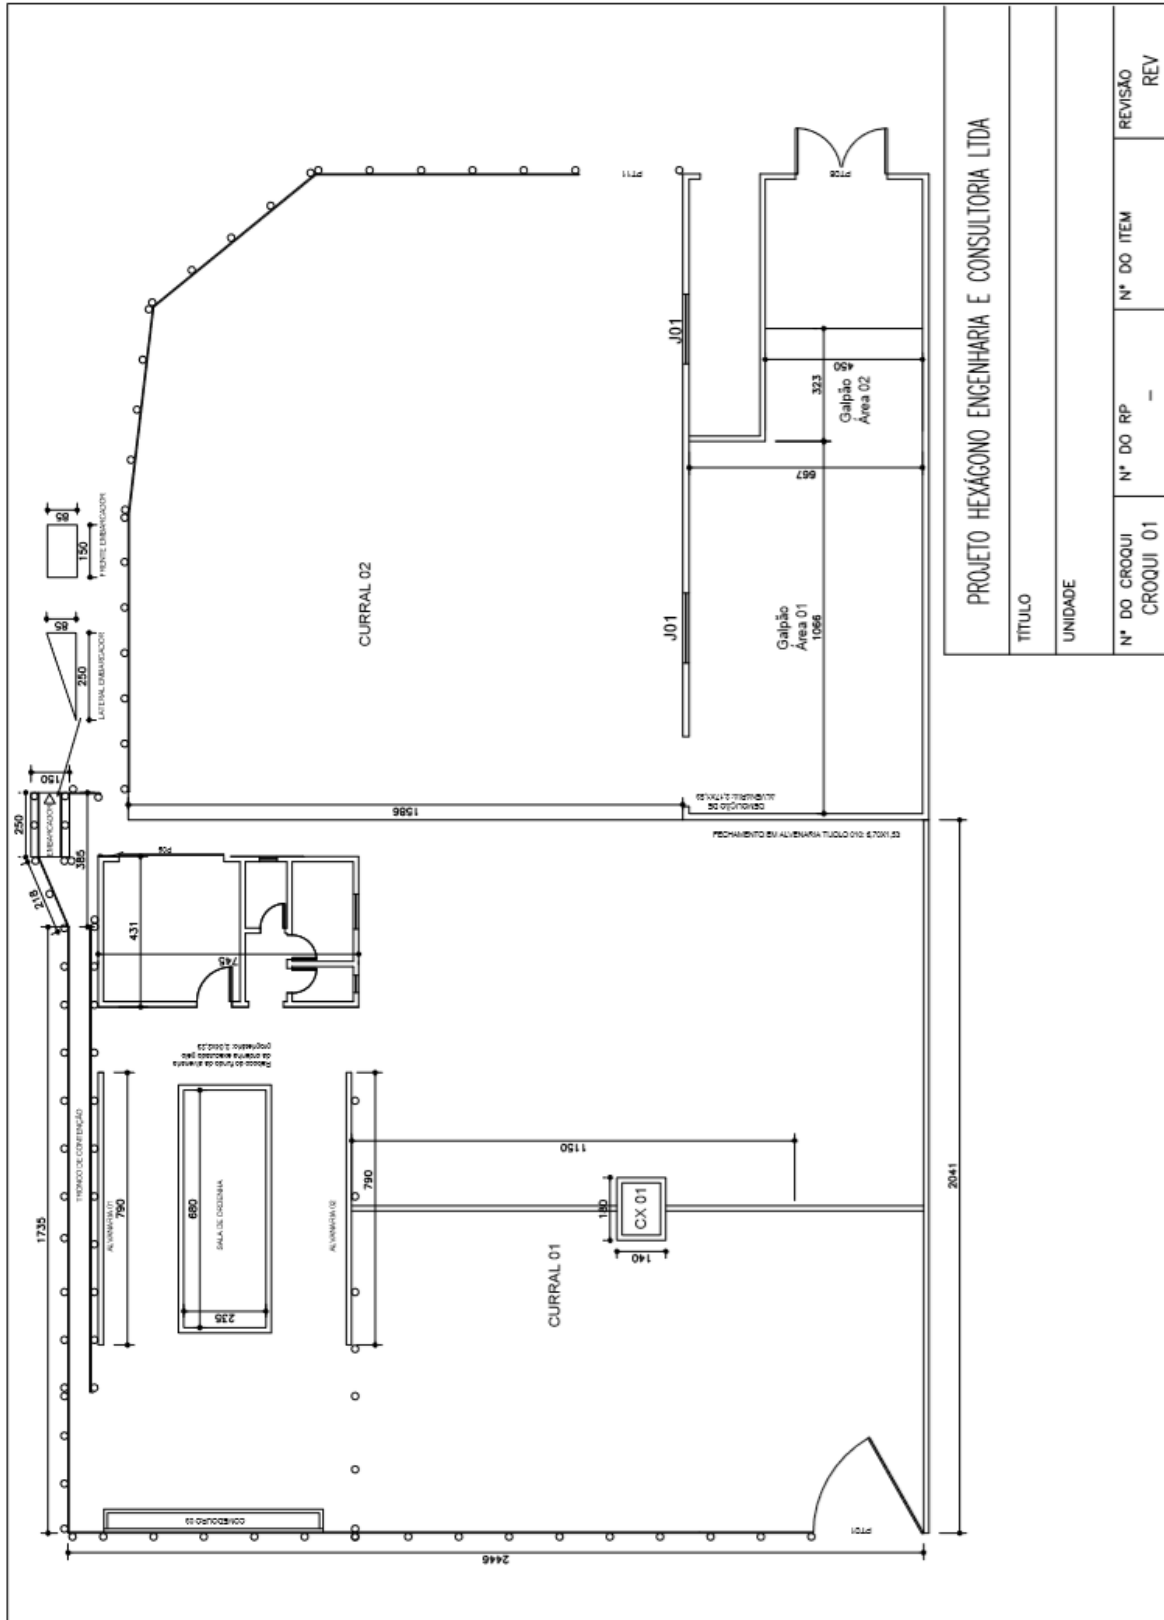


### 3.12.6. CURRAL DO EMANOEL

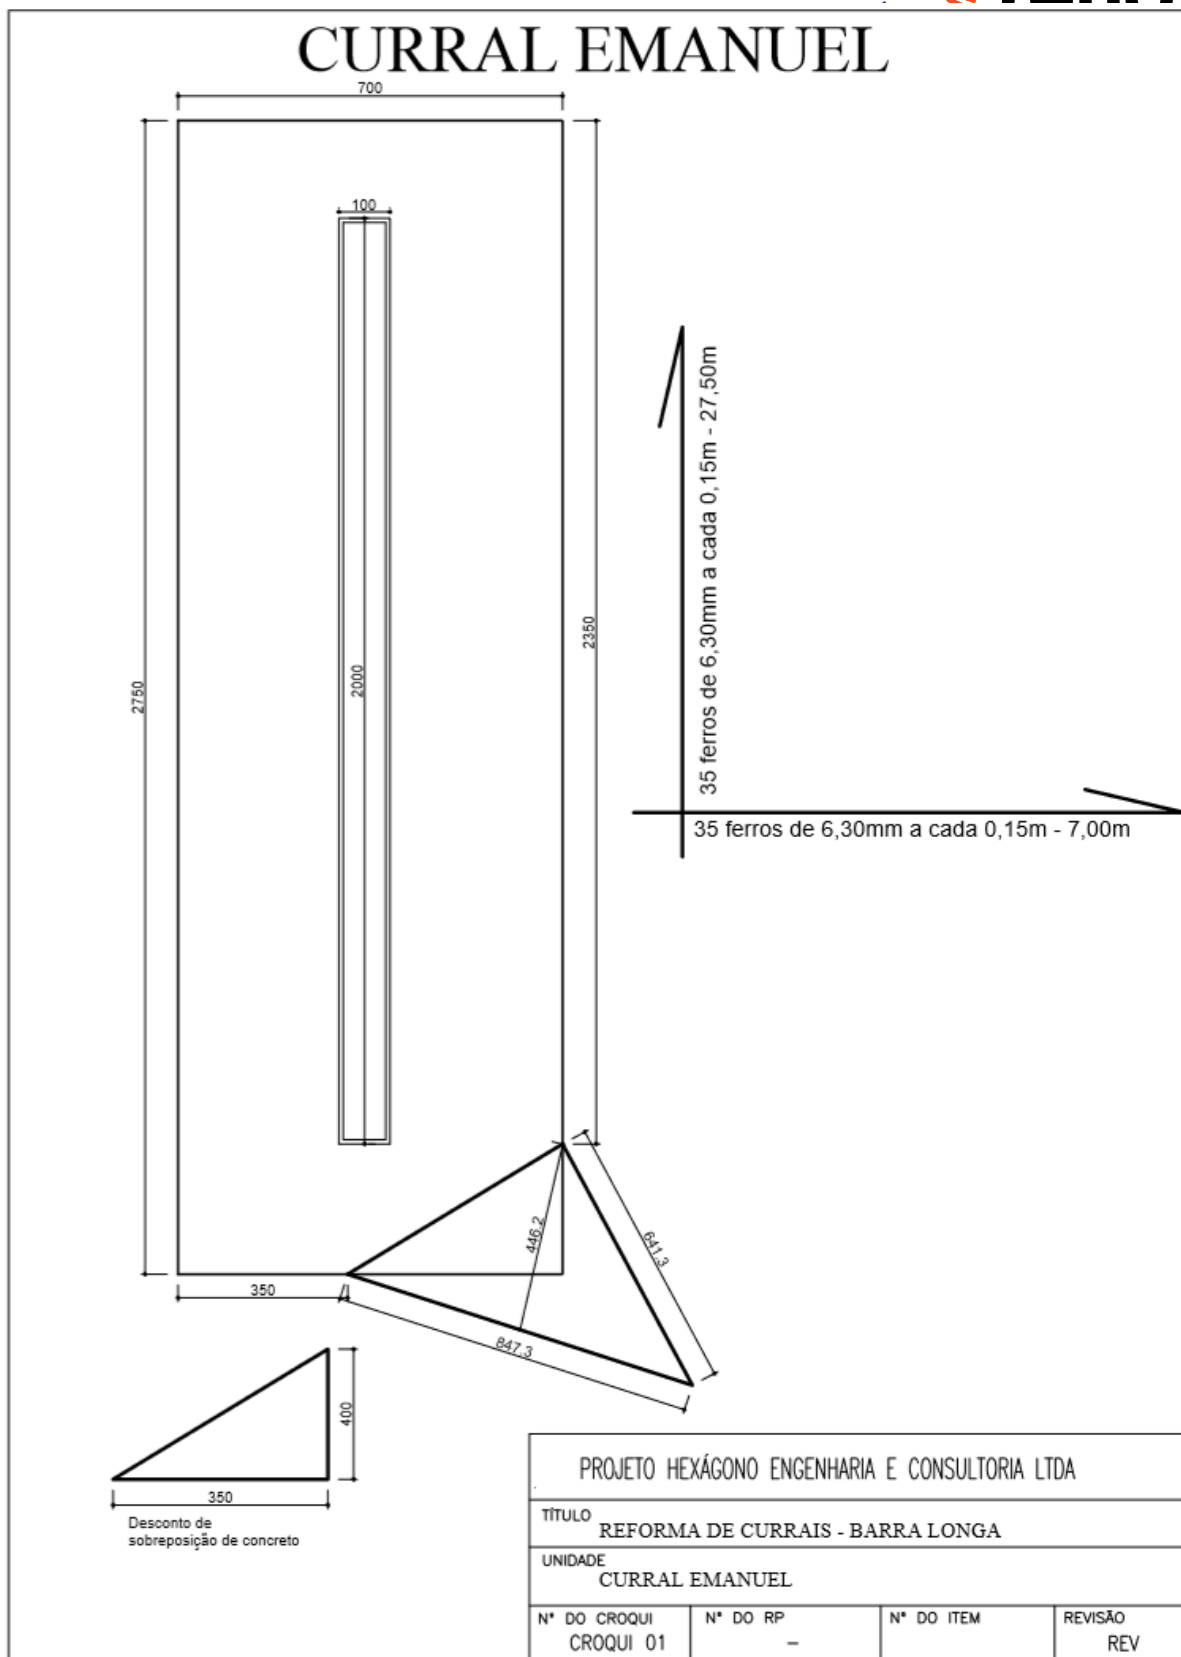

### 3.12.7. CURRAL DO DARCY

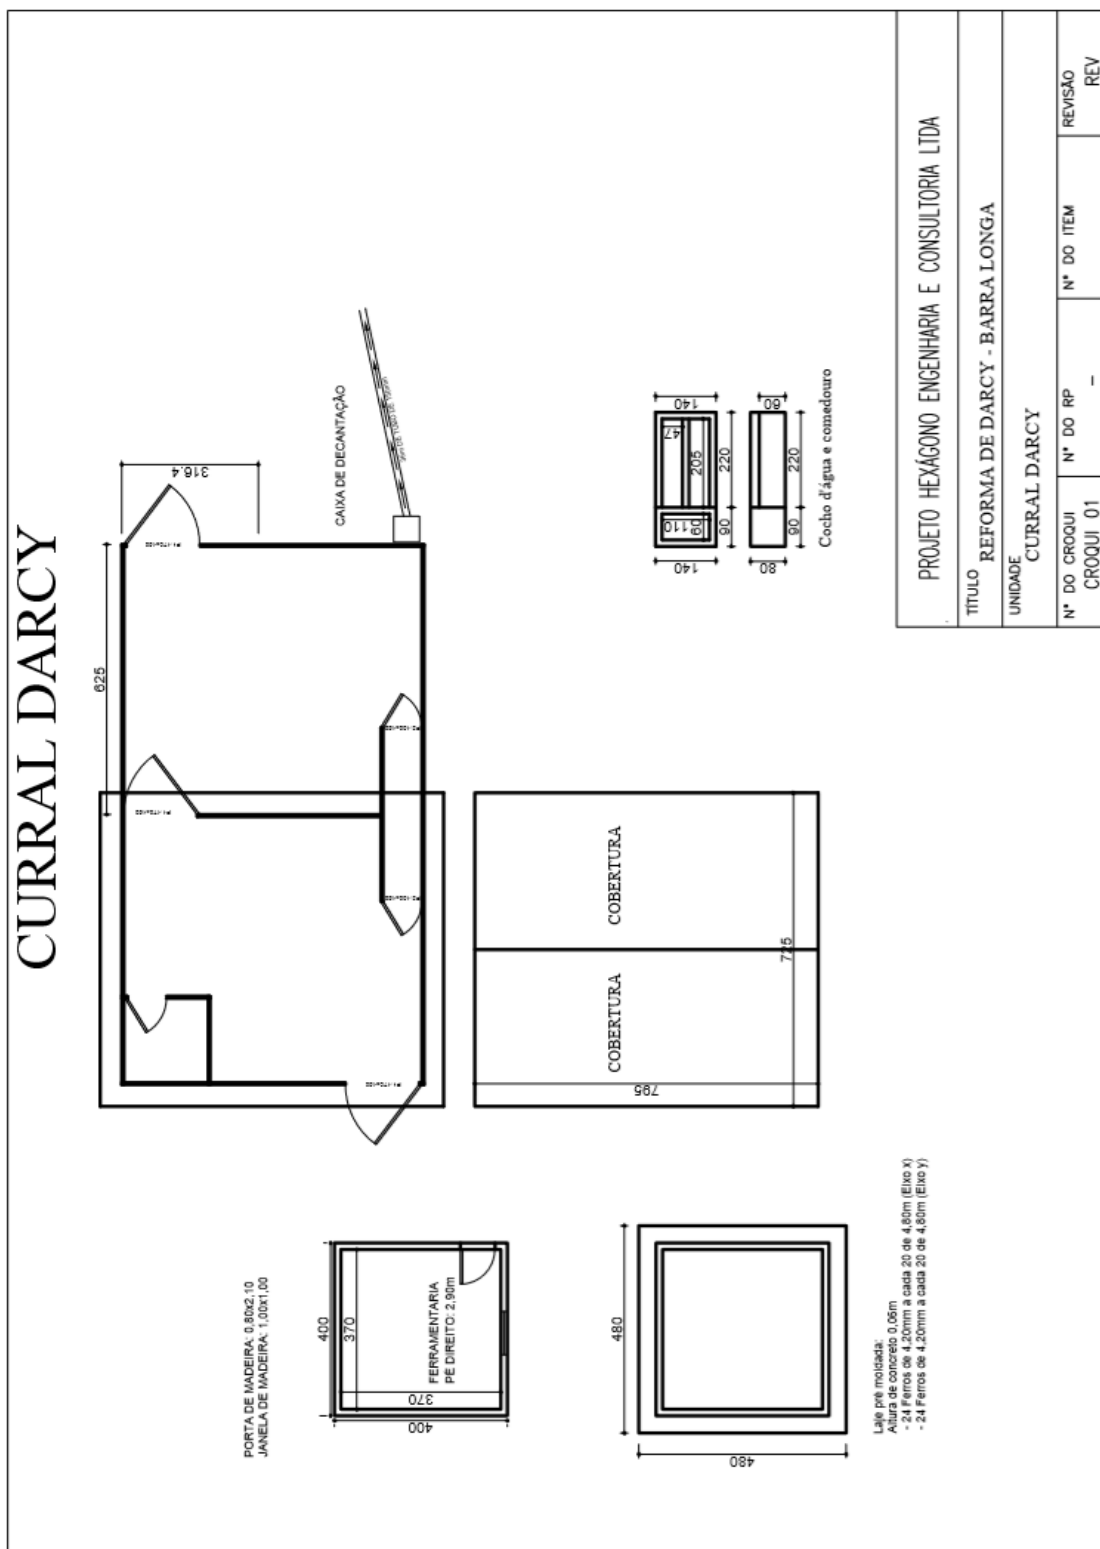

# CURRAL GODOFREDO

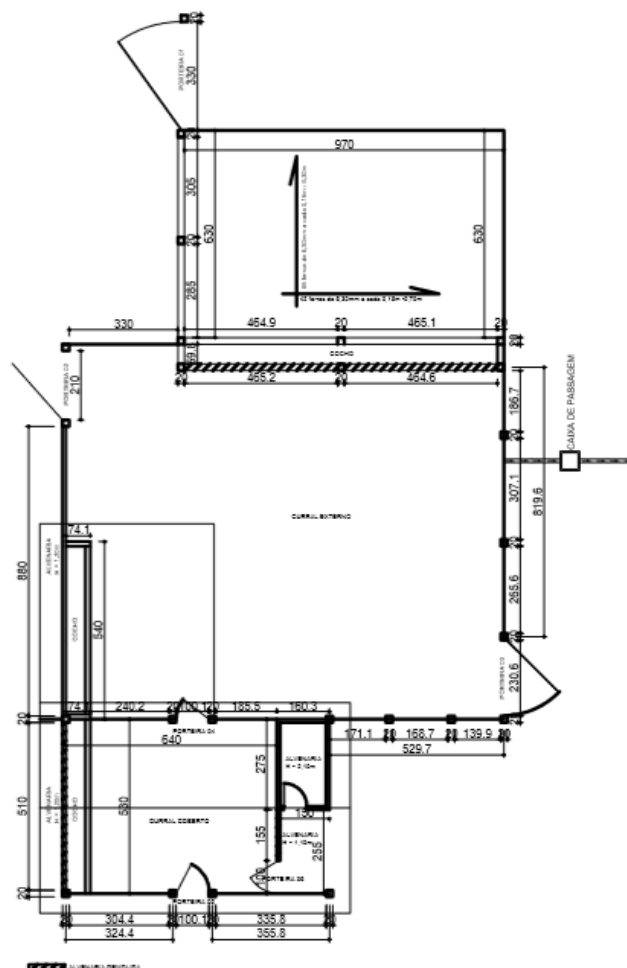



ARMAÇÃO DOS PILARES P01 (150x30x20) (x5)



ARMAÇÃO DOS PILARES P02 (140x20x15) (x6)




ARMAÇÃO DA VIGA BALDRAME (630x25x20) (C = 6,30m)

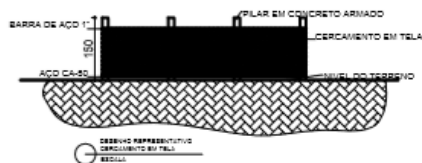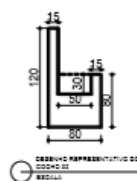


PROJETO HEXÁGONO ENGENHARIA E CONSULTORIA LTDA			
TÍTULO REFORMA DE CURRAIS - BARRA LONGA			
UNIDADE CURRAL GODOFREDO			
Nº DO CROQUI CROQUI 01	Nº DO RP -	Nº DO ITEM	REVISÃO REV


3.12.9. CURRAL DO HAMILTON

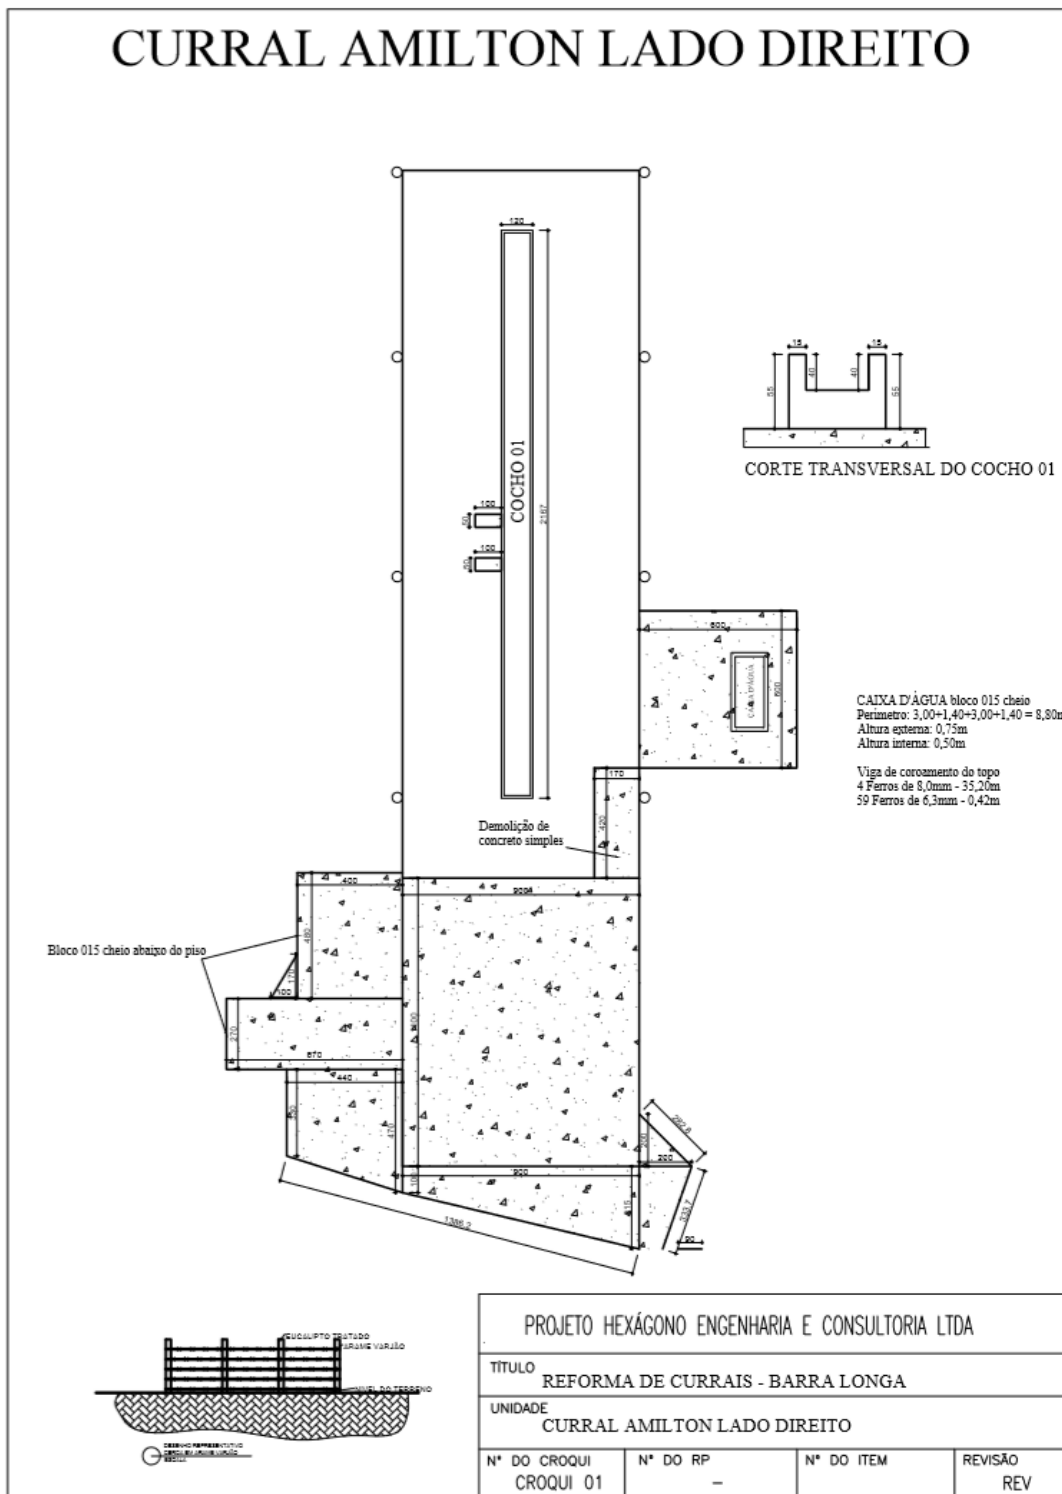





3.13. CURRAL DO LICIO

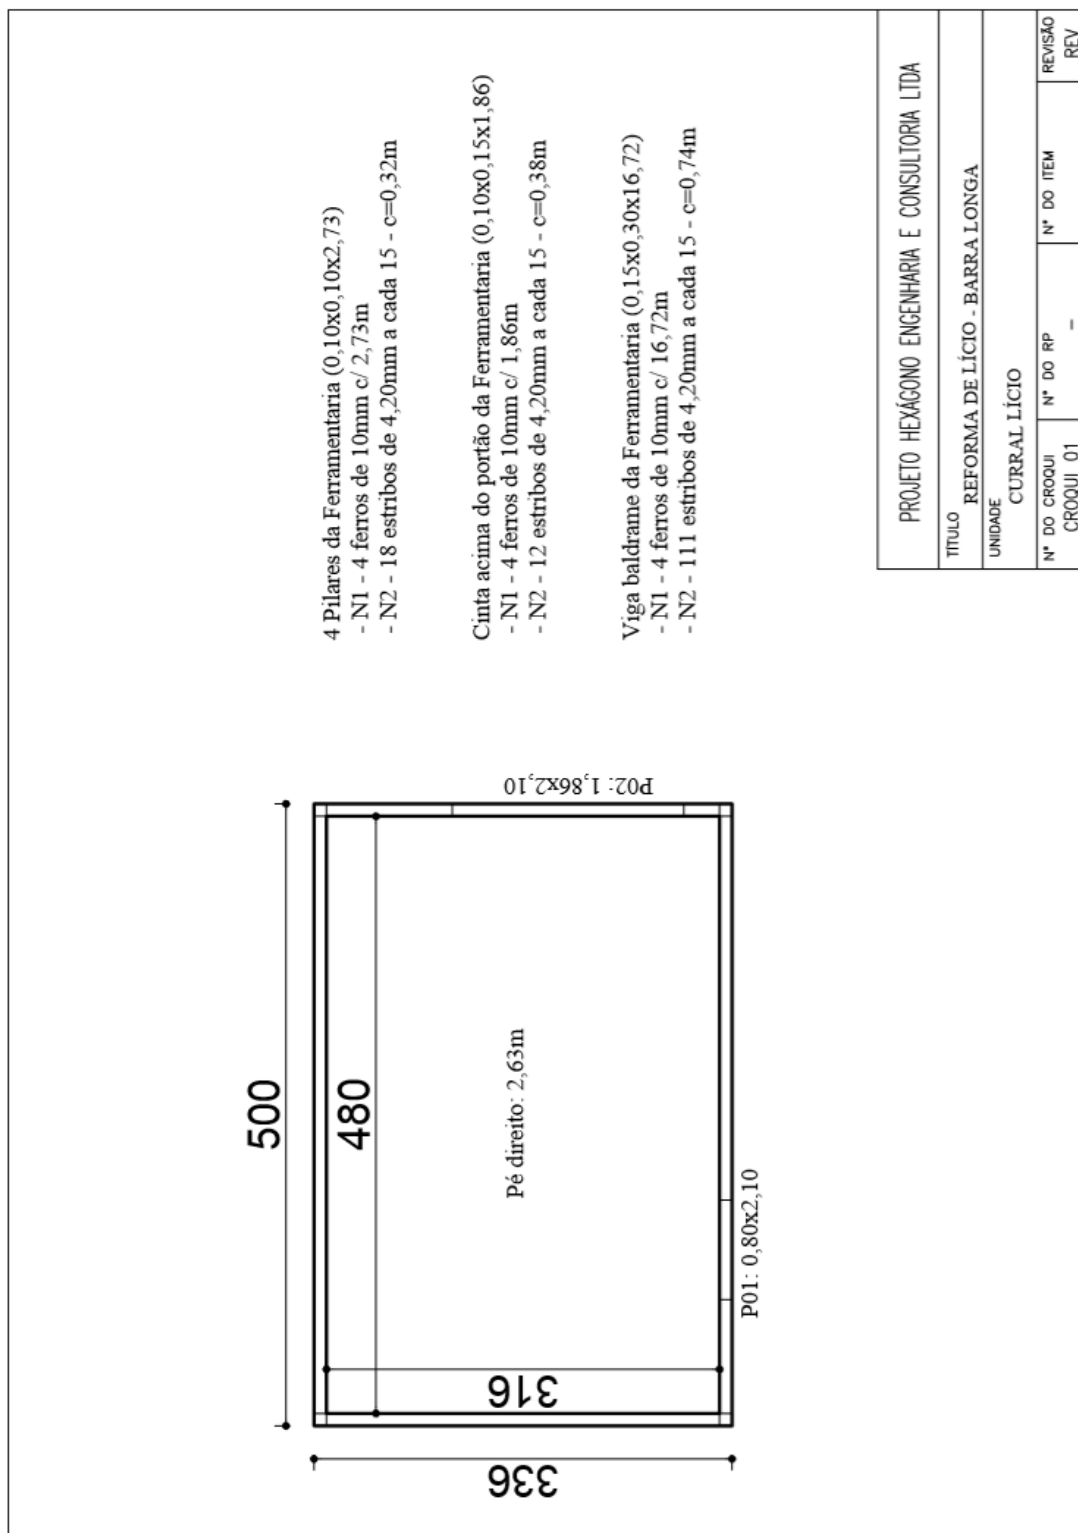

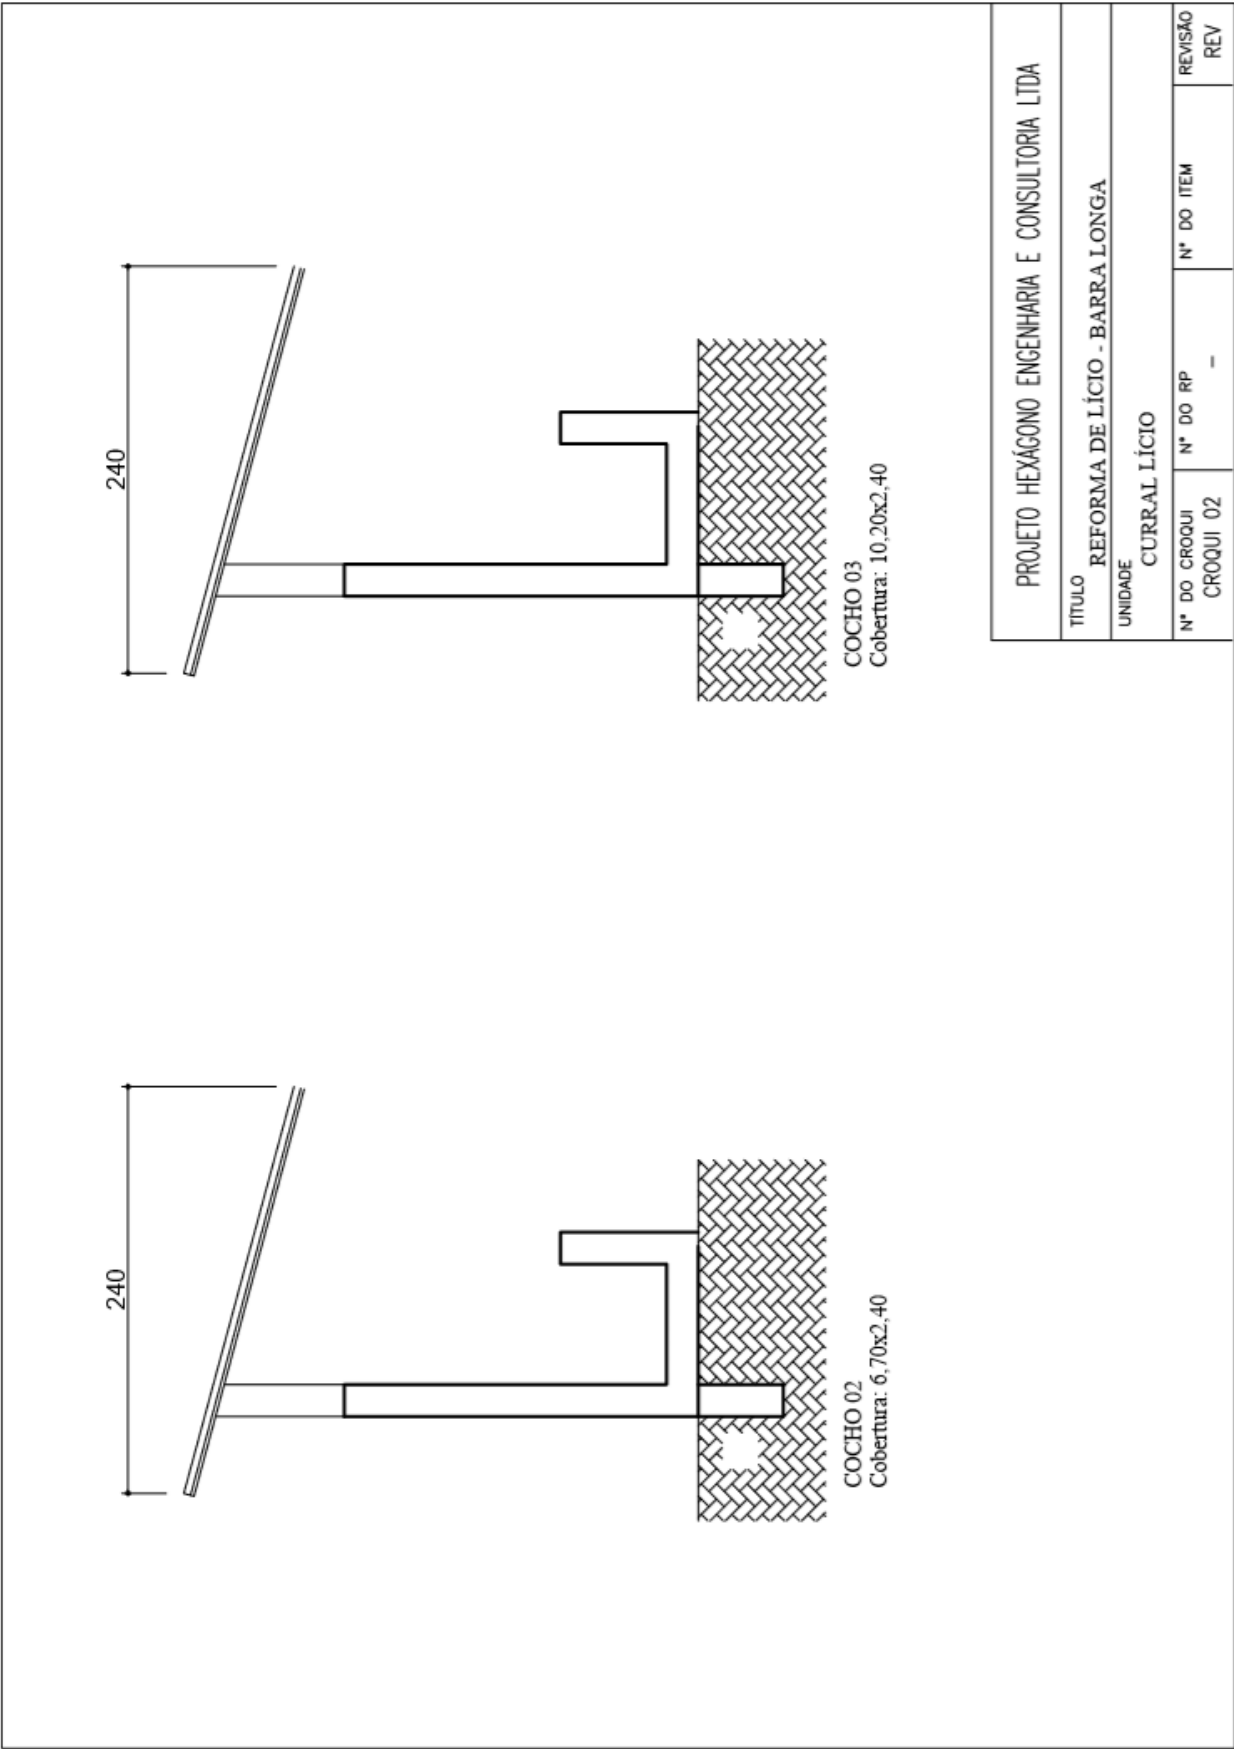


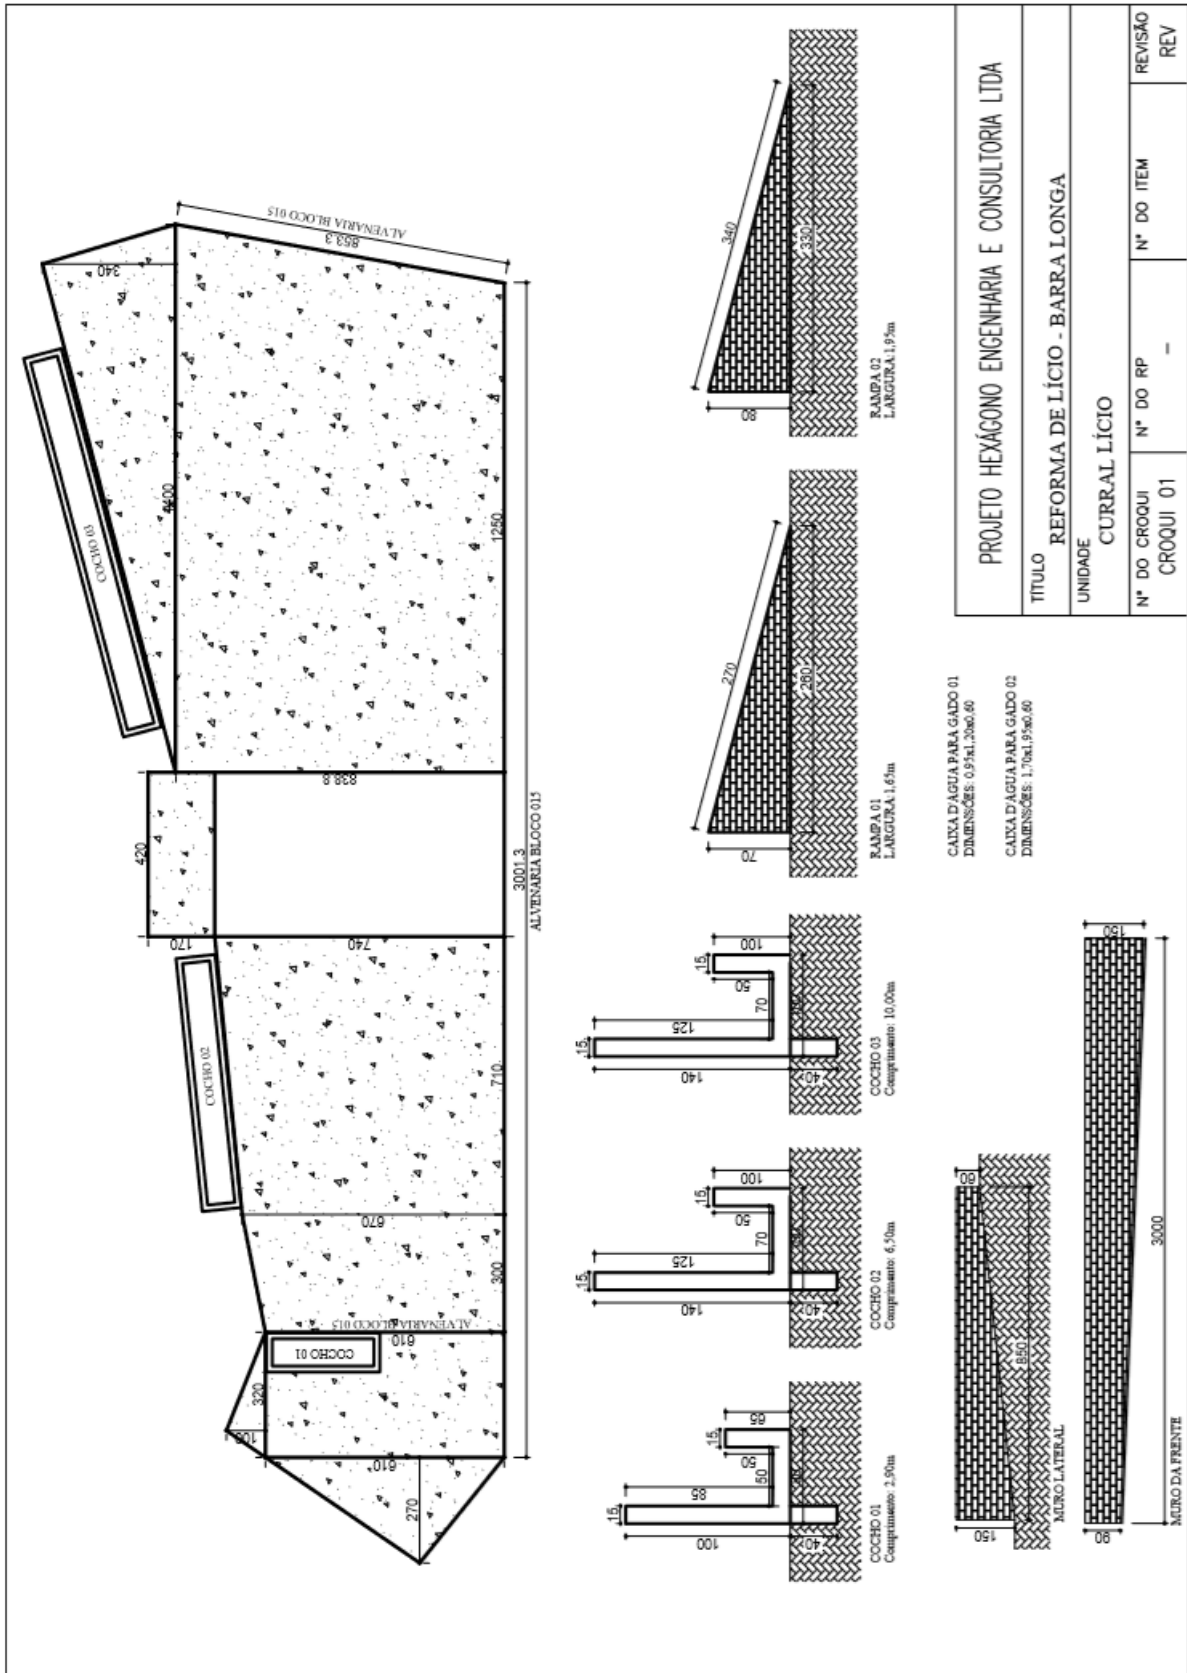


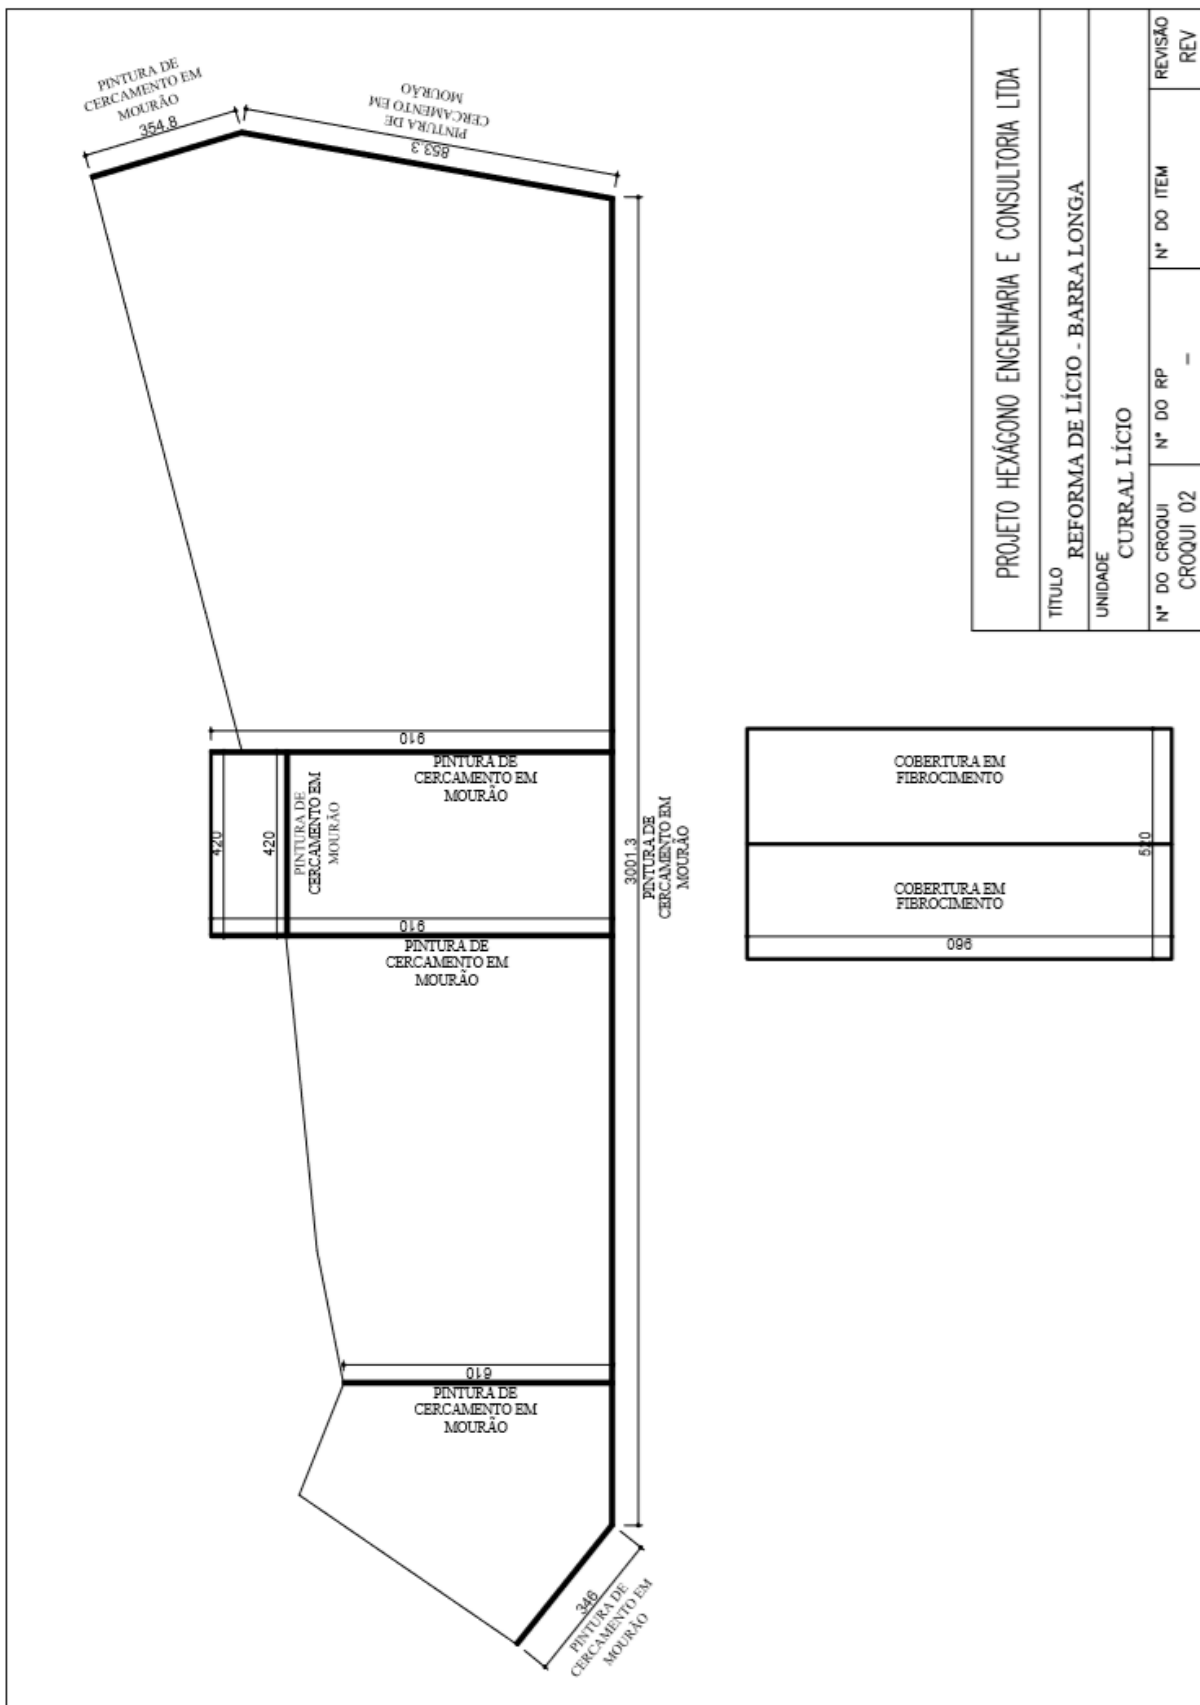


PROJETO HEXÁGONO ENGENHARIA E CONSULTORIA LTDA			
TÍTULO REFORMA DE LÍCIO - BARRA LONGA			
UNIDADE CURRAL LÍCIO			
N° DO CROQUI	N° DO RP	N° DO ITEM	REVISÃO
CROQUI 02	-	-	REV



# CURRAL TIARA

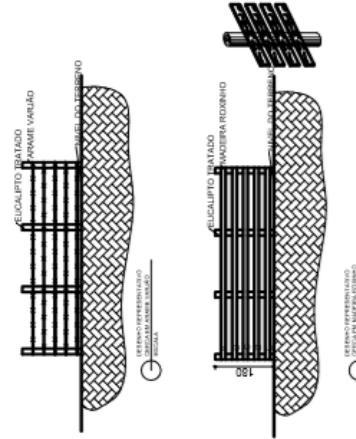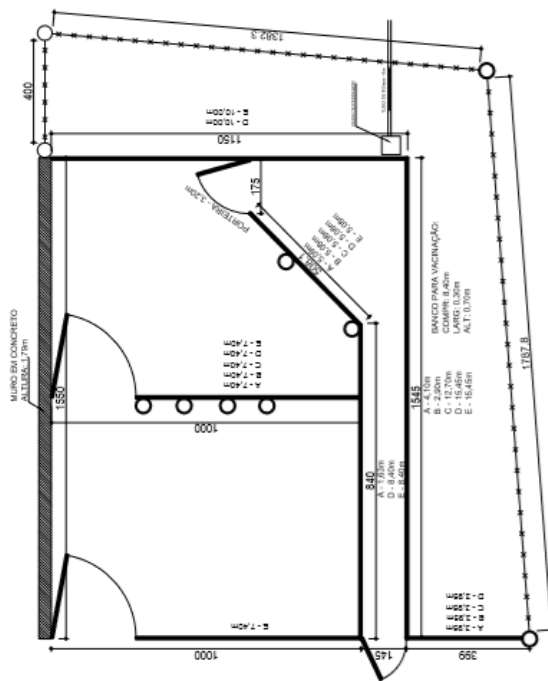

USF 1º andar a cada 0,55m e USF 0  
 NZ COMP - 0,55m a cada 0,15m

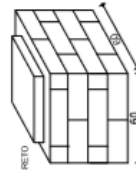


TAMPA DE CONCRETO  
 ALVENARIA BLOCO 010

QUADRO DE MATERIAIS			
TIPO	ESPECIFICAÇÃO	QUANTIDADE	PROPOSTA
MADEIRA ROXINHO	150mm x 25mm	200,83m	
POSTE DE EUCALIPTO TRATADO	14 A 16	9 UND	
POSTE DE EUCALIPTO TRATADO	6 A 8	20 UND	
CERCA DE ARAME	ARAME VARIJÃO	178,45m	

PROJETO HEXAGONO ENGENHARIA E CONSULTORIA LTDA			
TITULO REFORMA DE CURRAIS - BARRA LONGA			
UNIDADE CURRAL TIARA			
Nº DO CROQUI	Nº DO RP	Nº DO ITEM	REVISÃO
CROQUI 01	-	-	REV


# CURRAL QUINDUNBA

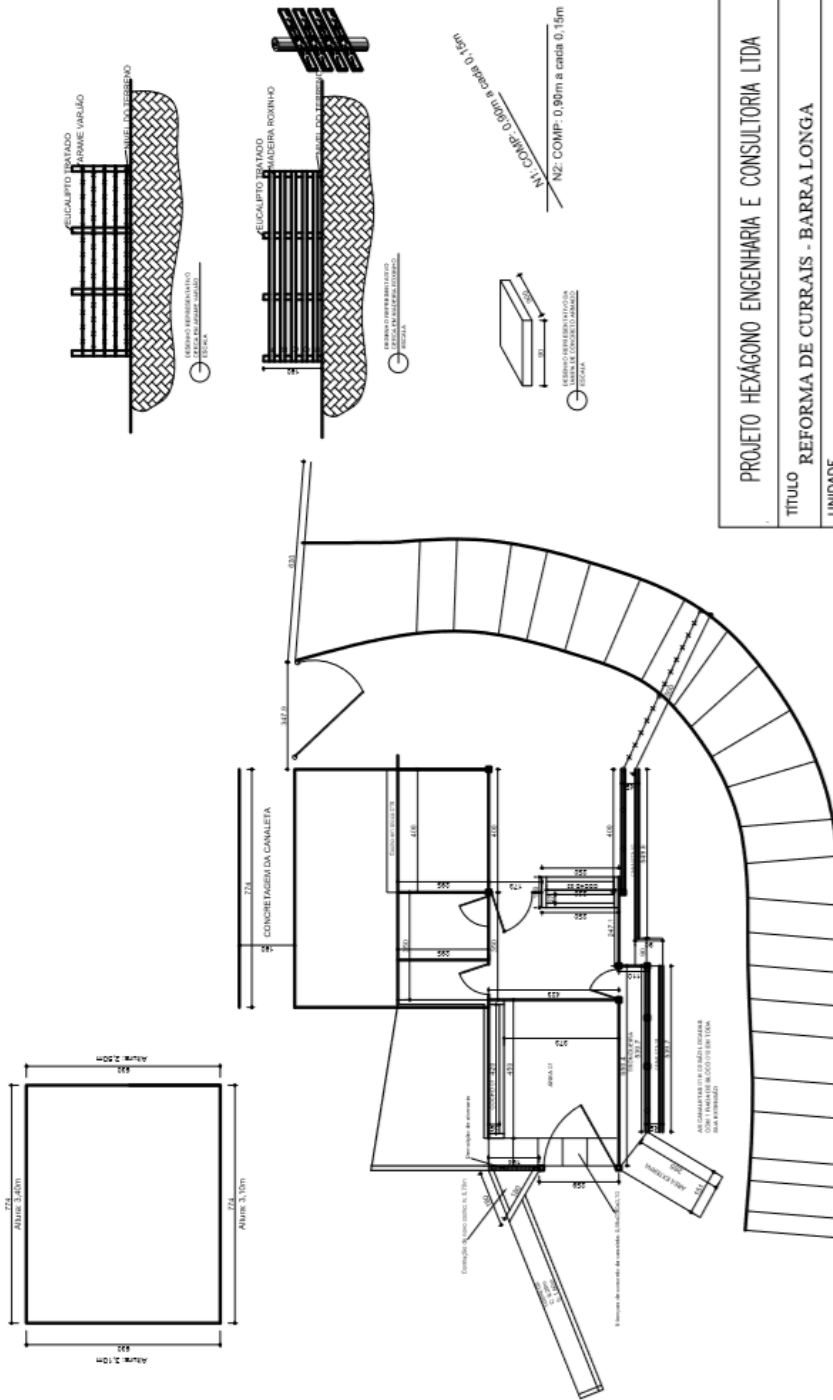

PROJETO HEXÁGONO ENGENHARIA E CONSULTORIA LTDA			
TÍTULO REFORMA DE CURRAIS - BARRA LONGA			
UNIDADE CURRAL QUINDUNBA			
N° DO CROQUI	N° DO RP	N° DO ITEM	REVISÃO
CROQUI 01	-		REV

3.16. CURRAL ACAIACA


# CURRAL ACAIACA

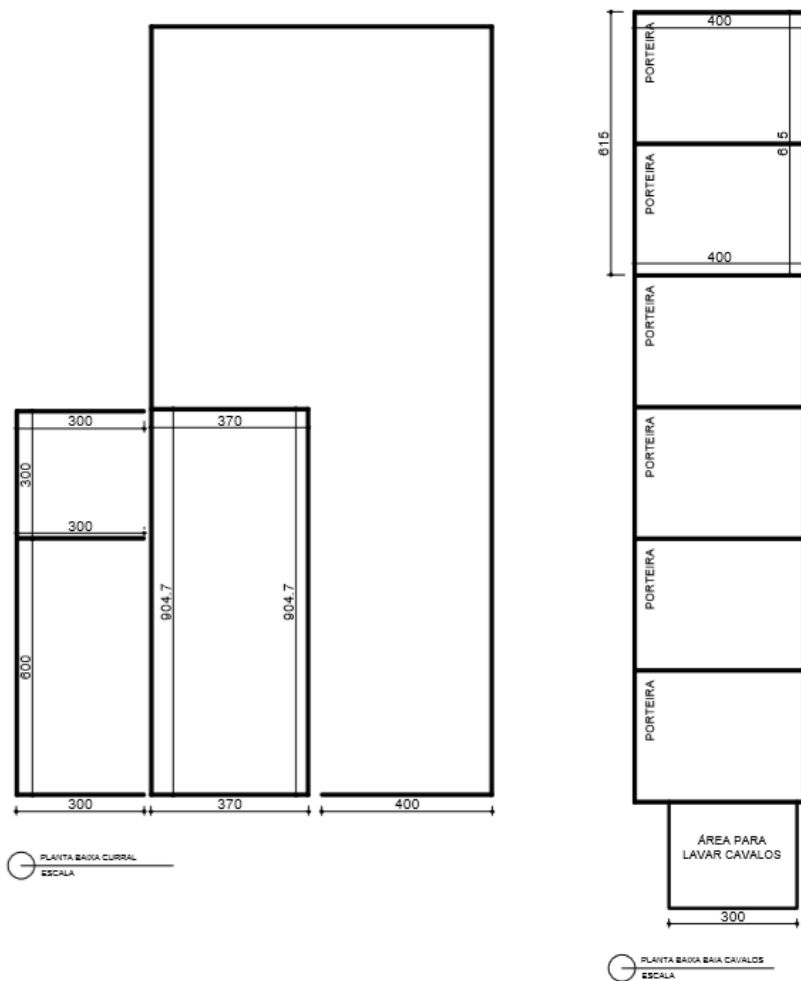

PROJETO HEXÁGONO ENGENHARIA E CONSULTORIA LTDA			
TÍTULO REFORMA DE CURRAIS - BARRA LONGA			
UNIDADE CURRAL ACAIACA			
Nº DO CROQUI CROQUI 01	Nº DO RP -	Nº DO ITEM	REVISÃO REV

3.17.

**CURRAL GILMAR**

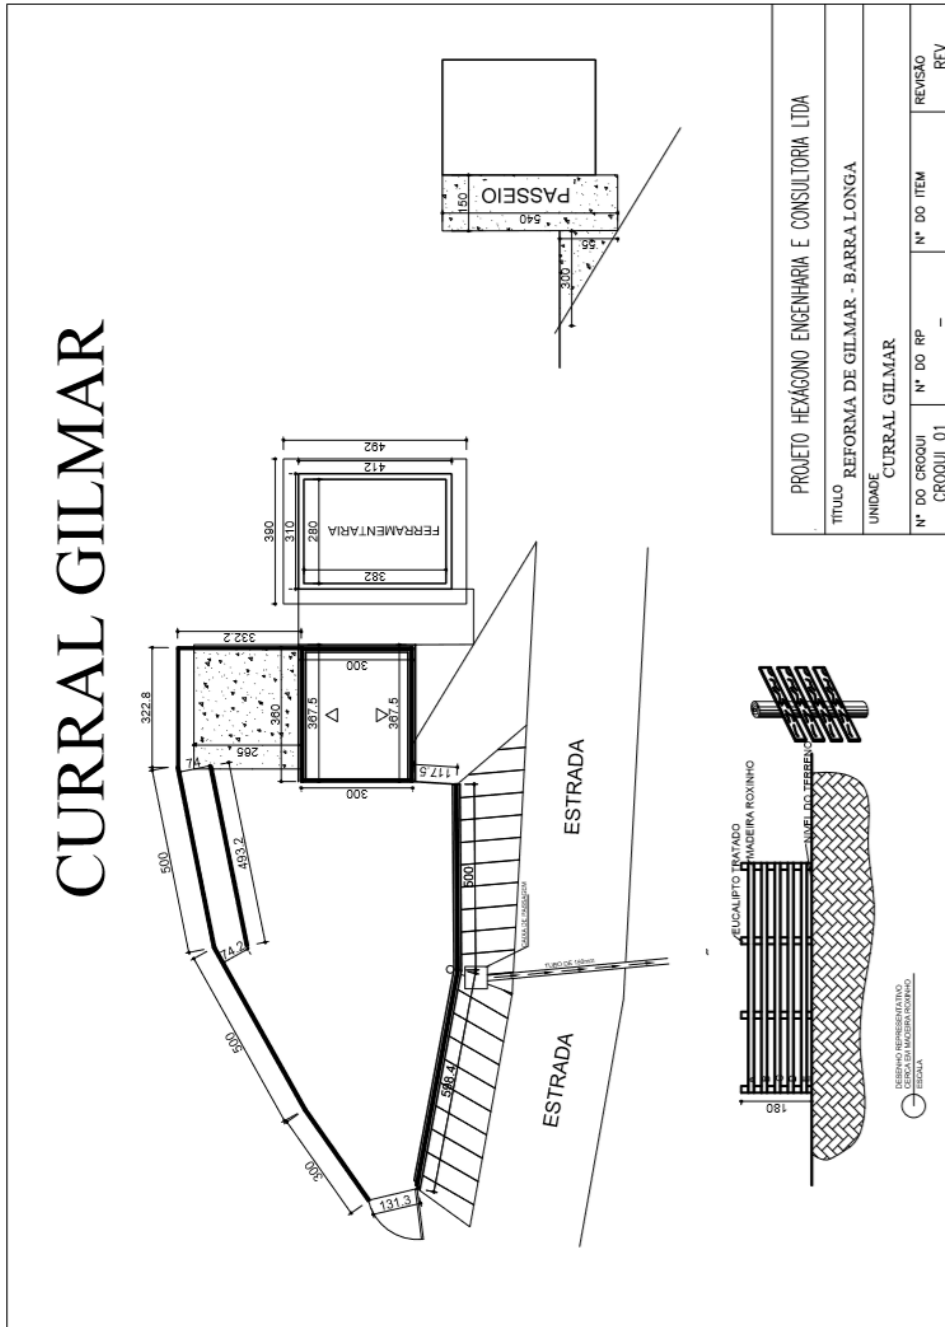




3.19.

CURRAL PROVISORIO SANDRA NOZINHO




FUNDAÇÃO  
**renova**

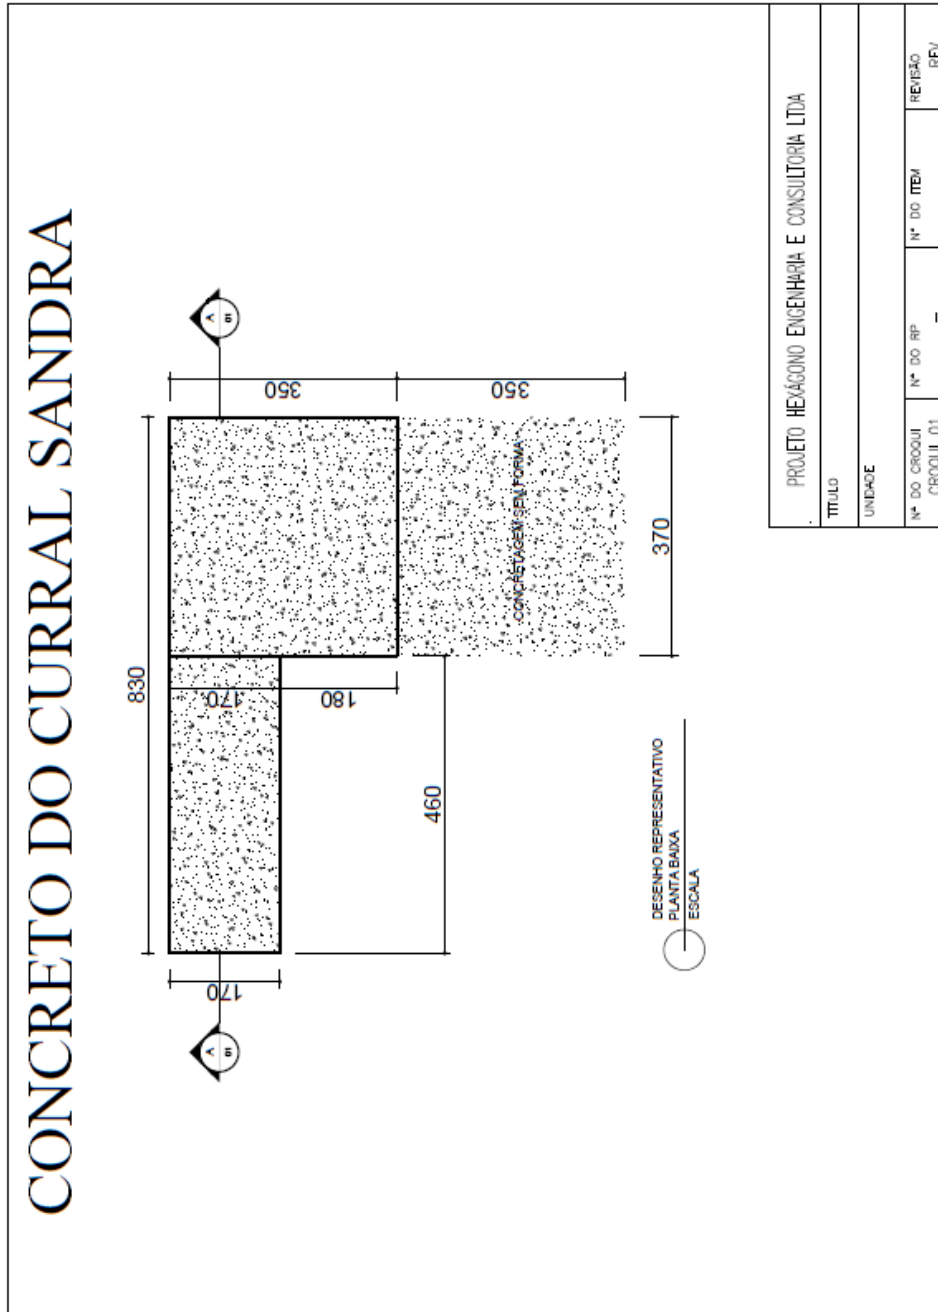

3.20.


MATA BURRO PADRÃO

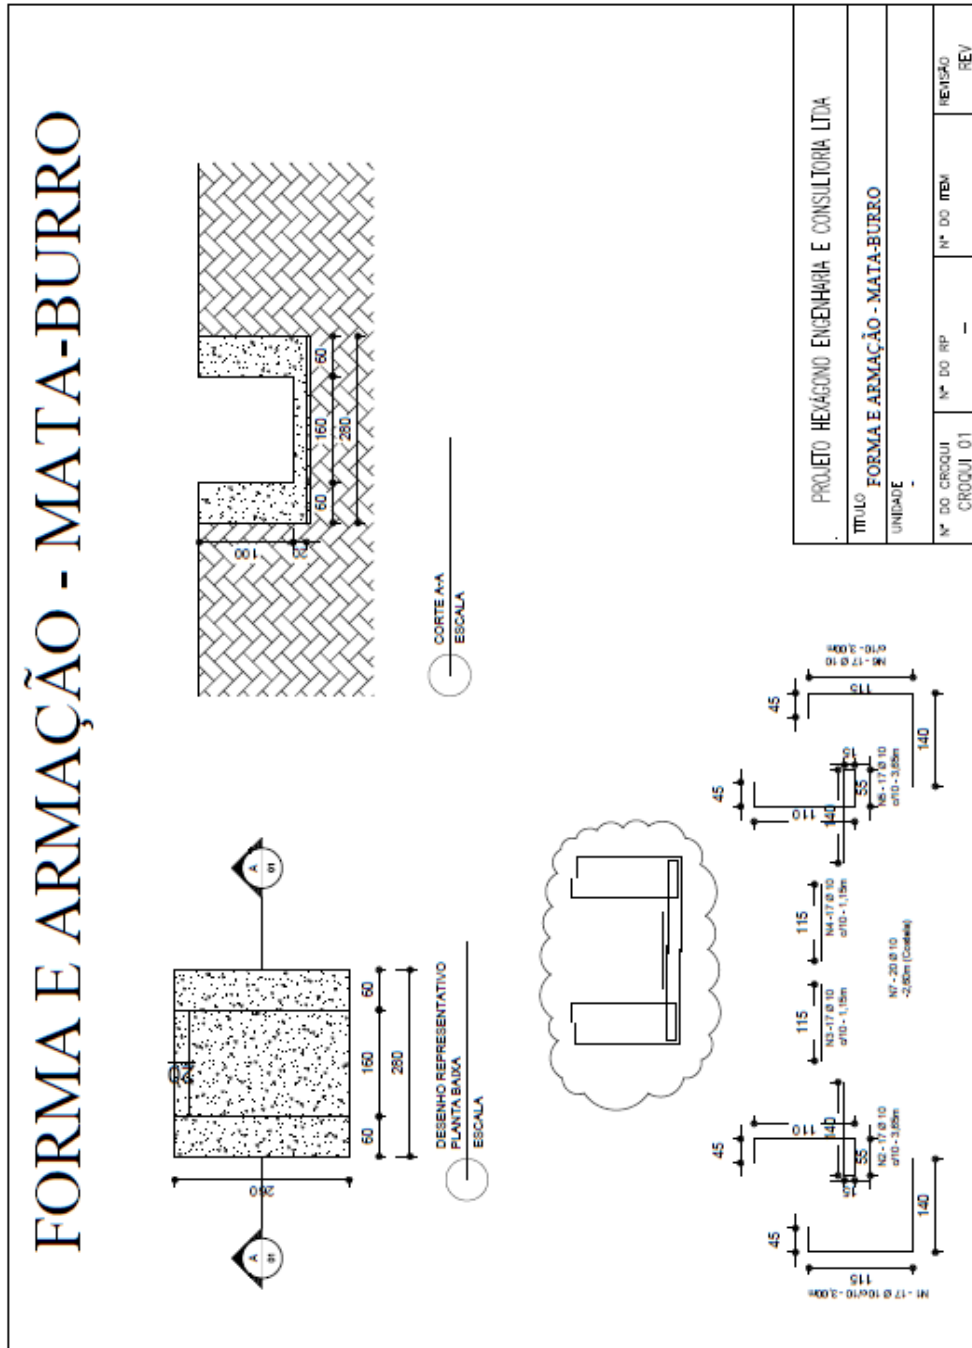


## 4. MARIANA

### 4.1. RECONSTRUÇÕES

#### 4.1.1. RCRES-0002 - PARACATU DE CIMA GERALDO NASCIMENTO DA SILVA

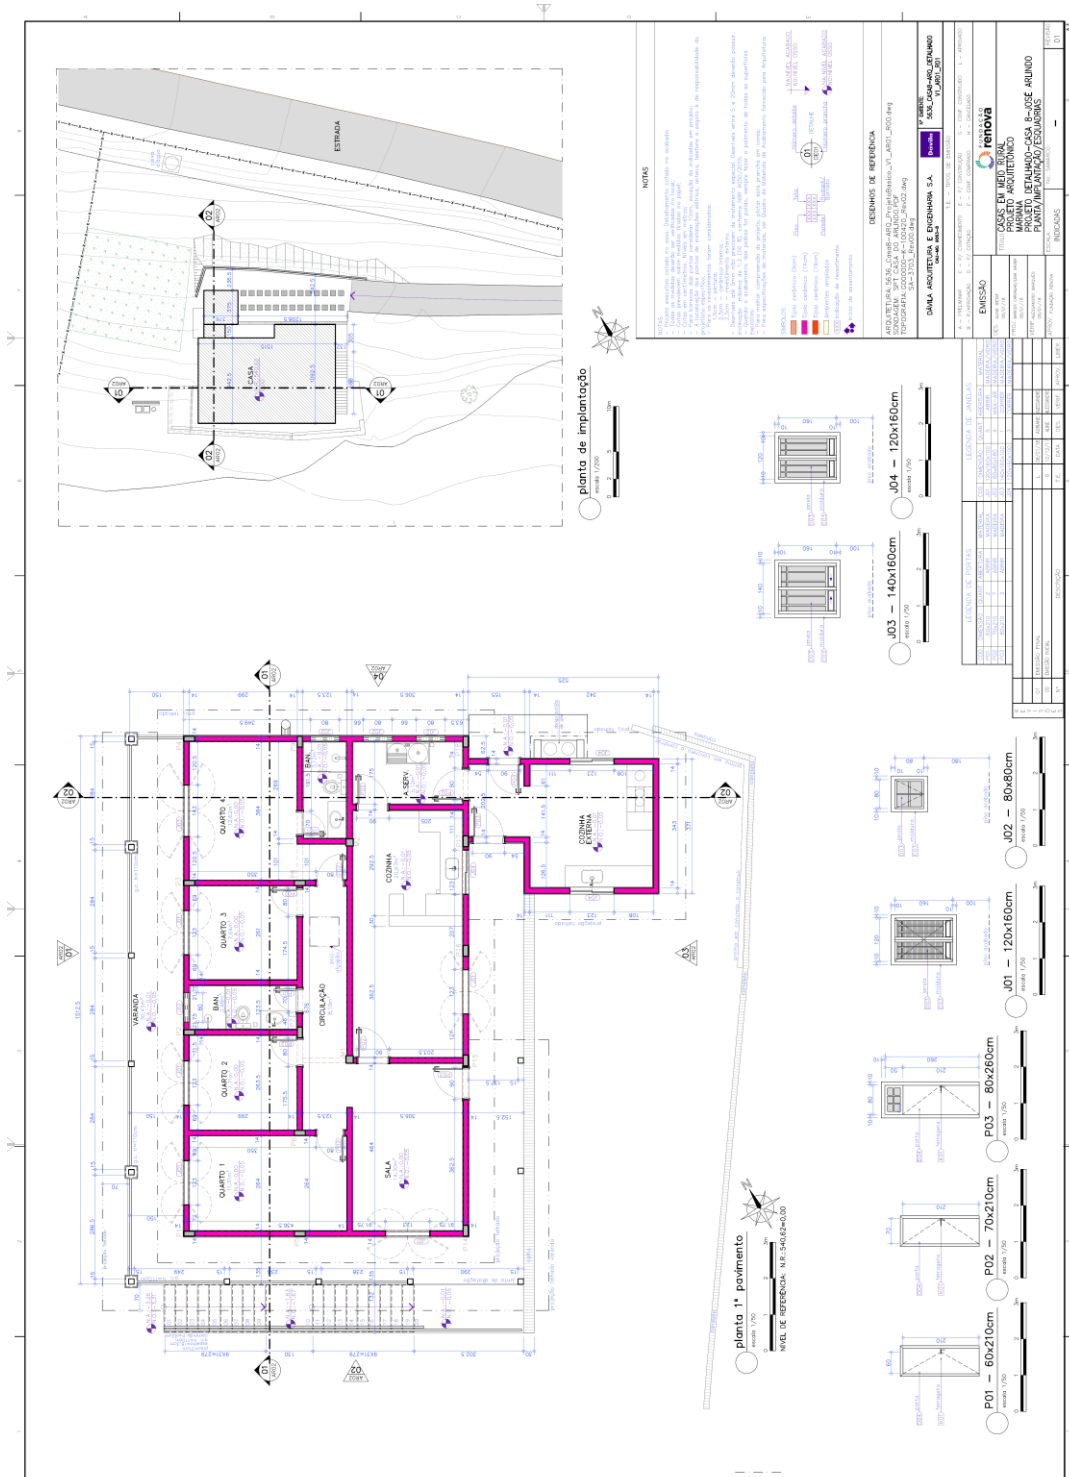


## 4.1.2. RCRES-0005 - PONTE DO GAMA MARCIO DE SOUZA

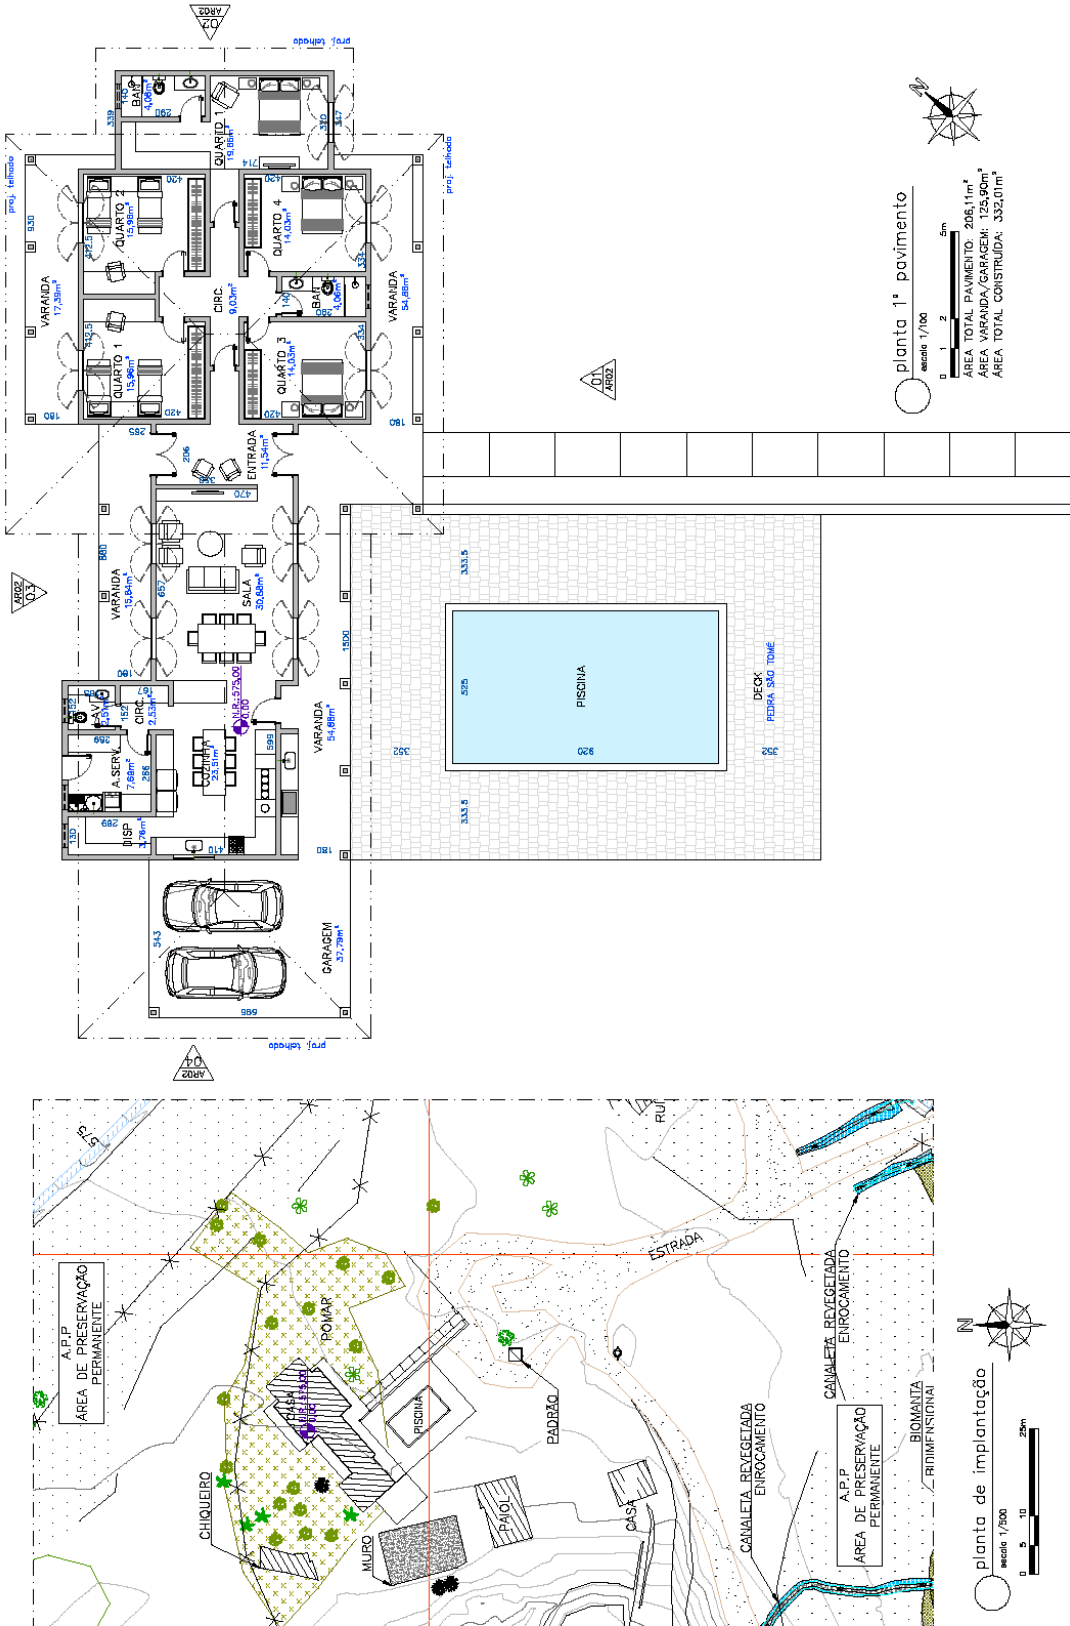


Prancha 01  
Projeto Conceitual  
R00

**Casa 13 - Márcio de Souza**

### 4.1.3. RCRES-0007 - PEDRAS GERALDO PEDRO GONCALVES

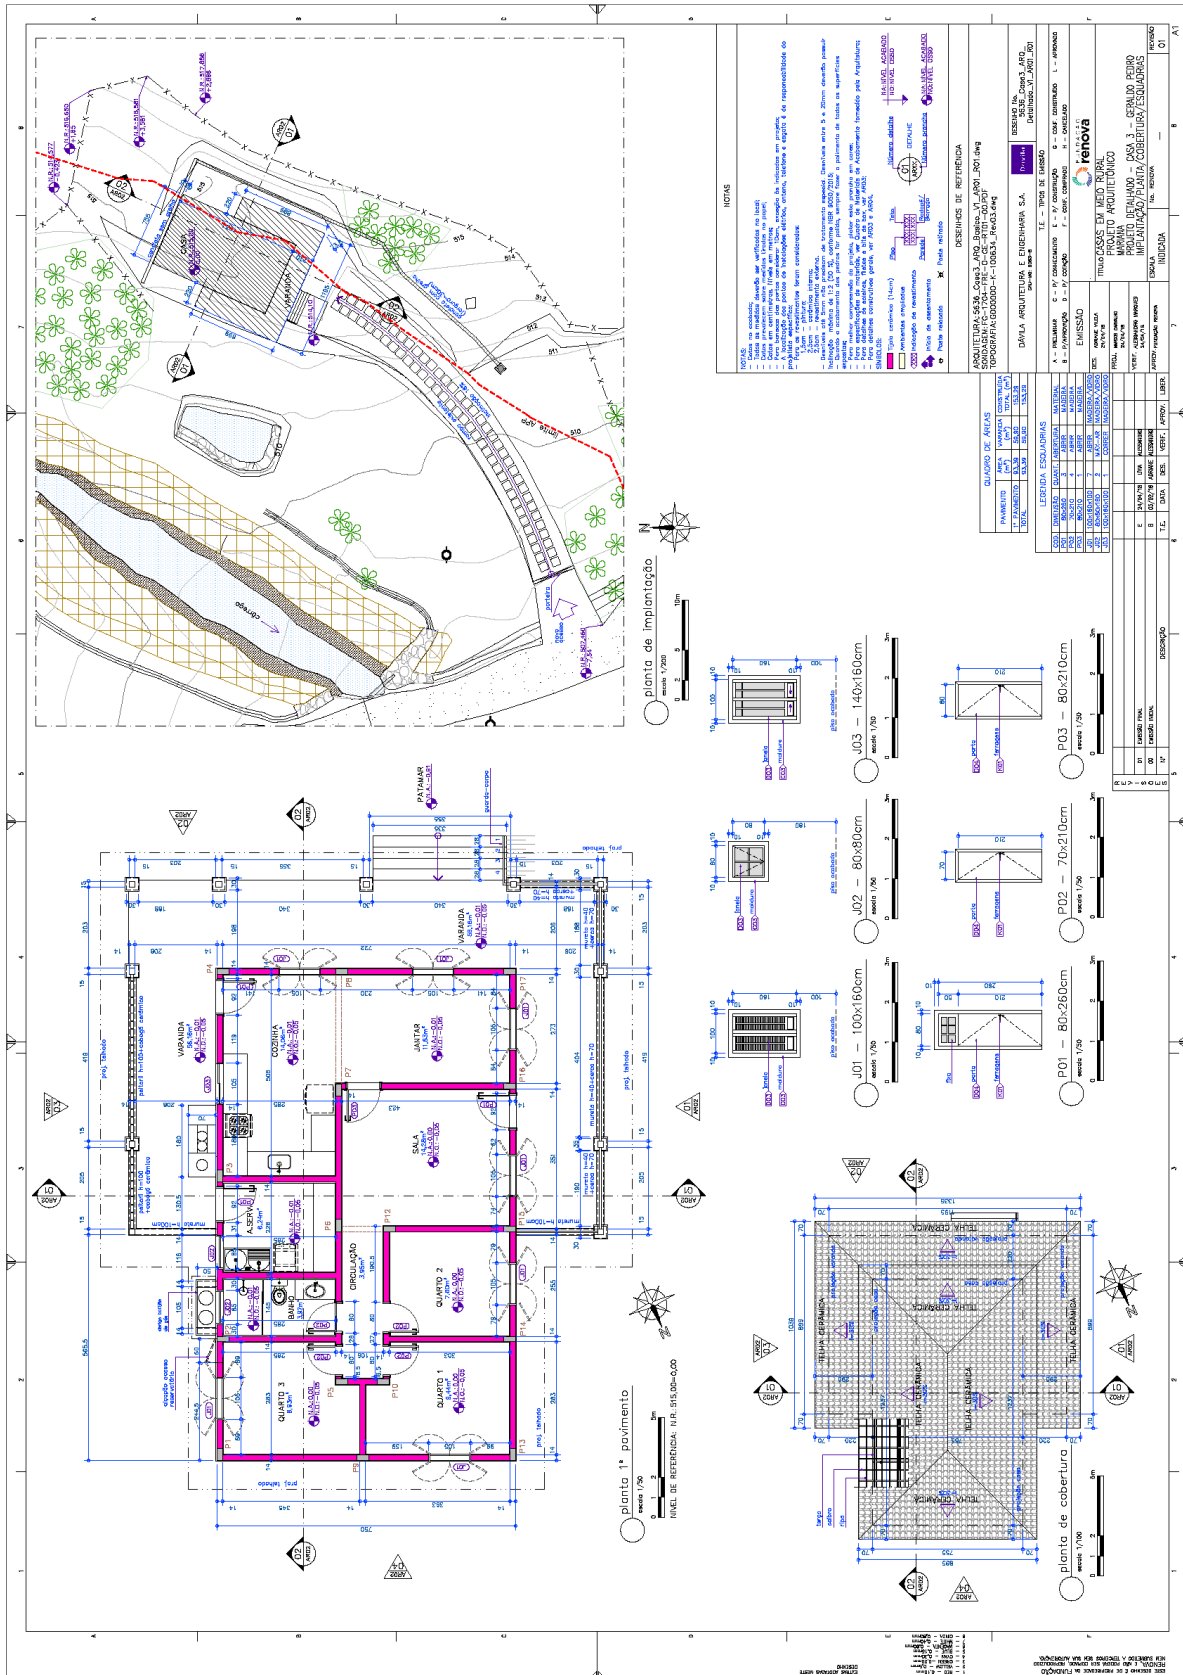

# 4.1.4. RCRES-0013 – CAMPINAS ANTONIO TOMAZ NEVES

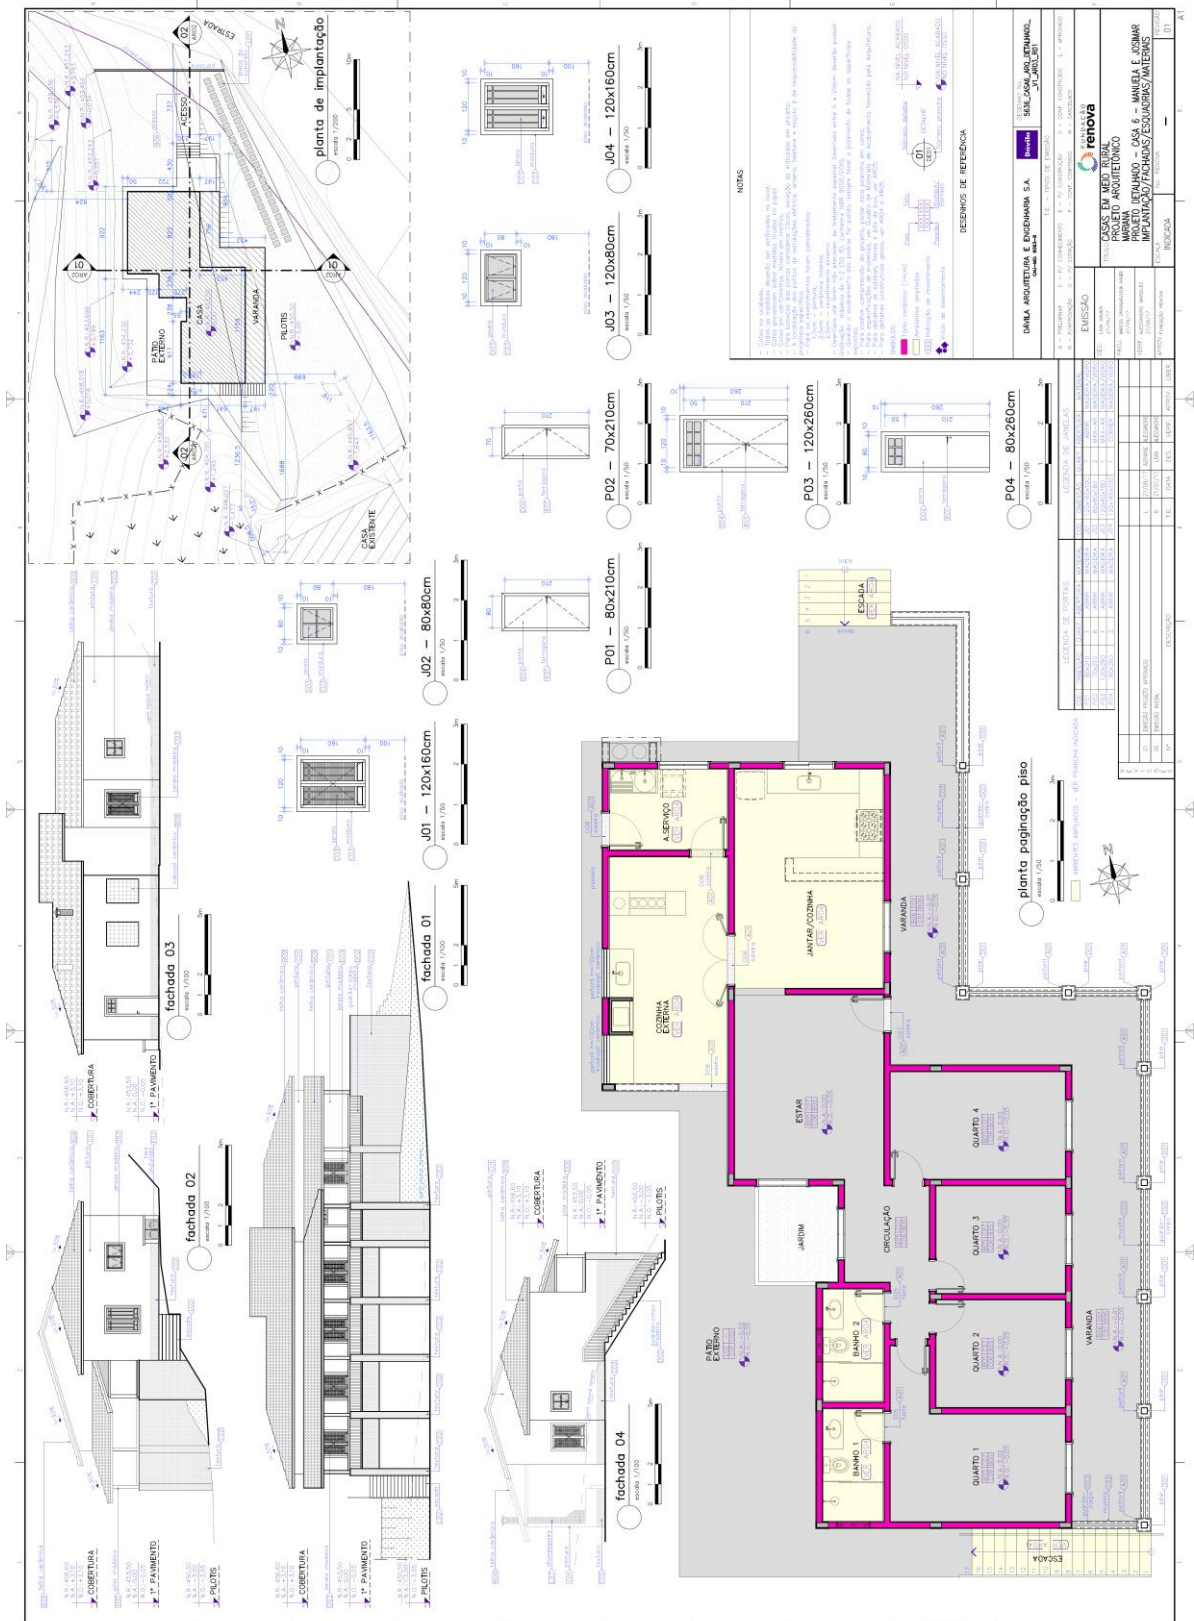

# 4.1.5. RCRES-0014 – PONTE DO GAMA MARCIO DE SOUZA








**QUADRO DE PORTAS**


**LEGENDA DE ESPECIFICAÇÕES DE ACABAMENTOS**

RESUMO DE ESPECIFICAÇÕES DE ACABAMENTOS







**EMISSÃO**


PROJETO ARQUITETÔNICO






# 4.1.7. RCRES-0017 - SITIO VILA BORBA MARIA DA CONCEICAO RAMOS

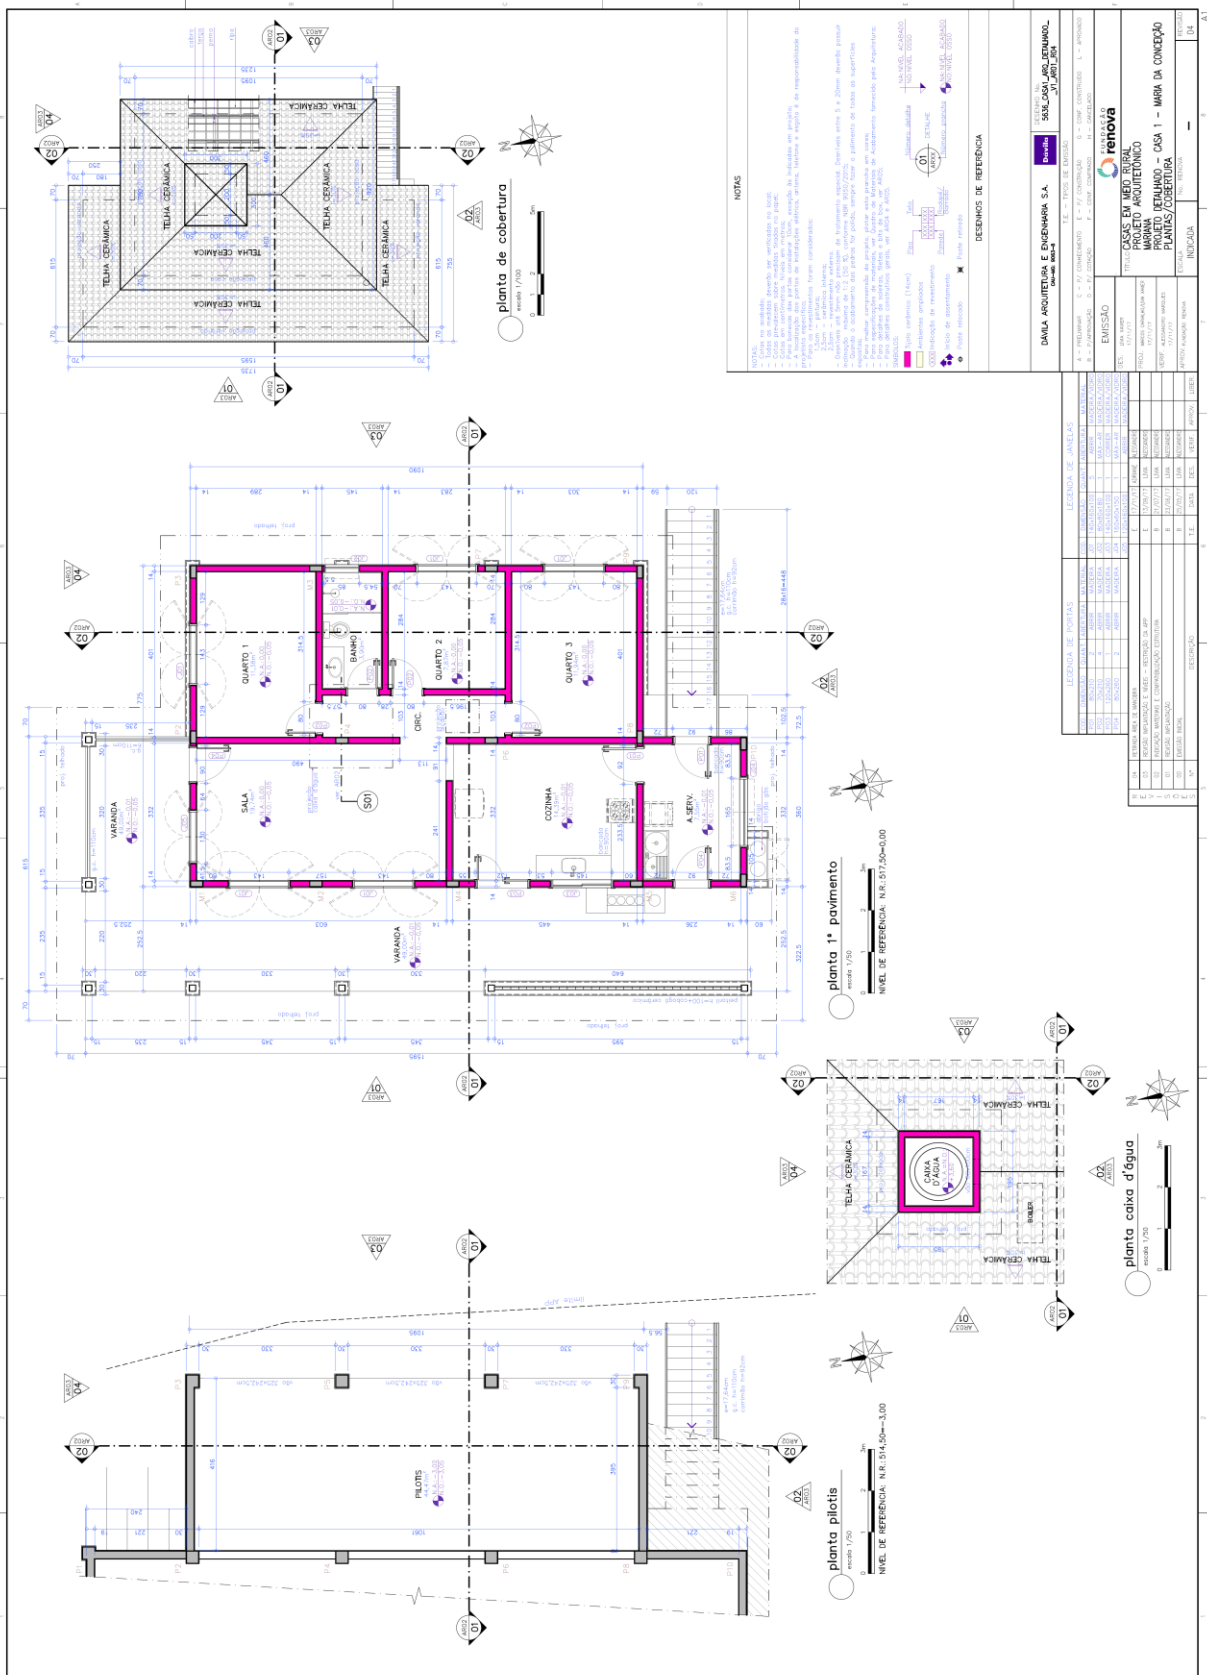



# 4.1.9. RCRES-0023 – PARACATU DE CIMA GUMERCINDO DE SOUZA

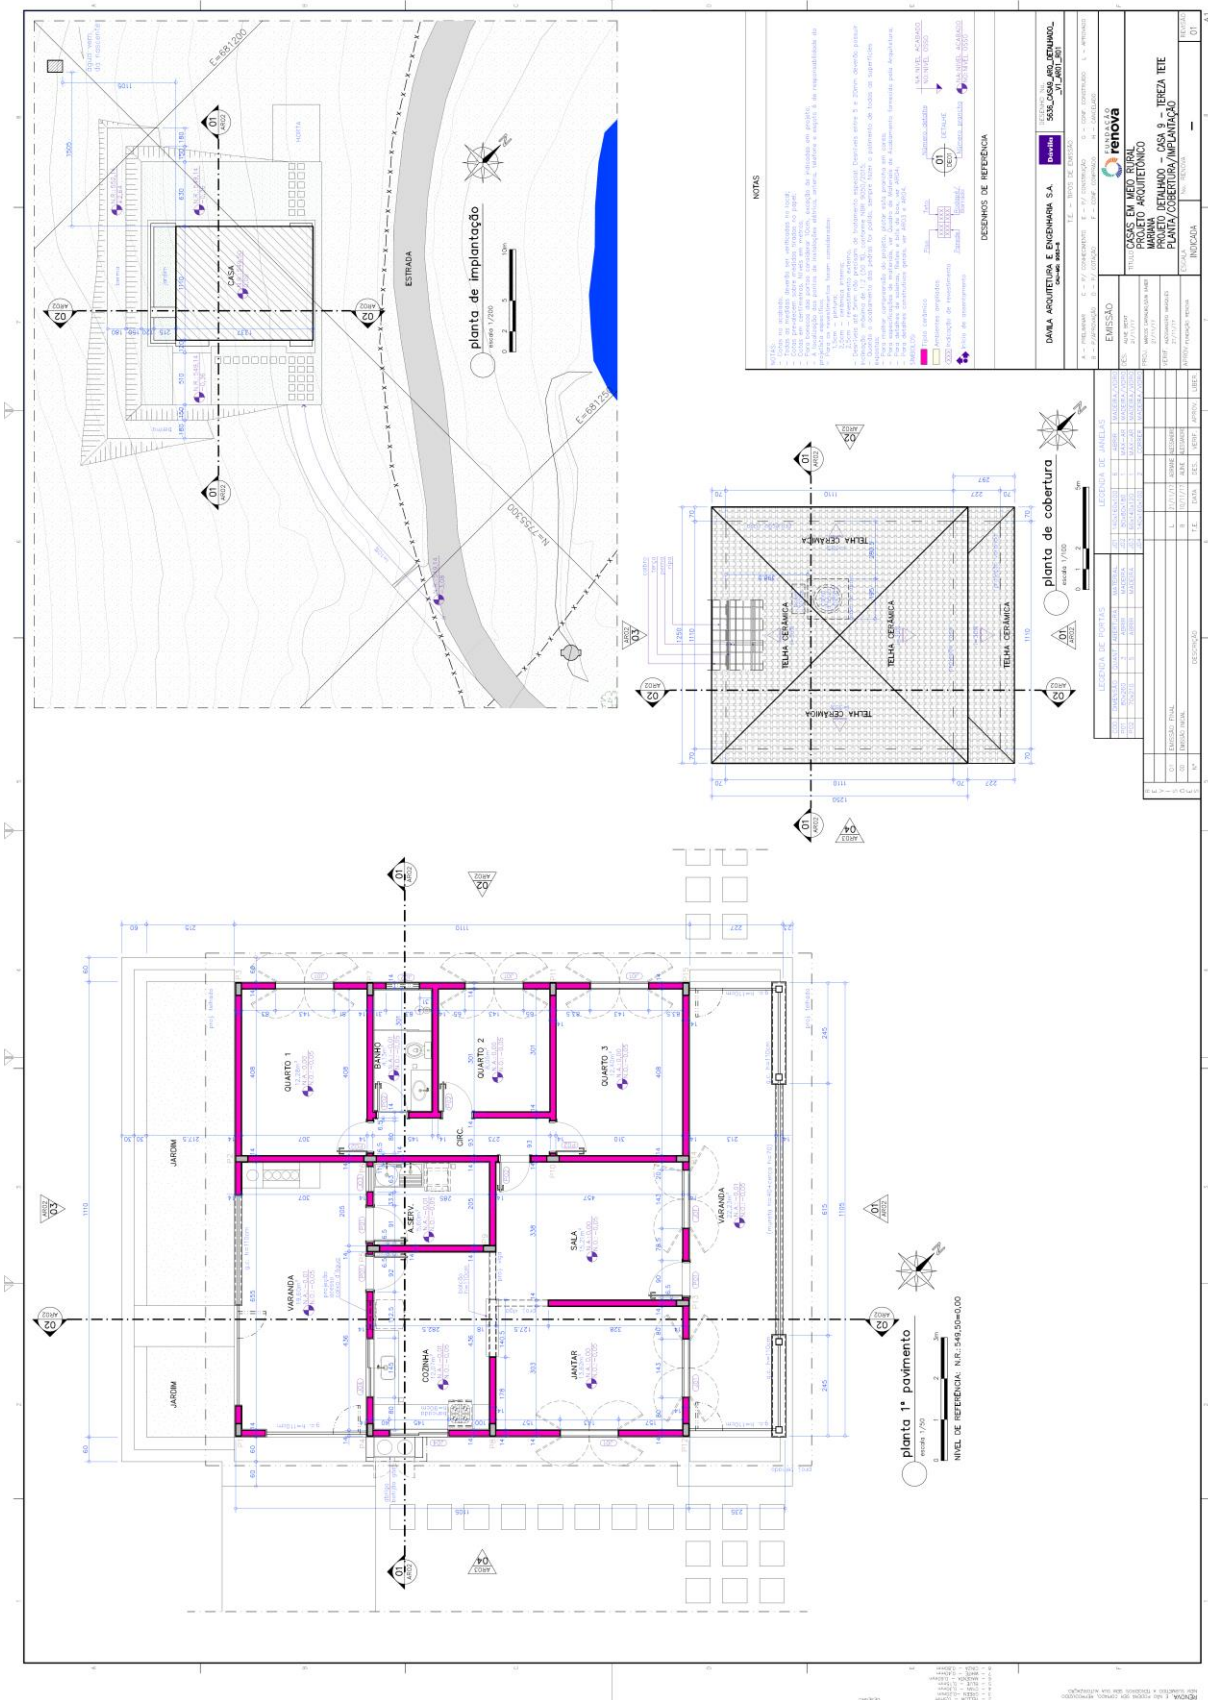

# 4.1.10. RCRES-0026 – PARACATU DE BAIXO WALDIR POLLACK

