






6.3.12. MV 603

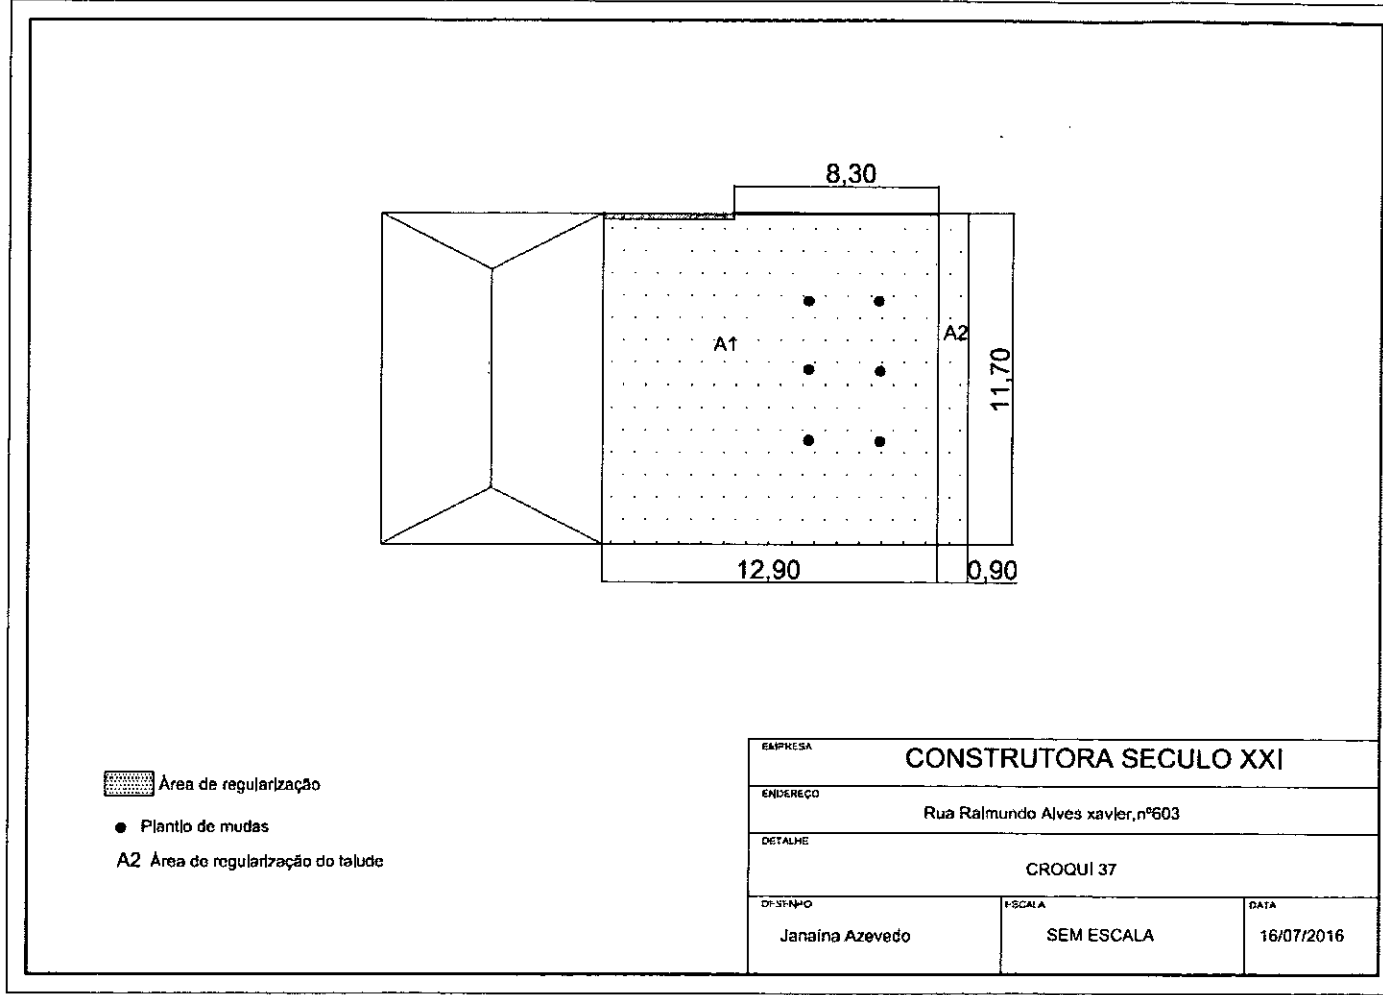


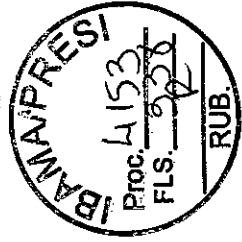

6.3.13. MV 613


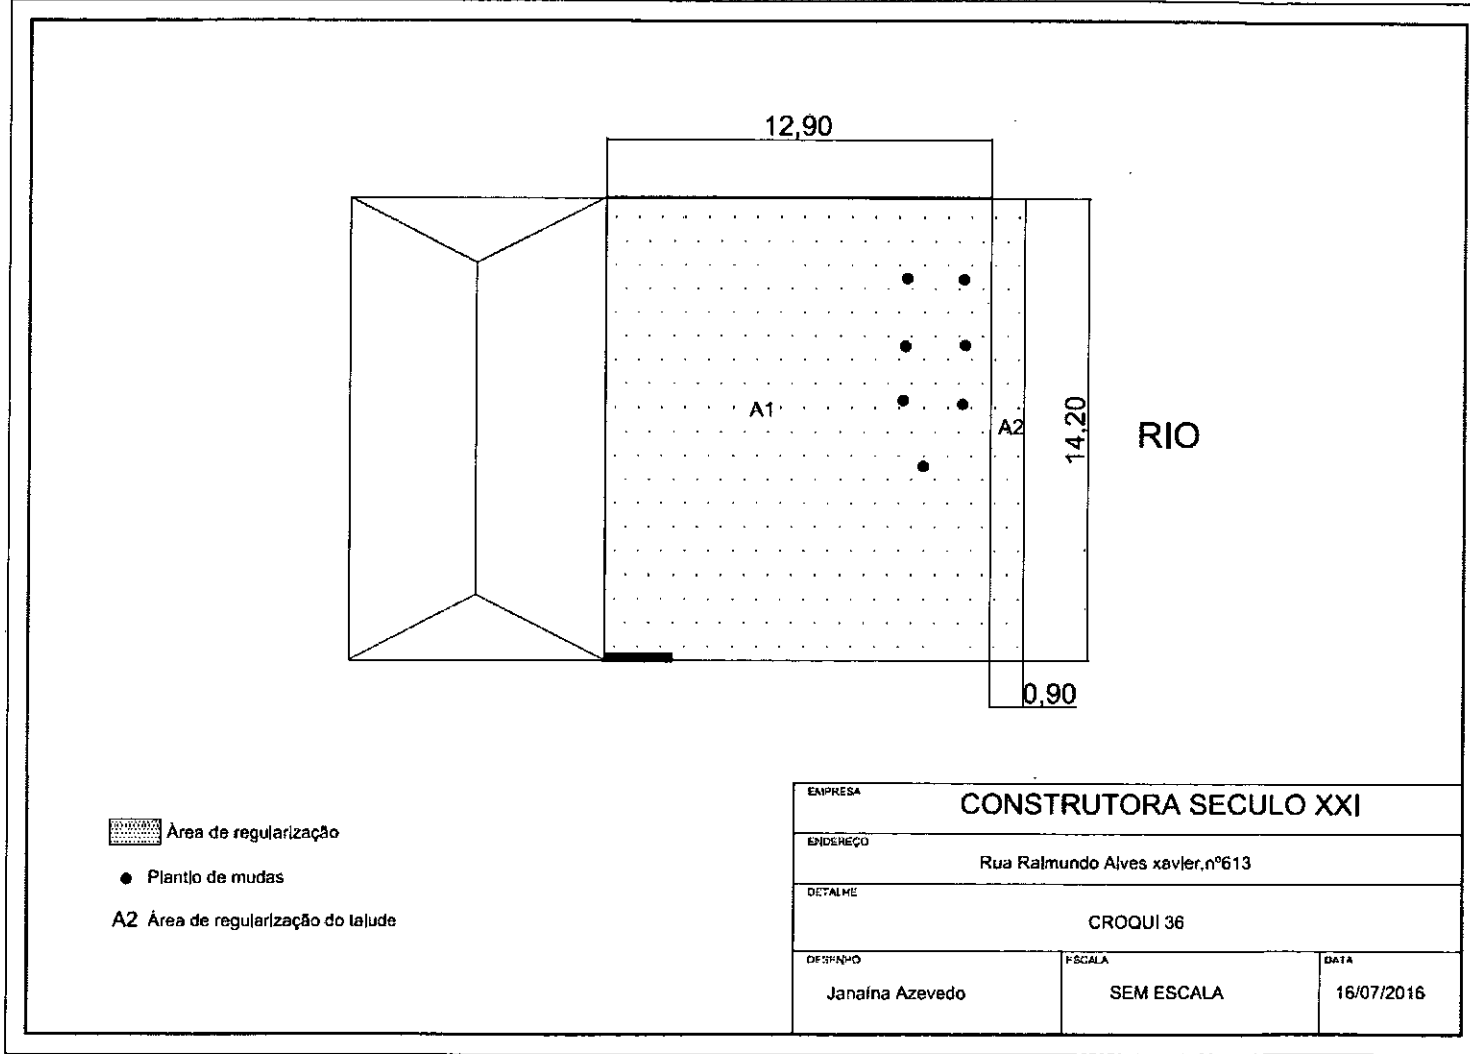


EM BRANCO




6.3.14.

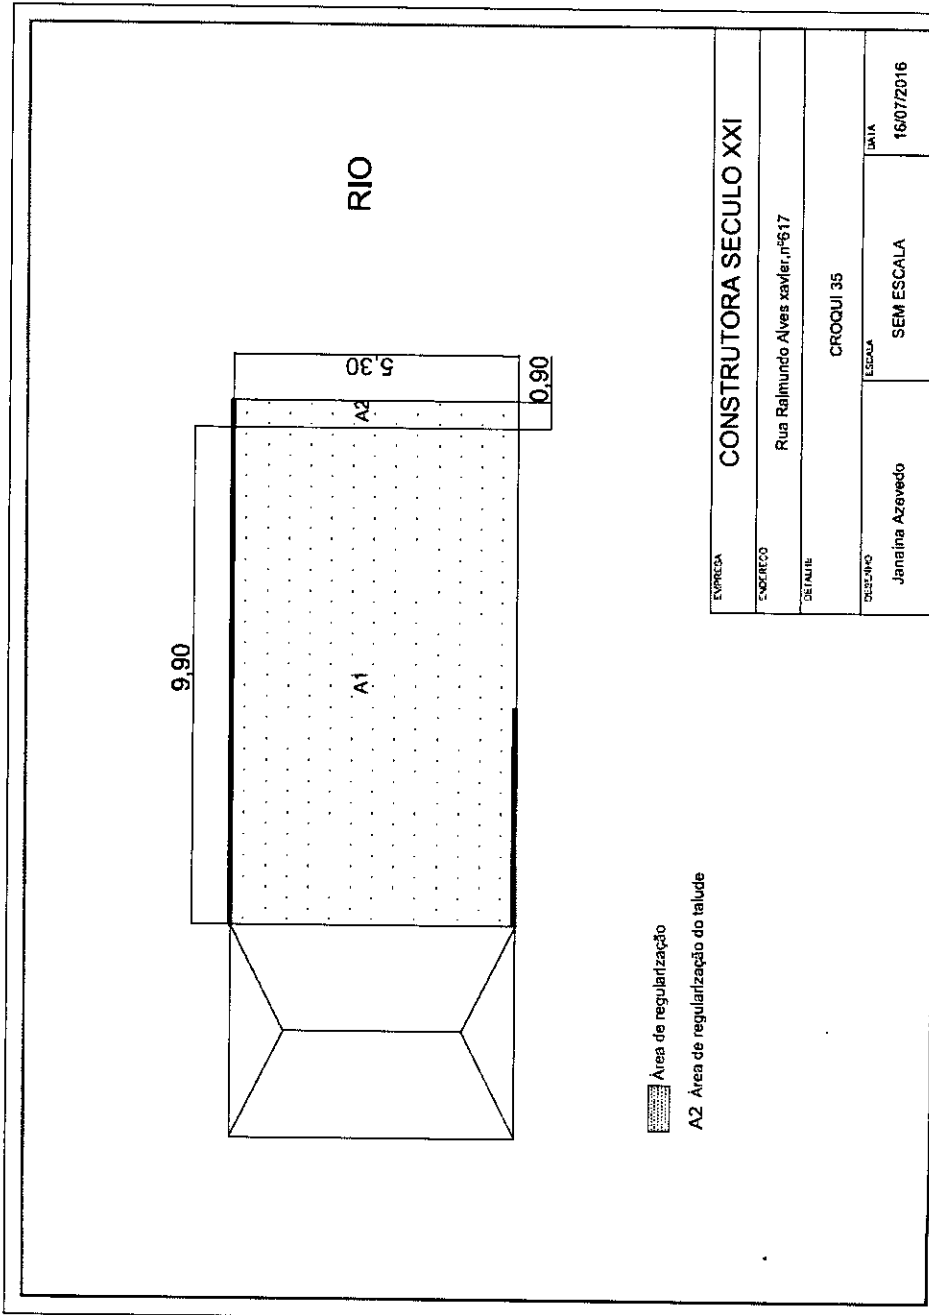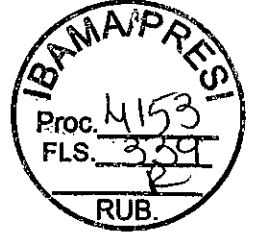

MV 617



EM BRANCO

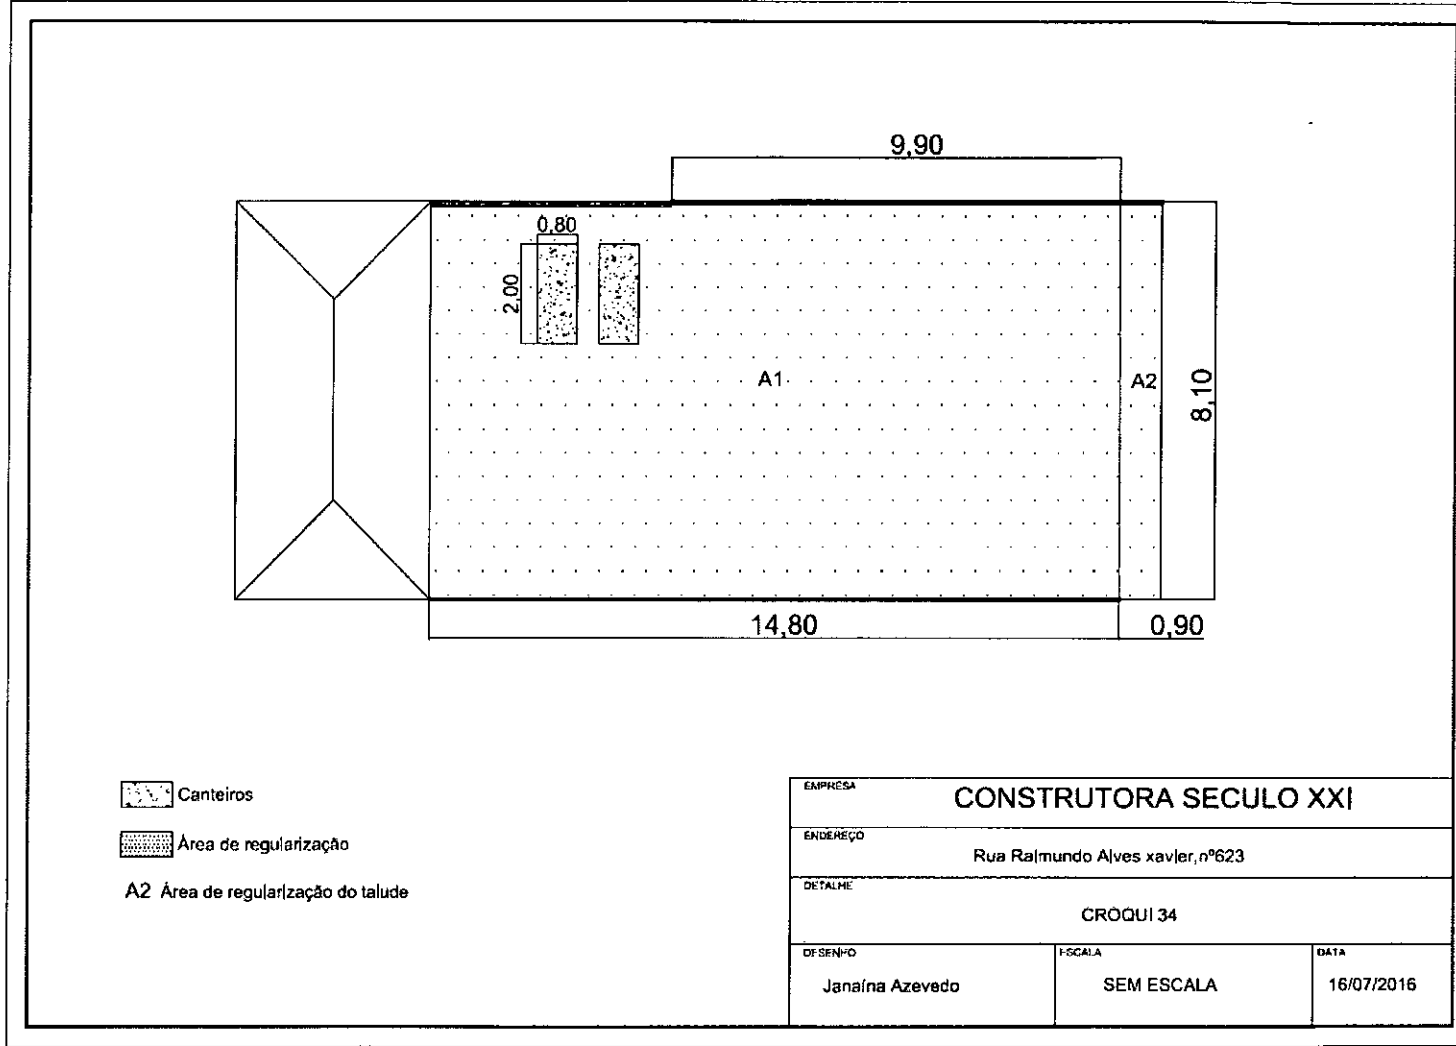6.3.15. MV 623



-  Canteiros
-  Área de regularização
- A2 Área de regularização do talude

EMPRESA			CONSTRUTORA SÉCULO XXI		
ENDEREÇO			Rua Raimundo Alves Xavier, nº623		
DETALHE			CROQUI 34		
DESENHO	ESCALA	DATA			
Janaina Azevedo	SEM ESCALA	16/07/2016			



EMBRANCO



7. CASAS DE RECONSTRUÇÃO

7.1. 103



CASA 103 G006940-C-100020- CASA06-ARQ-Folha01-R02

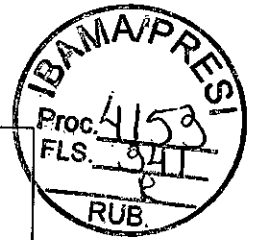 

EM BRANCO





Casa 103 G006940-C-100030- CASA06-ARQ-Folha02-R03

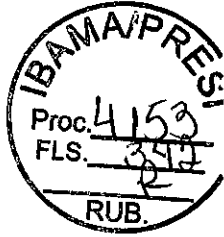 

EM BRANCO





Casa 103 G006940-C-100031- CASA06-ARQ-Folha03-R03

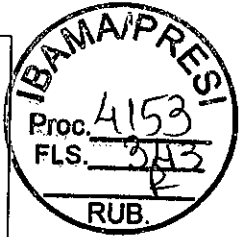 




Casa 103 G006940-C-100032- CASA06-ARQ-Folha04-R01

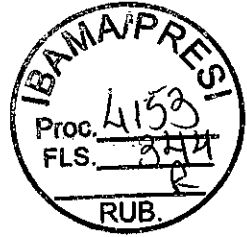 

BRANC





Casa 103 G006940-C-100033- CASA06-ARQ-Folha05-R01




FRANC

Casa 103 G006940-C-100023-CASA06-ARQ-Folha06-R01

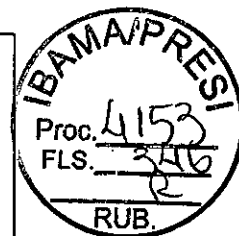 


EMBRANC

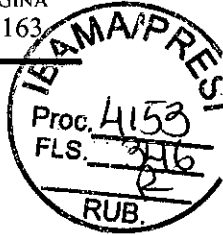

7.2. 347



G006940-C-100212 - CASA 5 - ARQ -Folha 01-R03

 

CMAC

Casa 347

G006940-C-100213 - CASA 5 - ARQ -Folha 02-R03

 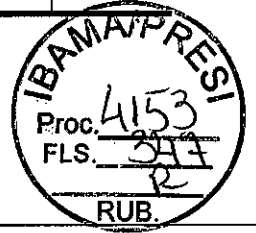


LIBRANCO

G006940-C-100214 - CASA 5 - ARQ -Folha 03-R03





ALBRANCO

G006940-C-100215 - CASA 5 - ARQ -Folha 04-R03

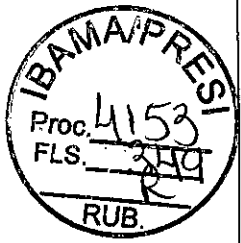

EM BRANCO


G006940-C-100228 - CASA 5 - ARQ -Folha 05-R02

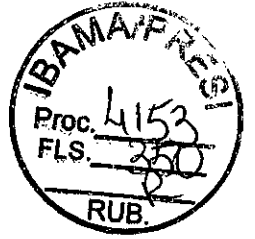 

EM BRANCO

G006940-C-100229 - CASA 5 - ARQ -Folha 06-R01



<input type="checkbox"/>

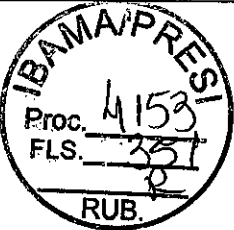

EM BRANCO



7.3. 359

G006940-C-100150 CASA 08-ARQ-Folha 01-R04

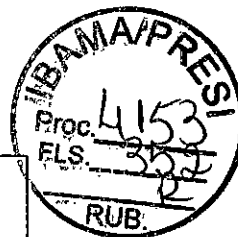 

EM BRANCO


G006940-C-100021 CASA 08-ARQ-Folha 02-R02

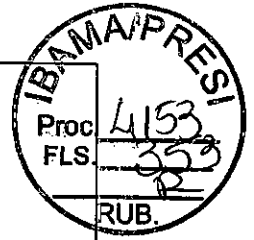 

EM BRANCO

G006940-C-100022 CASA 08-ARQ-Folha 03-R01



x

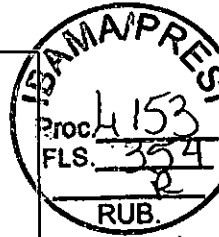

EM BRANCO



7.4. 365A

G006940-C-100147 CASA 01-ARQ-Folha 01-R04

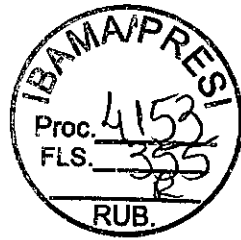 


EM BRANCO

G006940-C-100013 CASA 01-ARQ-Folha 02-R02

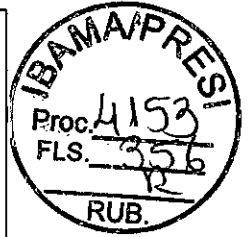 




G006940-C-100014 CASA 01-ARQ-Folha 03-R01

 

EM BRANCO

7.5. 475


G006940-C-100015- CASA02 - ARQ- Folha 01 R03

 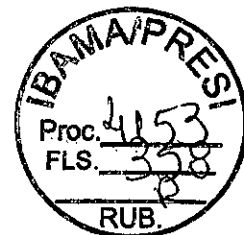

FRANCO


Casa 475

G006940-C-100016- CASA02 - ARQ- Folha 02 R03

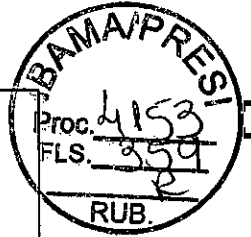


EM BRANCO

G006940-C-100026- CASA02 - ARQ- Folha 03 R01

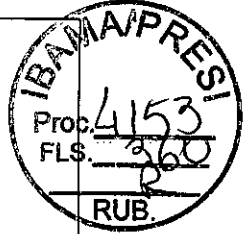

EMBRANCO

G006940-C-100027- CASA02 - ARQ- Folha 04 R01

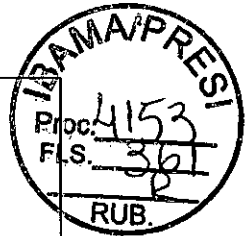


EM BRANCO




7.6. 493

G006940-C-100148 CASA 03-ARQ-Folha-01-R03

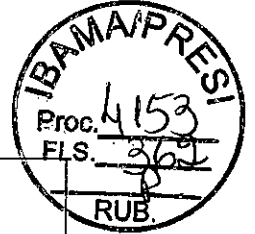


EM BRANCO

Casa 493 - G006940-C-100017 CASA 03-ARQ-Folha-02-R03

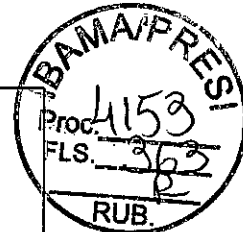

EM BRANCO

G006940-C-100018 CASA 03-ARQ-Folha 03-R02

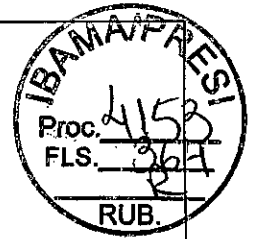

EM BRANCO




FUNDAÇÃO
renova
reparar. recuperar. reestruturar.

FUNDAÇÃO RENOVA

Nº

REV
0


PÁGINA
182

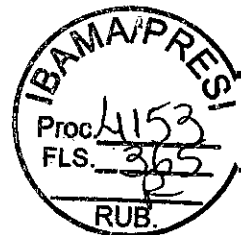

EMBRANCO

7.7. 543

G006940-C-100010 CASA 04-ARQ-Folha 02-R05

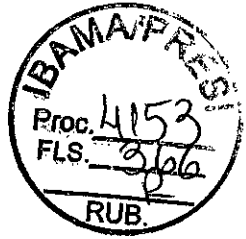


EM BRANCO

EMBRANCO


7.8. GE ADÃO

G006940-C-100225- CASA 15 - ARQ-Folha 01-R01

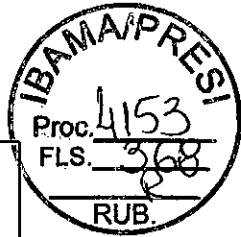



EM BRANCO

G006940-C-100226- CASA 15 - ARQ-Folha 02-R01

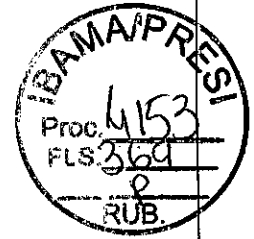

EM BRANCO


G006940-C-100235- CASA 15 - ARQ-Folha 04-R01

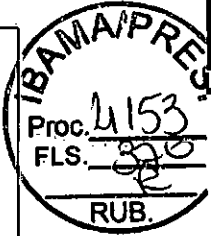 

EM BRANCO


FERRARINO

G006940-C-100220- CASA 13 - ARQ-Folha 02-R01

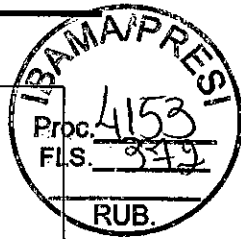

EM BRANCO

G006940-C-100221- CASA 13 - ARQ-Folha 03-R01

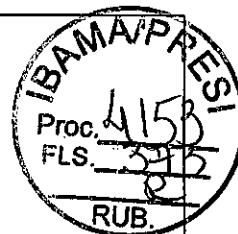


MEMBRANCO



G006940-C-100231- CASA 13 - ARQ-Folha 04-R01

<input type="checkbox"/>

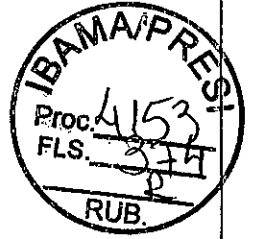


MEMBRANCO



7.10. GE DIRCEU

G006940-C-100223 rev01

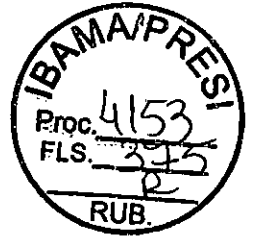







Casa Dirceu
 G006940-C-100124 rev01

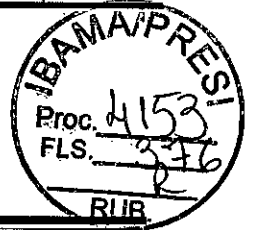











MEMBRANCO

7.11. GODOFREDO

G006940-C-100035 rev03

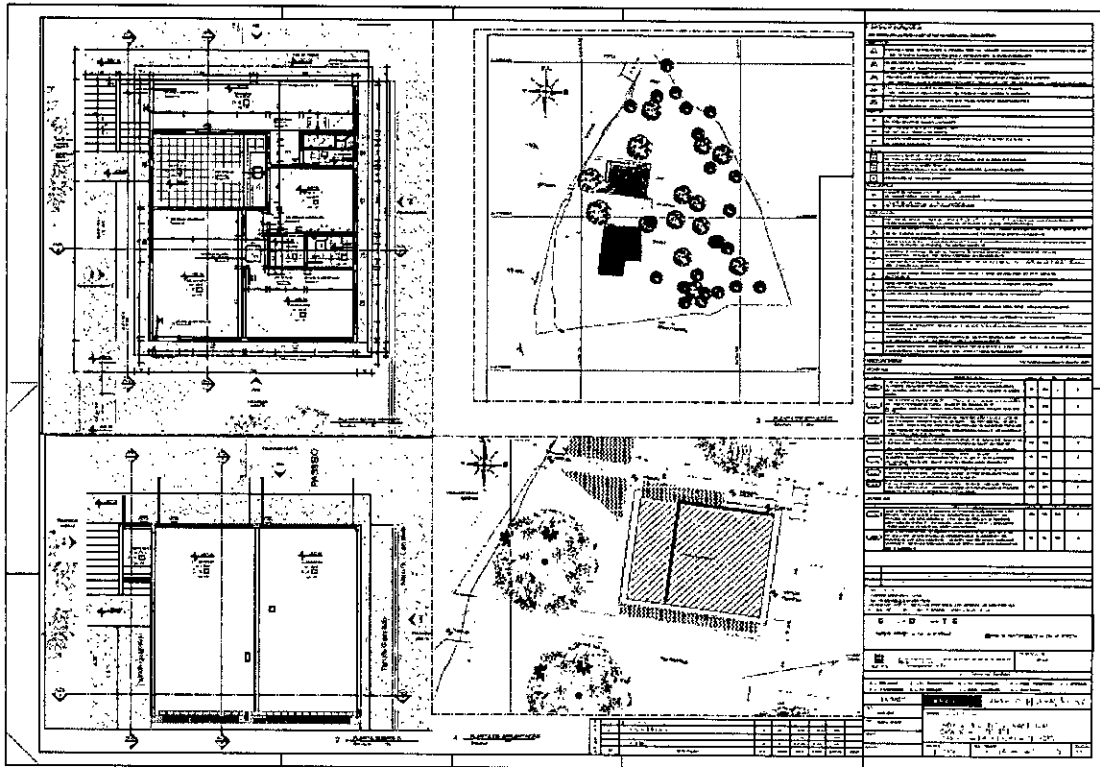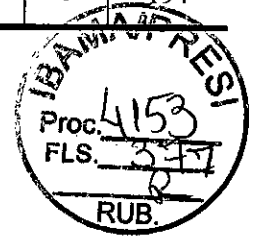

EM BRANCO

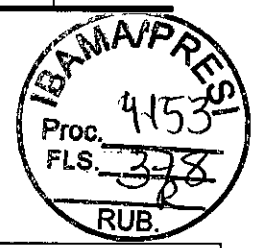

Casa Godofredo
 G006940-C-100036 rev03

The drawing set includes:



- Two vertical cross-sections at the top showing the internal structure and roof profile.
- A front elevation of the house showing a gabled roof, a door, and windows.
- A detailed view of a window frame and its connection to the wall.
- Foundation and structural details showing concrete footings and reinforcement.


EM BRANCO



8. CURRAIS E MATA BURROS

8.1. CURRAL CABRITO

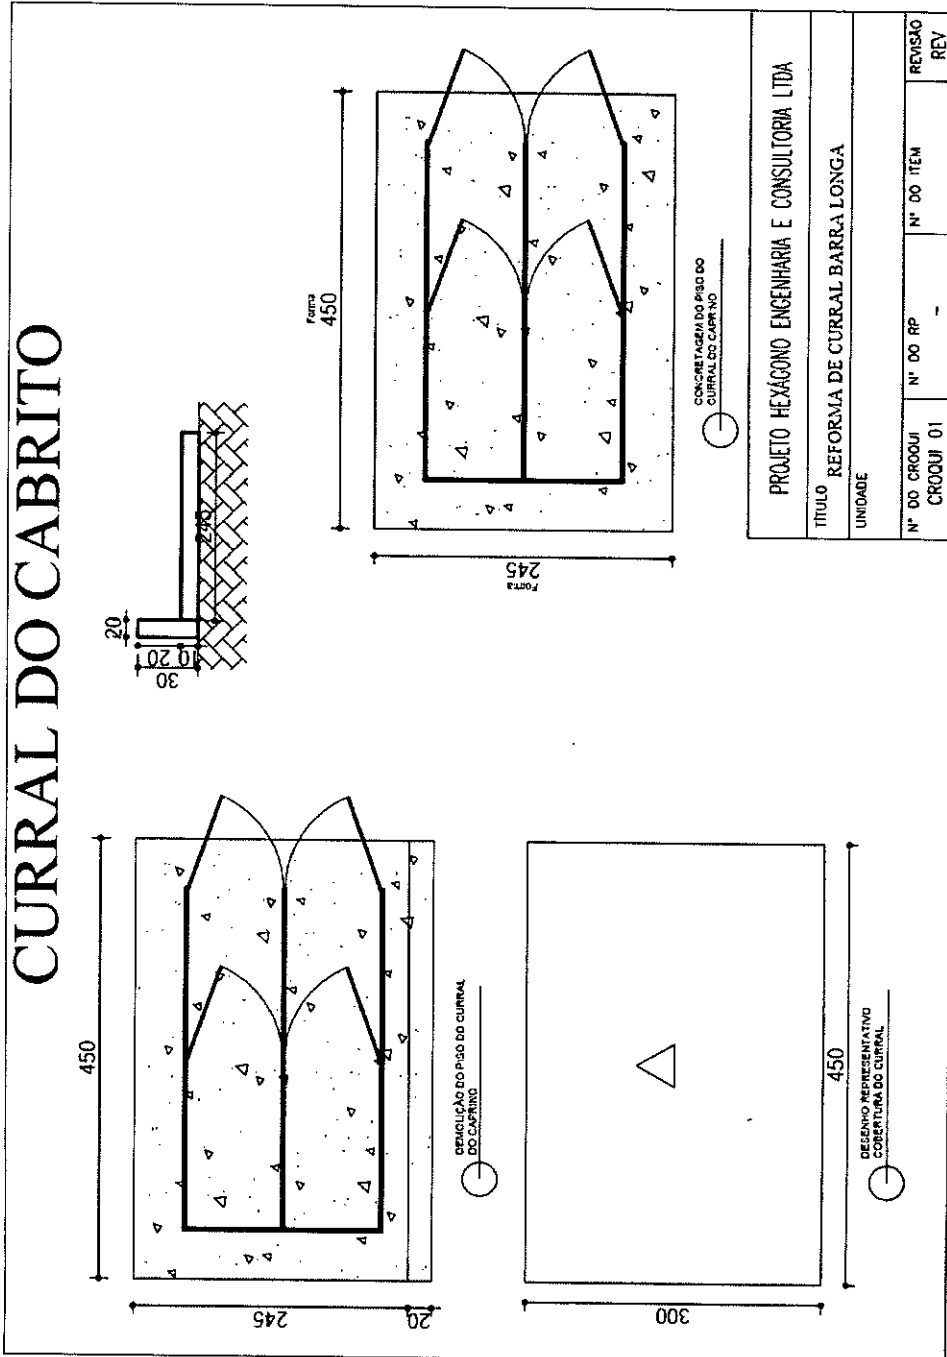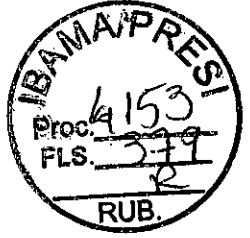

EM BRANCO


8.2. CURRAL DO NEM

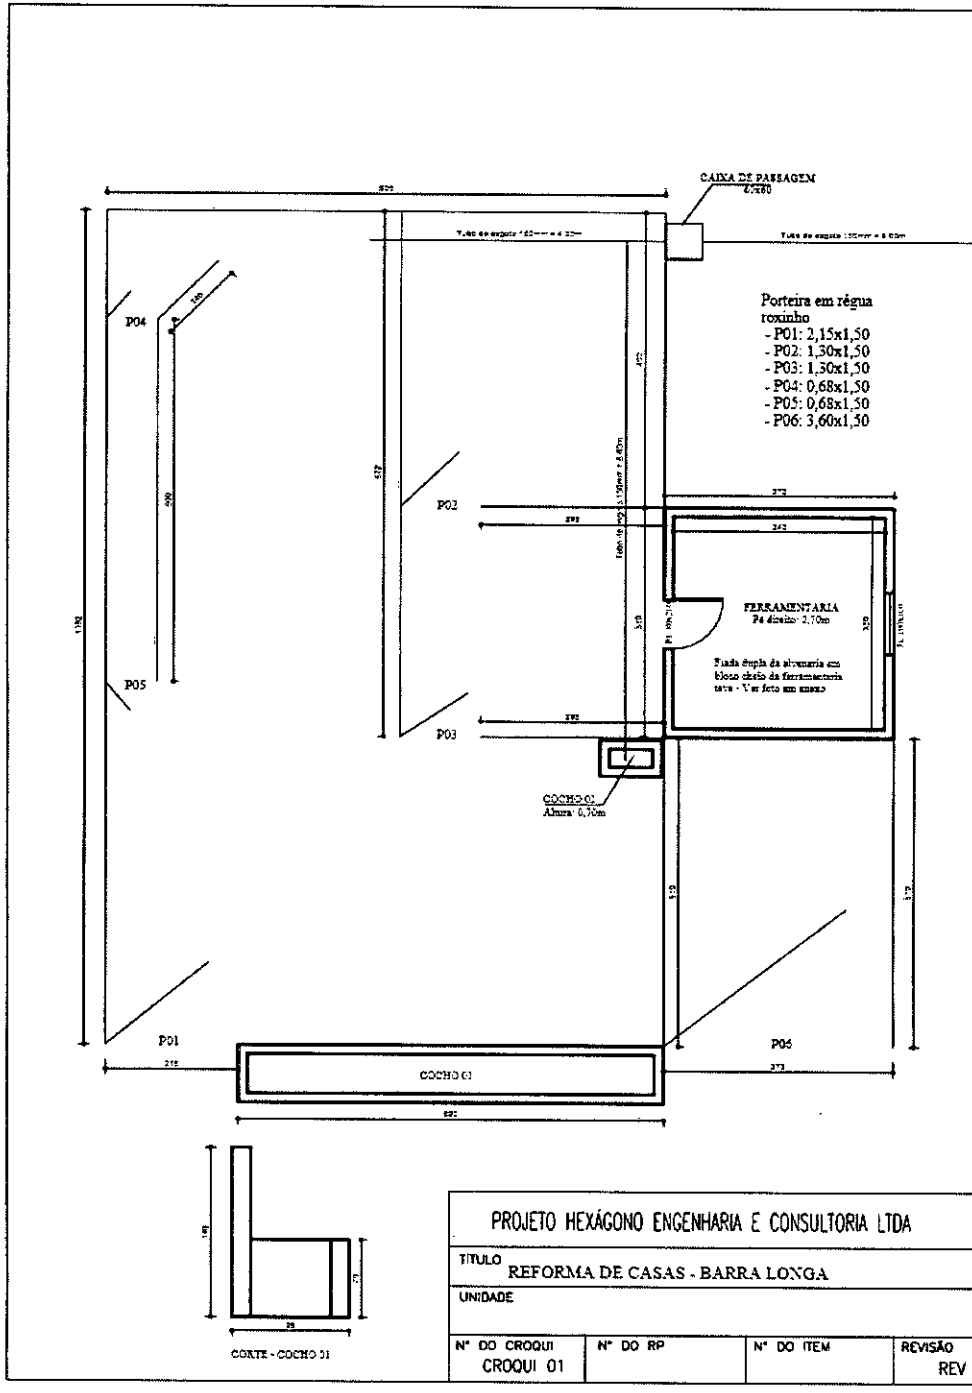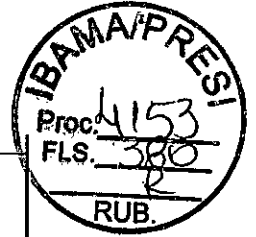




MINISTÉRIO DO MEIO AMBIENTE
INSTITUTO BRASILEIRO DO MEIO AMBIENTE E DOS RECURSOS NATURAIS RENOVÁVEIS
Divisão de Apoio Ao Comitê Interfederativo

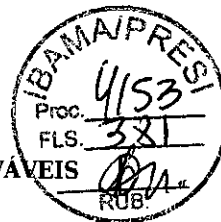


DESP. ENC. ABERT. 02001.000457/2017-96 DCI/IBAMA

Brasília, 06 de abril de 2017

Ao Arquivo Setorial da GABIN/SETORIAL


Solicitamos o encerramento e abertura de volume do processo nº 02001.004153/2016-17. Após o encerramento e abertura do volume tramite o processo para à Divisão de Apoio Ao Comitê Interfederativo.

Atenciosamente,

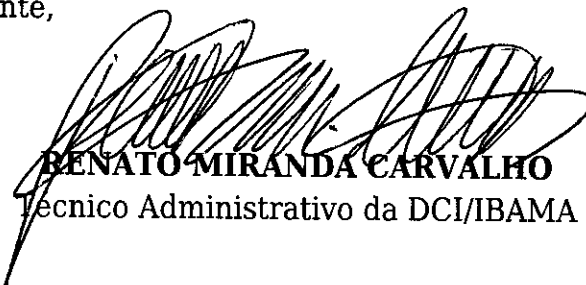

RENATO MIRANDA CARVALHO
Técnico Administrativo da DCI/IBAMA

EM BRANCO

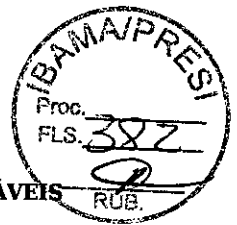

TERMO DE ENCERRAMENTO DE VOLUME

Aos 10 dias do mês de abril de 2017, procedemos ao encerramento deste volume nº II do processo de nº 02001.004153/2016-17, contendo 199 folhas. Abrindo-se em seguida o volume nº III. Assim sendo subscrevo e assino.

RUBENS BATISTA DOS SANTOS
Técnico Administrativo do(a) GABIN/SETORIAL/IBAMA

