







5. CONTENÇÕES

5.1. GABIÃO

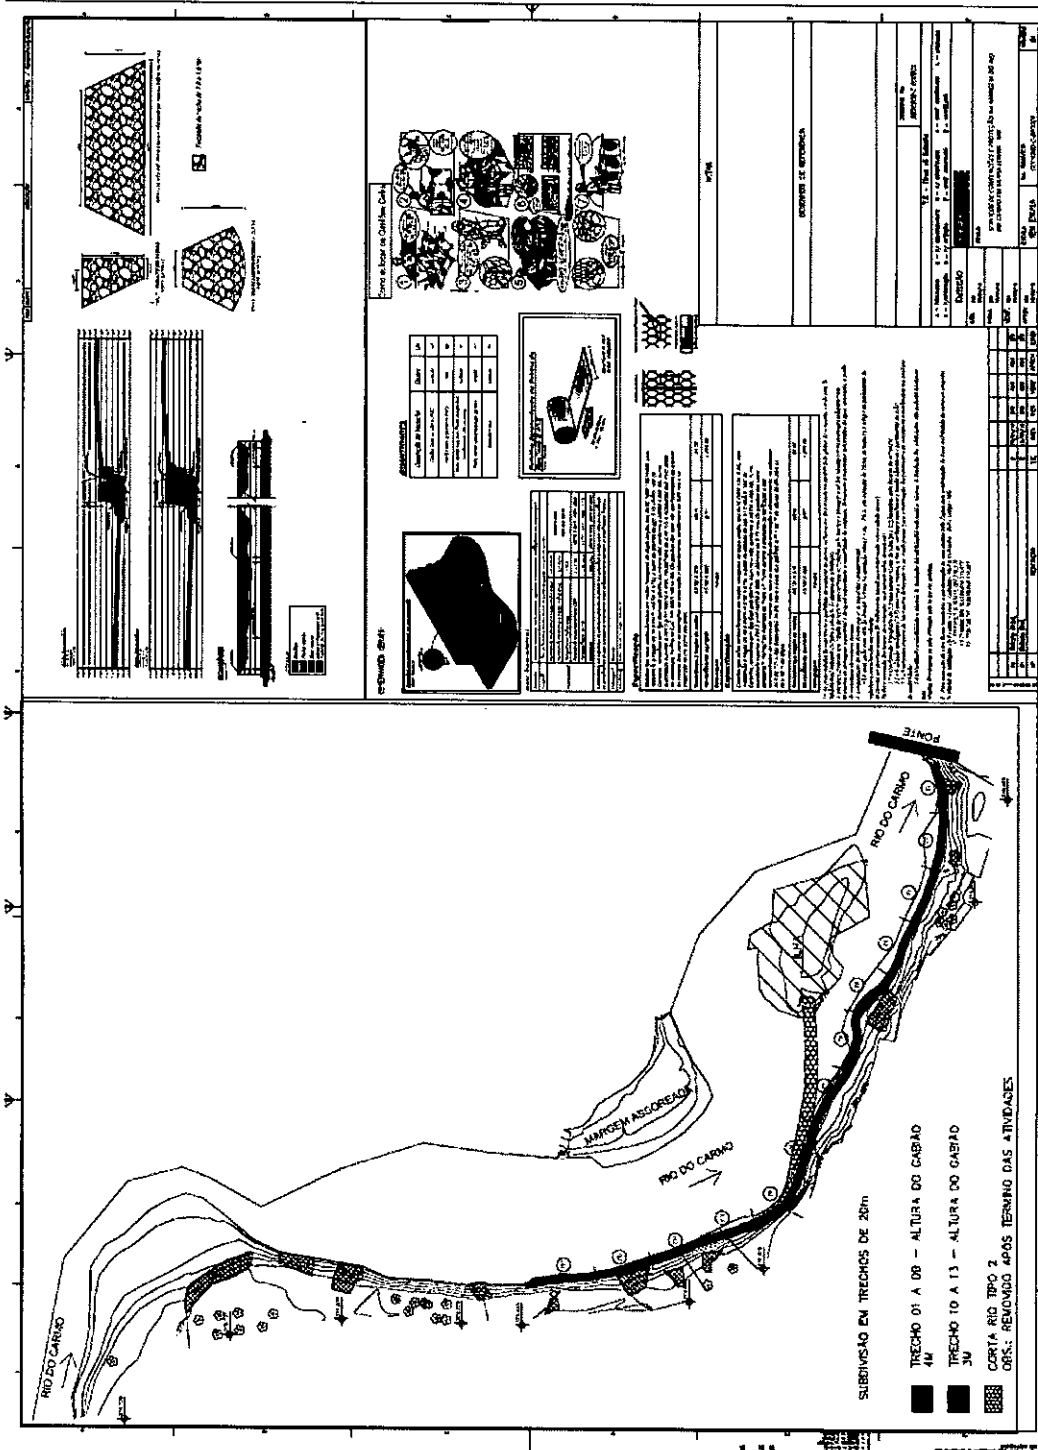





6. QUINTAIS

6.1. CENTRO

6.1.1. CE 07

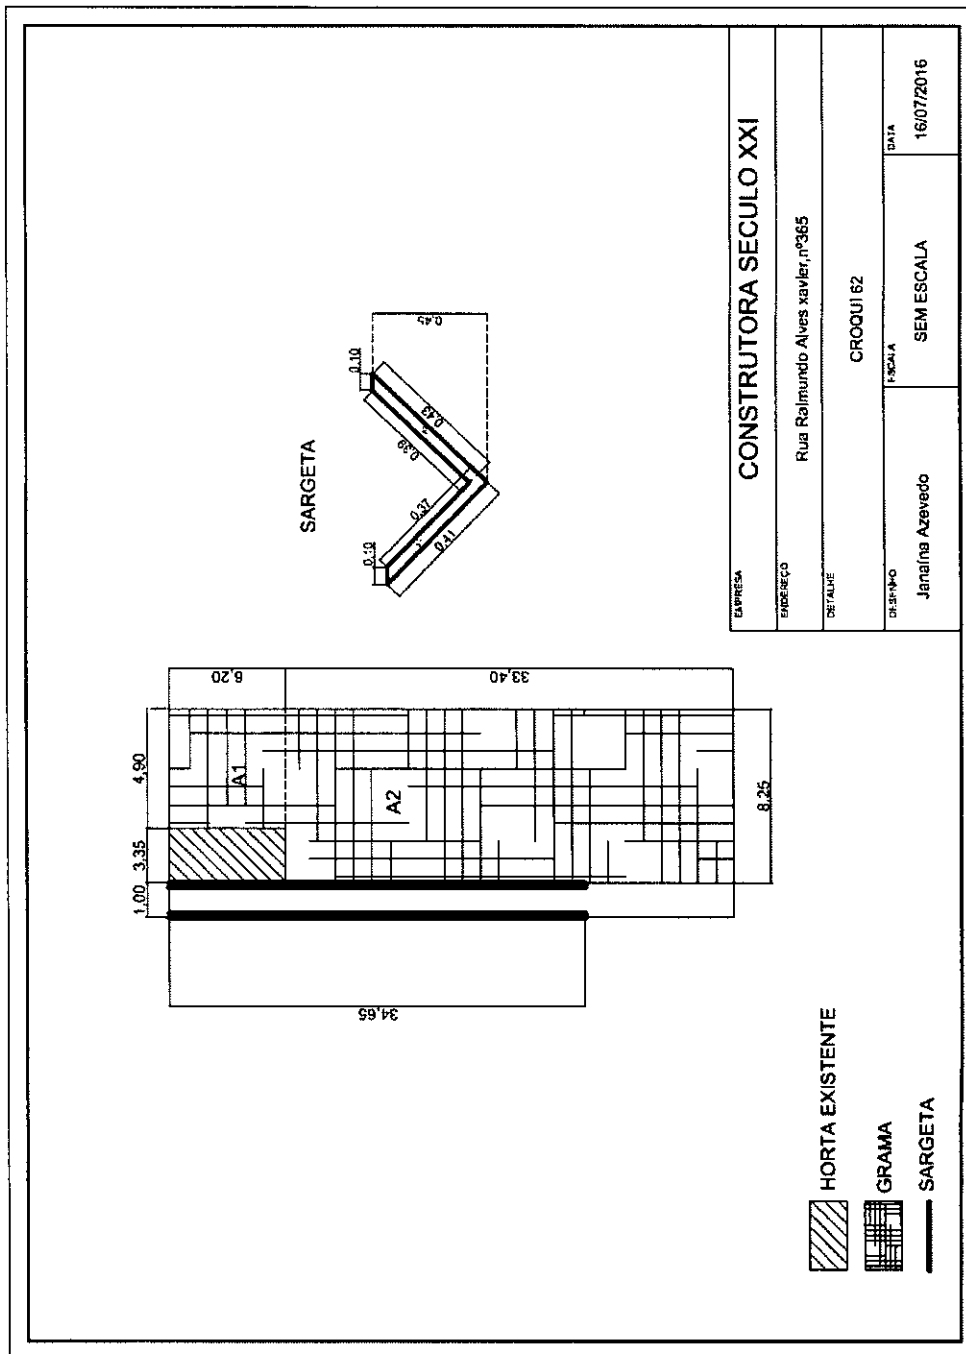



6.1.2. CE 50



FUNDAÇÃO RENOVA

Nº


REV 0

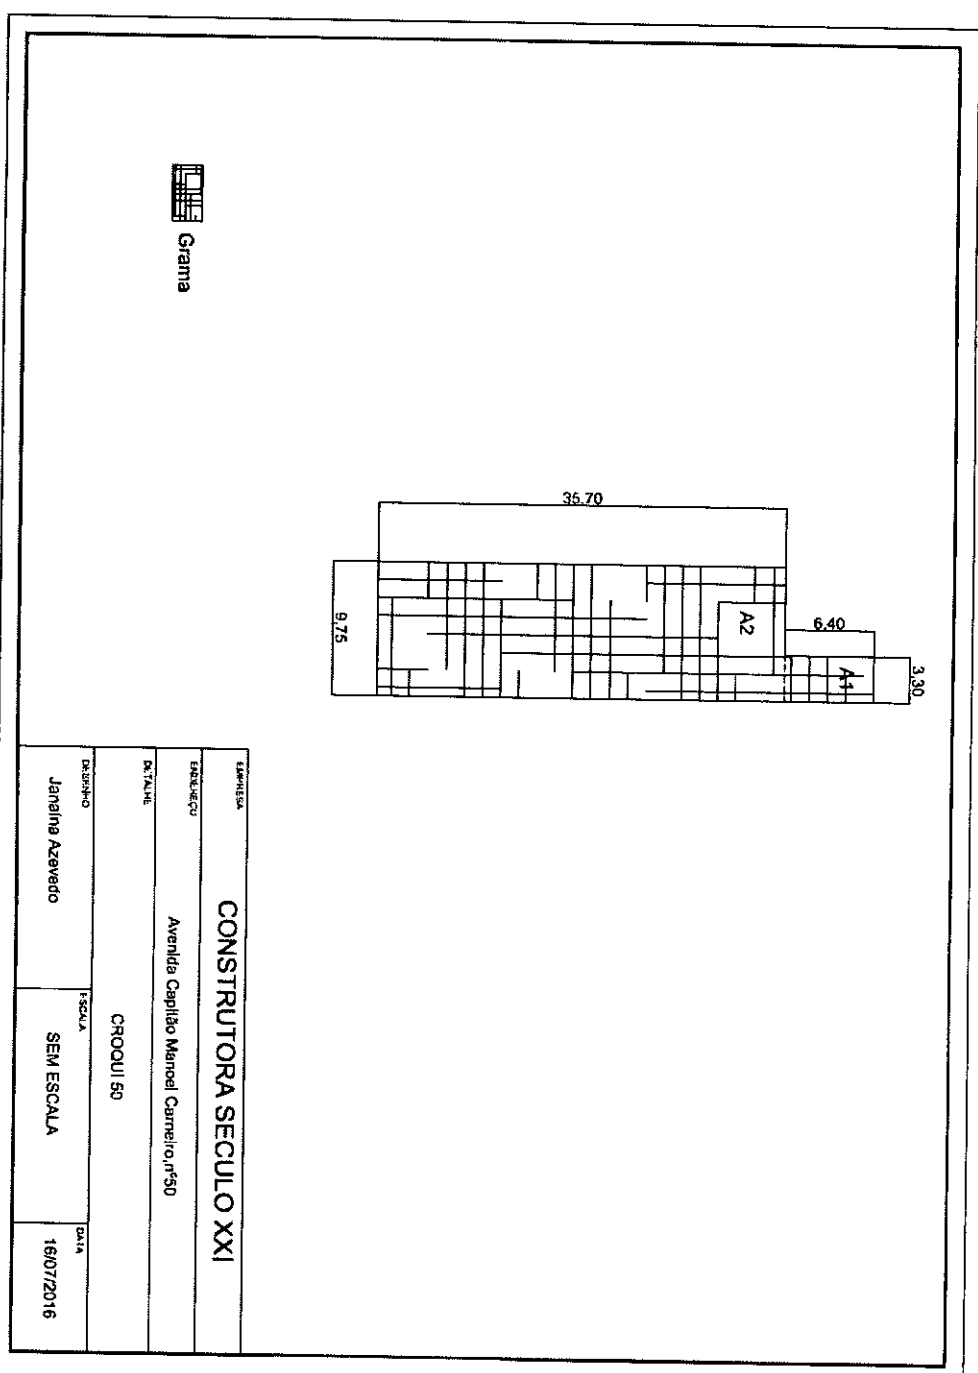






6.1.3. CE 56

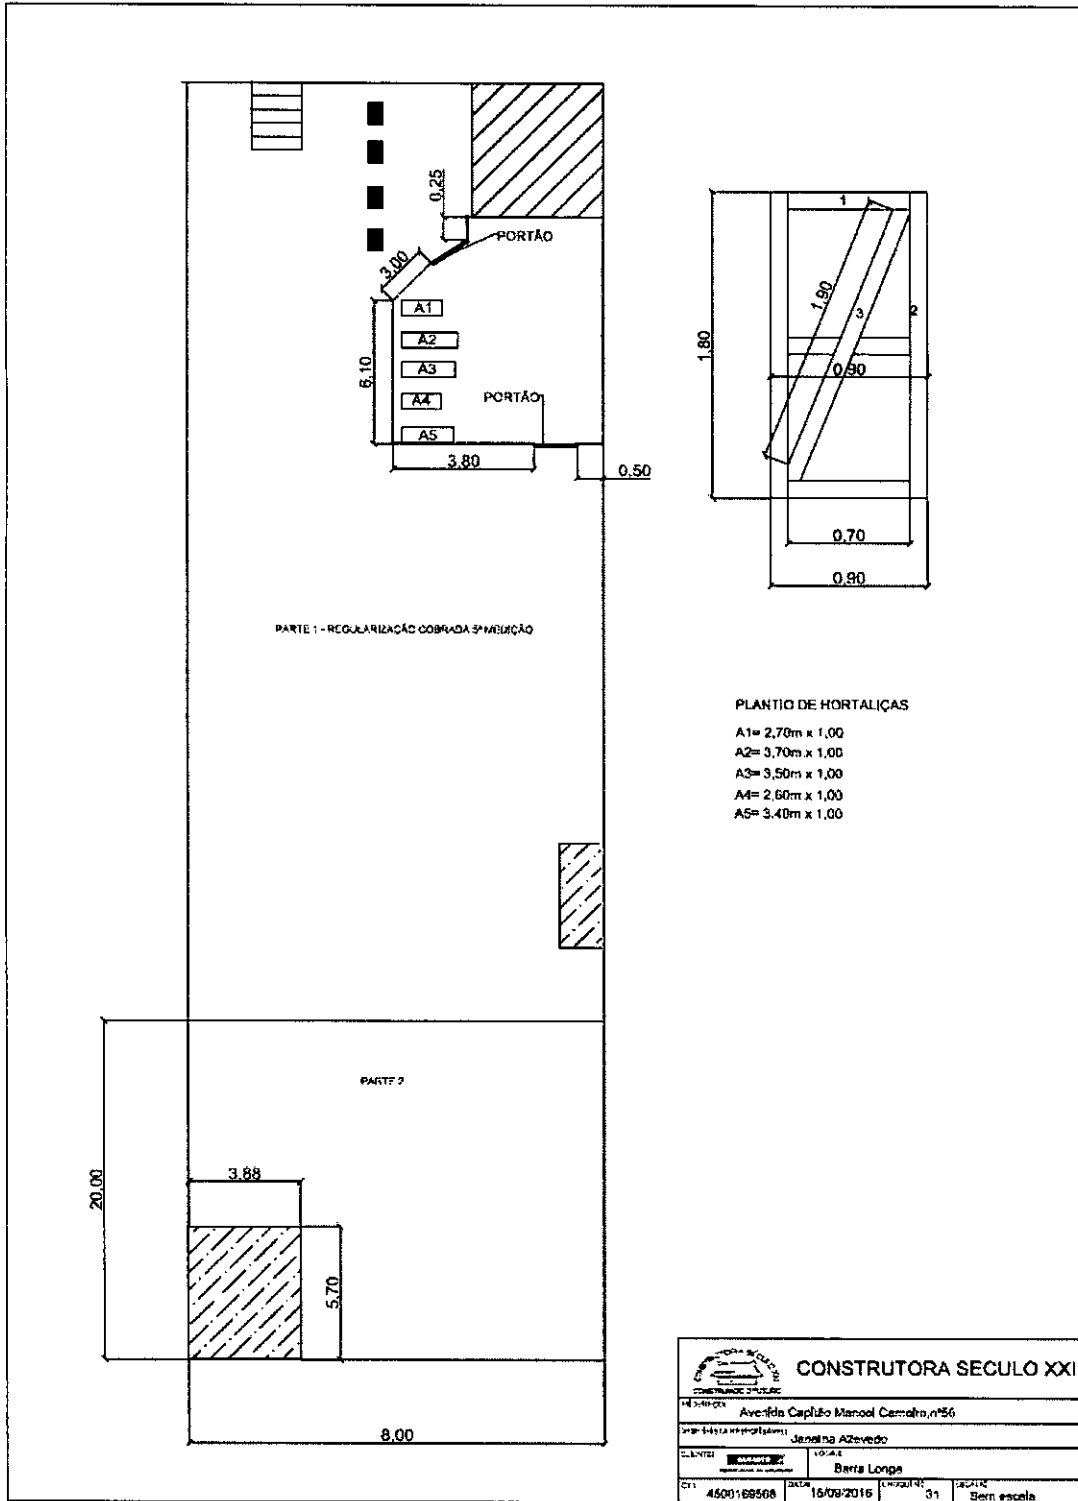

EM BRANCO

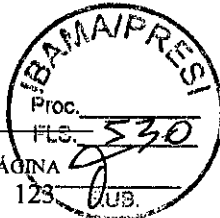

6.1.4. CE 154

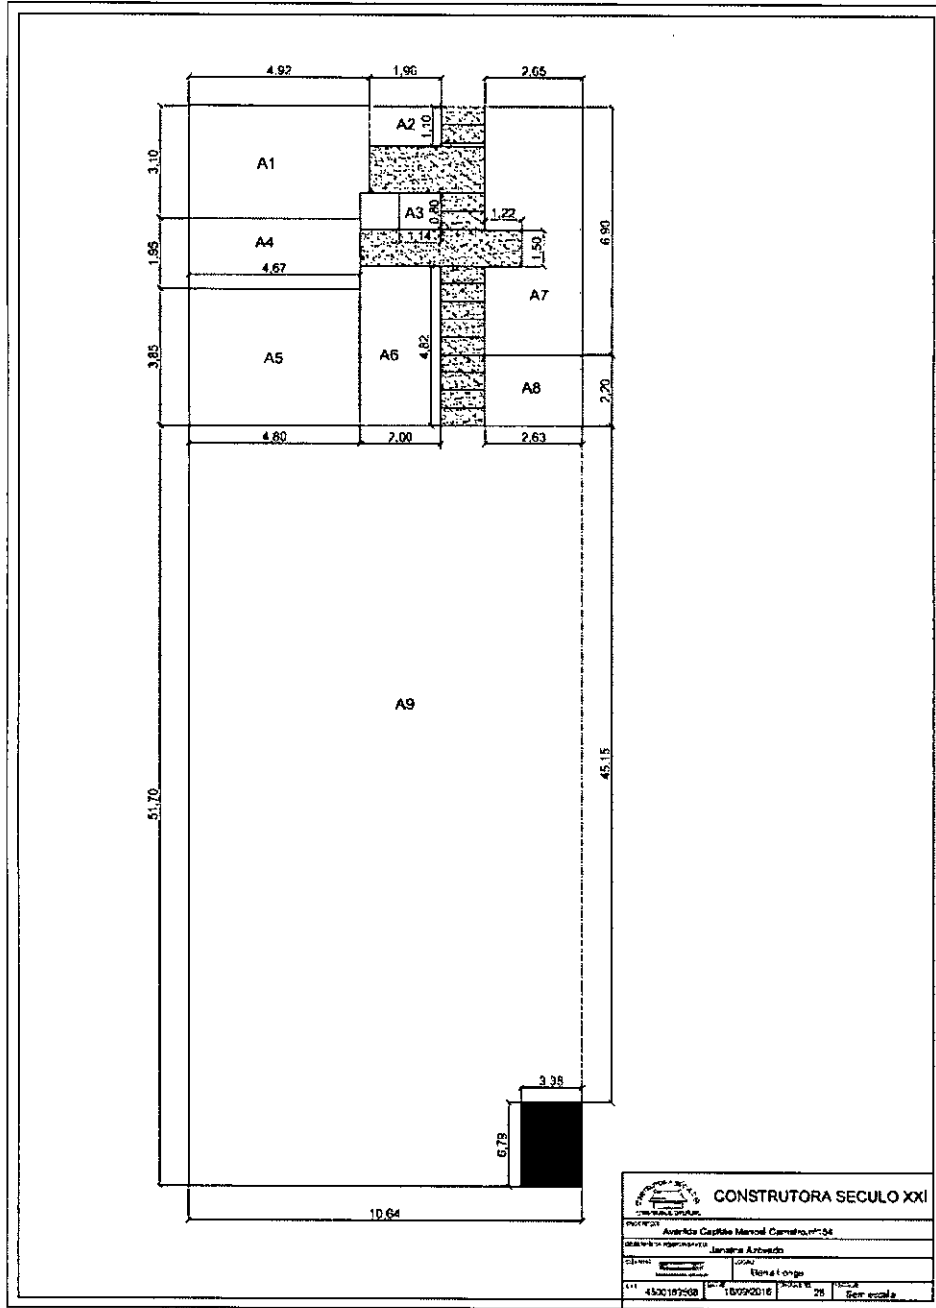

CONSTRUTORA SÉCULO XXI









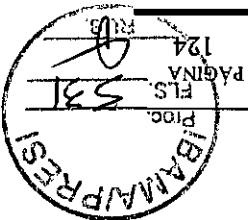


Proc. PÁGINA 124
 FLS. 331
 REV 0

Nº

FUNDAÇÃO RENOVA




6.1.5. CE 96

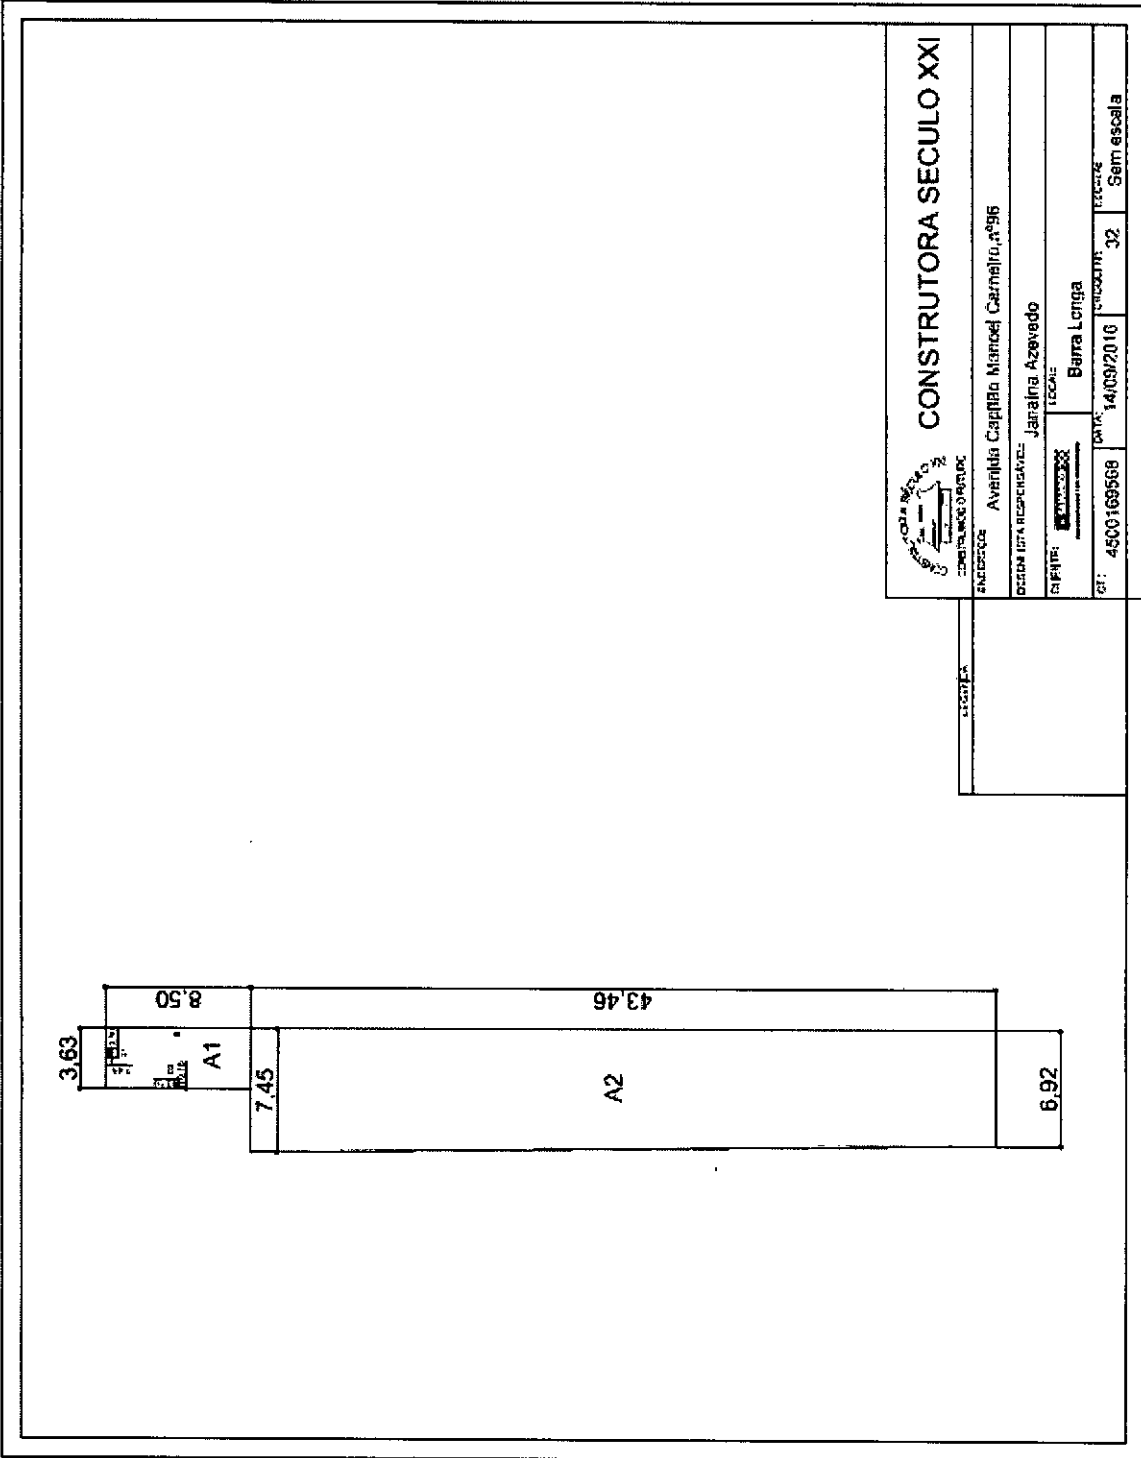




6.1.6. CE 154

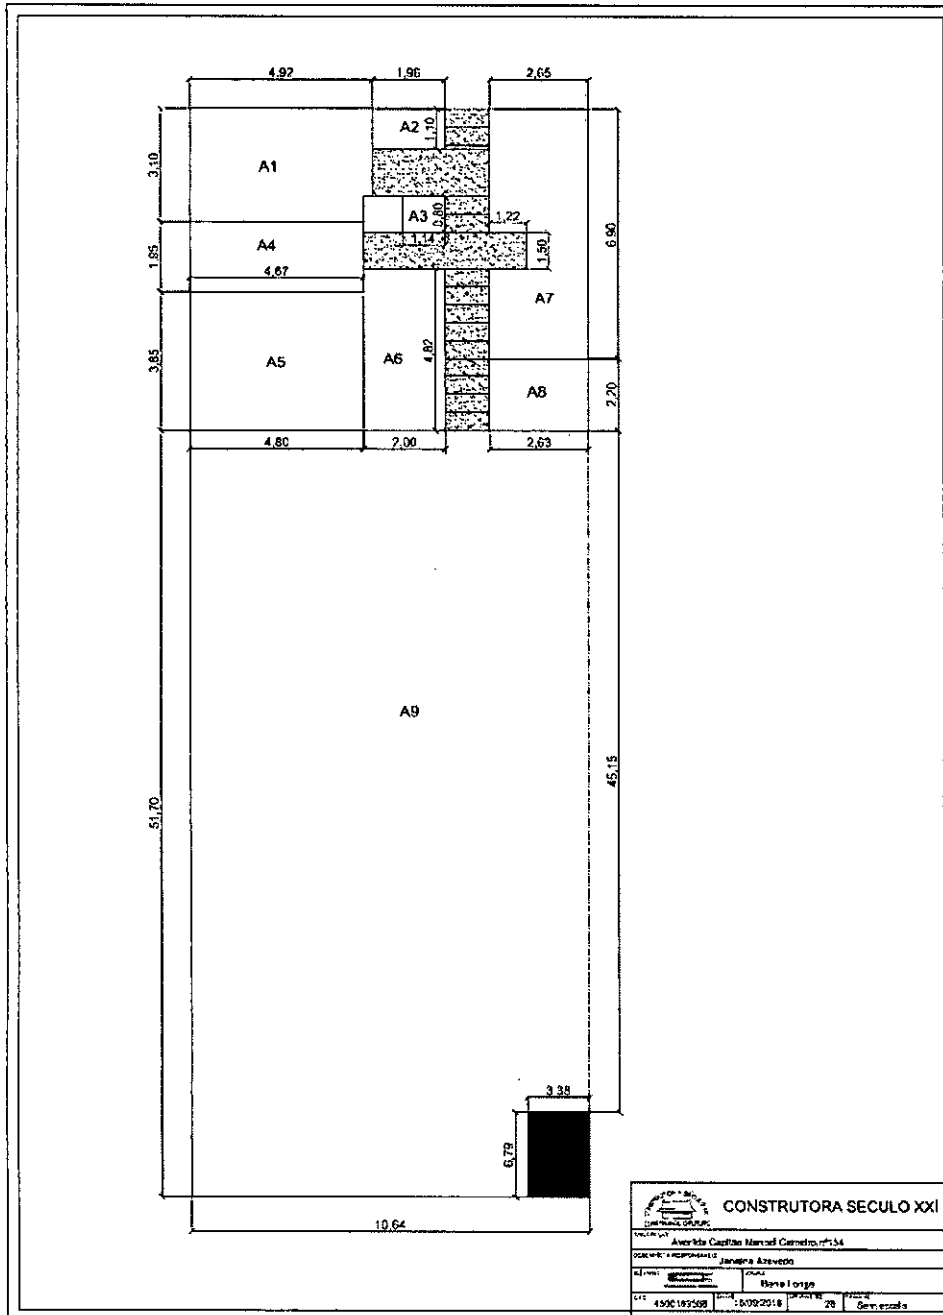


CONSTRUTORA SÉCULO XXI




6.1.7. CE 166

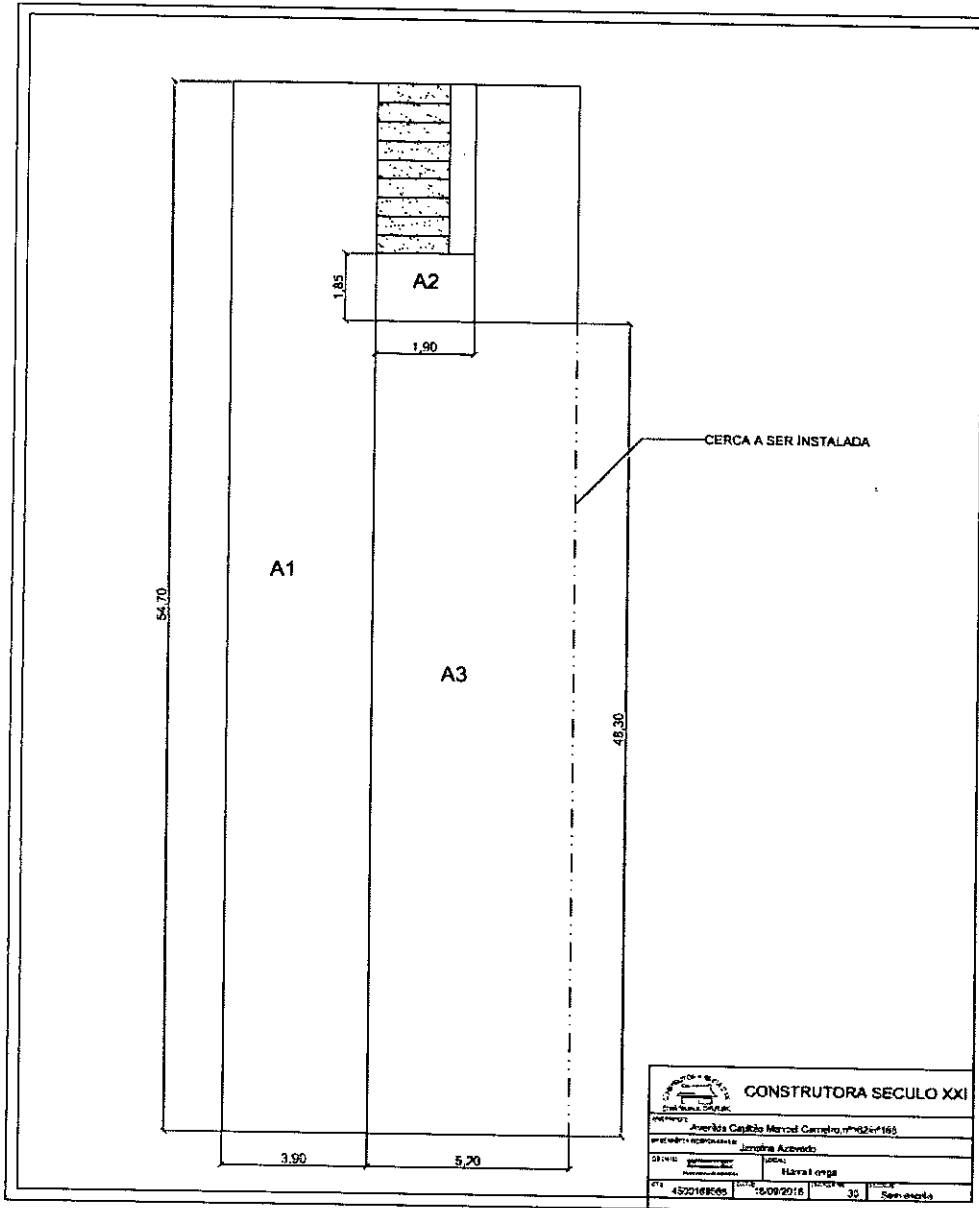

EM BLANCO




6.1.9. CE 202

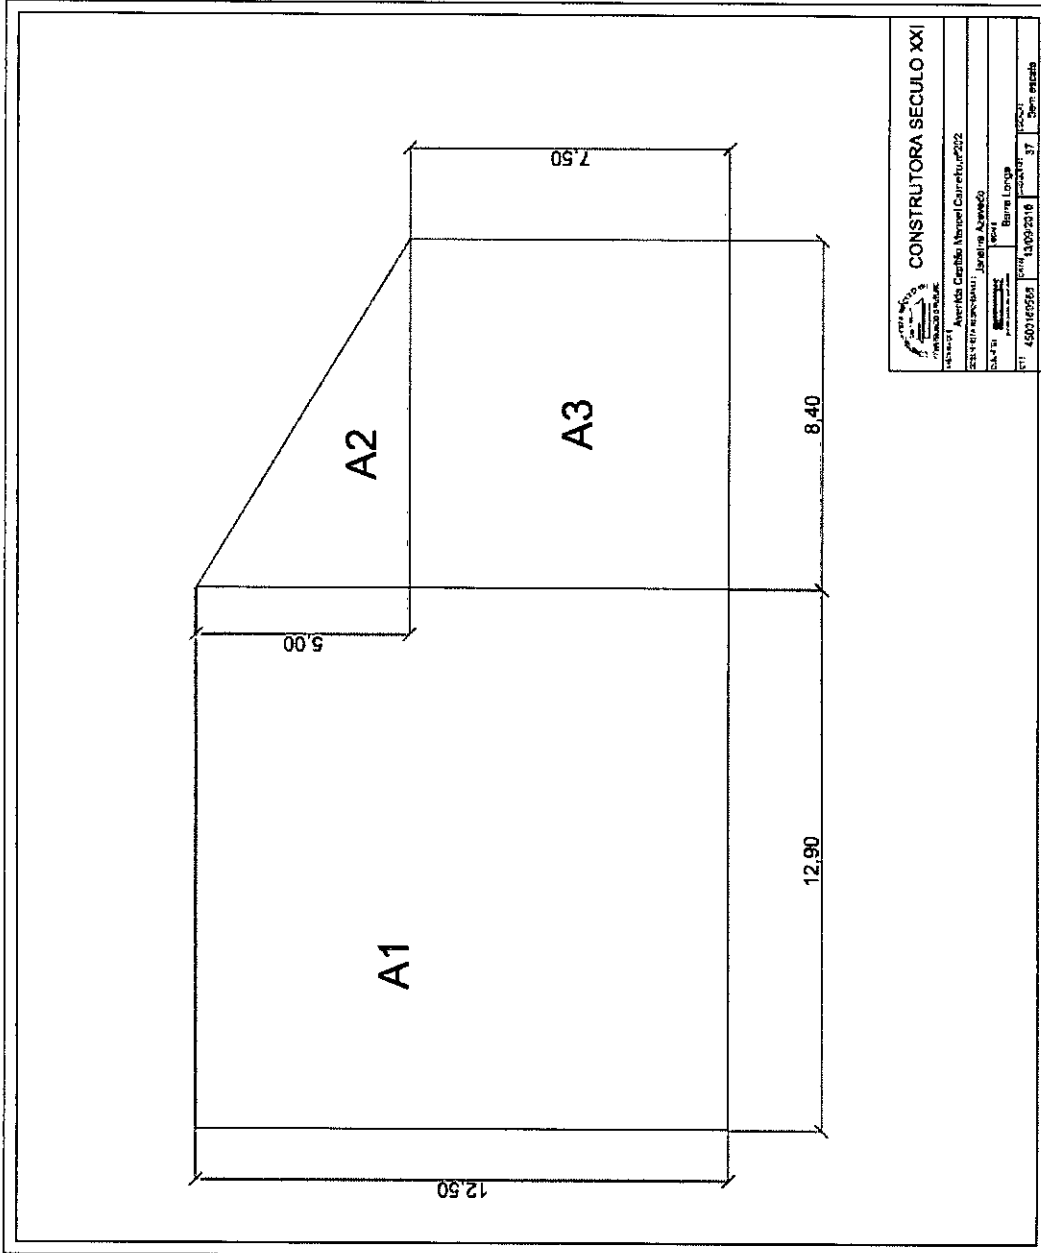




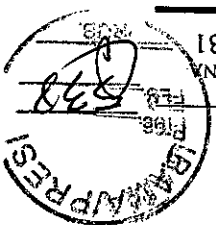

PÁGINA 131


REV 0

Nº

FUNDAÇÃO RENOVA



6.1.12. CE 151

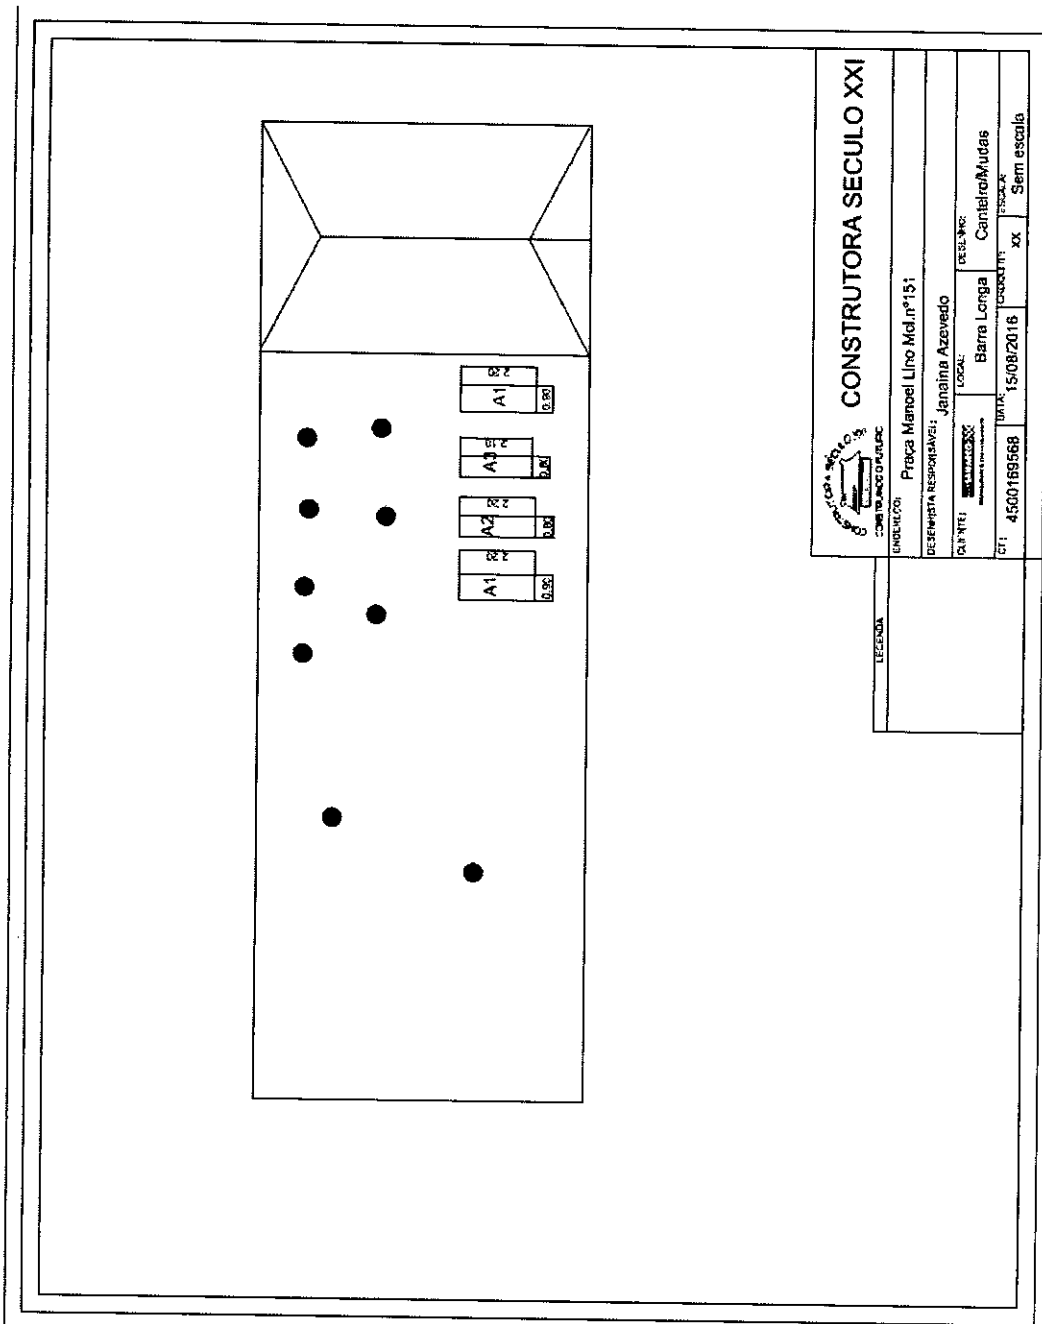

CONSTRUTORA SÉCULO XXI

UNDEB/020 Praça Manoel Lino Mal nº151

DESEMPENHA RESPONSÁVEL: Janaina Azevedo

LOCAL: Barra Longa Cantelão/Mudas

DATA: 15/08/2016

CT: 4500169568

ESCALA: xx


Sem escala

LEGENDA

LM BRANCO



6.1.13. CE 203

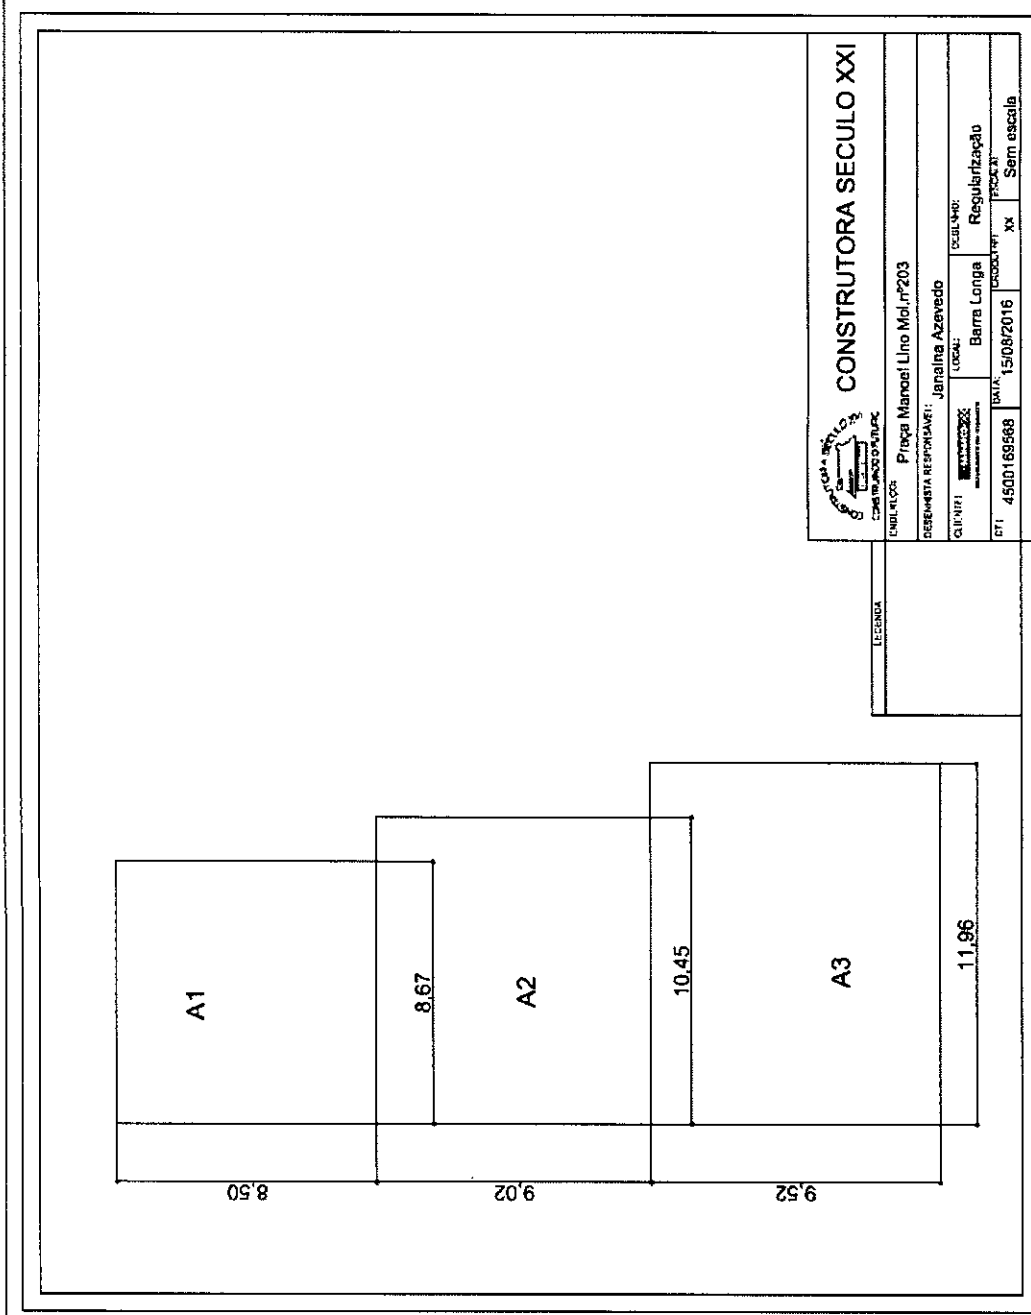






6.2. VOLTA DA CAPELA E 1º DE JANEIRO

6.2.1. VC 56 E 244

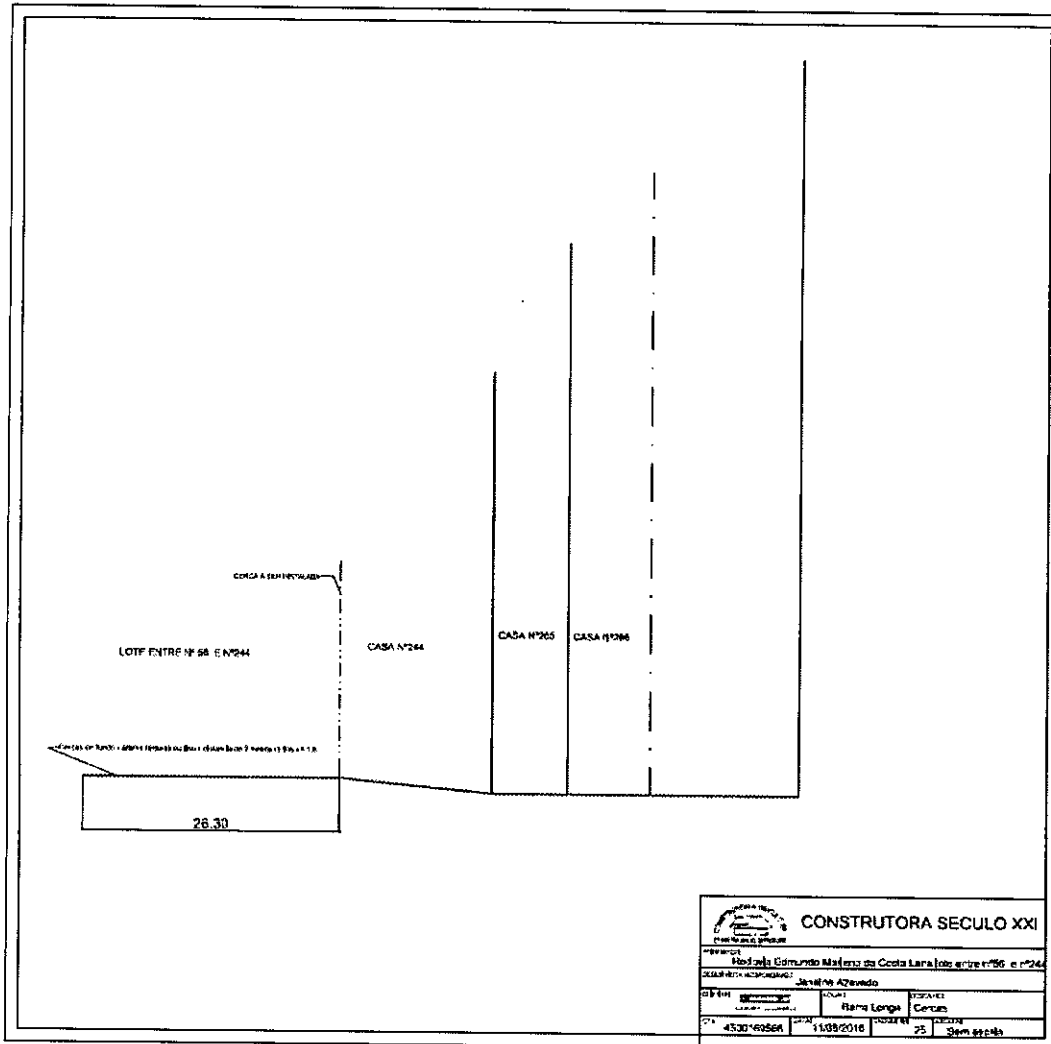


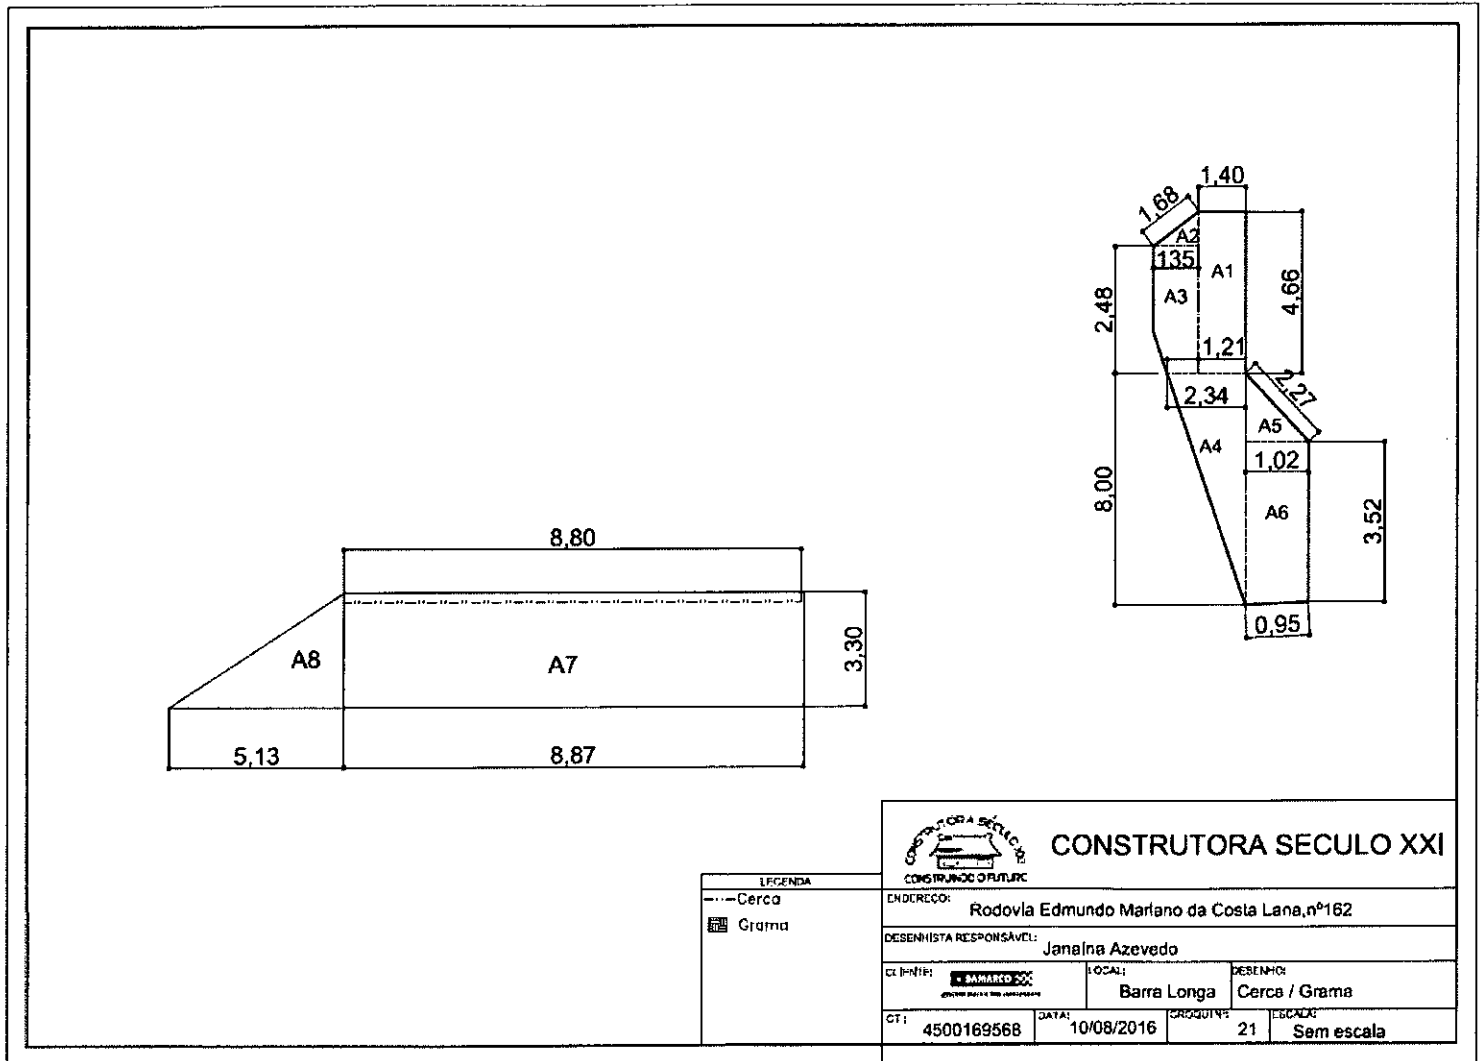

CONSTRUTORA SÉCULO XXI

LEGENDA --- Cerca Grama			
ENDEREÇO: Rodovia Edmundo Marfano da Costa Lana, nº162			
DESENHISTA RESPONSÁVEL: Janelina Azevedo			
CL. INT.:	LOCAL: Barra Longa	DESENHO: Cerca / Grama	
GT: 4500169568	DATA: 10/08/2016	CRONOGRAMA: 21	ESCALA: Sem escala






FUNDAÇÃO
renova
reparar, restaurar, renovar

FUNDAÇÃO RENOVA


Nº

REV
0

Proc.
FLS. 542
PAGINA
135



6.2.3. VC 163

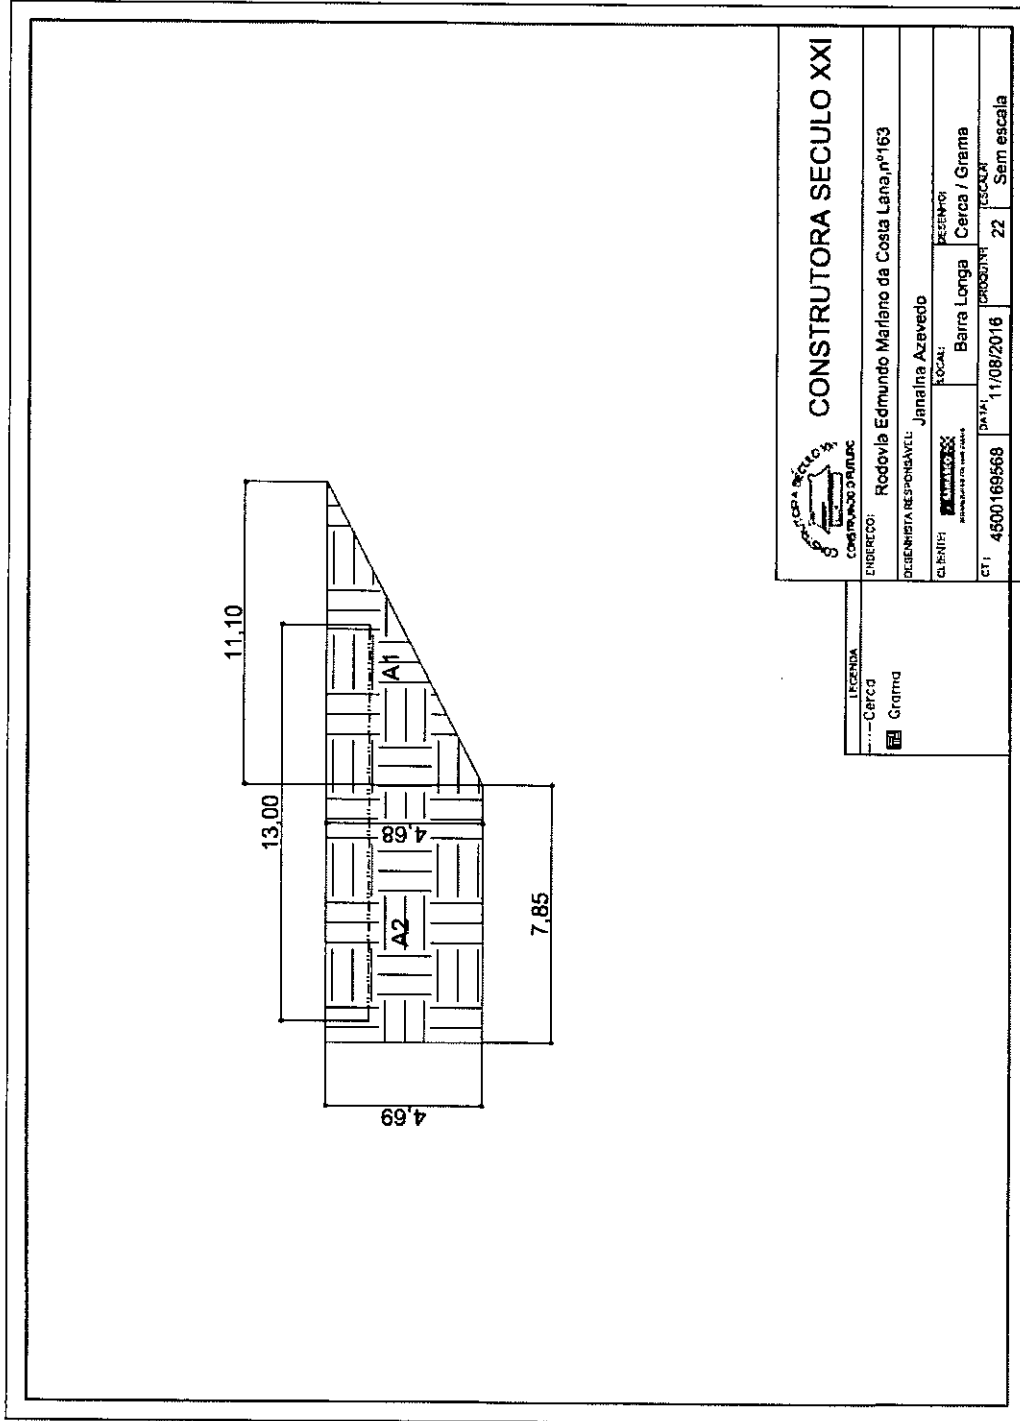





FUNDAÇÃO
renova
reparar, restaurar, reconstruir

FUNDAÇÃO RENOVA


Nº

REV
0

PÁGINA
136

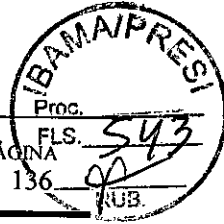


6.2.4. VC 244

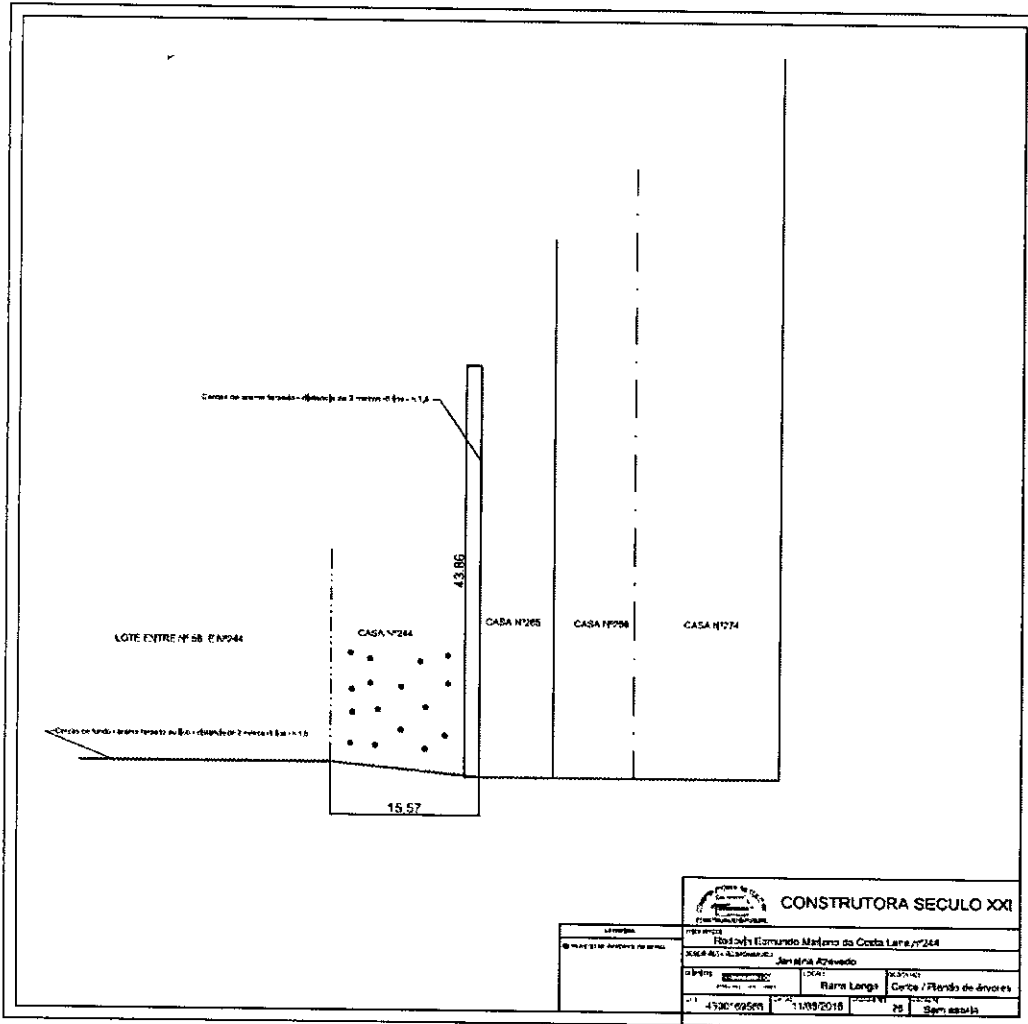


6.2.5. VC 265

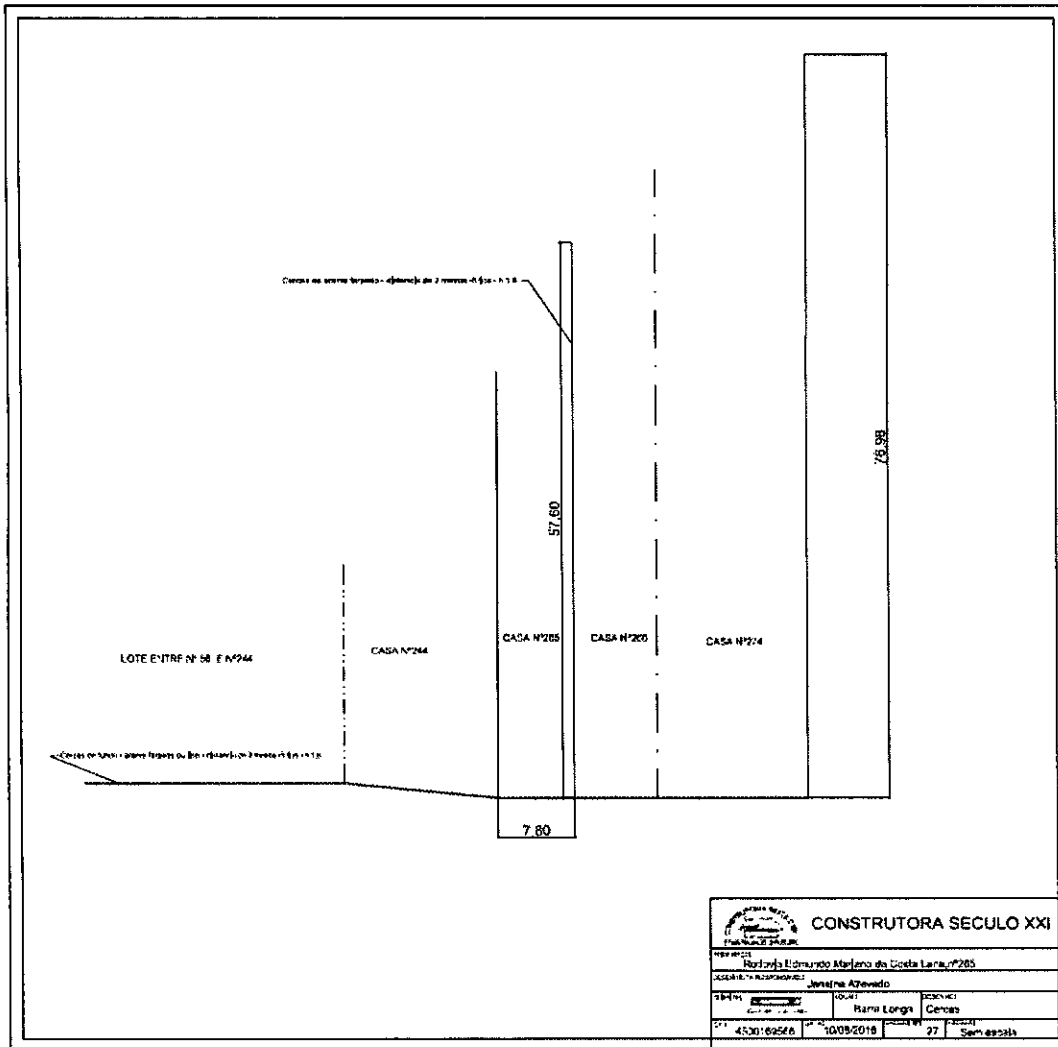

CONFIDENTIAL




FUNDAÇÃO
renova
reabilitar, restaurar, reconstruir

FUNDAÇÃO RENOVA


Nº

REV
0

PÁGINA
138

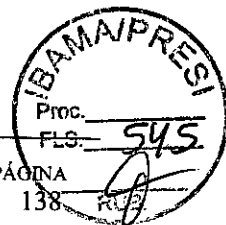

6.2.6. VC 266

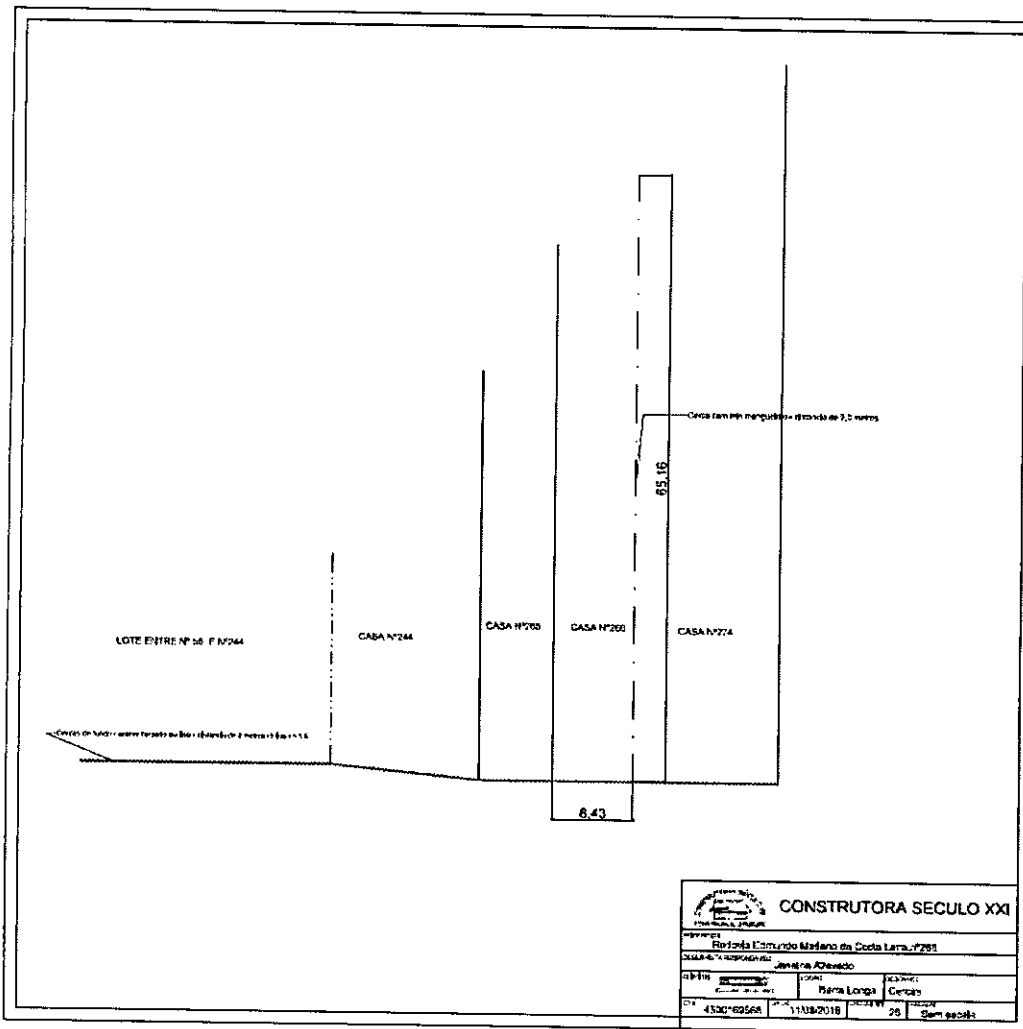








FUNDAÇÃO
renova

FUNDAÇÃO RENOVA

Nº


REV 0

PÁGINA 141

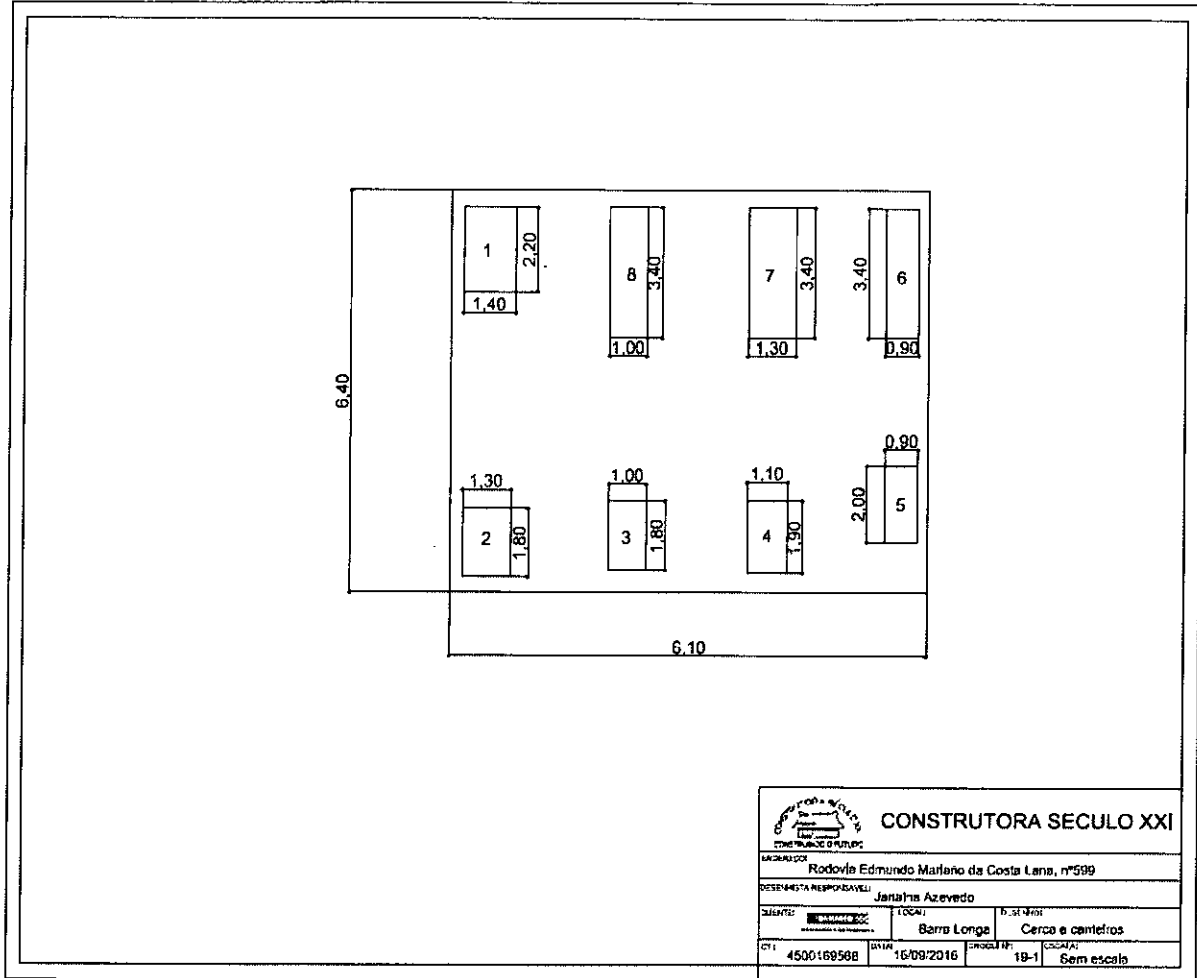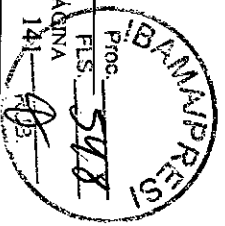


		CONSTRUTORA SÉCULO XXI	

CONFIDENTIAL

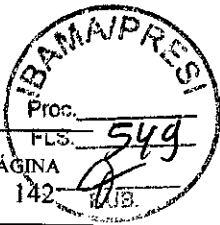

6.3. MORRO VERMELHO

6.3.1. ESCOLA ESTADUAL PADRE JOSÉ EPIFÂNIO

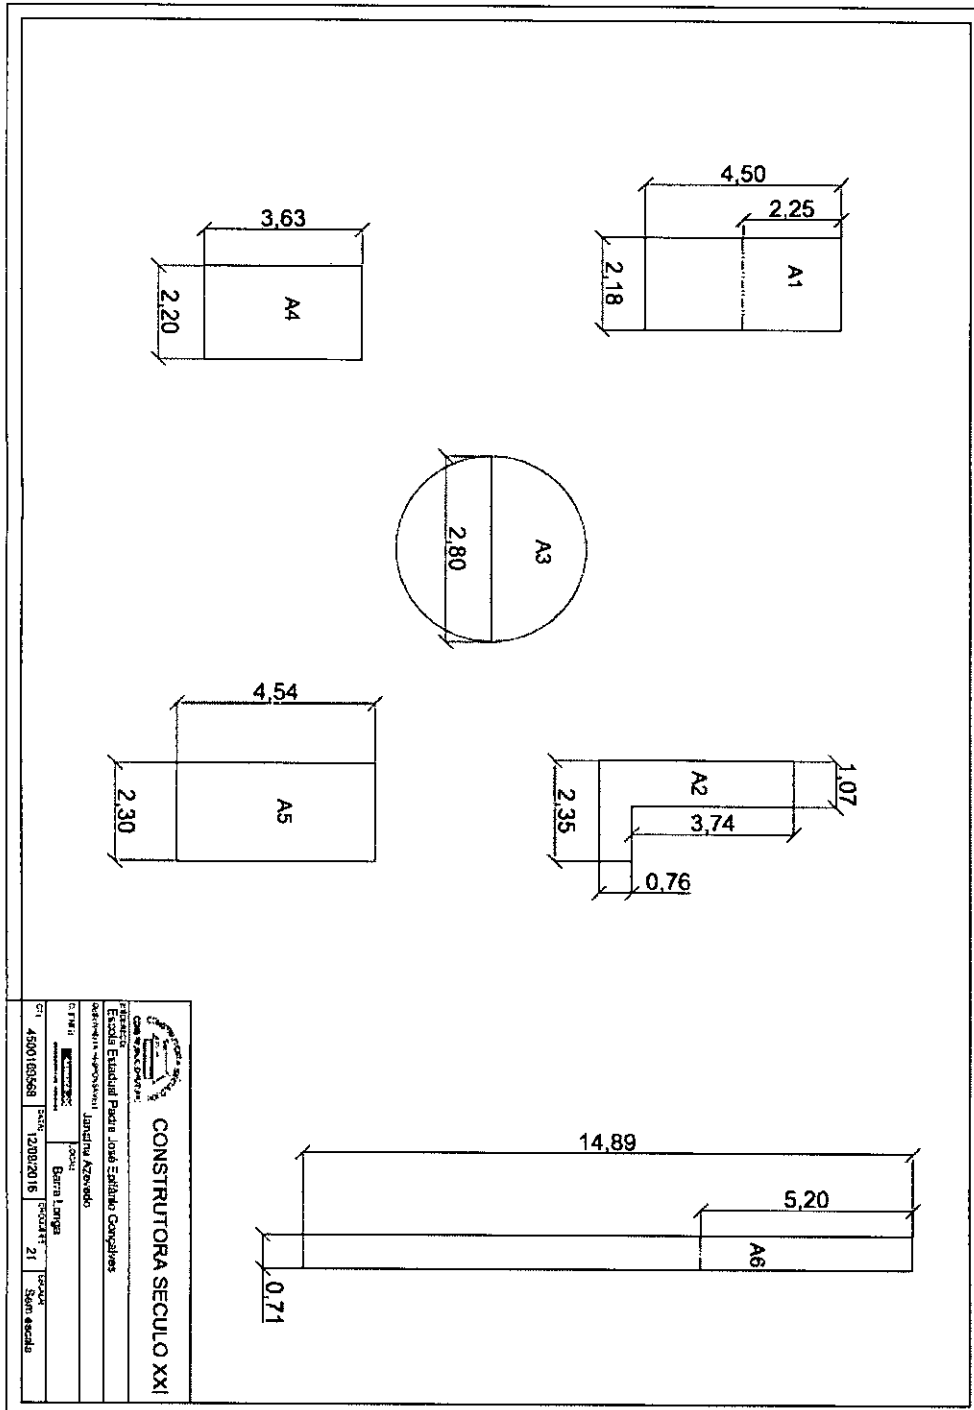

CONFIDENTIAL



FUNDAÇÃO
renova



FUNDAÇÃO RENOVA

6.3.2. MV 365

Nº

REV
0

PÁGINA
143

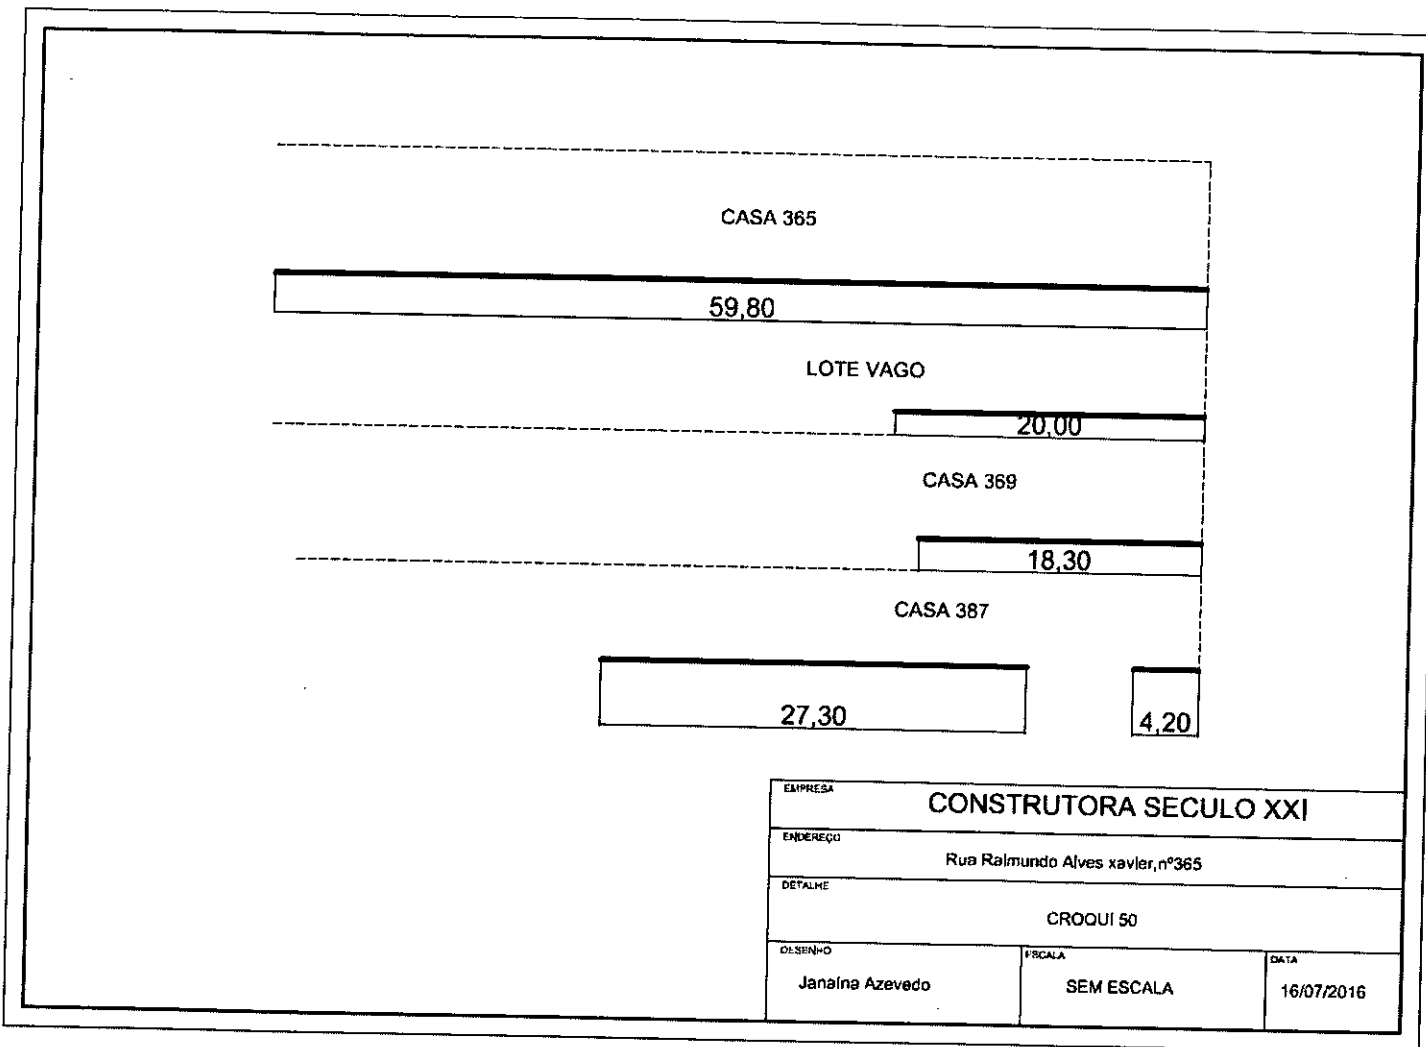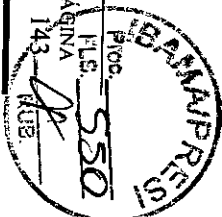

CASA 365

59,80

LOTE VAGO

20,00

CASA 369

18,30


CASA 387

27,30

4,20


6.3.3. MV 369

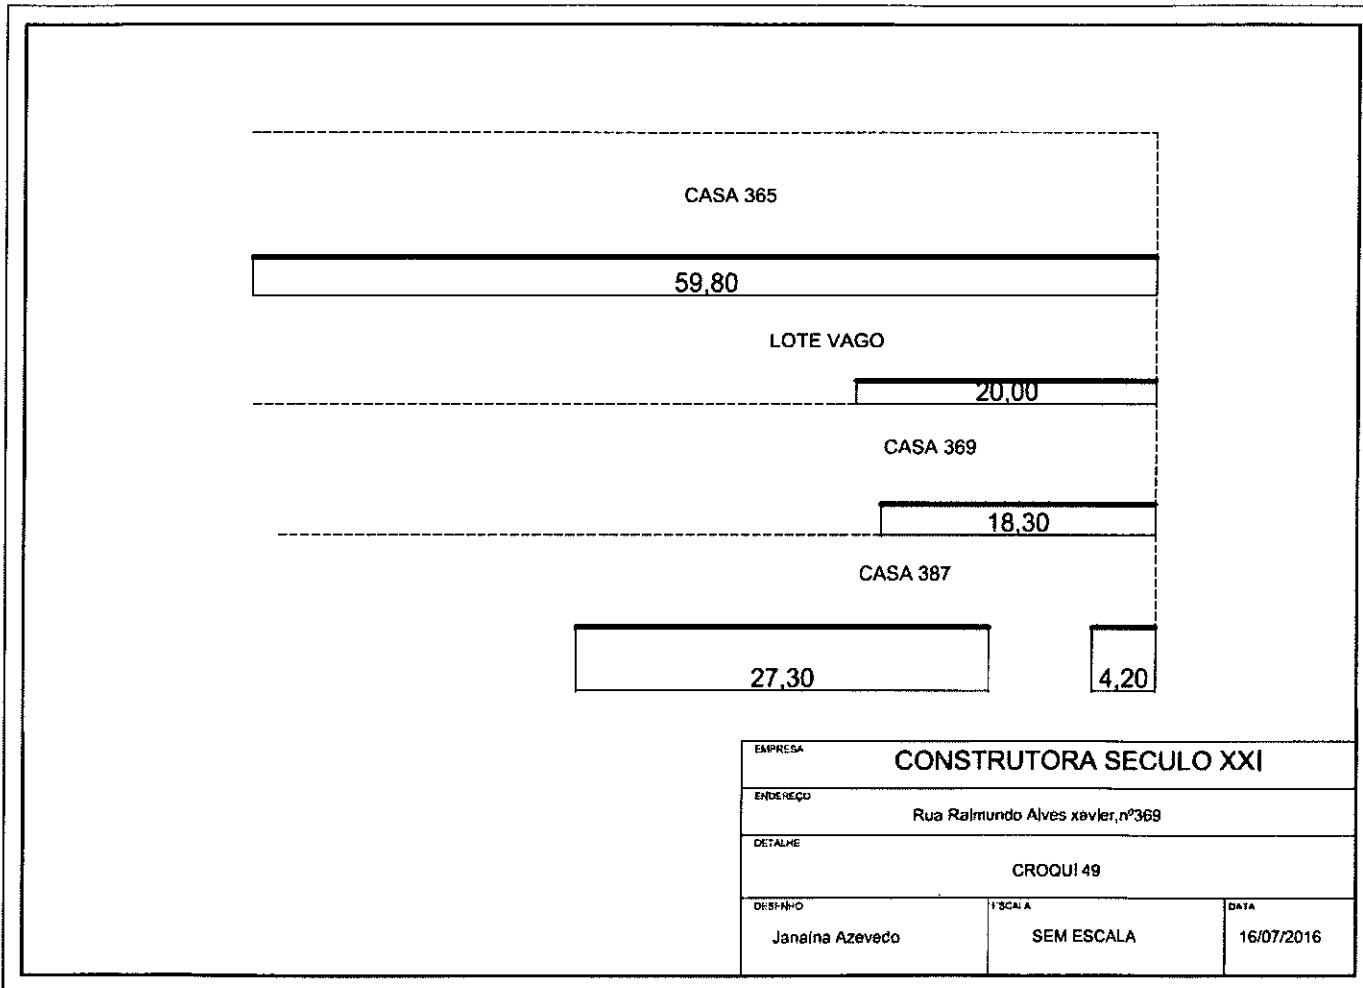





FUNDAÇÃO
renova

FUNDAÇÃO RENOVA


Nº

REV
0

PÁGINA
145

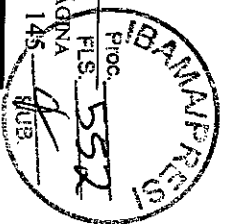


6.3.4. MV 387

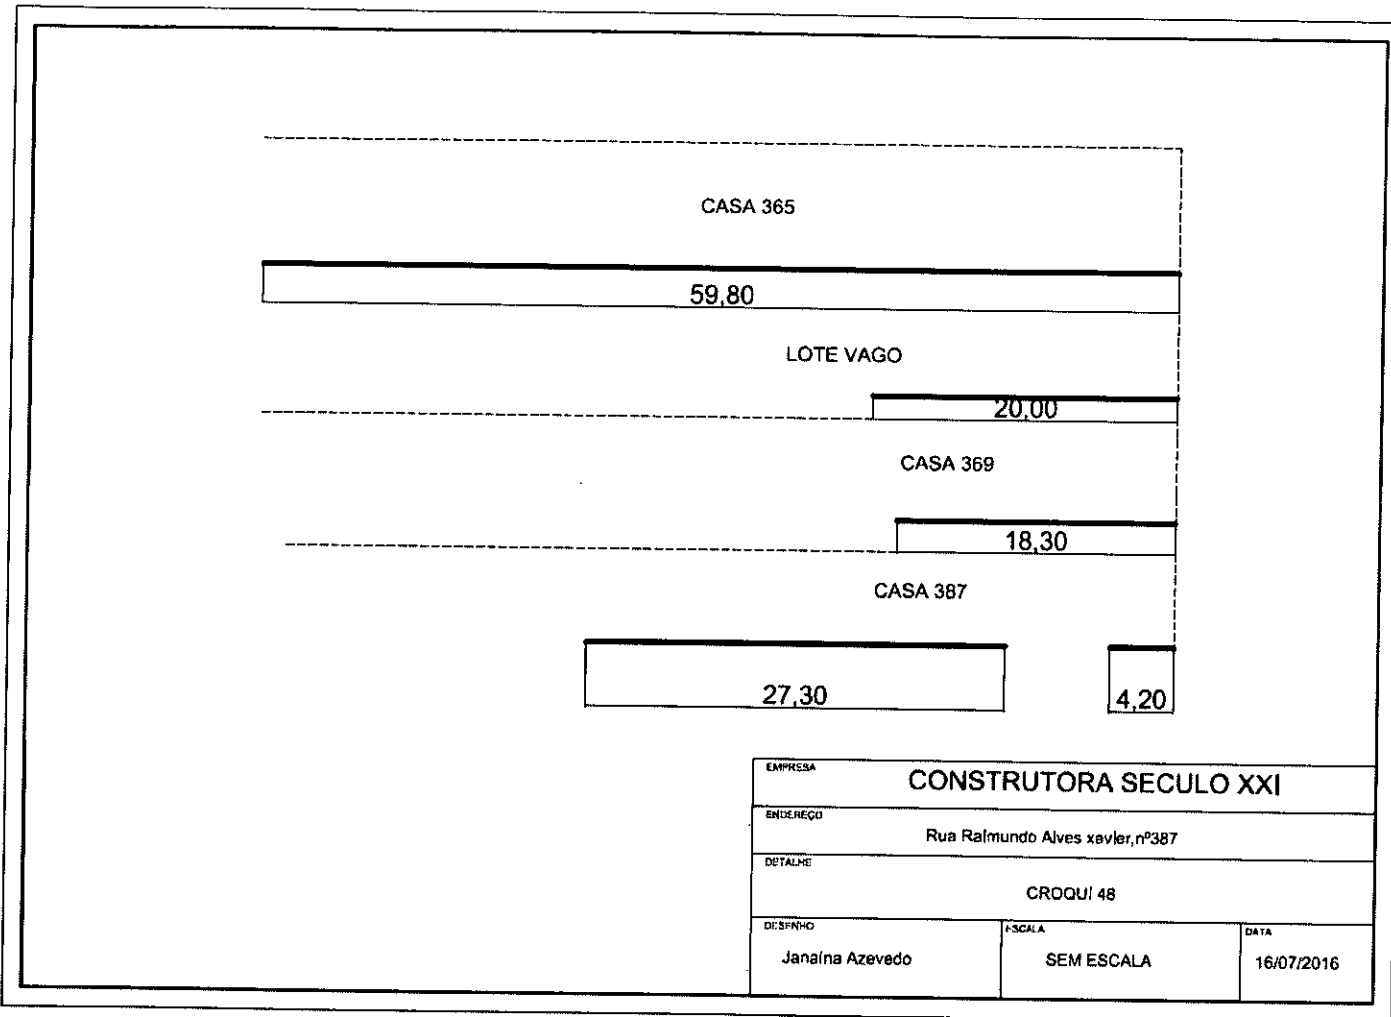

EM BRANCO

6.3.5. MV 465

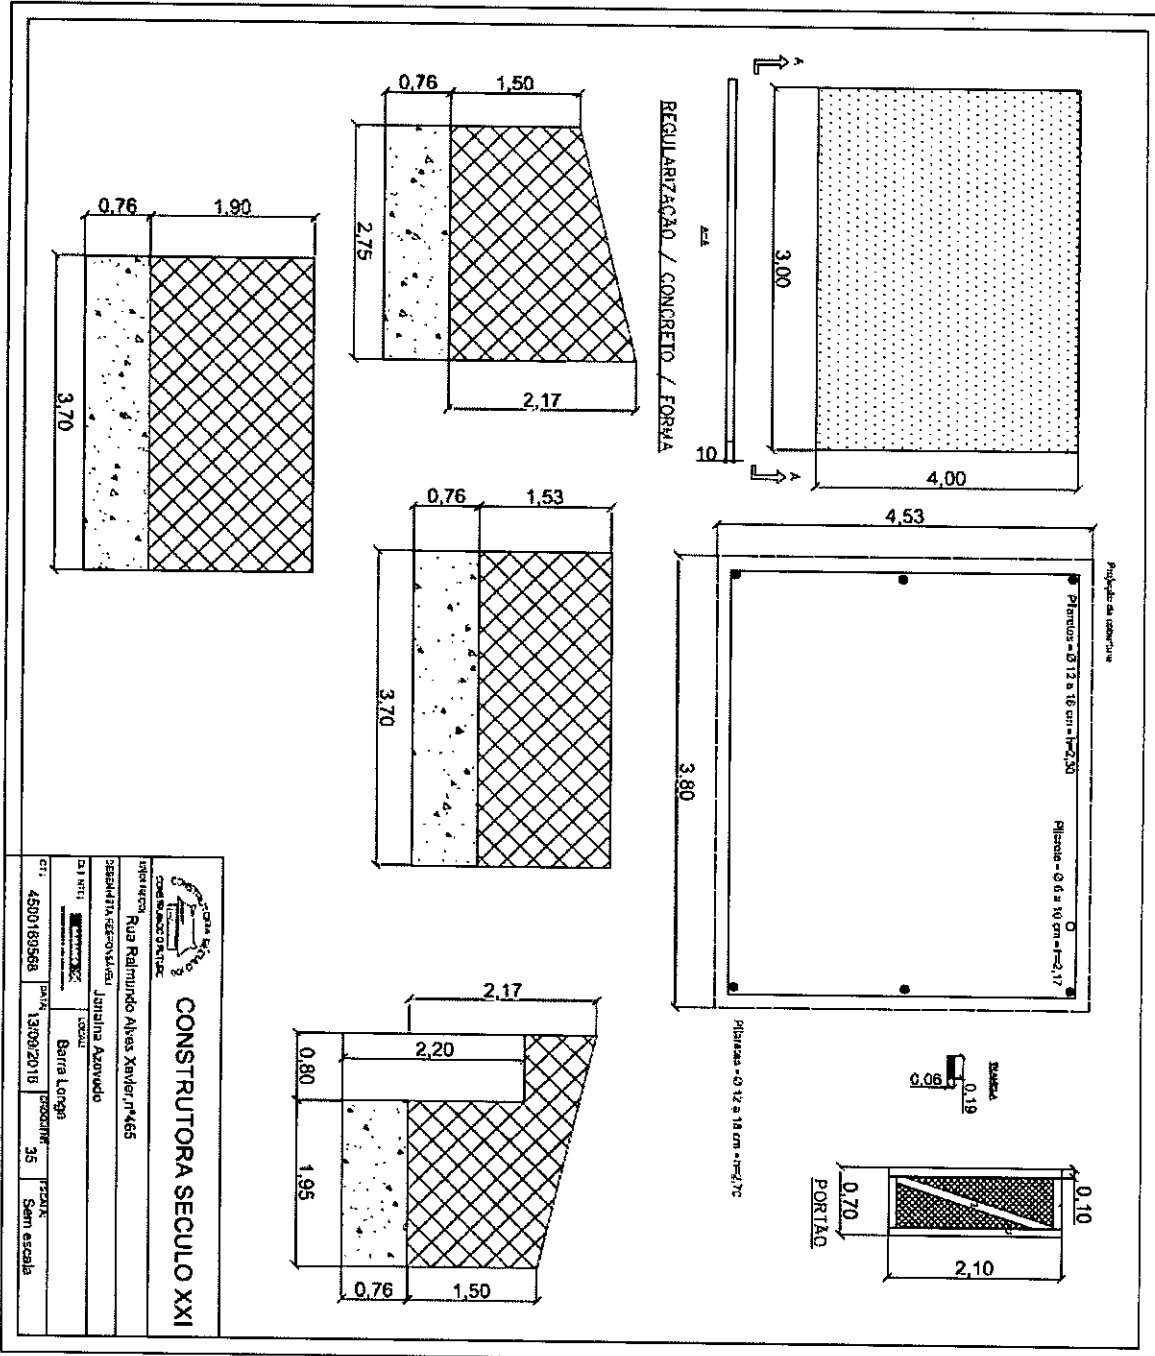

CONSTRUTORA SÉCULO XXI

CONSTRUTORA SÉCULO XXI
 Rua Raimundo Alves Xavier, 1465

Projeto: Barra Longa




FUNDAÇÃO RENOVA

Nº


REV 0

PÁGINA 146

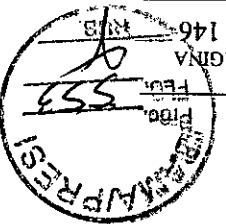


6.3.6. MV 545

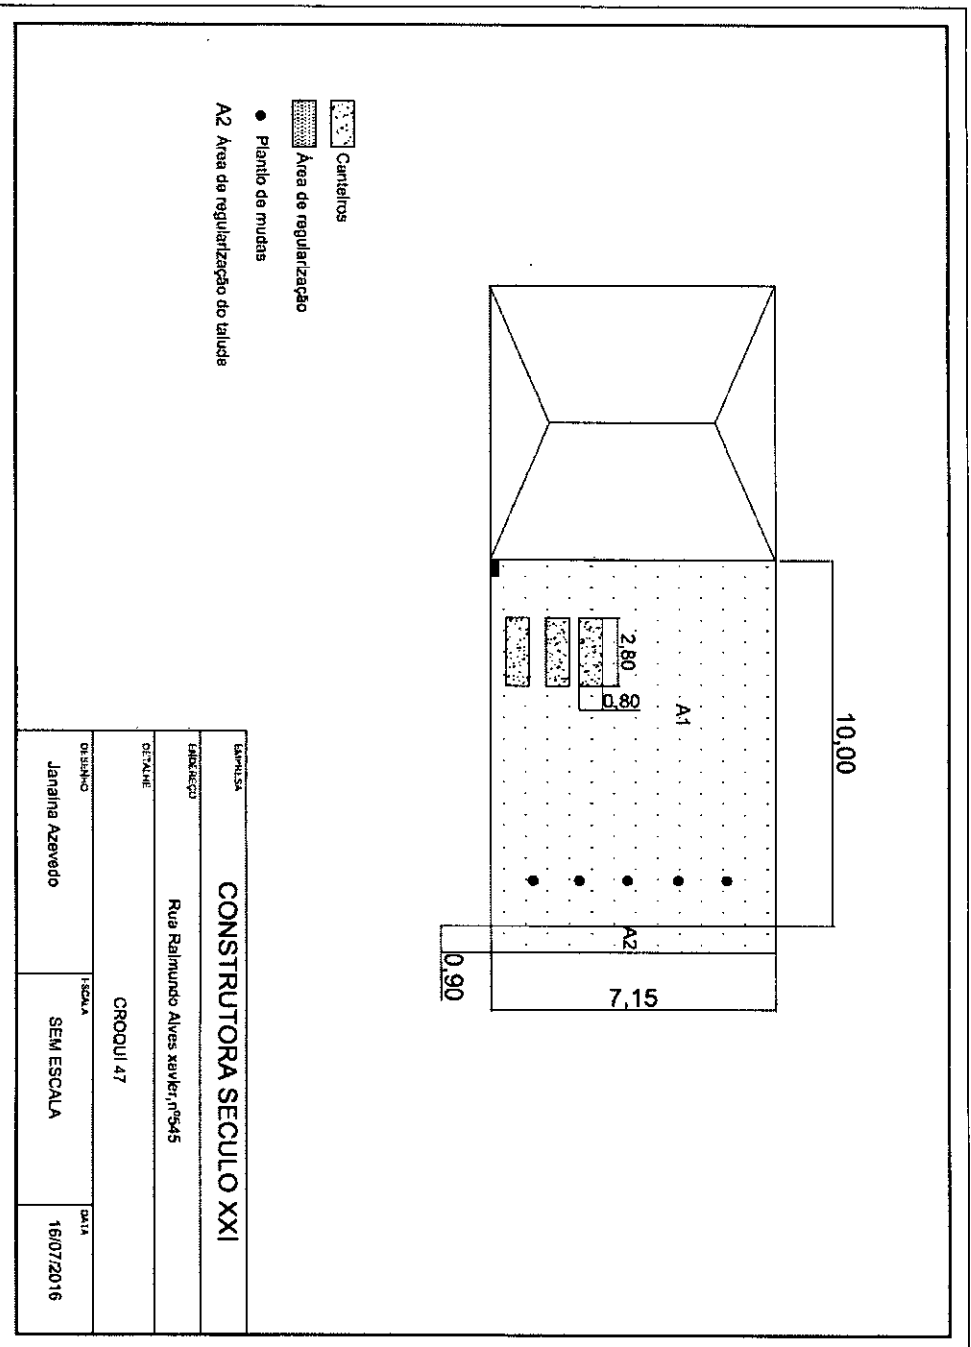

EMPRESA		
CONSTRUTORA SECULO XXI		
Rua Raimundo Alves Xavier nº545		
DETALHE		
CROQUI 47		
DESENHO	ESCALA	DATA
Janaina Azevedo	SEM ESCALA	16/07/2016




FUNDAÇÃO RENOVA

Nº


REV 0

PÁGINA 147

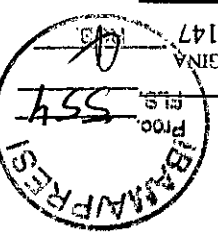



6.3.7. MV 551

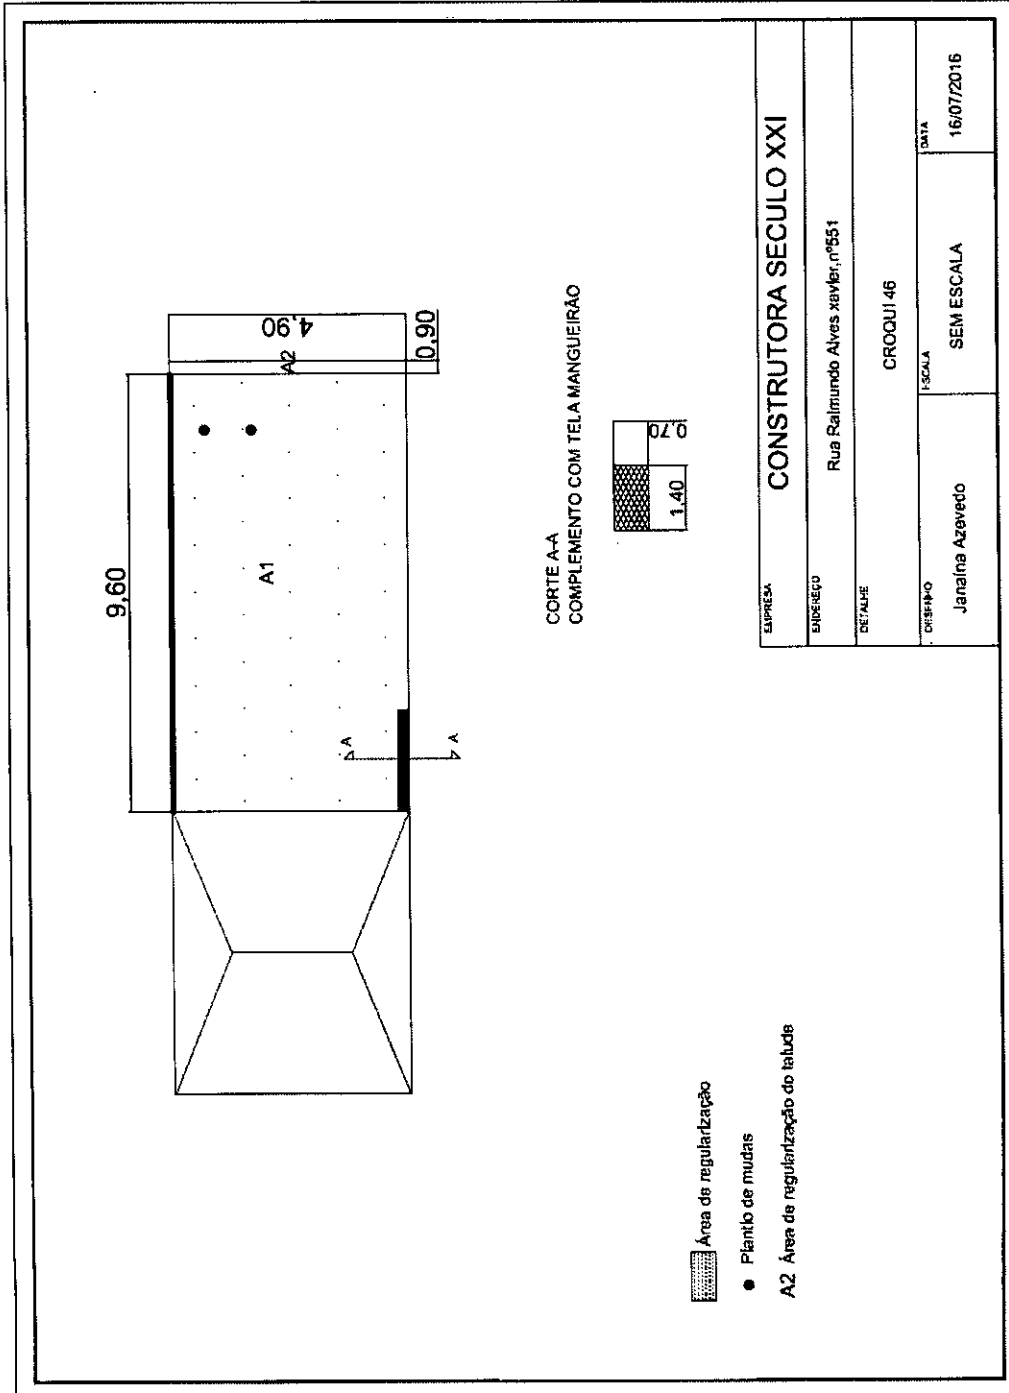



6.3.8. MV 561

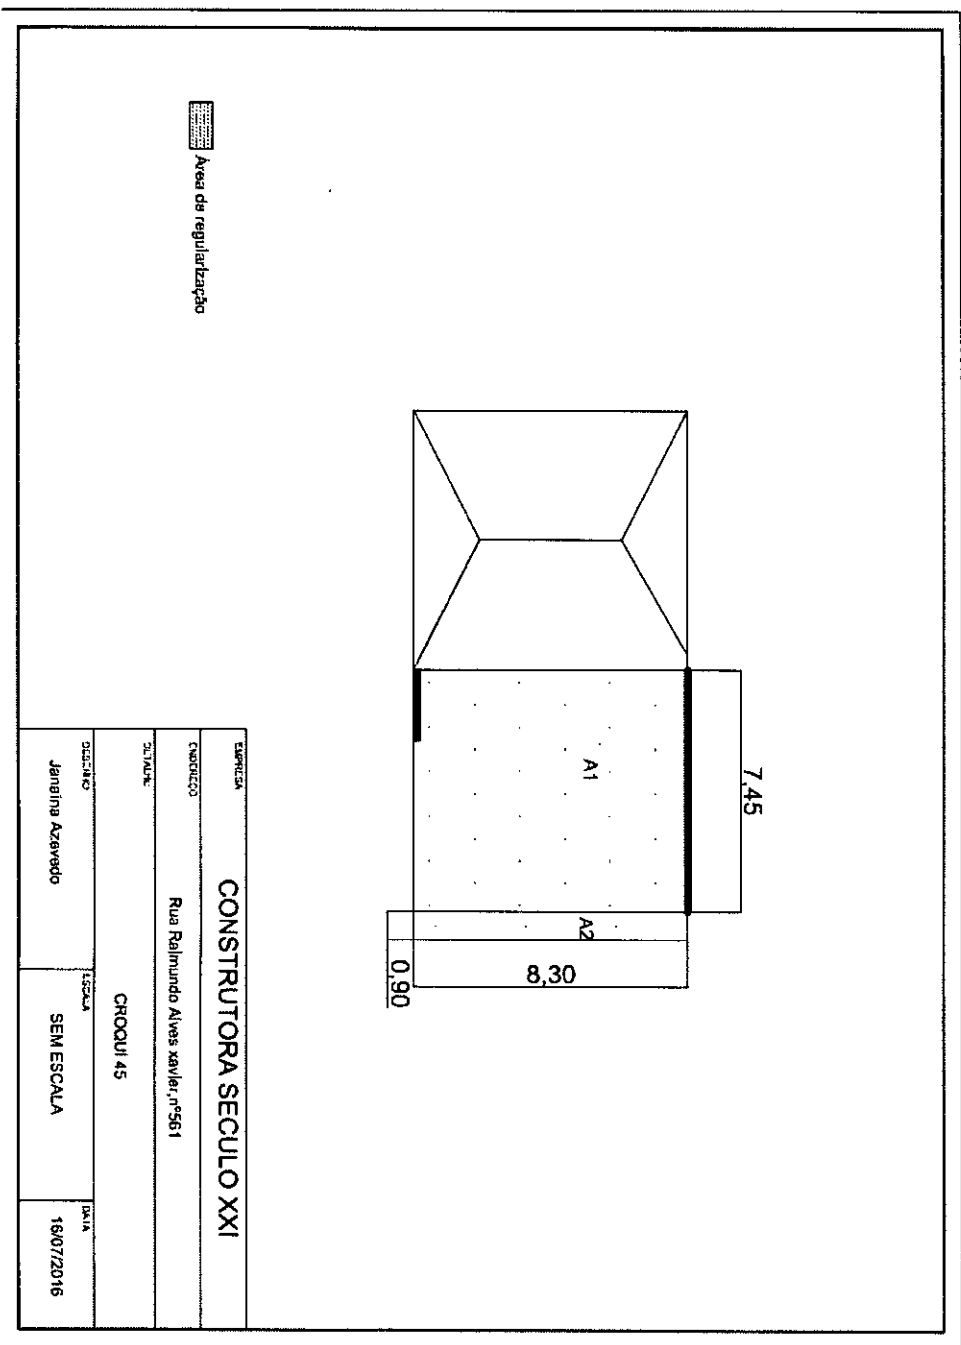


FUNDAÇÃO RENOVA

Nº


REV 0

PÁGINA 149

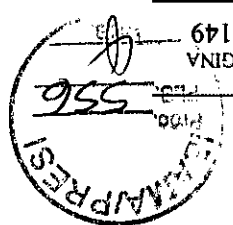

EM BRANCO

6.3.9. MV 573

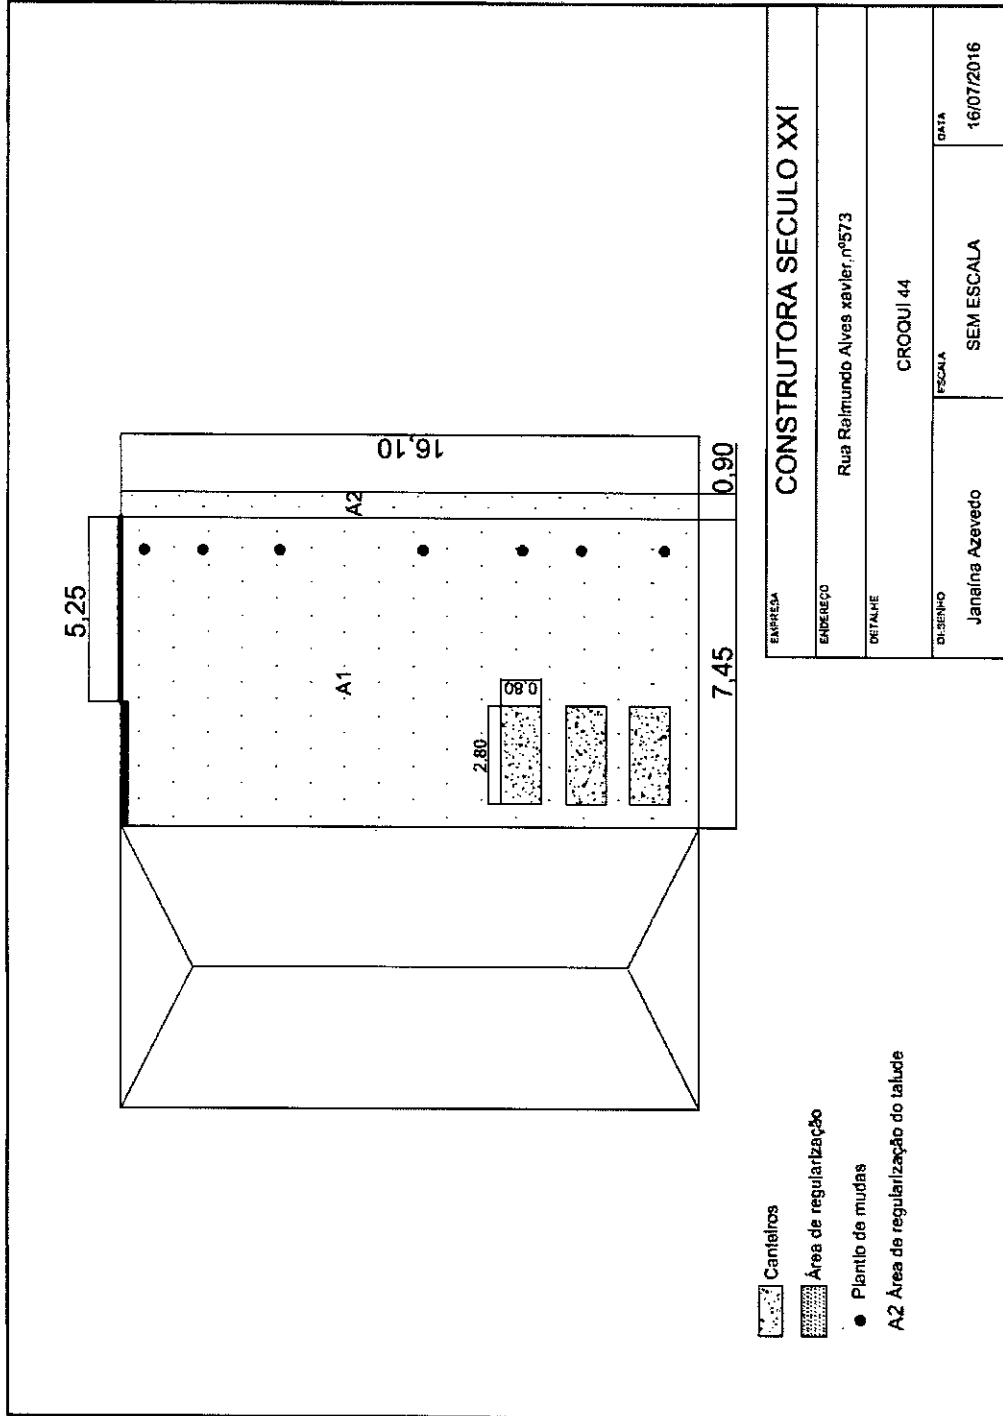

EMPRESA CONSTRUTORA SÉCULO XXI

ENDEREÇO Rua Reimundo Alves Xavier, nº573

DETALHE CROQUI 44


ESCALA SEM ESCALA

DESIGNO Janaina Azevedo

DATA 16/07/2016


6.3.10. MV 583

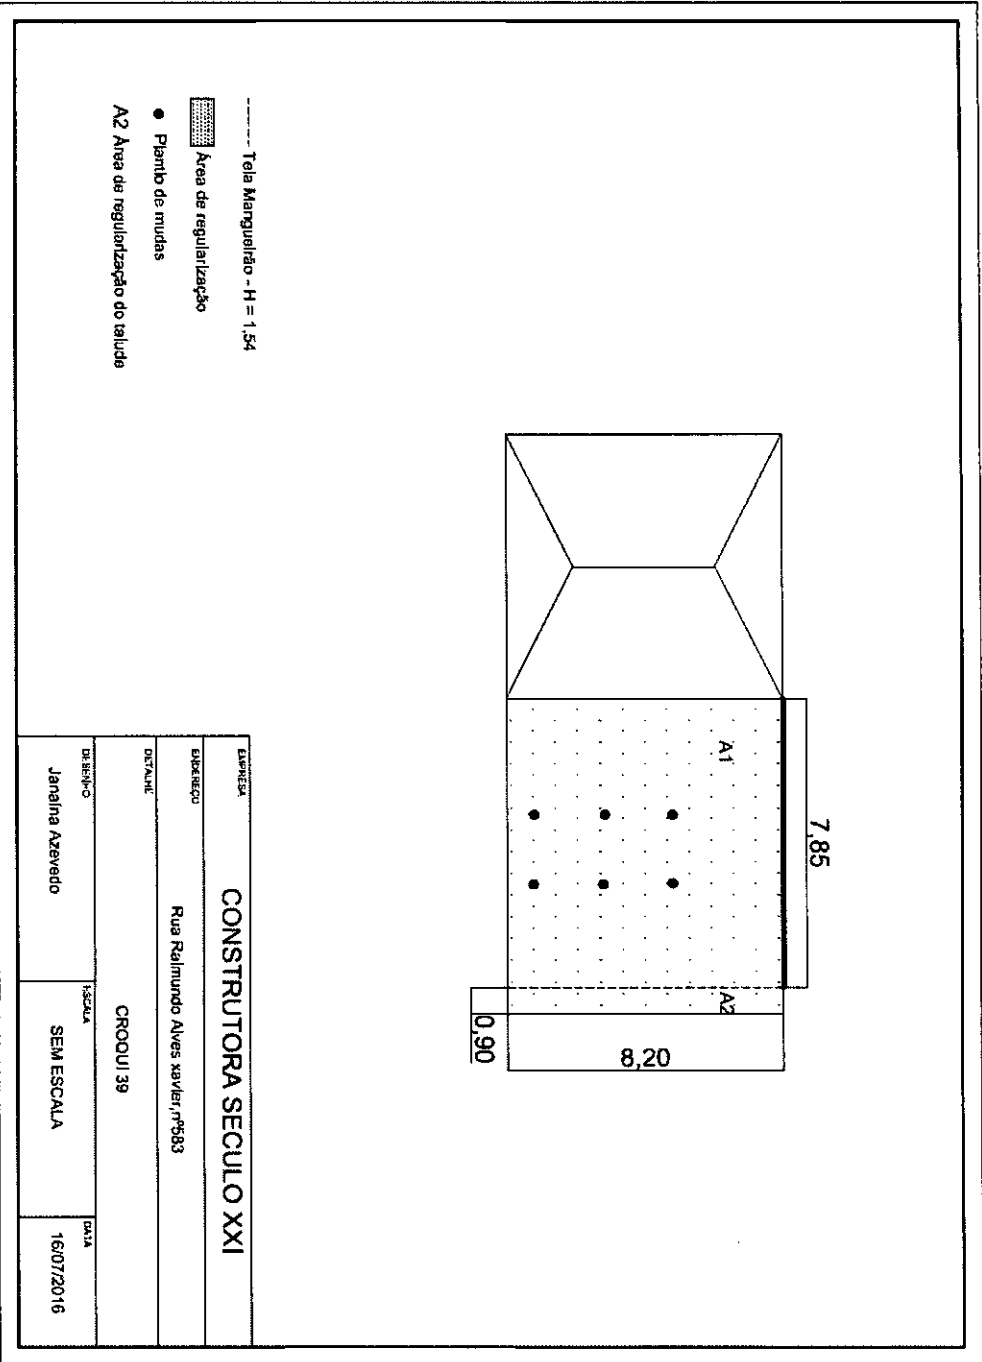


FUNDAÇÃO RENOVA

Nº

REV 0

PÁGINA 151



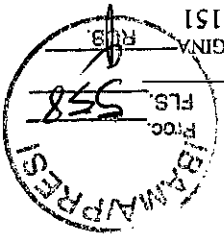




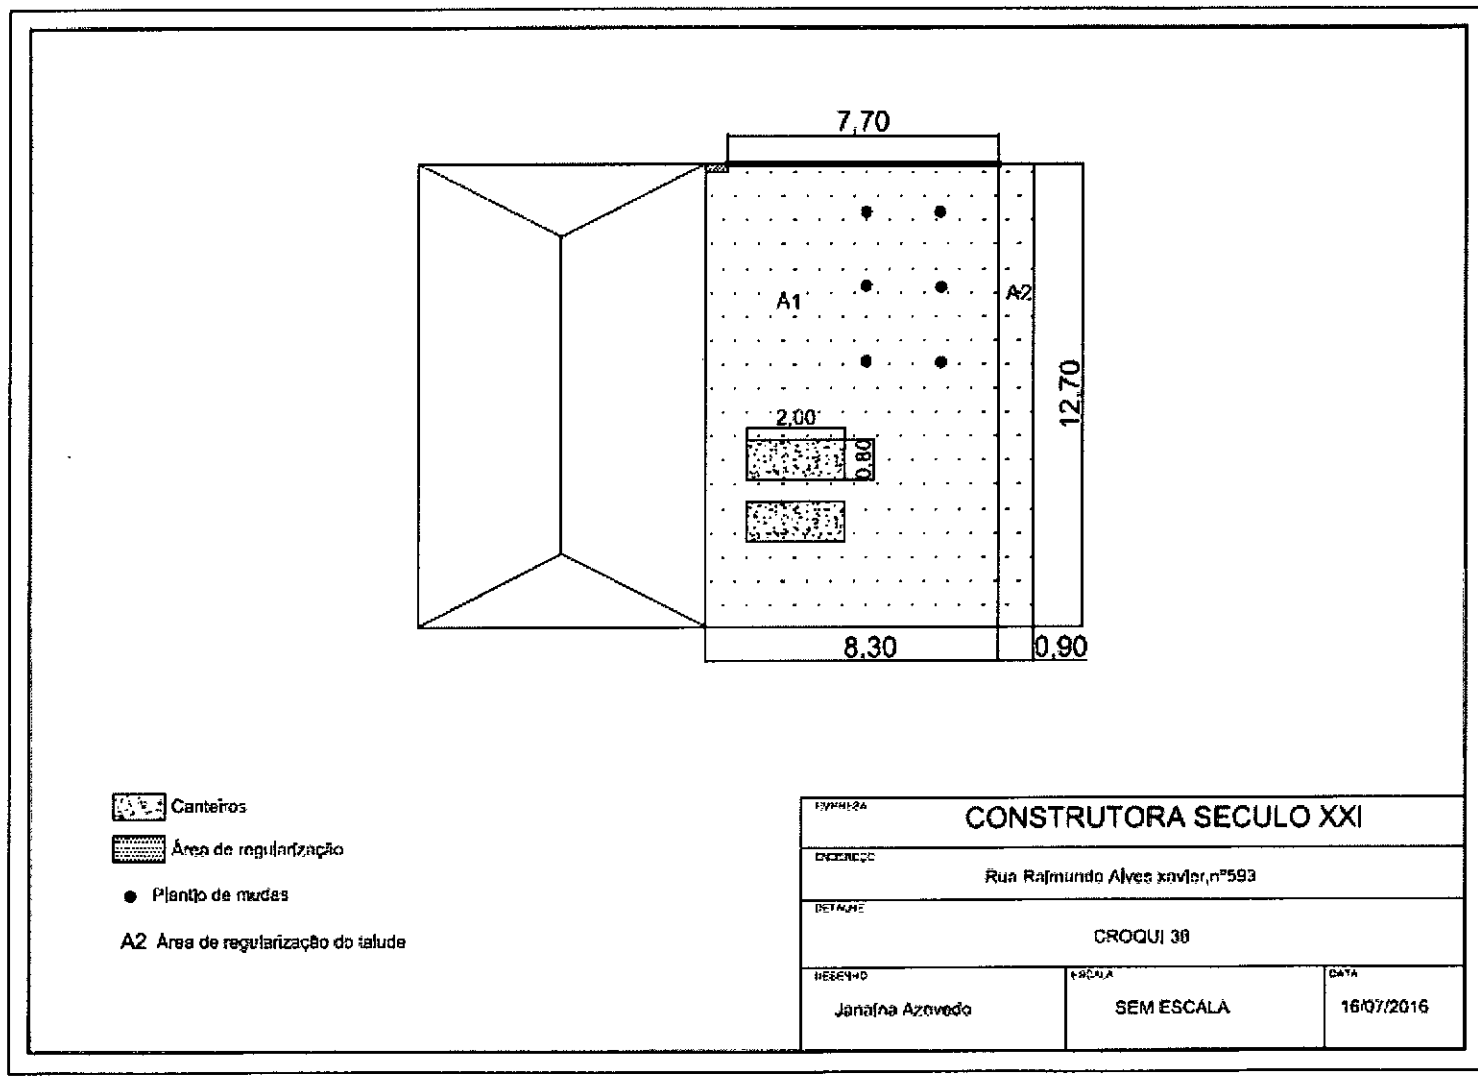

6.3.11. MV 593




-  Canteiros
-  Área de regularização
- Plantaio de mudas
- A2 Área de regularização do talude


EMPRESA CONSTRUTORA SECULO XXI		
ENDEREÇO Rua Raimundo Alves Xavier, nº593		
DETALHE CROQUI 38		
RESENHO Janaina Azevedo	ESCALA SEM ESCALA	DATA 16/07/2016


6.3.12. MV 603

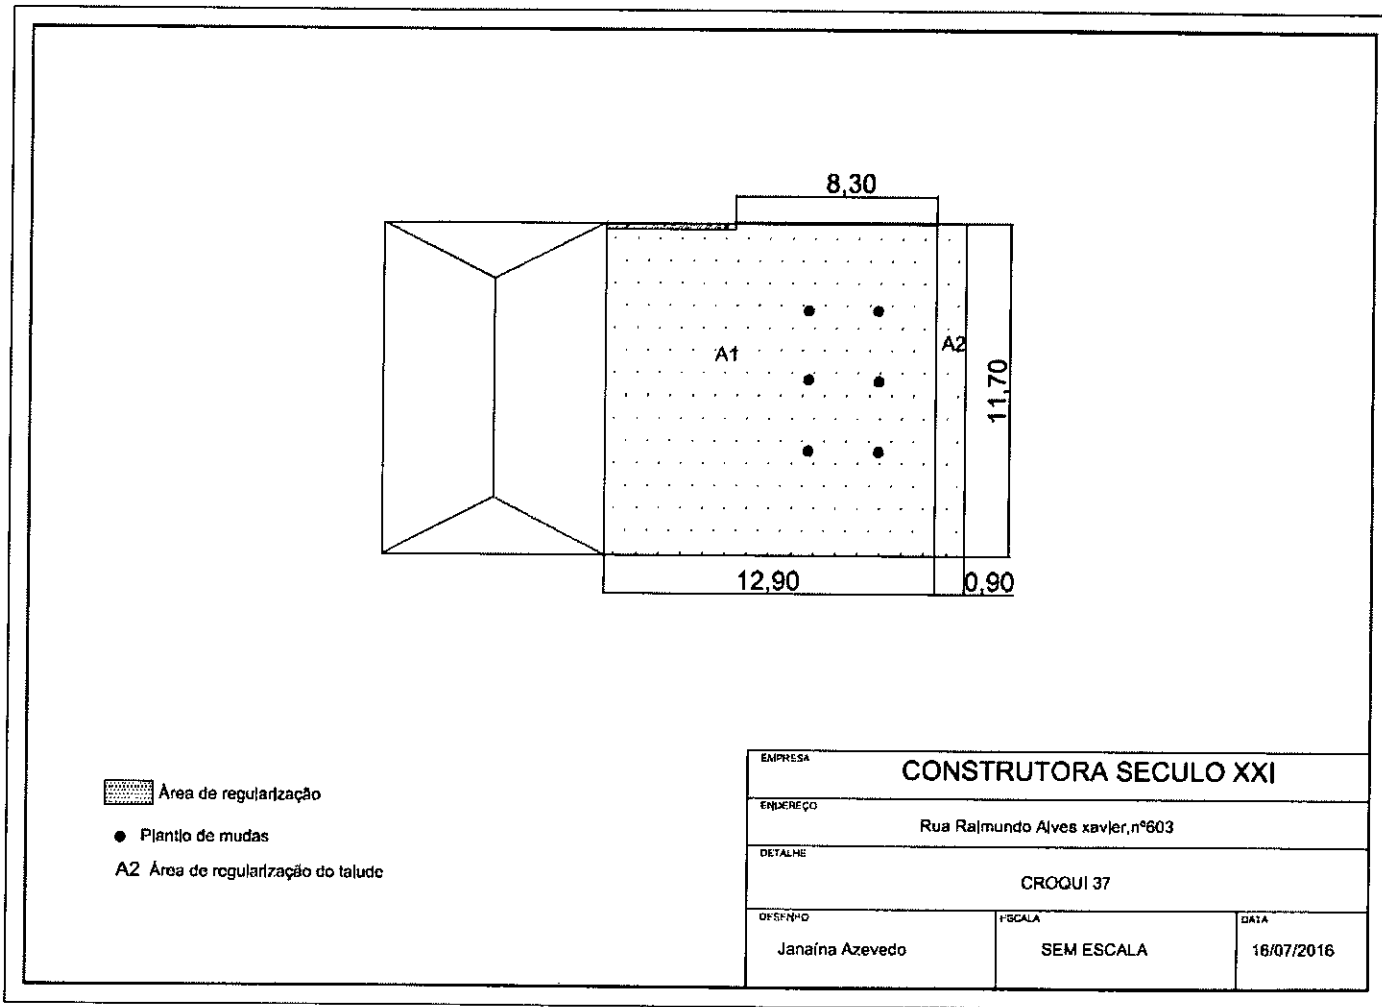


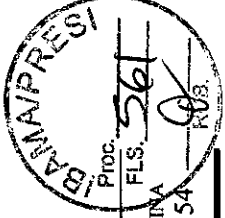

PROJ. PÁGINA 154


REV 0

Nº

FUNDAÇÃO RENOVA




6.3.13. MV 613

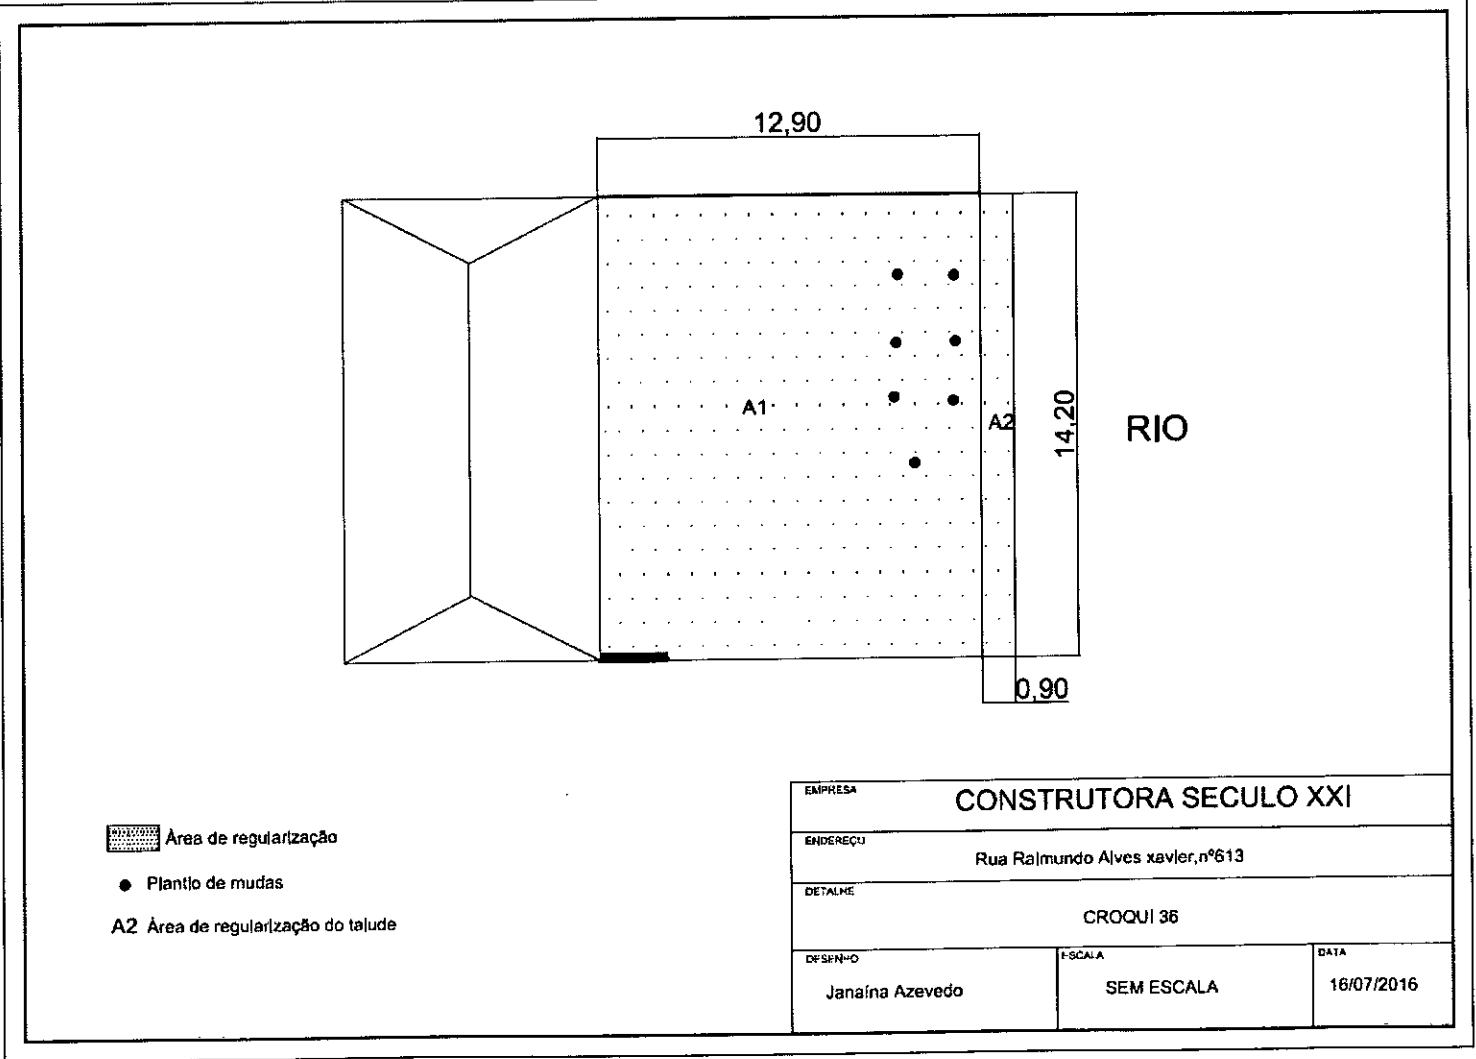

EM BRANCO

6.3.14. MV 617

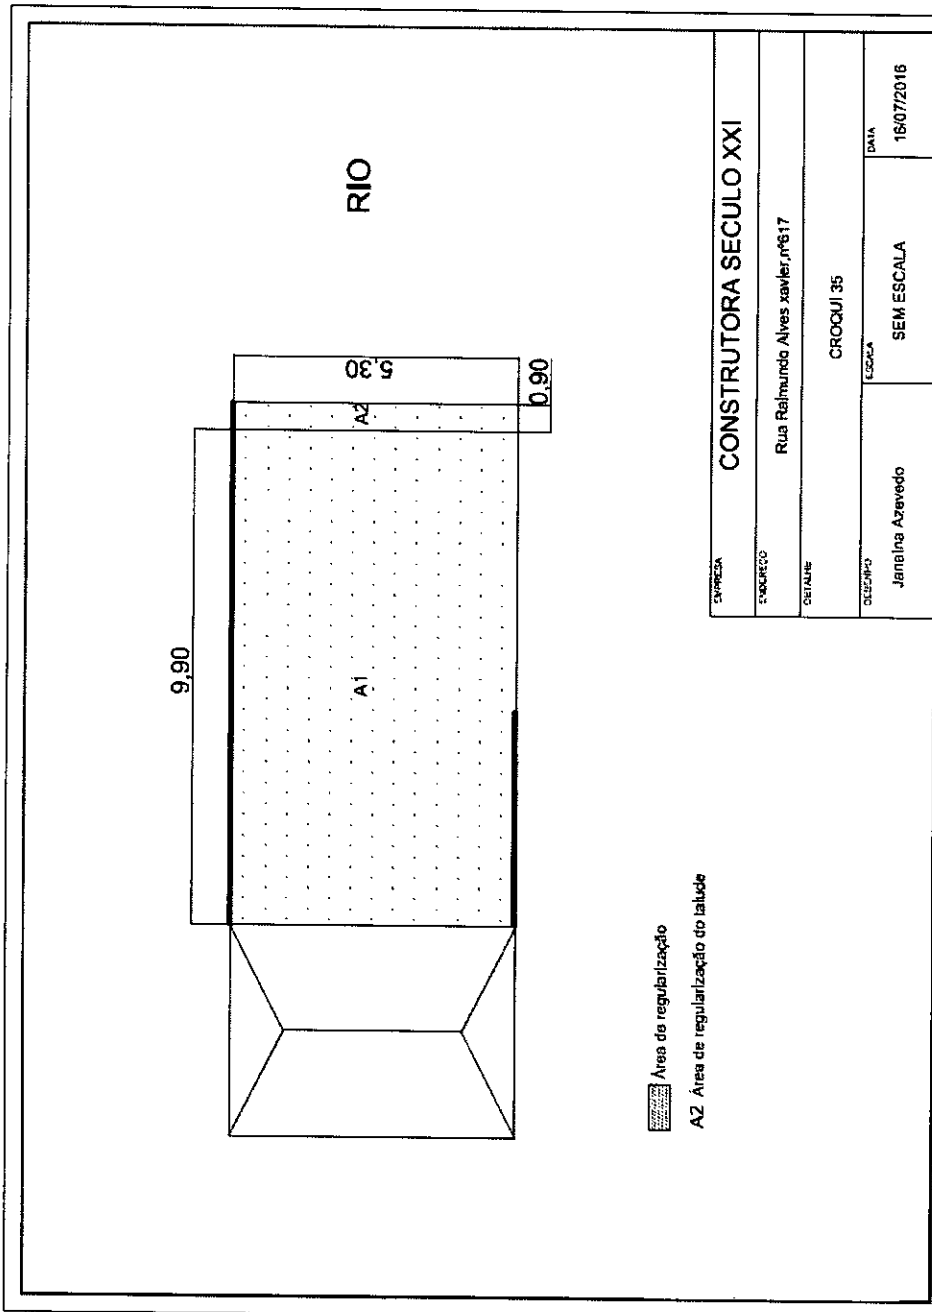





 Proc. 563
 FLS. 156
 PÁGINA 075

FUNDAÇÃO RENOVA
 Nº
 REV 0
 FUNDAÇÃO RENOVA
 Nº

6.3.15. MV 623

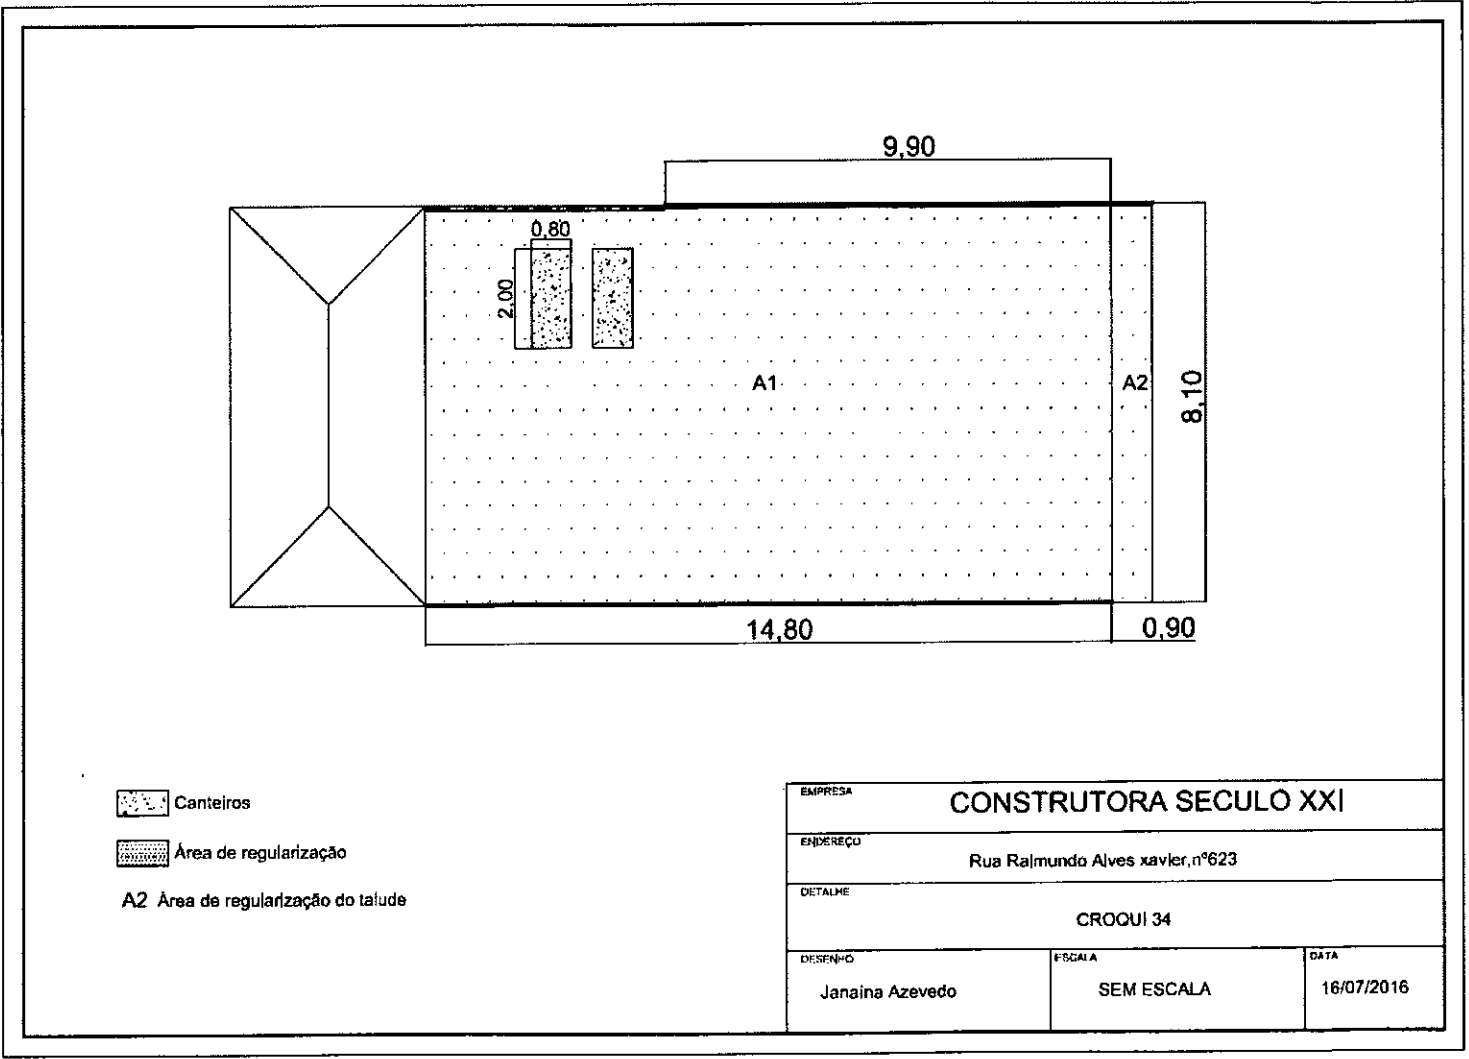

 
-  Canteiros
-  Área de regularização
- A2 Área de regularização do talude

EMPRESA		
CONSTRUTORA SEculo XXI		
ENDEREÇO		
Rua Raimundo Alves xavier,nº623		
DETALHE		
CROQUI 34		
DESENH-C	ESCALA	DATA
Janaina Azevedo	SEM ESCALA	16/07/2016




MINISTÉRIO DO MEIO AMBIENTE
INSTITUTO BRASILEIRO DO MEIO AMBIENTE E DOS RECURSOS NATURAIS RENOVÁVEIS
Divisão de Apoio Ao Comitê Interfederativo

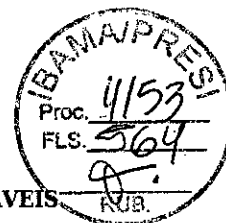

DESP. ENC. ABERT. 02001.000514/2017-37 DCI/IBAMA

Brasília, 19 de abril de 2017

Ao Arquivo Setorial da GABIN/SETORIAL

Solicitamos o encerramento e abertura de volume do processo nº 02001.004153/2016-17. Após o encerramento e abertura do volume tramite o processo para à Divisão de Apoio Ao Comitê Interfederativo.


Atenciosamente,


RENATO MIRANDA CARVALHO
Técnico Administrativo da DCI/IBAMA

EM BRANCO



MINISTÉRIO DO MEIO AMBIENTE
INSTITUTO BRASILEIRO DO MEIO AMBIENTE E DOS RECURSOS NATURAIS RENOVÁVEIS
Unidade Setorial do Gabinete da Presidência - DF

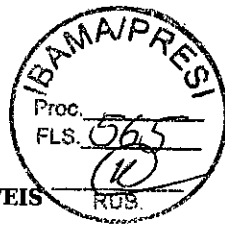

TERMO DE ENCERRAMENTO DE VOLUME

Aos 24 dias do mês de abril de 2017, procedemos ao encerramento deste volume nº III do processo de nº 02001.004153/2016-17, contendo 182 folhas. Abrindo-se em seguida o volume nº IV. Assim sendo subscrevo e assino.

RUBENS BATISTA DOS SANTOS
Técnico Administrativo do(a) GABIN/SETORIAL/IBAMA

L.M. BRANCO