





**MINISTÉRIO DO MEIO AMBIENTE**  
**INSTITUTO BRASILEIRO DO MEIO AMBIENTE E DOS RECURSOS NATURAIS RENOVÁVEIS**  
Unidade Setorial do Gabinete da Presidência - DF

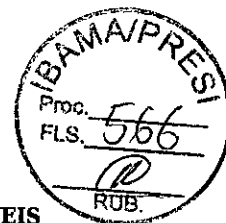

**TERMO DE ABERTURA DE VOLUME**

Aos 24 dias do mês de abril de 2017, procedemos a abertura deste volume nº IV do processo de nº 02001.004153/2016-17, que se inicia com a página nº 566. Para constar subscrevo e assino.


**RUBENS BATISTA DOS SANTOS**  
Técnico Administrativo do(a) GABIN/SETORIAL/IBAMA

 

**7. CASAS DE RECONSTRUÇÃO**

7.1. 103

CASA 103 G006940-C-100020- CASA06-ARQ-Folha01-R02

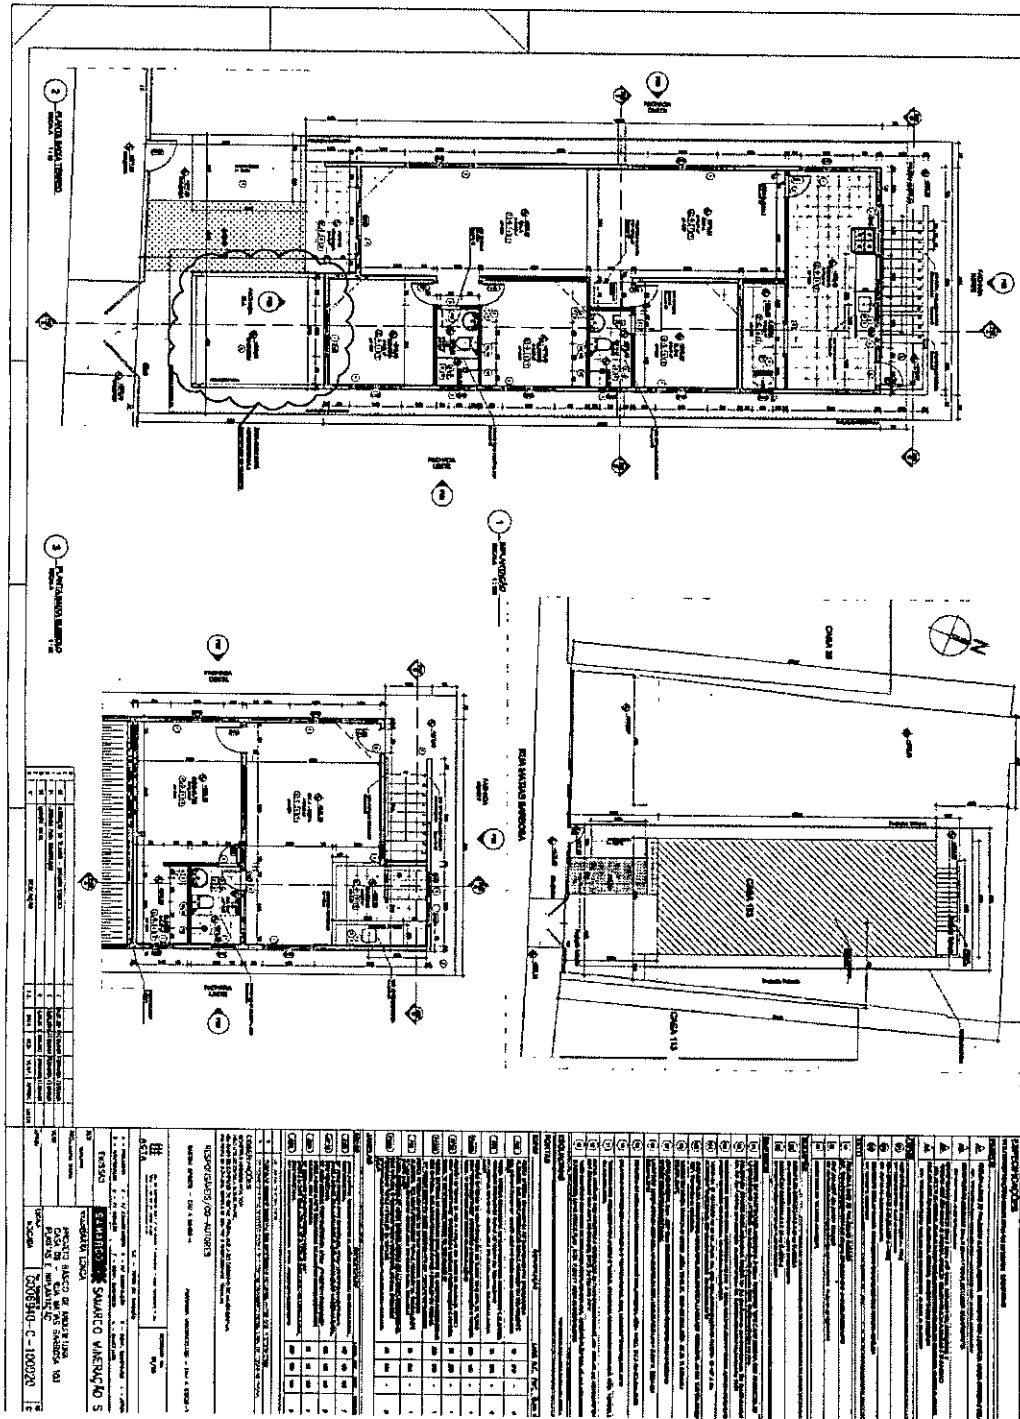







FUNDAÇÃO  
**renova**  
PROJETO, LICENÇA E OBRAS

FUNDAÇÃO RENOVA

Nº

REV  
0

PÁGINA  
139




Casa 103 G006940-C-100031- CASA06-ARQ-Folha03-R03

EM BRANCO



Casa 103 G006940-C-100032-CASA06-ARQ-Folha04-R01

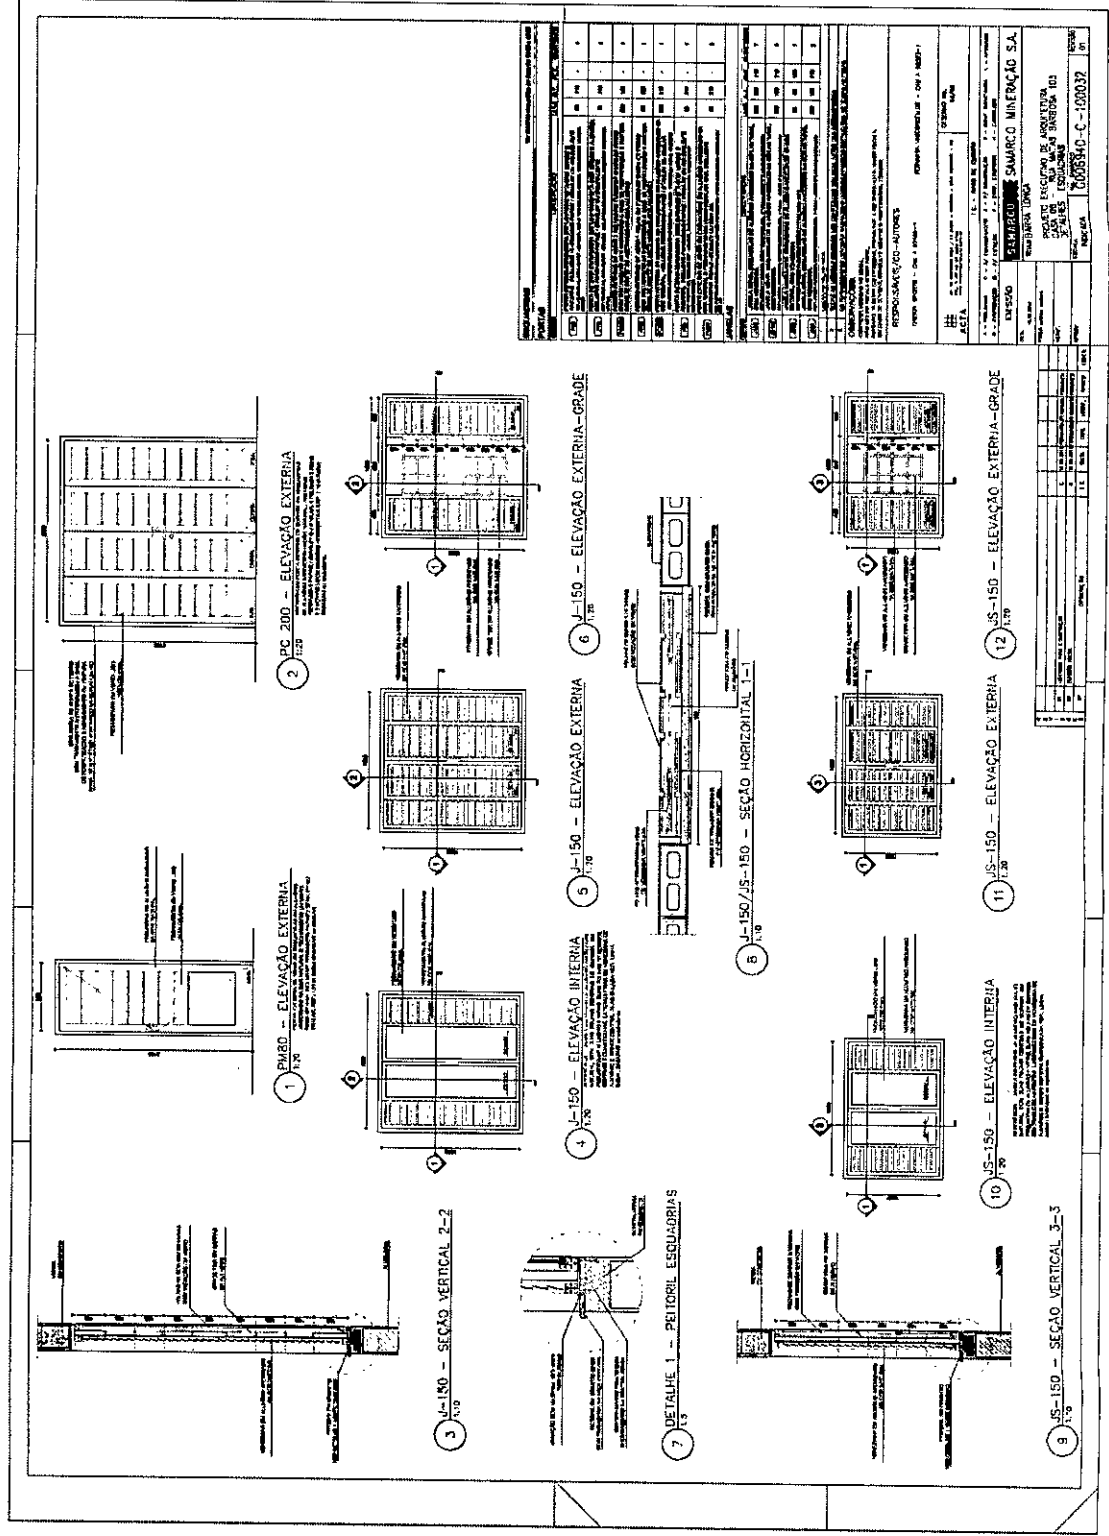


PROJETO DE ARQUITETURA  
 SAMARCO MINERAÇÃO S.A.  




Casa 103 G006940-C-100033- CASA06-ARQ-Folha05-R01

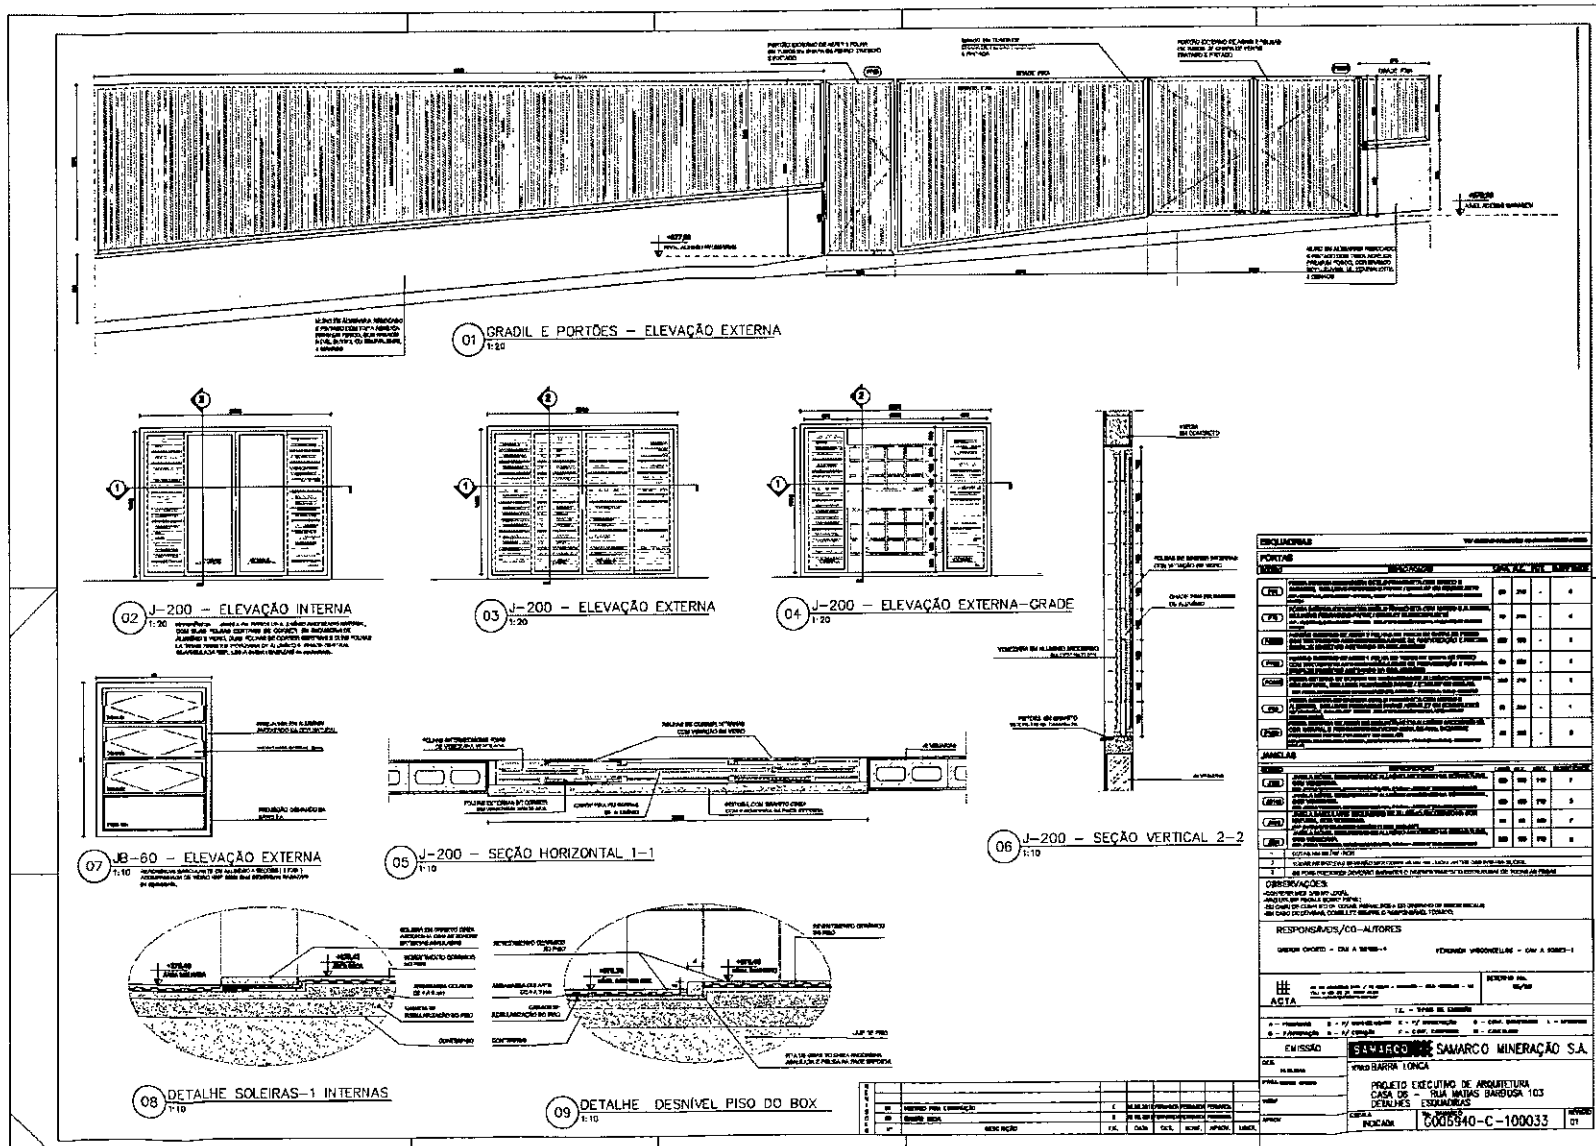


















 



LIM BPA/MS

G006940-C-100228 - CASA 5 - ARQ -Folha 05-R02

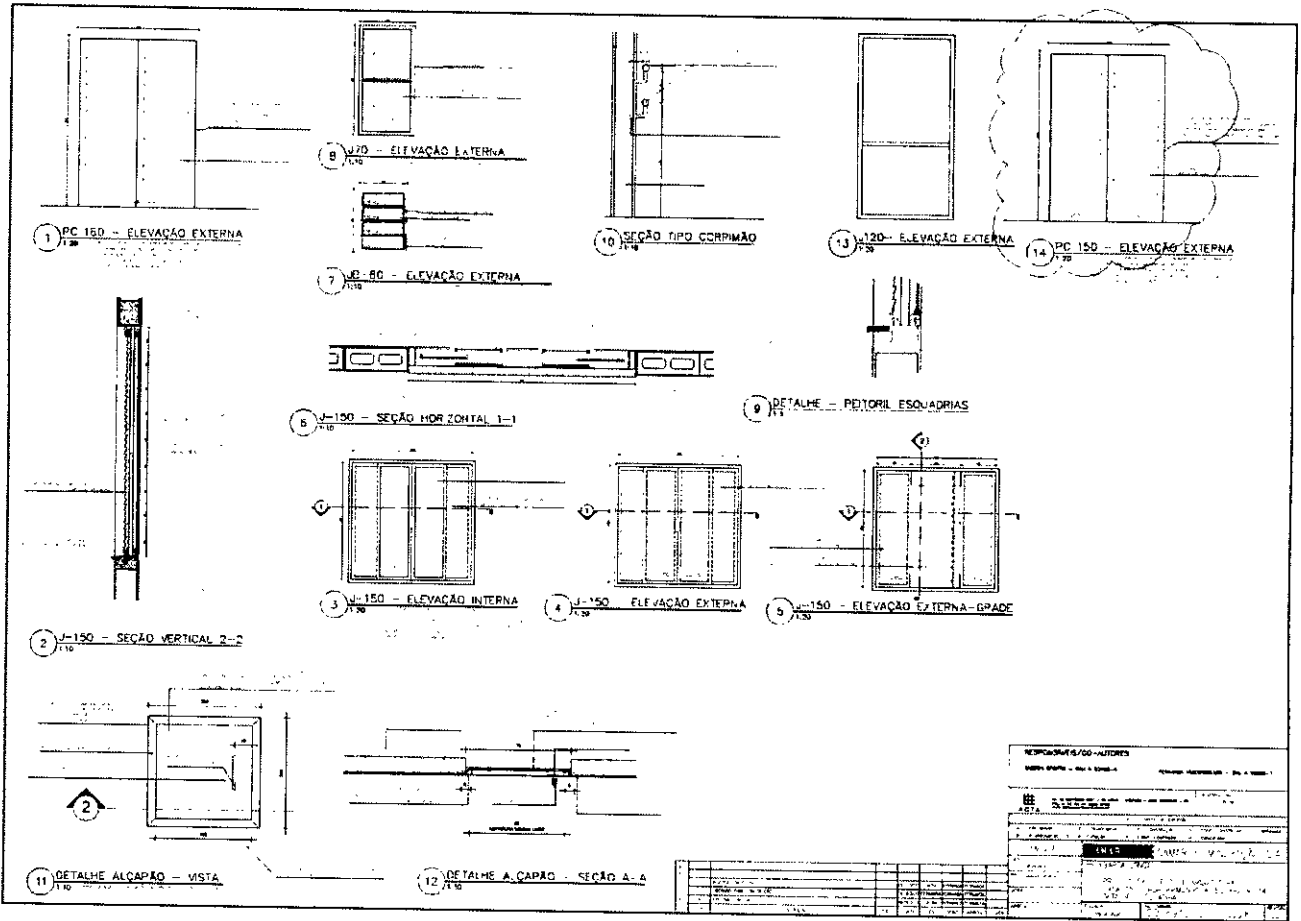

REVISÃO / DATA / AUTORES	
01	ELABORADO POR: [ ]
02	REVISADO POR: [ ]
03	APROVADO POR: [ ]
04	REVISÃO: [ ]
05	REVISÃO: [ ]
1970



FM BIA/MS

7.3. 359


G006940-C-100150 CASA 08-ARQ-Folha 01-R04



EM BRANCH

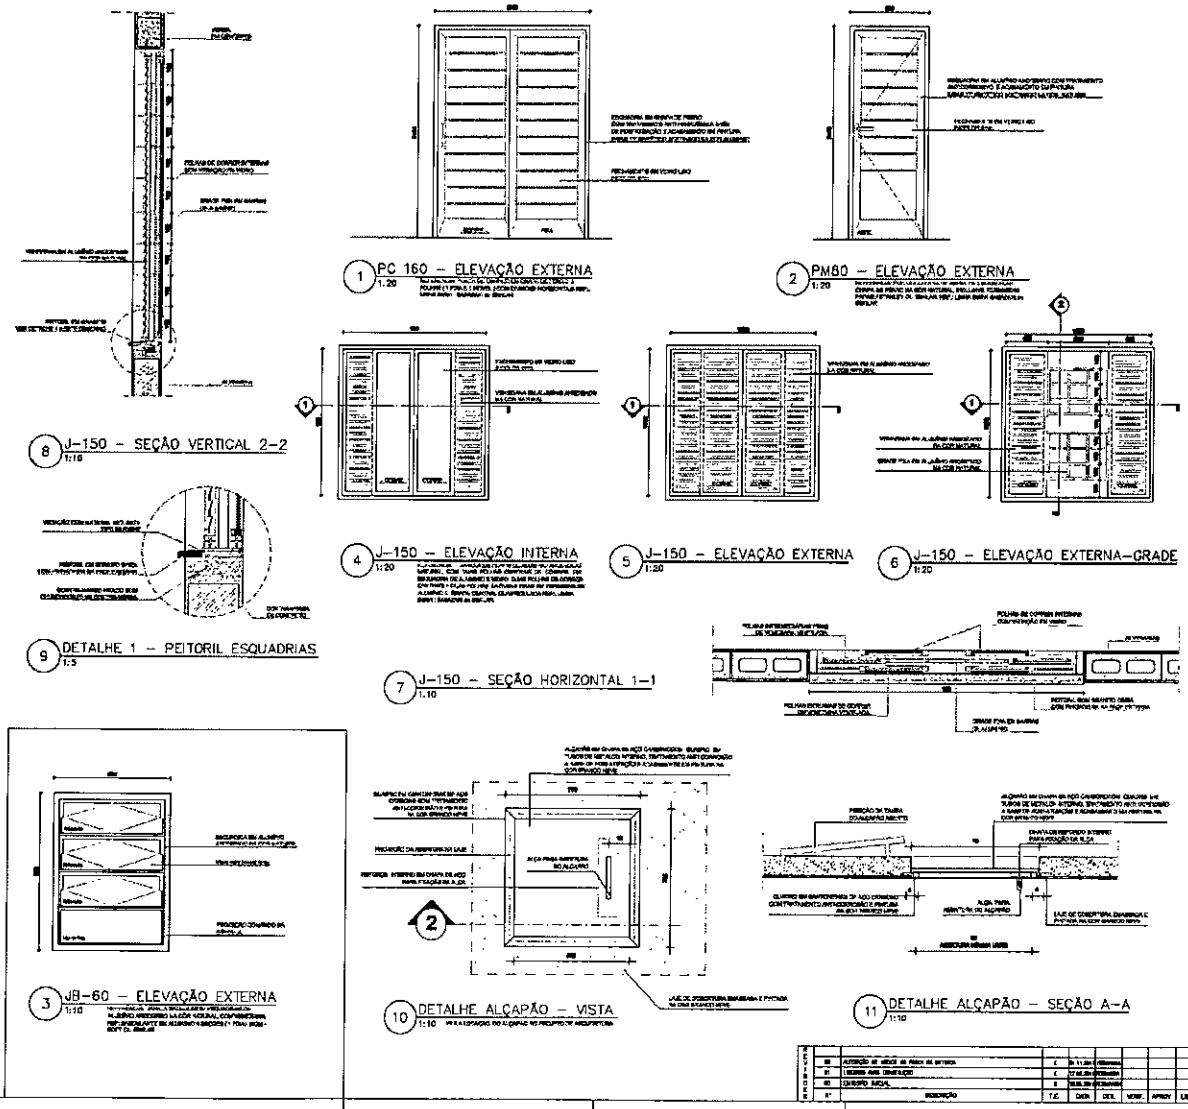







**RESPONSÁVEIS/AUTORES**

PROJETO EXECUTIVO DE ARQUITETURA  
DETALHES ESQUADRIAS

INDICADA G006940-C-100021

CONFIDENTIAL

G006940-C-100022 CASA 08-ARQ-Folha 03-R01

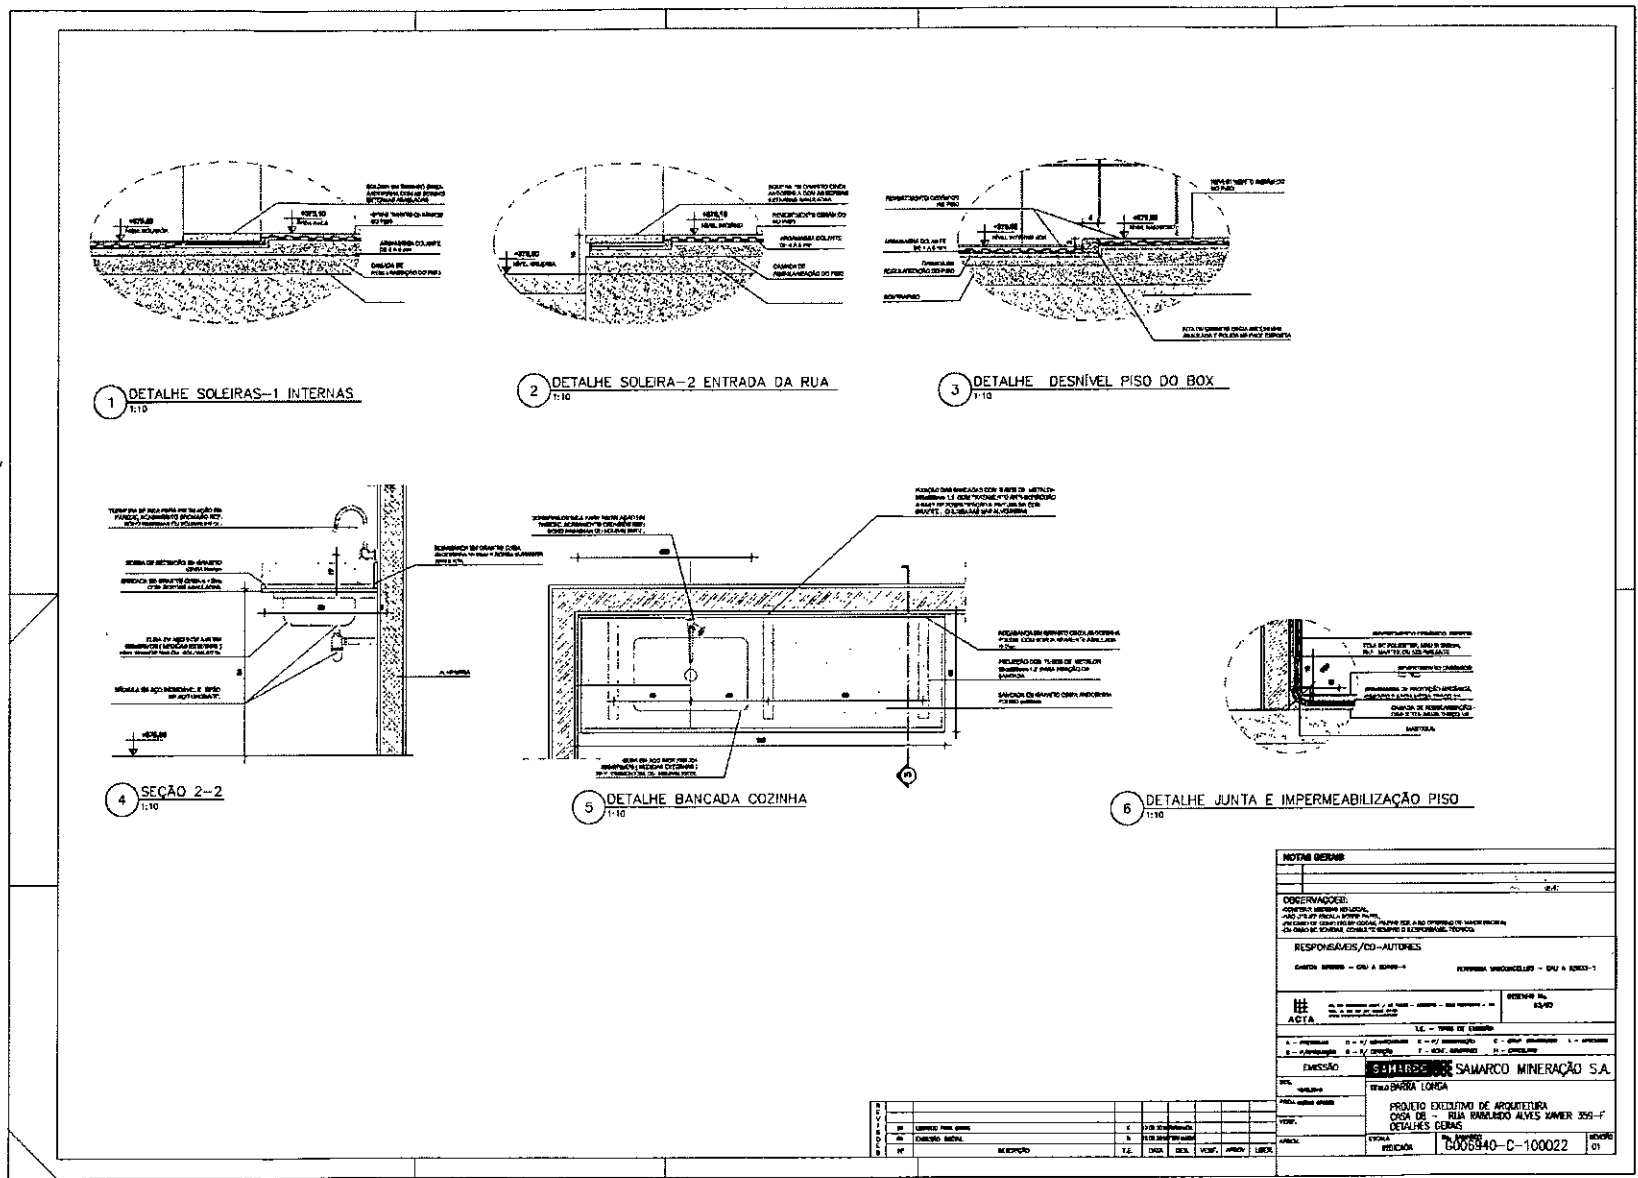


**NOTAS GERAIS**

CONDIÇÕES GERAIS DE OBRAS:

RESPONSÁVEIS/CO-AUTORES:

PROJETO EXECUTIVO DE ARQUITETURA  
DETALHES GERAIS

G006940-C-100022

EM BRANCO

EM BRANCO




CONFIDENTIAL




EM BRANCO

G006940-C-100014 CASA 01-ARQ-Folha 03-R01

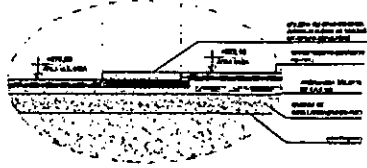


1 DETALHE SOLEIRAS-1 INTERNAS  
1/10

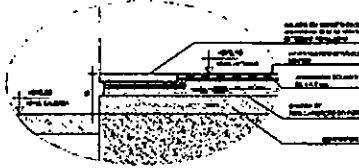


3 DETALHE SOLEIRA-2 ENTRADA DA RUA  
1/10




2 DETALHE JUNTA E IMPERMEABILIZAÇÃO PISO  
1/10

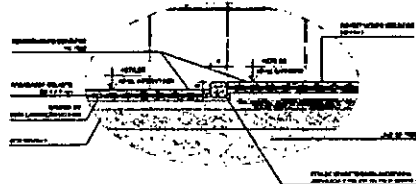

4 DETALHE DESNÍVEL PISO DO BOX  
1/10

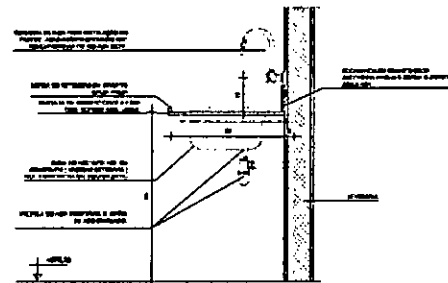

5 SEÇÃO 1-1  
1/10

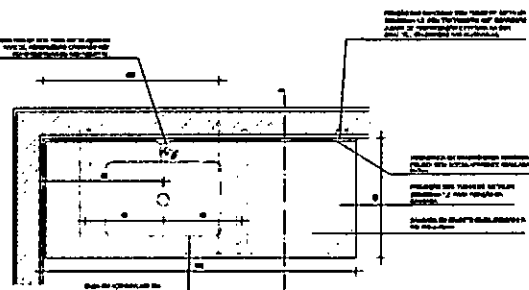

6 DETALHE BANCADA COZINHA  
1/10

REVISÃO	DATA	DESCRIÇÃO	ELAB.	APR.	APR.	APR.	APR.
01		REVISÃO	LA	SPR	DEL	MCF	UNSA

**NOTAS GERAIS**

**ORIENTAÇÕES**

**RESPONSÁVEL/CO-AUTORES**

**PROJETO DE ARQUITETURA**






**G006940-C-100014**

EM BRANCO




CONFIDENTIAL



FOR BEARING  
CONTRACT

G006940-C-100026- CASA02 - ARQ- Folha 03 R01

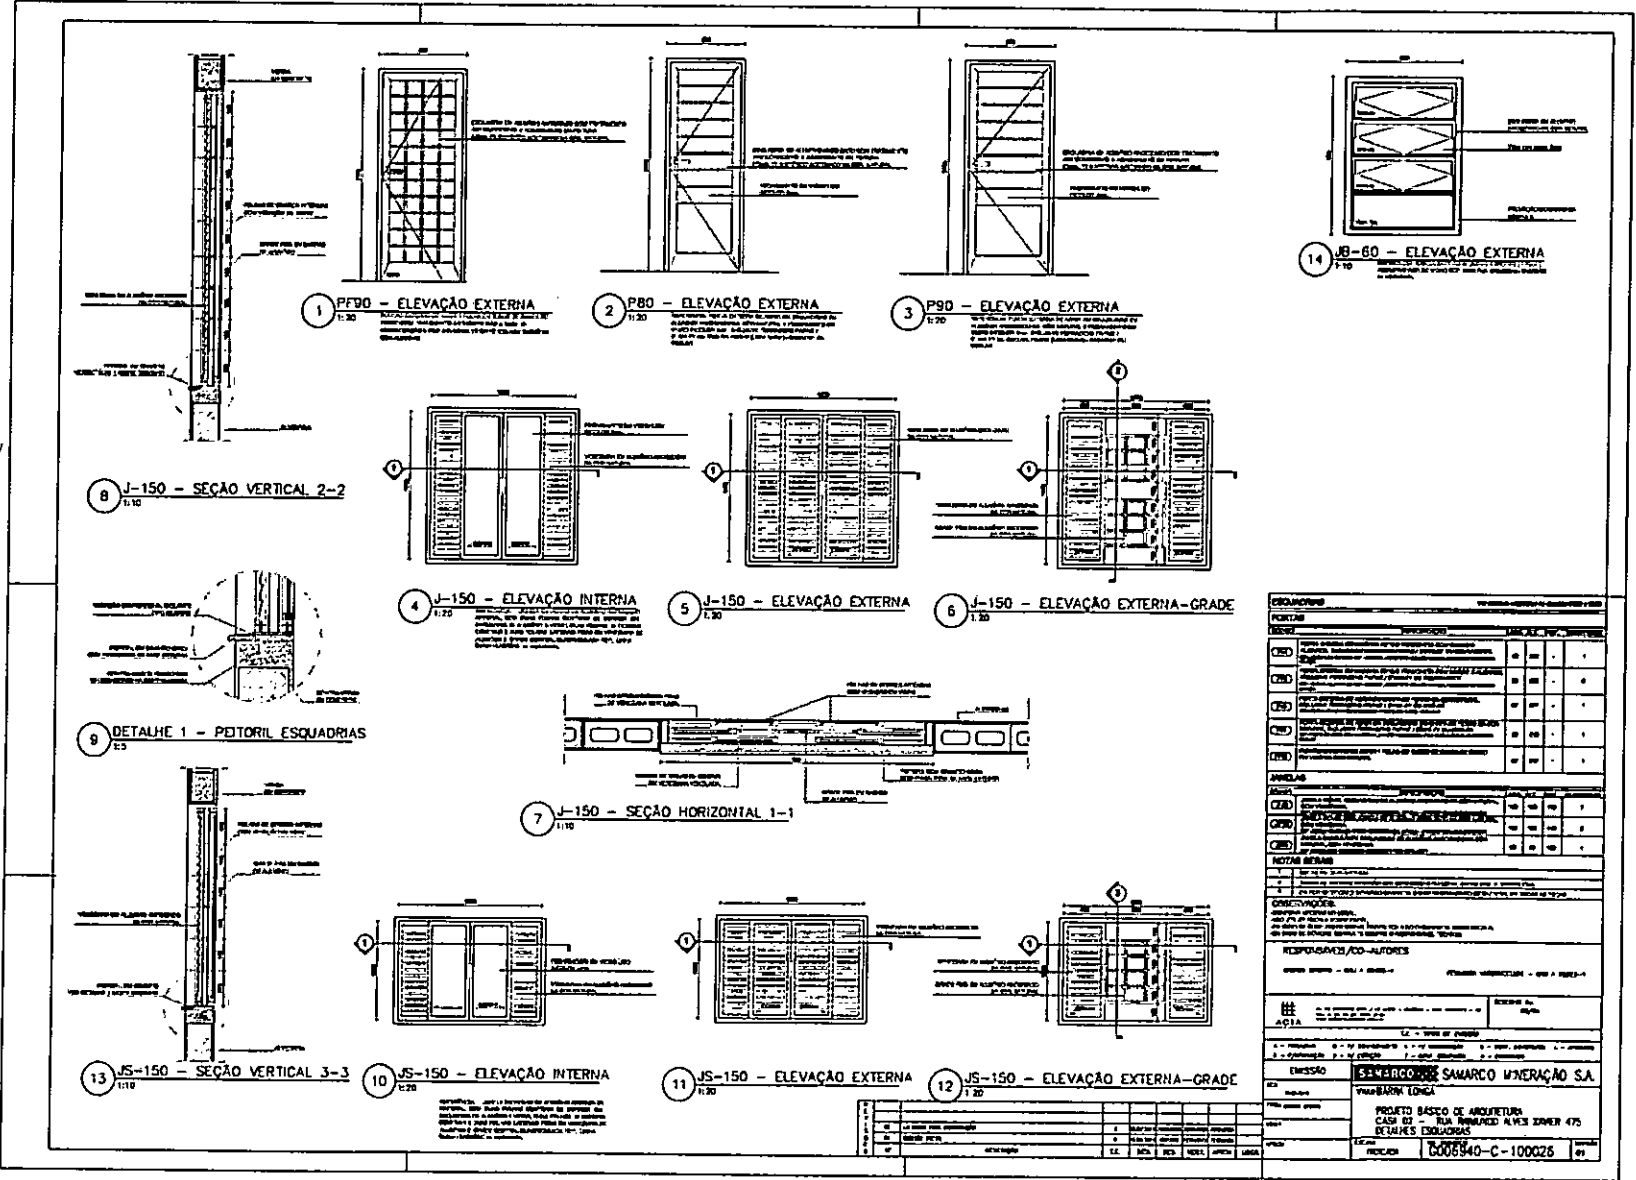












7.6. 493

G006940-C-100148 CASA 03-ARQ-Folha-01-R03

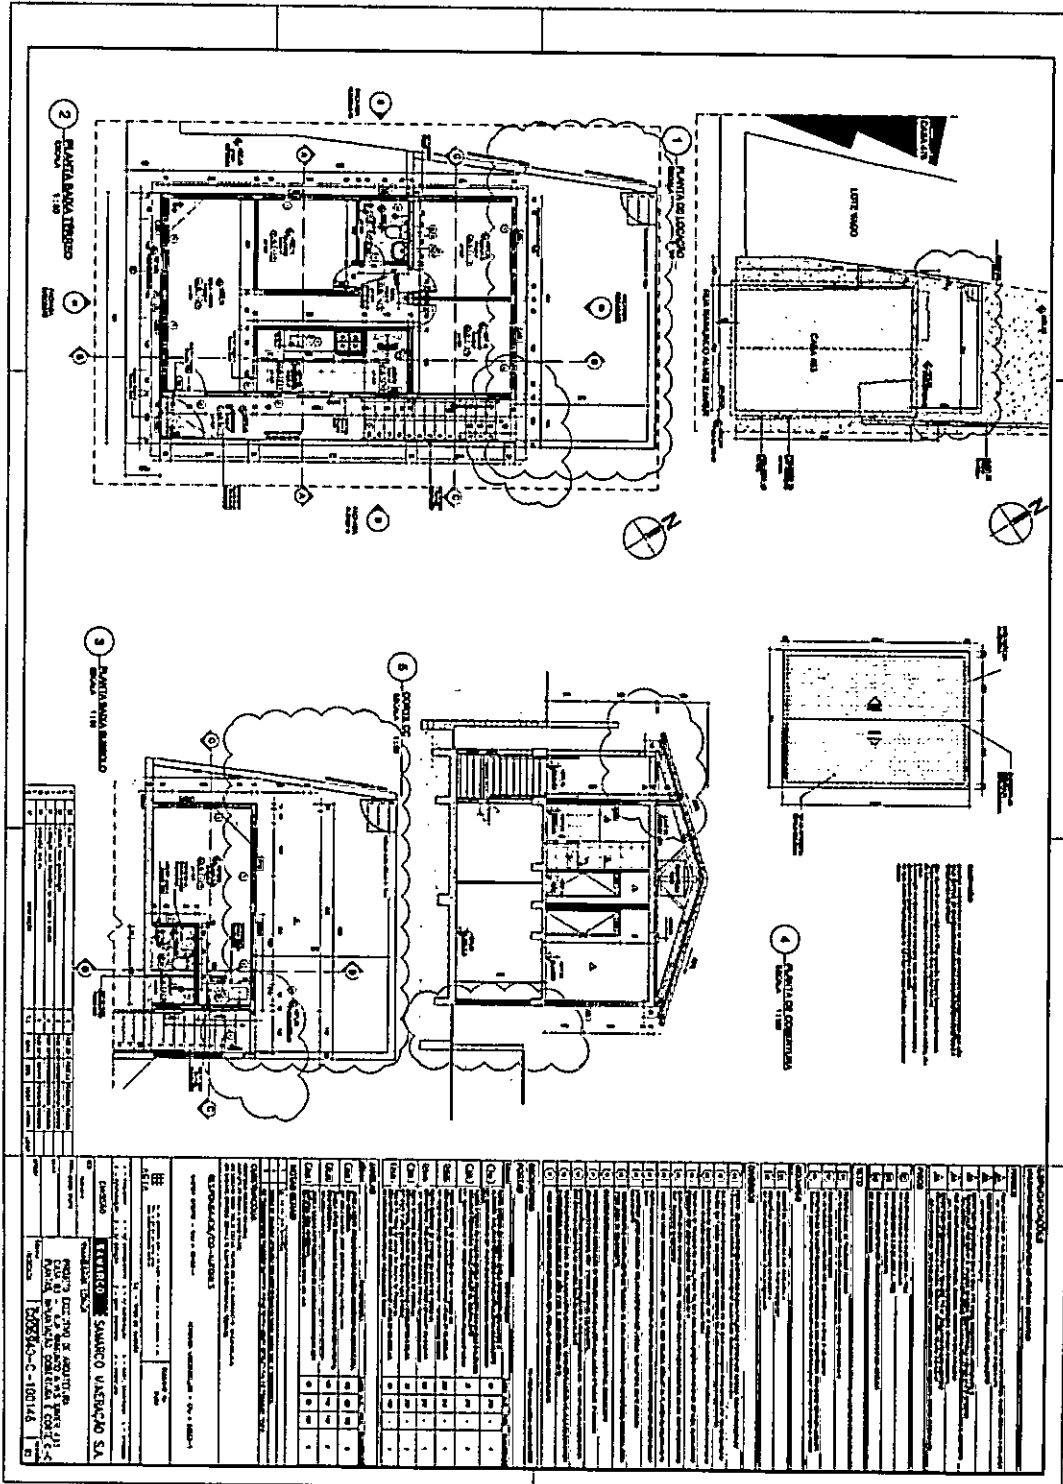

EM BRANCO

Casa 493 - G006940-C-100017 CASA 03-ARQ-Folha-02-R03

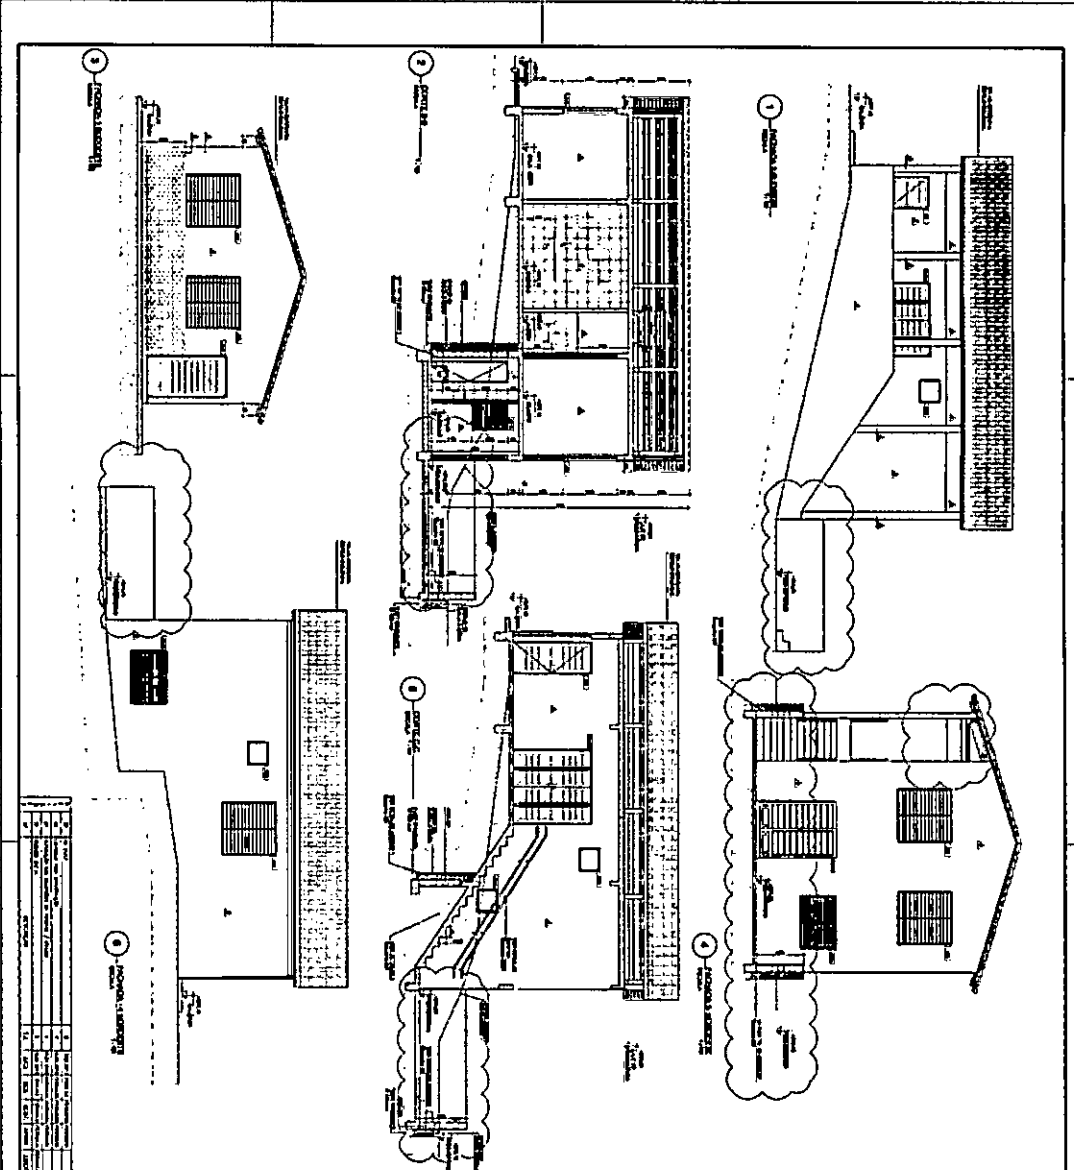

 









FUNDAÇÃO  
**renova**  
reparar, restaurar, reconstruir


FUNDAÇÃO RENOVA

Nº

REV  
0

Proc.  
PÁGINA  
182

RUB.

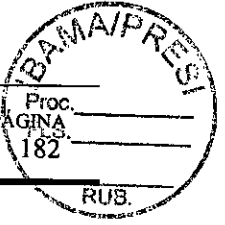





Casa 543  
 G006940-C-100149 rev07











G006940-C-100226- CASA 15 - ARQ-Folha 02-R01

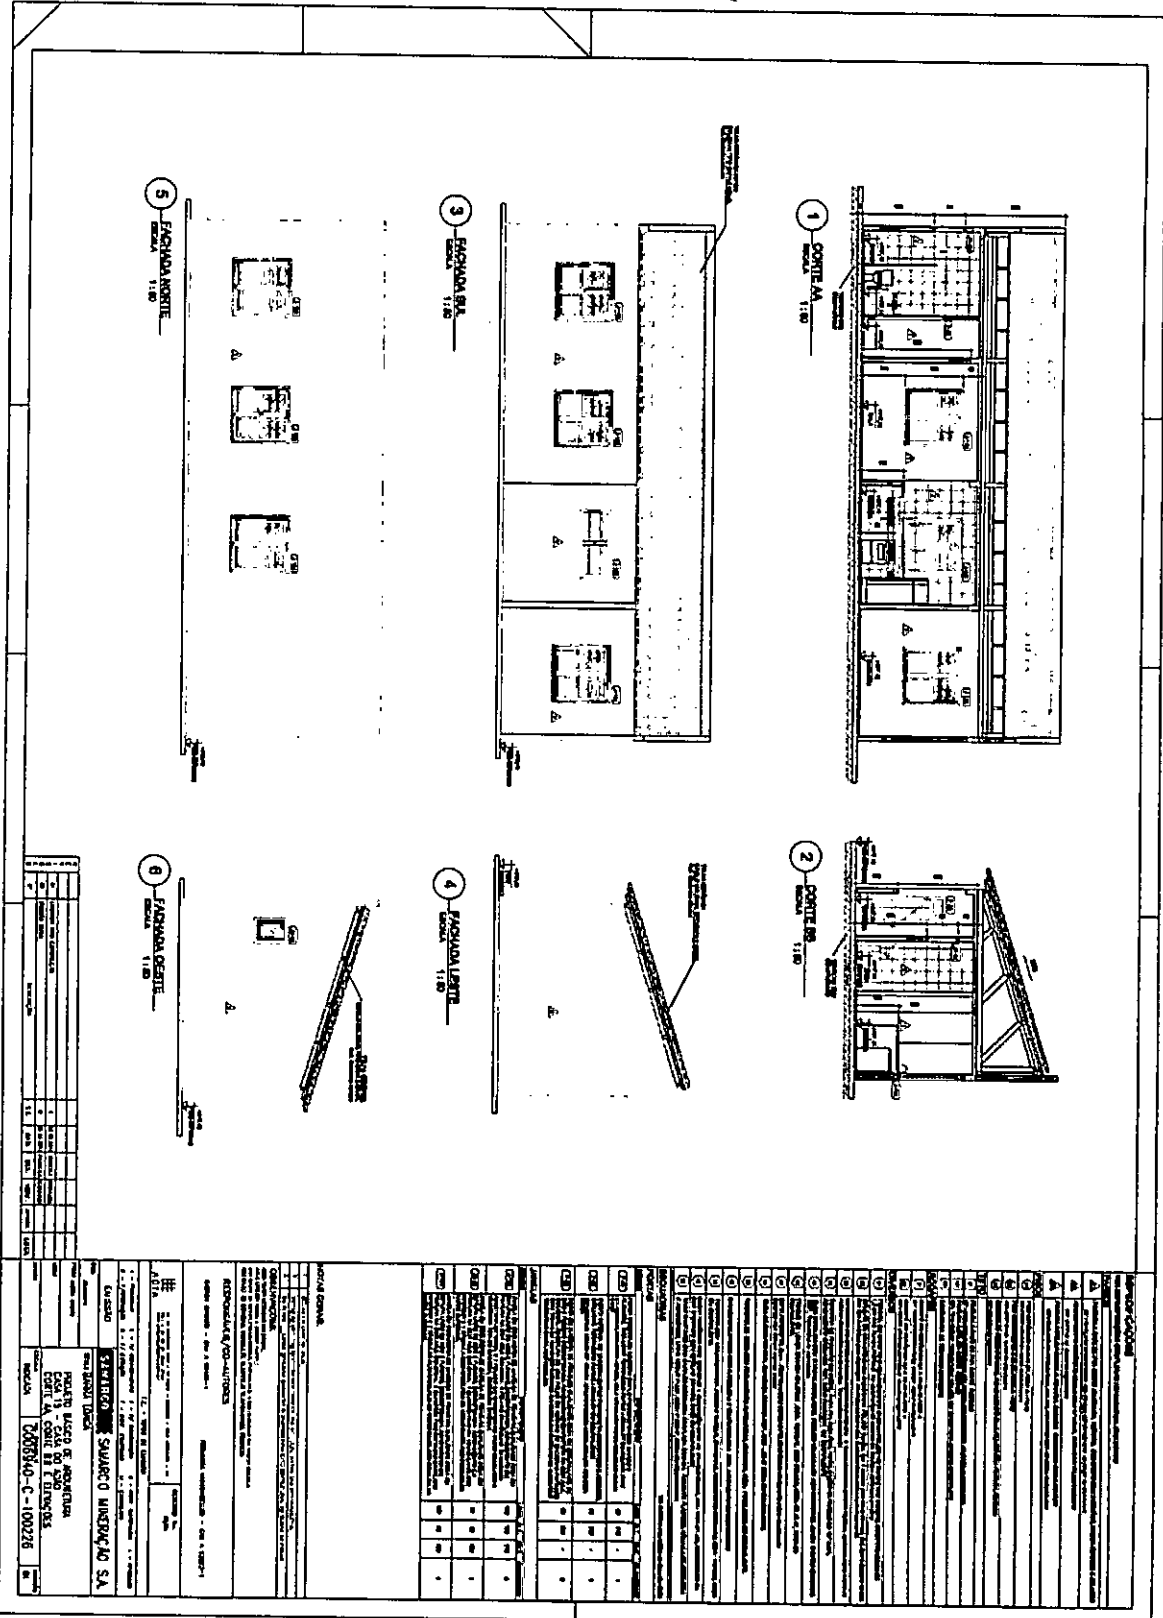





7.9. GE ALEMÃO

G006940-C-100219- CASA 13 - ARQ-Folha 01-R01

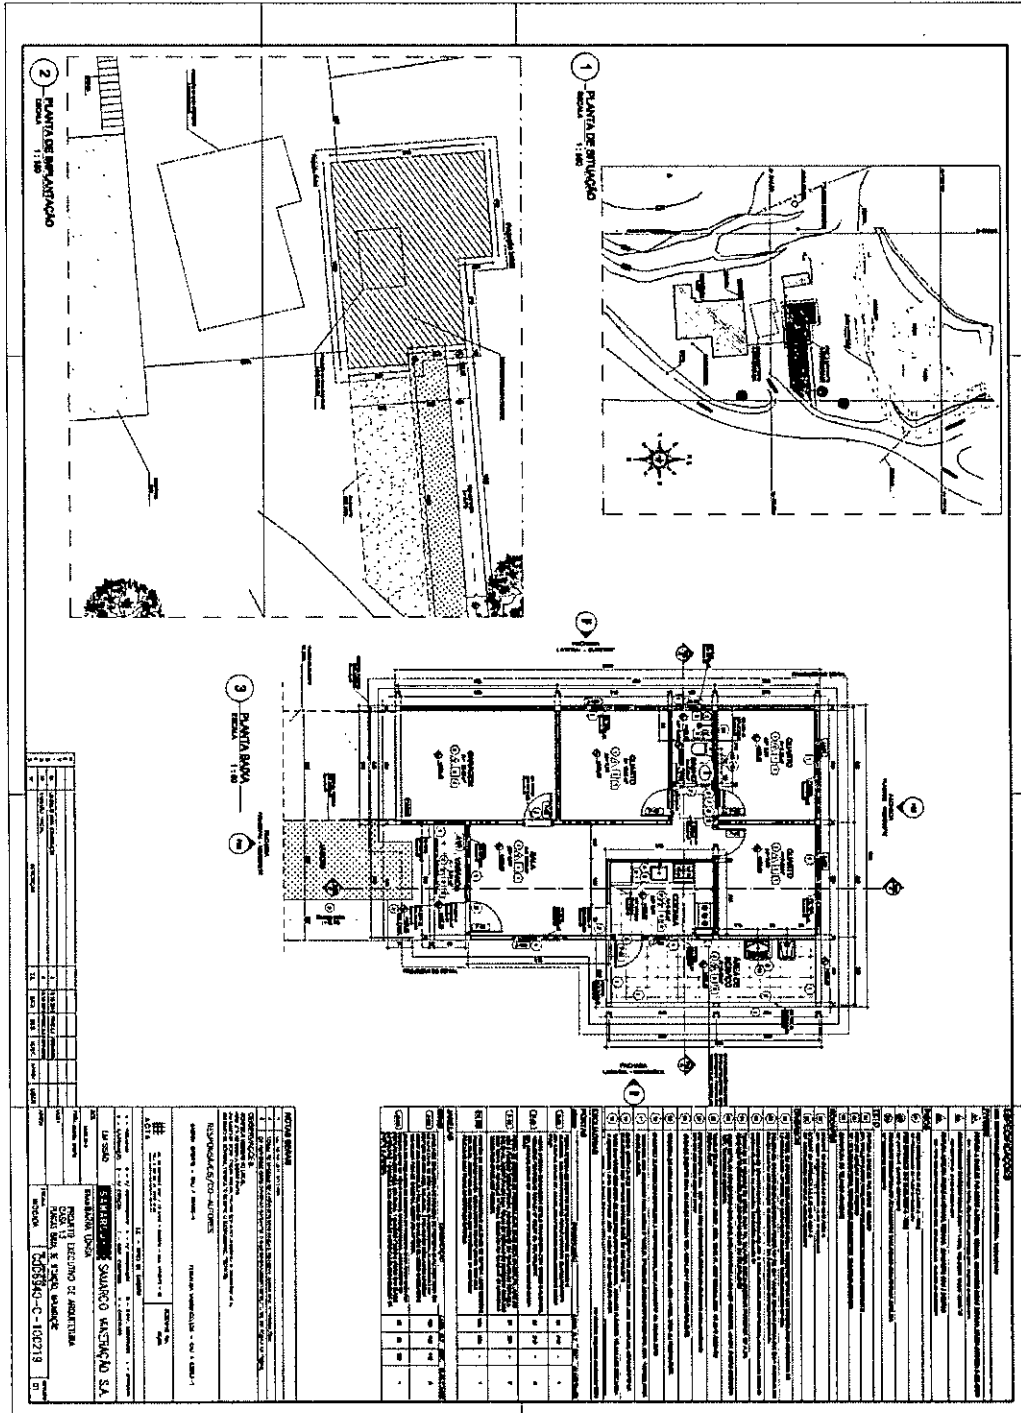














Casa Dirceu  
 G006940-C-100124 rev01








**7.11. GODOFREDO**

G006940-C-100035 rev03

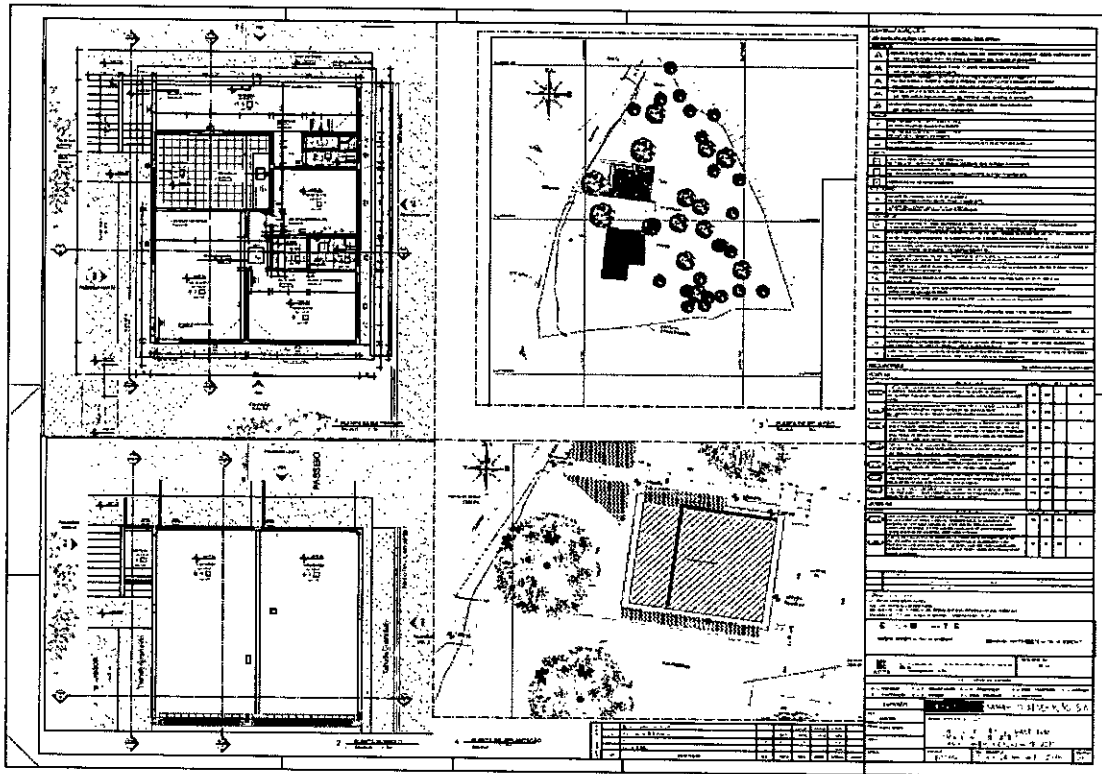


Casa Godofredo  
G006940-C-100036 rev03

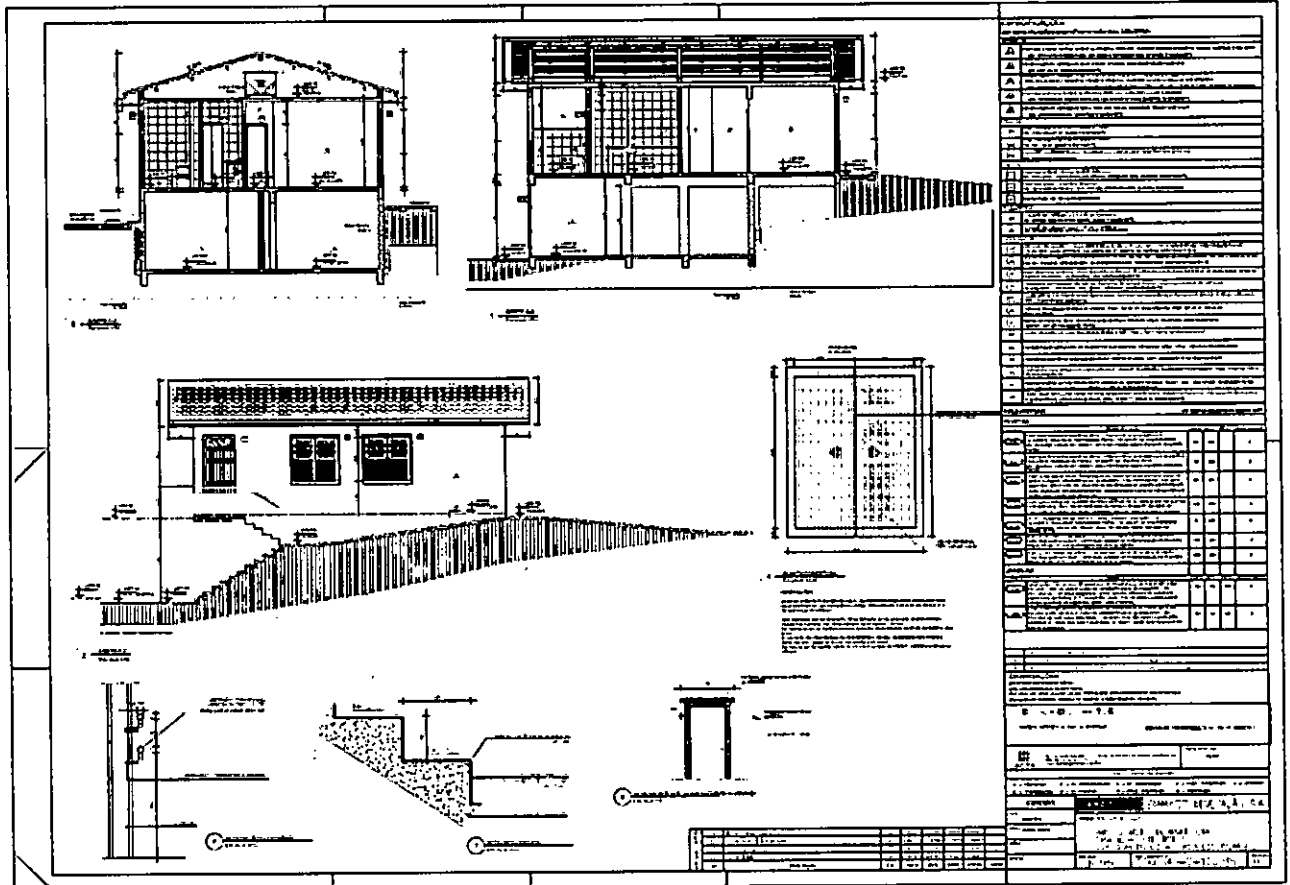


8. CURRAIS E MATA BURROS


8.1. CURRAL CABRITO








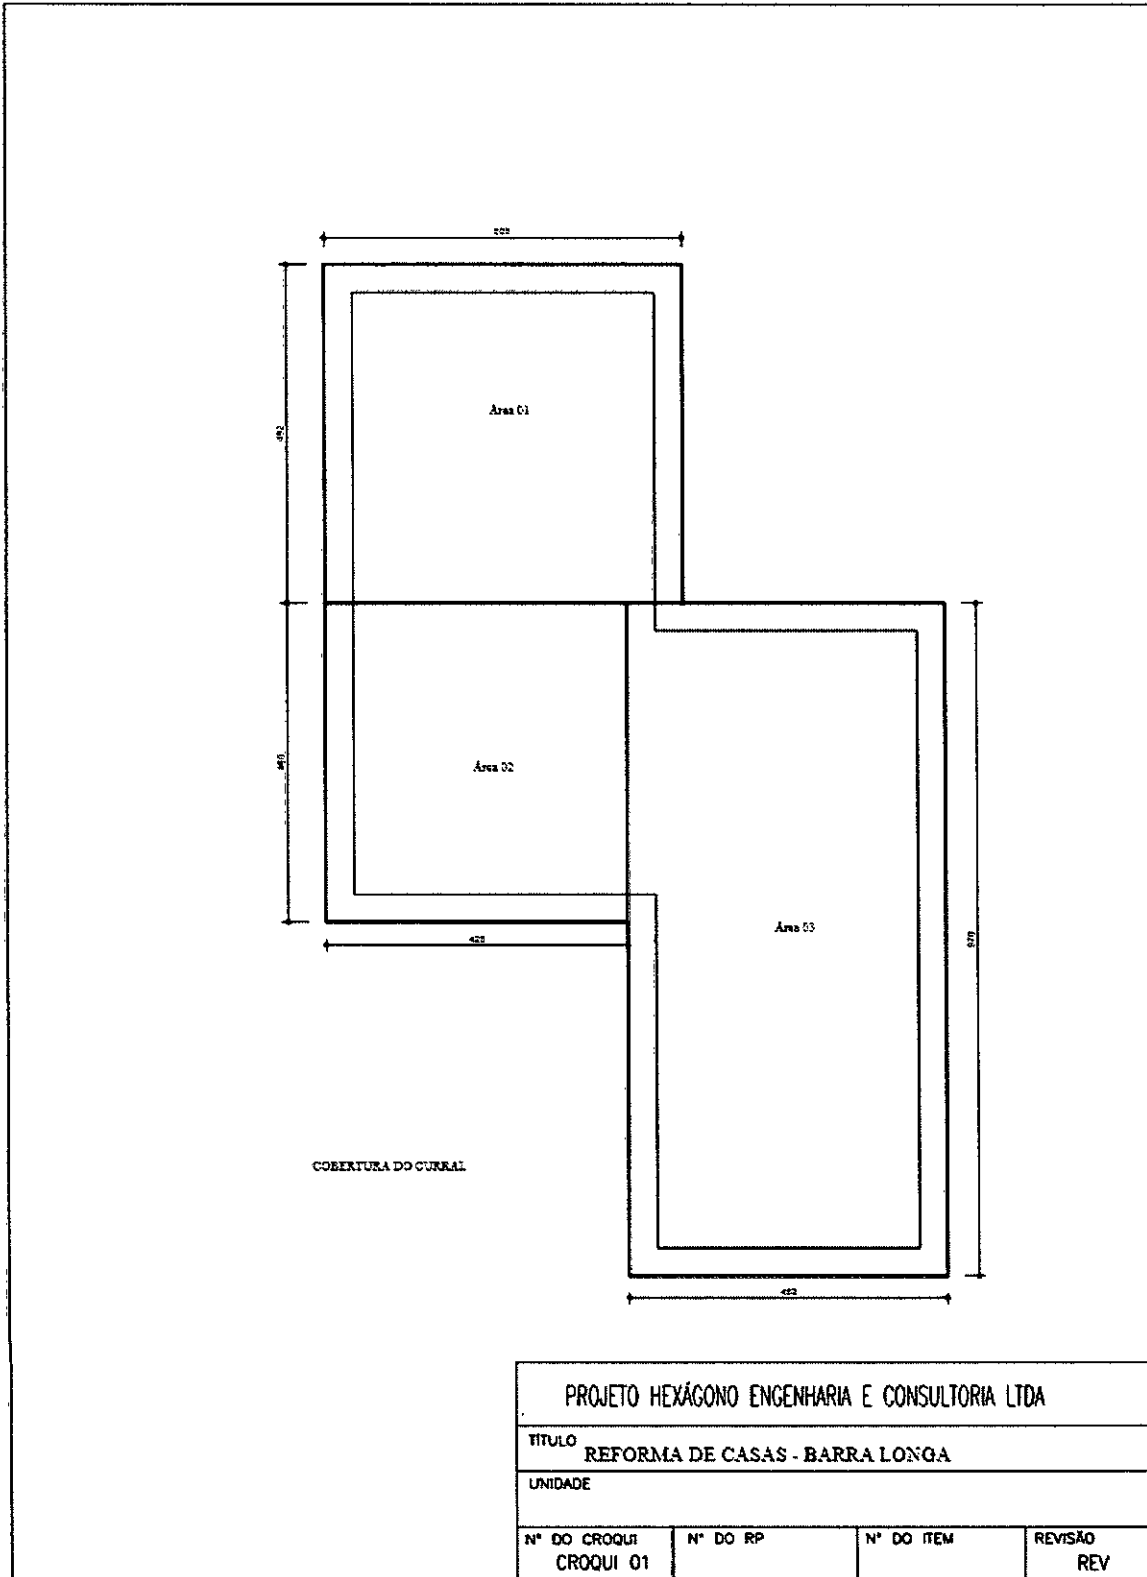


PROJETO HEXÁGONO ENGENHARIA E CONSULTORIA LTDA			
TÍTULO REFORMA DE CASAS - BARRA LONGA			
UNIDADE			
Nº DO CROQUI CROQUI 01	Nº DO RP	Nº DO ITEM	REVISÃO REV


EM BRANCO

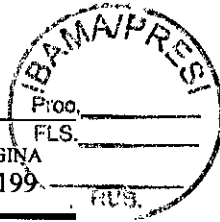

**8.3. CURRAL DO MARCIO MOL**

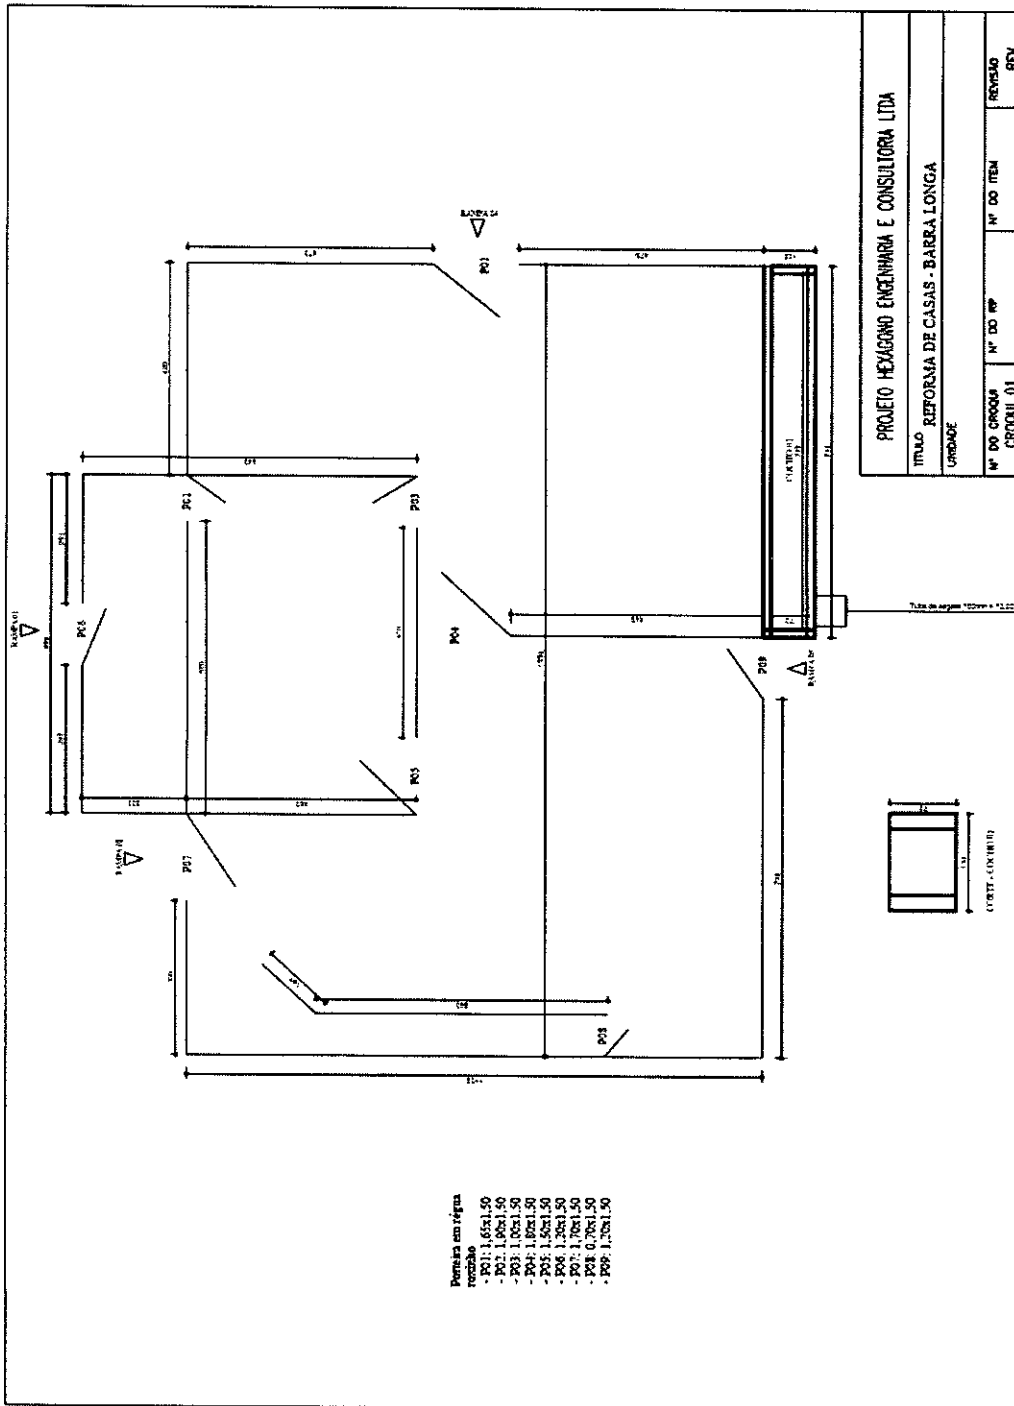



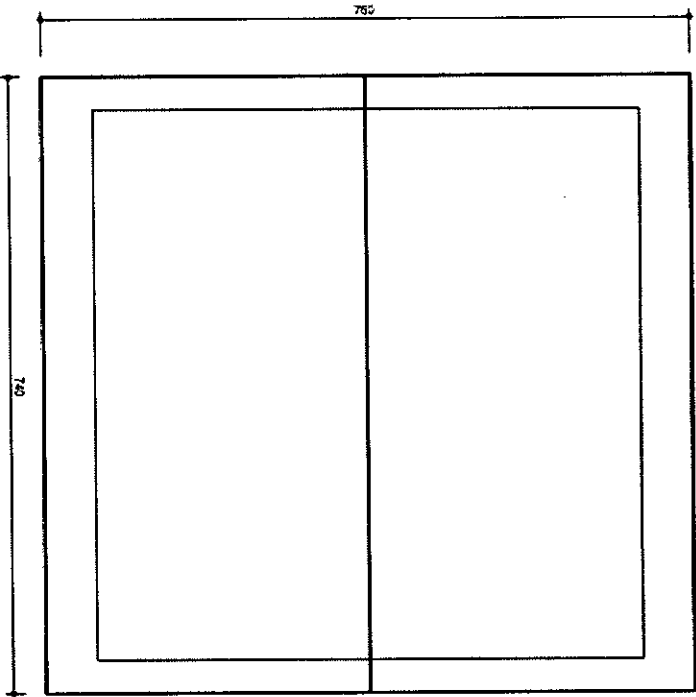


COBERTURA DO CURRAL

PROJETO HEXAGONO ENGENHARIA E CONSULTORIA LTDA			
TITULO REFORMA DE CASAS - BARRA LONGA			
UNIDADE			
Nº DO CROQUI CROQUI 01	Nº DO RP	Nº DO ITEM	REVISAO REV





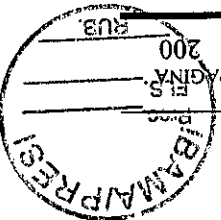


EM BRAND

8.4. CURRAL DO JOSE LANA

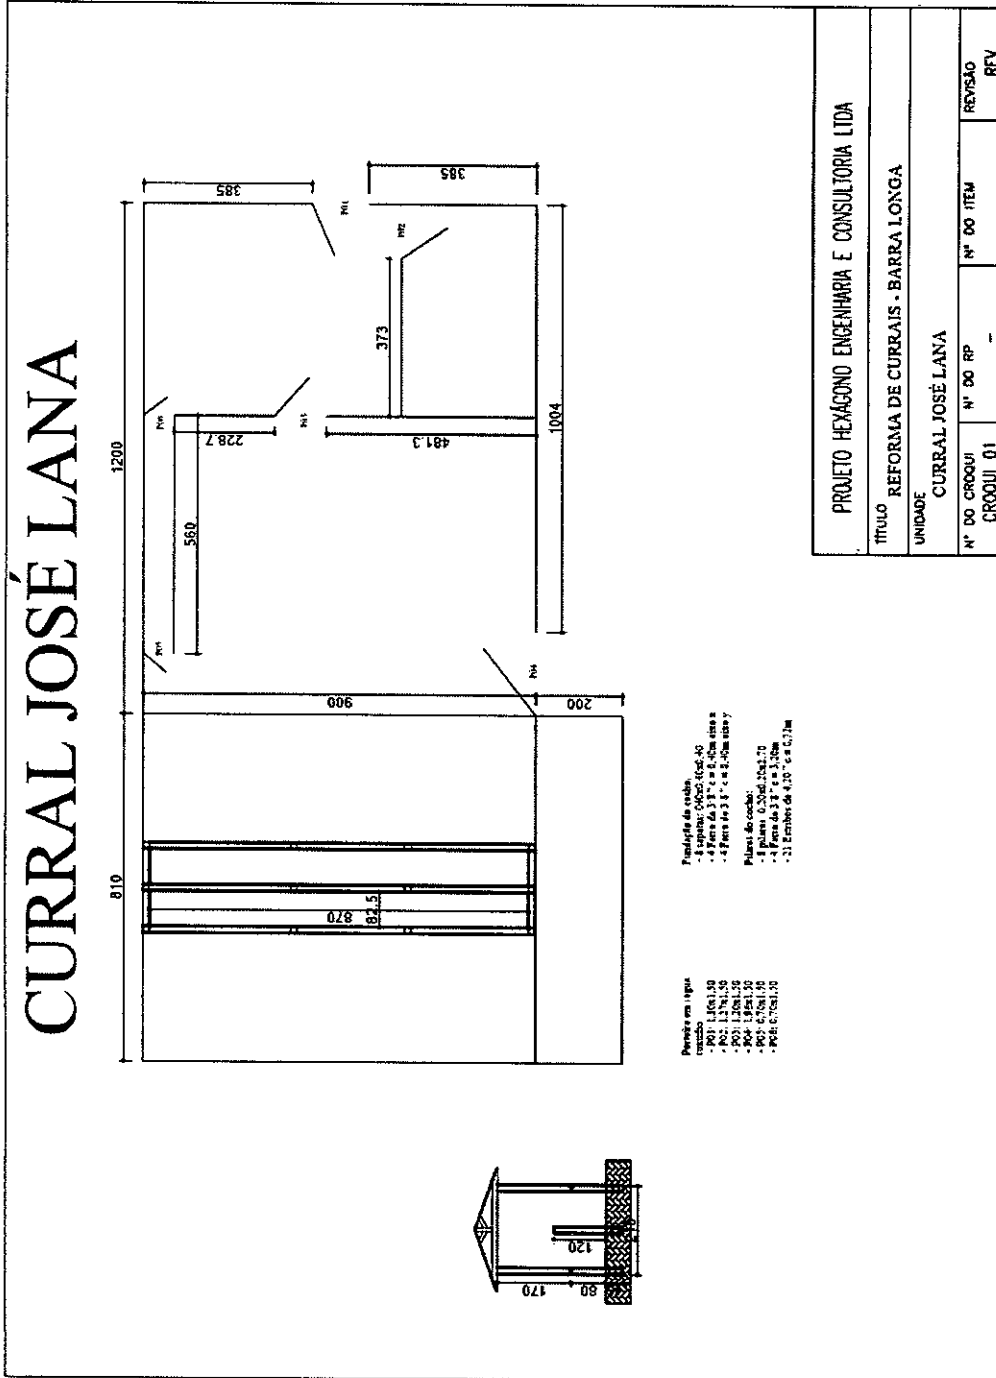


EM BRAND

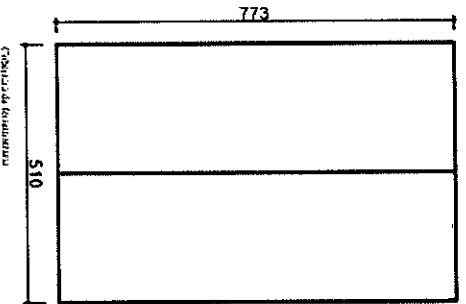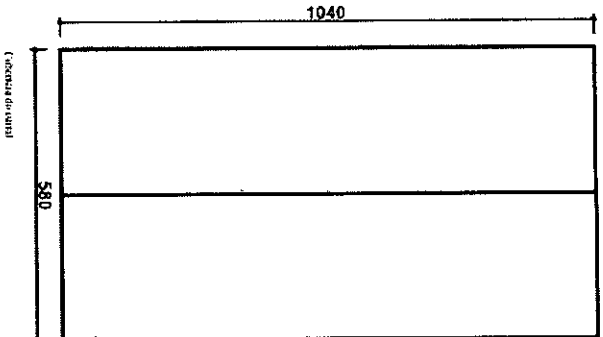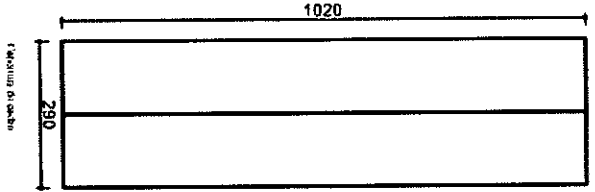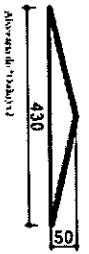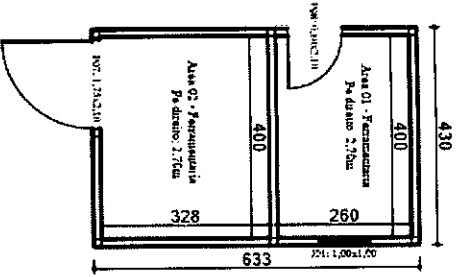


<b>PROJETO HEXAGONO ENGENHARIA E CONSULTORIA LTDA</b>				
<b>TITULO REFORMA DE CURRAIS - BARRA LONGA</b>				
<b>UNIDADE CURRAL JOSÉ LANA</b>				
N° DO CROQUI CROQUI 01	N° DO RP -	N° DO ITEM	REVISAO REV	

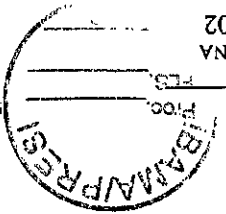







8.6. CURRAL DO EMANOEL

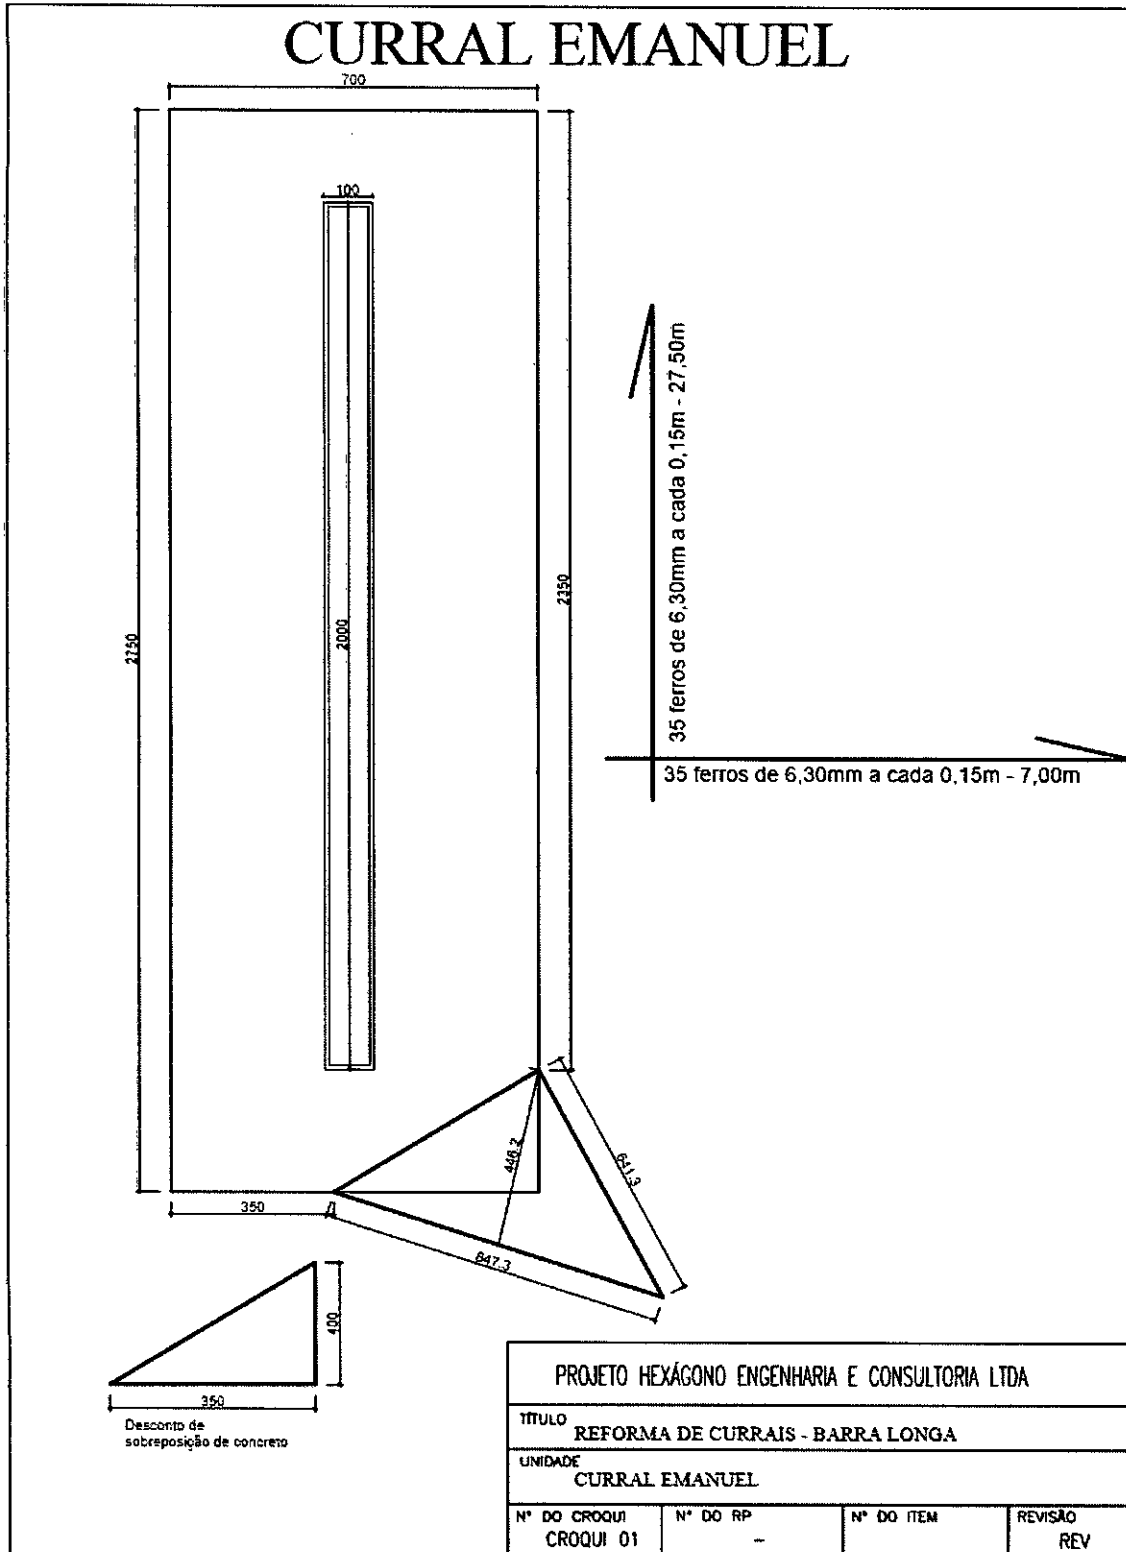



8.7. CURRAL DO DARCY

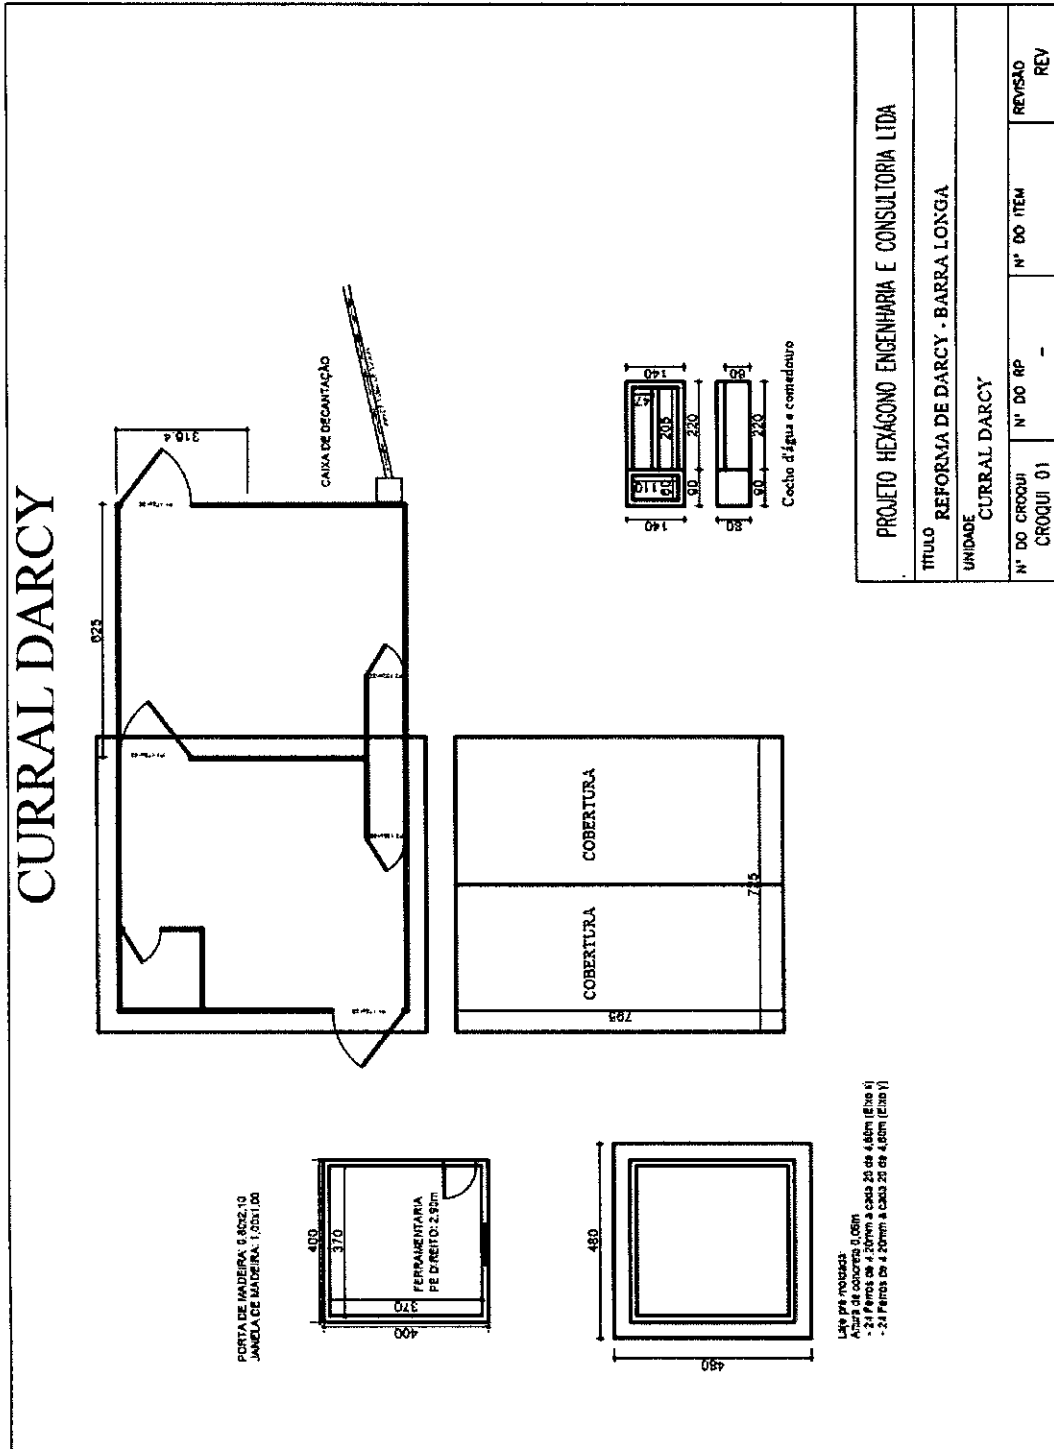


8.8. CURRAL DO GODOFREDO

# CURRAL GODOFREDO

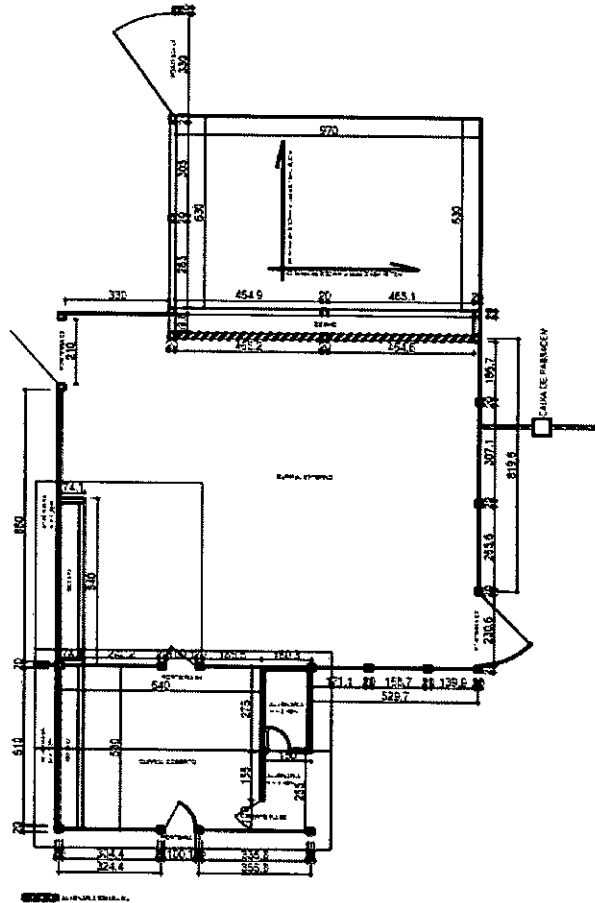















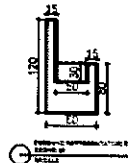


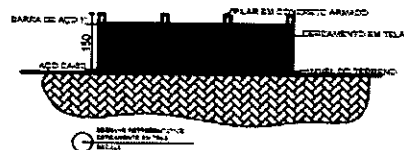


PROJETO HEXÁGONO ENGENHARIA E CONSULTORIA LTDA			
TÍTULO REFORMA DE CURRAIS - BARRA LONGA			
UNIDADE CURRAL GODOFREDO			
Nº DO CROQUI CROQUI 01	Nº DO RP -	Nº DO ITEM	REVISÃO REV



8.9. CURRAL DO AMILTON

CURRAL AMILTON LADO DIREITO

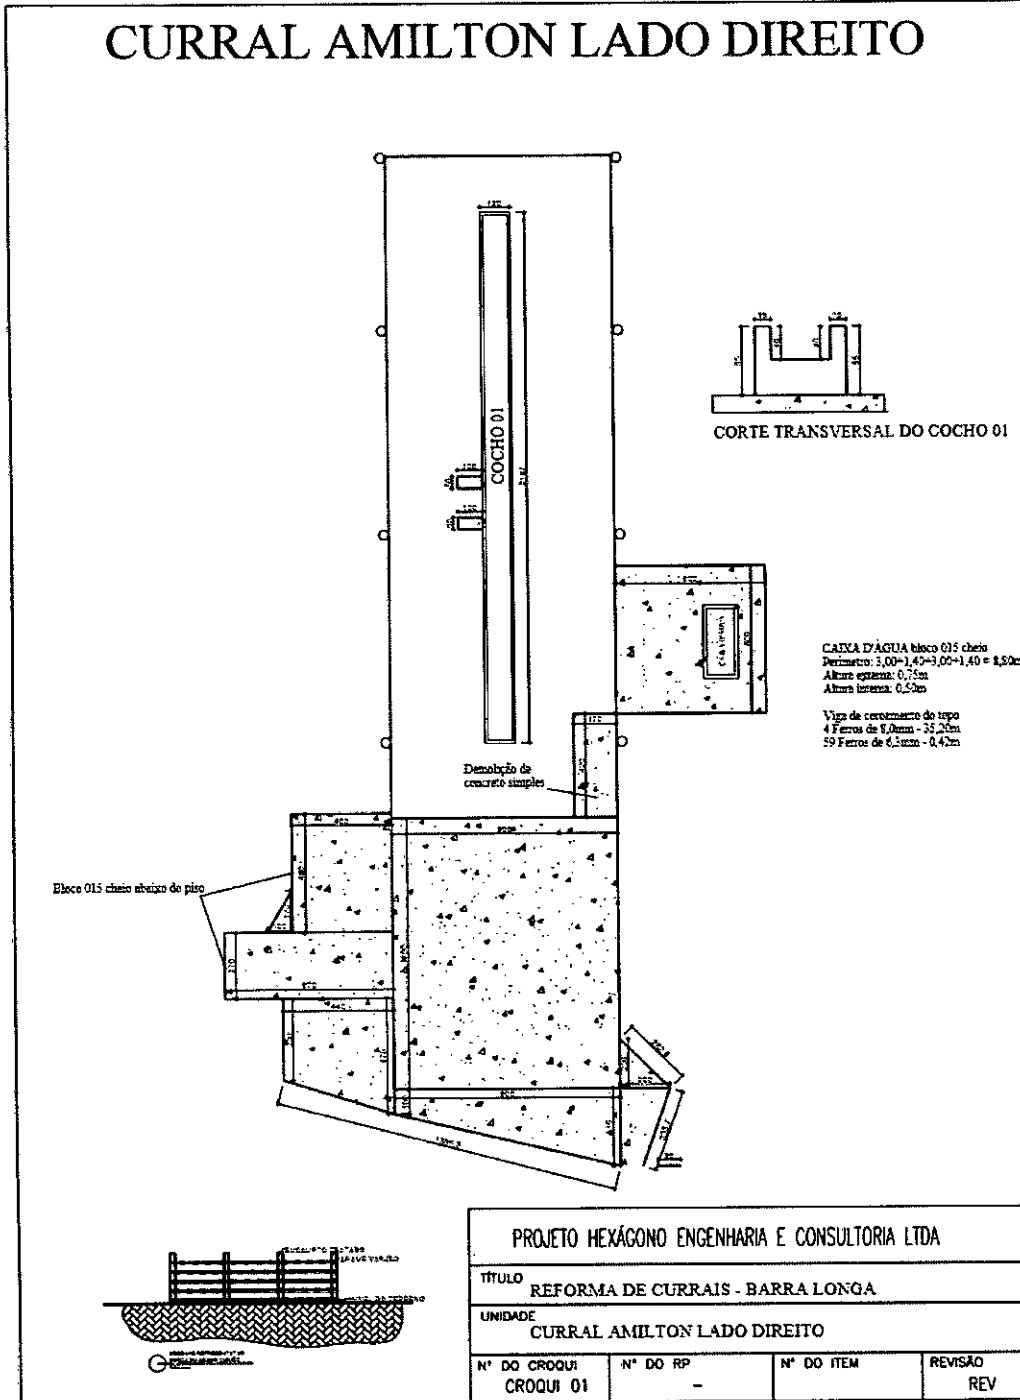



# CURRAL AMILTON LADO ESQUERDO

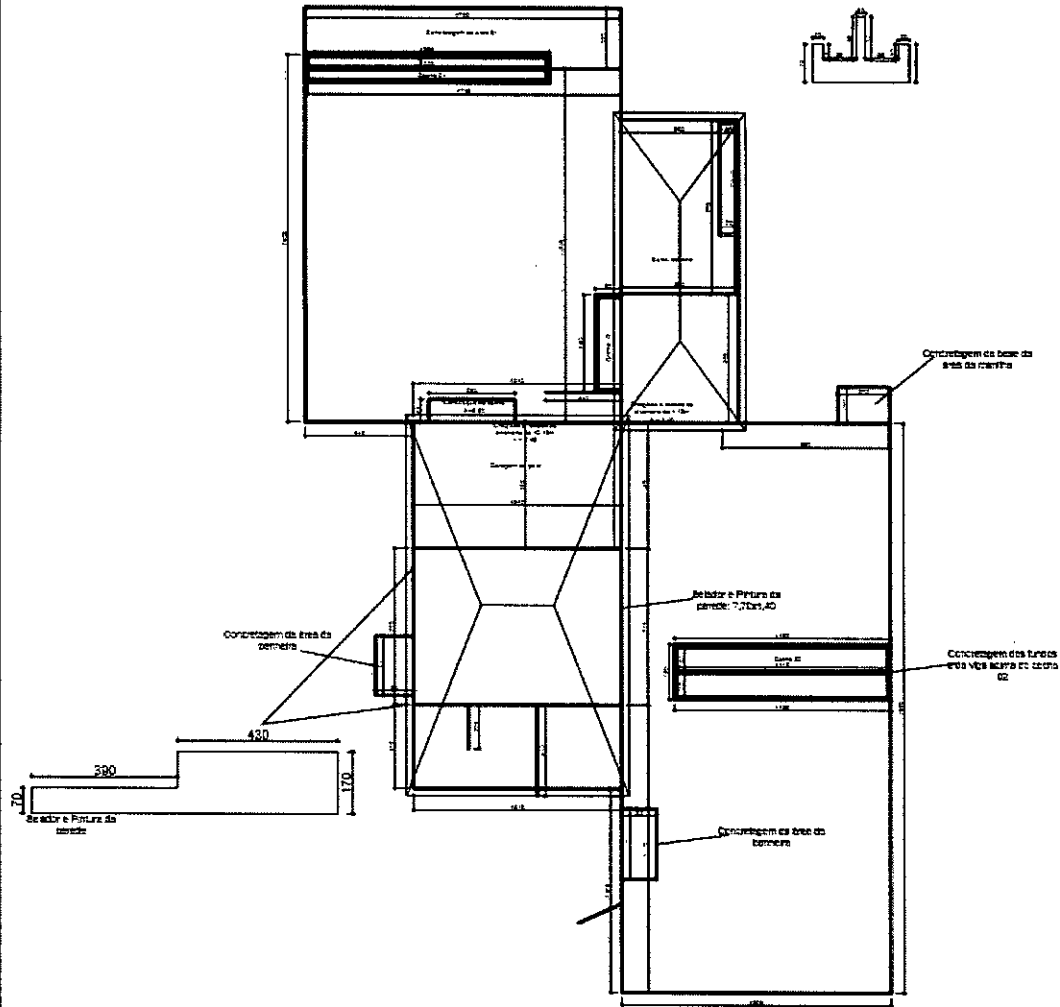

PROJETO HEXÁGONO ENGENHARIA E CONSULTORIA LTDA			
TÍTULO REFORMA DE CURRAIS - BARRA LONGA			
UNIDADE CURRAL AMILTON LADO ESQUERDO			
Nº DO CROQUI CROQUI 01	Nº DO RP -	Nº DO ÍTEM	REVISÃO REV


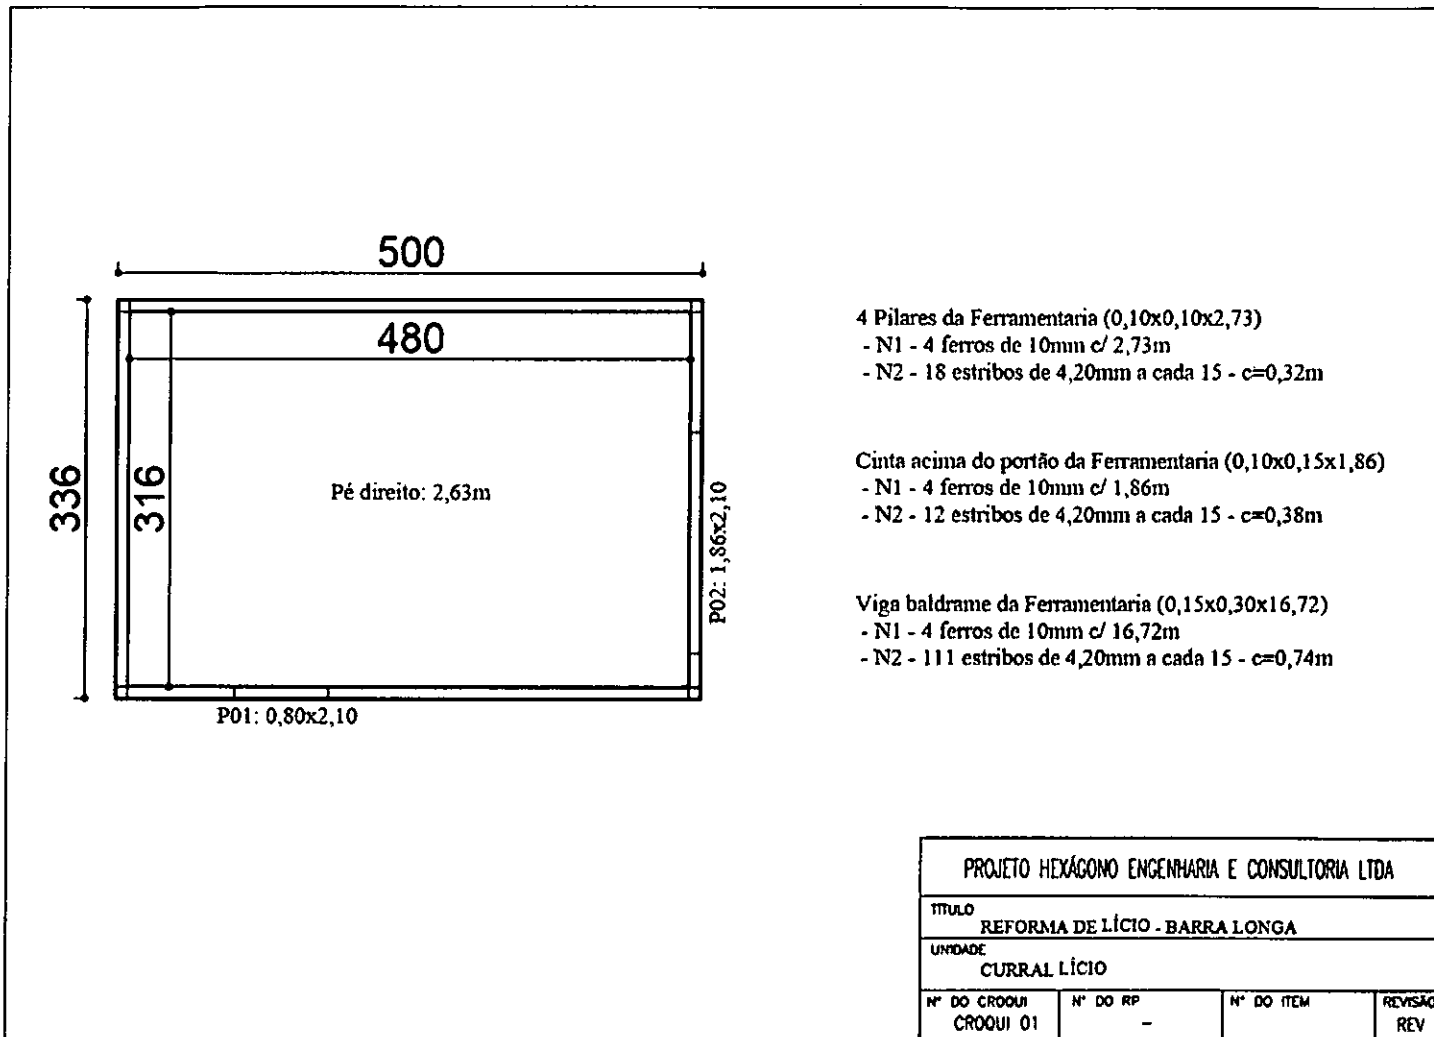

PROJETO HEXÁGONO ENGENHARIA E CONSULTORIA LTDA			
TÍTULO			
REFORMA DE LÍCIO - BARRA LONGA			
UNIDADE			
CURRAL LÍCIO			
Nº DO CROQUI	Nº DO RP	Nº DO ITEM	REVISÃO
CROQUI 01	-		REV

8.10. CURRAL DO LÍCIO

FUNDAÇÃO RENOVA

FUNDAÇÃO RENOVA

Nº



REV 0

PÁGINA 200


FLS. R\$B

IBAMA/PRESI



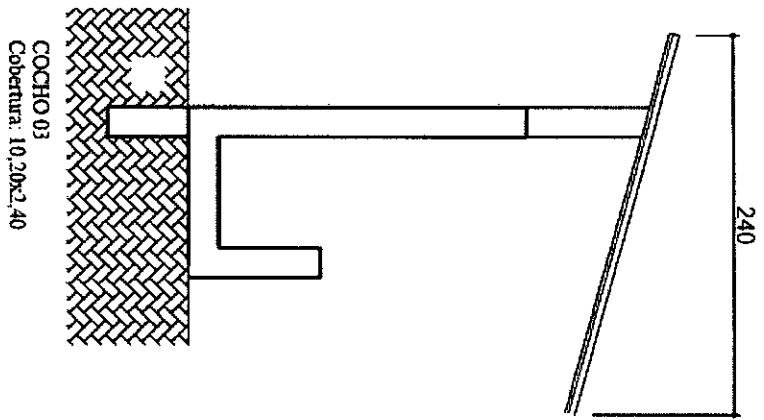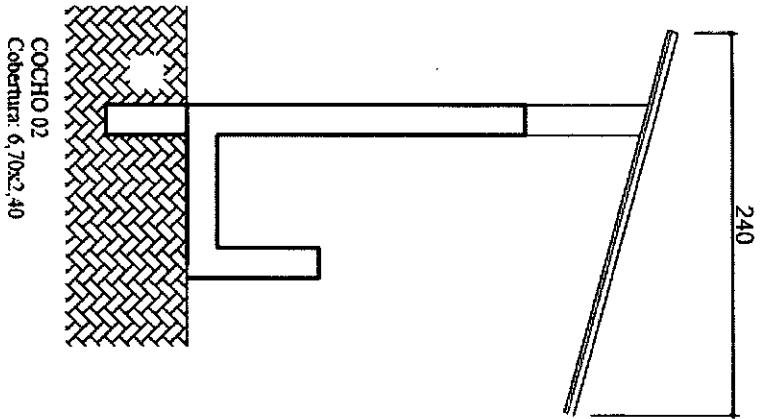

PROJETO HEXAGONO ENGENHARIA E CONSULTORIA LTDA			
TITULO REFORMA DE LÍCIO - BARRA LONGA			
UNIDADE CURRAL LÍCIO			
Nº DO CROQUI CROQUI 02	Nº DO RP -	Nº DO ITEM	REVISÃO REV


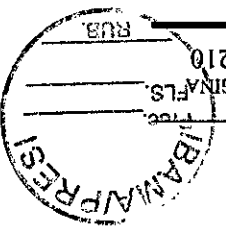



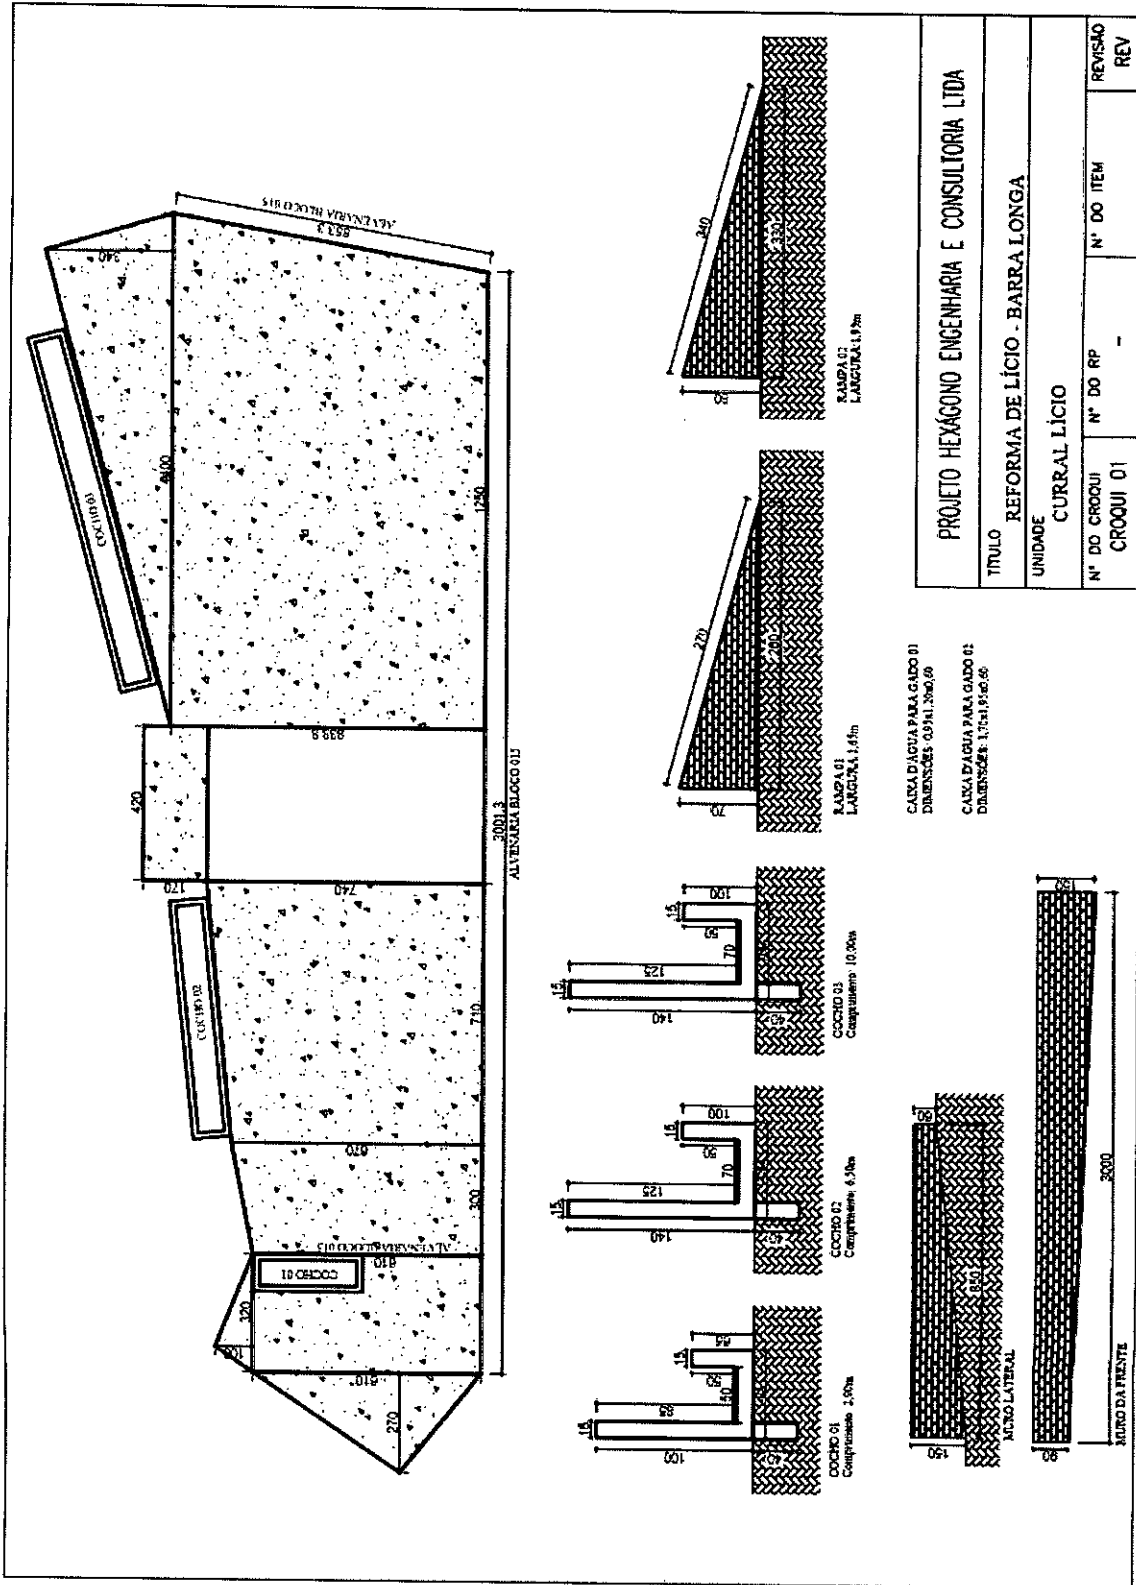

<b>PROJETO HEXAGONO ENGENHARIA E CONSULTORIA LTDA</b>			
TITULO			
REFORMA DE LÍCIO - BARRA LONGA			
UNIDADE			
CURRAL LÍCIO			
Nº DO CROQUI	Nº DO RP	Nº DO ITEM	REVISÃO
CROQUI 01	-	-	REV




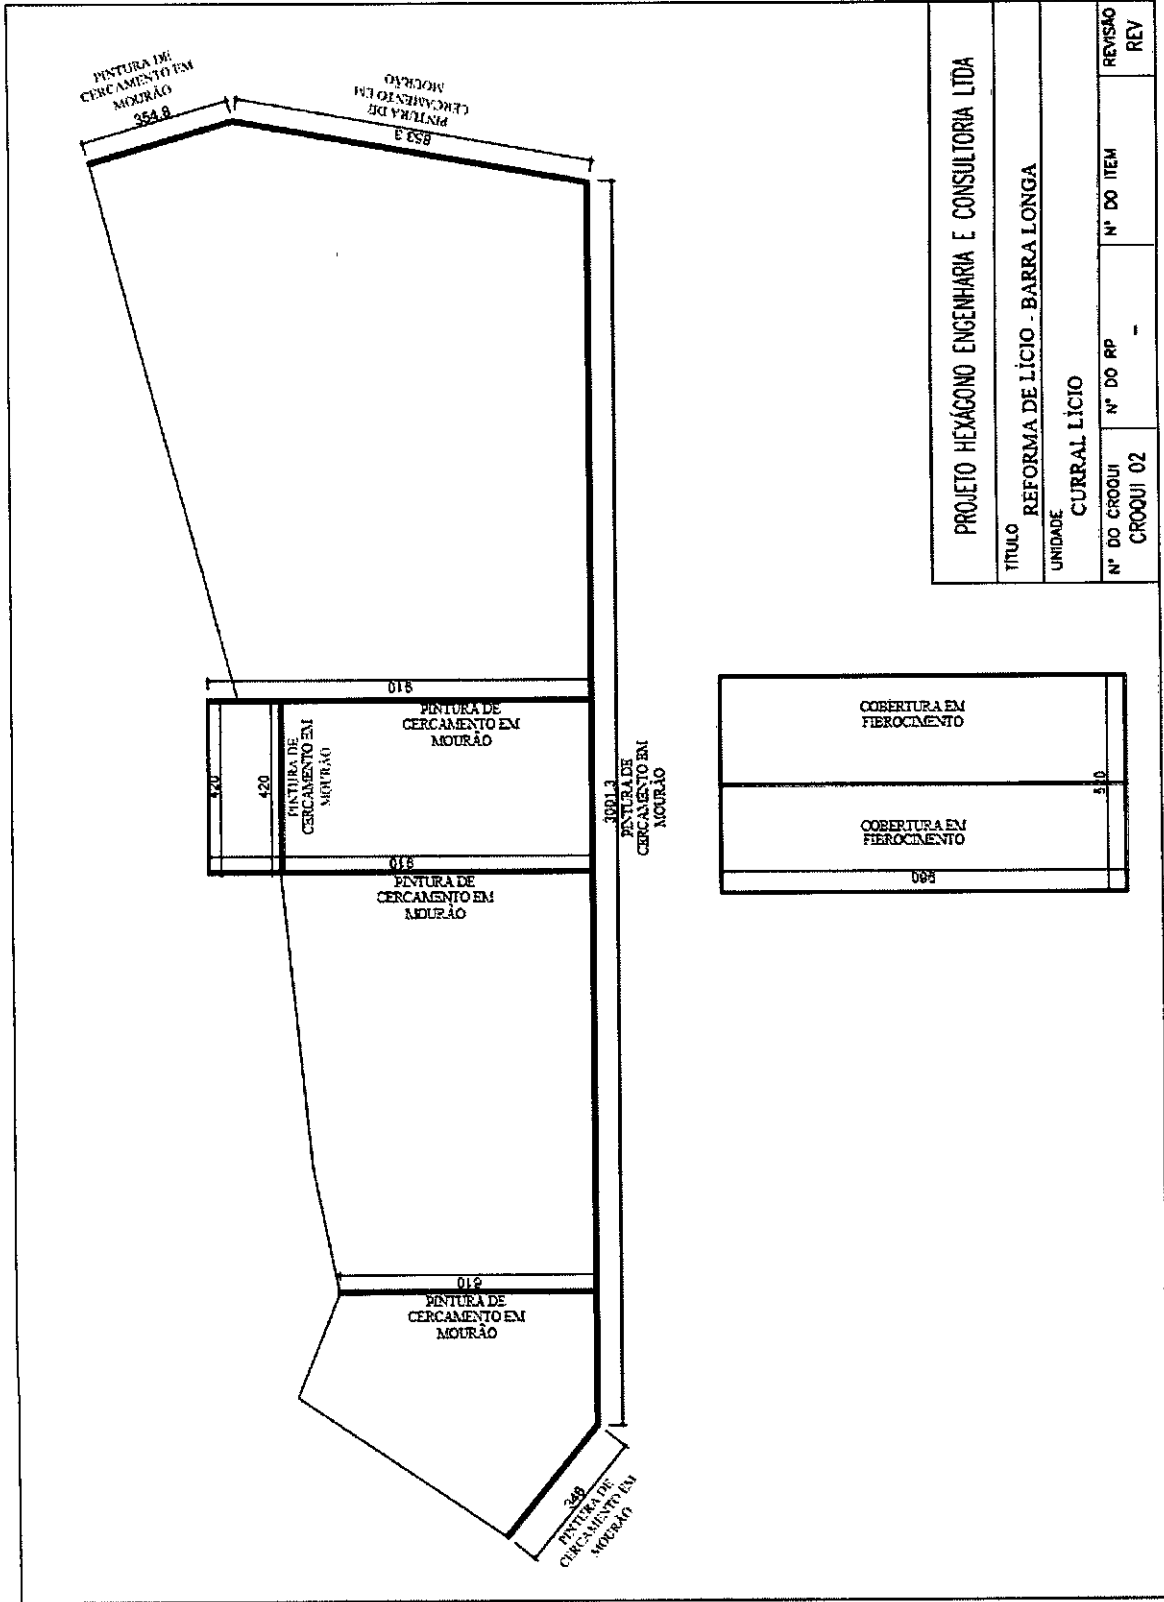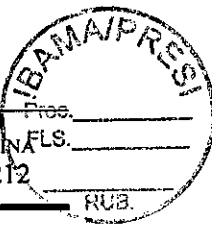


8.11. CURRAL DO TIARA


CURRAL TIARA

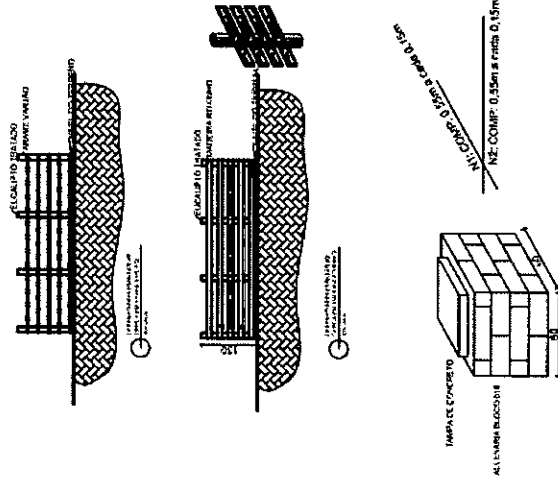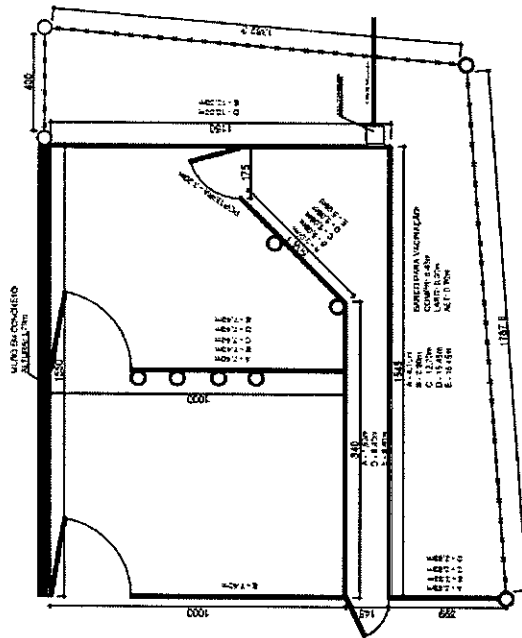

QUADRO DE MATERIAIS		
TIPO	ESPECIFICAÇÃO	QUANTIDADE
MADERA RODIPIO	150mm x 20mm	208,83m
POSTE DE BUCALBITO TRATADO S.A. 15 - 3,00m	14 x 14	9 UNID
POSTE DE BUCALBITO TRATADO S.A. 15 - 3,00m	6 x 6	20 UNID
CERCA DE ARAME	ARAME VARIADO	178,45m


PROJETO HEXÁGONO ENGENHARIA E CONSULTORIA LTDA			
TÍTULO REFORMA DE CURRAIS - BARRA LONGA			
UNIDADE CURRAL TIARA			
Nº DO CROQUI CROQUI 01	Nº DO RP -	Nº DO ITEM	REVISÃO REV


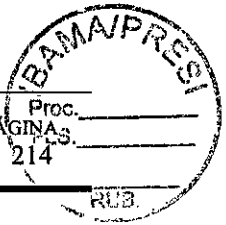

8.12. CURRAL QUINDUNBA

CURRAL QUINDUNBA

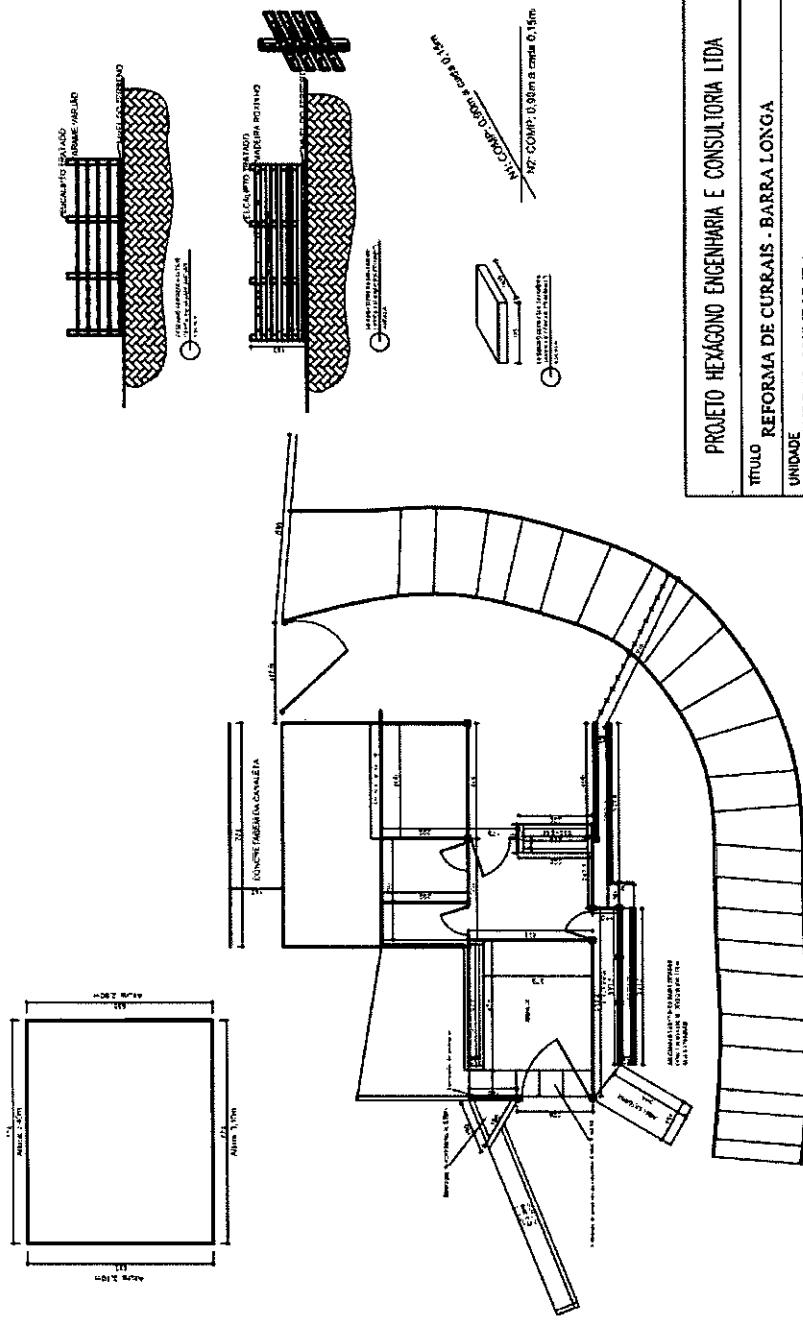


PROJETO HEXAGONO ENGENHARIA E CONSULTORIA LTDA  
TITULO REFORMA DE CURRAIS - BARRA LONGA  
UNIDADE CURRAL QUINDUNBA

Nº DO CROQUI	Nº DO RP	Nº DO ITEM	REVISÃO	REV
CROQUI 01	-	-		

CONFIDENTIAL

8.13. CURRAL ACAIACA

# CURRAL ACAIACA

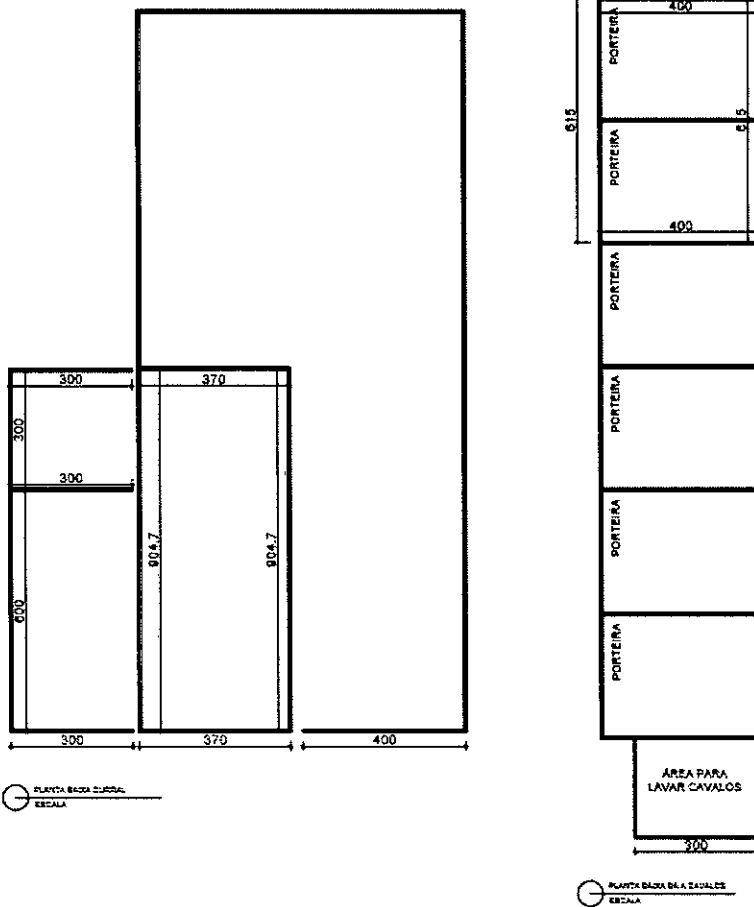

PLANTA BAIXA BARRA CAVALOS  
 ESCALA

PROJETO HEXÁGONO ENGENHARIA E CONSULTORIA LTDA			
TÍTULO REFORMA DE CURRAIS - BARRA LONGA			
UNIDADE CURRAL ACAIACA			
Nº DO CROQUI CROQUI 01	Nº DO RP -	Nº DO ITEM	REVISÃO REV

CONFIDENTIAL






CONFIDENTIAL

8.16. CURRAL PROVISORIO SANDRA NOZINHO

